LEGENDA	
POS	DESCRIZIONE
1	SALA MACCHINE TURBINA A VAPORE
2	AUSILIARI ELETTRICI ED UFFICI
3	CALDAIA
4	TRASFORMATORE
5	SALA POMPE
6	TORRI DI RAFFREDDAMENTO
7	DIESEL GENERATORE
8	AREA TRATTAMENTO ACQUE REFLUE
9	FILTRI METANO
10	CAVIDOTTO SOTTOSTAZIONE ELETTRICA
11	SISTEMA INIEZIONE CHIMICA
12	POMPE DI CIRCOLAZIONE
13	AREA STAZIONE RIDUZIONE METANO
14	AREA STOCCAGGIO E DISTRIBUZIONE GASOLIO
15	VASCA RACCOLTA OLIO TRASFORMATORI
16	P.C.C. TURBINA A GAS
17	PIPE RACK
18	SALA MACCHINE TURBINA A GAS N° 1
19	SALA MACCHINE TURBINA A GAS N° 2
20	CARRO PONTE SALA MACCHINE TURBOGAS
21	CARRO PONTE SALA MACCHINE TURBINA A VAPORE
22	PIPE RACK
23	REFRIGERANTI OLIO AI TURBOGAS
24	REFRIGERANTI ARIA COMPRESSA AI TURBOGAS
25	VASCA RACCOLTA DRENAGGI
26	SISTEMA INIEZIONE CHIMICA ZONA TORRI

NORD IMPIANTO

NORD GEOGRAFICO

ROSEN Rosignano Energia SpA

Procedimento di Autorizzazione Integrata Ambientale

B22 - Planimetria dello stabilimento con individuazione delle aree per lo stoccaggio di materie prime e rifiuti

REV.	Data approvazione	Approvato da	Foglio
1	02/05/2008	D. PILORUSSO	1/2

LEGENDA

C.E.R.	CARATTERISTICHE AREA DI STOCCAGGIO RIFIUTI	RIF. PLANIMETRIA
130204*	SERBATOIO FUORI TERRA (CAPACITÈ 1 M3)	R1
150101	CONTAINER SCARRABILE (CAPACITÈ 20 M3)	R2
150103, 150203, 160211, 170603	BOX CHIUSO PER STOCCAGGIO RIFIUTI VARI, CONFEZIONATI IN BIG BAGS O PALLETS IDENTIFICATI CON PROPRIO CER	R3
150106	CONTAINER SCARRABILE (CAPACITÈ 20 M3)	R4
080318 (ex 150106)	CONTENITORE DEDICATO DA 0,2 M3 IN AREA UFFICI	NON INDICATO
150202*	BIG BAG (AREA DEDICATA IN BOX OLI)	R5
170405	CONTAINER SCARRABILE (CAPACITÈ 10 M3)	R6
070601*	VASCA CEMENTO FUORI TERRA, IMPERMEABILIZZATA DA 5 M3/CAD	R7A e R7B
170401 o 170408	N° CONTAINER SCARRABILI (CAPACITÈ 1 M3/CAD)	R8
150203	N°1 o 2 CONTAINER SCARRABILI (CAPACITÈ 30 M3/CAD)	R9 (durata deposito max 3 gg)
160304, 200121*	AREA DEDICATA IN LOCALE CHIUSO (MAGAZZINO CONSUMABILI)	R10
CARATTERISTICHE AREE DI STOCCAGGIO PRODOTTI CHIMICI		**RIF. PLANIMETRIA**
STOCCAGGIO GASOLIO IN CHP SERBATOIO ADO03 (AREA DOTATA DI BACINO DI CONTENIMENTO)		2M
STOCCAGGIO CHIMICI ZONA NORD (AREA DOTATA DI BACINO DI CONTENIMENTO)		3M
STOCCAGGIO CHIMICI ZONA SUD (AREA DOTATA DI BACINO DI CONTENIMENTO)		4M
AREA INTERNA A LATO SCAMBIATORI CICLO CHIUSO		5M
DEPOSITO OLI LUBRIFICANTI (N° BOX COPERTI DOTATI DI BACINO DI CONTENIMENTO)		7M

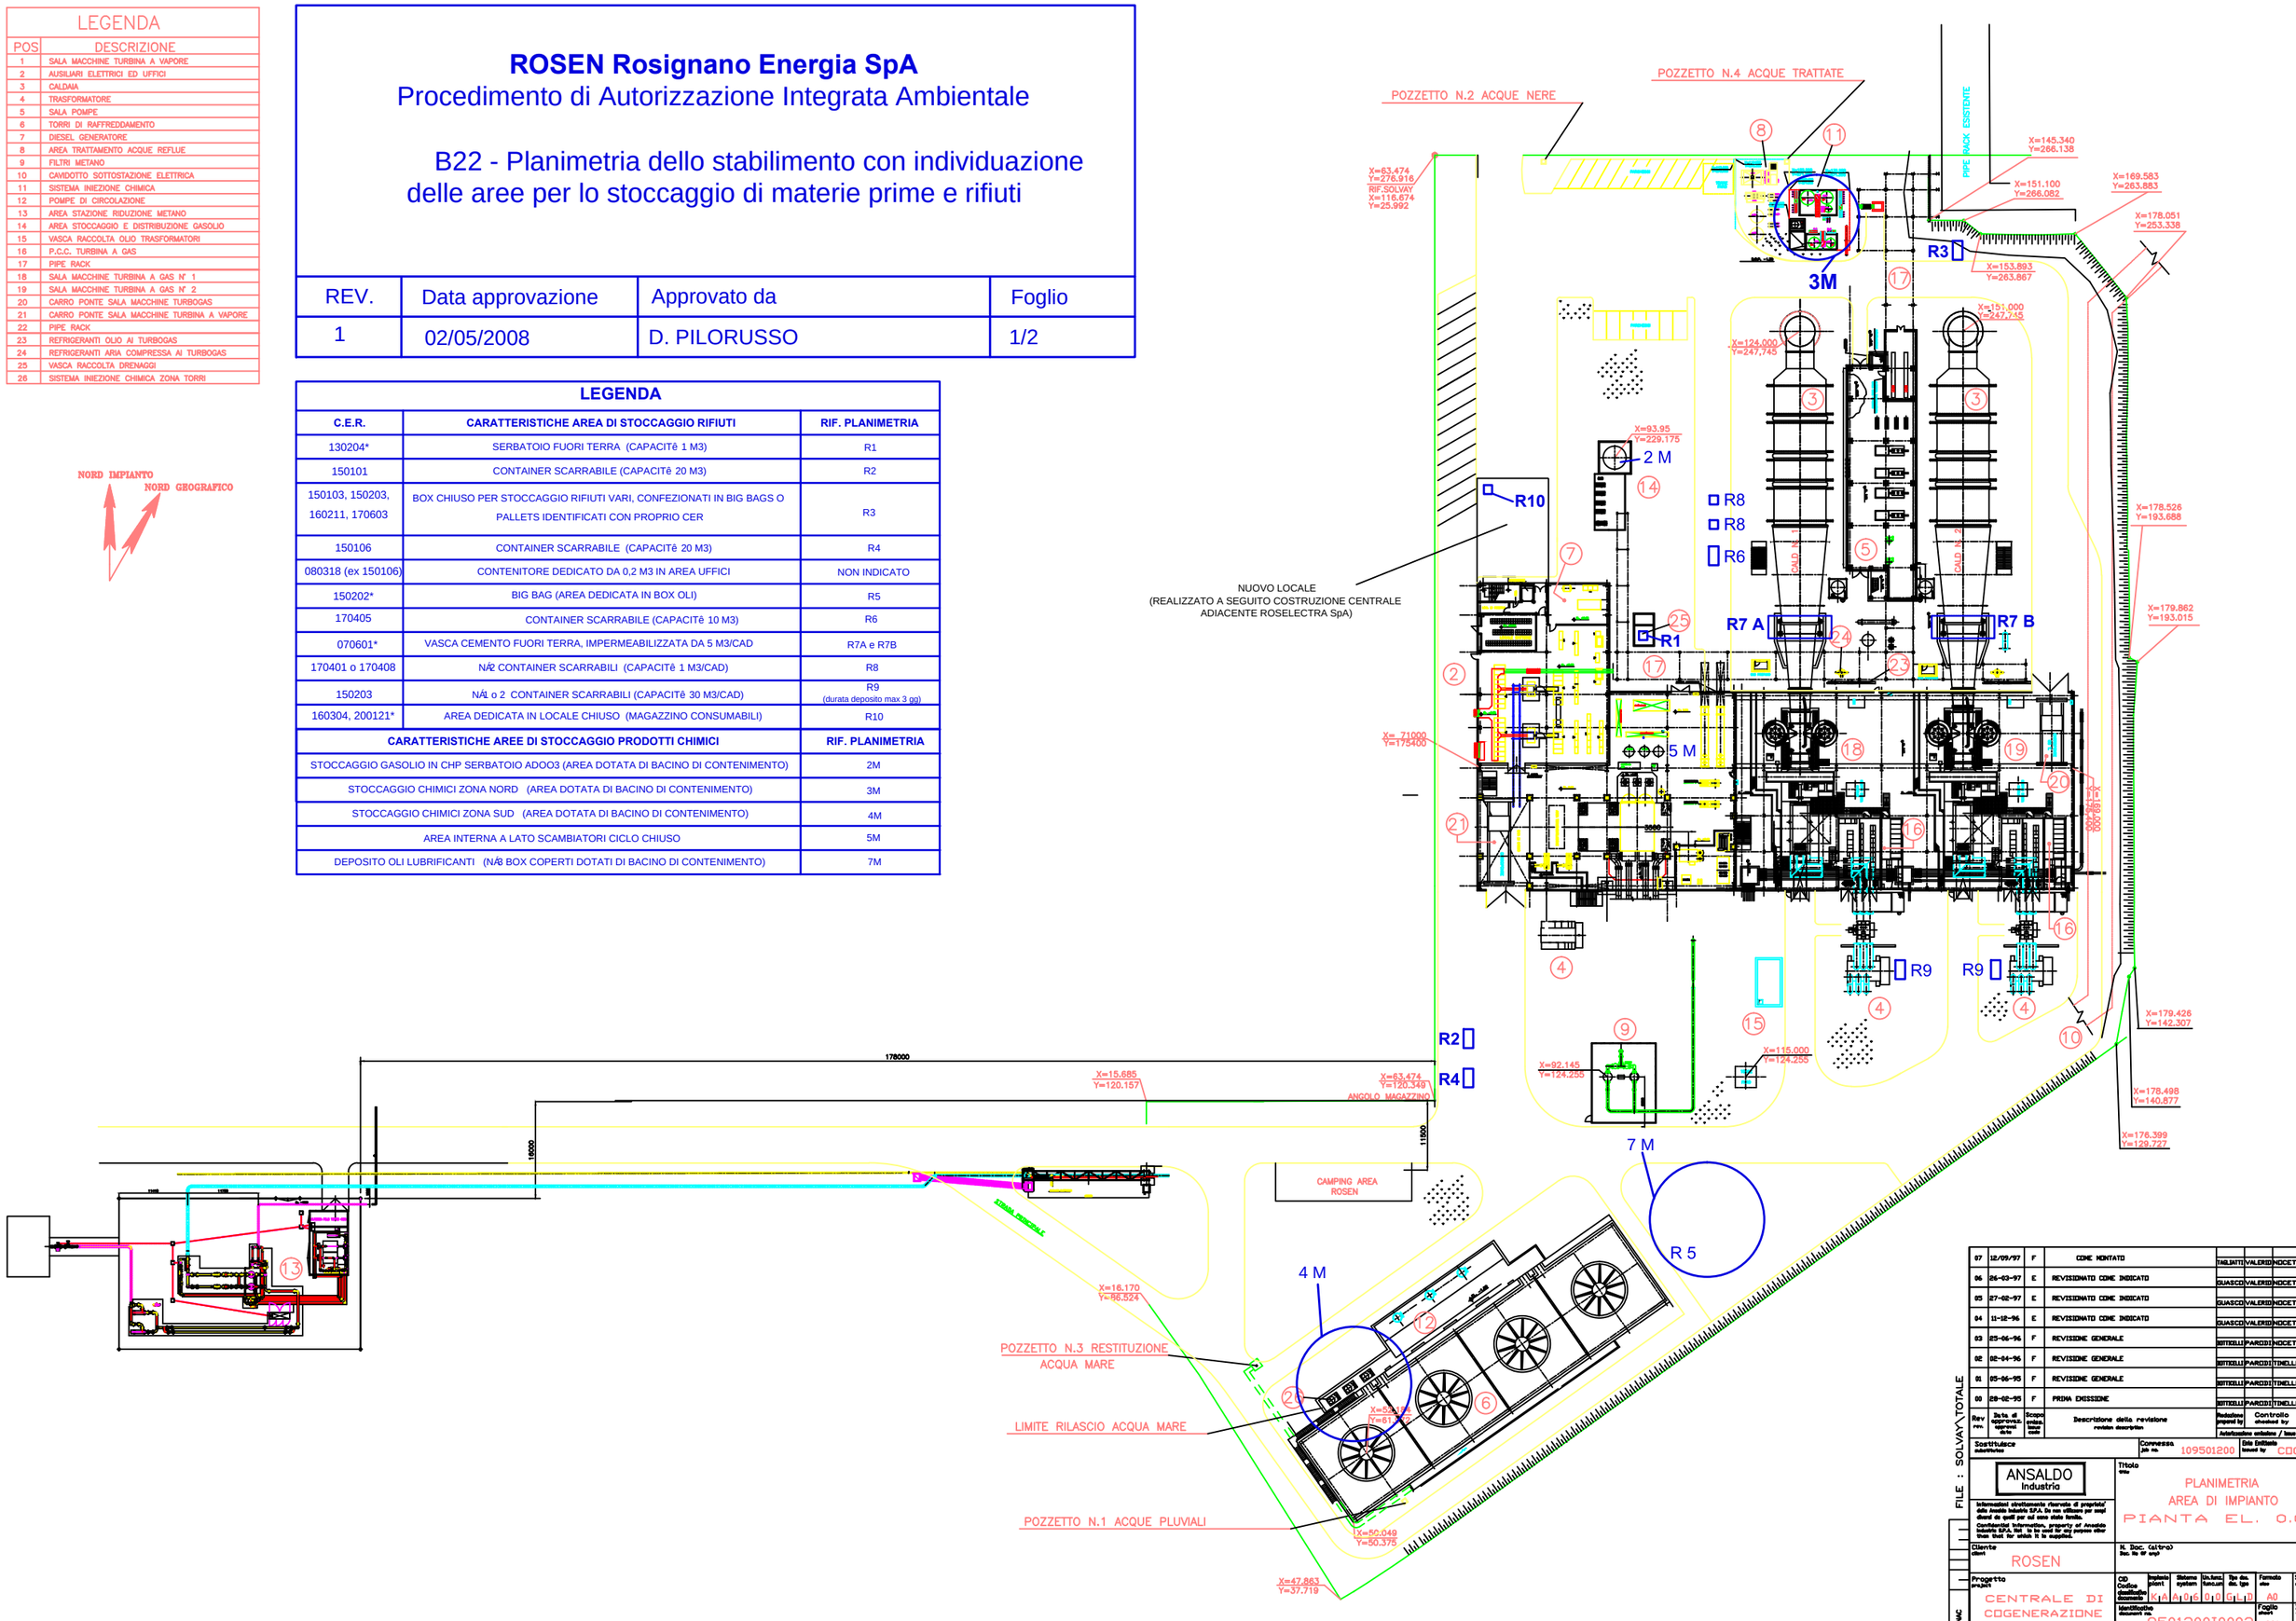

Rev	Data						
07	12/09/97	F	COME MONTATO	TAGLIATTI	VALERIO	NOCETI	MARTINO
06	26-03-97	E	REVISIONATO COME INDICATO	GUASCO	VALERIO	NOCETI	MARTINO
05	27-02-97	E	REVISIONATO COME INDICATO	GUASCO	VALERIO	NOCETI	MARTINO
04	11-12-96	E	REVISIONATO COME INDICATO	GUASCO	VALERIO	NOCETI	MARTINO
03	25-06-96	F	REVISIONE GENERALE	BOTTELLI	PARODI	TINELLO	MARTINO
02	02-04-96	F	REVISIONE GENERALE	BOTTELLI	PARODI	TINELLO	MARTINO
01	05-06-95	F	REVISIONE GENERALE	BOTTELLI	PARODI	TINELLO	MARTINO
00	28-02-95	F	PRIMA EMISSIONE	BOTTELLI	PARODI	TINELLO	MARTINO

Rev rev. | Data di approvaz. approval date | Scopo modifica issue code | Descrizione della revisione revision description | Redatto prepared by | Controllato checked by | Approvato approved by

Sostituisce substitutes | Connessa job no. 109501200 | Data Emittenti issued by CDG-ICG

ANSALDO Industria

Informazioni strettamente riservate di proprieta' della Ansaldo Industria S.P.A. Da non utilizzare per scopi diversi da quelli per cui sono stata fornite.
Confidential information, property of Ansaldo Industria S.P.A. Not to be used for any purpose other than that for which it is supplied.

Titolo title: PLANIMETRIA AREA DI IMPIANTO PIANTA EL. 0.00

Cliente client: ROSEN

N. Doc. Cliente Doc. No Of cust.

Progetto project: CENTRALE DI COGENERAZIONE

CD Codice identificazione elemento	Impianto plant	Sistema system	Un.funz. func.unit	Tip.doc. doc. type	Formato size	Scala scale
	K	A	A	0	6	0	0	G	L	D	A0	1:333

Identificativo documento no. 950120001O002 | Foglio sheet 001 | di of 001

FILE : SOLVAY\TOTALE

NAC