



L'ENERGIA CHE TI ASCOLTA.

DIVISIONE GENERAZIONE ED ENERGY MANAGEMENT
UNITA' DI BUSINESS PIETRAFITTA - Centrale Franco Rasetti

06066 Pietrafitta (Pg), S.S. 220 Pievaiola Km 24
Tel. 075 9557611 Fax 075 9557571

Pietrafitta (PG),
PRO/AdB-GEN/PCC/UB-PF
Centrale Turbogas Camerata Picena



Enel-PRO-27/10/2011-0047489



Ministero dell'Ambiente e della Tutela del Territorio e del Mare - Direzione Generale Valutazioni Ambientali

E.prot DVA - 2011 - 0027535 del 03/11/2011

Raccomandata.
Spett.le

MINISTERO DELL'AMBIENTE E DELLA
TUTELA DEL TERRITORIO E DEL MARE

Direzione Generale per la Salvaguardia Ambientale - Div. VI - RIS
Via Cristoforo Colombo, 44
00147 ROMA RM
Fax 06 / 57225068



Spett.le

ISPRA
Via Vitaliano Brancati, 48
00144 Roma (RM)
Fax: 06 50072450

(implementata in "stanza virtuale" con avviso PEC)

OGGETTO: Decreto prot. DVA_DEC-2011-0000139 del 05/04/2011 di Autorizzazione integrata ambientale per l'esercizio dell'Impianto Turbogas Enel Produzione S.p.A. di Camerata Picena (AN) - Attuazione Piano di Monitoraggio e Controllo

In riferimento al Decreto AIA in oggetto e specificatamente a quanto riportato al par. 4.7 "Impianto di trattamento acque reflue, scarichi idrici ed emissioni in acqua" del Parere Istruttorio Conclusivo (PIC), annesso al medesimo Decreto, in cui viene descritta la consistenza dei reticoli fognari in dotazione all'impianto, si comunica che a seguito di recenti accertamenti è emerso che nel collettore finale di adduzione delle acque potenzialmente contaminabili da idrocarburi vs. lo scarico finale SF1 nel fosso provinciale affluente del fiume Esino, pervengono oltre alle acque reflue in uscita dall'impianto di disoleazione ed alla quota di acque meteoriche non inquinabili, come documentato in fase d'istruttoria AIA, anche ulteriori acque meteoriche di dilavamento, provenienti dal collettore fognario al servizio della cabina primaria 132/20 kV, attigua all'impianto in oggetto, di proprietà della Società Enel Distribuzione S.p.A. della Divisione Enel/Infrastrutture e reti.

Riguardo ai controlli periodici da attuare, nel PIC di cui al Decreto in oggetto, al paragrafo 9.4 "Emissioni in acqua", si prescrive per le acque reflue rilasciate dall'impianto attraverso lo scarico SF1, oltre all'effettuazione di campionamenti c/o il pozzetto fiscale A (indicato al Par. 5 del PMC) posto in uscita dall'impianto di disoleazione, anche il prelievo di ulteriori campioni c/o il pozzetto fiscale B (indicato anch'esso al Par.5 del PMC) posto c/o lo scarico finale SF1 prima dell'immissione nel fosso provinciale (corpo idrico recettore) affluente del fiume Esino e la successiva analisi di laboratorio di entrambi i campioni prelevati.

ID: 9518598





L'ENERGIA CHE TI ASCOLTA.

DIVISIONE GENERAZIONE ED ENERGY MANAGEMENT
UNITA' DI BUSINESS PIETRAFITTA - Centrale Franco Rasetti

Pagina 2

Stante la situazione della rete fognaria sopra descritta e la prescrizione del monitoraggio da attuare sulle acque reflue rilasciate c/o lo scarico SF1 sopra riassunta, si chiede di :

- consentire la collocazione del sopra citato pozzetto fiscale B lungo il collettore finale, entro il recinto dell'impianto (vedi ubicazione indicata nella Planimetria - allegato 1) invece che proprio nell'immediata corrispondenza del medesimo scarico SF1;
- modificare il PMC per quanto riguarda il posizionamento del punto di controllo presso il nuovo pozzetto fiscale B anzidetto, di cui si forniscono le coordinate geografiche (N 43° 35' 13" ; EO 13° 20' 54").

Non trattandosi di modifiche tali da produrre effetti ambientali rilevabili si ritiene che tali variazioni possano considerarsi non sostanziali, ai sensi dell'art.5 comma 1 lett. l-bis) del D.Lgs 152/06 e s.m.i., e consentite in mancanza di Vs. diverse comunicazioni al riguardo entro i termini previsti dall'art.29 nonies comma 1 del D.Lgs 152/06 e s.m.i. Si allega, a tal fine, copia della quietanza di pagamento della tariffa istruttoria di cui all'art. 1, comma1, lettera d) del DM 24/04/2008 (allegato 2) che sarà ns. cura inviarVi in originale non appena ci verrà recapita dalla ns. Funzione Amministrazione.

Con riferimento alla documentazione fornita in sede di istruttoria ed acquisita dal **Parere Istruttorio Conclusivo** al punto 4.7 "**Impianto di trattamento acque reflue , scarichi idrici ed emissioni in acqua**" si invia il nuovo schema fognario nella configurazione prevista a valle delle modifiche che saranno introdotte (allegato 1).

resta a disposizione per eventuali precisazioni e/o ulteriori informazioni in merito a quanto esposto, e si confida nel favorevole accoglimento di quanto richiesto.

Distinti saluti

Romolo Bravetti
UN PROCURATORE

Il presente documento costituisce una riproduzione integra e fedele dell'originale informatico, sottoscritto con firma digitale, disponibile a richiesta presso l'Unità emittente. La riproduzione su supporto cartaceo è effettuata da Enel Servizi.

Pietrafitta 27/10/2011

Allegati:

Allegato 1 - Schema refe fognaria impianto TG di Camerata Picena con indicazione della nuova ubicazione proposta per il pozzetto d'ispezione B

Allegato 2 - Copia quietanza di pagamento tariffa istruttoria per esame proposta di modifica rete fognaria impianto TG di Camerata Picena.

Copia:

PRO/AdB-GEN/PCC/UB-PF - Pietrafitta
PRO/AdB-GEN/PCC/UB-PF/STF/EAS - Ambiente
PRO/AdB-GEN/PCC/UB-PF/CAP - Impianto TG Camerata Picena
PRO/AdB-GEN/PCC/Produzione Ciclo Combinato e Turbogas
PRO/SAM /AMB - Ambiente



Posizione proposta per il Pozzetto 'B' (dai prelievi campali per verifica finale acqua reflua di centrale conferita allo scarico SFD).

Pozzetti con coperchio corrugabile in ghisa e tratto di tubazione da costruire


AREA ENEL DISTRIBUZIONE



AREA TERNA

- 1 UFFICIO E PORTINERIA
- 21 PORTINERIA
- 22 PARCHIOZZO
- 23 CAMPO DA TENNIS
- 24 (A) POZZETTO FISCALE PER PRELIEVO E ANALISI

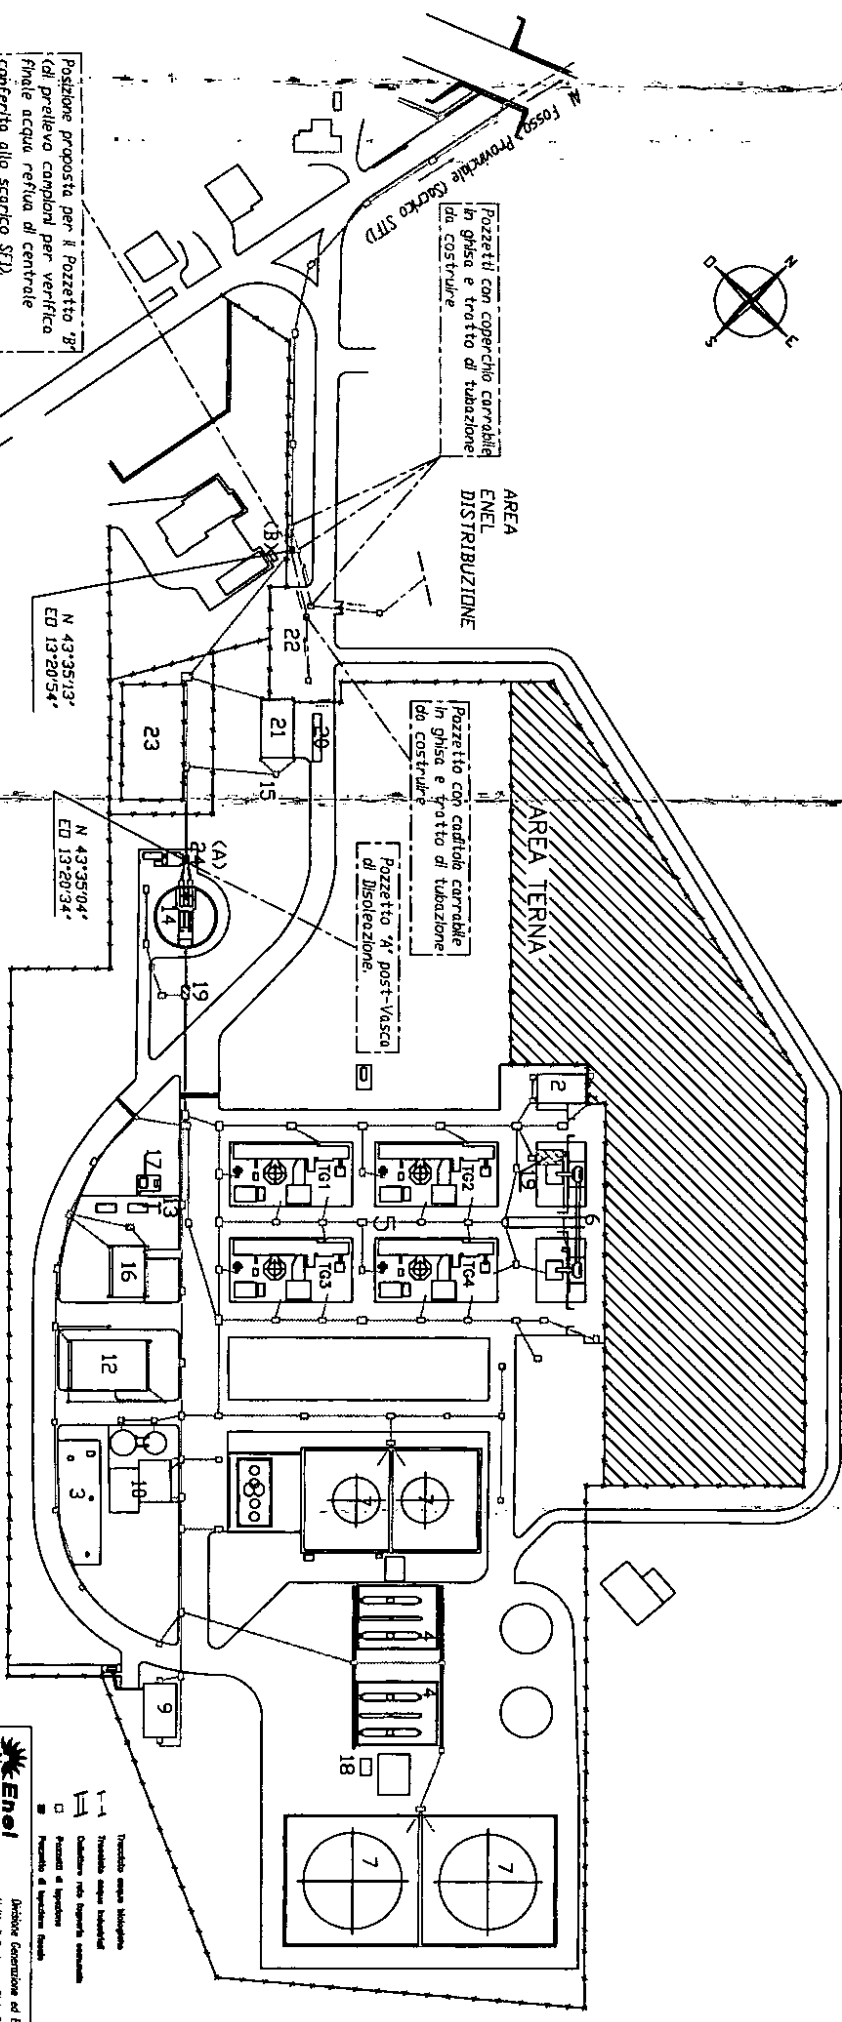

Enel Divisione Gestione ed Energy Management



 SEZ. CP1-CP2-CP3-CP4
 IN CICLO APERTO

AUTORE: []
 VERIFICATO: []
 APPROVATO: []
 DATA: []
 STATO: []