


Allegato C11

Planimetria *Modificata* dello
stabilimento con
individuazione delle aree per lo
stoccaggio di materie e rifiuti

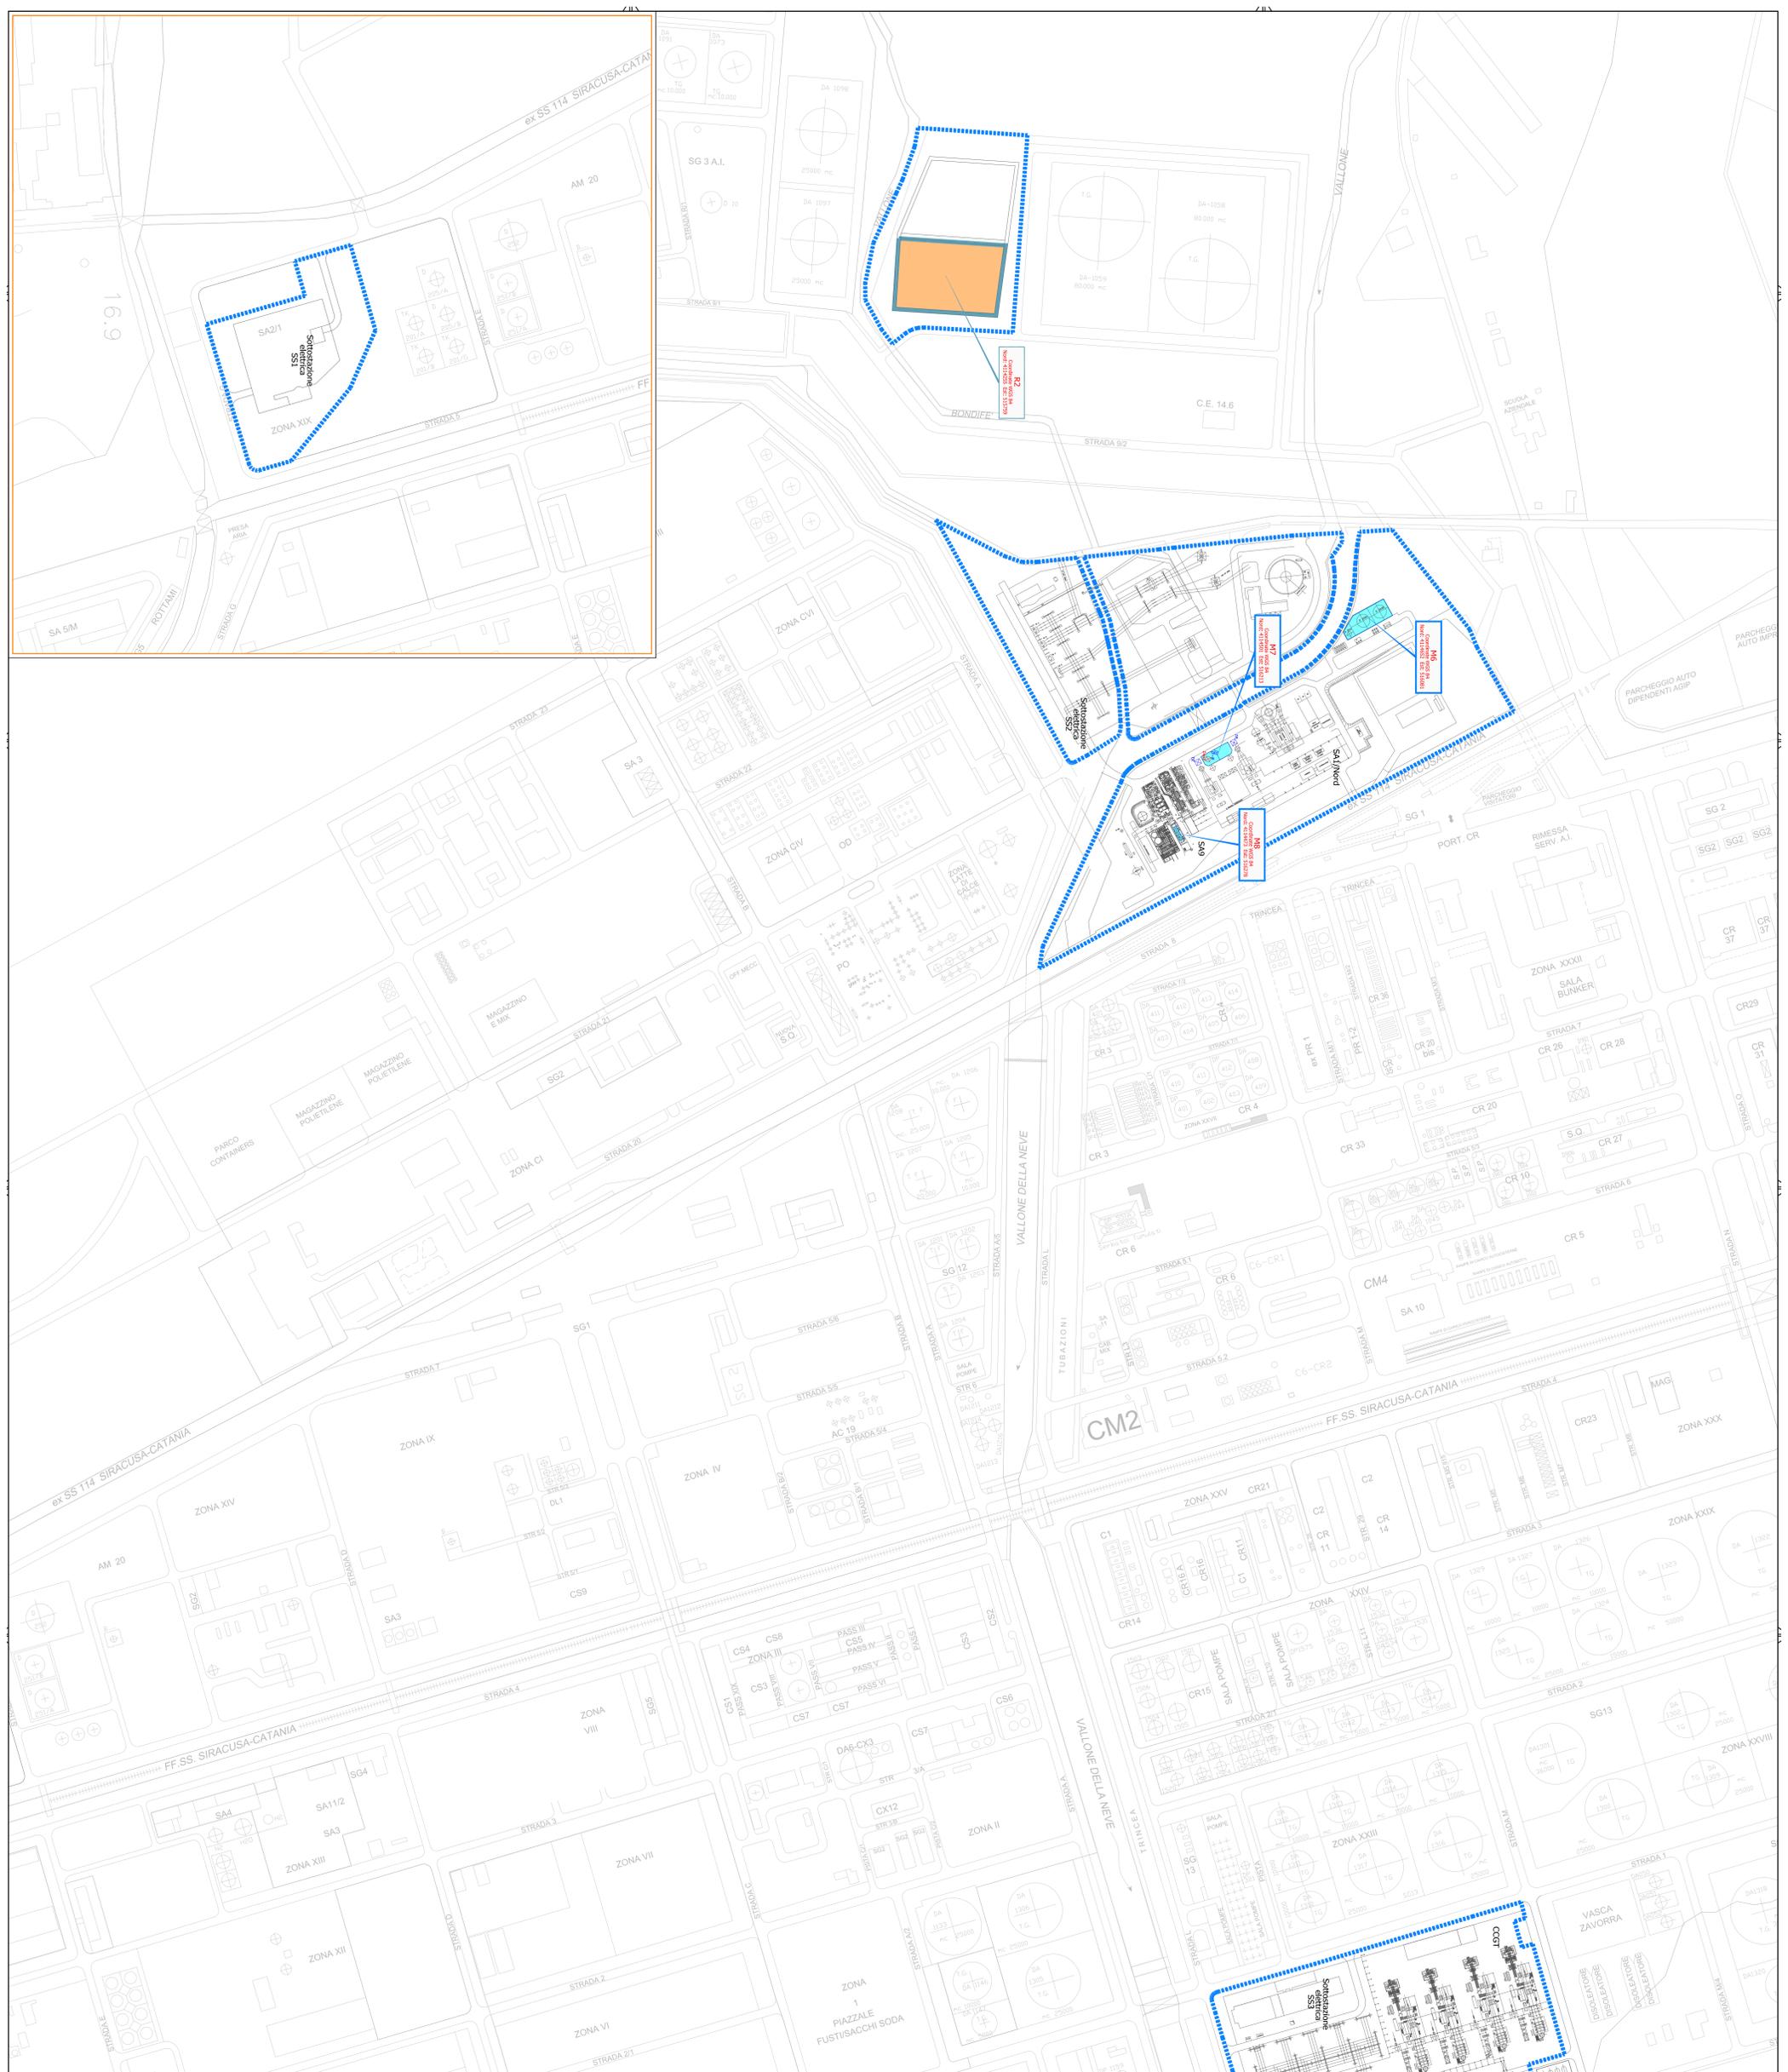

LEGENDA		PANTA CHIAVE	
	R2		M
	AREE DEPOSITO TEMPORANEO RIFIUTI		AREE STOCCAGGIO MATERIE PRIME ED AUSILIARIE
	AREE STOCCAGGIO MATERIE PRIME ED AUSILIARIE		NUOVO SERBATOIO SOLUZIONE AMMONIACALE
	AREE STOCCAGGIO MATERIE PRIME ED AUSILIARIE		SERBATOIO E TRASFORMATORI DA DISMETTERE
	AREE STOCCAGGIO MATERIE PRIME ED AUSILIARIE		CCCT

CLIENTE
ERG Power S.r.l.

PROGETTO
Progetto di Ambientalizzazione del Gruppo SA1/1 - Modifica Non Sostanziale di A.I.A. -

PROGETTISTA
STEM

DATA
02/2012

PRIMA EMISSIONE
STEM

SCALE
A0 1:2.000

FOGLIO
C11

FOGLIO
0

FOGLIO
1/1

PROGETTO
STEM

PROGETTO
ERG

PROGETTO
ERG