Allegato C8

Planimetria *Modificata* dell'approvvigionamento e distribuzione idrica e delle reti fognarie, dei sistemi di trattamento, dei punti di emissione degli scarichi liquidi

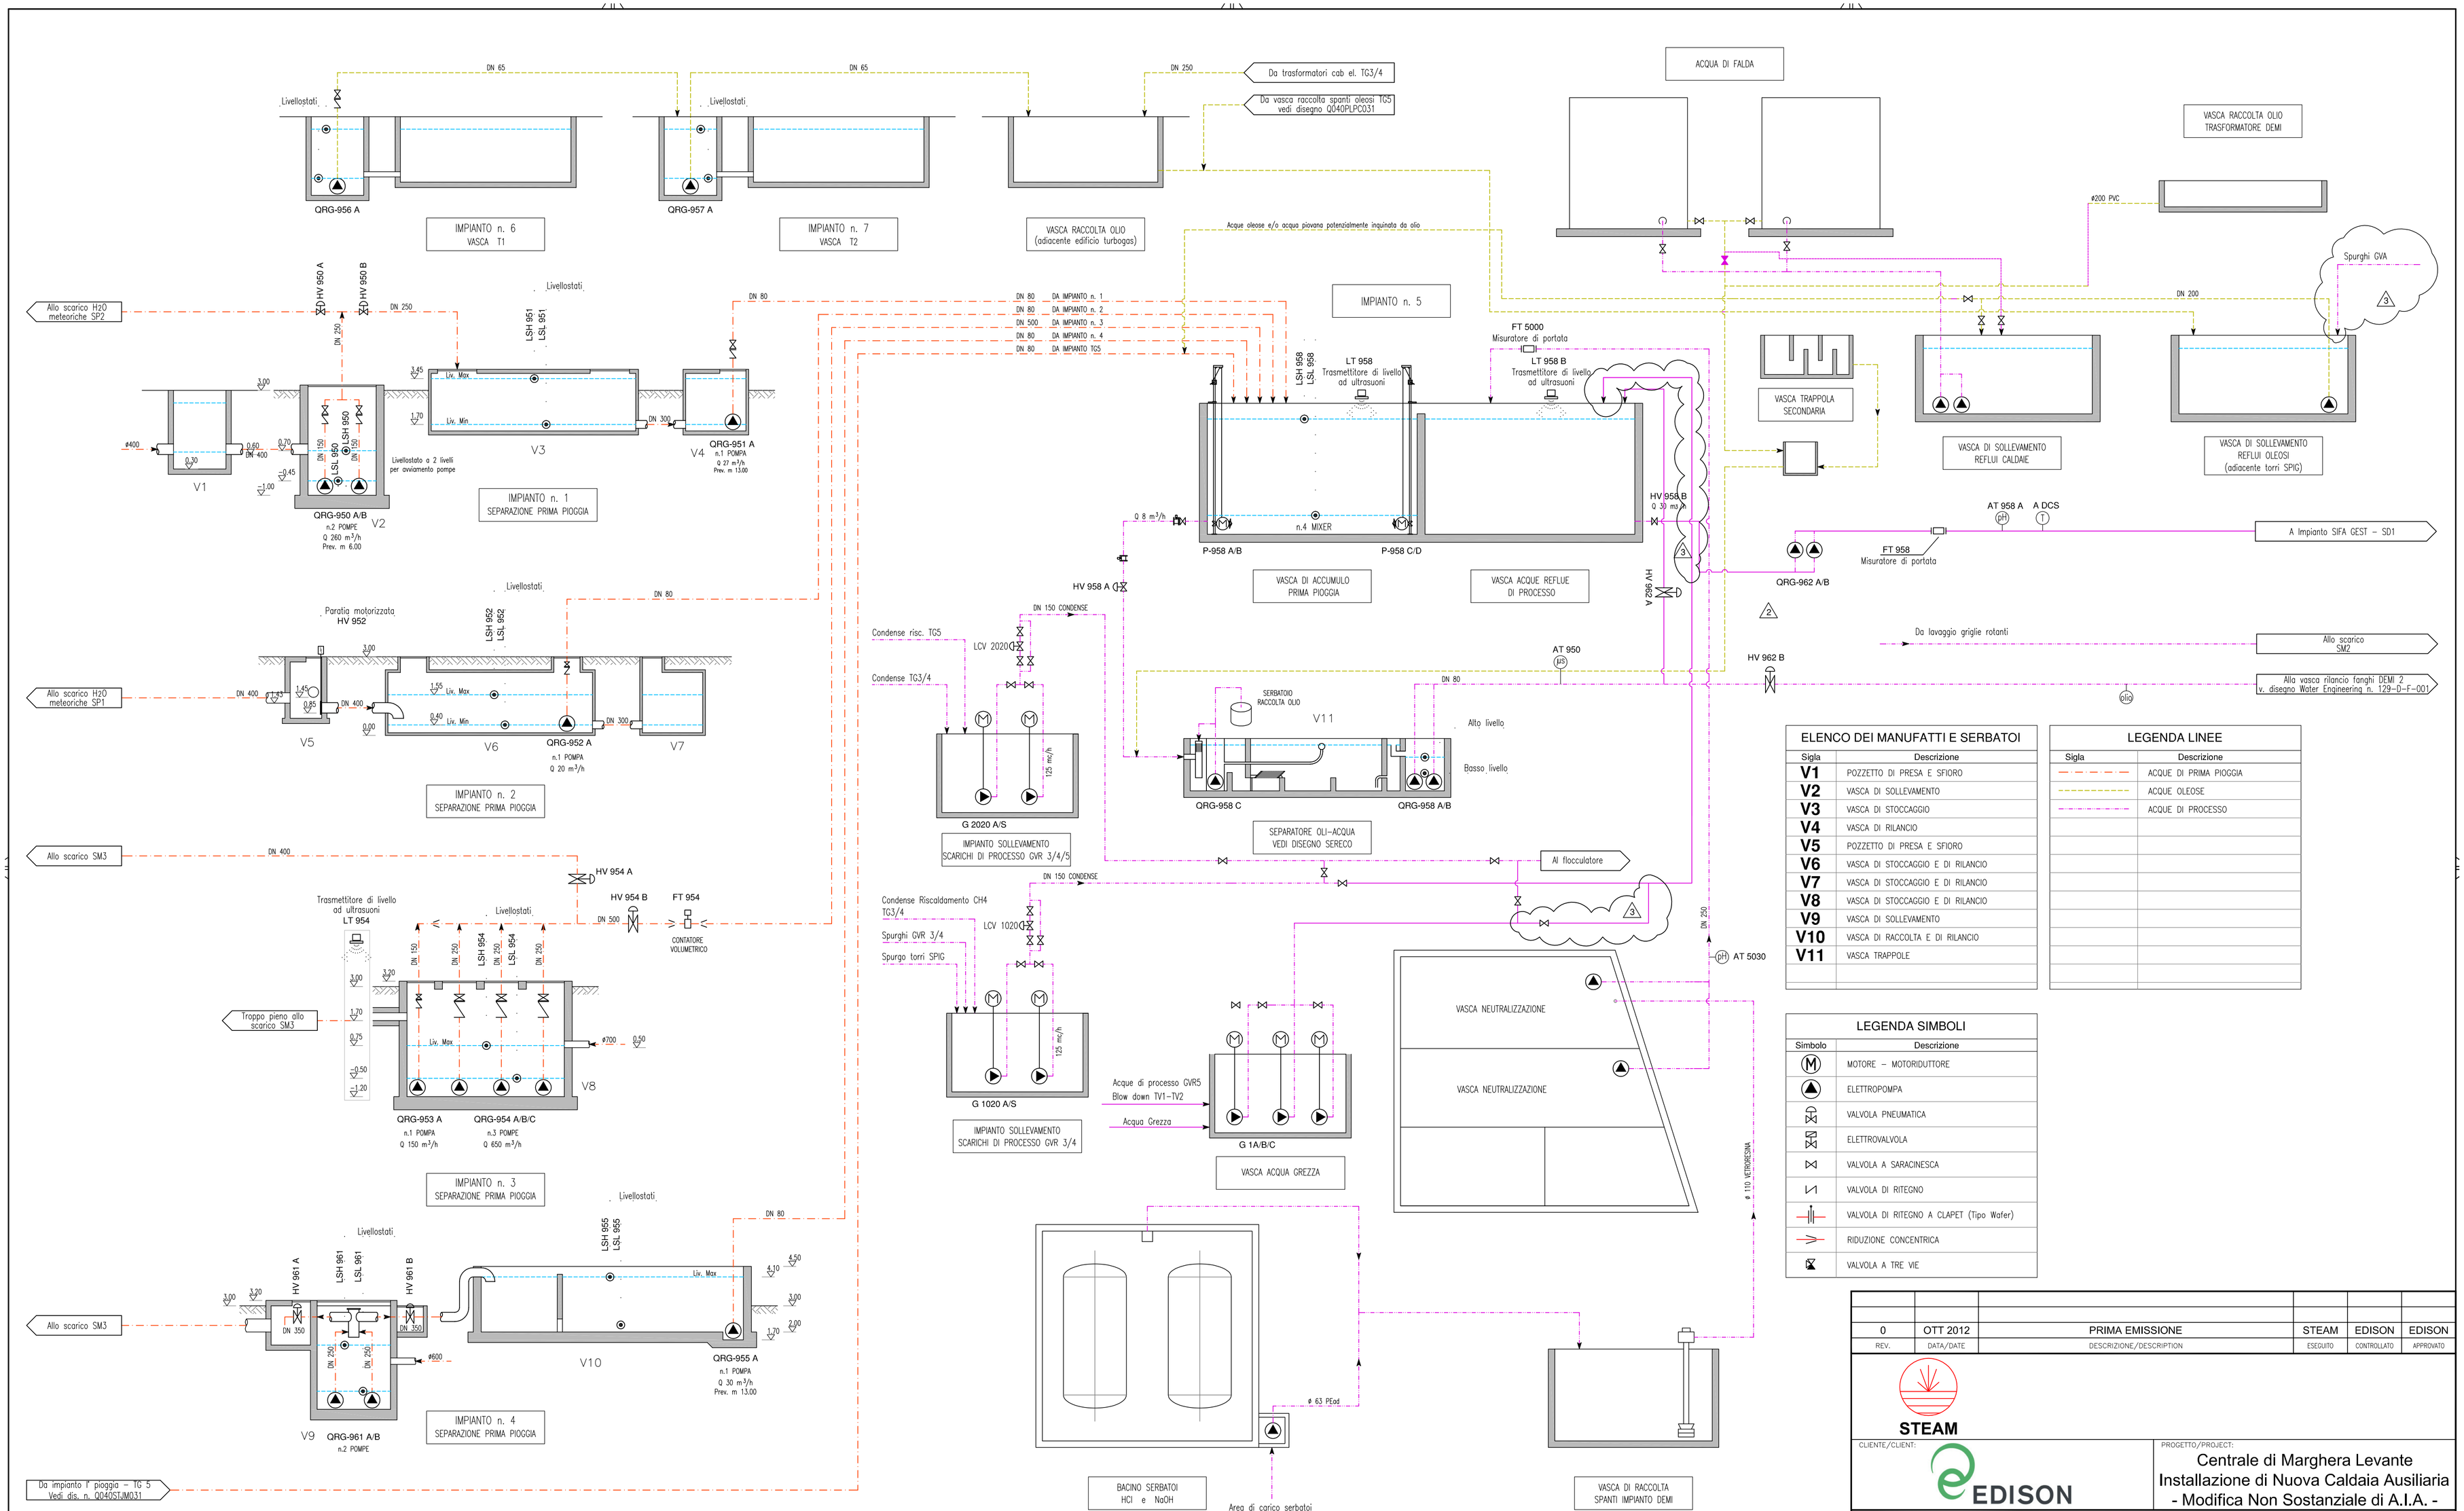

ELENCO DEI MANUFATTI E SERBATOI

Sigla	Descrizione
V1	POZZETTO DI PRESA E SFIORO
V2	VASCA DI SOLLEVAMENTO
V3	VASCA DI STOCCAGGIO
V4	VASCA DI RILANCIO
V5	POZZETTO DI PRESA E SFIORO
V6	VASCA DI STOCCAGGIO E DI RILANCIO
V7	VASCA DI STOCCAGGIO E DI RILANCIO
V8	VASCA DI STOCCAGGIO E DI RILANCIO
V9	VASCA DI SOLLEVAMENTO
V10	VASCA DI RACCOLTA E DI RILANCIO
V11	VASCA TRAPPOLE

LEGENDA LINEE

Sigla	Descrizione
— — — —	ACQUE DI PRIMA PIOGGIA
— — — —	ACQUE OLEOSE
—·—·—	ACQUE DI PROCESSO

LEGENDA SIMBOLI

Simbolo	Descrizione
M	MOTORE – MOTORIDUTTORE
	ELETTROPOMPA
	VALVOLA PNEUMATICA
	ELETTROVALVOLA
	VALVOLA A SARACINESCA
	VALVOLA DI RITEGNO
	VALVOLA DI RITEGNO A CLAPET (Tipo Wafer)
	RIDUZIONE CONCENTRICA
	VALVOLA A TRE VIE

ELENCO UTENZE

Sigla	Descrizione	Modello	Potenza (KW)	Portata (Q) m³/h	Prevalenza (H) m
QRG-950 A/B	Elettropompa di sollevamento acqua prima pioggia		5.9	260	6.00
QRG-951 A	Elettropompa di rilancio acqua prima pioggia		2.42	27	13.00
QRG-952 A	Elettropompa di rilancio acqua prima pioggia		1.6	18	7
HV 952	Paratoia motorizzata	DN400	0.37		
QRG-953 A	Elettropompa di rilancio acqua prima pioggia		4.8	150	7.00
QRG-954 A/B/C	Elettropompa di rilancio acqua prima pioggia		38	650	12.00
QRG-955 A	Elettropompa di rilancio acqua prima pioggia		2.6	27	15.00
QRG-956 A	Elettropompa di rilancio acque oleose (T1)			27	13.00
QRG-957 A	Elettropompa di rilancio acque oleose (T2)			27	15.00
P-958 A/B/C/D	Mixer		1.5		
QRG-958 A/B	Elettropompe di rilancio vasca trappole		1.09	18	6.50

Sigla	Descrizione	Modello	Potenza (KW)	Portata (Q) m³/h	Prevalenza (H) m
QRG-958 C	Elettropompa scarico automatico olii		0.55	5	8.00
QRG-960 A/B	Elettropompa di sollevamento condense		15	125	20.00
QRG-961 A/B	Elettropompa di sollevamento H2O prima pioggia	esistente	5.9		
-	Scambiatore raffr. spurghi				
QRG-962 A/B	Elettropompa rilancio acqua di processo a SD1		4.6	20	50

REV.	DATA/DATE	DESCRIZIONE/DESCRIPTION	ESEGUITO	CONTROLLATO	APPROVATO
0	OTT 2012	PRIMA EMISSIONE	STEAM	EDISON	EDISON

STEAM

CLIENTE/CLIENT: EDISON

PROGETTO/PROJECT:
Centrale di Marghera Levante
Installazione di Nuova Caldaia Ausiliaria
- Modifica Non Sostanziale di A.I.A. -

TITOLO/TITLE:
Schema *Modificato* dell'Approvigionamento e Distribuzione Idrica e delle Reti Fognarie, dei Sistemi di Trattamento, dei Punti di Emissione degli Scarichi Liquidi

CONVENZIONE	FORMATO	SCALA	DISEGNO No./DRAWING No. (COMMESSA / GRUPPO / VERSIONE / TIPO)	REV.	N° SHEET
	A1	-	C8 (1 di 2)	0	1/2

NOTA GENERALE:
IL PRESENTE ELABORATO PROGETTUALE E' DI PROPRIETA' DI SEBIGAS S.p.A. E' FATTO DIVIETO A CHIUNQUE DI PROCEDERE, IN QUALSIASI MODO E SOTTO QUALSIASI FORMA, ALLA SUA RIPRODUZIONE, ANCHE PARZIALE, OVVERO DI DIVULGARE A TERZI QUALSIASI INFORMAZIONE IN MERITO, SENZA PREVENTIVA AUTORIZZAZIONE RILASCIATA PER ISCRITTO DA SEBIGAS S.p.A.

GENERAL NOTE:
THIS DESIGN DOCUMENT IS PROPERTY OF SEBIGAS S.p.A. IT IS STRICTLY FORBIDDEN TO REPRODUCE THIS DOCUMENT, IN WHOLE OR IN PART, AND TO PROVIDE TO OTHER ANY RELATED INFORMATION WITHOUT PREVIOUS WRITTEN CONSENT OF SEBIGAS S.p.A.

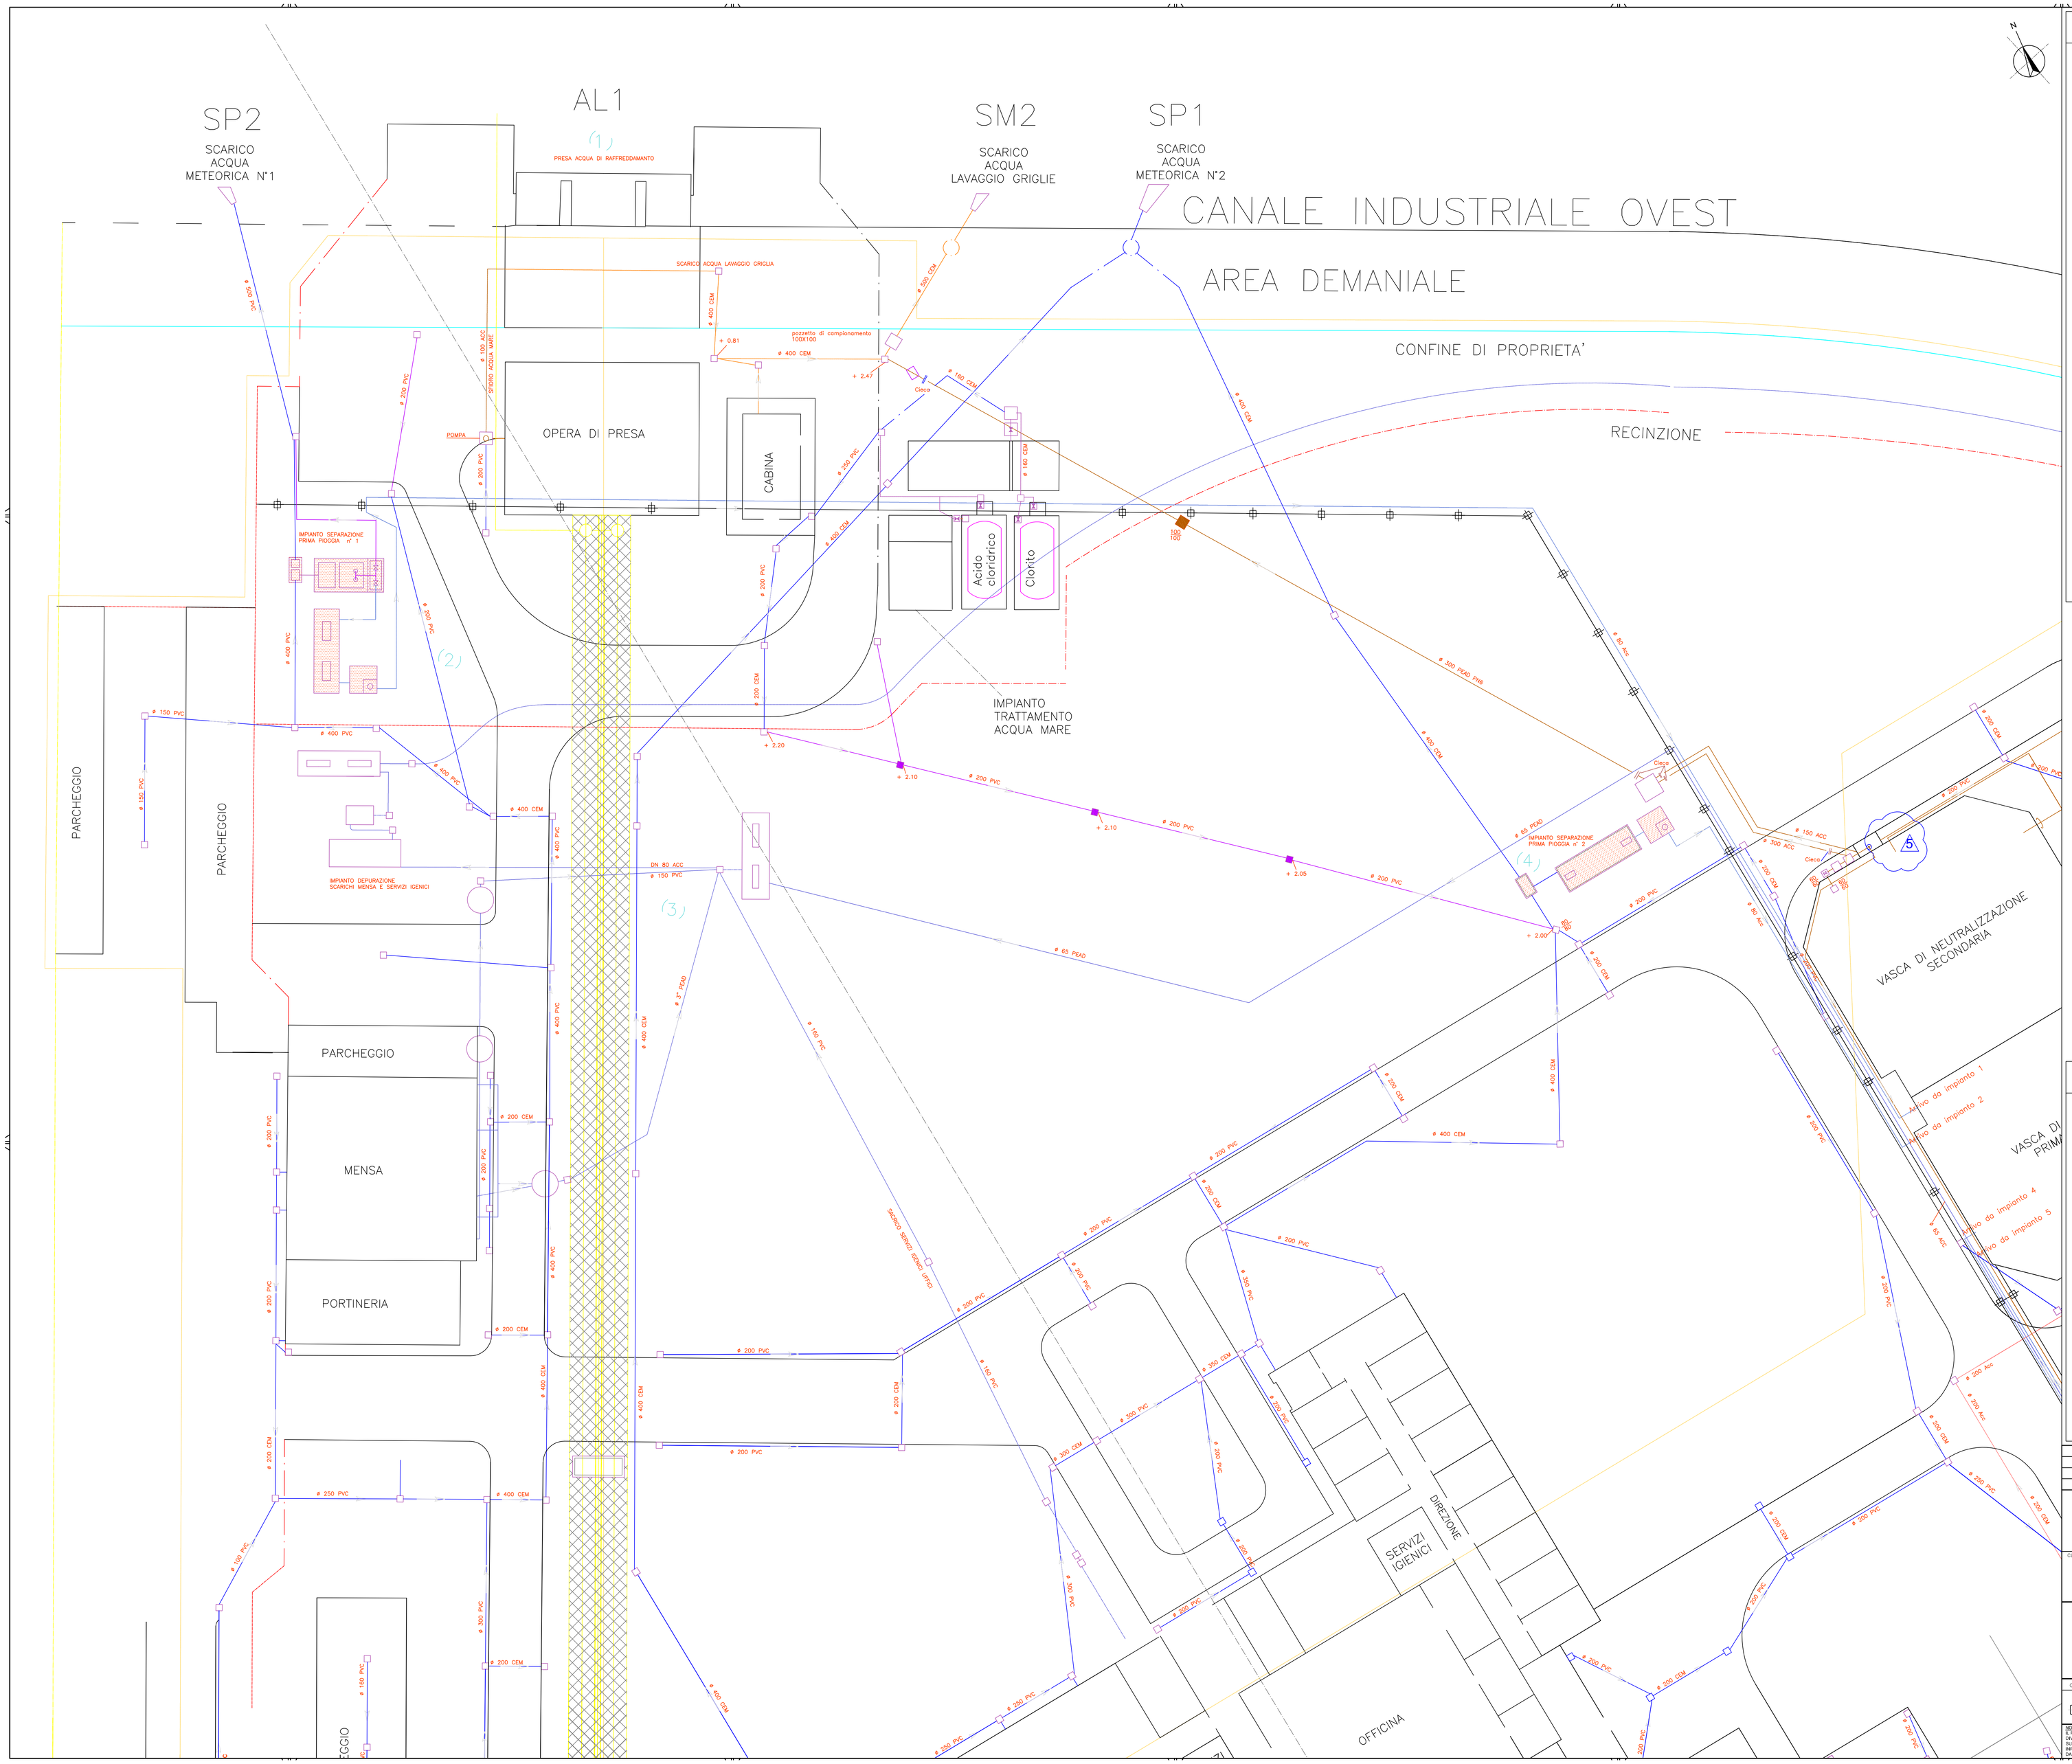

LEGENDA

- TUBAZIONE INUTILIZZATA
- FOGNATURA ACQUA METEORICA ESISTENTE
- MODIFICHE SU FOGNATURA ACQUA METEORICA (Anno 2000)
- RETE ACQUA DI PROCESSO ESISTENTE
- MODIFICHE SU RETE ACQUA DI PROCESSO (Anno 2000)
- RETE ACQUA METEORICA PROVENIENTE DA MACCHINARI CON OLIO
- MODIFICHE SU RETE ACQUA METEORICA PROVENIENTE DA MACCHINARI CON OLIO (Anno 2000)
- RETE ACQUA DI RAFFREDDAMENTO
- RETE DI RECUPERO REFLUI MENSA E SERVIZI IGENICI
- RETE ACQUA DI PRIMA PIOGGIA
- ALIMENTAZIONE IDRICA
- POZZETTO ESISTENTE
- POZZETTO NUOVO (Anno 2000)
- POZZETTO PER VALVOLA DI INTERCETTAZIONE
- CONFINE DI PROPRIETA'
- RECINZIONE O MURO DI CINTA
- CORDONATA STRADALE
- FOSSA BIOLOGICA

PIANTA CHIAVE

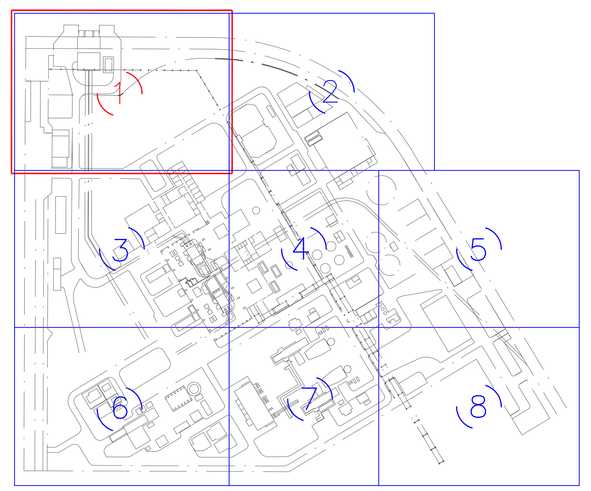

REV.	DATA/DATE	DESCRIZIONE/DESCRIPTION	ESEGUITO	CONTROLLATO	APPROVATO
0	OTT 2012	PRIMA EMISSIONE	STEAM	EDISON	EDISON

STEAM

CLIENTE/CLIENT: EDISON

PROGETTO/PROJECT: Centrale di Marghera Levante Installazione di Nuova Caldaia Ausiliaria - Modifica Non Sostanziale di A.I.A. -

TITOLO/TITLE:

Planimetria *Modificata* dell'Approvigionamento e Distribuzione Idrica e delle Reti Fognarie, dei Sistemi di Trattamento, dei Punti di Emissione degli Scarichi Liquidi

CONVENZIONE	FORMATO	SCALA	DISEGNO No./DRAWING No. (COMMESSA / GRUPPO / VERSIONE / TIPO)	REV.	N° SHEET
	A0	1:200	C8 (2 di 2)	0	1/8

NOTA GENERALE:
IL PRESENTE ELABORATO PROGETTUALE E' DI PROPRIETA' DI SEBIGAS S.p.A. E' FATTO DIVIETO A CHIUNQUE DI PROCEDERE, IN QUALSIASI MODO E SOTTO QUALSIASI FORMA, ALLA SUA RIPRODUZIONE, ANCHE PARZIALE, OVVERO DI DIVULGARE A TERZI QUALSIASI INFORMAZIONE IN MERITO, SENZA PREVENTIVA AUTORIZZAZIONE RILASCIATA PER ISCRITTO DA SEBIGAS S.p.A.

GENERAL NOTE:
THIS DESIGN DOCUMENT IS PROPERTY OF SEBIGAS S.p.A. IT IS STRICTLY FORBIDDEN TO REPRODUCE THIS DOCUMENT, IN WHOLE OR IN PART, AND TO PROVIDE TO OTHER ANY RELATED INFORMATION WITHOUT PREVIOUS WRITTEN CONSENT OF SEBIGAS S.p.A.

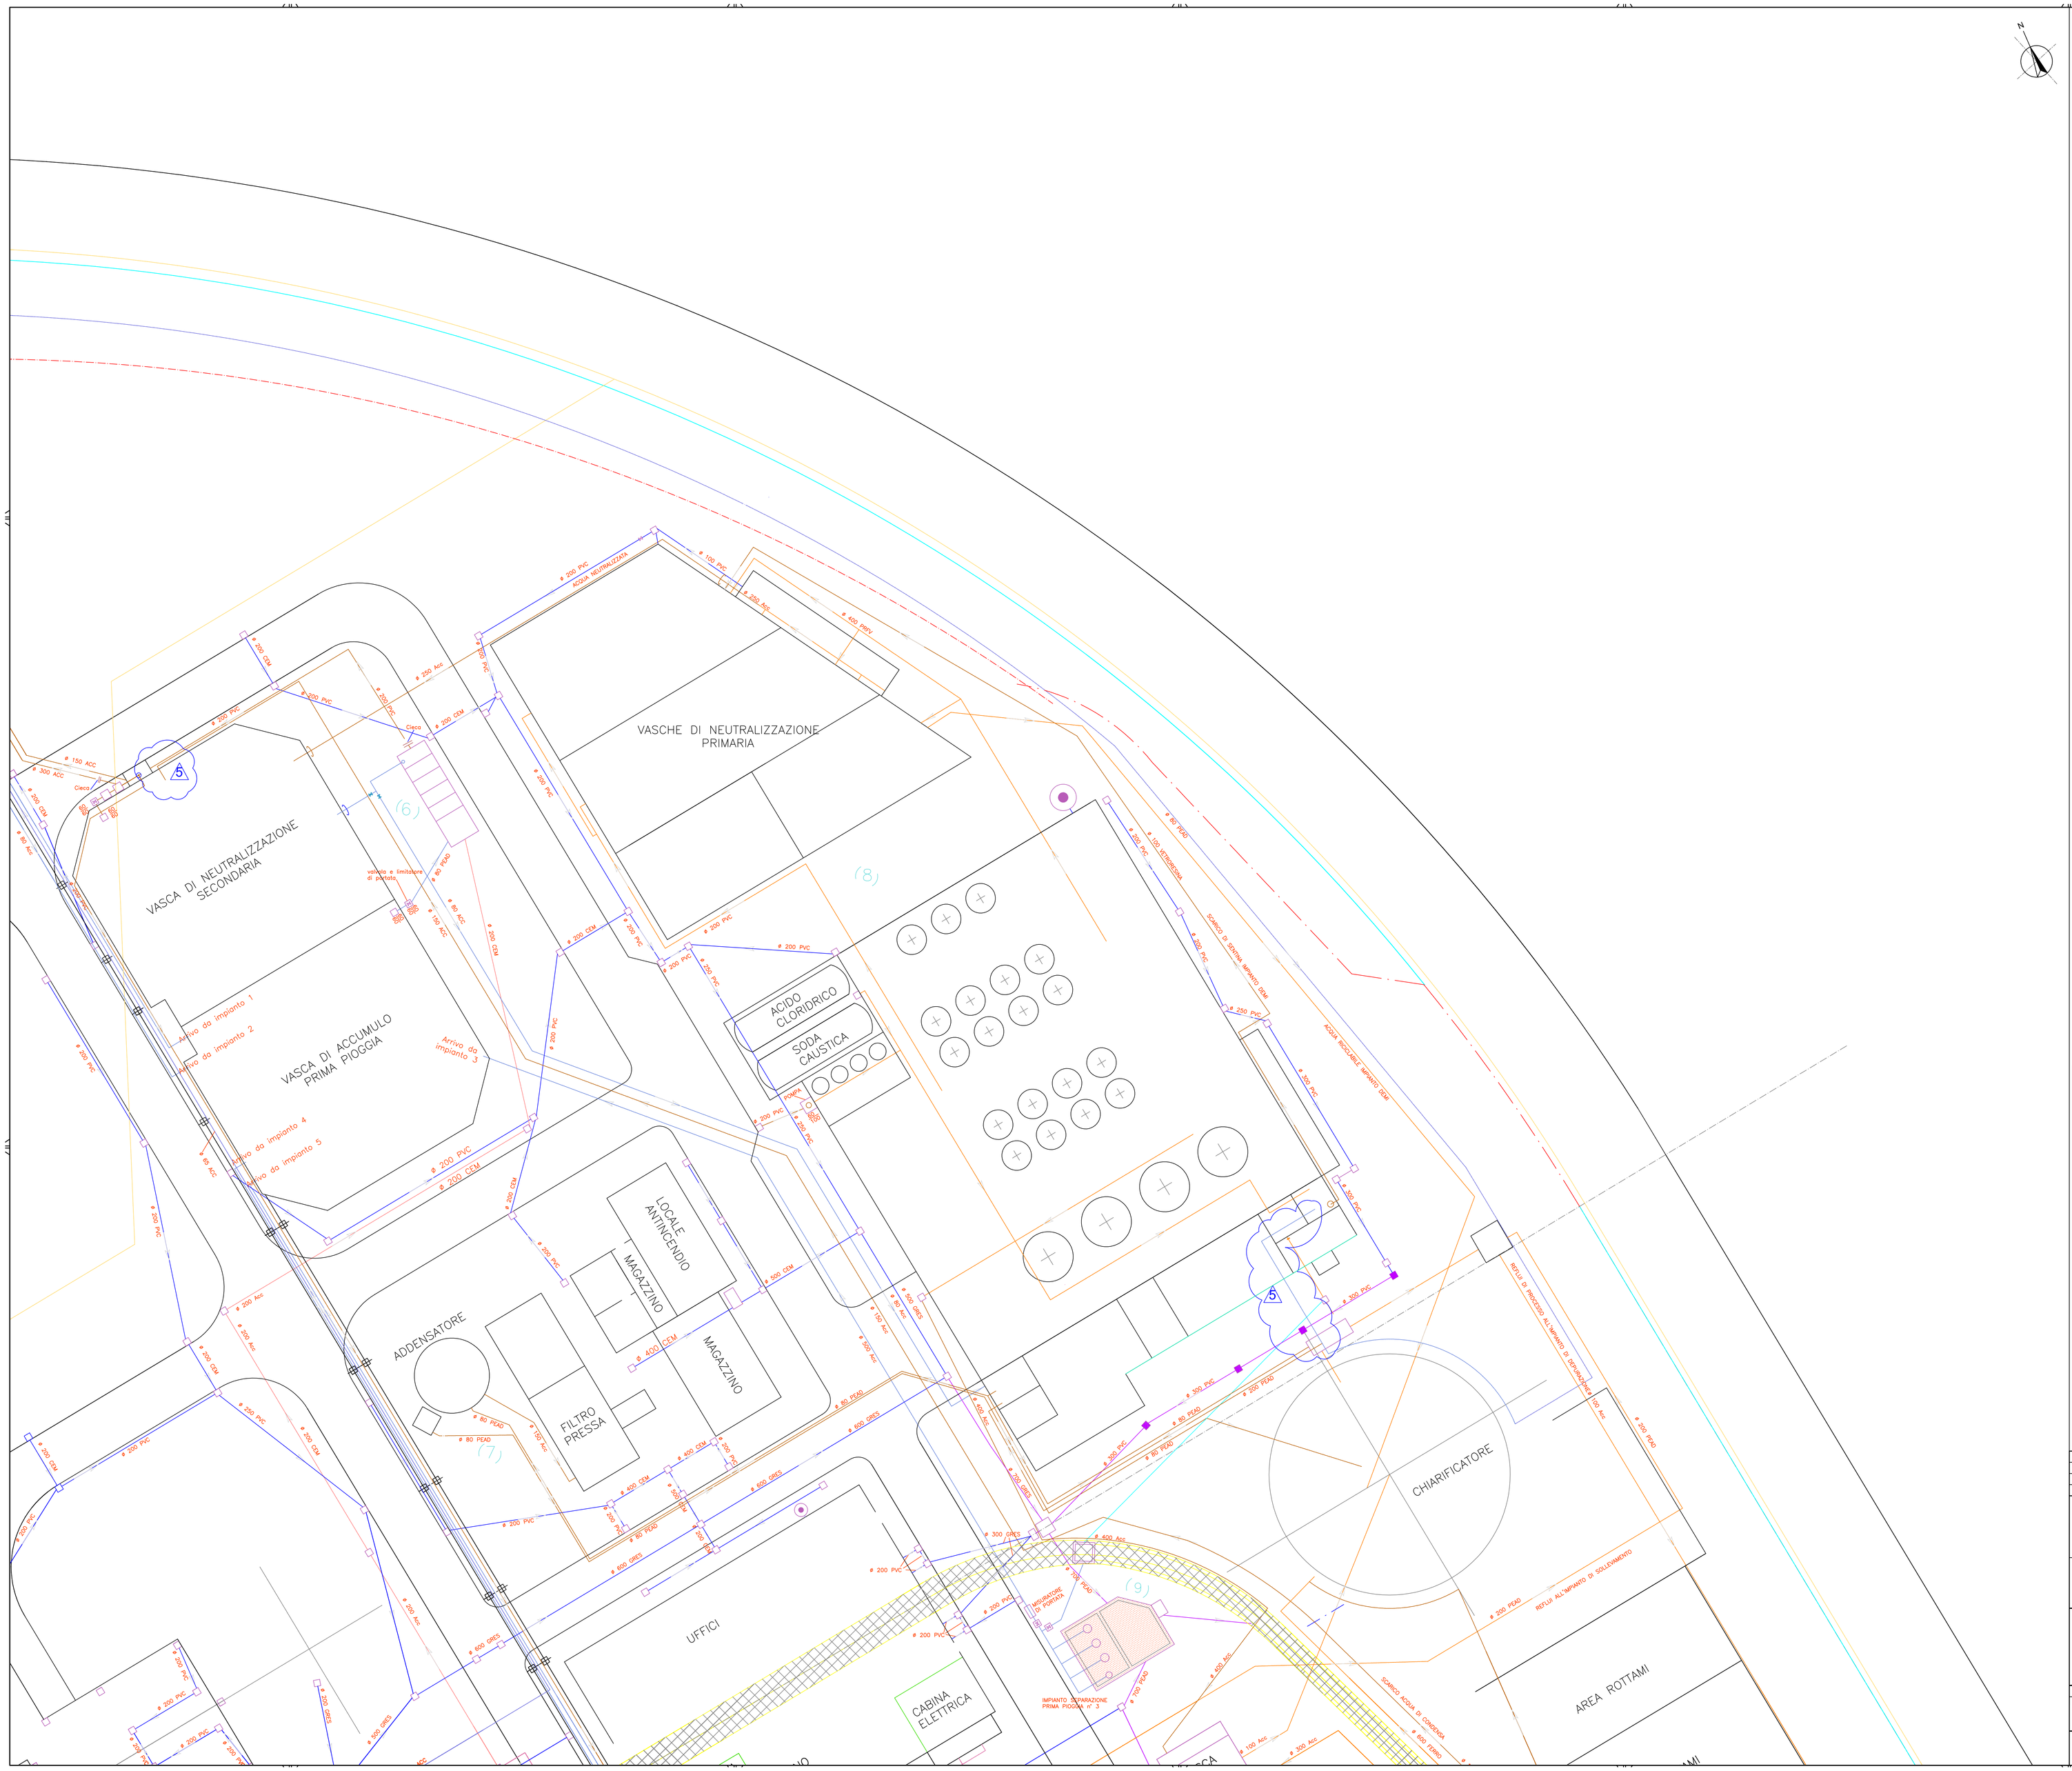

LEGENDA

- TUBAZIONE INUTILIZZATA
- FOGNATURA ACQUA METEORICA ESISTENTE
- MODIFICHE SU FOGNATURA ACQUA METEORICA (Anno 2000)
- RETE ACQUA DI PROCESSO ESISTENTE
- MODIFICHE SU RETE ACQUA DI PROCESSO (Anno 2000)
- RETE ACQUA METEORICA PROVENIENTE DA MACCHINARI CON OLIO
- MODIFICHE SU RETE ACQUA METEORICA PROVENIENTE DA MACCHINARI CON OLIO (Anno 2000)
- RETE ACQUA DI RAFFREDDAMENTO
- RETE DI RECUPERO REFLUI MENSA E SERVIZI IGENICI
- RETE ACQUA DI PRIMA PIOGGIA
- ALIMENTAZIONE IDRICA
- POZZETTO ESISTENTE
- POZZETTO NUOVO (Anno 2000)
- POZZETTO PER VALVOLA DI INTERCETTAZIONE
- CONFINE DI PROPRIETA'
- RECINZIONE O MURO DI CINTA
- CORDONATA STRADALE
- FOSSA BIOLOGICA

PIANTA CHIAVE

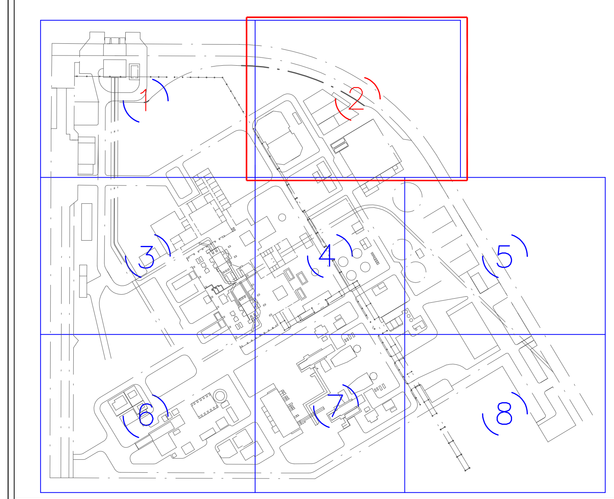

REV.	DATA/DATE	DESCRIZIONE/DESCRIPTION	ESEGUITO	CONTROLLATO	APPROVATO
0	OTT 2012	PRIMA EMISSIONE	STEAM	EDISON	EDISON

STEAM

CLIENTE/CLIENT: EDISON

PROGETTO/PROJECT: Centrale di Margherea Levante
Installazione di Nuova Caldaia Ausiliaria
- Modifica Non Sostanziale di A.I.A. -

TITOLO/TITLE:

Planimetria *Modificata* dell'Approvigionamento e Distribuzione Idrica e delle Reti Fognarie, dei Sistemi di Trattamento, dei Punti di Emissione degli Scarichi Liquidi

CONVENZIONE	FORMATO	SCALA	DISEGNO No./DRAWING No. (COMMESSA / ORDINE / CATEGORIA / TIPO)	REV.	N° SHEET
	A0	1:200	C8 (2 di 2)	0	2/8

NOTA GENERALE:
IL PRESENTE ELABORATO PROGETTUALE È DI PROPRIETÀ DI SEIBGAS S.p.A. E FATTO DIVIETO A CHIUNQUE DI PROCEDERE, IN QUALSIASI MODO E SOTTO QUALSIASI FORMA, ALLA SUA RIPRODUZIONE, ANCHE PARZIALE, OVVERO DI DIVULGARE A TERZI QUALSIASI INFORMAZIONE IN MERITO, SENZA PREVENTIVA AUTORIZZAZIONE RILASCIATA PER ISCRITTO DA SEIBGAS S.p.A.

GENERAL NOTE:
THIS DESIGN DOCUMENT IS PROPERTY OF SEIBGAS S.p.A. IT IS STRICTLY FORBIDDEN TO REPRODUCE THIS DOCUMENT, IN WHOLE OR IN PART, AND TO PROVIDE TO OTHER ANY RELATED INFORMATION WITHOUT PREVIOUS WRITTEN CONSENT OF SEIBGAS S.p.A.

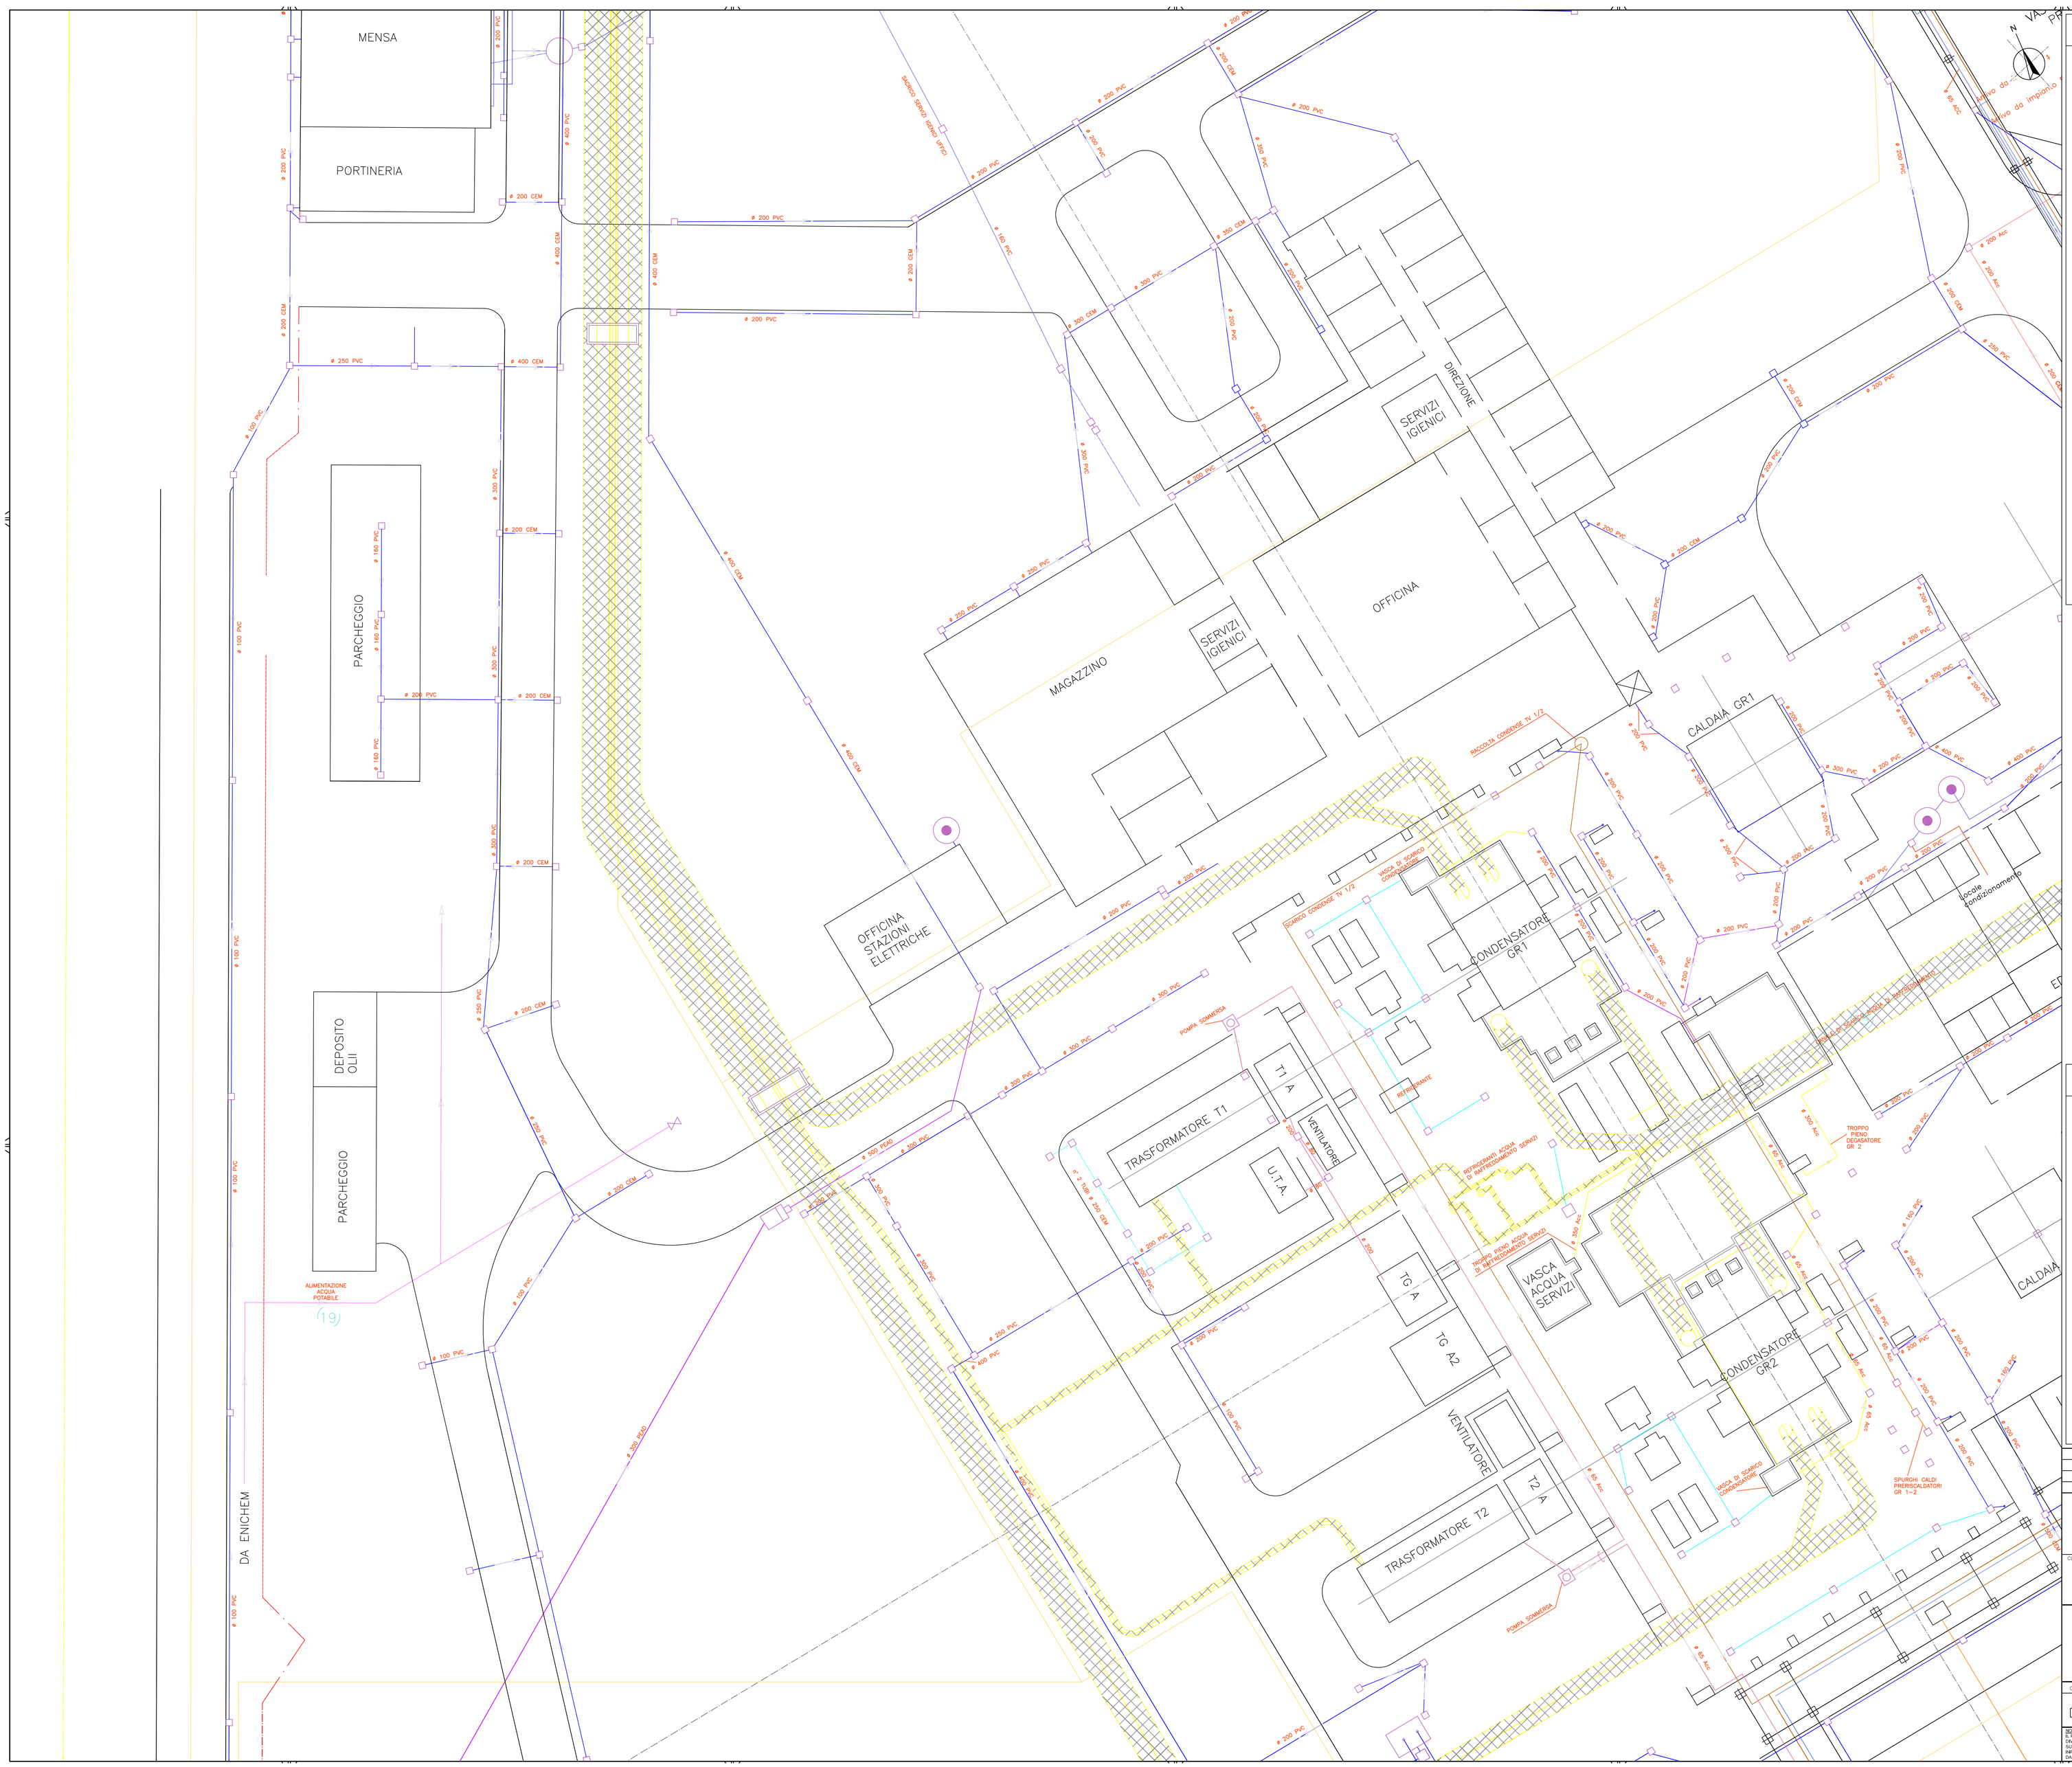

LEGENDA

- TUBAZIONE INUTILIZZATA
- FOGNATURA ACQUA METEORICA ESISTENTE
- MODIFICHE SU FOGNATURA ACQUA METEORICA (Anno 2000)
- RETE ACQUA DI PROCESSO ESISTENTE
- MODIFICHE SU RETE ACQUA DI PROCESSO (Anno 2000)
- RETE ACQUA METEORICA PROVENIENTE DA MACCHINARI CON OLIO
- MODIFICHE SU RETE ACQUA METEORICA PROVENIENTE DA MACCHINARI CON OLIO (Anno 2000)
- RETE ACQUA DI RAFFREDDAMENTO
- RETE DI RECUPERO REFLUI MENSA E SERVIZI IGENICI
- RETE ACQUA DI PRIMA PIOGGIA
- ALIMENTAZIONE IDRICA
- POZZETTO ESISTENTE
- POZZETTO NUOVO (Anno 2000)
- POZZETTO PER VALVOLA DI INTERCETTAZIONE
- CONFINE DI PROPRIETA'
- RECINZIONE O MURO DI CINTA
- CORDONATA STRADALE
- FOSSA BIOLOGICA

PIANTA CHIAVE

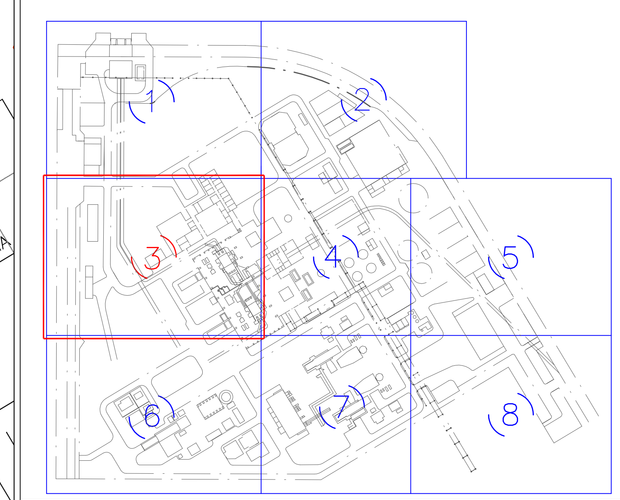

REV.	DATA/DATE	DESCRIZIONE/DESCRIPTION	ESEGUITO	CONTROLLATO	APPROVATO
0	OTT 2012	PRIMA EMISSIONE	STEAM	EDISON	EDISON

STEAM

CLIENTE/CLIENT: EDISON

PROGETTO/PROJECT:
Centrale di Marghera Levante
Installazione di Nuova Caldaia Ausiliaria
- Modifica Non Sostanziale di A.I.A. -

TITOLO/TITLE:
Planimetria *Modificata* dell'Approvigionamento e Distribuzione Idrica e delle Reti Fognarie, dei Sistemi di Trattamento, dei Punti di Emissione degli Scarichi Liquidi

CONVENZIONE	FORMATO	SCALA	DISEGNO No./DRAWING No. (CONNESSA / GRUPPO / VERSIONE / TIPO)	REV.	N° SHEET
	A0	1:200	C8 (2 di 2)	0	3/8

NOTA DI RISERVA:
IL PRESENTE ELABORATO PROGETTUALE E' DI PROPRIETA' DI SEBIGAS S.p.A. E' FATTO DIVIETO A CHIUNQUE DI PROCEDERE, IN QUALSIASI MODO E SOTTO QUALSIASI FORMA, ALLA SUA RIPRODUZIONE, ANCHE PARZIALE, OVVERO DI DIVULGARE A TERZI QUALSIASI INFORMAZIONE IN MERITO, SENZA PREVENTIVA AUTORIZZAZIONE RILASCIATA PER ISCRITTO DA SEBIGAS S.p.A.

GENERAL NOTE:
THIS DESIGN/DOCUMENT IS PROPERTY OF SEBIGAS S.p.A. IT IS STRICTLY FORBIDDEN TO REPRODUCE THIS DOCUMENT, IN WHOLE OR IN PART, AND TO PROVIDE TO OTHER ANY RELATED INFORMATION WITHOUT PREVIOUS WRITTEN CONSENT OF SEBIGAS S.p.A.

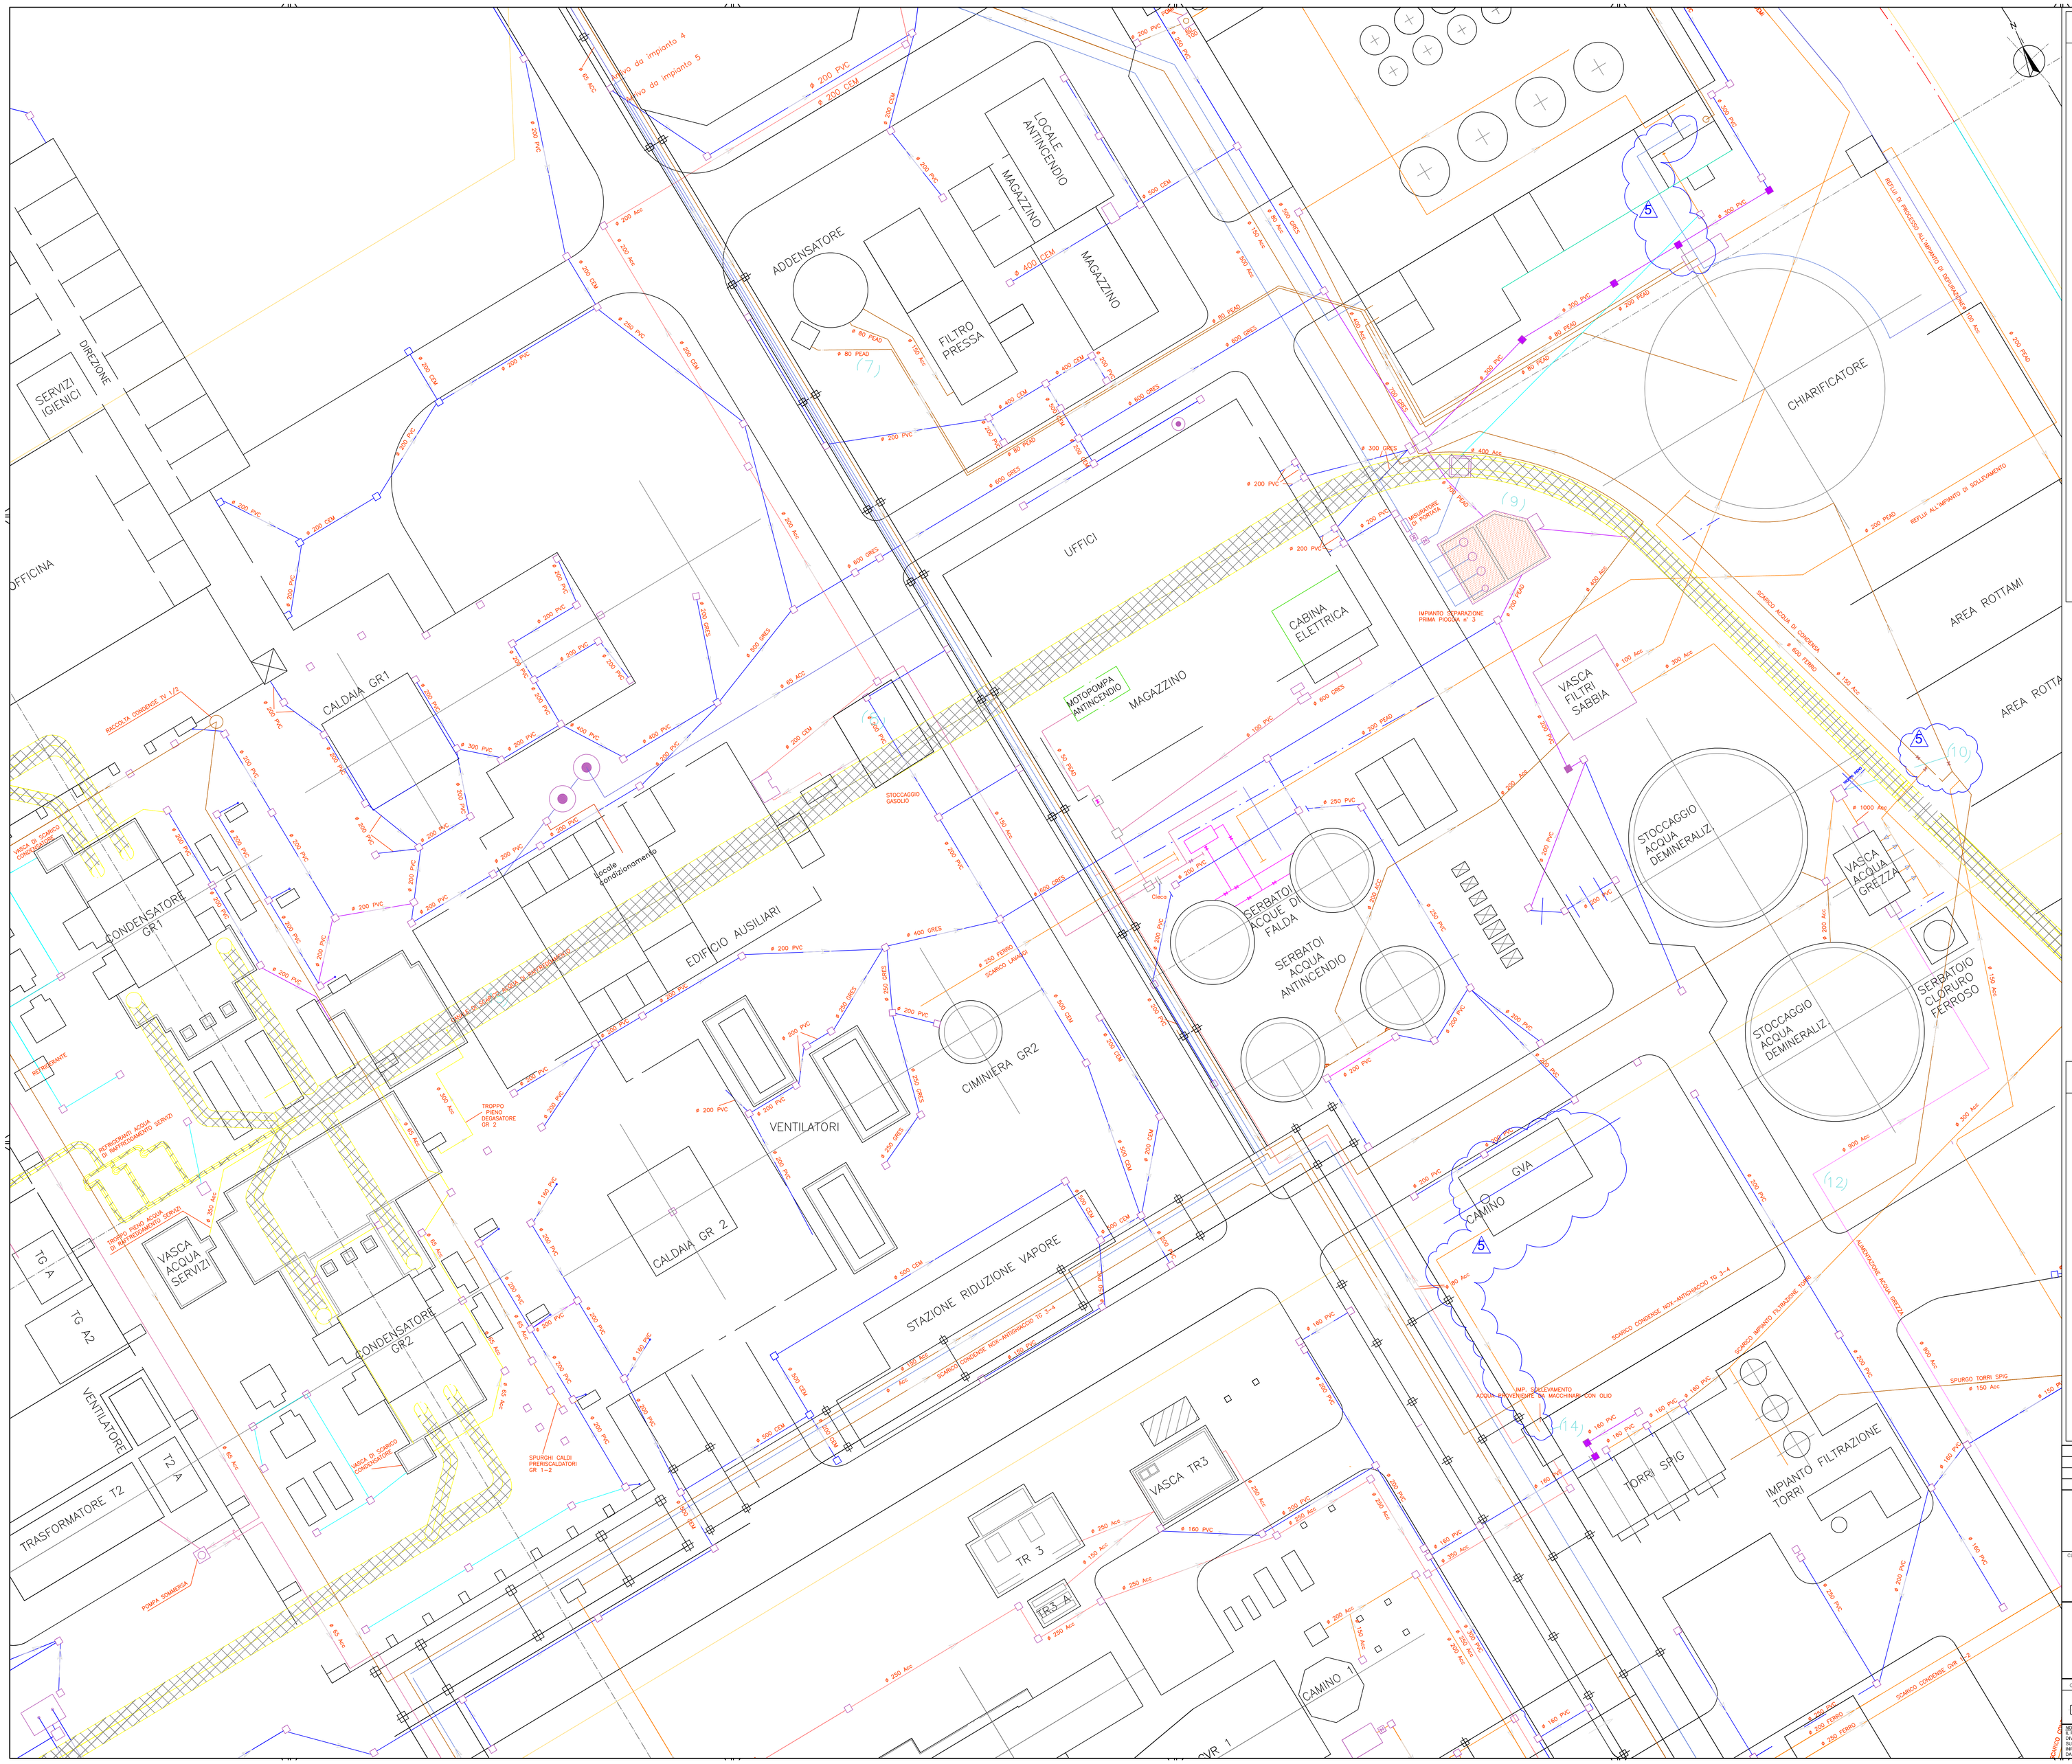

LEGENDA

- TUBAZIONE INUTILIZZATA
- FOGNATURA ACQUA METEORICA ESISTENTE
- MODIFICHE SU FOGNATURA ACQUA METEORICA (Anno 2000)
- RETE ACQUA DI PROCESSO ESISTENTE
- MODIFICHE SU RETE ACQUA DI PROCESSO (Anno 2000)
- RETE ACQUA METEORICA PROVENIENTE DA MACCHINARI CON OLIO
- MODIFICHE SU RETE ACQUA METEORICA PROVENIENTE DA MACCHINARI CON OLIO (Anno 2000)
- RETE ACQUA DI RAFFREDDAMENTO
- RETE DI RECUPERO REFLUI MENSA E SERVIZI IGENICI
- RETE ACQUA DI PRIMA PIOGGIA
- ALIMENTAZIONE IDRICA
- POZZETTO ESISTENTE
- POZZETTO NUOVO (Anno 2000)
- POZZETTO PER VALVOLA DI INTERCETTAZIONE
- CONFINE DI PROPRIETA'
- RECINZIONE O MURO DI CINTA
- CORDONATA STRADALE
- FOSSA BIOLOGICA

PIANTA CHIAVE

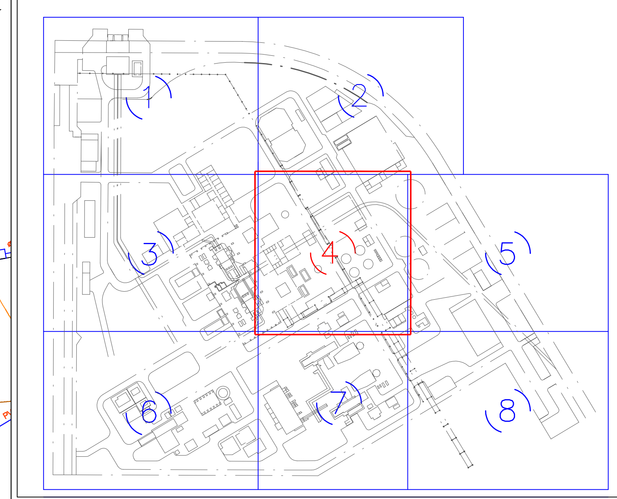

REV.	DATA/DATE	DESCRIZIONE/DESCRIPTION	ESEGUITO	CONTROLLATO	APPROVATO
0	OTT 2012	PRIMA EMISSIONE	STEAM	EDISON	EDISON

STEAM

CLIENTE/CLIENT: EDISON

PROGETTO/PROJECT: Centrale di Marghera Levante
Installazione di Nuova Caldaia Ausiliaria
- Modifica Non Sostanziale di A.I.A. -

TITOLO/TITLE:

Planimetria *Modificata* dell'Approvigionamento e Distribuzione Idrica e delle Reti Fognarie, dei Sistemi di Trattamento, dei Punti di Emissione degli Scarichi Liquidi

CONVENZIONE	FORMATO	SCALA	DISEGNO No./DRAWING No. (COMMESSA / GRUPPO / VERSIONE / TIPO)	REV.	N° SHEET
	A0	1:200	C8 (2 di 2)	0	4/8

NOTA GENERALE:
IL PRESENTE ELABORATO PROGETTUALE E' DI PROPRIETA' DI SEBIGAS S.p.A. E' FATTO DIVIETO A CHIUNQUE DI PROCEDERE, IN QUALSIASI MODO E SOTTO QUALSIASI FORMA, ALLA SUA RIPRODUZIONE, ANCHE PARZIALE, OVVERO DI DIVULGARE A TERZI QUALSIASI INFORMAZIONE IN MERITO, SENZA PREVENTIVA AUTORIZZAZIONE RILASCIATA PER ISCRITTO DA SEBIGAS S.p.A.

GENERAL NOTE:
THIS DESIGN DOCUMENT IS PROPERTY OF SEBIGAS S.p.A. IT IS STRICTLY FORBIDDEN TO REPRODUCE THIS DOCUMENT, IN WHOLE OR IN PART, AND TO PROVIDE TO OTHER ANY RELATED INFORMATION WITHOUT PREVIOUS WRITTEN CONSENT OF SEBIGAS S.p.A.

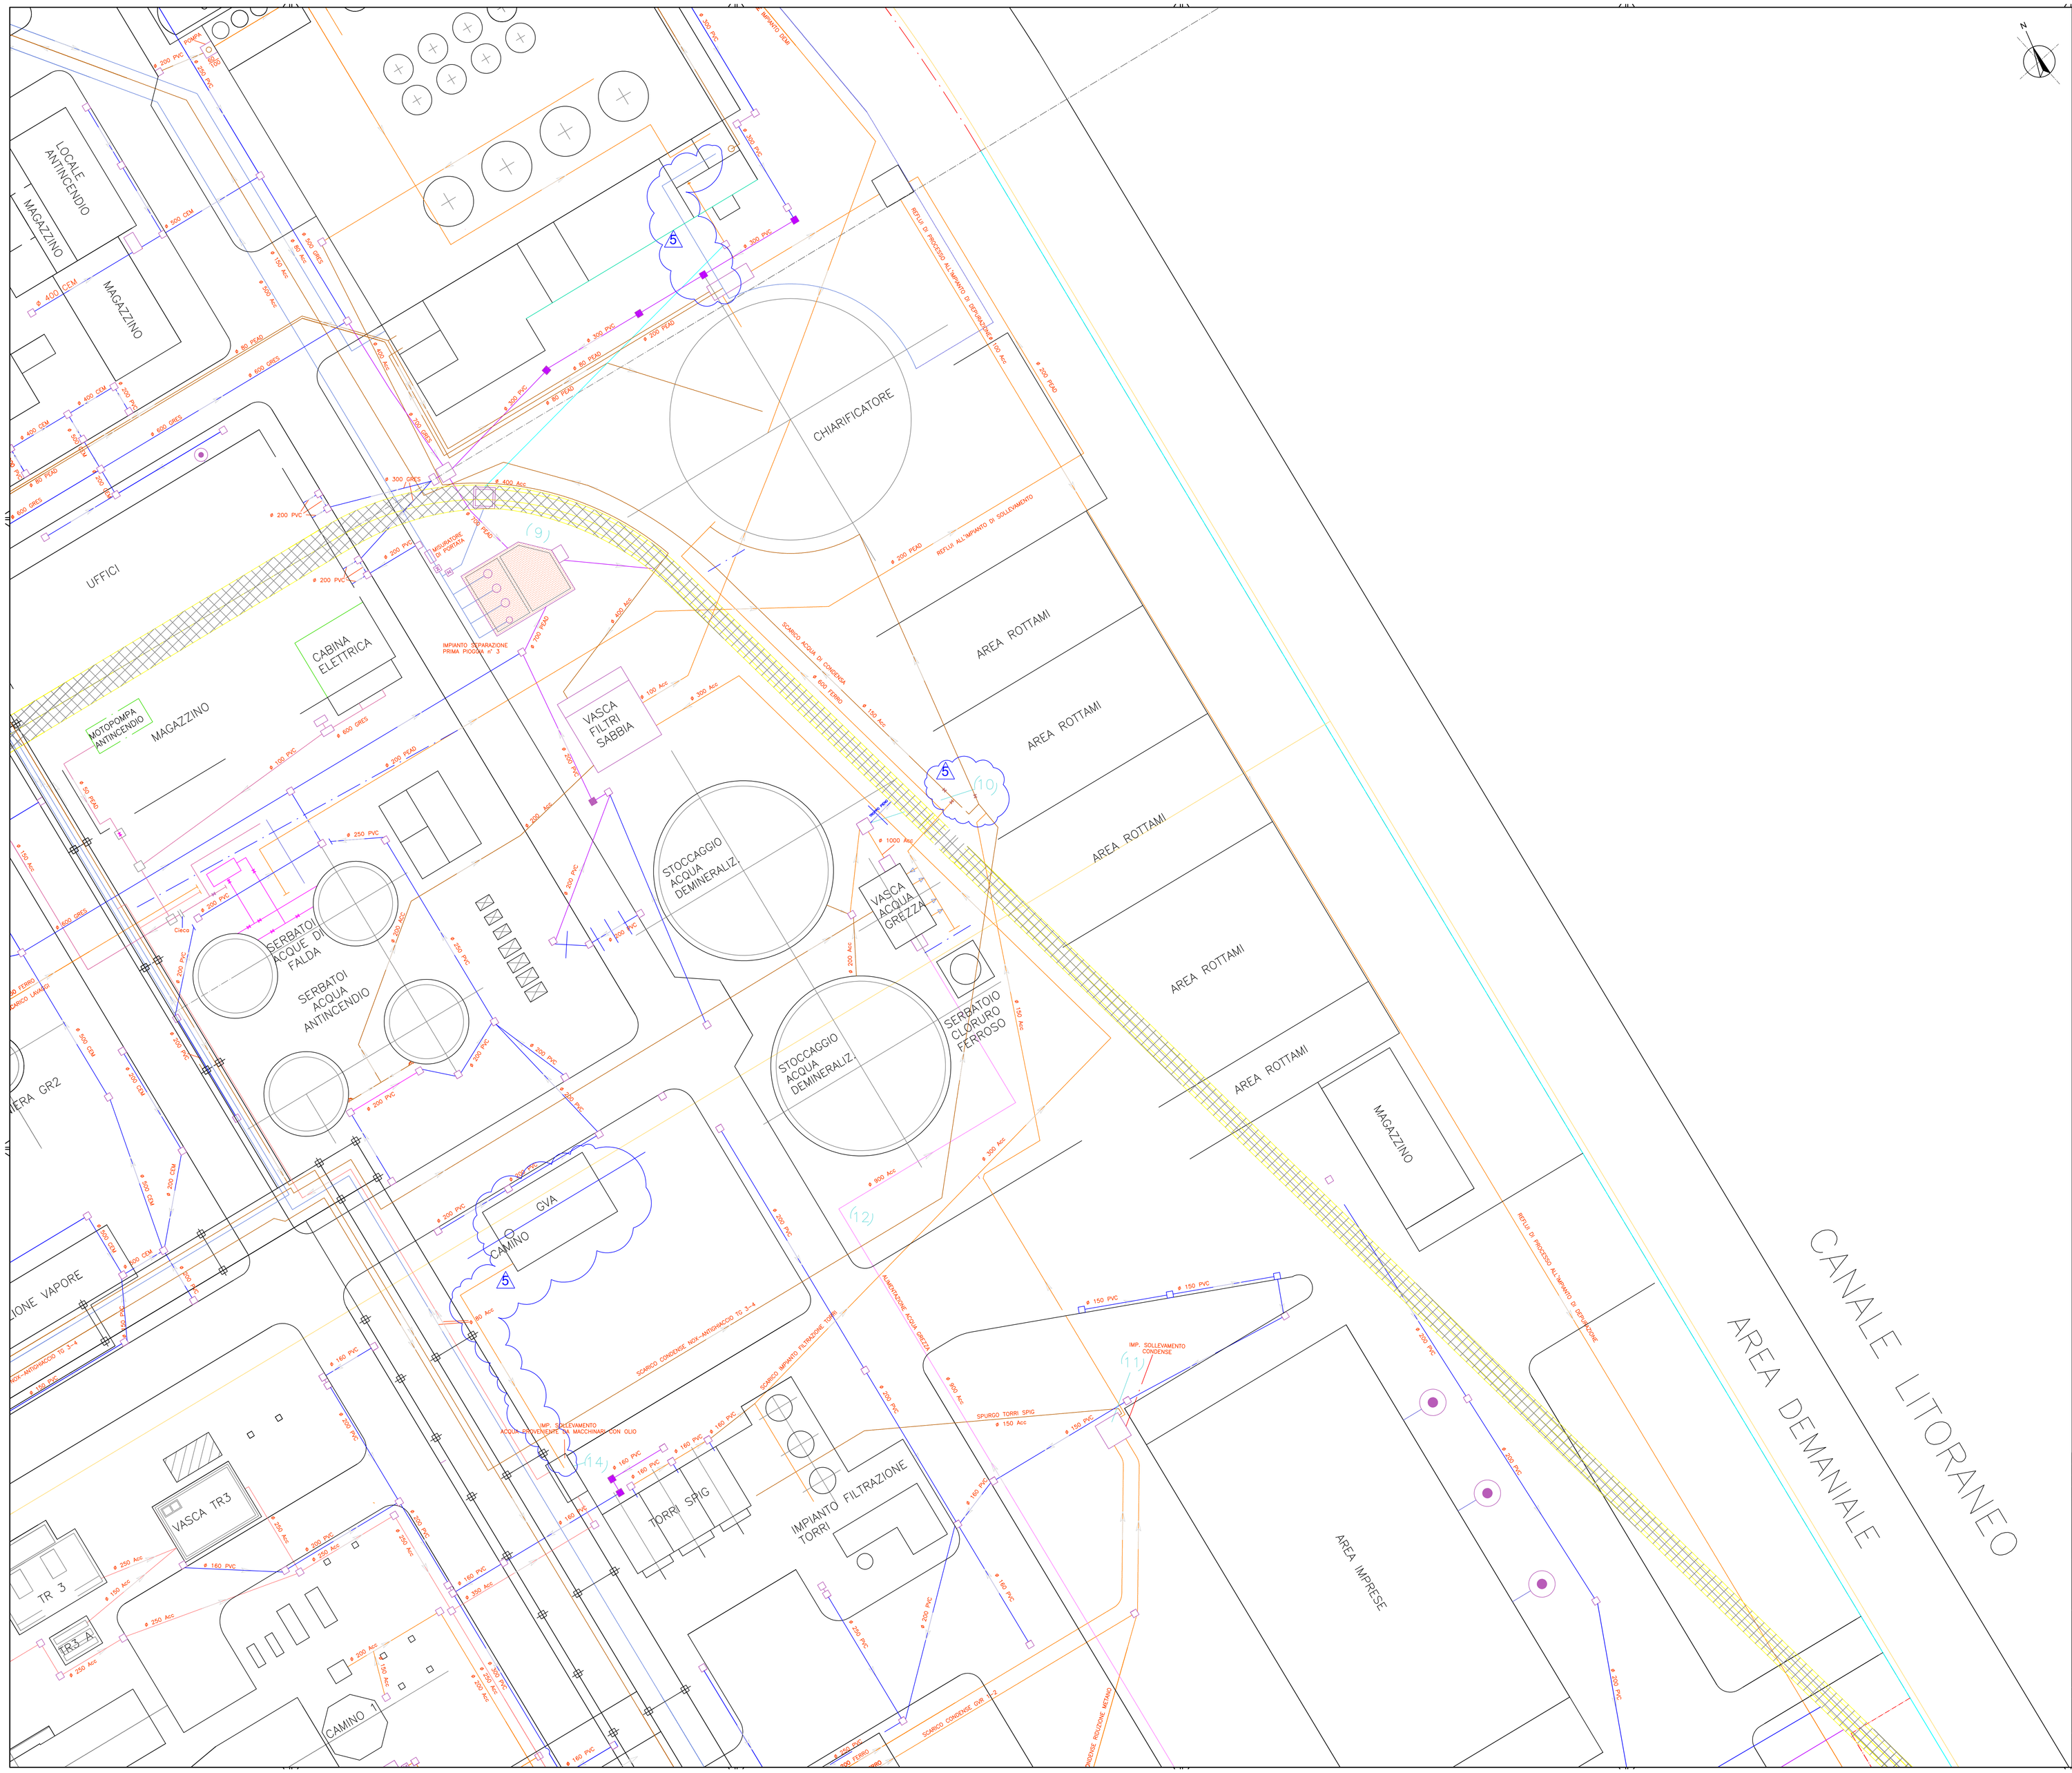

LEGENDA

- TUBAZIONE INUTILIZZATA
- FOGNATURA ACQUA METEORICA ESISTENTE
- MODIFICHE SU FOGNATURA ACQUA METEORICA (Anno 2000)
- RETE ACQUA DI PROCESSO ESISTENTE
- MODIFICHE SU RETE ACQUA DI PROCESSO (Anno 2000)
- RETE ACQUA METEORICA PROVENIENTE DA MACCHINARI CON OLIO
- MODIFICHE SU RETE ACQUA METEORICA PROVENIENTE DA MACCHINARI CON OLIO (Anno 2000)
- RETE ACQUA DI RAFFREDDAMENTO
- RETE DI RECUPERO REFLUI MENSA E SERVIZI IGENICI
- RETE ACQUA DI PRIMA PIOGGIA
- ALIMENTAZIONE IDRICA
- POZZETTO ESISTENTE
- POZZETTO NUOVO (Anno 2000)
- POZZETTO PER VALVOLA DI INTERCETTAZIONE
- CONFINE DI PROPRIETA'
- RECINZIONE O MURO DI CINTA
- CORDONATA STRADALE
- FOSSA BIOLOGICA

PIANTA CHIAVE

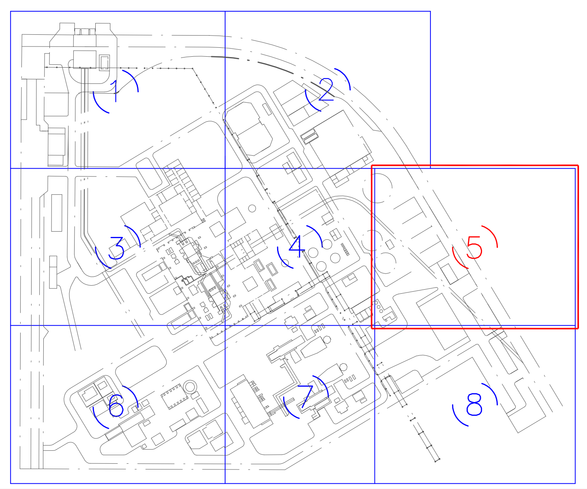

REV.	DATA/DATE	DESCRIZIONE/DESCRIPTION	ESEGUITO	CONTROLLATO	APPROVATO
0	OTT 2012	PRIMA EMISSIONE	STEAM	EDISON	EDISON

STEAM

CLIENTE/CLIENT: EDISON

PROGETTO/PROJECT:
Centrale di Marghera Levante
Installazione di Nuova Caldaia Ausiliaria
- Modifica Non Sostanziale di A.I.A. -

TITOLO/TITLE:
Planimetria *Modificata* dell'Approvigionamento e Distribuzione Idrica e delle Reti Fognarie, dei Sistemi di Trattamento, dei Punti di Emissione degli Scarichi Liquidi

CONVENZIONE	FORMATO	SCALA	DISEGNO No./DRAWING No. (CONNESSA / GRUPPO / VERSIONE / TIPO)	REV.	N° SHEET
	A0	1:200	C8 (2 di 2)	0	5/8

NOTA GENERALE:
IL PRESENTE ELABORATO PROGETTUALE E' DI PROPRIETA DI SEBGAS S.p.A. E' FATTO DIVIETO A CHIUNQUE DI PROCEDERE, IN QUALSIASI MODO E SOTTO QUALSIASI FORMA, ALLA SUA RIPRODUZIONE, ANCHE PARZIALE, OVVERO DA DIVULGARE A TERZI QUALSIASI INFORMAZIONE IN MERITO, SENZA PREVENTIVA AUTORIZZAZIONE RILASCIATA PER ISCRITTO DA SEBGAS S.p.A.

GENERAL NOTE:
THIS DESIGN DOCUMENT IS PROPERTY OF SEBGAS S.p.A. IT IS STRICTLY FORBIDDEN TO REPRODUCE THIS DOCUMENT, IN WHOLE OR IN PART, AND TO PROVIDE TO OTHER ANY RELATED INFORMATION WITHOUT PREVIOUS WRITTEN CONSENT OF SEBGAS S.p.A.

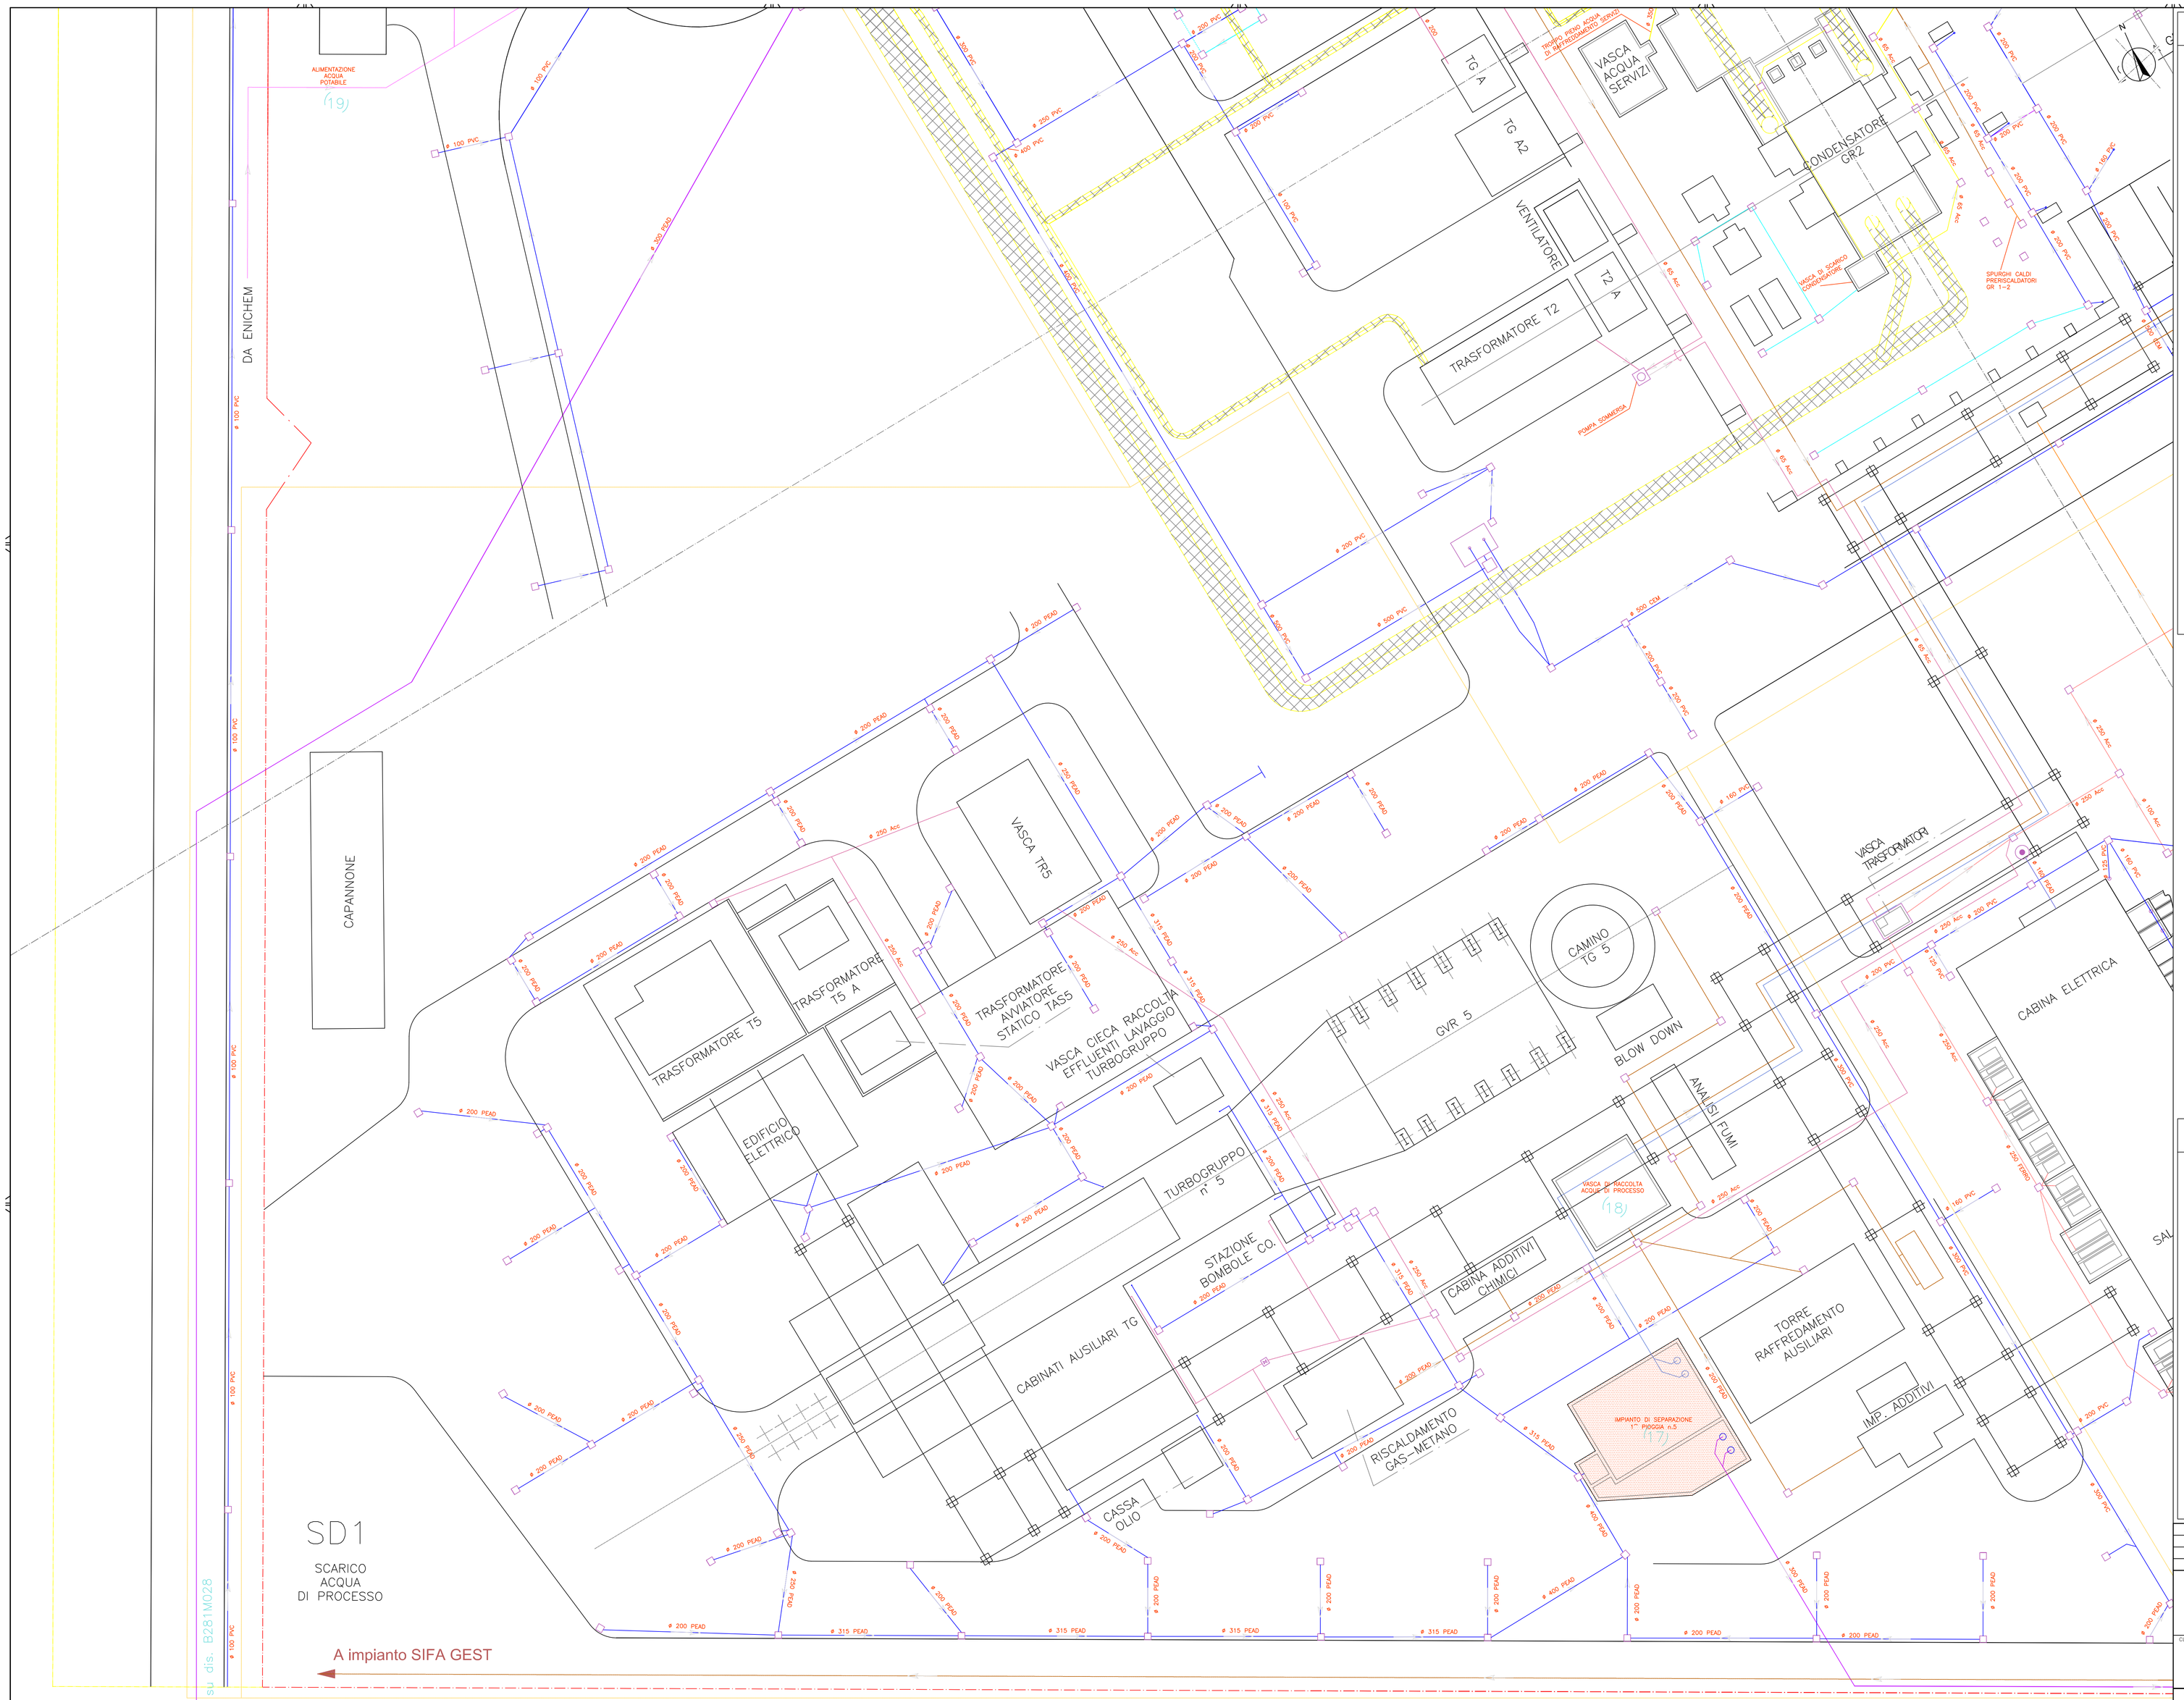

LEGENDA

- TUBAZIONE INUTILIZZATA
- FOGNATURA ACQUA METEORICA ESISTENTE
- MODIFICHE SU FOGNATURA ACQUA METEORICA (Anno 2000)
- RETE ACQUA DI PROCESSO ESISTENTE
- MODIFICHE SU RETE ACQUA DI PROCESSO (Anno 2000)
- RETE ACQUA METEORICA PROVENIENTE DA MACCHINARI CON OLIO
- MODIFICHE SU RETE ACQUA METEORICA PROVENIENTE DA MACCHINARI CON OLIO (Anno 2000)
- RETE ACQUA DI RAFFREDDAMENTO
- RETE DI RECUPERO REFLUI MENSA E SERVIZI IGENICI
- RETE ACQUA DI PRIMA PIOGGIA
- ALIMENTAZIONE IDRICA
- POZZETTO ESISTENTE
- POZZETTO NUOVO (Anno 2000)
- POZZETTO PER VALVOLA DI INTERCETTAZIONE
- CONFINE DI PROPRIETA'
- RECINZIONE O MURO DI CINTA
- CORDONATA STRADALE
- FOSSA BIOLOGICA

PIANTA CHIAVE

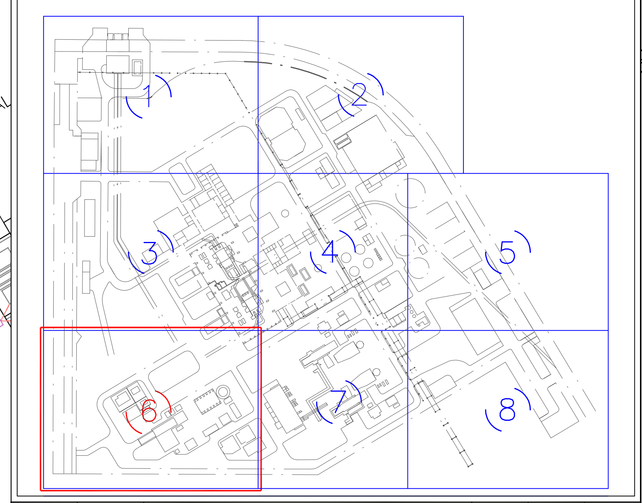

REV.	DATA/DATE	DESCRIZIONE/DESCRIPTION	ESEGUITO	CONTROLLATO	APPROVATO
0	OTT 2012	PRIMA EMISSIONE	STEAM	EDISON	EDISON

STEAM

CLIENTE/CLIENT: EDISON

PROGETTO/PROJECT: Centrale di Marghera Levante
Installazione di Nuova Caldaia Ausiliaria
- Modifica Non Sostanziale di A.I.A. -

TITOLO/TITLE:

Planimetria *Modificata* dell'Approvigionamento e Distribuzione Idrica e delle Reti Fognarie, dei Sistemi di Trattamento, dei Punti di Emissione degli Scarichi Liquidi

CONVENZIONE	FORMATO	SCALA	DISEGNO No./DRAWING No. (COMMESSA / GRUPPO / VERSIONE / TIPO)	REV.	N° SHEET
	A0	1:200	C8 (2 di 2)	0	6/8

NOTA GENERALE:
IL PRESENTE ELABORATO PROGETTUALE E' DI PROPRIETA' DI SEBIGAS S.p.A. E' FATTO DIVIETO A CHIUNQUE DI PROCEDERE, IN QUALSIASI MODO E SOTTO QUALSIASI FORMA, ALLA SUA RIPRODUZIONE, ANCHE PARZIALE, OVVERO DI DIVULGARE A TERZI QUALSIASI INFORMAZIONE IN MERITO, SENZA PREVENTIVA AUTORIZZAZIONE RILASCIATA PER ISCRITTO DA SEBIGAS S.p.A.

GENERAL NOTE:
THIS DESIGN DOCUMENT IS PROPERTY OF SEBIGAS S.p.A. IT IS STRICTLY FORBIDDEN TO REPRODUCE THIS DOCUMENT, IN WHOLE OR IN PART, AND TO PROVIDE TO OTHER ANY RELATED INFORMATION WITHOUT PREVIOUS WRITTEN CONSENT OF SEBIGAS S.p.A.

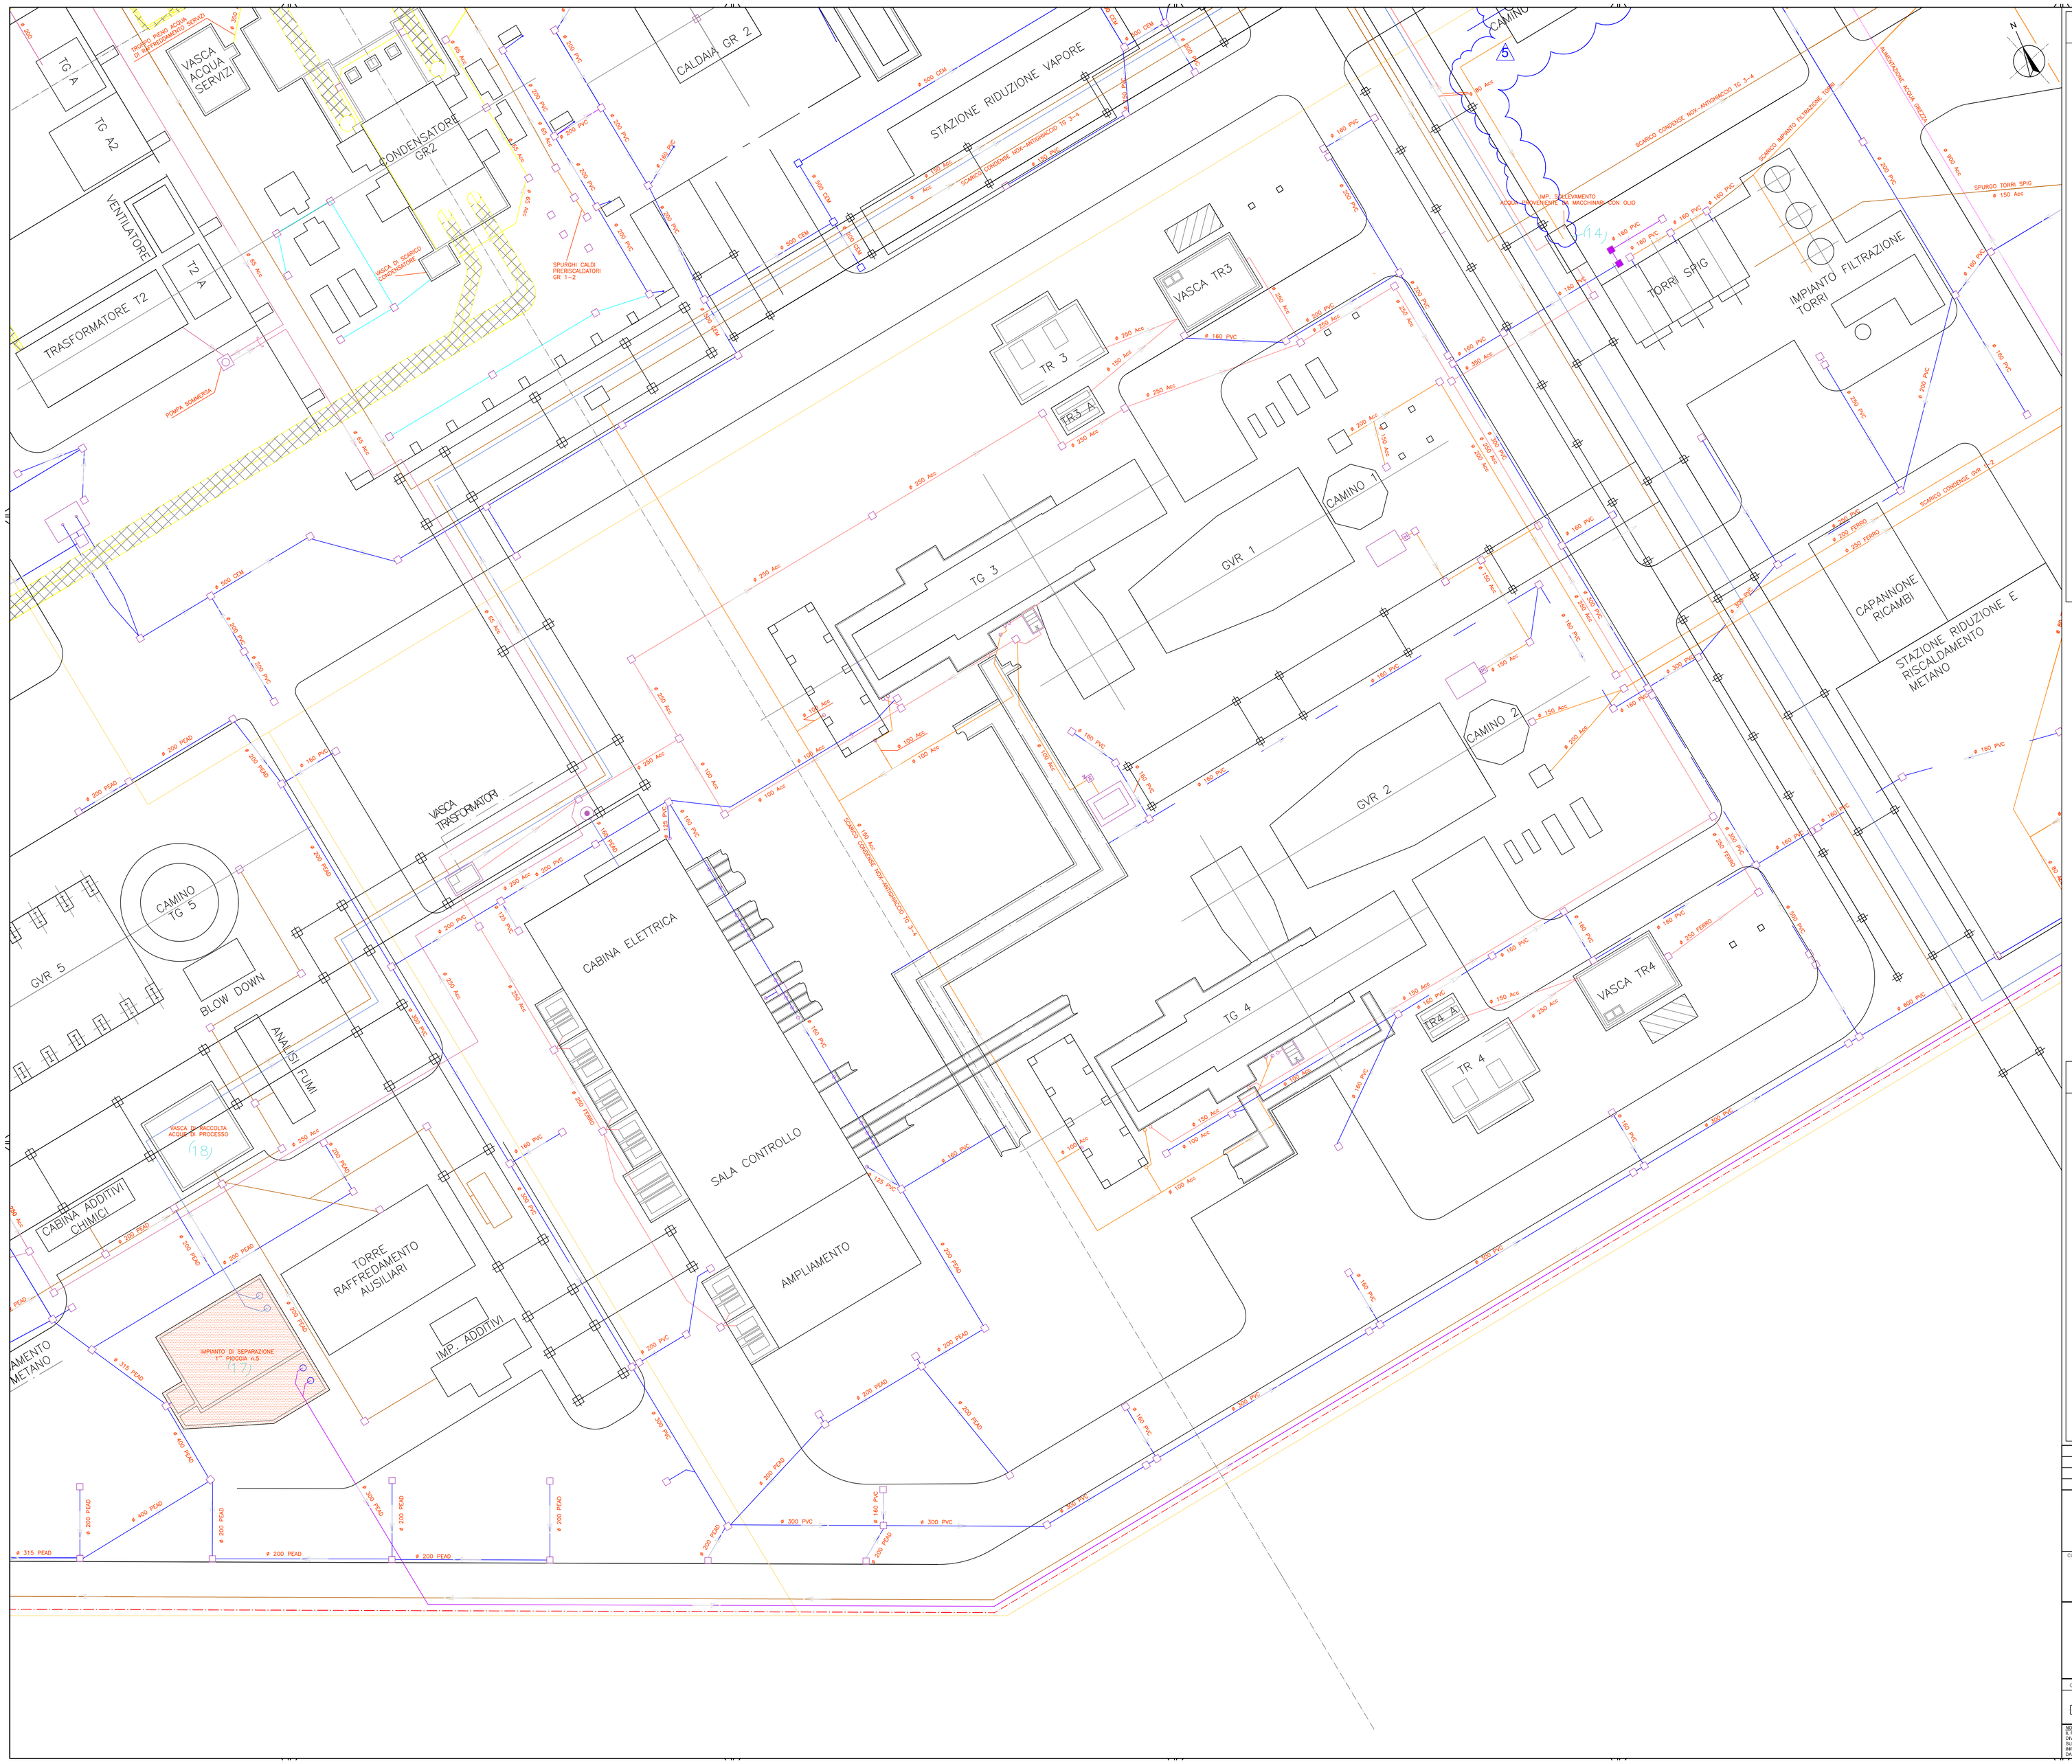

LEGENDA

- TUBAZIONE INUTILIZZATA
- FOGNATURA ACQUA METEORICA ESISTENTE
- MODIFICHE SU FOGNATURA ACQUA METEORICA (Anno 2000)
- RETE ACQUA DI PROCESSO ESISTENTE
- MODIFICHE SU RETE ACQUA DI PROCESSO (Anno 2000)
- RETE ACQUA METEORICA PROVENIENTE DA MACCHINARI CON OLIO
- MODIFICHE SU RETE ACQUA METEORICA PROVENIENTE DA MACCHINARI CON OLIO (Anno 2000)
- RETE ACQUA DI RAFFREDDAMENTO
- RETE DI RECUPERO REFLUI MENSA E SERVIZI IGENICI
- RETE ACQUA DI PRIMA PIOGGIA
- ALIMENTAZIONE IDRICA
- POZZETTO ESISTENTE
- POZZETTO NUOVO (Anno 2000)
- POZZETTO PER VALVOLA DI INTERCETTAZIONE
- CONFINE DI PROPRIETA'
- RECINZIONE O MURO DI CINTA
- CORDONATA STRADALE
- FOSSA BIOLOGICA

PIANTA CHIAVE

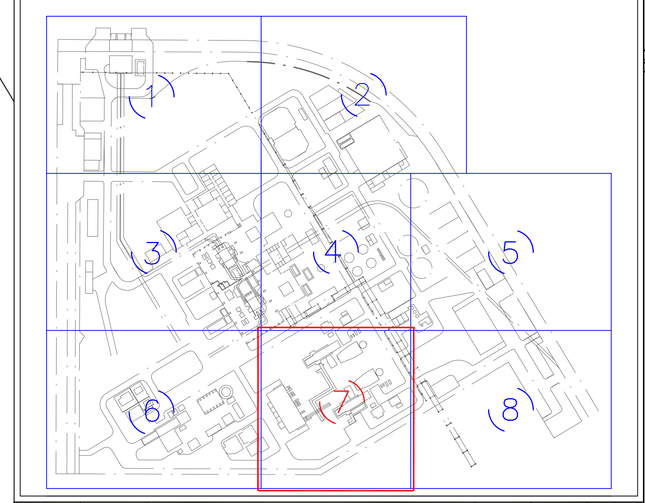

REV.	DATA/DATE	DESCRIZIONE/DESCRIPTION	EGEUITO	CONTROLLATO	APPROVATO
0	OTT 2012	PRIMA EMISSIONE	STEAM	EDISON	EDISON

STEAM

CLIENTE/CLIENT: EDISON

PROGETTO/PROJECT: Centrale di Marghera Levante
Installazione di Nuova Caldaia Ausiliaria
- Modifica Non Sostanziale di A.I.A. -

TITOLO/TITLE:

Planimetria *Modificata* dell'Approvigionamento e Distribuzione Idrica e delle Reti Fognarie, dei Sistemi di Trattamento, dei Punti di Emissione degli Scarichi Liquidi

CONVENZIONE	FORMATO	SCALA	DISEGNO No./DRAWING No. (COMMESSA / ORDINE / CATEGORIA / TIPO)	REV.	N° SHEET
	A0	1:200	C8 (2 di 2)	0	7/8

NOTA GENERALE:
IL PRESENTE ELABORATO PROGETTUALE E' DI PROPRIETA' DI SEIMGAS S.p.A. E' FATTO DIVIETO A CHIUNQUE DI PROCEDERE, IN QUALSIASI MODO E SOTTO QUALSIASI FORMA, ALLA SUA RIPRODUZIONE, ANCHE PARZIALE, OVVERO DI DIVULGARE A TERZI QUALSIASI INFORMAZIONE IN MERITO, SENZA PREVENTIVA AUTORIZZAZIONE RILASCIATA PER ISCRITTO DA SEIMGAS S.p.A.

GENERAL NOTE:
THIS DESIGN DOCUMENT IS PROPERTY OF SEIMGAS S.p.A. IT IS STRICTLY FORBIDDEN TO REPRODUCE THIS DOCUMENT, IN WHOLE OR IN PART, AND TO PROVIDE TO OTHER ANY RELATED INFORMATION WITHOUT PREVIOUS WRITTEN CONSENT OF SEIMGAS S.p.A.

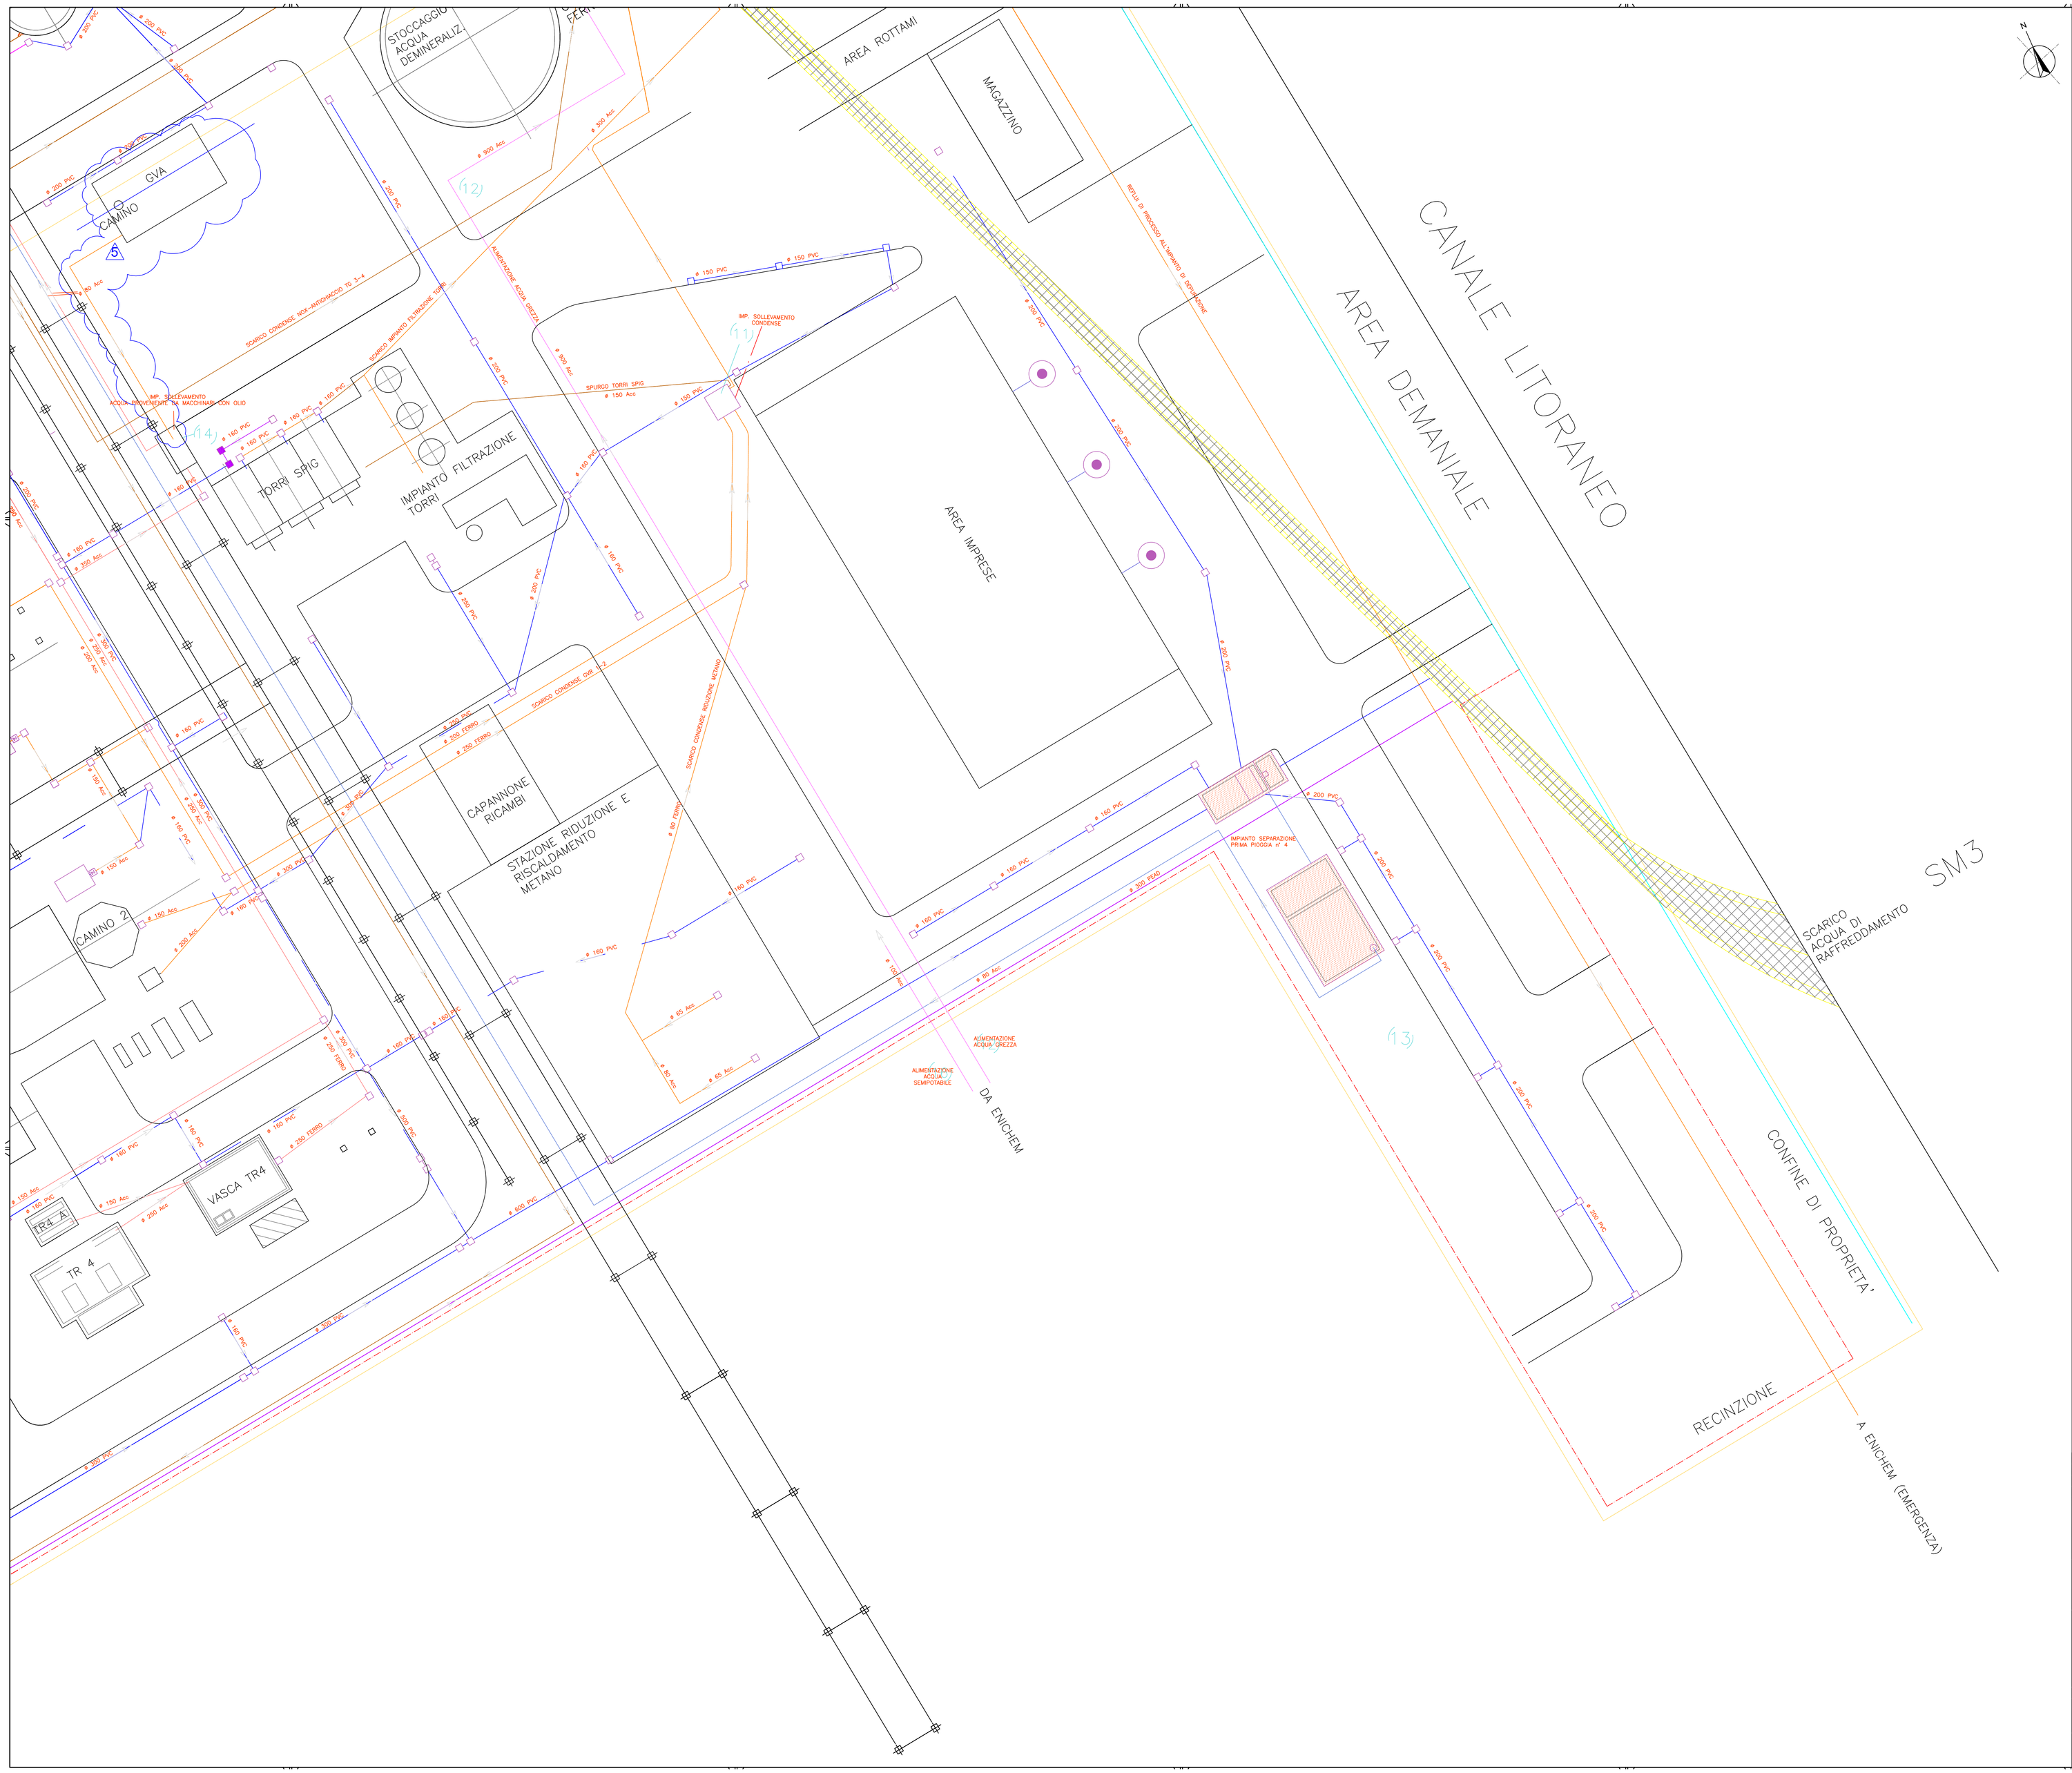

LEGENDA

- TUBAZIONE INUTILIZZATA
- FOGNATURA ACQUA METEORICA ESISTENTE
- MODIFICHE SU FOGNATURA ACQUA METEORICA (Anno 2000)
- RETE ACQUA DI PROCESSO ESISTENTE
- MODIFICHE SU RETE ACQUA DI PROCESSO (Anno 2000)
- RETE ACQUA METEORICA PROVENIENTE DA MACCHINARI CON OLIO
- MODIFICHE SU RETE ACQUA METEORICA PROVENIENTE DA MACCHINARI CON OLIO (Anno 2000)
- RETE ACQUA DI RAFFREDDAMENTO
- RETE DI RECUPERO REFLUI MENSA E SERVIZI IGENICI
- RETE ACQUA DI PRIMA PIOGGIA
- ALIMENTAZIONE IDRICA
- POZZETTO ESISTENTE
- POZZETTO NUOVO (Anno 2000)
- POZZETTO PER VALVOLA DI INTERCETTAZIONE
- CONFINE DI PROPRIETA'
- RECINZIONE O MURO DI CINTA
- CORDONATA STRADALE
- FOSSA BIOLOGICA

PIANTA CHIAVE

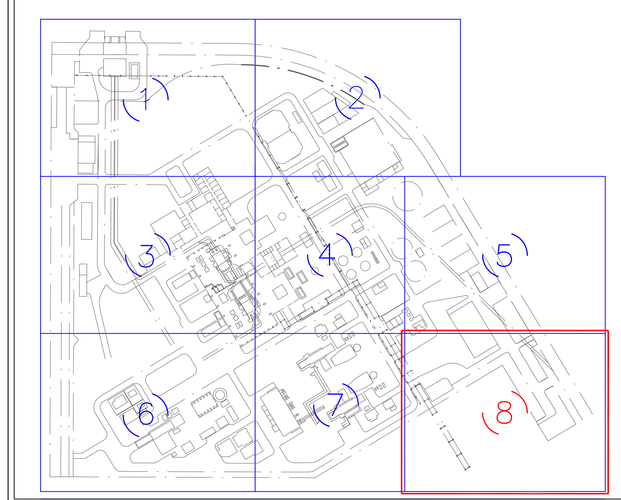

REV.	DATA/DATE	DESCRIZIONE/DESCRIPTION	ESEGUITO	CONTROLLATO	APPROVATO
0	OTT 2012	PRIMA EMISSIONE	STEAM	EDISON	EDISON

STEAM

CLIENTE/CLIENT: EDISON

PROGETTO/PROJECT:
Centrale di Marghera Levante
Installazione di Nuova Caldaia Ausiliaria
- Modifica Non Sostanziale di A.I.A. -

TITOLO/TITLE:
Planimetria *Modificata* dell'Approvigionamento e Distribuzione Idrica e delle Reti Fognarie, dei Sistemi di Trattamento, dei Punti di Emissione degli Scarichi Liquidi

CONVENZIONE	FORMATO	SCALA	DISEGNO No./DRAWING No. (COMMESSA / ORIGINATO / VERSIONE / TIPO)	REV	N° SHEET
	A0	1:200	C8 (2 di 2)	0	8/8

NOTA GENERALE:
IL PRESENTE ELABORATO PROGETTUALE E' DI PROPRIETA DI SEBIGAS S.p.A. E' FATTO DIVIETO A CHIUNQUE DI PRODURRE, IN QUALSIASI MODO E SOTTO QUALSIASI FORMA, ALLA RIPRODUZIONE, ALLA CESSIONE, ALLA PUBBLICAZIONE ED ALLA TRASMISSIONE DELLE INFORMAZIONI IN MERITO, SENZA PRECEDENTIVA AUTORIZZAZIONE RILASCIATA PER SCRITTO DA SEBIGAS S.p.A.

GENERAL NOTE:
THIS DESIGN DOCUMENT IS PROPERTY OF SEBIGAS S.p.A. IT IS STRICTLY FORBIDDEN TO REPRODUCE THIS DOCUMENT, IN WHOLE OR IN PART, AND TO PROVIDE TO OTHER ANY RELATED INFORMATION WITHOUT PREVIOUS WRITTEN CONSENT OF SEBIGAS S.p.A.