
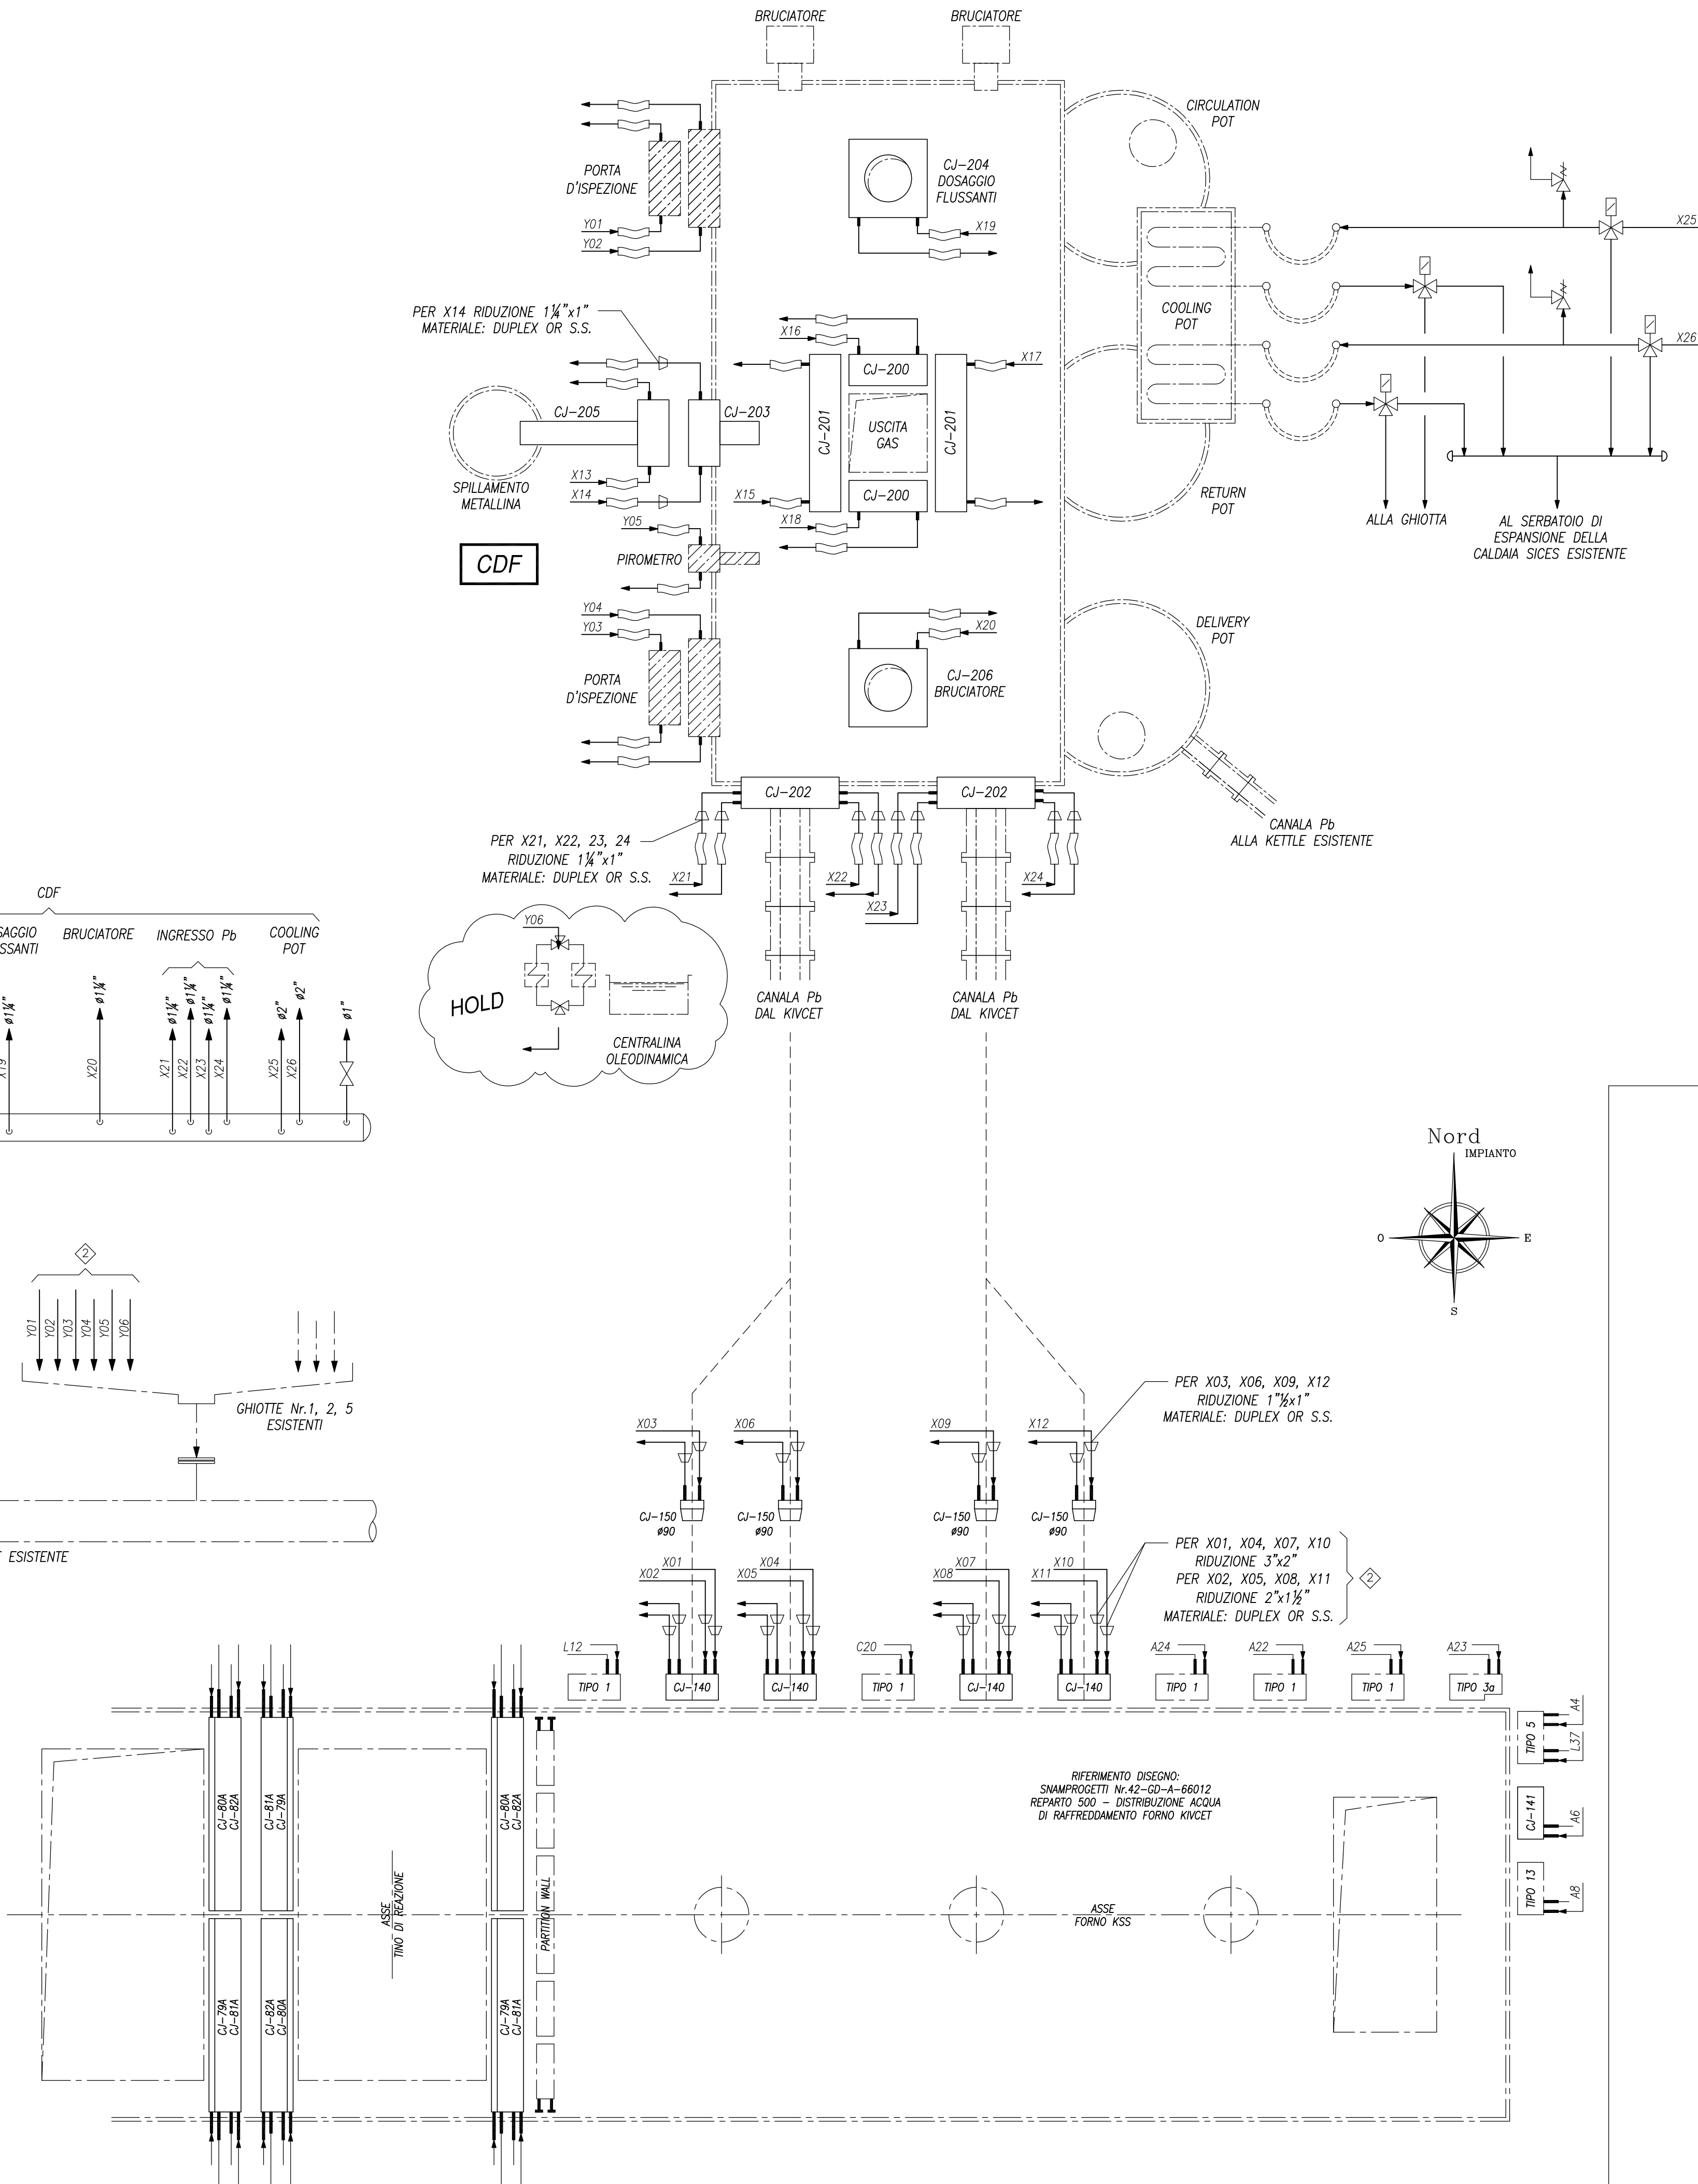


ZONA "X"

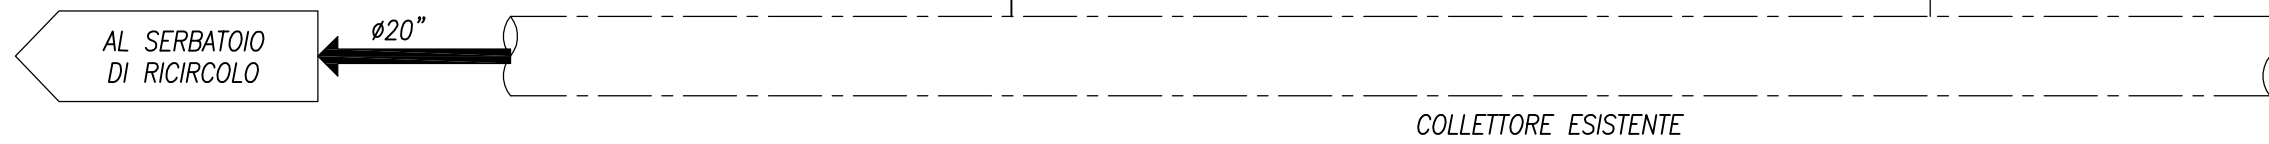

- NOTE :
- 1) SIMBOLOGIA VALVOLE
- VALVOLA A SARACINESCA
 - VALVOLA A DISCO
 - VALVOLA A SFERA
 - VALVOLA DI SICUREZZA
 - VALVOLA A SOLENOIDE
- 2) ELEMENTI ESISTENTI
- ELEMENTI RAFFREDDATI IN ACCIAIO
 - ELEMENTI RAFFREDDATI IN RAME

Portovesme S.r.l.		STABILIMENTO DI PORTOVESME Ufficio Tecnico	
ITEM: 42-F-501.	DISEGNO N.		425-WF-01-01
FILE: 425-WF-01-01(KSS-40-rev-2- Schema distribuzione acqua di raffreddamento allo spillamento e CDF).dwg			

REV.	DATA	DESCRIZIONE	Drawn.	QC Appd.
2	22.03.12	DOVE INDICATO CON	A.PENNISI	M.CAROLLO
1	16.01.12	MODIFICA DATI INGRESSO ACQUA	A.PENNISI	M.CAROLLO
0	03.01.12	EMISSIONE - Issue	A.PENNISI	M.CAROLLO

Forni Engineering		COMMITTENTE - Purchaser	COMMESSA - Job
		ORDINE - Purchaser order	Nr. 99218426
UTENTE - User		PORTOVESME S.R.L.	SOSTITUISCE - CHANGE
LOCALITA' - Plant location		PORTO VESME	ASSIEME - ASSEMBLY
IMPIANTO - Unit		REVAMPING IMPIANTO KSS	Nr.
SERVIZIO - Service			ANNULLA - ANNUL
TITOLO - Title		SCHEMA DISTRIBUZIONE ACQUA DI RAFFREDDAMENTO ALLO SPILLAMENTO PIOMBO E AL CDF	Nr. 40
QUESTO DISEGNO E' VINCOLATO A NORMA DI LEGGE		RIFERIMENTO - Ref.	FOGLIO - Sheet
All right of this drawing are reserved.		FORMATO - Size	REVISIONI
DWG		A1	012
		SCALA - Scale	1 1
		1:1	