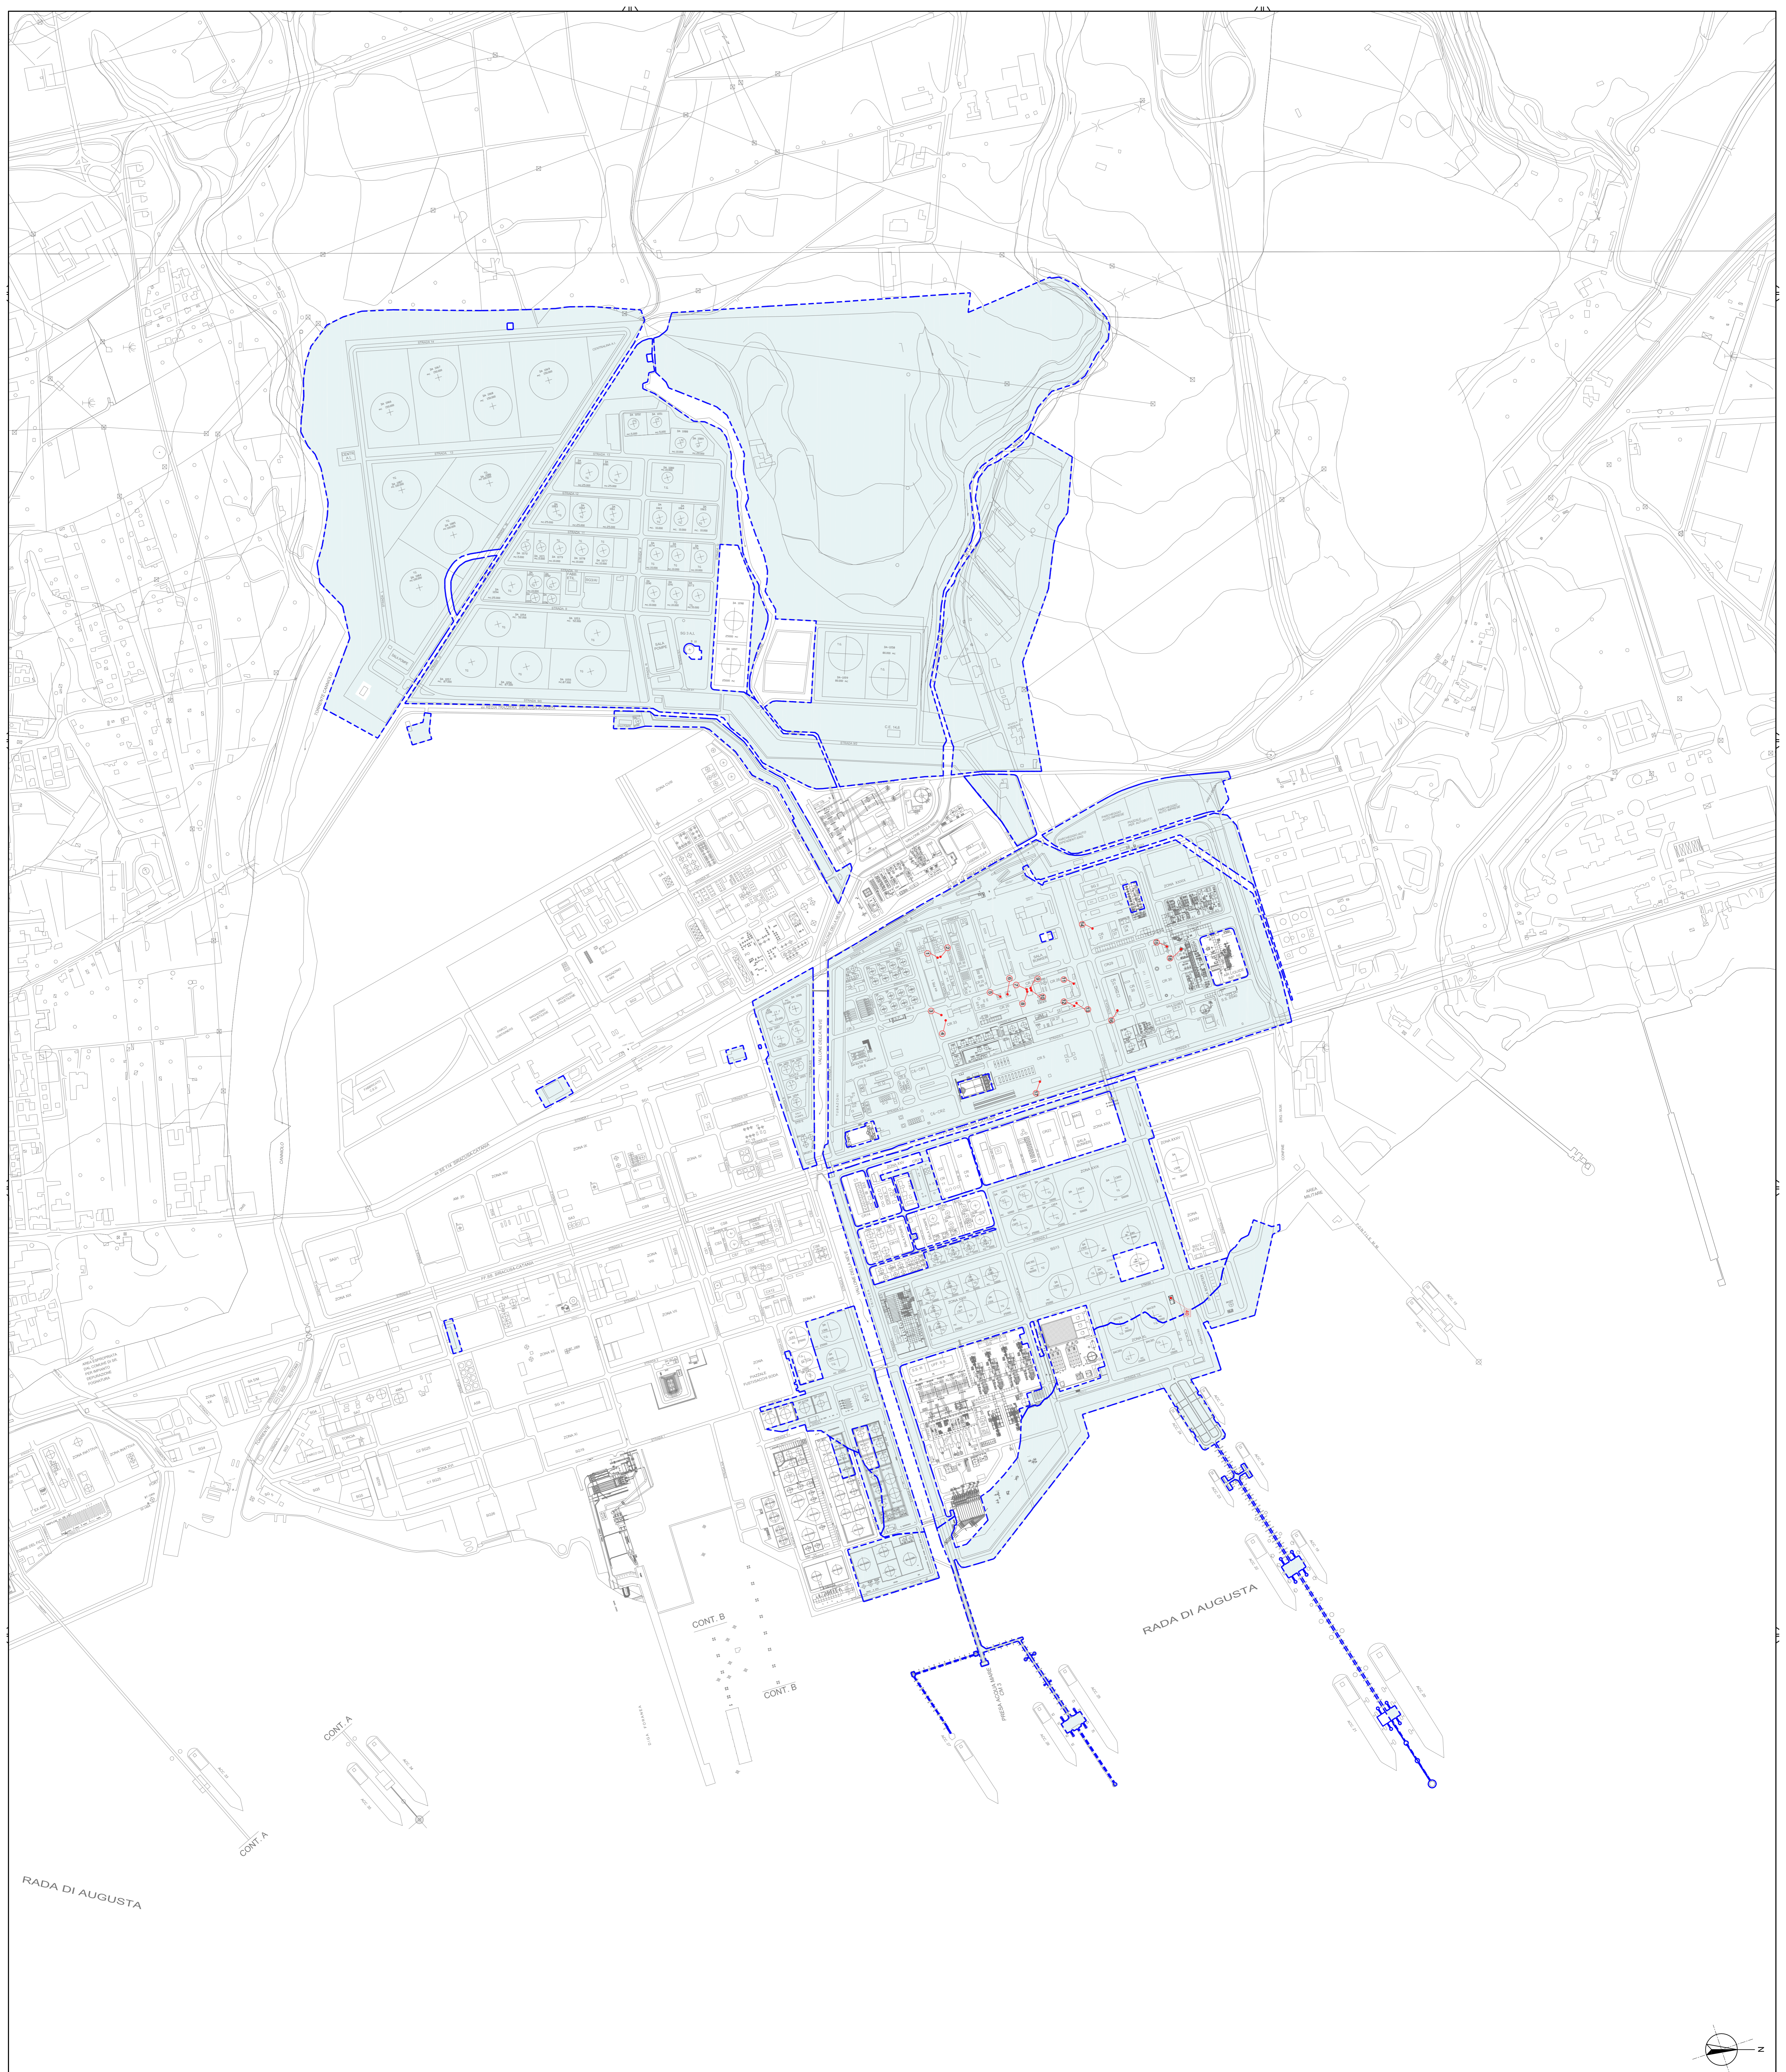

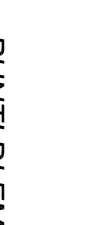



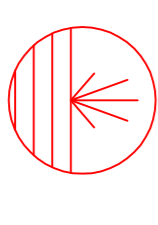
Allegato C9_N

Planimetria *Modificata* dello
Stabilimento con Individuazione dei
Punti di Emissione e Trattamento
degli Scarichi in Atmosfera



LEGENDA

-  PROPRIETA' ISAB S.R.L.
-  PUNTI DI EMISSIONE IN ATMOSFERA - STATO ATTUALE
-  PUNTI DI EMISSIONE IN ATMOSFERA - STATO FUTURO

 ISAB Complesso Raffinerie ISAB Nord e ISAB Sud - Modifica Non Sostenibile di A.I.A. -		PROGETTO FORNITORE STEAM ISAB ISAB	
EMISIONE LUG 2013		EMISIONE STEAM ISAB ISAB	
TITOLO/TITOLI Planimetria Modificata dello Stabilimento con Individuazione dei Punti di Emissione e Trattamento degli Scarichi in Atmosfera			
CONVENZIONE A0	SCALA 1:5.000	SEZIONE C9_N	FOGLIO 0 / 1/1

