


	COMMITTENTE  versalis	Committente Job N. 022715	Appaltatore Job N. 022715
	LOCALITÀ Ferrara (FE)	Committente Doc. N. FE427512	Appaltatore Doc. N. Spc. 00-ZA-E-85522
	PROGETTO Nuovo Impianto EP(D)M Autorizzazione Integrata Ambientale	Allegato C.8	Unità 00 Rev. 01

Nuovo Impianto EP(D)M

AUTORIZZAZIONE INTEGRATA AMBIENTALE

Allegato C.8

Planimetria *modificata* dell'approvvigionamento e distribuzione idrica

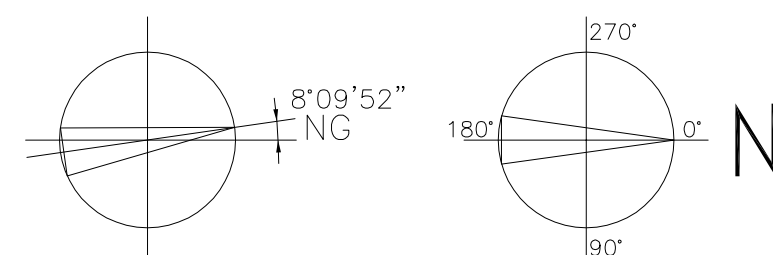

NOTE:

- 1 - TUTTE LE COORDINATE SONO IN ESPRESSE IN METRI.
- 2 - TUTTE LE ELEVAZIONI SONO IN ESPRESSE IN MILLIMETRI.
- 3 - TUTTE LE QUOTE SONO IN ESPRESSE IN METRI.
- 4 - LA QUOTA 0.000 DI IMPIANTO CORRISPONDE A 6200 mm SUL LIVELLO MEDIO MARE DA VERIFICARE A VALLE DEL RILIEVO TOPOGRAFICO.
- 5 - PLANIMETRIA RICAVATA DA DISEGNO P5034-4101-XXVI MARZO 2012 REV.0

- 6 - AREE DI INTERVENTO NUOVO IMPIANTO EP(D)M.

RETE ANTINCENDIO	
	RETE ANTINCENDIO E IDRANTI
	SARACINESCHE DI INTERCETTAZIONE E DI SCARICO
	SISTEMA DI SEGNALEZIONE
	ALIMENTAZIONE IMPIANTI FISSI AD ATTIVAZIONE AUTOMATICA
	ALIMENTAZIONE IMPIANTI FISSI AD ATTIVAZIONE MANUALE
	ALIMENTAZIONE IMPIANTI CON CANNONCINI AD ACQUA E SCHIUMA
	IDRANTE A CASSETTA
	STAZIONI DI POMPAGGIO
	MONITORE IDRICO


RETE ACQUA POTABILE	
	TUBAZIONI ABBANDONATE
	TUBAZIONI FUORI SERVIZIO
	ACQUA POTABILE URBANA
	ACQUA POTABILE DI FABBRICA
	CONTATORI INTERNI
	FONTANELLE

RETE ACQUA CHIARIFICATA	
	ALTRI FLUIDI
	VALVOLA DI INTERCETT.
	ACQUA CHIARIFICATA
	RIDUZIONE
	DISCO CIECO
	REGISTRATORE DI PORTATA
	INDICATORE DI PORTATA

RETE ACQUA DEMINERALIZZATA	
	TUBAZIONE INTERRUPTA
	TUBAZIONE AEREA
	CONTATORE
	VALVOLA DI INTERCETTAZIONE
	VALVOLA DI SCARICO
	RIDUZIONE
	NUMERAZIONE UTENZE
	VALVOLA CHIUSA
	CIECA


RETE ACQUA DI TORRE	
	VALVOLA DI INTERCETTAZIONE
	RIDUZIONE
	DISCO CIECO
	FLANGIA TARATA BONNA (TUBO CEMENTO)
	H2O DI TORRE
	ALTRE LINEE
	FUORI SERVIZIO

STABILIMENTO DI FERRARA - PIANTA CHIAVE

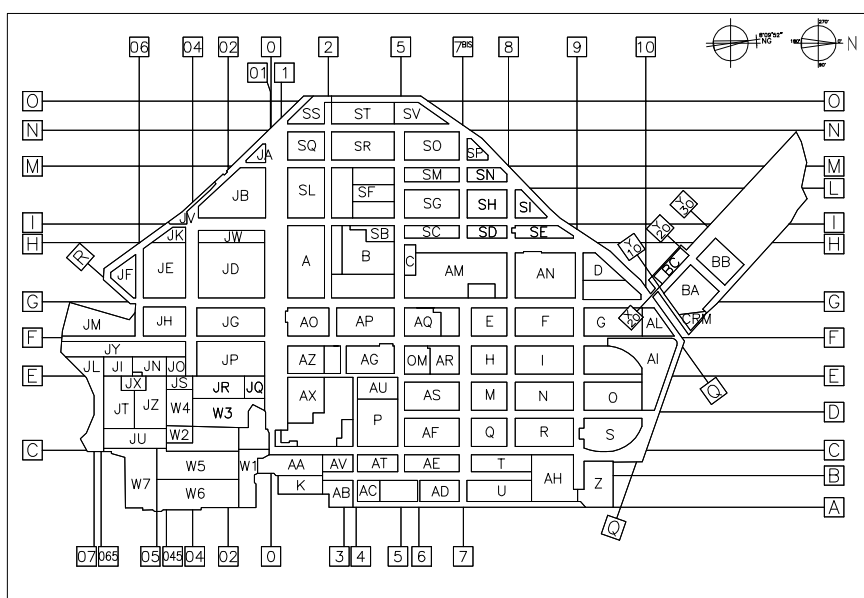

0.0 mt. 50 100 150 200 250
Scala di 1:3333 1.5 cm = 50 mt.

COORDINATE TIE-IN (NUOVE) (Sistema di riferimento UTM WGS84-fuso 32E)			
PUNTO DI TIE-IN	UTENZA	X (m)	Y (m)
T024	RETE ACQUA CHIARIFICATA	704231,529	4971086,167
T085	RETE ACQUA DEMINERALIZZATA	704356,657	4971176,806
T086	RETE ACQUA DEMINERALIZZATA	704226,416	4971056,951
T116	RETE ACQUA POTABILE	704242,350	4971046,214
T160	RETE ANTINCENDIO	704038,971	4971079,887
T161	RETE ANTINCENDIO	704050,732	4971176,948
T163	RETE ANTINCENDIO	704122,110	4971068,490
T164	RETE ANTINCENDIO	704127,142	4971144,590
T167	RETE ANTINCENDIO	704158,124	4971064,036
T168	RETE ANTINCENDIO	704246,265	4971055,292
T169	RETE ANTINCENDIO	704252,797	4971277,176
T170	RETE ANTINCENDIO	704231,465	4971276,035

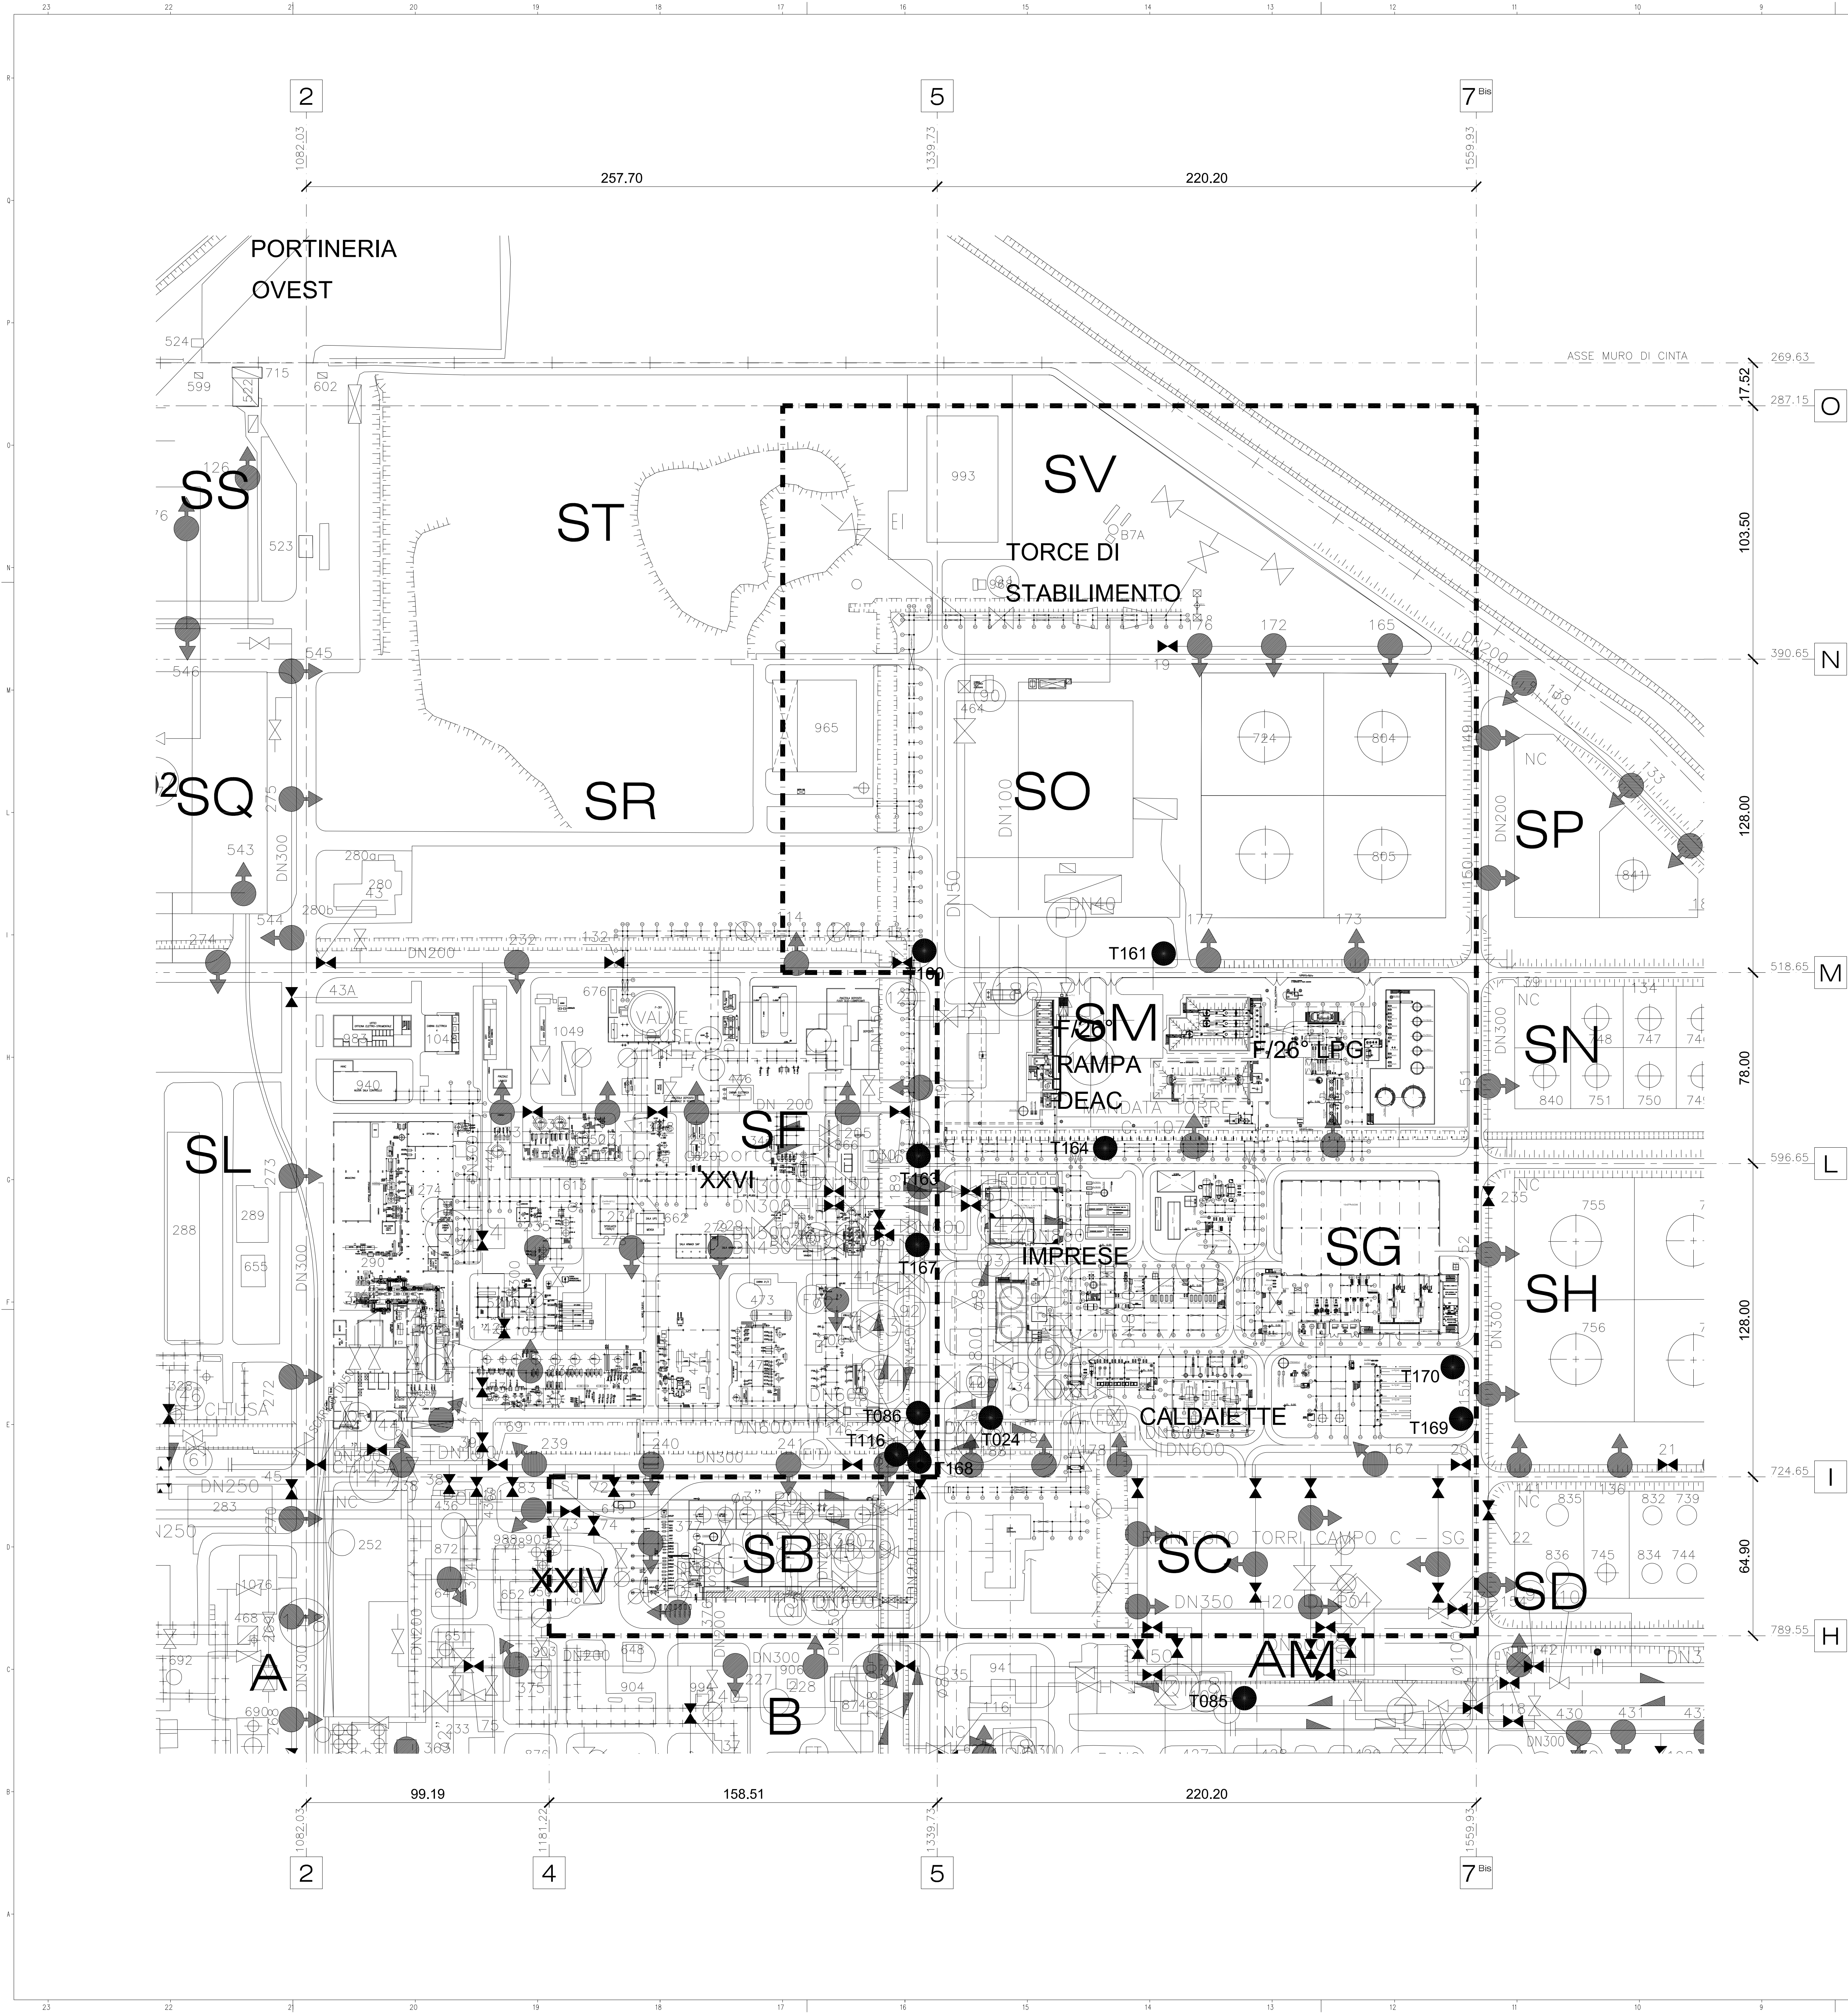

DOCUMENTO DI RIFERIMENTO

PLANIMETRIA GENERALE DI STABILIMENTO FERRARA

N. 0000-GB-A-62030

NOTE:

1 - TUTTE LE COORDINATE SONO IN ESPRESSE IN METRI.
2 - TUTTE LE ELEVAZIONI SONO IN ESPRESSE IN MILLIMETRI.
3 - TUTTE LE QUOTE SONO IN ESPRESSE IN METRI.
4 - LA QUOTA 0.000 DI IMPIANTO CORRISPONDE A 6200 mm SUL LIVELLO MEDIO MARE DA VERIFICARE A VALLE DEL RILIEVO TOPOGRAFICO.
5 - PLANIMETRIA RICAVATA DA DISEGNO P5034-4101-XXVI MARZO 2012 REV.0

6 - AREE DI INTERVENTO NUOVO IMPIANTO EP(D)M.

RETE ANTINCENDIO

RETE ANTINCENDIO E IDRANTI

SARACINESCHE DI INTERCETTAZIONE E DI SCARICO

SISTEMA DI SEGNALEZIONE

ALIMENTAZIONE IMPIANTI FISSI AD ATTIVAZIONE AUTOMATICA

ALIMENTAZIONE IMPIANTI FISSI AD ATTIVAZIONE MANUALE

ALIMENTAZIONE IMPIANTI CON CANNORCINI AD ACQUA E SCHIUMA

IDRANTE A CASSETTA

STAZIONI DI POMPAGGIO

MONITORE IDRICO

RETE ACQUA POTABILE

TUBAZIONI ABBANDONATE

TUBAZIONI FUORI SERVIZIO

ACQUA POTABILE URBANA

ACQUA POTABILE DI FABBRICA

CONTATORI INTERNI

FONTANELLE

RETE ACQUA CHIARIFICATA

ALTRI FLUIDI

VALVOLA DI INTERCETT.

ACQUA CHIARIFICATA

RIDUZIONE

DISCO CIECO

REGISTRATORE DI PORTATA

INDICATORE DI PORTATA

RETE ACQUA DEMINERALIZZATA

TUBAZIONE INTERRATA

TUBAZIONE AEREA

CONTATORE

VALVOLA DI INTERCETTAZIONE

VALVOLA DI SCARICO

RIDUZIONE

NUMERAZIONE UTENZE

VALVOLA CHIUSA

CIECA

RETE ACQUA DI TORRE

VALVOLA DI INTERCETTAZIONE

RIDUZIONE

DISCO CIECO

FLANGIA TARATA BONNA (TUBO CEMENTO)

H2O DI TORRE

ALTRE LINEE

FUORI SERVIZIO

STABILIMENTO DI FERRARA PIANTA CHIAVE

0.0mt. 10 20 30 40 50

Scala di 1:1000 - 1 cm = 10 mt.

PUNTO DI TIE-IN	UTENZA	X (m)	Y (m)
T024	RETE ACQUA CHIARIFICATA	704231,529	4971086,167
T085	RETE ACQUA DEMINERALIZZATA	704356,657	4971176,806
T086	RETE ACQUA DEMINERALIZZATA	704226,416	4971056,951
T116	RETE ACQUA POTABILE	704242,350	4971046,214
T160	RETE ANTINCENDIO	704038,971	4971079,887
T161	RETE ANTINCENDIO	704050,732	4971176,948
T163	RETE ANTINCENDIO	704122,110	4971068,490
T164	RETE ANTINCENDIO	704127,142	4971144,590
T167	RETE ANTINCENDIO	704158,124	4971064,036
T168	RETE ANTINCENDIO	704246,265	4971055,292
T169	RETE ANTINCENDIO	704252,797	4971277,176
T170	RETE ANTINCENDIO	704231,465	4971276,035

AUTORIZZAZIONE INTEGRATA AMBIENTALE

ALLEGATO C.8 - PLANIMETRIA MODIFICATA DELL' APPROVVIGIONAMENTO E DISTRIBUZIONE IDRICA

REVISIONE 1

INIZIATIVA 00

0000-GB-A-65639

0000 0000

SCALA 1:1000

DOCUMENTO DI PROPRIETA' SAPEM. LA SOCIETA' TUTELA I PROPRI DIRITTI IN SEDE CIVILE E PENALE A TERMINI DI LEGGE.