

- (Un) FOGNA ACIDA INORGANICA ATTIVA
- (On) FOGNA ACIDA ORGANICA ATTIVA
- (OL) FOGNA OLEOSA
- AREE IN DISMISSIONE

EGENDA

- LINEA SERVIZI SALA CONTROLLO TAF
- ACQUE TRATTATE IN USCITA ALL'IMPIANTO TAF
- POZZETTO DI INSERIMENTO DEL NUOVO TRATTO FORNO INCENERITORE
- POZZETTO DI INSERIMENTO DEL NUOVO TRATTO IMPIANTO HCl

Le quote altimetr. piastra di base 0 e riferite alla q.to 0 presa sulla

en **syndial**
Sito di Assemini (CA)


Istanza di modifica non sostanziale AIA

Allegato 2
Planimetria scarichi idrici

SCALA

0 50 m

Agosto 2013

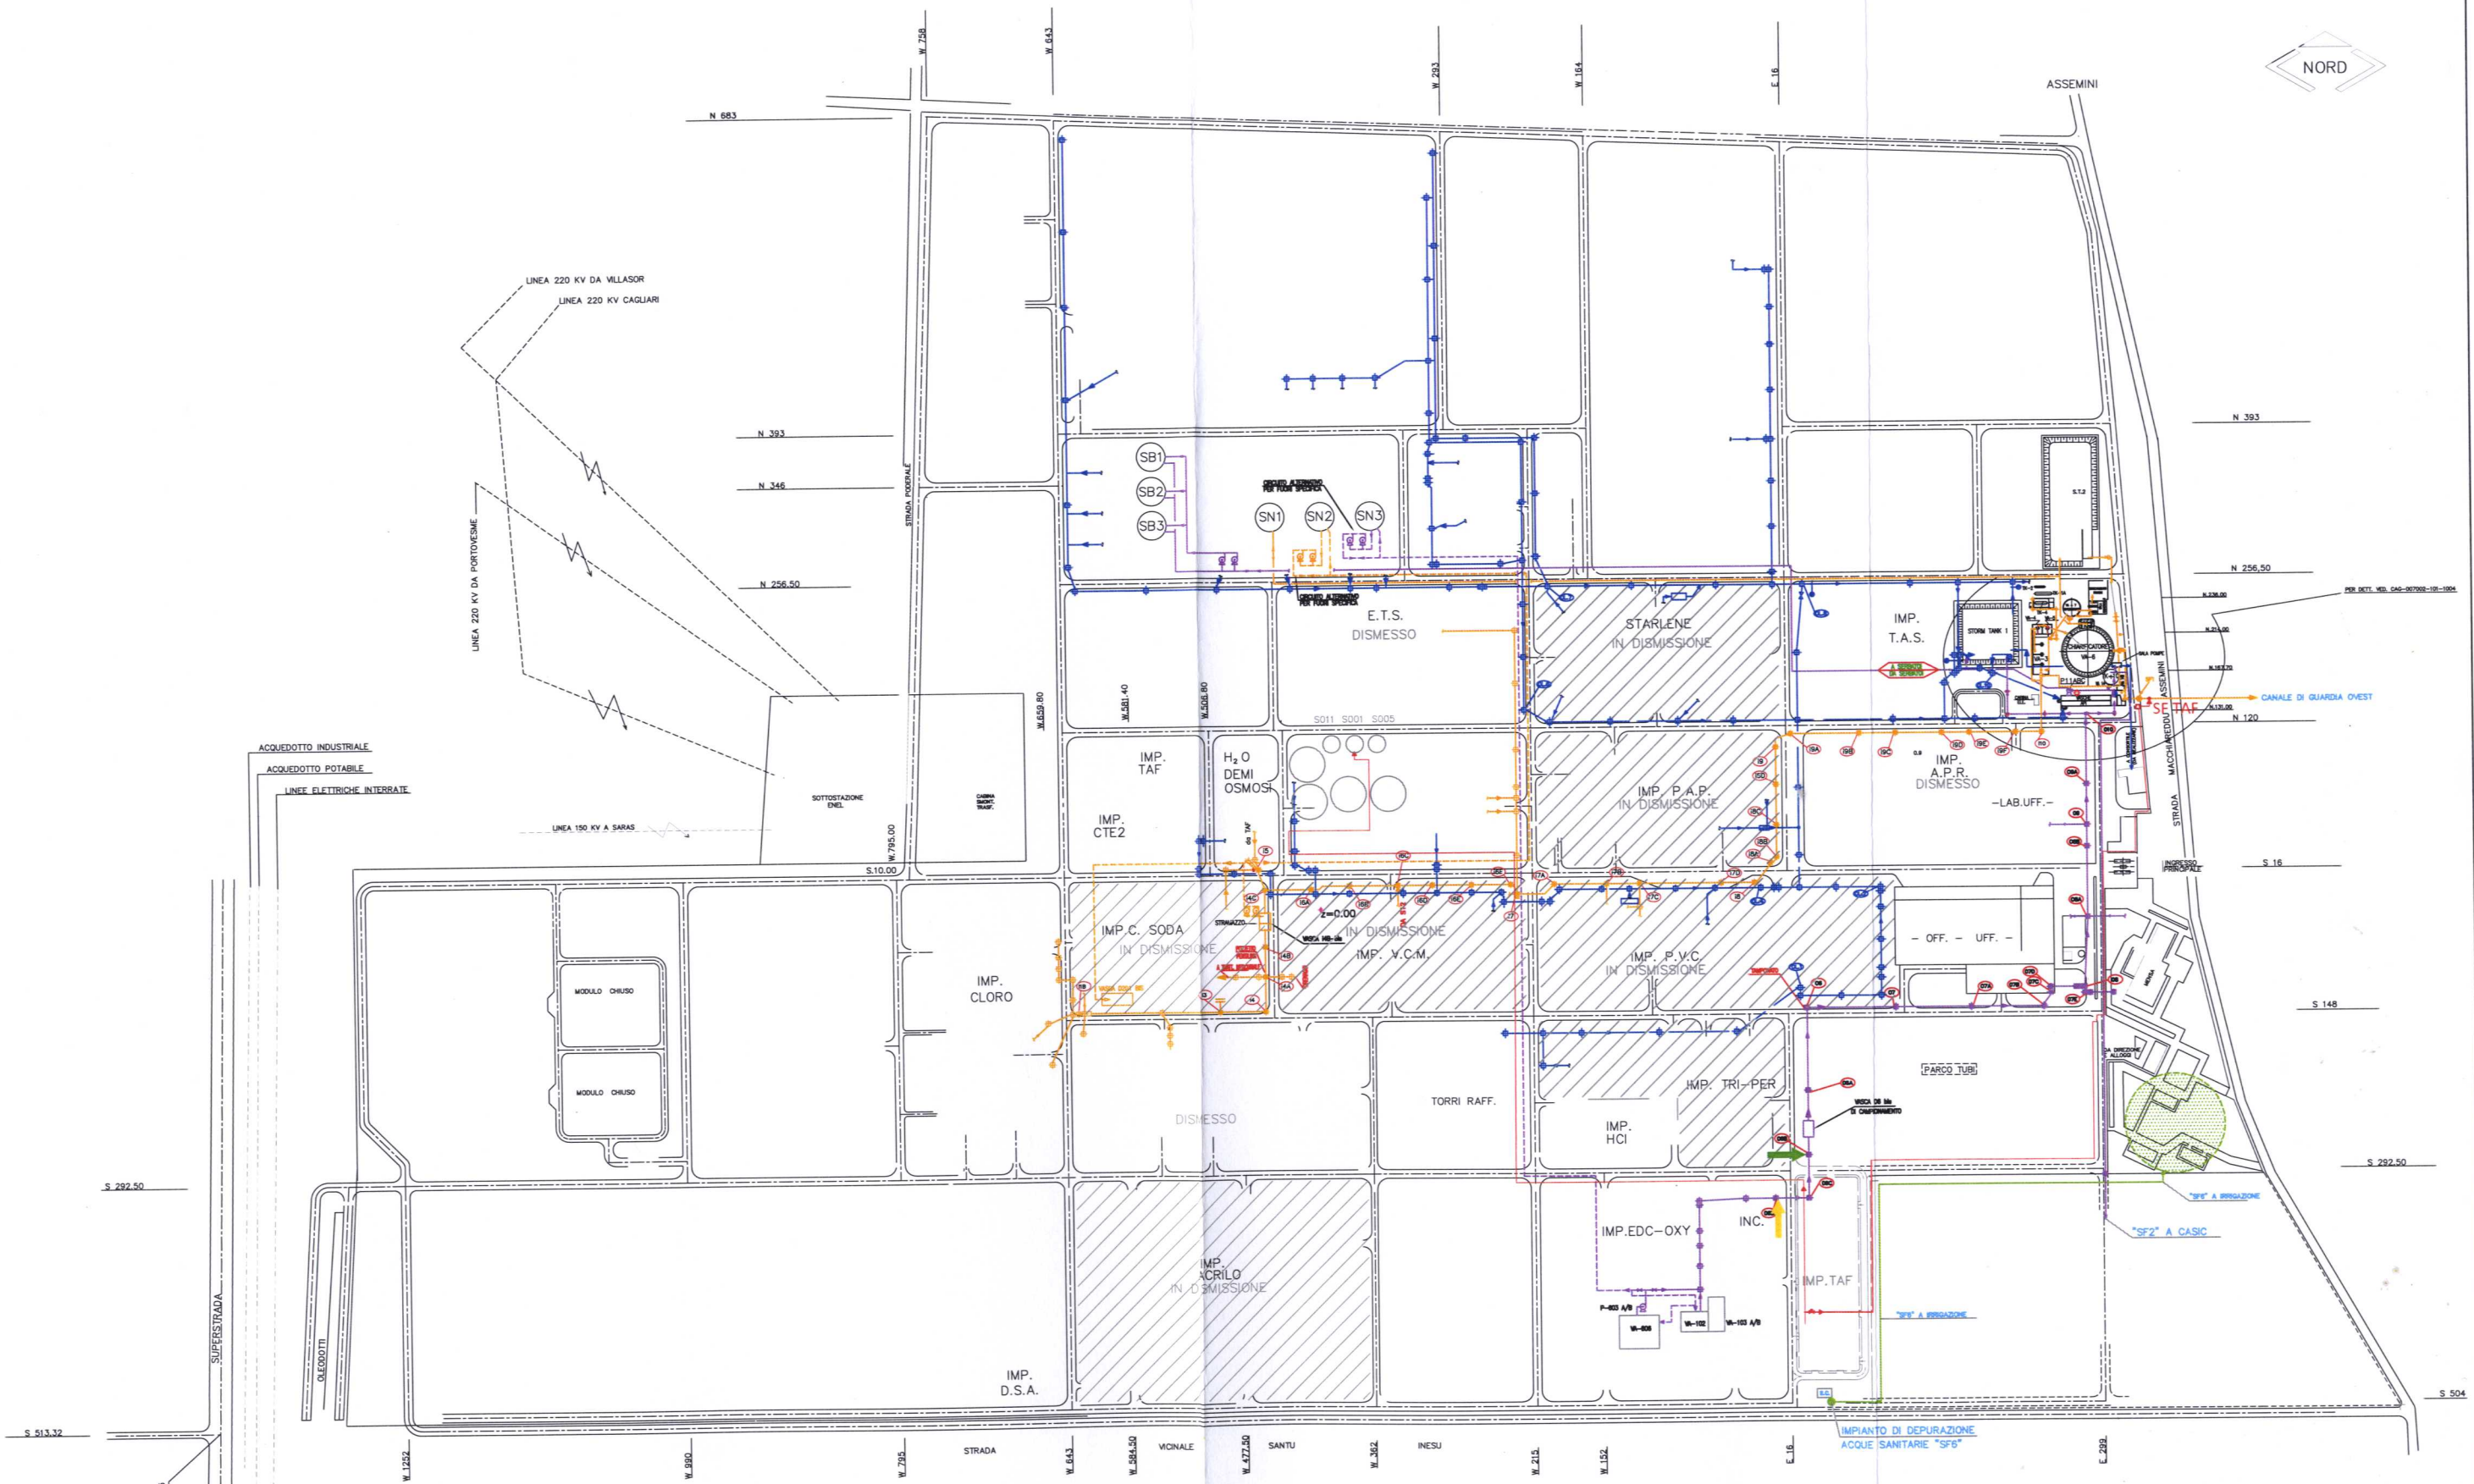

LEGENDA

| | | | |
|-----|--|--|---|
| Ln' | FOGNA ACIDA INORGANICA ATTIVA | | LINEA SERVIZI SALA CONTROLLO TAF |
| | FOGNA ACIDA INORGANICA ATTIVA CIRCUITO ALTERNATIVO PER FUORI SPECIFICA | | ACQUE TRATTATE IN USCITA ALL'IMPIANTO TAF |
| | FOGNA ACIDA ORGANICA ATTIVA | | POZZETTO DI INSERIMENTO DEL NUOVO TRATTO FORNO INCENERITORE |
| | FOGNA ACIDA ORGANICA ATTIVA CIRCUITO ALTERNATIVO PER FUORI SPECIFICA | | POZZETTO DI INSERIMENTO DEL NUOVO TRATTO IMPIANTO HCI |
| | FOGNA OLEOSA | | |
| | AREE IN DISMISSIONE | | |



Le quote altimetriche sono riferite alla q.ta 0 presa sulla piastra di base della torre.



Istanza di modifica non sostanziale AIA

Allegato 2
Planimetria scarichi idrici

SCALA


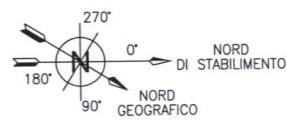
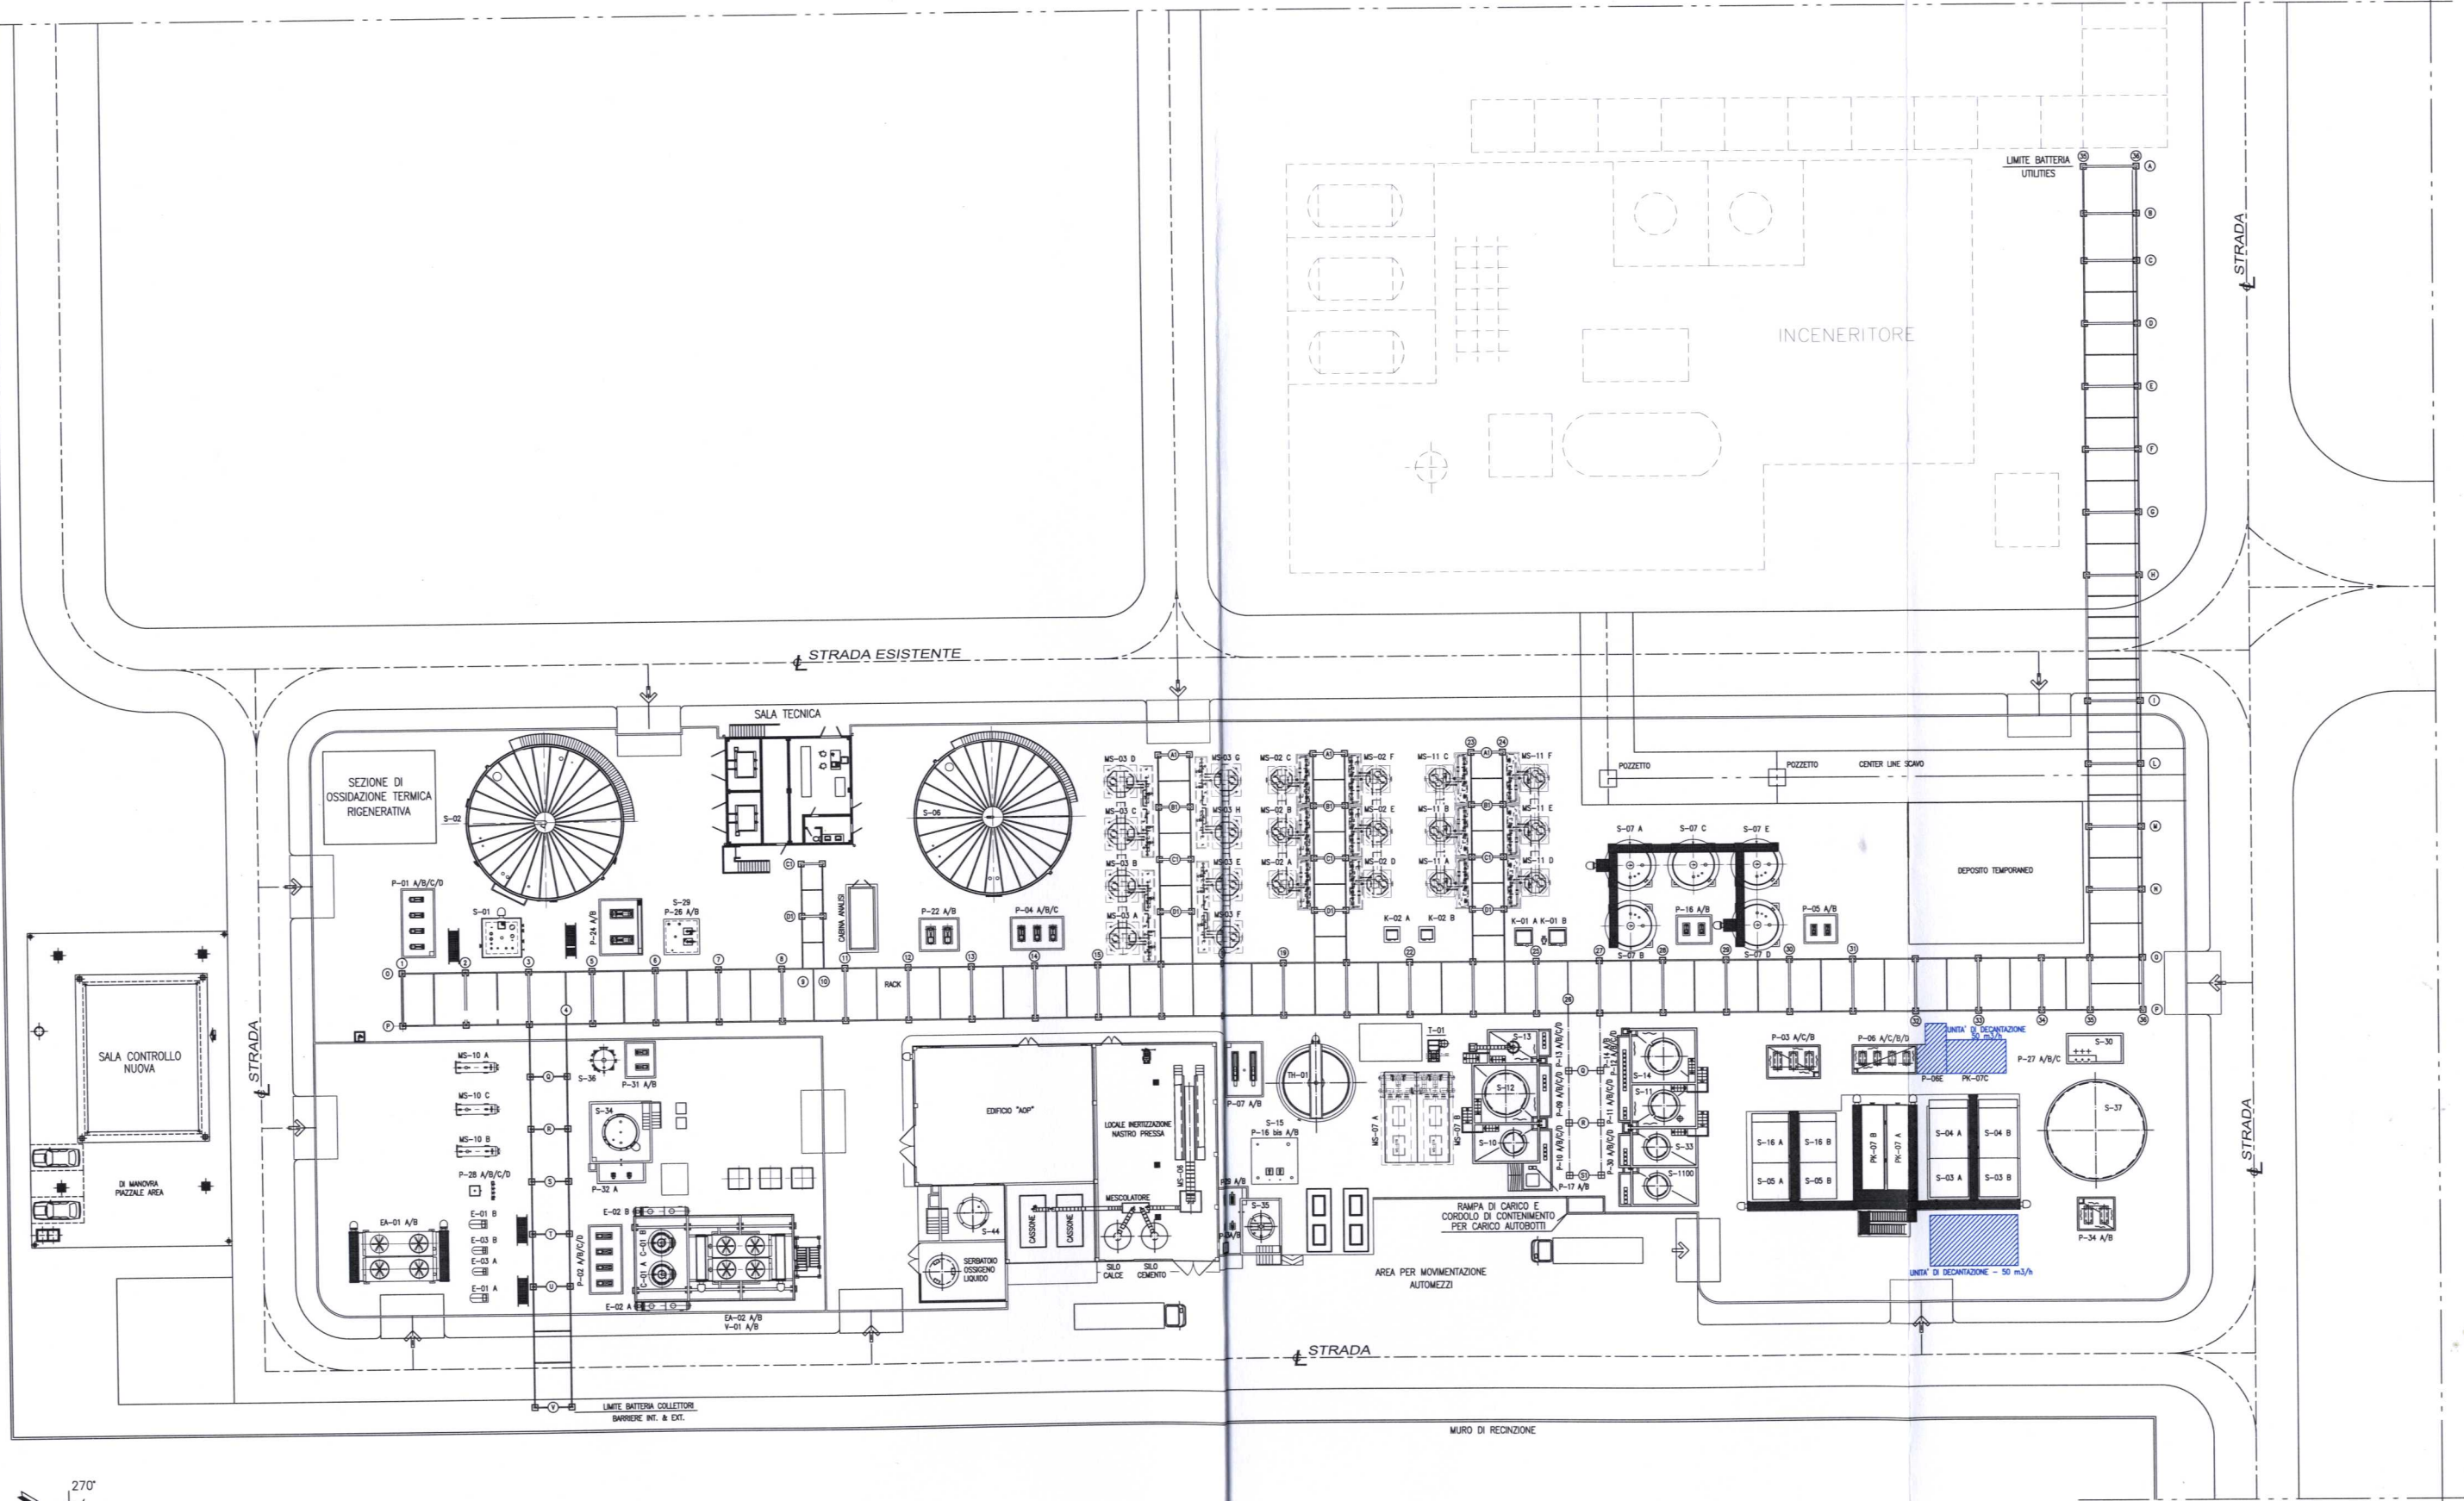


Istanza di modifica non sostanziale AIA

Allegato 4
Planimetria impianto TAF

SCALA

Agosto 2013

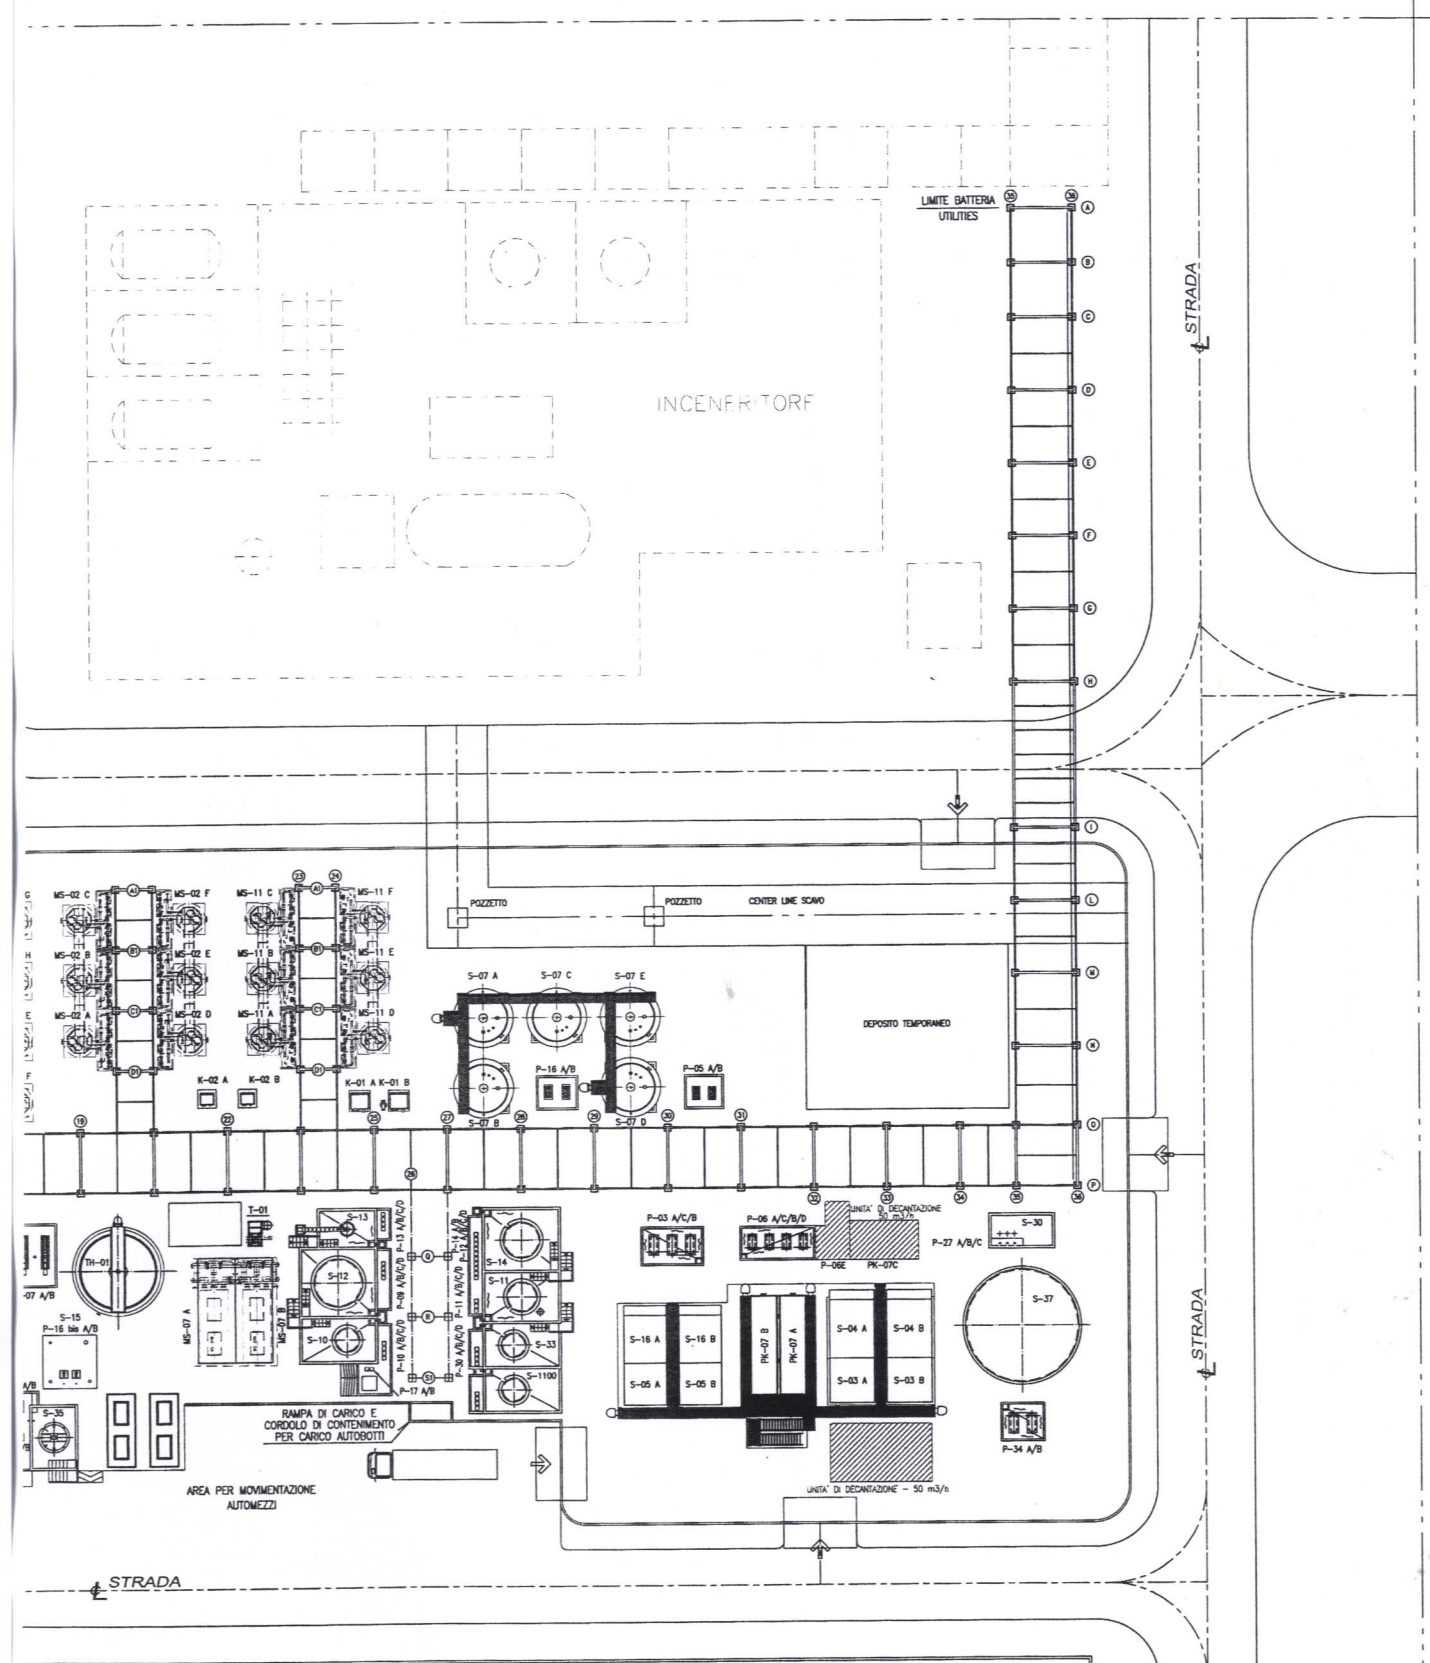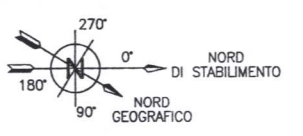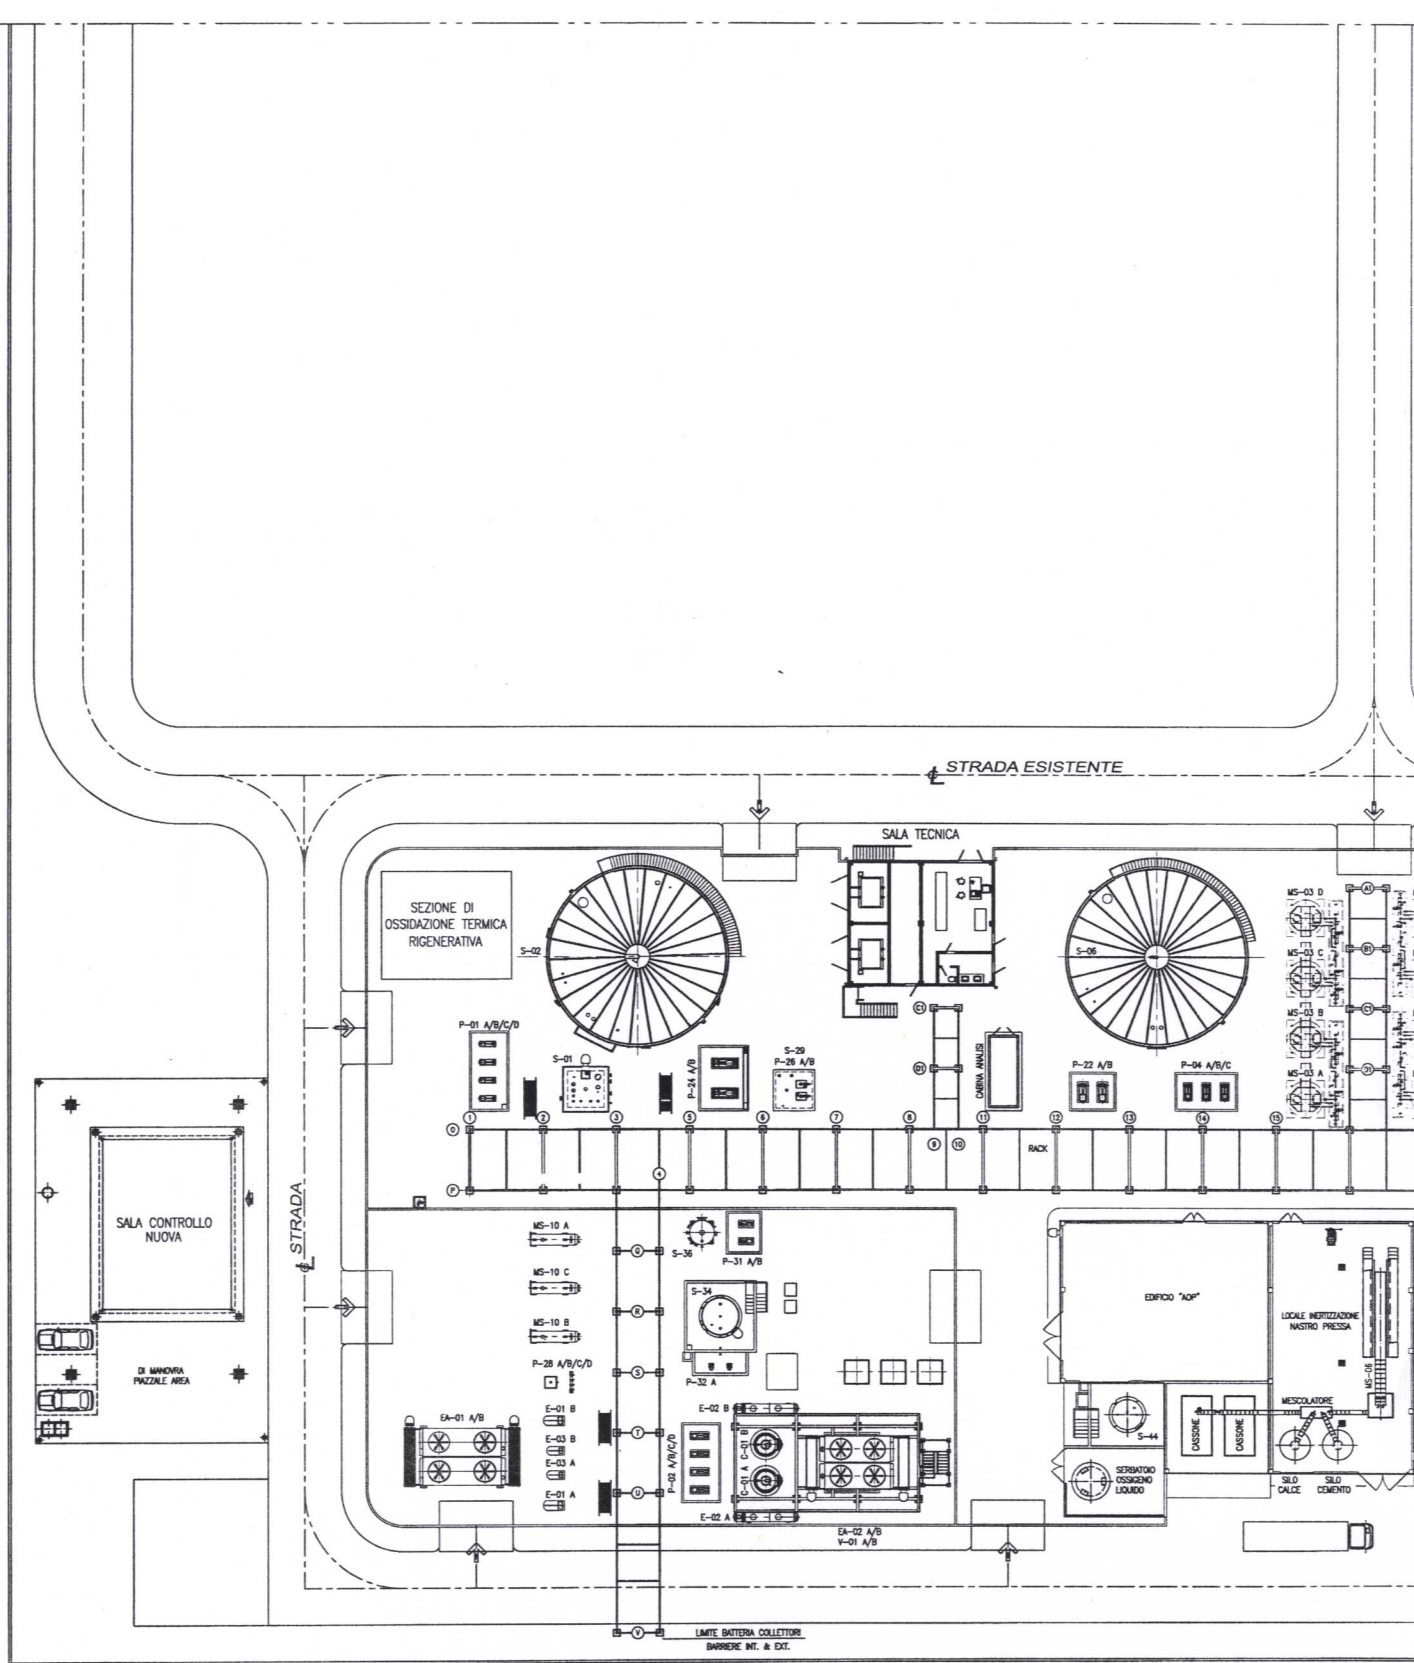

Istanza di modifica non sostanziale AIA

Allegato 4
Planimetria impianto TAF

