

Allegato C6\_D

## Planimetria *Modificata* dello Stabilimento




# LEGENDA

- PERIMETRAZIONE DELLA CENTRALE DI BRINDISI
- TERRENI DEMANIALI IN CONCESSIONE AD EDIPOWER


## LEGENDA DI STABILIMENTO

- 1 SALA MACCHINE GR. 1-2
- 2 CORRO OVEST GR. 1-2
- 3 EDIFICIO AUSILIARI GR. 1-2
- 4 CALDAIA GR. 1
- 5 CALDAIA GR. 2
- 6 FABBR. POMPE CIRCOLAZIONE GR. 1-2
- 9 FABBRICATO BISSOLO DI CLORO
- 10 OPERA DI SCARICO
- 11 FABBRICATO SERVIZI
- 12 FABBRICATO MENSA PORTINERIA SPOGLIATOI
- 13 MAGAZZINO MATERIALI PESANTI
- 14 FABBR. DEPOSITO BOMBOLE OFFICINA E LAB. CHIMICO
- 15 FABBRICATO BISSOLO
- 17 SALA POMPE NAFTA GR. 1-2
- 18 FABBRICATO UFFICI
- 19 CABINA LUCE F.M. FABBR. ABITAZ. PERSONALE
- 20 CABINA 20 KV (ENEL DISTRIBUZIONE)
- 21 FABBR. IMPIANTO PILOTA CLORO
- 22 QUADRO ALL'APERTO 220 KV GR. 1-2
- 23 ZONA TRASFORMATORI GR. 1-2
- 24 SERBATOIO NAFTA DA 50000 mc No 1-2-3
- 25 SERBATOIO NAFTA LEGGERA DA 240 mc
- 26 SERBATOIO ACQUA DEMINERALIZZATA DA 500 mc CAD.
- 28 SERBATOIO ACQUA INDUSTRIALE DA 900 mc CAD.
- 29 SERBATOIO ACQUA INDUSTRIALE DA 3000 mc
- 30 SERBATOIO RACCOLTA SPURGH 100 mc
- 31 FABBRICATO DEPOS. ATTREZZI E MAT. DI RECUPERO
- 32 UFFICI D.L. (solo basamento)
- 33 TETTOIA PARCHEGGIO AUTOMEZZI (solo basamento)
- 34 PARCHEGGIO AUTOMEZZI
- 35 OFFICINA S.T.C.
- 36 STRUTTURA SOSTEGNO TUBAZIONI NAFTA
- 37A PORTINERIA CANTIERE
- 37B PESA A PONTE
- 37C TIMBRATURA IMPRESE
- 38 SALA MACCHINE GR. 3-4
- 39 CORPO OVEST GR. 3-4
- 40 ENIFICIO AUSILIARI GR. 3-4
- 41 CALDAIA GR. 3
- 42 CALDAIA GR. 4
- 43 FABBRICATO COMPRESSORI GR. 3-4
- 44 FABBRICATO POMPE CIRCOLAZIONE GR. 3-4
- 45 AUTOCCLAVI ANTINC. PARCHEGGIO
- 46 PREPARAZIONE CAMPIONI CARBONE (solo basamento)
- 47 AMPLIAMENTO MAGAZZINO MATERIALI PESANTI
- 48 SALA POMPE NAFTA GR. 3-4
- 49 QUADRO ALL'APERTO 380 KV GR. 3-4
- 50 ZONA TRASFORMATORI GR. 3-4
- 51 SERBATOIO NAFTA DA 50000 mc No 4
- 52 SERBATOIO ACQUA DEMINERALIZZATA DA 500 mc CAD.
- 53 SERBATOIO ACQUA DEMINERALIZZATA DA 1000 mc
- 54 TORRI DI RAFFREDDAMENTO
- 55 IMPIANTO DI DISOLEAZIONE
  - a VASCA RACC. ACQUE INQUINABILI DA OLII
  - b VASCA DI SFORO ACQUE INQUINABILI DA OLII
  - c SERB. DI ACCUMULO ACQUE INQUINABILI DA OLII
  - d SEPARATORE API
  - e VASCA RACCOLTA OLII
- f SERB. SEPARAZIONE ACQUA-OLII DA 100 mc
- 56 IMPIANTO TRATTAMENTO ACQUE REFLUE
  - a VASCA DI POMPIAGGIO
  - b VASCA DI REAZIONE
  - c VASCA DI SEDIMENTAZIONE
  - d VASCA DI POMPIAGGIO PER RICICCOLO
  - e VASCA DI POMPIAGGIO PER RIPRESA OLII
  - f SERB. DI ACCUMULO ACQUE ACIDE E ALCALINE
  - g FABBR. APPARECCHIATURE TRATT. ACQUE REFLUE
  - h VASCA TRAPPOLA
- 57 TRALICCI LINEA 220 KV
- 58 TRALICCI LINEA 380 KV
- 59 SERBATOIO NAFTA DA 100000 mc No 5
- 60 TETTOIA IMP. ANTINCENDIO SERB. DA 100000 mc
- 61 CABINA ELETTRICA (ENEL DISTRIBUZIONE)
- 62 FABBR. BOMBOLE CO2 GR. 1-2
- 63 FABBR. BOMBOLE CO2 GR. 3-4
- 64 FOSSA BOMBOLE H2 GR. 1-2
- 65 FOSSA BOMBOLE H2 GR. 3-4
- 66 IMP. TRATT. ED EVACUAZ. CENERI LEGGERE E PESANTI
- a VASCA DI SEDIMENTAZIONE
- b SILI ACCUM. CE. PES. DA CARB. DA 1000 mc CAD.
- c SILI ACCUMULO CENERI LEGGERE DA 2800 mc CAD.
- d VASCA RACCOLTA ACQUA CHIMIFICATA
- e LOCALE POMPE
- 67 FABBR. COMPRESSORI E SOFFIANTI GR. 1-2-3-4
- 68 VASCA DECONTAMINAZIONE LAVAGGIO CAPTATORI
- 69 CALDAIA AUSILIARIA
- 70 CIMINIERA GR. 1-2
- 71 CIMINIERA GR. 3-4
- 72 FILTRI A VANICHE GR. 3-4
- 73 FABBR. COMANDO CAPTATORI GR. 1-2-3-4
- 74 TETTOIA CARICO AUTOBOTTI
- 75 GRUPPI SEPARAZ. CENERI LEGGERE DA CARBONE
- 76 VASCHE RACCOLTA FANGHI E CENERI DA CARBONE
- 77 BUNKER CARBONE GR. 1-2-3-4
- 78 PASSERELLE COLLEGAMENTO BUNKER
- 79 TORRI TRASFERIMENTO CARBONE
- 134-45 BRINDISI NORD
- 132-28-54-44-17-18 BRINDISI SUD
- 79 CABINA ELETTRICA (BRINDISI SUD)
- 11A-2A-17A
- 80 NASTRO TRASPORTO CARBONE
- 81 PARCO CARBONE
- 82 MACCHINA DI RIPRESA E MESSA A PARCO
- 84 EVAPORATORE
- 85 SERVIZI W.C.
- 86 SERBATOIO DISATTIVATO
- 87 FABBR. COMANDO NASTRO CARBONE
- 88 VASCA DI DECONTAMINAZIONE CARBONE
- 89 VASCA DREN. VASCHE DECONTAMINAZIONE CARBONE
- 90a DENTRIFICATORE CATALITICO SCR BR3
- 90b DENTRIFICATORE CATALITICO SCR BR4
- 91 VASCA FINALE DI SEPARAZ. RACC. DREMGGI
- 92 VASCA RISERVA IDRICA
- 93 VASCHE SEPARAZ. DECONTAM. E RACCOLTA NAFTA
- 94 STAZIONE DI PARTENZA OLEODOTTO
- 95 OLEODOTTO BRINDISI NORD-BRINDISI SUD
- 96 TETTOIA ANTINCENDIO
- 96 SERBATOIO IPOCLORITO
- 97 SERBATOIO mc 1000 E POMPE IMP. PARCO CARBONE
- 98 SERBATOIO RECUPERO OLIO DA VASCA 91
- 99 AUTOCCLAVE LAVAGGIO MEZZI TRASPORTO CENERI
- 100 EDIFICIO SISTEMA DI SUPERVISIONE
- 101 PIATTAFORMA LAVAGGIO AUTOMEZZI
- 102 DEPOSITO RESINE
- 103 FABBRICATO DEPOSITO OLII
- 104 FABBRICATO SERVIZI VARI (INFERM. UFF. e VARI)
- 105 TETTOIA POMPE ACQUA INDUSTRIALE
- 106 AREA DEPOSITO TEMPORANEO RIFIUTI DIFFERENZIATI
- 107 SPOGLIATOI DITTE (solo basamenti)
- 108 EX BARACCA ANSAJDO
- 109 AREA RECUPERO MATERIALI METALLICI
- 110 PORTINERIA AUTOMEZZI
- AREA SICILIA (COMPETENZA BRINDISI SUD)
- 111 EDIFICIO PORTINERIA TERMINALE
- 112 SILI ACCUMULO CENERI LEGGERE
- 113 VASCA SEDIMENT. ACQUE METEO
- TRINCEE NASTRO ED AREA TERM.
- 114 RACCORDO FERROVIARIO
- 115 EDIFICIO RICOVERO MOTORICE
- 116 STRUTTURE SOSTEGNO TUBAZ. E VIE CAVO
- 117 MAGAZZINO PARTI DI RICAMBIO N.T.C.
- 118 AREA DEPOSITO CONTAINERS
- 119 TRINCEA NASTRO TRASPORTO CARBONE
- 131 CABINA ELETTRICA PRIMARIA
- 132 CABINA ELETTRICA TORRE H
- 133 SERB. ACQUA INDISTR. ED ANTINCENDIO
- 134 STRUTTURA SOSTEGNO TUBAZIONI
- 135 SOTTOSTAZIONE ELINDATA
- 136 PONTE ESISTENTE
- 137 SERB. OLIO DIELETRICO TRASFORM.
- 138 AREA STAZ. PRIMO SALTO METANO (FUTURA)
- 139 NASTRO TRASPORTO CARBONE
- 140 VASCA RACCOLTA OLIO TRASFORM.
- 141 RAMPA DI ACCESSO
- 142 ALVEO CANALE FILME GRANDE
- 143 STRADA LITORANEA
- 144 ALVEO CANALE FILME PICCOLO
- 145 TERMINALE CAVO 15KV
- 146 VIALE ENRICO FERMI
- 147 RACCORDO STRADALE (INGRESSO AREA SARDELLI)
- 148 TORRE CARBONE 14
- 149 VASCA RACCOLTA ACQUE METEORICHE
- 150 STOCCAGGIO UREA E PRODUZIONE AMMONIACA
- 151 LOCALE QUADRI DENOX E AREA UREA
- 152 PERCORSO CAMION

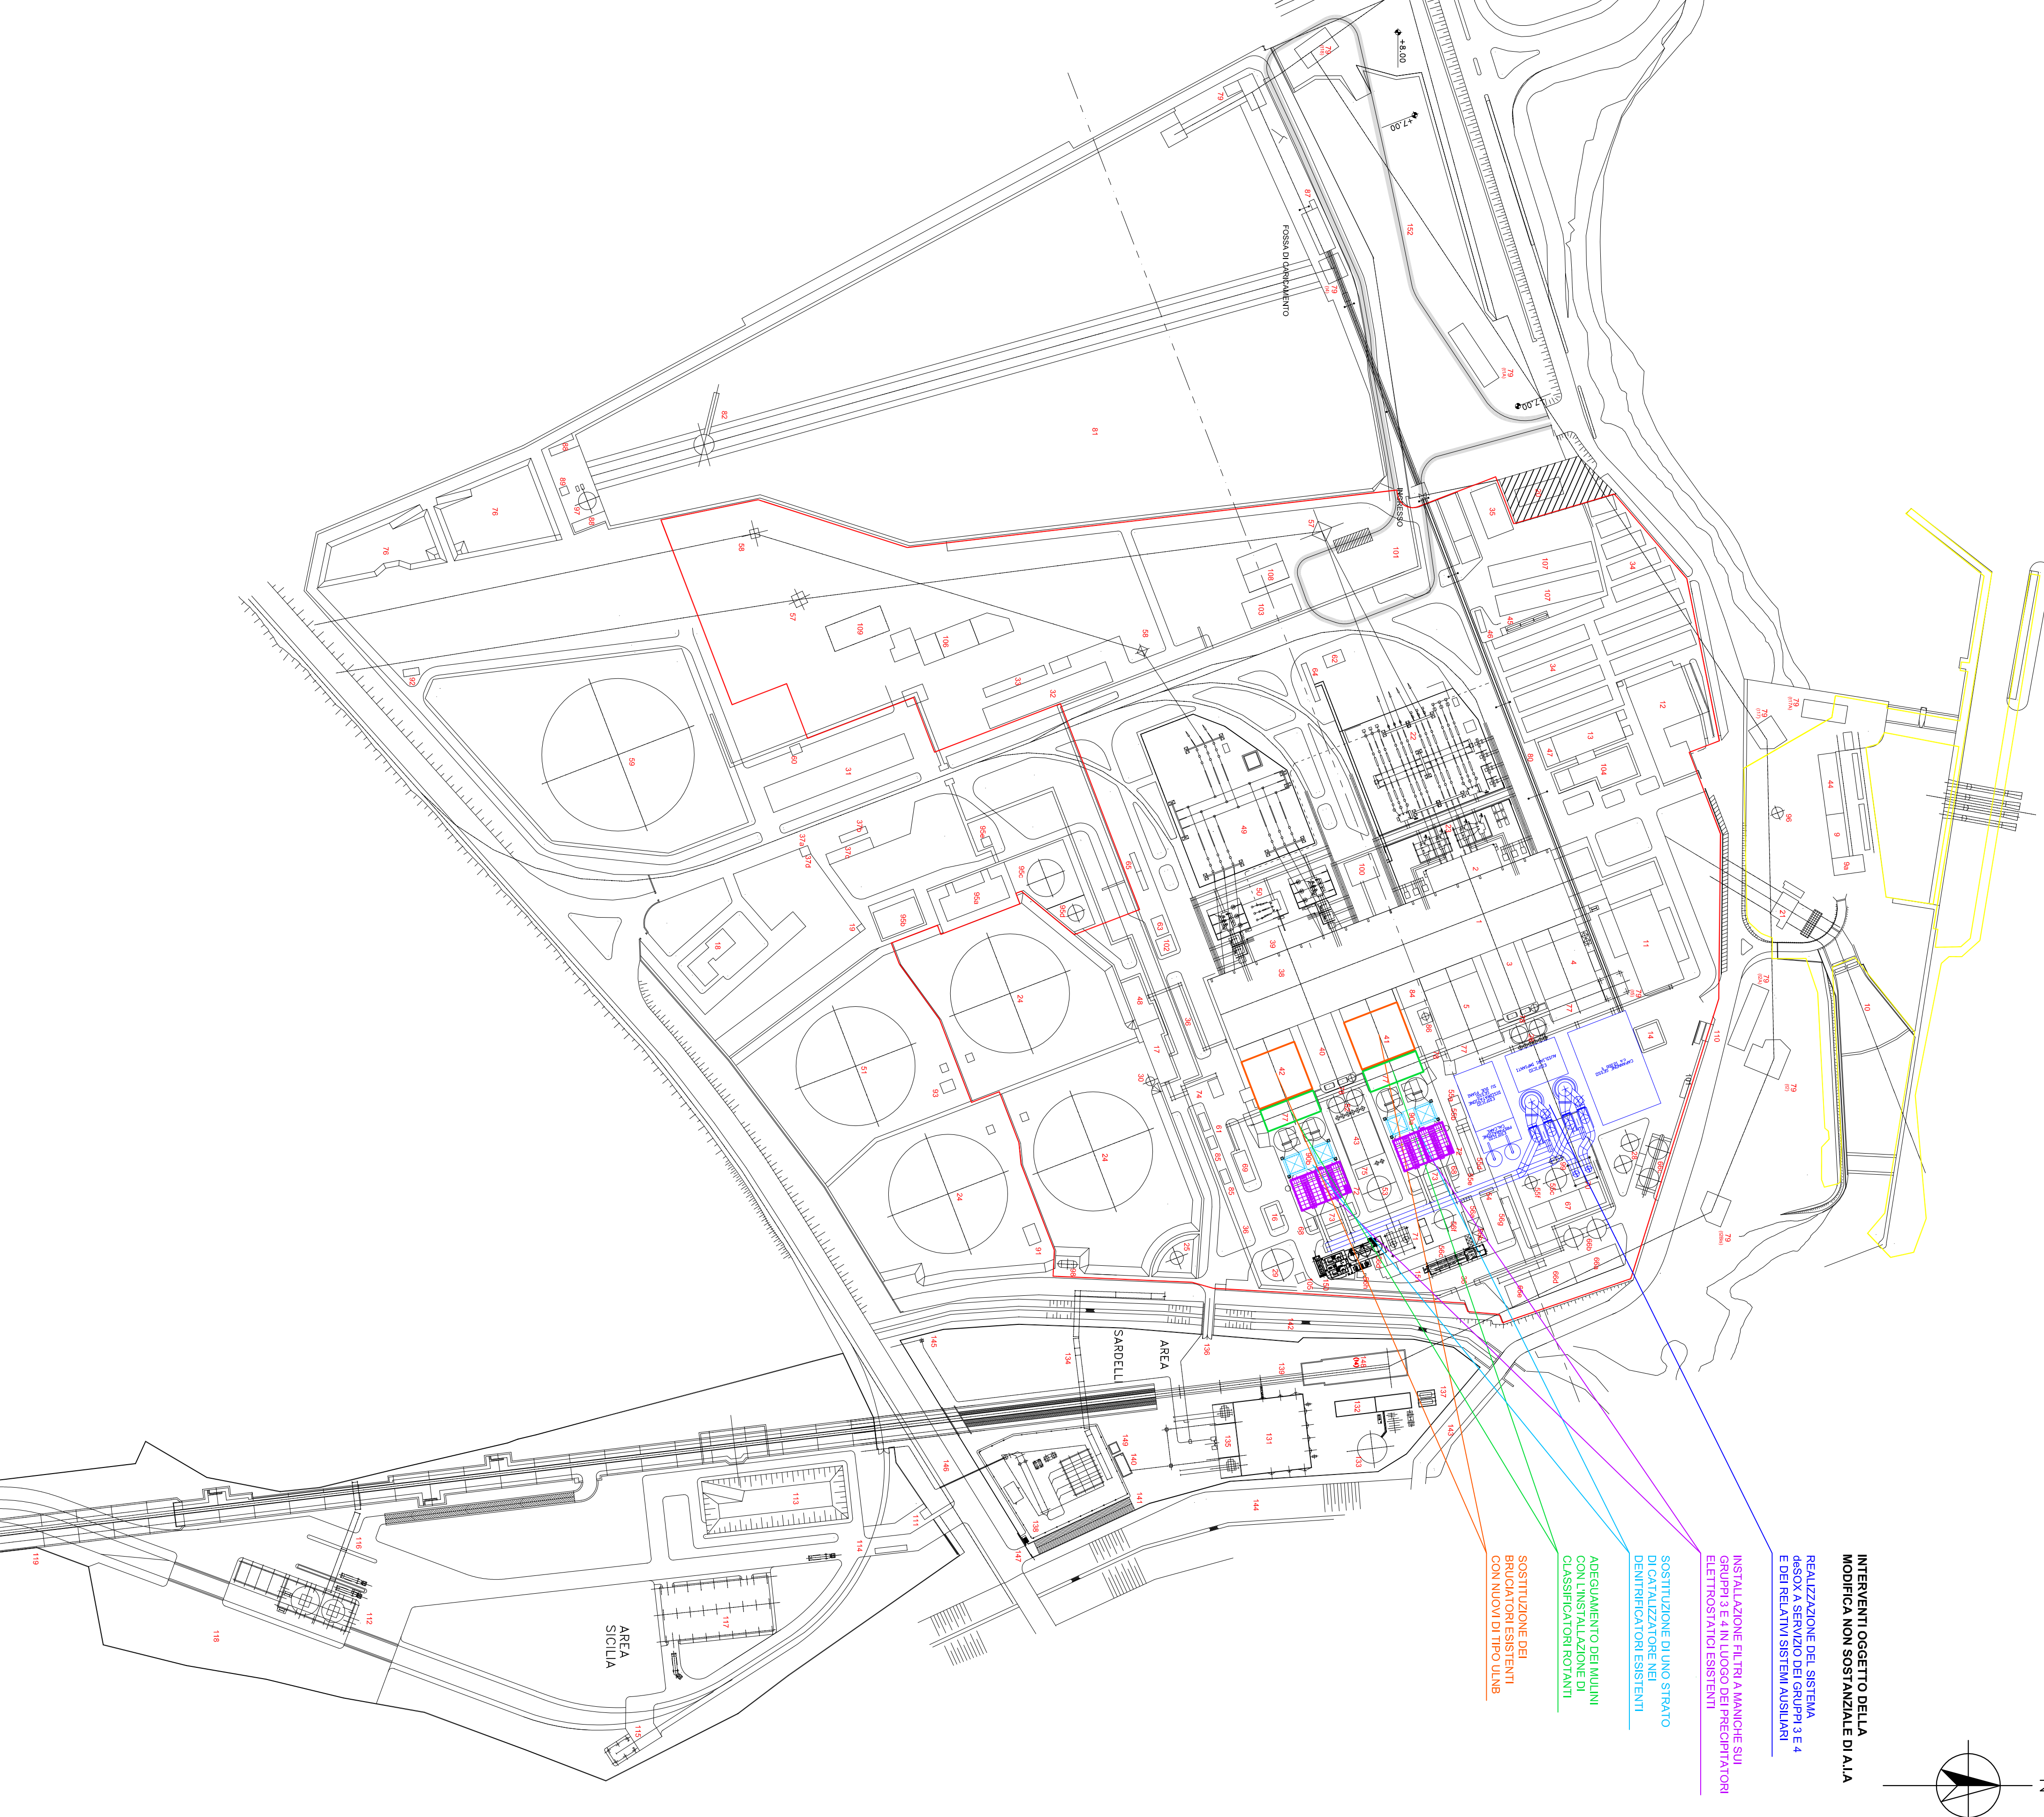

## INTERVENTI OGGETTO DELLA MODIFICA NON SOSTANZIALE DI A.I.A.

- INSTALLAZIONE FILTRI A MANICHE SUI GRUPPI 3 E 4 IN LUOGO DEI PRECIPITATORI ELETTRICI ESISTENTI

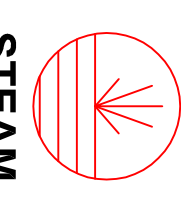		<b>EDIPOWER S.p.A.</b> Modifica Non Sostanziale di A.I.A. Centrale Termoelettrica di Brindisi Nord	
<b>Planimetria Modificata dello Stabilimento</b>			
CLIENTE/CLIENTI: <b>EDIPOWER S.p.A.</b>	PROGETTO/PROGETTISTI: <b>Edipower</b>		
DATA/DATE: <b>07/2013</b>	DESCRIZIONE/DESCRIPTION: <b>PRIMA EMISSIONE</b>	STATO/STATUS: <b>STEAM</b>	EDIPOWER/EDIPOWER CONSULTING/PROGETTISTI
TITOLO/TITLE: <b>Planimetria Modificata dello Stabilimento</b>			
CONVENZIONTE: <b>A1</b>	SCALA: <b>1:2.000</b>	DIMENSIONI/NO. SHEETS: <b>C6_D</b>	NO. SHEET: <b>0 / 1/1</b>