

DGpostacertificata

Da: centralenapoli@pec.tirrenopower.com
Inviato: mercoledì 18 dicembre 2013 12:30
A: aia@pec.minambiente.it
Oggetto: trasmissione allegato B.22_rev3
Allegati: Allegato B22_rev3.pdf



Ministero dell'Ambiente e della Tutela del Territorio e del Mare – Direzione Generale Valutazioni Ambientali

E.prot DVA-2013-0029755 del 19/12/2013

Come concordato,
si trasmette in allegato la planimetria richiesta alla luce dell'ultimo rilievo topografico.
Distinti saluti.

Tirreno Power SpA
Centrale
Termoelettrica Napoli Levante - Linea Ambiente Via Vigliena, 39 - 80146, Napoli (NA) - Italia




LEGENDA

RIFIUTI:

- ① AR1 - (X = 441120.96 Y = 4520697.35)
- ② AR2 - (X = 441123.86 Y = 4520695.31)
- ③ AR3 - (X = 441126.65 Y = 4520693.27)
- ④ AR4 - (X = 441182.25 Y = 4520742.82)
- ⑤ AR5 - (X = 441185.72 Y = 4520740.34)
- ⑥ AR6 - (X = 441188.86 Y = 4520737.98)

MATERIE PRIME:

- ⑦ IPOCLORITO DI SODIO (7a X = 440868.92 Y = 4520890.51; 7b X = 441015.16 Y = 4520735.01; 7c X = 441234.19 Y = 4520890.51)
- ⑧ GASOLIO (8a X = 441117.74 Y = 4520755.52; 8b X = 441214.83 Y = 4520728.89)
- ⑨ IDROGENO (X = 441220.36 Y = 4520702.64)
- ⑩ IDROSSIDO DI SODIO (10a X = 441029.18 Y = 4520762.11; 10b X = 441130.83 Y = 4520748.71)
- ⑪ ACIDO CLORIDRICO (11a X = 441026.90 Y = 4520763.75; 11b X = 441131.69 Y = 4520748.09)
- ⑫ DEOSSIGENANTI (12a X = 441085.18 Y = 4520733.44; 12b X = 441111.23 Y = 4520760.20)
- ⑬ AMMINE (X = 441083.80 Y = 4520731.85)
- ⑭ ALCALINIZZANTE (14a X = 441082.87 Y = 4520730.55; 14b X = 441110.39 Y = 4520760.80)
- ⑮ DEMULSIONANTE (X = 441129.99 Y = 4520749.31)
- ⑯ MAGAZZINO (16a X = 441062.96 Y = 4520850.96; 16b X = 441039.04 Y = 4520813.82; 16c X = 441087.38 Y = 4520820.09)
- ⑰ DEPOSITO OLI (X = 441198.80 Y = 4520738.08)
- ⑱ BIOCIDIA (18a X = 440868.92 Y = 4520890.51; 18b X = 441002.84 Y = 4520703.35);

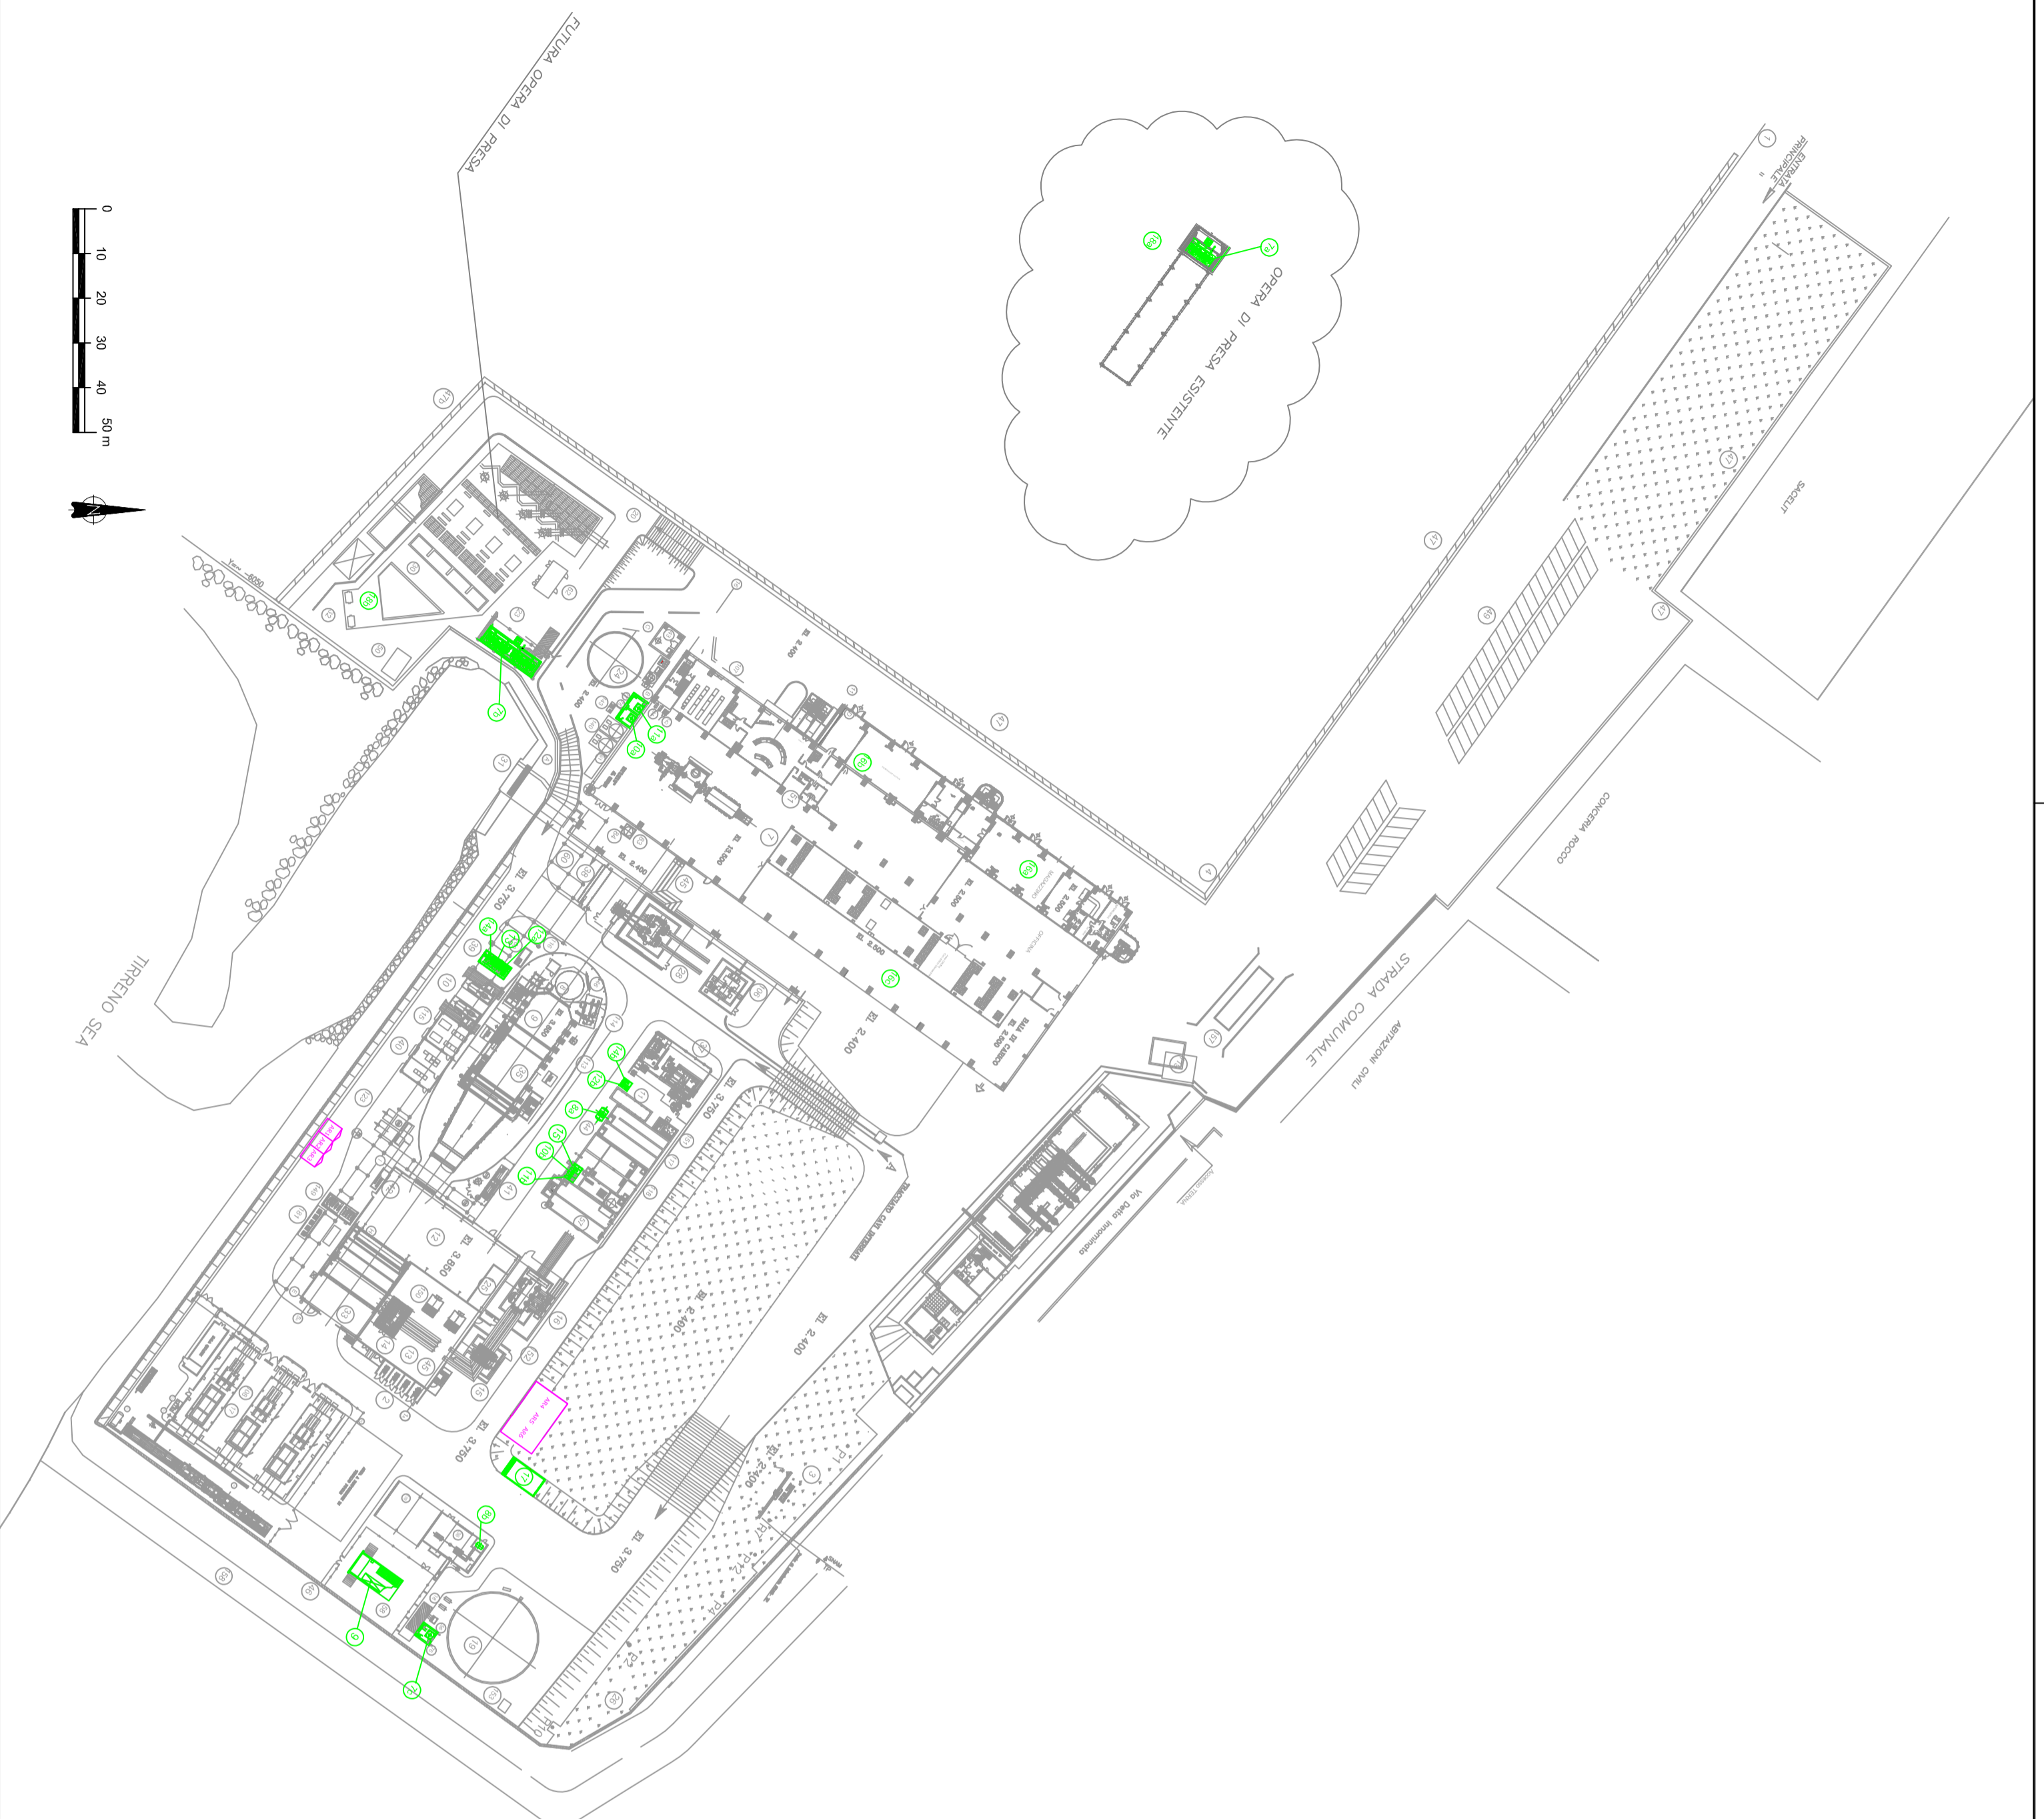

Rev. 3	Dicembre 2013	Rilievo georeferenziato	-	-
Rev. 2	Maggio 2012	Aggiornamento sullo stato di avanzamento del cantiere	-	-
Rev. 1	Marzo 2011	Integrazione documentazione tecnica	-	-
Revisione	Data Agg.	Motivo dell'aggiornamento	Dis.	Contr.



ERM Italia S.p.A.

Via San Gregorio, 38
I - 20124 Milano
Tel. +39 02 67 44 01
Fax +39 02 67 83 82
Email info@erm.com

Progetto:
AIA Centrale Napoli Levante
Tirreno Power S.p.A

Figura:

B22
Planimetria dello Stabilimento con Individuazione delle Aree per lo Stoccaggio di Materie Prime e dei Rifiuti

Revisione:	03	Scala:	Grafica	Cliente:	Centrale Napoli Levante <i>Tirreno Power S.p.A</i>
Data:	Dicembre 2013	Commessa:	0095826		
Formato:	A2	Layout:	B22	Disegnato da:	MEB
		Controllato da:	GA		