






















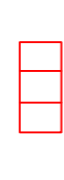
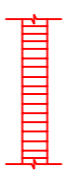
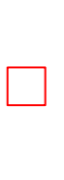

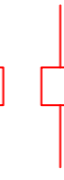

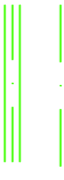















Allegato C10 Rev.1

Planimetria *Modificata* delle Reti
Fognarie, dei Sistemi di
Trattamento, dei Punti di Emissione
degli Scarichi Liquidi e della Rete
Piezometrica

LEGENDA

Confine di Proprietà

-  ACQUE BIANCHE TUBI IN CEMENTO SENZA BICCHIERE
-  PROTEZIONE IN ATTRAVERSAMENTO STRADALE
-  POZZETTO STRADALE DI RACCOLTA
-  POZZETTO VALVOLOA (NELLA ZONA DEPOSITO)
-  POZZETTO RACCORBO O ISPEZIONE ACQUE NERE (NELLA ZONA UFFICI)
-  CANNALETTA COME DA TIPO INDICATO
-  CANNALETTA TIPO "X" DI RACCOLTA E TIPO INTERRUPTO DI PORTATA IN CEMENTO GROPPESSATO CON INCASTRO A 1/2 SPESSORE
-  RACCORBO TUBAZIONI
-  POZZETTO CADITOIA STRADALE (ZONA UFFICI)
-  POZZETTO TAGLIAPPIAMMA (ZONA DEPOSITO)
-  SALTO CANALLETTE CON VASCA DI CALUMIA
-  PENDENZA
-  PENDENZA CANNALETTA
-  P.T. PENDENZA TUBO
-  QUOTA FONDO TUBO
-  P.F. QUOTA PIANO FINITO
-  POZZETTO RACCOLTA ACQUE CANALLETTE
-  POZZETTO TAGLIAPPIAMMA
-  POZZETTO STRADALE ISPEZIONE
-  POZZETTO DI RACCOLTA CON TUBO IN FERRO
-  POZZETTO A SALTI CON VASCHE
-  GRIGLIATO CARRABILE
-  POZZETTO DI RACCORBO O ISPEZIONE
-  ACQUE BIANCHE (NELLA ZONA UFFICI O DOMESTICHE)
-  POZZETTO STRADALE DI RACCOLTA CON CANNALETTA ALLA FRANCESE
-  VASCA DI RACCOLTA
-  ACQUE DOMESTICHE TUBI IN GRES
-  PROTEZIONE TUBO DI GRES - ACQUE DOMESTICHE -
-  ACQUE DOMESTICHE TUBI IN FERRO
-  FOSSA CHIARIFICATRICE PREFABBRICATA
-  ACQUE OLEOSE NON ETILATE-ONE
-  POZZETTO PER ACQUE OLEOSE NON ETILATE-ONE ED ETILATE-ONE
-  ACQUE OLEOSE ETILATE-ONE
-  ACQUE SEMI OLEOSE
-  POZZETTO PER ACQUE SEMI OLEOSE
-  ACQUE DI RAFFREDDAMENTO
-  PIEZOMETRI DI RAFFINERIA
-  IMPIANTO TRATTAMENTO ACQUE
-  SCARICO
-  POZZETTO ISPEZIONE FISCALE
-  PUNTO DI CAMPIONAMENTO FISCALE
-  PUNTO DI CONSEGNA DELLE ACQUE DI FALDA EMANTE A.I.A.S

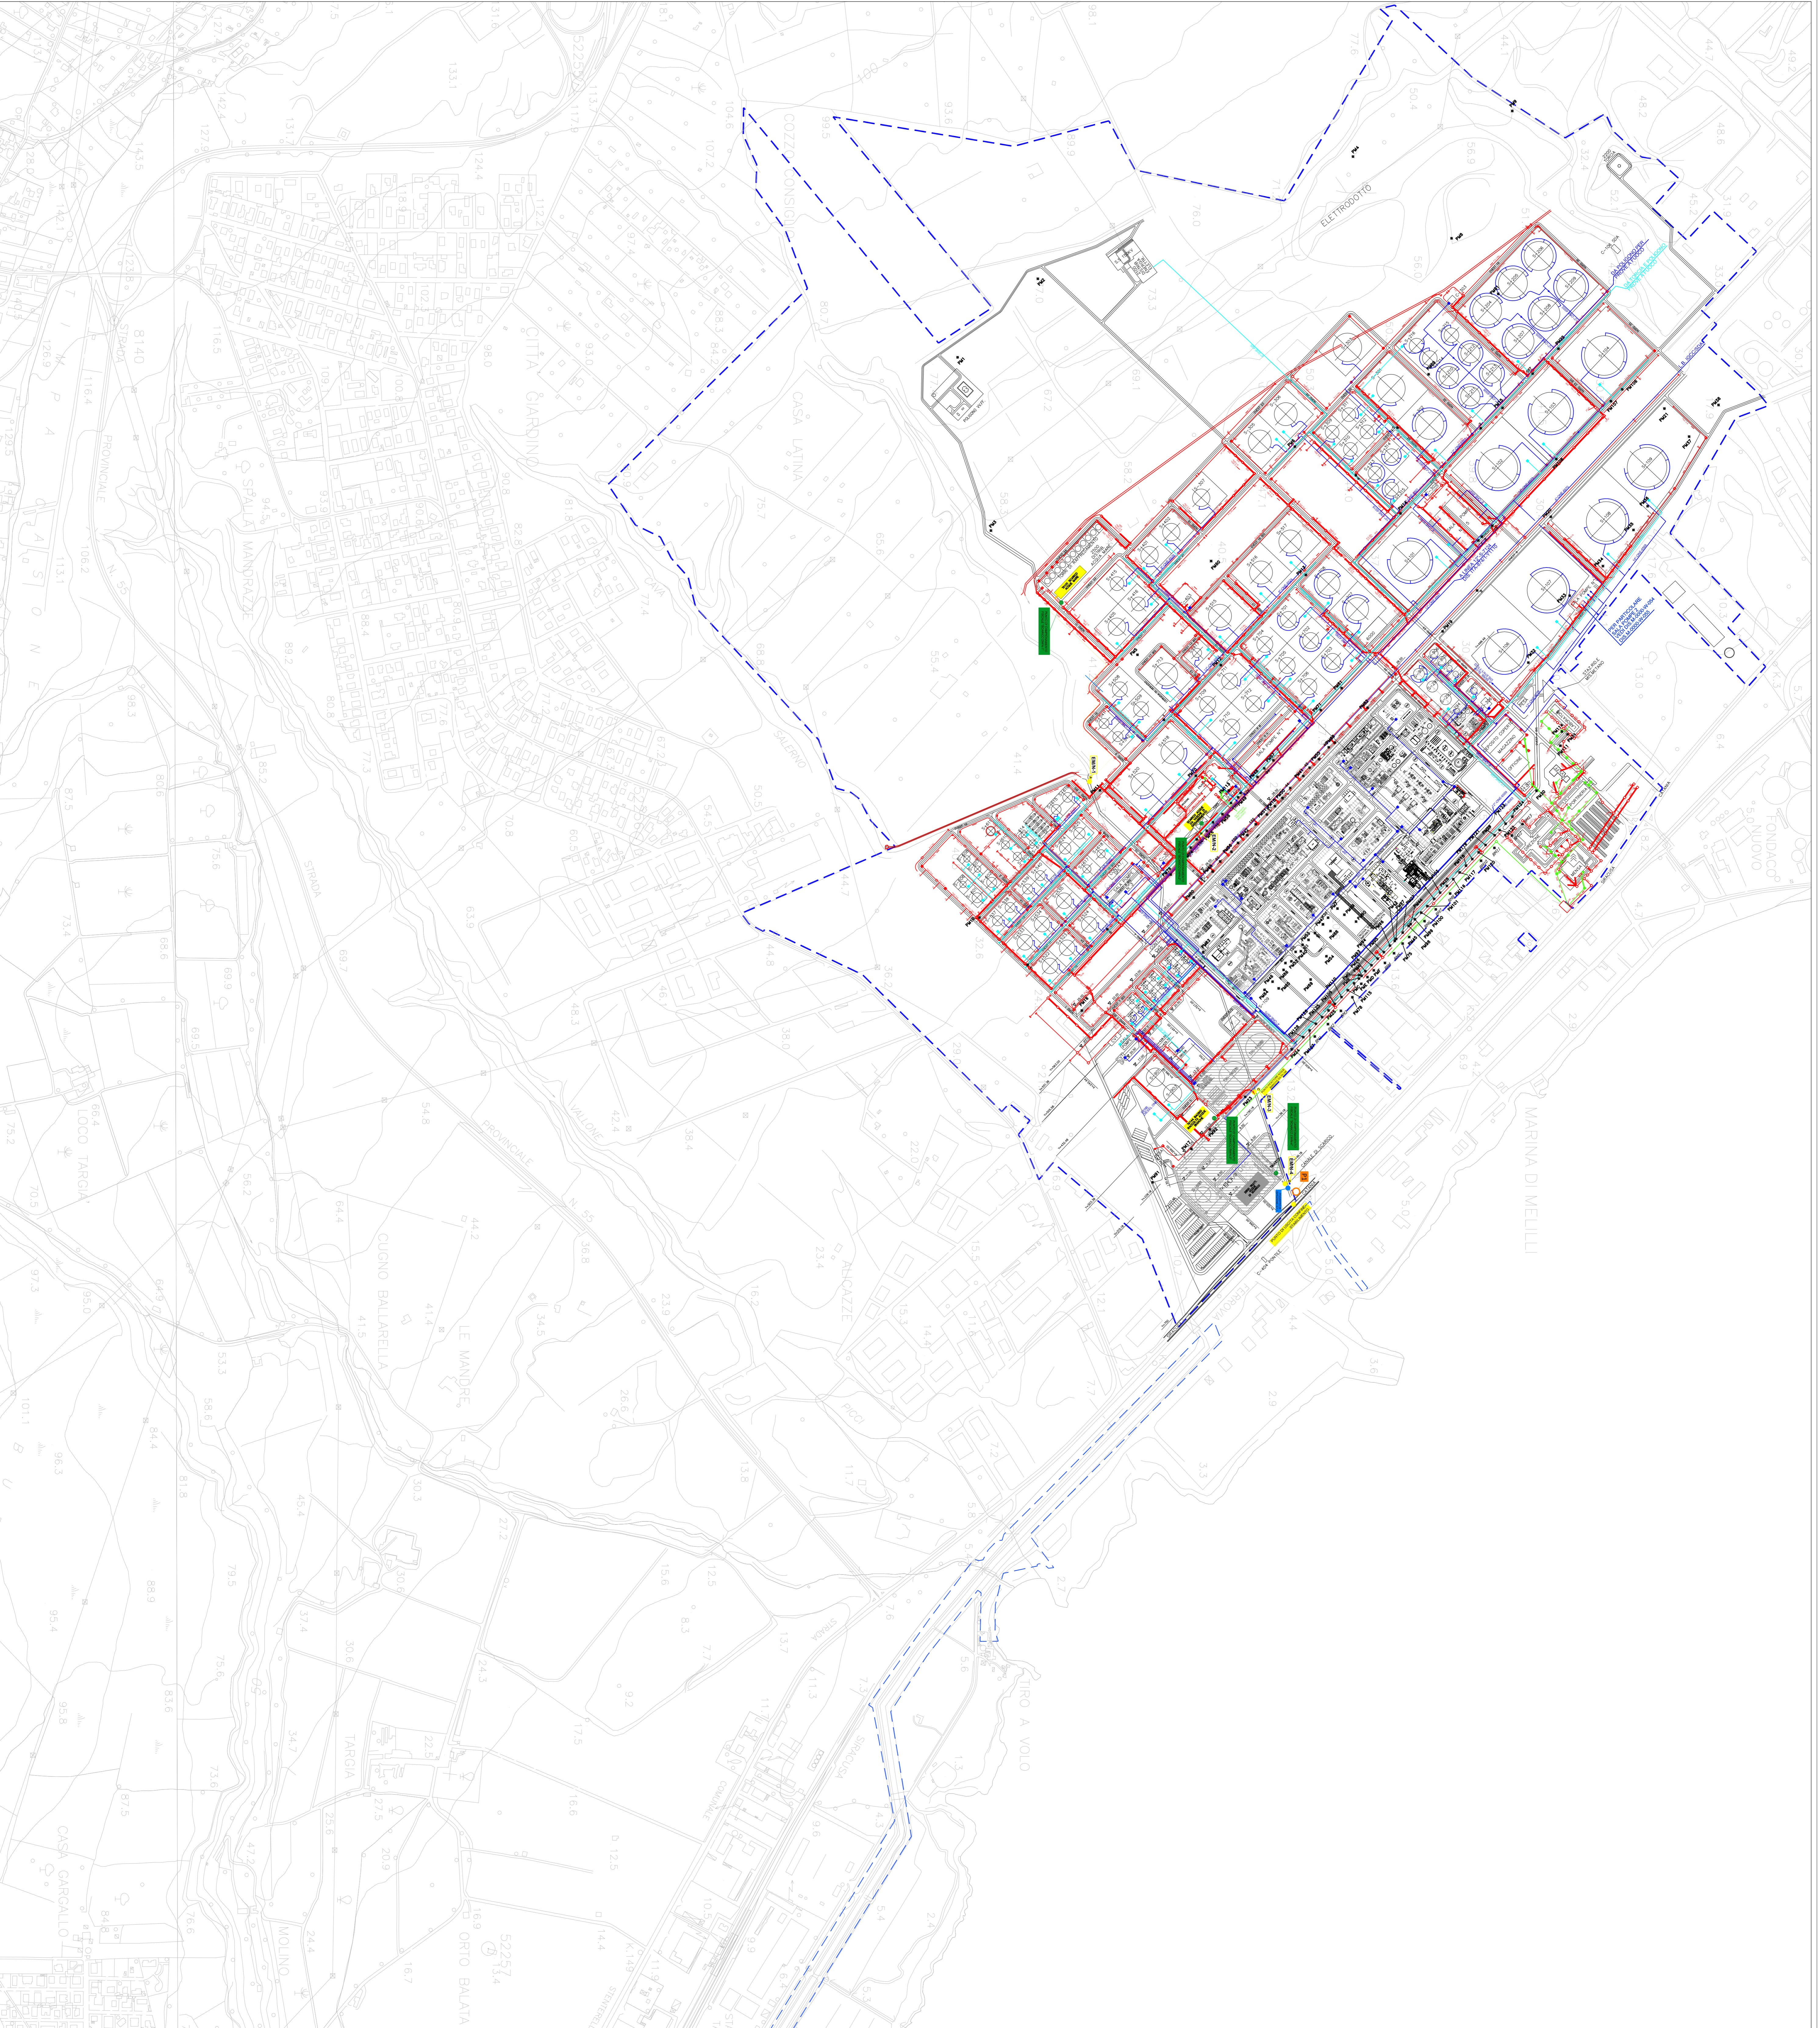

Tauw

Tauw Italia S.r.l.
Lungarno Mediceo, 40
56127 Pisa
T 050 97 11 66-4
F 050 31 36 50-5
E info@tauw.it
www.tauw.it

Committente



ISAB

Documento
Progetto per il Conferimento delle Acque di Falda Emunte nell'ambito delle Attività di Messa in Sicurezza di Emergenza (MISE) e Bonifica in Essere nella Raffineria ISAB Impianti Sud, Mediante Attaccamento al Collettore Consortile, all'impianto Chimico-Fisico-Biologico Consortile di Pirolo Garziale (SR), Gestito dalla Società Industria Acque Siraucisana S.p.A. (IAS)

TITOLO
Pianimetria Modificata delle Reti Fognarie, dei Sistemi di Trattamento, dei Punti di Emissione degli Scarichi Liquidi e della Rete Piezometrica

Rif: p13omr_1968_C10 Rev. 1 Approvato OMR
Scala 1:5.000 Formato A0 Data Maggio 2014
Tavola **C10**