



enipower

Stabilimento di Ravenna
Via Baiona, 107
48123 Ravenna (RA)
www.enipower.it



Ministero dell'Ambiente e della Tutela del Territorio e del Mare – Direzione Generale Valutazioni Ambientali


E.prot DVA-2013-0015318 del 28/06/2013

Spett.li

Ministero dell'Ambiente e della Tutela del Territorio e del Mare.
Direzione Generale per le valutazioni ambientali
Divisione IV - Rischio rilevante autorizzazione integrata ambientale
via C. Colombo, 44
00187 Roma
(Trasmessa via PEC)
aia@pec.minambiente.it

Istituto Superiore per la Protezione e la Ricerca Ambientale
via V. Brancati, 48
00144 Roma
(Trasmessa via PEC)
protocollo.ispra@ispra.legalmail.it
c.a. dr.ssa Francesca Minniti

ARPA Emilia Romagna
Sezione provinciale di Ravenna
via Alberoni, 21
48121 Ravenna (RA)
(Trasmessa via PEC)
aora@cert.arpa.emr.it

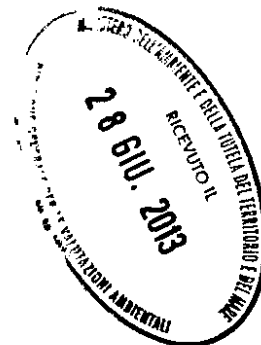

e, p.c.

Comune di Ravenna
Area pianificazione territoriale
Servizio sportello unico per l'edilizia
piazzale C. Farini, 21
48121 - Ravenna (RA)
(Rif. pratica:
P.G. 125260/2011 del 16/12/2011
Pratica SiGePro n. 94182011)

enipower spa

Sede legale in San Donato Milanese (MI), Piazza Vanoni 1
Capitale sociale euro 944.947.849 i.v.
Registro imprese di Milano / R.E.A. Milano n. 1600596
Codice Fiscale e Partita IVA 12958270154
Società soggetta all'attività di direzione e coordinamento dell'Eni S.p.A. / Società con unico socio



enipower

Prot. 059/MC/SM

Ravenna, 28-06-2013

**Oggetto: CONTROLLI AIA - ENIPOWER - RA - RAVENNA - RISCONTRO -
Comunicazione in merito alla costruzione di un nuovo deposito
temporaneo rifiuti.**

Si comunica che la società enipower ha dotato lo stabilimento di Ravenna di un nuovo deposito temporaneo rifiuti, che, a far data dal 01-07-2013, sostituirà le aree attualmente individuate come "Area di stoccaggio rifiuti C" e "Area di stoccaggio rifiuti D", allo scopo di rendere più agevole la gestione dei rifiuti.

Il deposito realizzato, che sarà denominato "Area di stoccaggio rifiuti C" avrà una superficie totale di circa 1066 m² comprese le strade di accesso, per un volume di stoccaggio complessivo di circa 170 m³.

Esso sarà realizzato in conformità alle norme tecniche di settore e alle prescrizioni contenute nell'AIA.

Per l'individuazione del nuovo deposito temporaneo rifiuti, si allega:

- Fotografia dell'attuale deposito temporaneo rifiuti "Area di stoccaggio rifiuti C";
- Fotografia dell'attuale deposito temporaneo rifiuti "Area di stoccaggio rifiuti D";
- Fotografia del nuovo deposito temporaneo rifiuti "Area di stoccaggio rifiuti C";
- Attuale planimetria dello Stabilimento con individuazione delle aree per lo stoccaggio dei rifiuti;
- Nuova planimetria dello Stabilimento con individuazione delle aree per lo stoccaggio dei rifiuti.


Cordiali saluti

enipower spa
Stabilimento di Ravenna
Il Responsabile
Ing. Massimo C...

M...




enipower

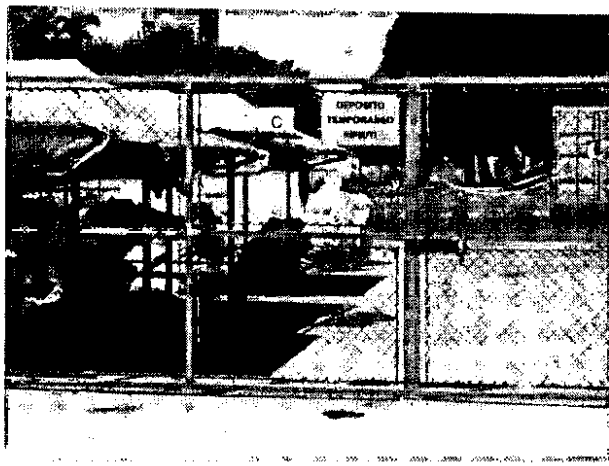



Fotografia dell'attuale deposito temporaneo rifiuti "Area di stoccaggio rifiuti C".



Fotografia dell'attuale deposito temporaneo rifiuti "Area di stoccaggio rifiuti D".

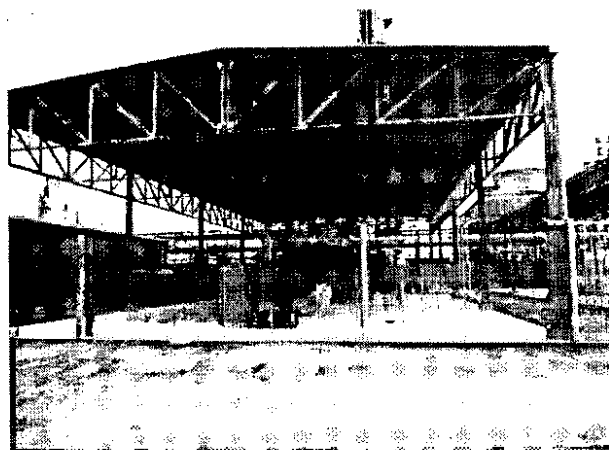

Fotografia del nuovo deposito temporaneo rifiuti "Area di stoccaggio rifiuti C".

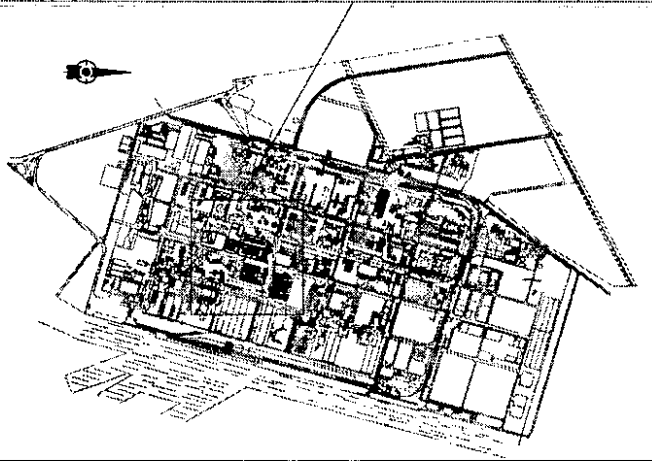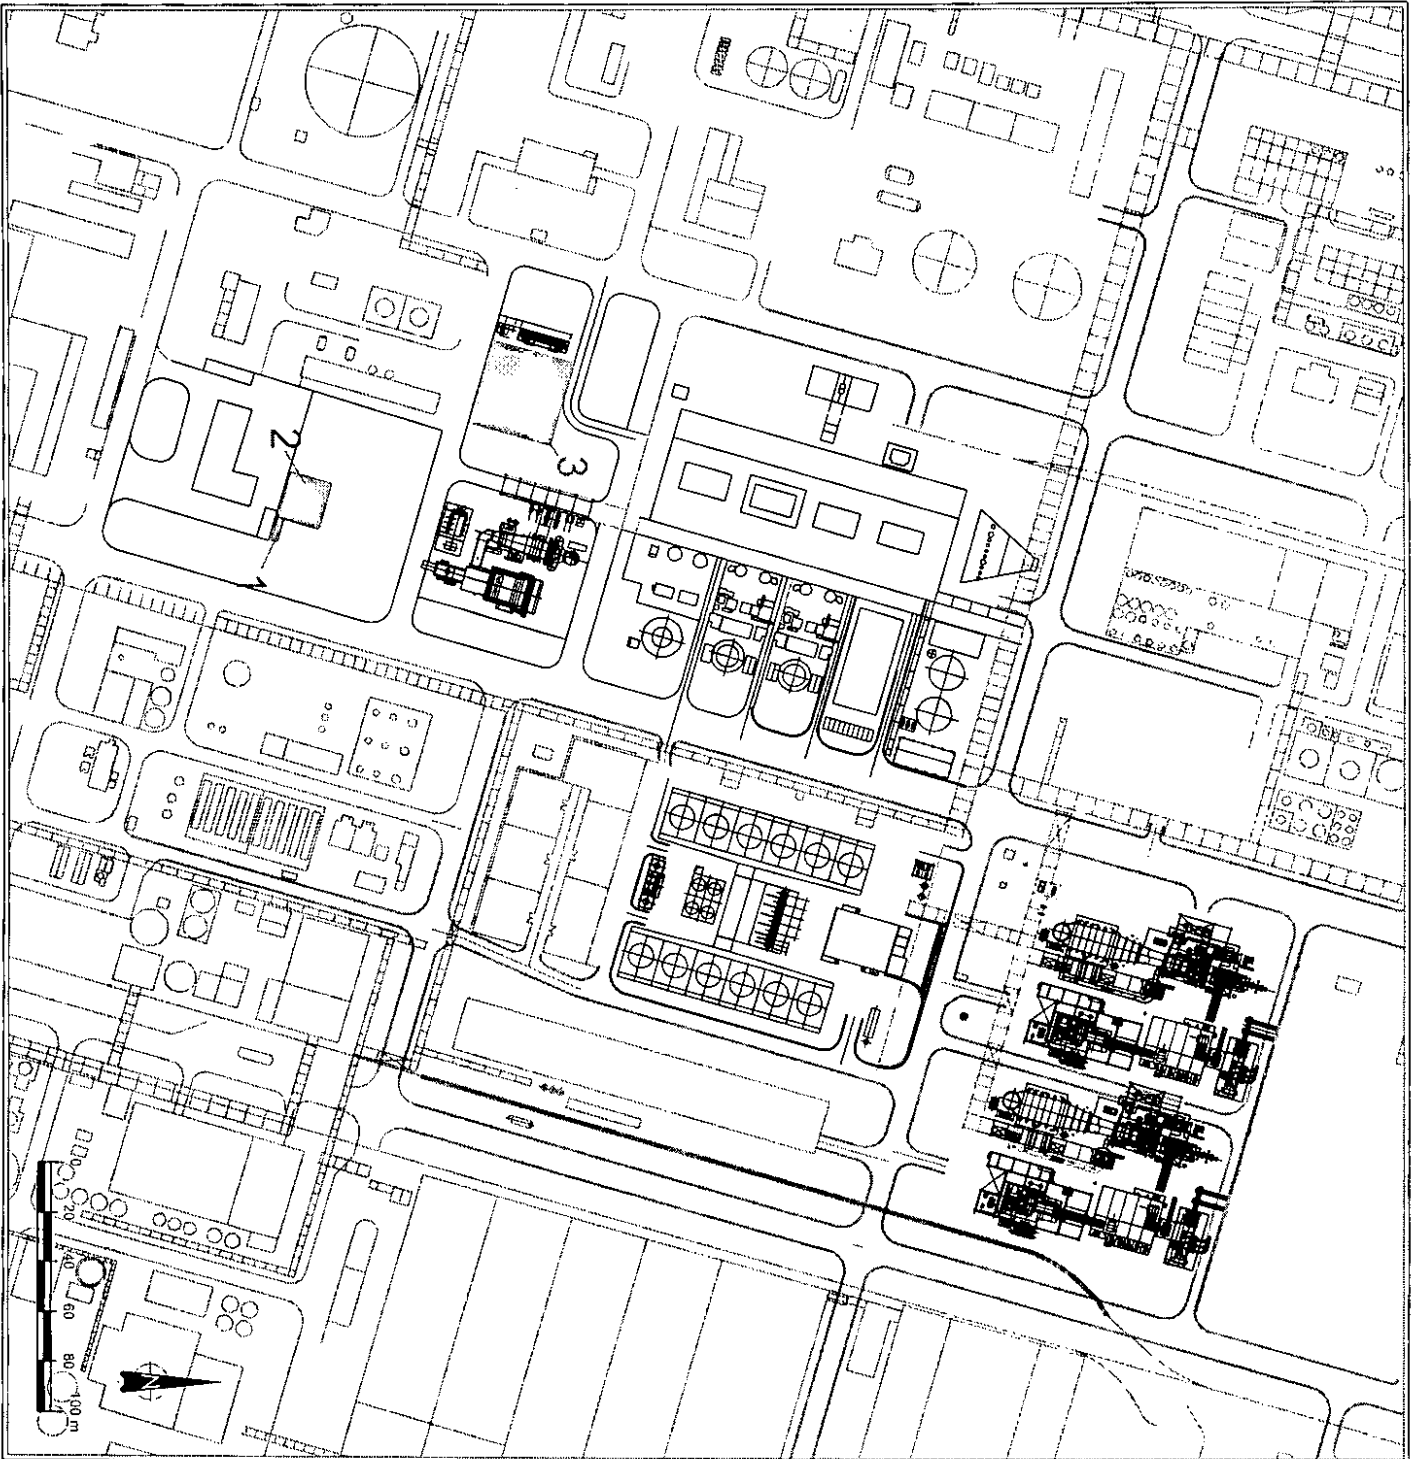

LEGENDA



NUMERO AREA E DESCRIZIONE:

- 1 AREA STOCCAGGIO RIFIUTI A (N. 44.448837, E. 12.235183)
- 2 AREA STOCCAGGIO RIFIUTI B (N. 44.448805, E. 12.234542)
- 3 AREA STOCCAGGIO RIFIUTI C (N. 44.447112, E. 12.23462)

Comunicazione in merito alla costruzione di un nuovo deposito temporaneo rifiuti.

Nuova planimetria dello Stabilimento con individuazione delle aree per lo stoccaggio dei rifiuti

Prodotto da	0	Scale	1:2.000
Collaudo	20-06-2013	Disegnato da	Comunicazione
Autore		Verificato da	

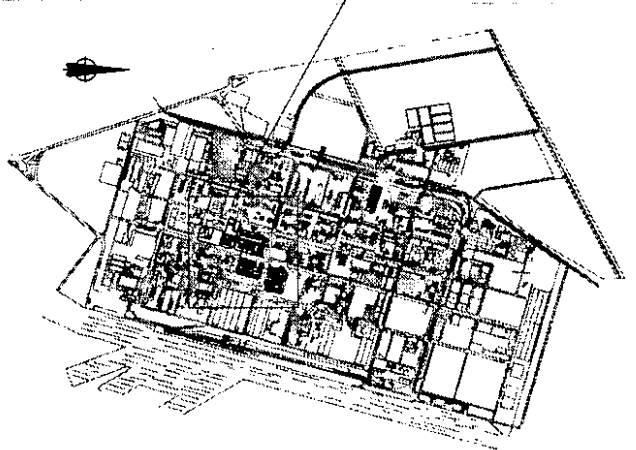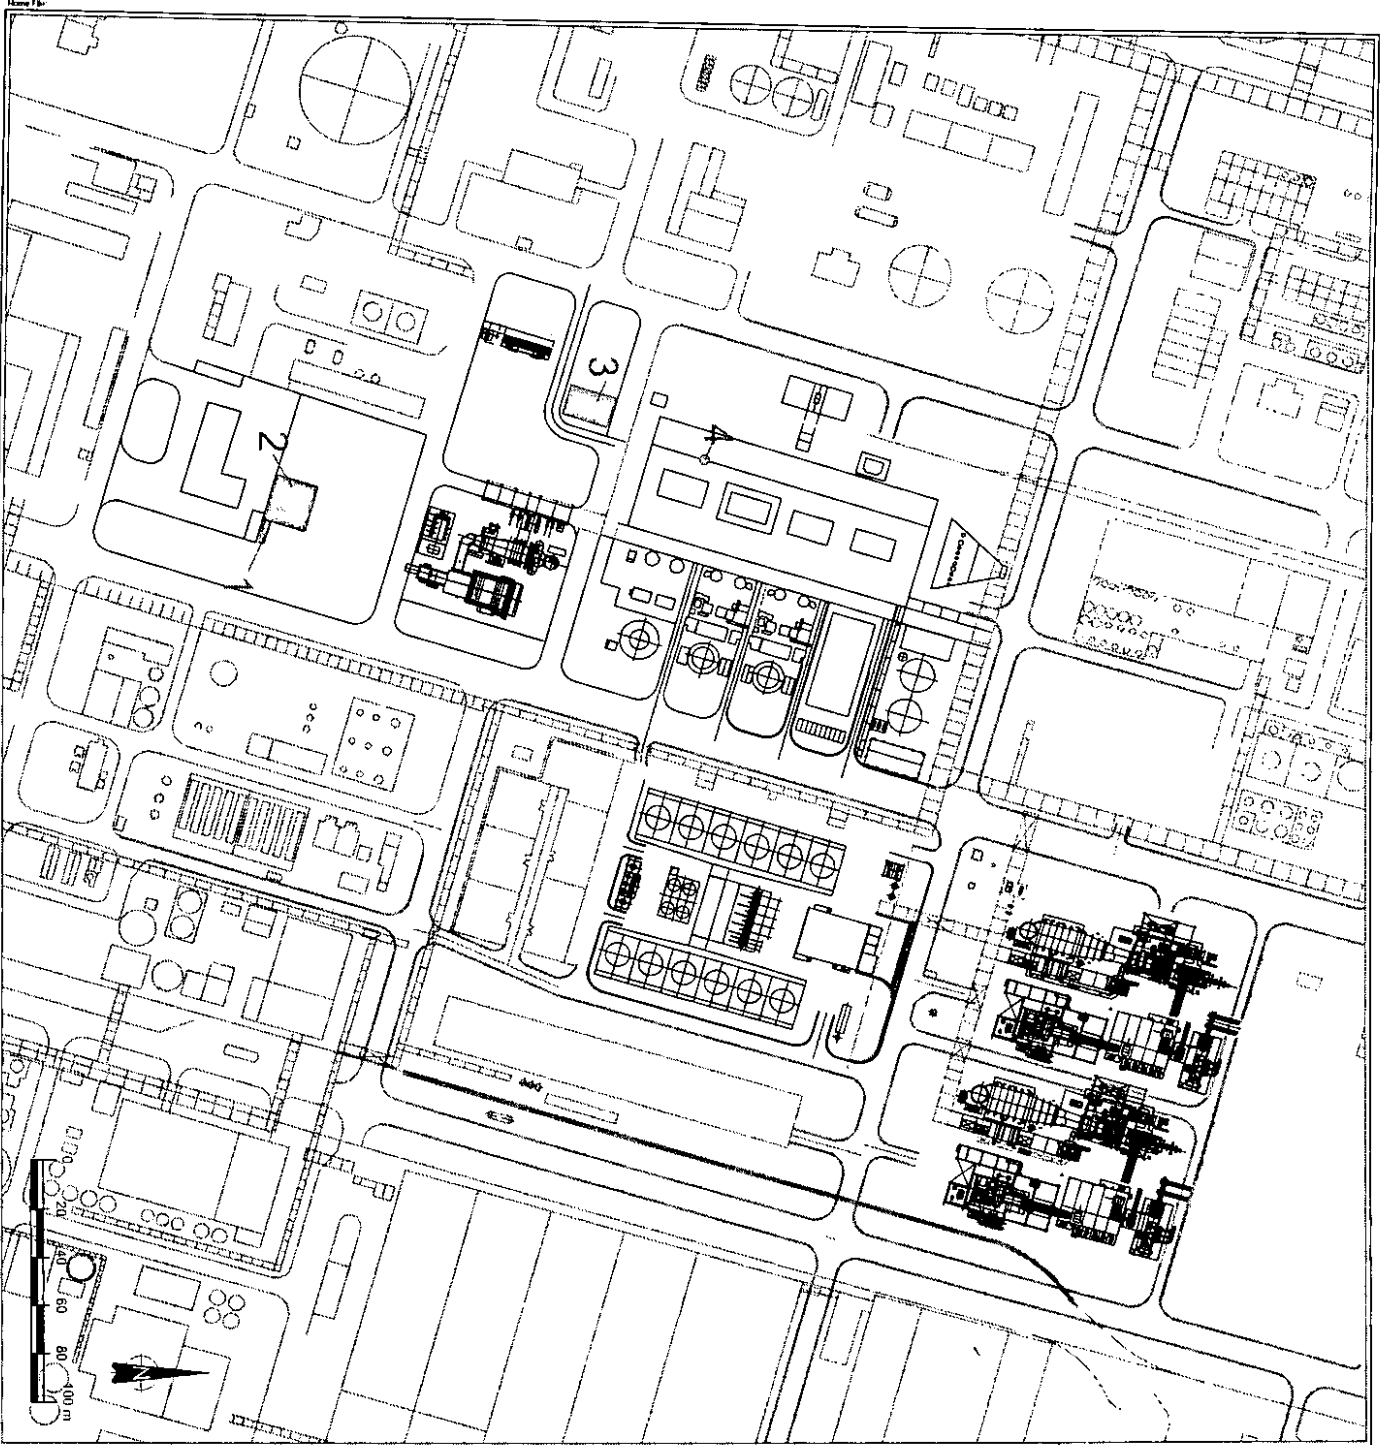

LEGENDA

NUMERO AREA E DESCRIZIONE:

- 1 AREA STOCCAGGIO RIFIUTI A (N.44.445837, E.12.235183)
- 2 AREA STOCCAGGIO RIFIUTI B (N.44.445916, E.12.235352)
- 3 AREA STOCCAGGIO RIFIUTI C (N.44.447112, E.12.23482)
- 4 AREA STOCCAGGIO RIFIUTI D (N.44.447232, E.12.234748)

Comunicazione in merito alla costruzione di un nuovo deposito temporaneo rifiuti.
 Attuale piano di attuazione dello stabilimento con individuazione delle aree per lo stoccaggio dei rifiuti

PROGETTO	0	SCALA	1:30.000	DATA	28-06-2013

Perrone Raffaele

Da: stabilimento.ravenna@pec.enipower.eni.it
Inviato: venerdì 28 giugno 2013 12.32
A: protocollo ispra; MATTM AIA; ARPA RA
Cc: massimo.cucchi@enipower.eni.it; lamberto.tavacca@enipower.eni.it; stefano.malucelli@enipower.eni.it
Oggetto: CONTROLLI AIA-ENIPOWER-RA-RAVENNA-RISCONTRO-Comunicazione costruzione nuovo deposito temporaneo rifiuti.
Allegati: Attuale planimetria aree stoccaggio rifiuti.pdf; Comunicazione nuovo deposito temporaneo rifiuti.pdf; Nuova planimetria aree stoccaggio rifiuti.pdf

Invio la documentazione in oggetto e relativi allegati.
Distinti saluti.

Massimo Cucchi

enipower S.p.A
Responsabile Stabilimento di Ravenna
Via Baiona 107
48123 Ravenna