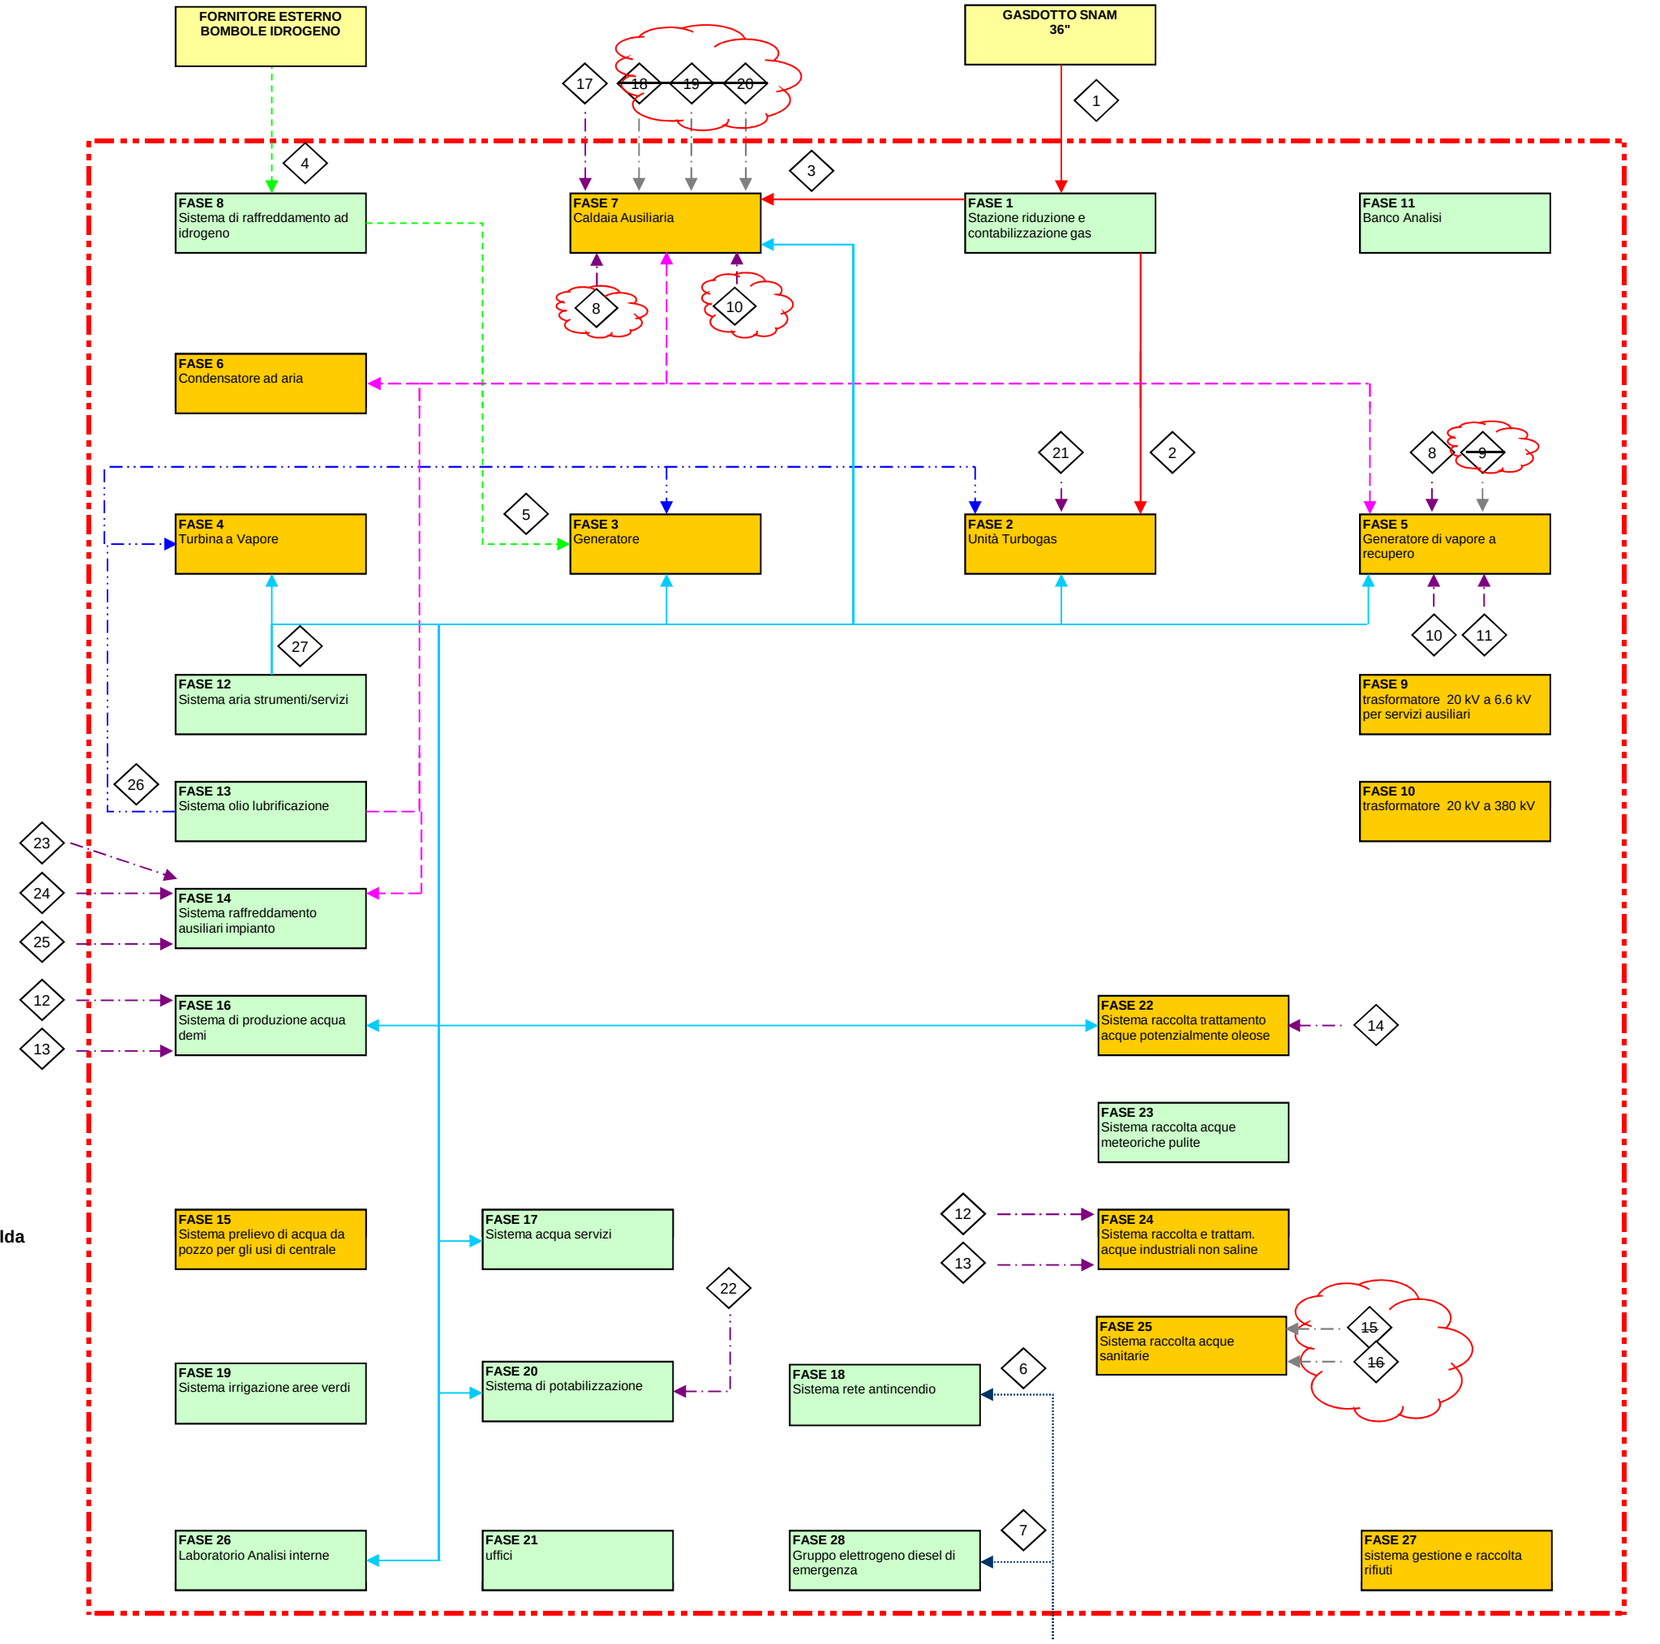


## LEGENDA

- Limite impianto CCGT Voghera
- FASE XX — Fase rilevante per l'impatto ambientale
- FASE XX — Fase non rilevante per l'impatto ambientale
- Gas Naturale
- Idrogeno
- Gasolio
- Chemicals
- Oli lubrificazione treno potenza
- Oli lubrificazione circuito BOP
- Olio diatermico
- Aria Compressa
- Linea di flusso eliminata dopo modifica
- Parte interessata dalla modifica

| REV | DATE | DESCRIPTION | BY | CHD | APP |
|---|---|---|---|---|---|
| 1 | 13/11/2013 | REVISIONE | | | |
| 0 | 06/05/2008 | Emissione | R.M. | R.M. | A.C. |

VOGHERA ENERGIA S.p.A.

CENTRALE A CICLO COMBINATO DA 400 MWE DI VOGHERA (PV)

**ALLEGATO C7_03 - NUOVO SCHEMA A BLOCCHI PROCESSO PRODUTTIVO - MATERIE PRIME**