



syndial

Sito di Assemini (CA)

AUTORIZZAZIONE INTEGRATA AMBIENTALE



ai sensi del D.Lgs. 152/2006 e s.m.i.

Istanza di modifica non sostanziale ad AIA
ai sensi dell'art. 29-nonies del D.Lgs. 152/2006 e s.m.i.

ALLEGATO 6

Planimetrie aree stoccaggio rifiuti - assetto
modificato

Giugno 2014

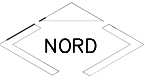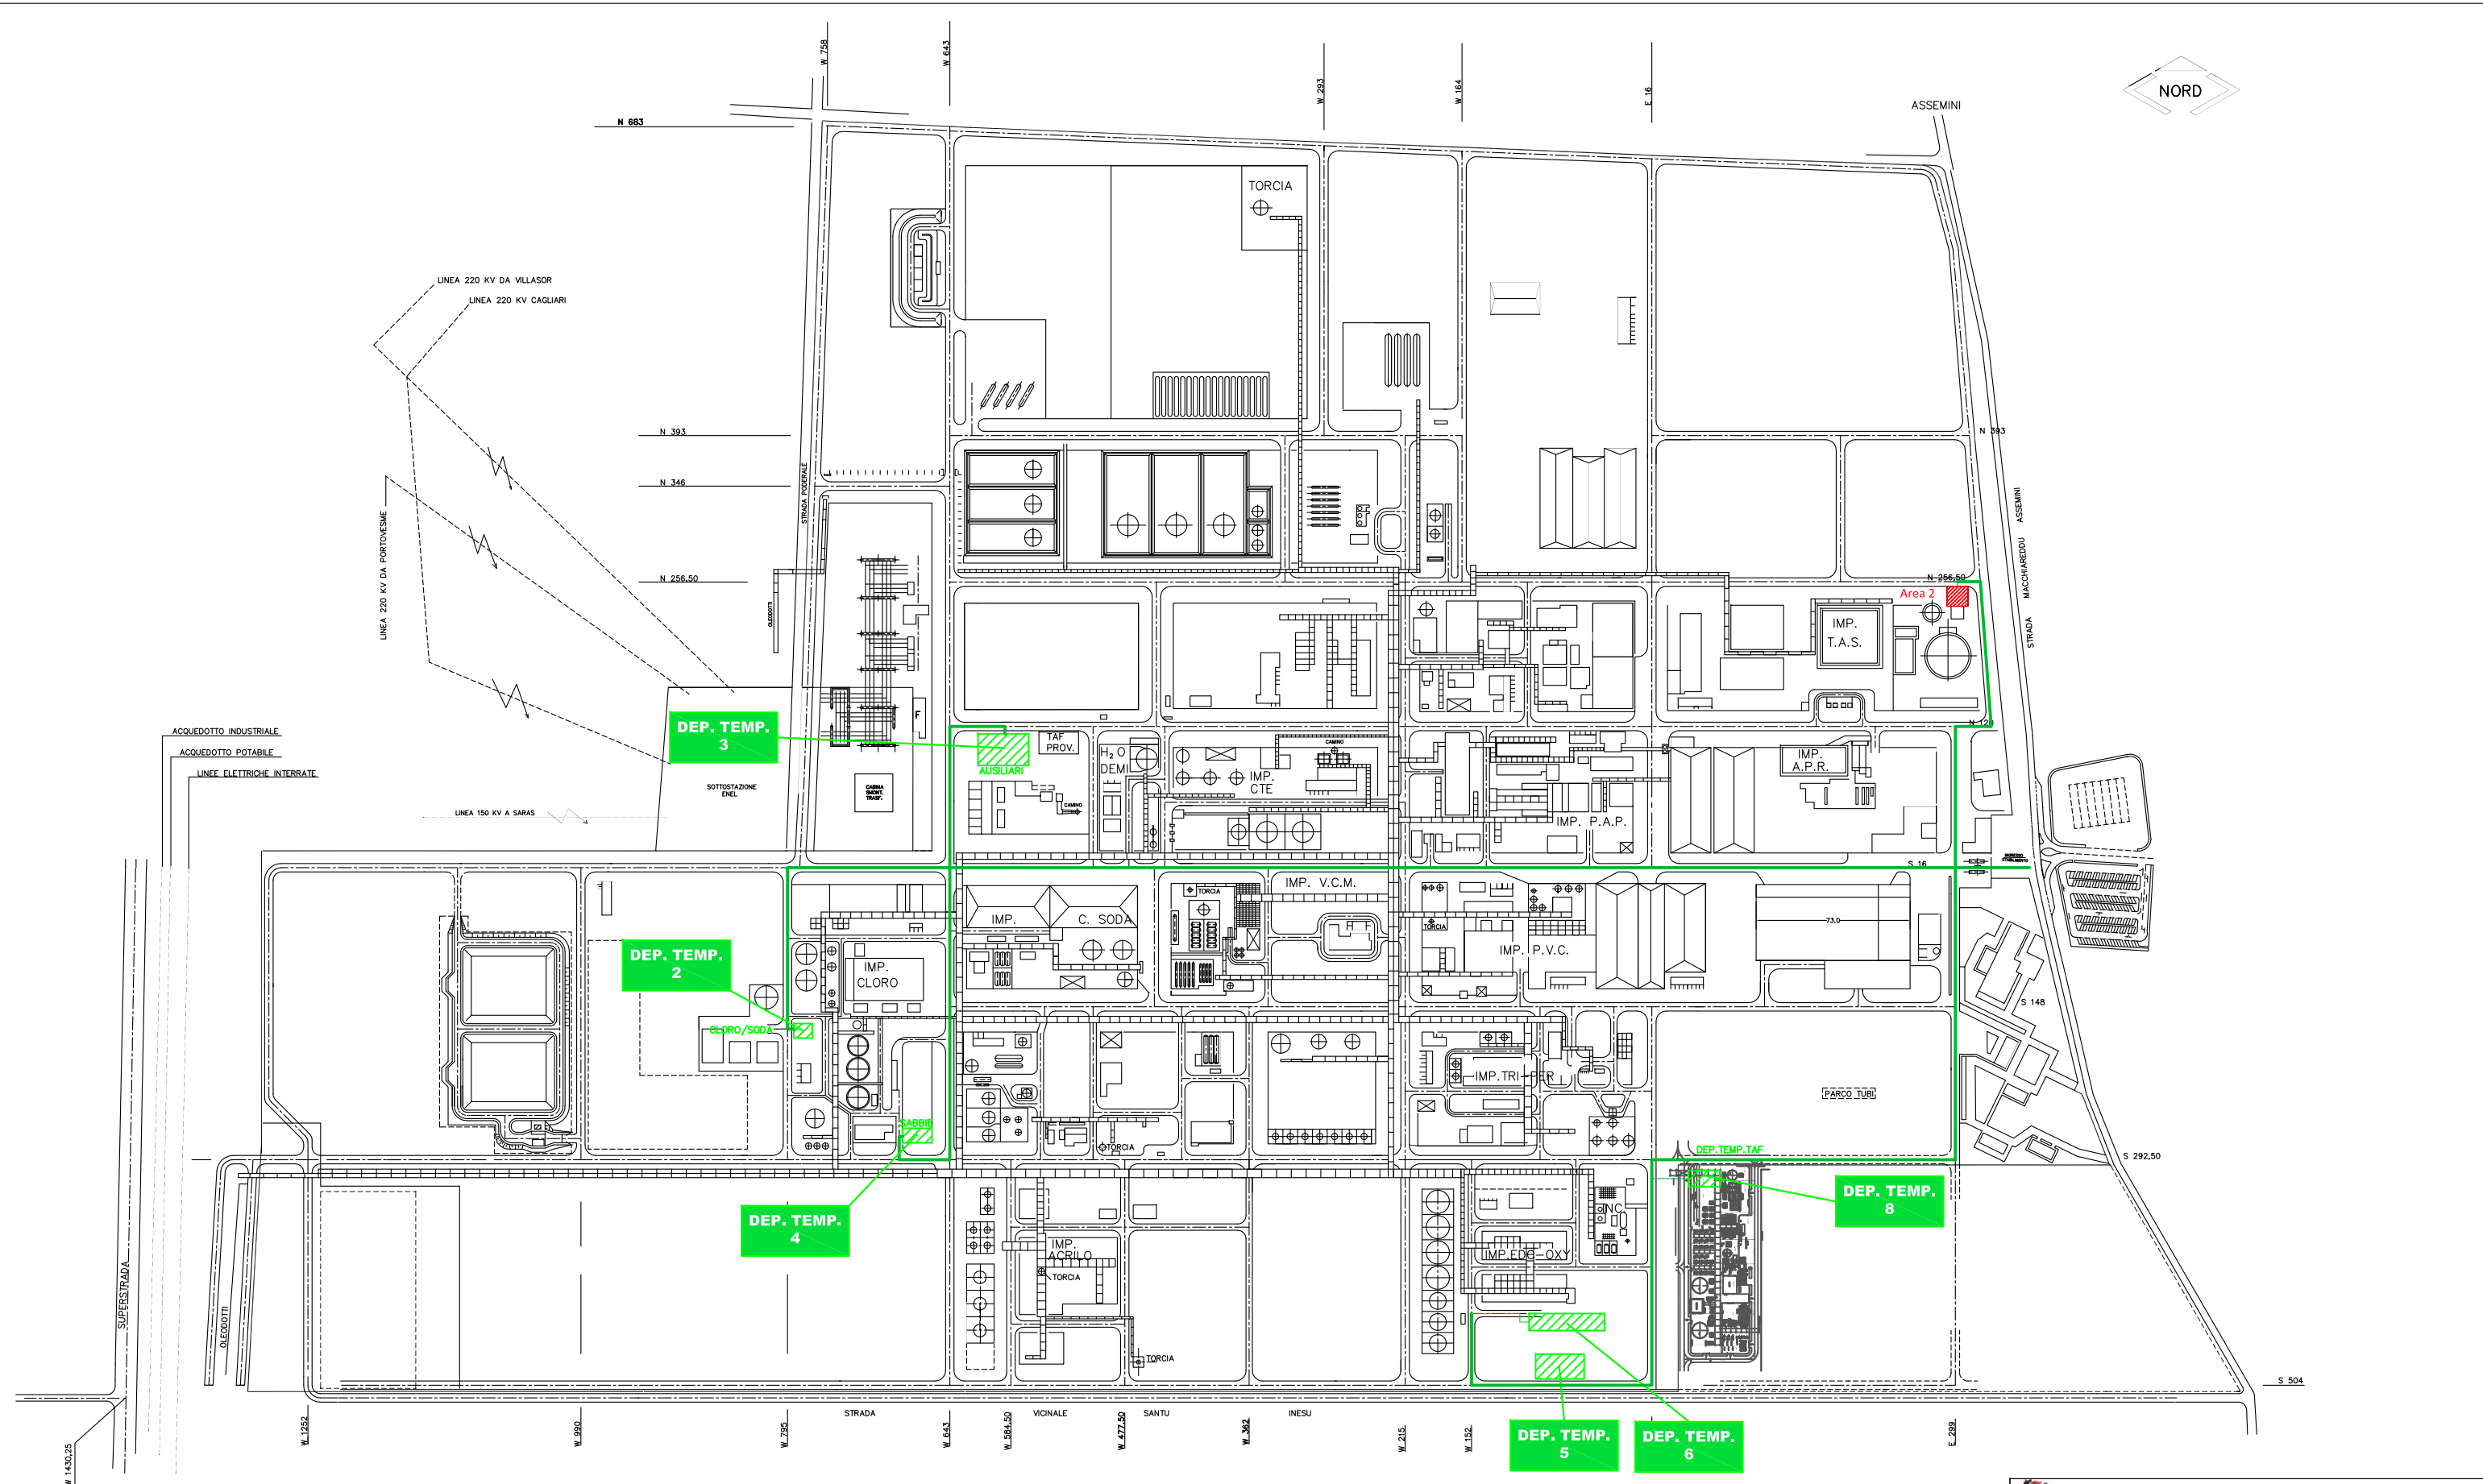

- LEGENDA
- Viabilità trasporto rifiuti
 - Aree Deposito Temporaneo
 - Aree Deposito Preliminare

Coordinate baricentri depositi:		
DEP. TEMP. 2	E = 1500157	N = 4341891
DEP. TEMP. 3	E = 1500176	N = 4342219
DEP. TEMP. 4	E = 1500301	N = 4341865
DEP. TEMP. 5	E = 1500934	N = 4342001
DEP. TEMP. 6	E = 1500917	N = 4342039
DEP. TEMP. 8	E = 1500956	N = 4342224
DEP. PRELIM. 2	E = 1500875	N = 4342822



Istanza di modifica non sostanziale AIA

Allegato 6
Planimetria con ubicazione delle aree di
stoccaggio rifiuti e viabilità
stabilimento-assetto modificato



Giugno 2014