



raffineria di ancona








**PROGETTO DI PARZIALE ADEGUAMENTO DEL CICLO DESOLFORAZIONE
DISTILLATI MEDI PER LA PRODUZIONE DI COMBUSTIBILI MARINI A BASSO
TENORE DI ZOLFO**

**Istanza di modifica non sostanziale AIA Raffineria
(DVA DEC -2010-0000167)**

ai sensi dell'art. 29-nonies del D.Lgs. 152/2006 e s.m.i.

Allegato 4 Planimetria aree di intervento

Settembre 2015

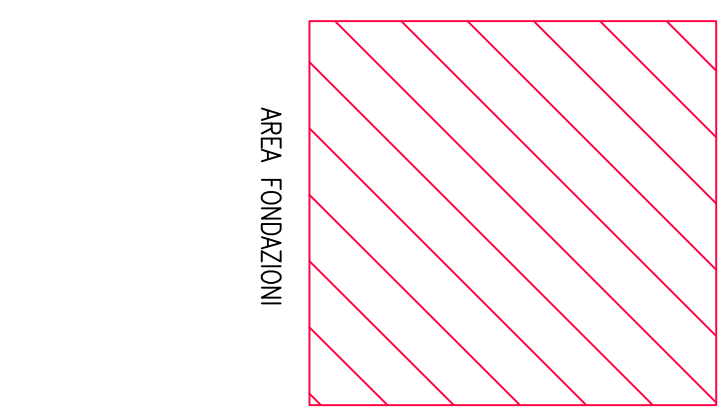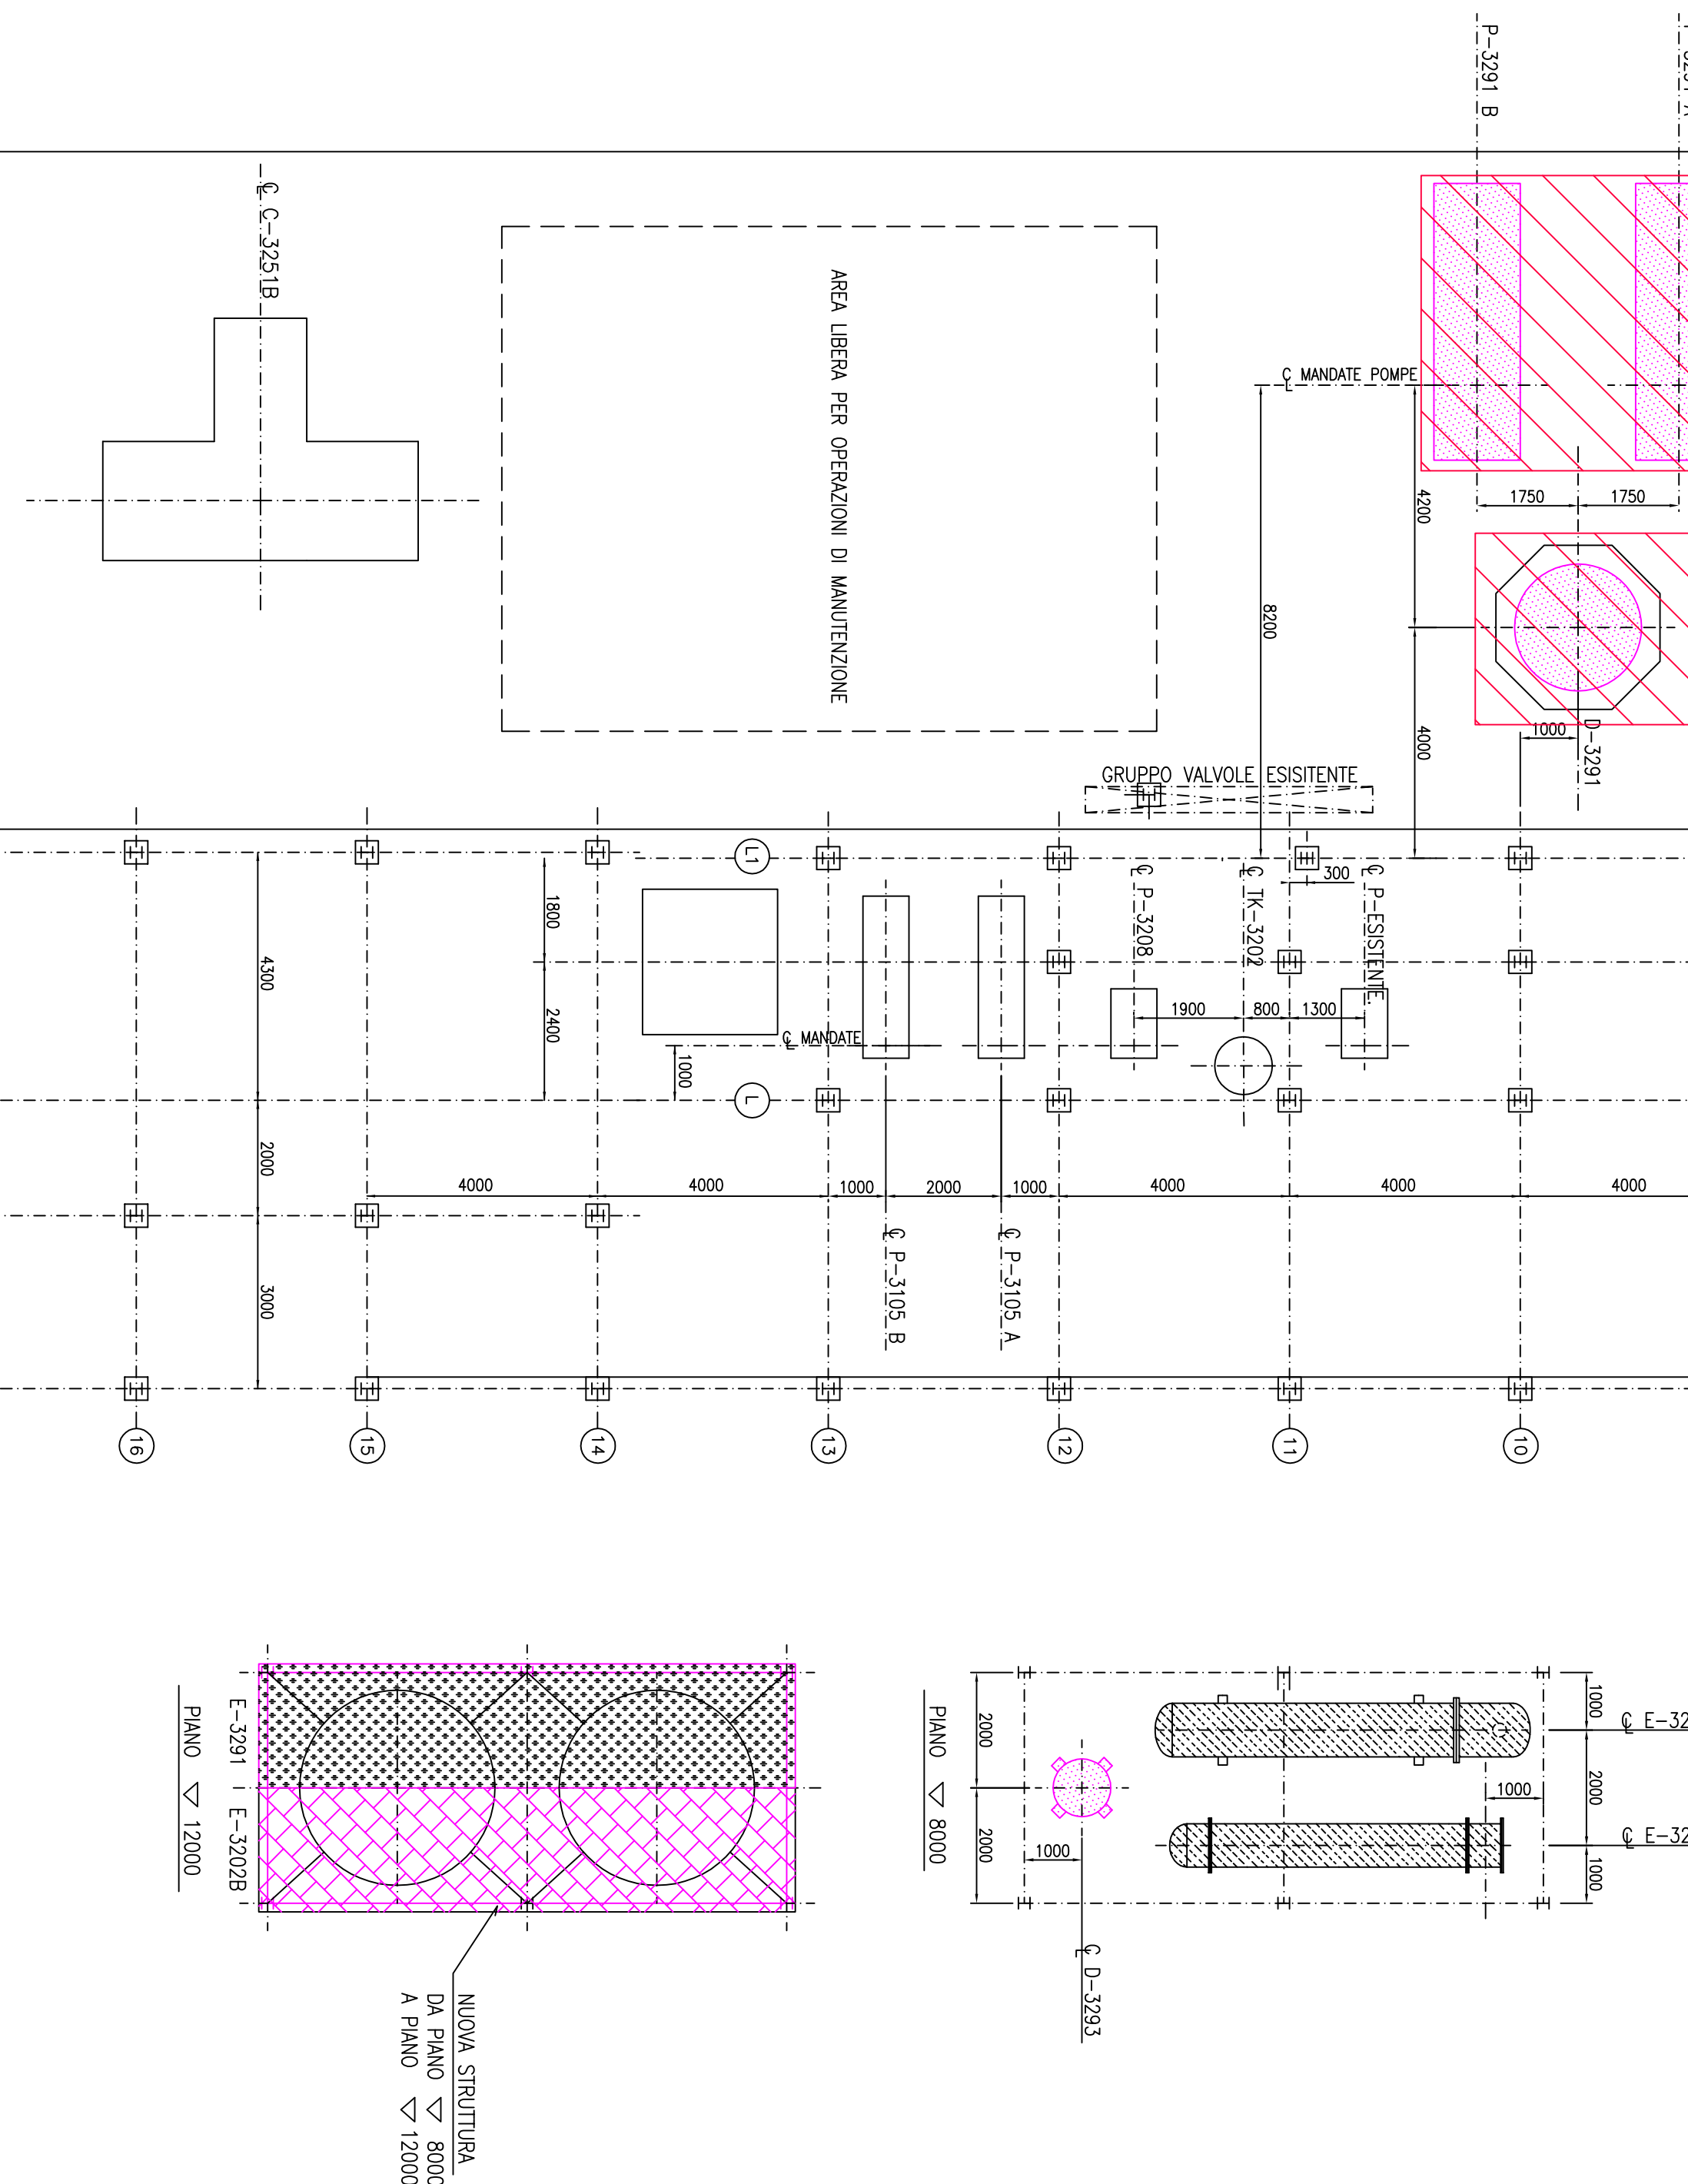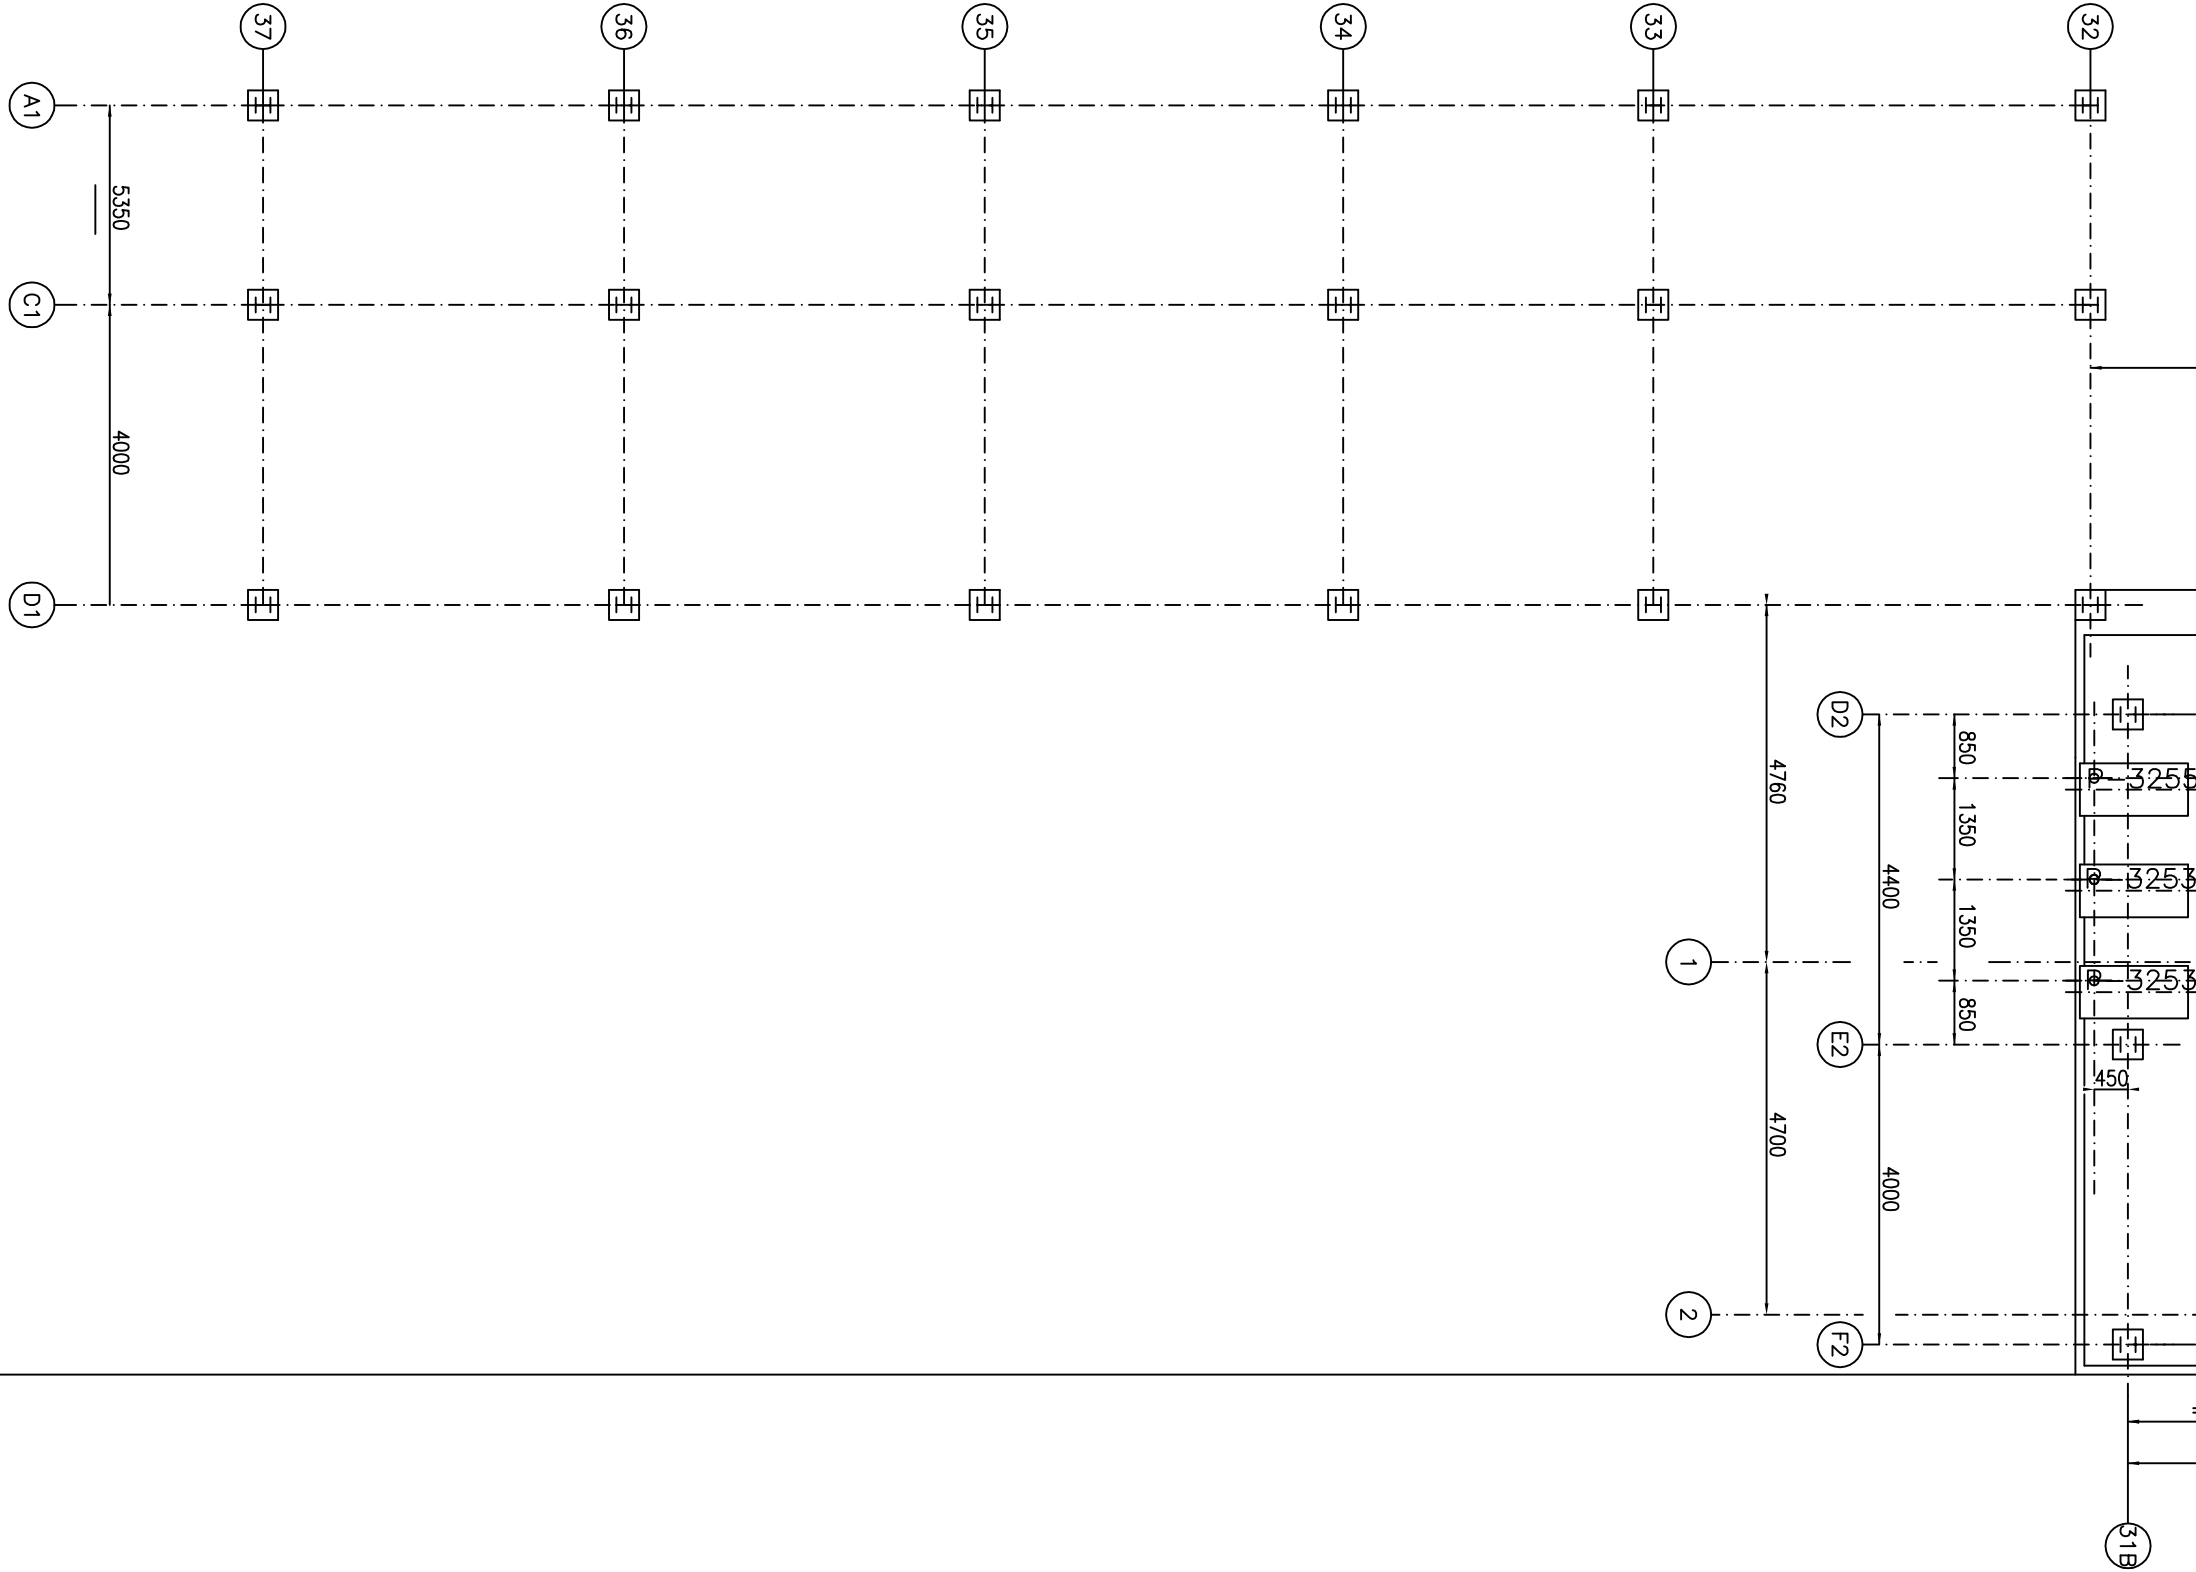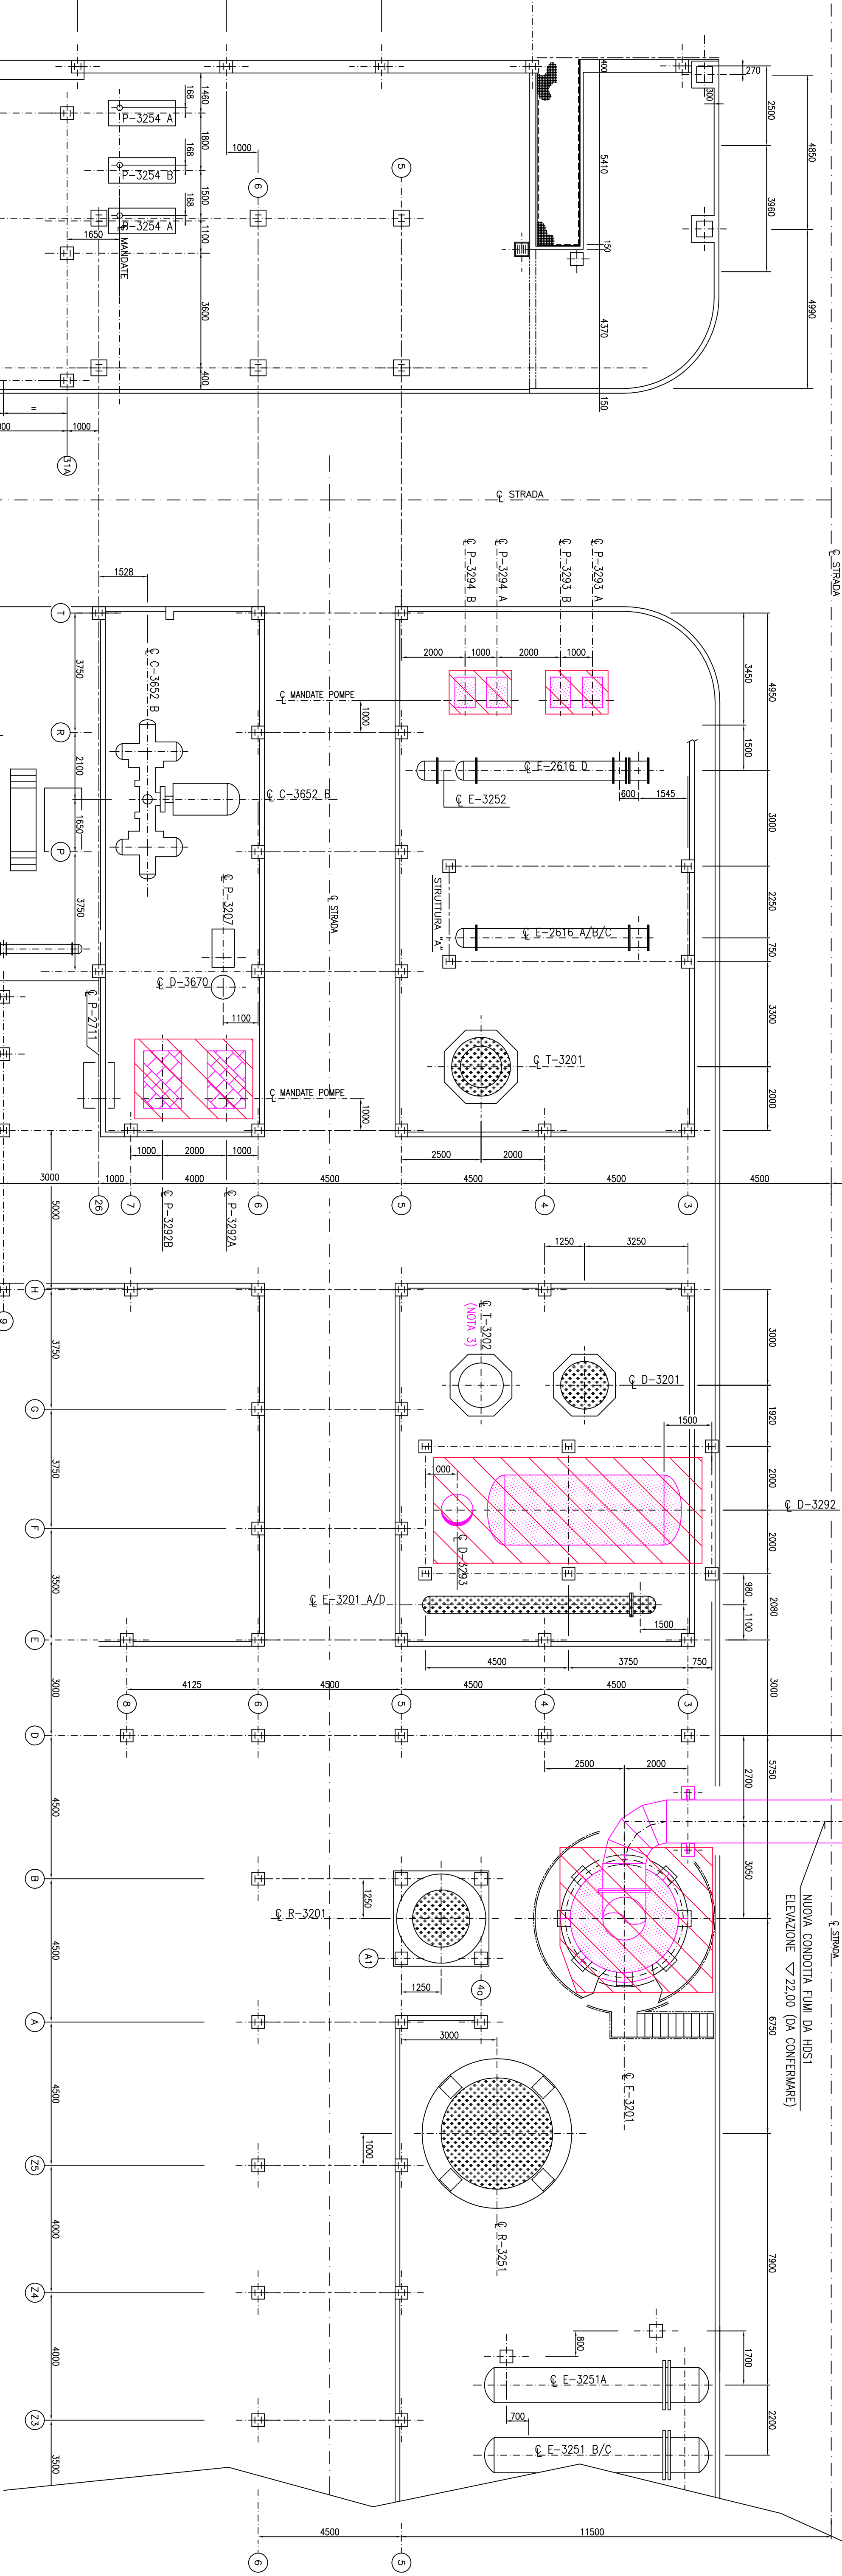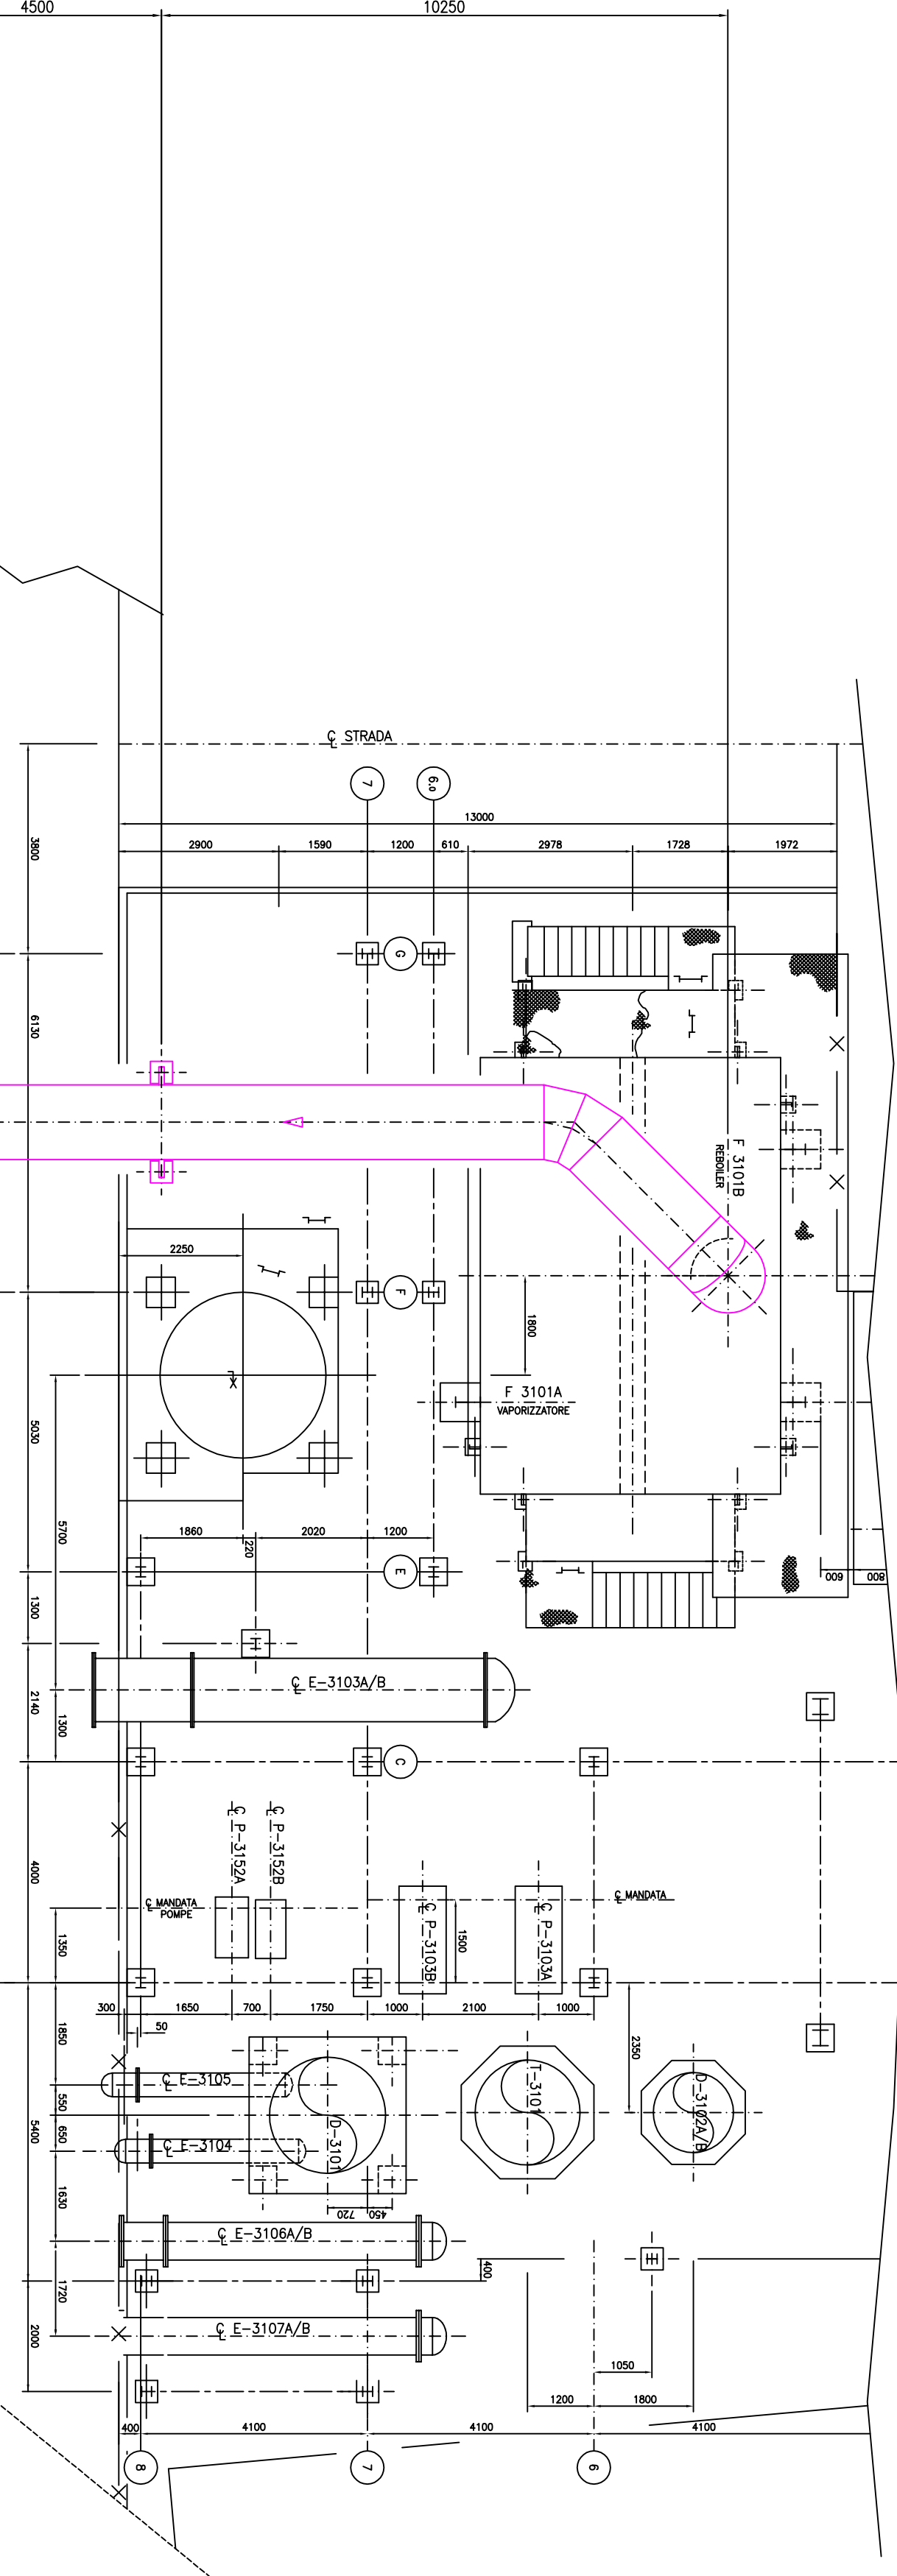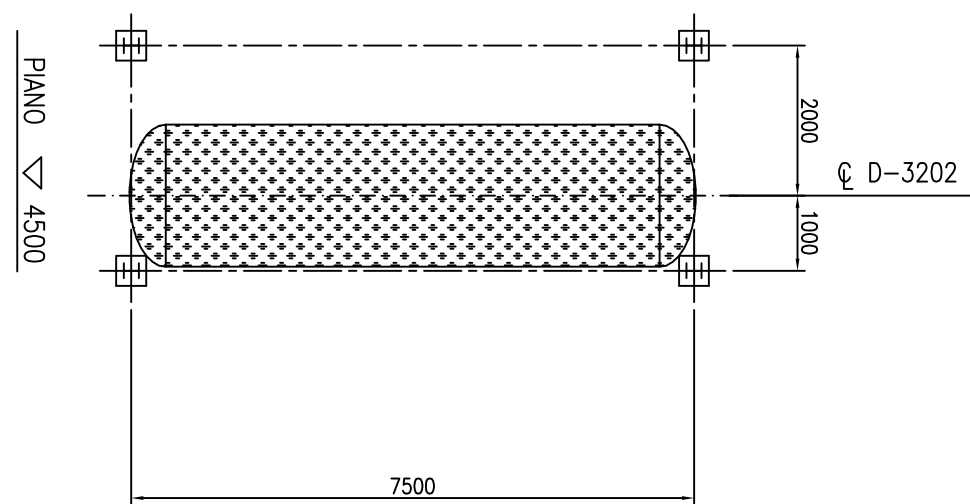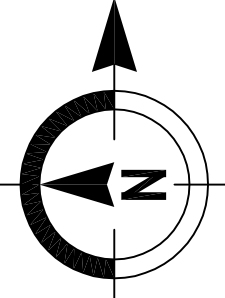


NOTE GENERALI — GENERAL NOTES

- 1 - TUTTE LE DIMENSIONI SONO ESPRESSE IN MM.
- 2 - TUTTE LE ELEVAZIONI SONO ESPRESSE IN MM E SONO RIFERITE AL 4000 SL.MM (CAPESALDO IMPIANTO)
- 3 - APPARECCHIO T-3202 NON SMANTELLABILE COME DA INDICAZIONI DI PIU'

LEGENDA	
	APPARECCHIO NUOVO
	APPARECCHIO NUOVO AL POSTO DI ESISTENTE
	APPARECCHIO ESISTENTE FUORI SCOPO DEL LAVORO (IN FUNZIONE PER ALTRO USO)





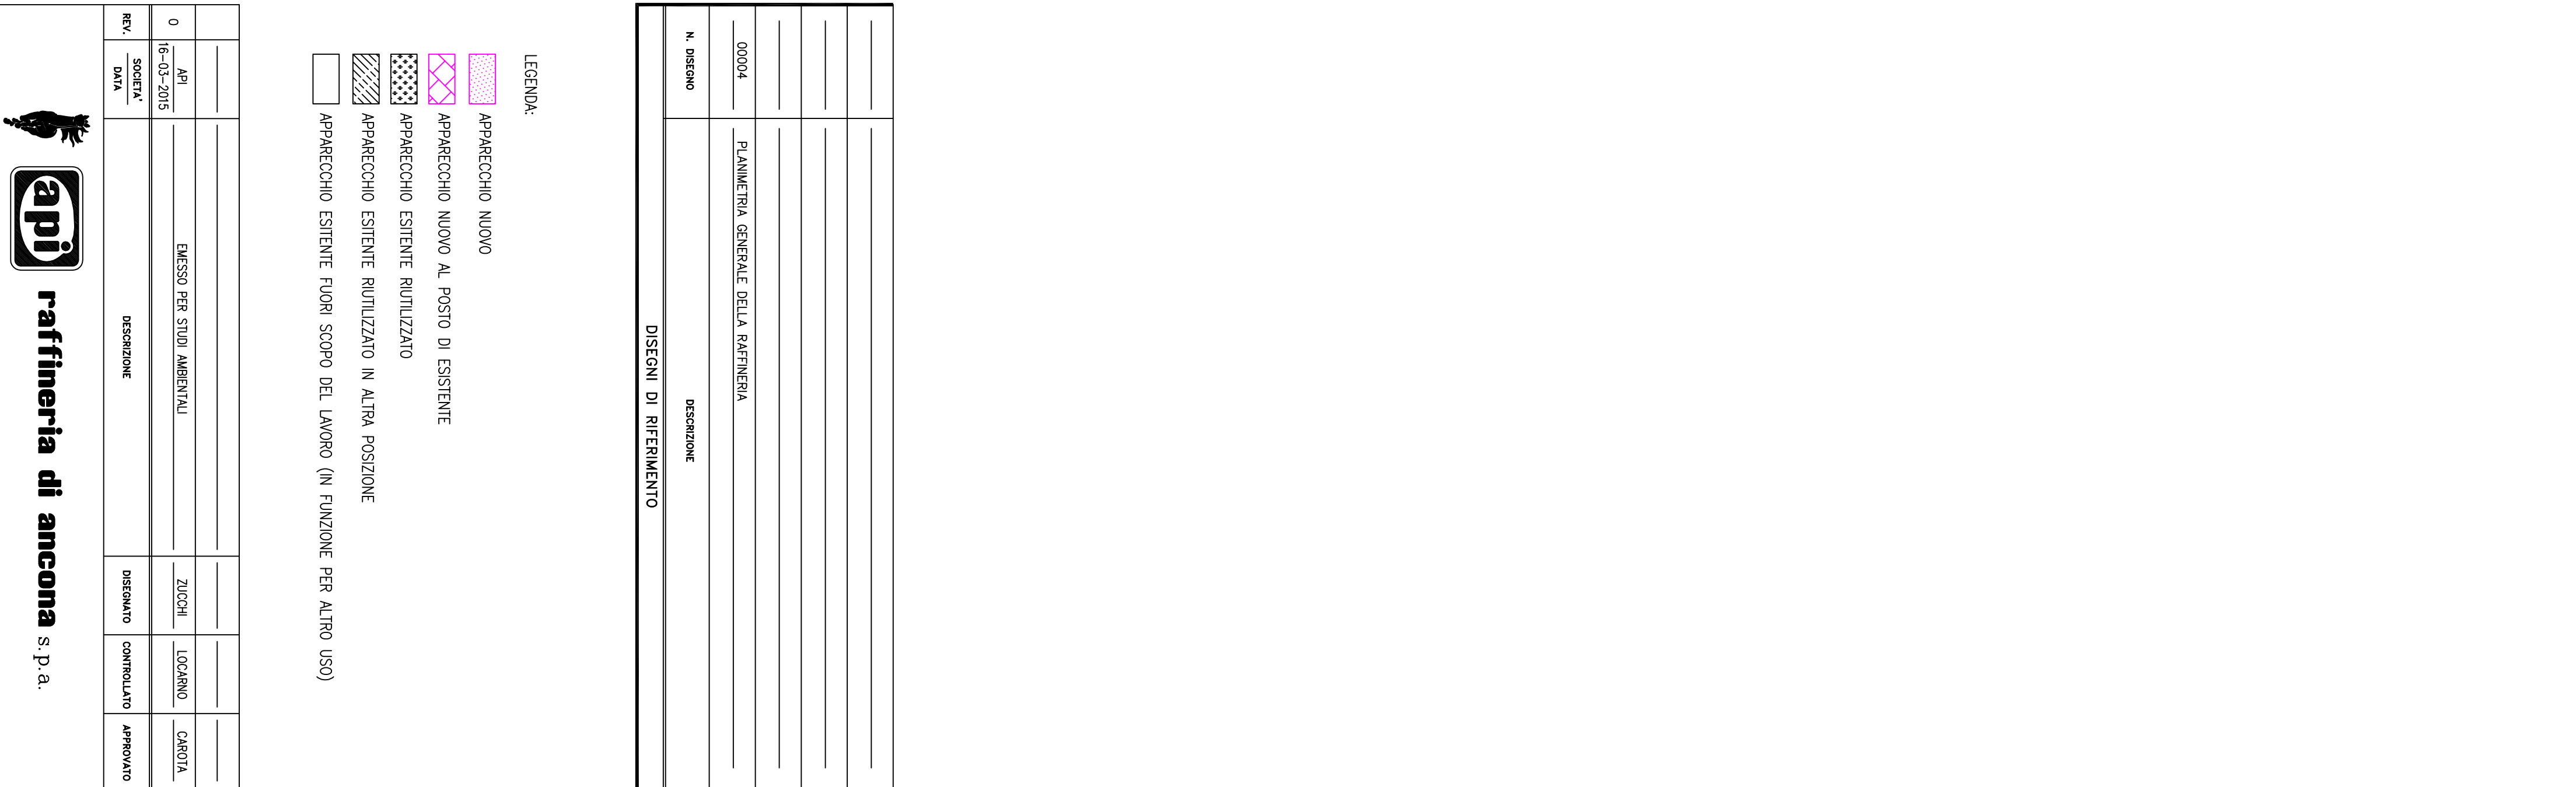[illegible][illegible]