

ALLEGATO C - TAVOLA CAMPIONAMENTO SUOLO

DEPURATORE BIOLOGICO
CASA OLEARIA ITALIANA SPA

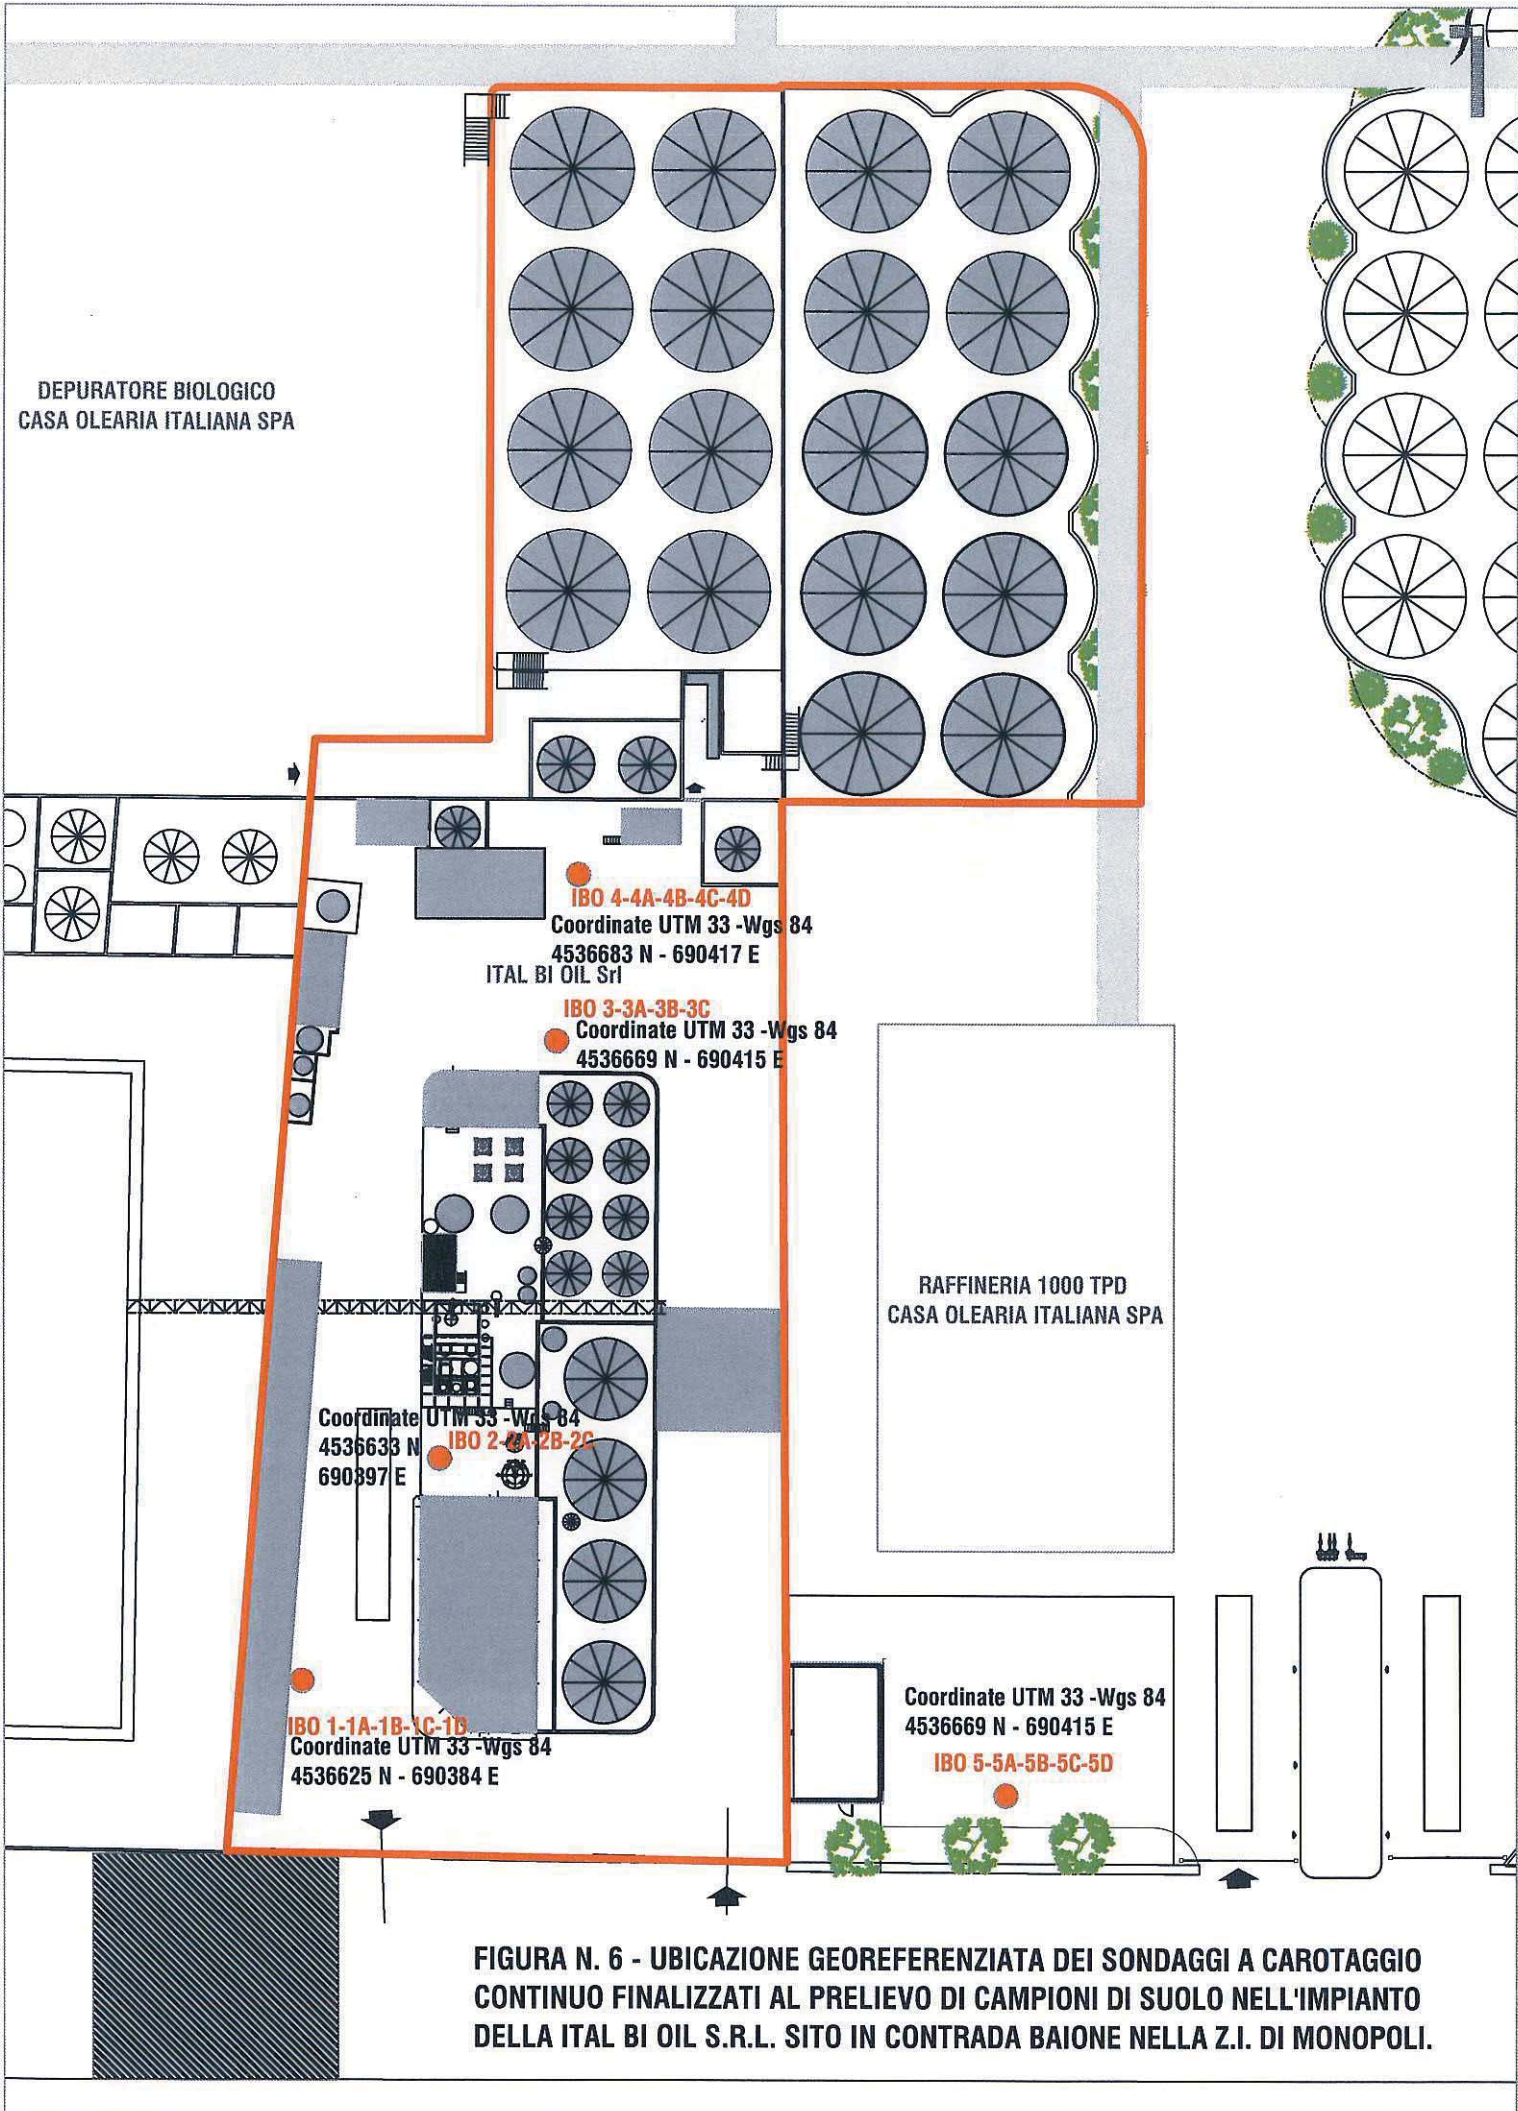


FIGURA N. 6 - UBICAZIONE GEOREFERENZIATA DEI SONDAGGI A CAROTAGGIO CONTINUO FINALIZZATI AL PRELIEVO DI CAMPIONI DI SUOLO NELL'IMPIANTO DELLA ITAL BI OIL S.R.L. SITO IN CONTRADA BAIONE NELLA Z.I. DI MONOPOLI.