ELEVAZIONE
(Per orientamenti vedi pianta)

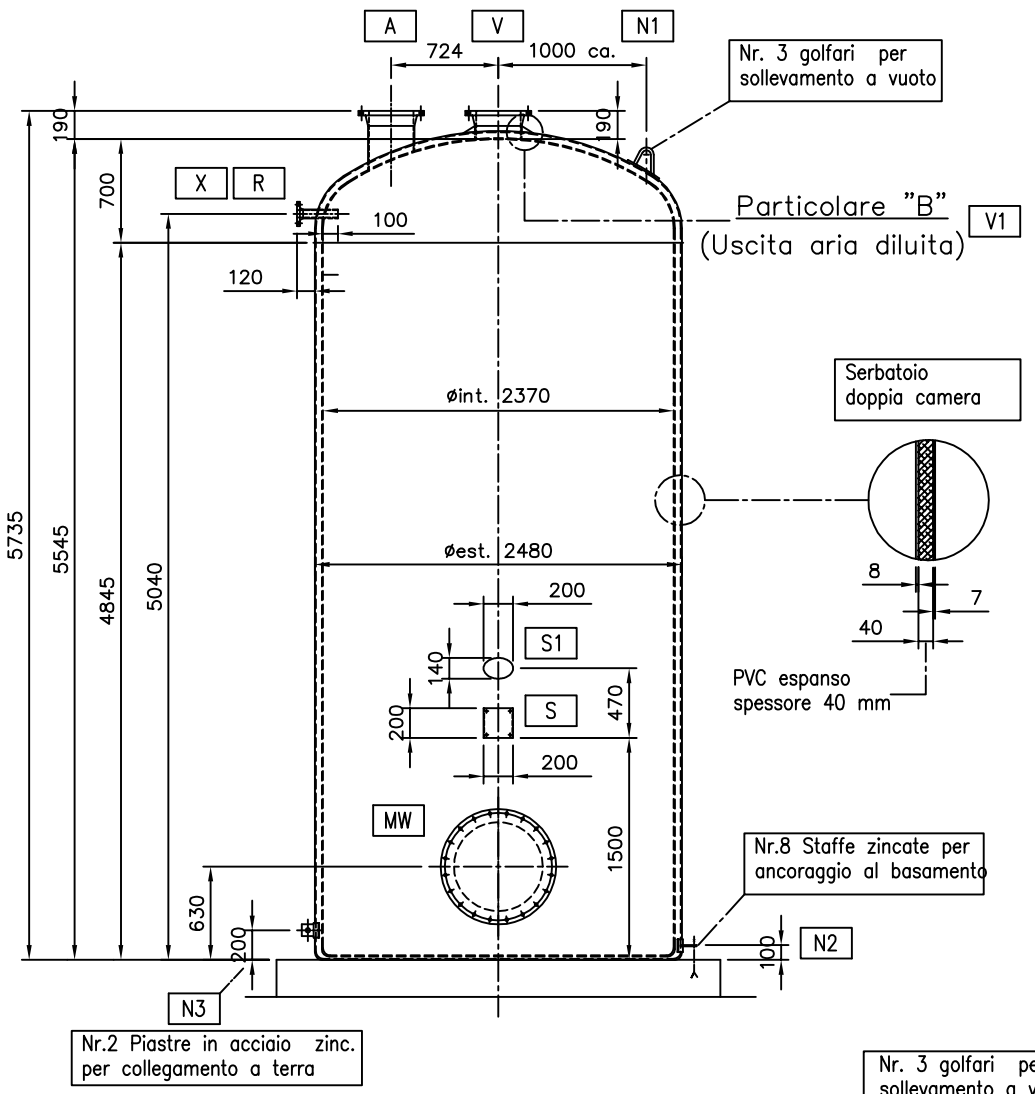

Particolare "B"
Piatto 80x10 L=48mm

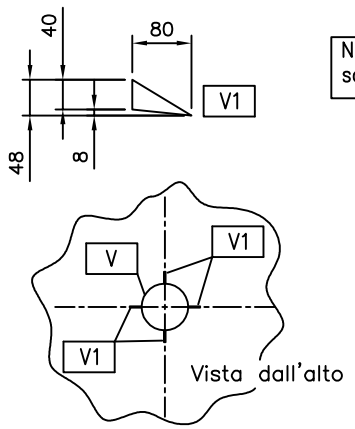

Particolare "A"
(Ingresso Ipoclorite)

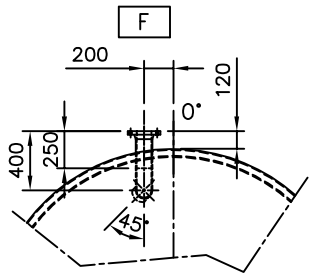

ELEVAZIONE
(Per orientamenti vedi pianta)

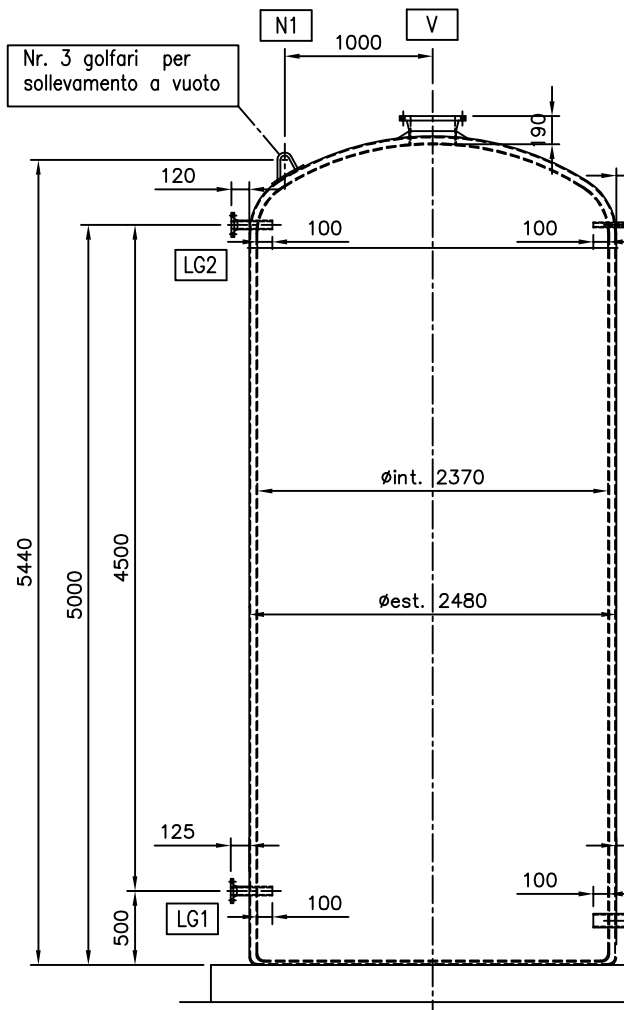

ELEVAZIONE
(Per orientamenti vedi pianta)

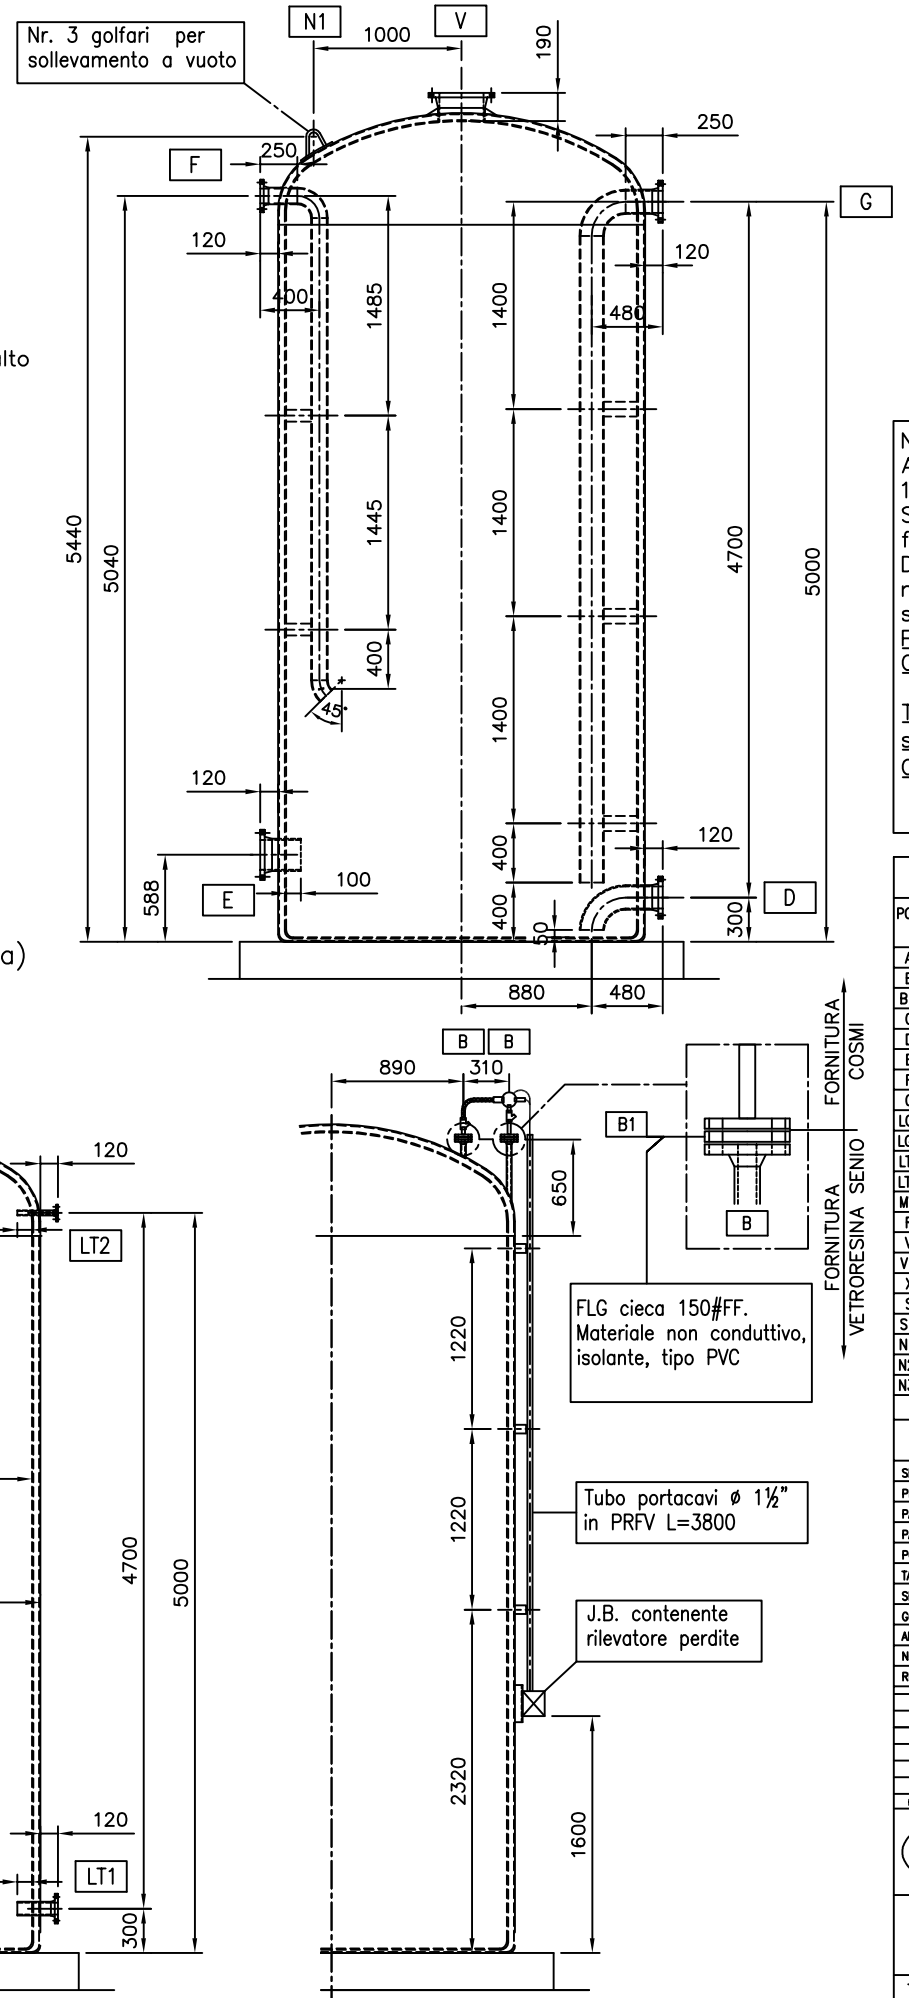

PIANTA ORIENTAMENTI

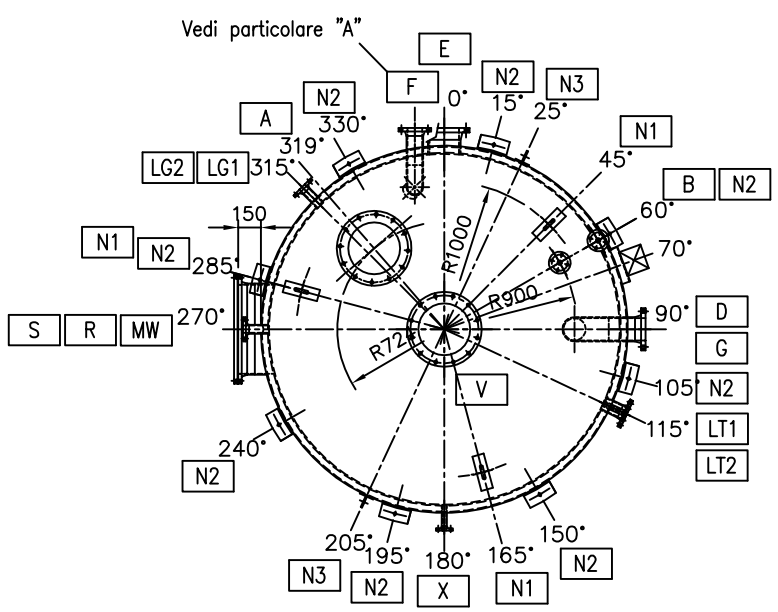

NOTE:
Attacchi flangiati secondo norme ANSI B16.5 RATING 150# FF
Salvo diversa indicazione tutte le flange devono avere i fori sfalsati rispetto agli assi principali del serbatoio.
Dove necessario gli attacchi flangiati devono essere muniti di squadrette di rinforzo in PRFV secondo lo standard del costruttore.
Pigmentazione esterna:
GELCOAT COLORE BIANCO RAL 9003

Tutte le quote relative ai bocchelli sono riferite alla superficie della parete esterna del serbatoio (Note COSMI del 09-12-2014)

CONNESSIONI Connections						DATI DI PROGETTO Design data		
POS.	DN Size	MAT. Material	NORME Rating	Nr. No	SERVIZIO Service	PRESSIONE DI ESERCIZIO Operating pressure	bar	ATMOSFERICA
A	300/12"	PRFV	150# FF	1	IMMISSIONE ARIA PULITA	PRESSIONE DI PROGETTO Design pressure	bar	ATMOSFERICA
B	25/1"	PRFV	150# FF	2	TRASDUTTORI RIL. PERDITE	PRESSIONE DI PROVA IDR. Hydrostatic test pressure	bar	-
B1	25/1"	PVC	150# FF	2	FLANGIA CIECA	TEMPERATURA DI ESERCIZIO Operating temperature	°C	17,1
C	-	-	-	-		TEMPERATURA DI PROGETTO Design temperature	°C	AMBIENTE
D	150/6"	PRFV	150# FF	1	DRENO	PRODOTTO Product		IPOCLORITO DI SODIO
E	200/8"	PRFV	150# FF	1	USCITA IPOCLORITE	PESO SPECIFICO Specific weight	Kg/dm3	1,03
F	100/4"	PRFV	150# FF	1	INGRESSO IPOCLORITE	TRATTAMENTO TERMICO Heat treatment		-
G	150/6"	PRFV	150# FF	1	TROPPO PIENO	COIBENTAZIONE Insulation		-
LG1	50/2"	PRFV	150# FF	1	ATTACCO BASSO PER LIVELLO	VERNICIATURA SERBATOIO Painting		GELCOAT BIANCO RAL 9003
LG2	50/2"	PRFV	150# FF	1	ATTACCO ALTO PER LIVELLO	CAPACITA' GEOMETRICA Geometric capacity	MC.	23,00
LT1	80/3"	PRFV	150# FF	1	ATTACCO BASSO x TRASM. LIVL	CAPACITA' OPERATIVA Operation capacity	MC.	22,00
LT2	25/1"	PRFV	150# FF	1	ATTACCO ALTO x TRASM. LIV.	PESO A VUOTO SERBATOIO Empty Weight	kg.	-
MW	600/24"	PRFV	150# FF	1	PASSO D'UOMO + FLG. CIECA			
R	50/2"	PRFV	150# FF	1	RICIRCOLO			
V	300/12"	PRFV	150# FF	1	USCITA (CONICA) ARIA DILUITA			
V1	80x48mm	PRFV	Sp.10mm	4	PIATTI DI RINFORZO BOCCHELLO V			
X	25/1"	PRFV	150# FF	1	BOCCHELLO SPEAR			
S	-	PRFV	STD.	1	PORTATARGA dim. 200x200			
S1	-	-	-	1	SERIAL NUMBER COSTRUTTORE			
N1	-	FE-ZINC	STD.	3	GOLFARI SOLLEVAMENTO			
N2	-	FE-ZINC	STD.	8	PIASTRE ANCORAGGIO			
N3	-	FE-ZINC	STD.	2	PIASTRE x COLLEG. A TERRA			

DETTAGLI STANDARD Standard details	MATERIALI Materials	
SELLE DI SOSTEGNO Saddle –	CILINDRO Shell	PRFV
PIEDI DI SOSTEGNO Legs –	FONDI Bottoms	PRFV
PASSO D'UOMO Manhole DN600 PRFV 150# FF+COPERCHIO FLANGIATO	FLANGE Flanges	PRFV
PASSO DI MANO Hand hole –	BOCCHELLI Nozzles	PRFV
PORTA TARGA Name plate support: PRFV	BULLONI Bolts	ACCIAIO ZINCATO
TARGA Name plate –	GUARNIZIONI Gaskets	EPDM Thk.3mm
SPIE VISIVE Sight glass –	CIECHE Blindes	PRFV
GOLFARI Lifting-lugs ACCIAIO ZINCATO		
ANCORAGGIO Anchor ACCIAIO ZINCATO		

NOTE:
REALIZZATO INTERAMENTE IN RESINA VINILESTERE DERAKANE MOMENTUM 411-350

REV	DATE/DATA	REASON OF ISSUE/MODIFICHE	MADE/DIS.	CHECKED/CONT	APPROV./APP.
5	04-02-2015	AS-BUILT	.	.	
4	29-01-2015	REVISIONE PER COMMENTI FINALI	.	.	
3	14-01-2015	REVISIONE GENERALE	L.M.	.	
2	13-01-2015	REVISIONE GENERALE-POSIZIONE GOLFARI SOLLEVAMENTO	L.M.	.	
1	09-01-2015	REVISIONE GENERALE – POSIZIONE CONNESSIONI	L.M.	.	
0	26-11-2014	PRELIMINARE	L.M.	.	

VETRORESINA SENIO
Castelbolognese (RA)
Via Emilia Ponente,696 tel.0546-656377

PROJ./CLIENT.

ORDER/ORDINE

Serbatoio stoccaggio acido Ipoclorito di Sodio
Dim. øi 2370x5515 Hi.tot-Capacità Mc. 23,0
Sigla: ITAT-49-ABM67501

DOC N°: 050.02.14

Sh./Pg. 1 / 1 | Rev. 5

Scale/Scala 1 : 25

THIS DOCUMENT CONTAINS CONFIDENTIAL INFORMATION AND MAY NOT BE RELEASED IN WHOLE OR IN PART WITHOUT THE WRITTEN PERMISSION OF VETRORESINA SENIO

Il presente disegno e' aziendale. La Societa' tutelera' i propri diritti a termine di legge./ This dwg. is company property. Company lawfully reserves all rights

F. A1