




Canalette Perimetrali Serbatoi

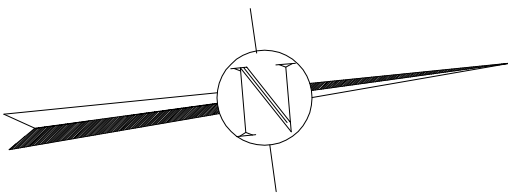

- Serbatoi dotati di canaletta perimetrale < 2011 (prima dell'entrata in Vigore dell'AIA): 151, 152, 153, 154, 155, 156, 157, 158, 159, 160, 161, 162, 205, 226, 227, 228, 229, 505, 506, 507, 508, 509, 510, 517, 518, 710, 711, 712, 719, 720, 721, 722, 723, 724, 725, 726, 727, 728, 729, 730, 731, 800, 801, 802, 803.
- Serbatoi dotati di canaletta perimetrale realizzati nel 2011 (primo anno validità dell'AIA): 108, 519.
- Serbatoi dotati di canaletta perimetrale realizzati/in corso di completamento nel 2012 (secondo anno validità dell'AIA): 109, 111, 164, 165.

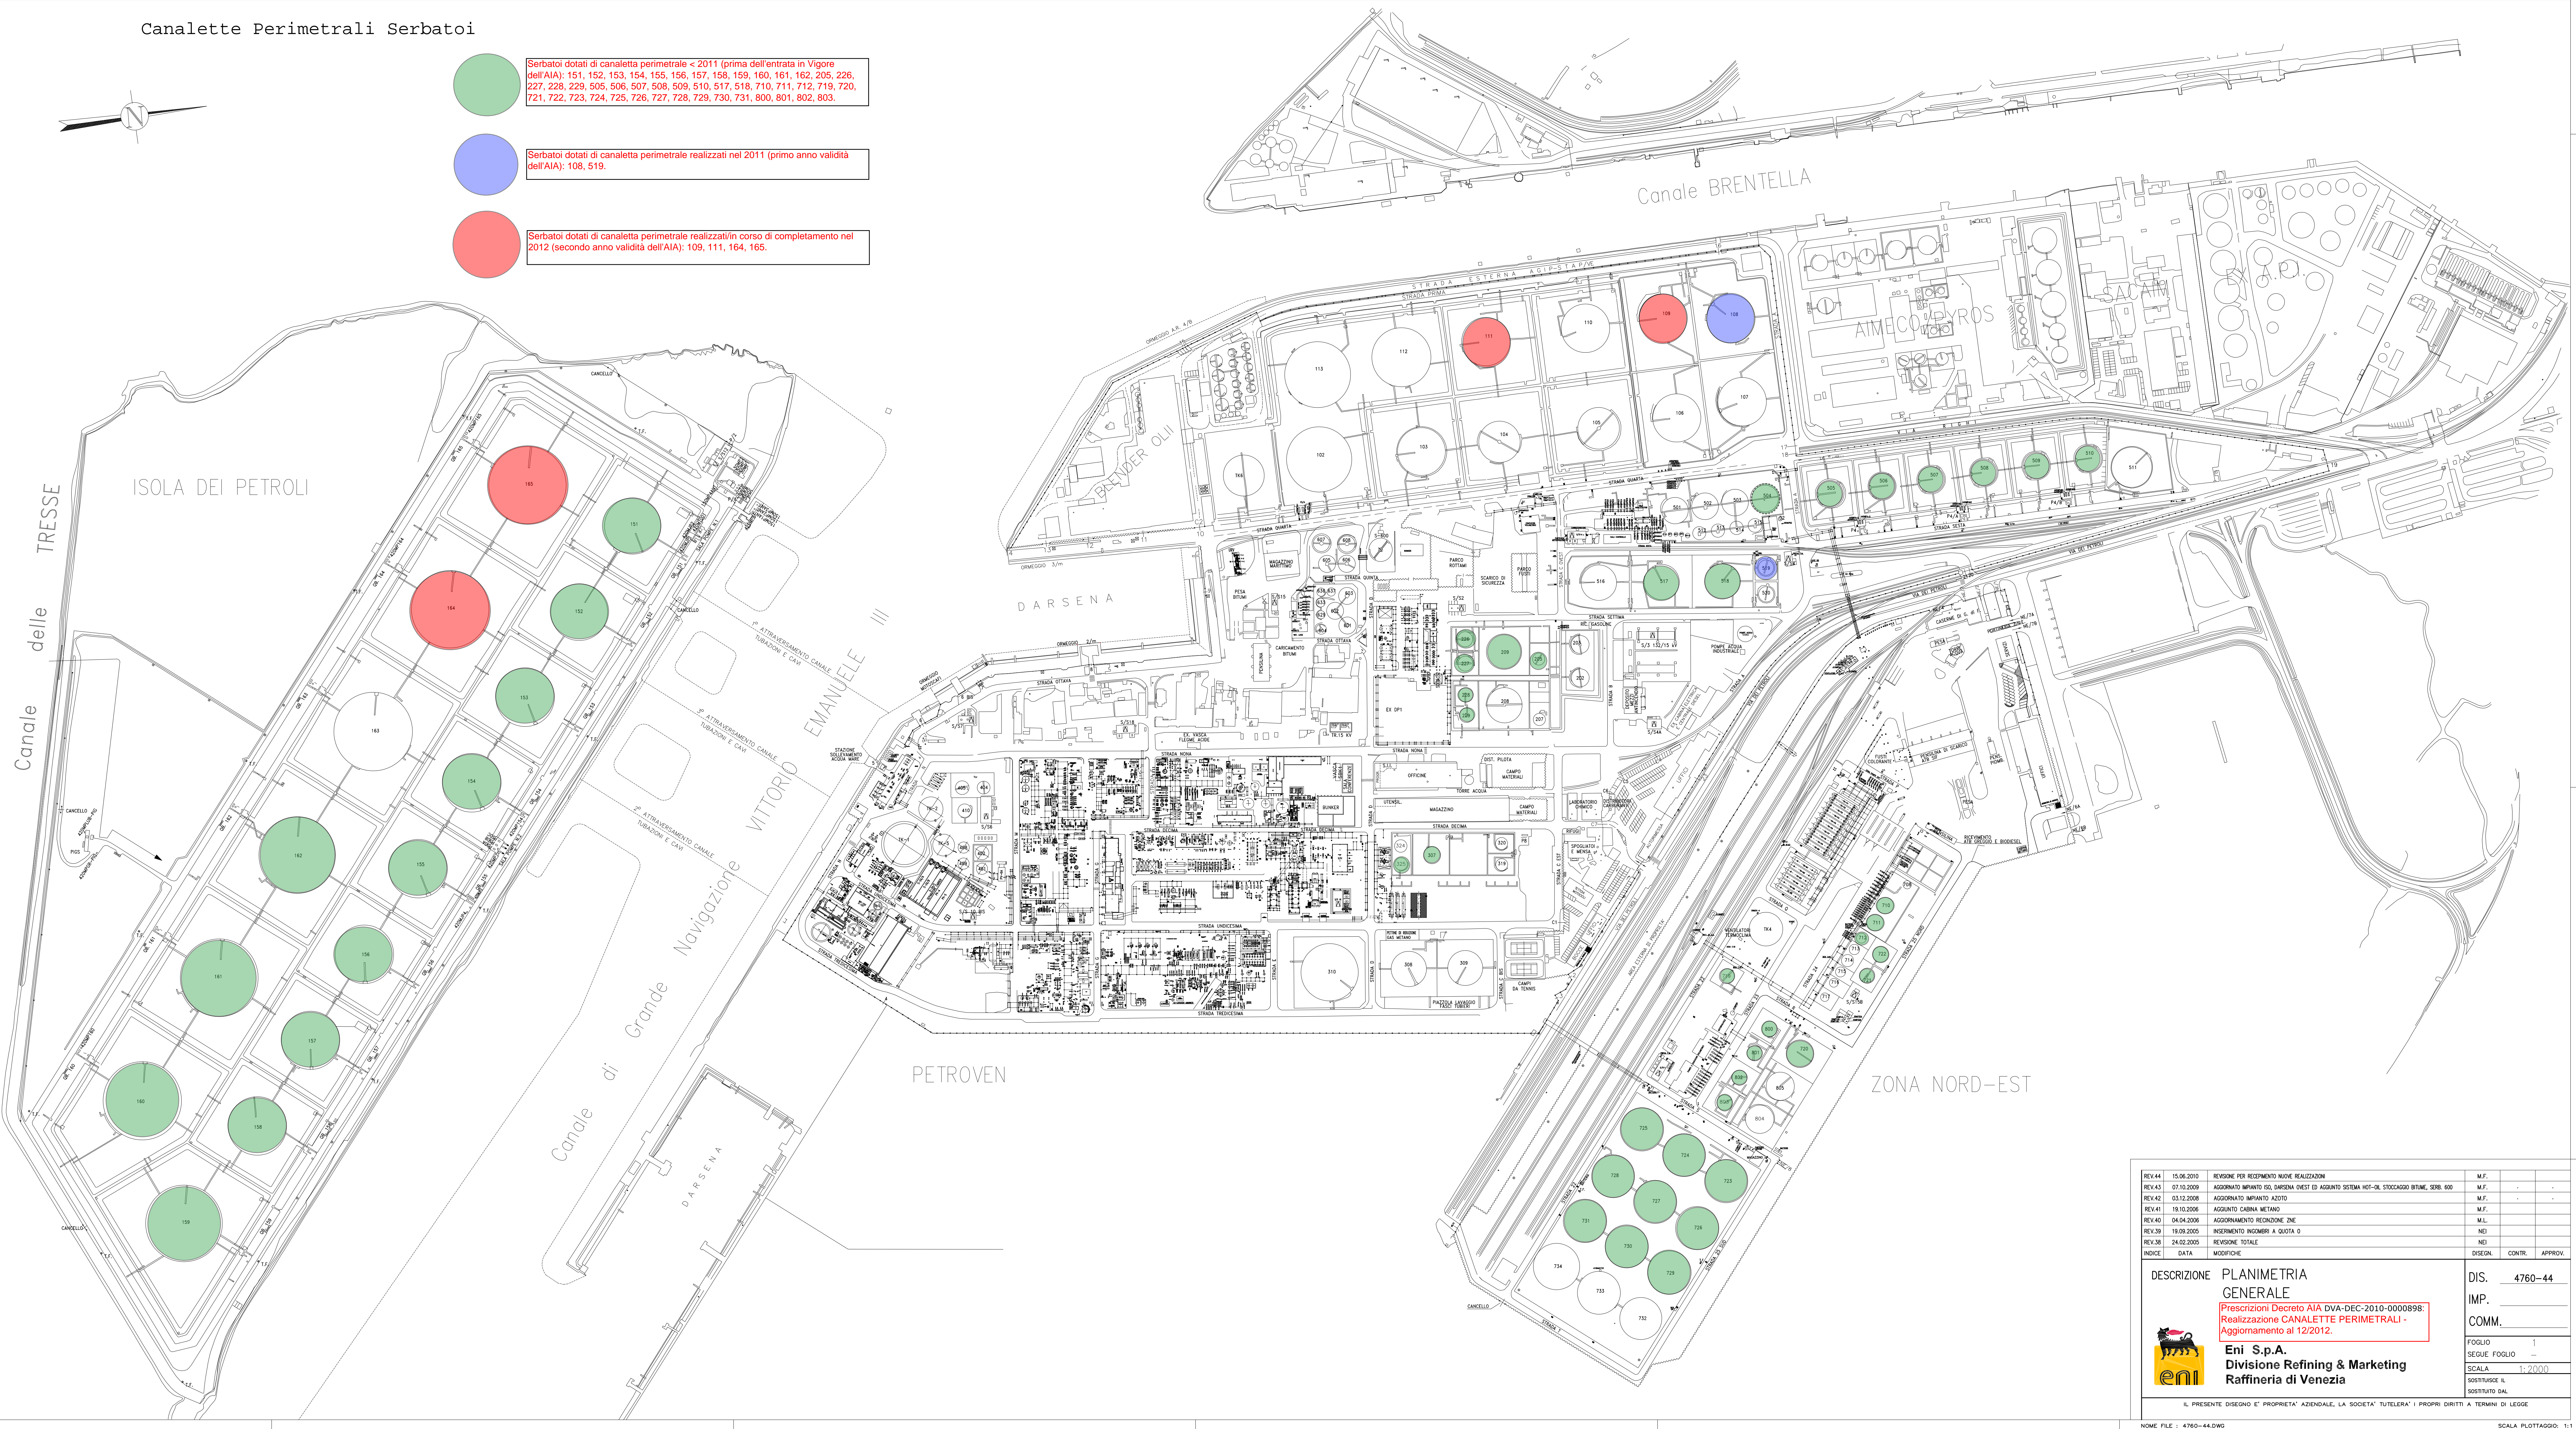

REV.44	15.06.2010	REVISIONE PER RECEPIMENTO NUOVE REALIZZAZIONI	M.F.		
REV.43	07.10.2009	AGGIORNATO IMPIANTO ISOL DARSENA OVEST ED AGGIUNTO SISTEMA HOT-OL. STOCCAGGIO BUTANE, SERB. 600	M.F.		
REV.42	03.12.2008	AGGIORNATO IMPIANTO AZOTO	M.F.		
REV.41	19.10.2006	AGGIUNTO CABINA METANO	M.F.		
REV.40	04.04.2006	AGGIORNAMENTO RECINZIONE ZNE	M.L.		
REV.39	19.09.2005	INSERIMENTO INCONTRI A QUOTA 0	NEI		
REV.38	24.02.2005	REVISIONE TOTALE	NEI		
INDICE	DATA	MODIFICHE	DISEG.	CONTR.	APPROV.
DESCRIZIONE			DIS.	4760-44	
PLANIMETRIA GENERALE			IMP.		
Prescrizioni Decreto AIA DVA-DEC-2010-0000898: Realizzazione CANALETTE PERIMETRALI - Aggiornamento al 12/2012.			COMM.		
			FOLIO	1	
Eni S.p.A.			SEGUE FOLIO	-	
Divisione Refining & Marketing			SCALA	1:2000	
Raffineria di Venezia			SOSTITUISCE IL		
			SOSTITUITO DAL		