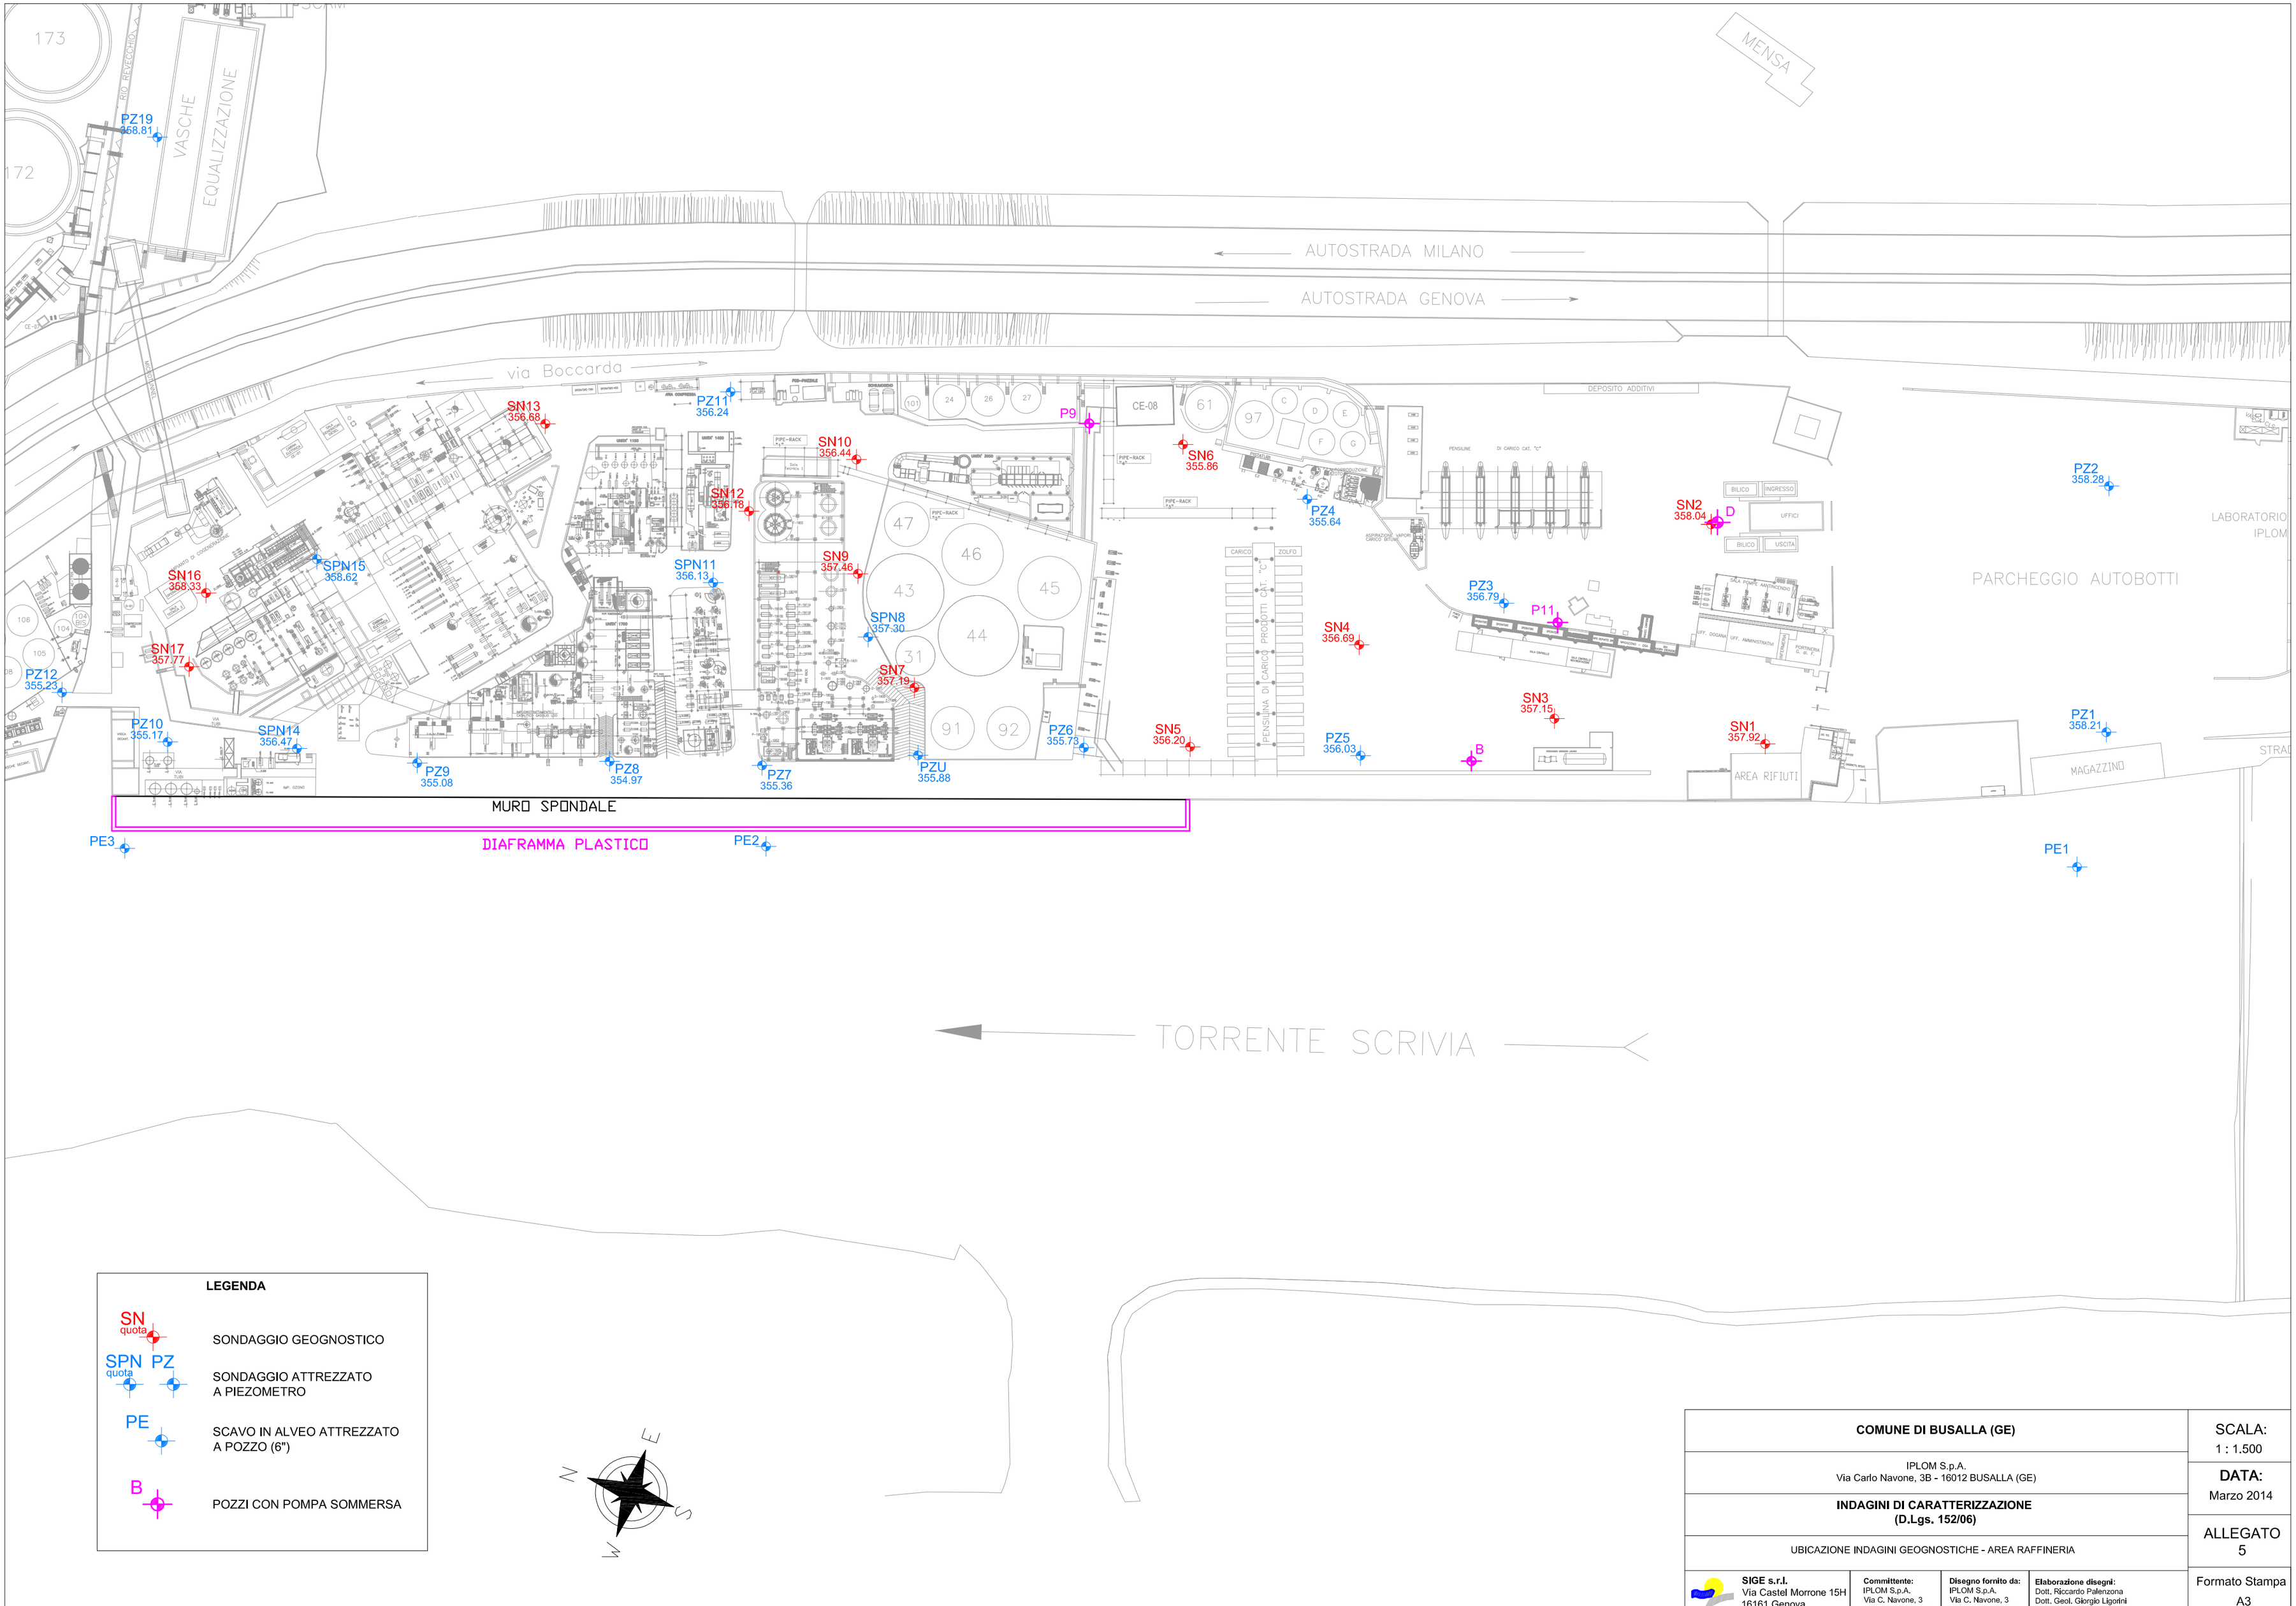


**LEGENDA**

- SN quota — SONDAGGIO GEOGNOSTICO
- SPN PZ quota — SONDAGGIO ATTREZZATO A PIEZOMETRO
- PE — SCAVO IN ALVEO ATTREZZATO A POZZO (6")
- B — POZZI CON POMPA SOMMERSA

**COMUNE DI BUSALLA (GE)**

IPLOM S.p.A.
Via Carlo Navone, 3B - 16012 BUSALLA (GE)

**INDAGINI DI CARATTERIZZAZIONE (D.Lgs. 152/06)**

UBICAZIONE INDAGINI GEOGNOSTICHE - AREA RAFFINERIA

SCALA: 1 : 1.500

**DATA:** Marzo 2014

ALLEGATO 5

Formato Stampa A3


**SIGE s.r.l.**
Via Castel Morrone 15H
16161 Genova

**Committente:**
IPLOM S.p.A.
Via C. Navone, 3
16012 Busalla (GE)

**Disegno fornito da:**
IPLOM S.p.A.
Via C. Navone, 3
16012 Busalla (GE)

**Elaborazione disegni:**
Dott. Riccardo Palenzona
Dott. Geol. Giorgio Ligorini
Ing. Barbara Giojelli