

Allegato I.5


a. Rilievi di livello sonoro eseguiti in base al D.P.C.M. 01/03/1991

**b. Planimetria dello stabilimento con indicazione dei punti di rilievo del
rumore al perimetro**



LATERLITE S.p.A – Stabilimento di Lentella

Rilievi fonometrici in base al D.P.C.M. 01/03/1991

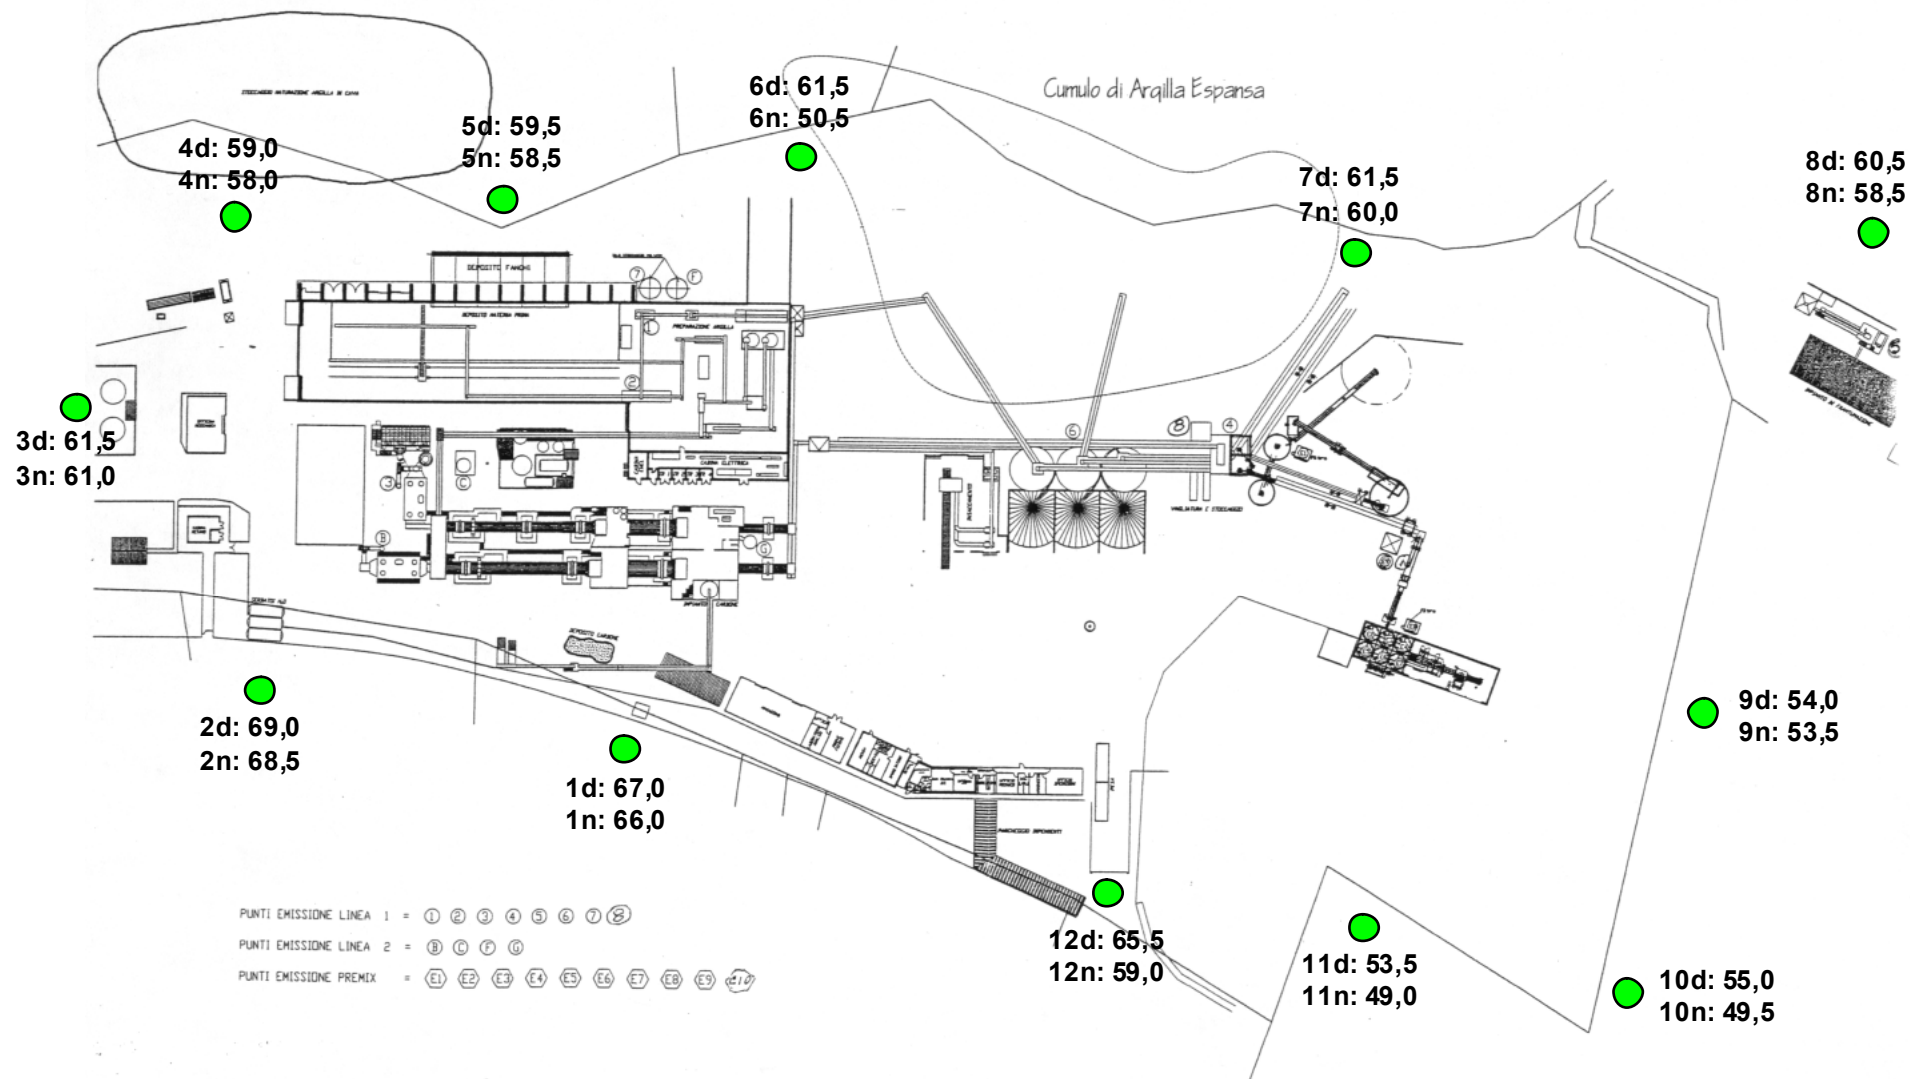

● Punti di rilievo fonometrico

scala 1:1000