



Generation Italy  
Italy Coal  
UB Fusina

30176 Malcontenta VENEZIA - Via dei Cantieri 5  
T +39 041 8218011 - F +39 041 8218023

Spett.le  
ISPRA  
Via Vitaliano Brancati, 48  
00144 ROMA RM  
PEC: protocollo.ispra@ispra.legalmail.it

enelproduzione@pec.enel.it

PRO/GENIT/COAL/UB-FS/EAS

Spett.le  
ARPAV  
Via Lissa, 6  
30171 VENEZIA - MESTRE VE  
PEC: dapve@pec.arpav.it

Spett.le  
MINISTERO AMBIENTE E TUTELA DEL  
TERRITORIO E DEL MARE  
Direzione Generale per le Valutazioni e le  
Autorizzazioni Ambientali  
Divisione III - Rischio Rilevante e AIA  
Via Cristoforo Colombo, 44  
00147 ROMA RM  
PEC: AIA@pec.minambiente.it

Oggetto: CONTROLLI AIA - ENEL VE FUSINA - Rif. al DVA 2013-0020581 del 10/09/2013 - ID 94/320/4 - Adeguamento area lavaggio demister

Con riferimento all'oggetto e alla ns. precedente comunicazione prot. n. 0010896 del 12/03/2014 si comunica la conclusione dei lavori e l'avvio dell'esercizio delle attività relative alla modifica non sostanziale per la realizzazione dell'area attrezzata per il lavaggio pannelli demister, stoccaggio delle piriti e movimentazione delle macchine operatrici.

I lavori, iniziati in data 07/05/2013, sono stati conclusi entro i termini previsti dal Permesso a Costruire rilasciato dal Comune di Venezia in data 08/06/2012, come da comunicazione allegata (Allegato 1).

Con la presente si trasmette, in aggiunta alla ns. comunicazione succitata, la planimetria aggiornata contenente le modifiche realizzate (Allegato 2) e riferite in particolare alle opere relative alle attività di lavaggio delle macchine operatrici, come da variante approvata dal Comune di Venezia in data 25/02/2016 con prot. n. 2016/93975.

Come previsto dalla modifica non sostanziale approvata si allega altresì il fac simile di report dei consumi idrici correlati alle attività di lavaggio delle macchine operatrici (Allegato 3) che sarà utilizzato per il monitoraggio della specifica attività a partire dalla presente

1/2





comunicazione e reso disponibile all'Ente di controllo in sede di sopralluogo annuale.  
A disposizione per eventuali ulteriori informazioni, si porgono distinti saluti.

Allegati: c.s.

**Piergiorgio Tonti**  
Il Responsabile

Il presente documento è sottoscritto con firma digitale ai sensi dell'art. 21 del d.lgs. 82/2005. La riproduzione dello stesso su supporto analogico è effettuata da Enel Italia srl e costituisce una copia integra e fedele dell'originale informatico, disponibile a richiesta presso l'Unità emittente.

CITTA' DI  
VENEZIA



COMUNE DI VENEZIA  
PROTOCOLLO GENERALE

FOGLIO DI RISCONTRO

COMUNE DI VENEZIA

PG/2016/0196259 del 22/04/2016 ore 11.12

Mitt. ENEL CENTRALE FUSINA

Ass. Ispettivo e Provvadimenti Terrafirma



	<b>COMUNE DI VENEZIA</b> DIREZIONE SPORTELLO UNICO EDILIZIA	<p style="text-align: center;"><b>Sportello per l'Edilizia</b></p> Sede di Venezia - San Marco 4023 – Campo Manin - 30124 (VE) - Fax 041/2747680;  Sede di Mestre – Viale Ancona 59 - 30170 (VE) - Fax 041/2749829;
---	--	---

## COMUNICAZIONE FINE LAVORI PERMESSO DI COSTRUIRE

ai sensi dell'art. 15, del D.P.R. 380/2001  
 (Testo Unico delle disposizioni legislative e regolamentari in materia Edilizia)  
 come modificato dal D.lgs 301/2002, L. 12/07/2011 n° 106,  
 dell'art.17 del Regolamento Edilizio Comunale approvato con Del. di G.R.V. n° 2311 del 28/07/2009 e successive  
 modificazioni ed integrazioni.

ALLO SPORTELLO PER L'EDILIZIA

<b>RISERVATO ALL'UFFICIO</b>	
Protocollo generale:	Note:

### DA COMPILARE NEL CASO DI PERSONA FISICA

(dichiarazione sostitutiva di notorietà ai sensi del DPR n. 445/2000 - allegare fotocopia documento d'identità del dichiarante)

Il/La sottoscritto/a _____ (nel caso i richiedenti fossero più d'uno allegare i dati relativi in foglio a parte)	
Cognome e nome _____	
Nato/a a _____	Prov. ____ il __/__/__
Cod. fiscale _____	_____
Residente in _____	Prov. ____ C.A.P. _____
Via _____	n. _____
Tel. ____/____	Fax ____/____ e-mail _____ P.E.C. <input type="checkbox"/>

### DA COMPILARE NEL CASO DI PERSONE GIURIDICHE (DITTE / ENTI / SOCIETA' / ECC.)

(dichiarazione sostitutiva di notorietà ai sensi del DPR n. 445/2000 - allegare fotocopia documento d'identità del dichiarante)

Denominazione e ragione sociale <u>ENEL PRODUZIONE spa - UB Fusina</u>	
Con sede in <u>VENEZIA MALCONTENTA</u>	Prov. <u>VE</u> C.A.P. <u>30176</u>
Via <u>dei Cantieri</u>	n. <u>5</u>
Tel. ____/____	Fax ____/____ e-mail <u>enelproduzione@pec.enel.it</u> P.E.C. <input checked="" type="checkbox"/>
Cod. fiscale	<u>0 5 6 1 7 8 4 1 0 0 1</u> _____
p. I.V.A	_____
Legale rappresentante: cognome e nome <u>ing. Tonti Piergiorgio</u>	

Nato/a a Morciano di ROMAGNA												Prov. RA		II 27/08/1960			
Cod. fiscale		T	N	T	P	G	R	6	0	M	2	7	F	7	I	5	U
Residente in ai fini legali in VENEZIA MALCONTENTA												Prov. VE		C.A.P. 30176			
Via dei Cantieri															n. 5		
Tel. 041/8218011			Fax ____/____			e-mail piergiorgio.tonti@enel.com						P.E.C. <input checked="" type="checkbox"/>					

IN QUALITA' DI	
(Specificare) proprietario	Proprietario o titolare di altro diritto reale o diritto personale compatibile con l'intervento da realizzare, ai sensi dell' art. 11 del D.P.R. 380/2001.

DELL'IMMOBILE SITO IN															
Comune di Venezia												Prov. VE			
Via dei Cantieri												n. 5		Piano _____	
Sezione Malcontenta				Foglio 8		Mappale 433				Subalterno _____					

INTESTATARIO DEL PERMESSO DI COSTRUIRE			
Prot. Gen. 166566		Rilasciato il: 18/04/2012	
ritirato il: 08/06/2012		eventuale successivo provvedimento di proroga di inizio / fine lavori Prot. Gen.: _____	

INTESTATARIO DELLA D.I.A. IN VARIANTE AL PERMESSO DI COSTRUIRE			
Prot. Gen. 2016/93975		Presentata il: 25/02/2016	
Prot. Gen. _____		Presentata il: __/__/__	

consapevole delle sanzioni penali previste in caso di dichiarazioni mendaci, formazione o uso di atti falsi, ai sensi dell' art. 76 del DPR 445/2000

### COMUNICA <sup>(1)</sup>

<sup>(1)</sup> La comunicazione deve essere effettuata entro 6 giorni dalla loro ultimazione. La mancata ottemperanza comporta che sia assunta quale data di ultimazione lavori, quella dell'eventuale accertamento comunale, ovvero quello della richiesta di agibilità. (art.17 del Regolamento Edilizio Comunale approvato con Del. di G.R.V. n° 2311 del 28/07/2009).

a norma della vigente legislazione in materia urbanistica ed edilizia, che in data 18/04/2016

### SONO TERMINATI I LAVORI

relativi al Permesso di Costruire sopra indicato, ivi comprese tutte le opere di finitura.

#### DICHIARA, sotto la propria responsabilità che:

- I lavori ultimati non sono assoggettati alla disciplina di cui alla L. 10/1991 e successive modificazioni ed integrazioni.  
 Che i lavori ultimati sono assoggettati alla disciplina di cui alla L. 10/1991, D.P.R. 412/1993, D.P.R. 551/1999, capo VI° D.P.R. 380/2001 modificato dal D.lgs 301/2002, D. M. 27/07/2005 e D.Lgs 192/2005, e pertanto **si allega dichiarazione asseverata del Direttore dei lavori circa la conformità delle opere realizzate** rispetto al progetto e alla relazione tecnica di cui all'articolo 28, comma 1, della Legge 09/01/1991, n° 10 **e asseverazione dell'attestato di qualificazione energetica dell'edificio. La carenza** di tale dichiarazione, nei casi previsti, **comporta la irricevibilità** della presente comunicazione (art. 8 comm. 2 D.Lgs 192/2005).
-



- I lavori ultimati non sono assoggettati alla disciplina di cui al Codice dell'Ambiente - art.186 del D.Lgs 03/04/2006 n.152, come modificato dal D.Lgs 16/01/2008 n. 4 del D.L.29/11/2008 n.185 convertito in L. n.2 del 28/01/2009 - Delibera della Giunta della Regione Veneto n. 2424 del 08/08/2008) e successive modificazioni ed integrazioni;

- Che i lavori ultimati sono assoggettati alla disciplina di cui al Codice dell'Ambiente - art.186 del D.Lgs 03/04/2006 n.152, come modificato dal D.Lgs 16/01/2008 n. 4 del D.L.29/11/2008 n.185 convertito in L. n.2 del 28/01/2009 - Delibera della Giunta della Regione Veneto n. 2424 del 08/08/2008) e successive modificazioni ed integrazioni, e pertanto **si allega dichiarazione asseverata del Direttore dei lavori circa l'ottemperanza** a quanto previsto dal Codice dell'Ambiente - art.186 del D.Lgs 03/04/2006 n.152, come modificato dal D.Lgs 16/01/2008 n. 4 del D.L.29/11/2008 n.185 convertito in L. n.2 del 28/01/2009 - Delibera della Giunta della Regione Veneto n. 2424 del 08/08/2008) e successive modificazioni ed integrazioni;

- Che i lavori ai sensi dell'articolo 24, comma secondo, D.P.R. 380/2001 necessitano di certificato di agibilità e pertanto si impegna, a norma degli artt. 24 e 25 del D.P.R. 380/2001, a presentare entro 15 gg dalla data di ultimazione dei lavori domanda di rilascio del Certificato di Agibilità, corredata dalla prescritta documentazione.

**Si ricorda che la mancata presentazione entro i termini prescritti della domanda di agibilità, comporta l'applicazione della sanzione amministrativa prevista da € 77,00 a € 464,00.**

Con la presente sottoscrizione si autorizza il Comune di Venezia ad utilizzare, secondo le modalità e nei limiti previsti dalla normativa vigente in materia, i numeri di fax e/o gli indirizzi e-mail forniti per le comunicazioni tra Comune medesimo, richiedente e professionista incaricato.

**L'Amministrazione Comunale informa, ai sensi dell'art. 13 D.Lgs. 196/2003, che:**

Il trattamento dei dati conferiti con dichiarazioni / richieste è finalizzato allo sviluppo del relativo procedimento amministrativo ed alle attività ad esso correlate;

Il conferimento dei dati è obbligatorio per il corretto sviluppo dell'istruttoria e degli altri adempimenti;

Il mancato conferimento di alcuni o di tutti i dati richiesti comporta l'interruzione / l'annullamento dei procedimenti amministrativi;

In relazione al procedimento ed alle attività correlate, il Comune può comunicare i dati acquisiti con le dichiarazioni / richieste ad altri soggetti pubblici al fine dello svolgimento delle funzioni istituzionali.

Il dichiarante può esercitare i diritti previsti dall'art. 7 del D.Lgs. 196/2003, ovvero la modifica, l'aggiornamento e la cancellazione dei dati qualora estranei allo sviluppo dei procedimenti amministrativi;

Titolare della banca dati è il Comune di Venezia; i responsabili del trattamento dei dati sono i Direttori responsabili dei Settori interessati.

Data 19/04/2016

FIRMA DEL DICHIARANTE

(In caso i dichiaranti fossero più d'uno la presente va sottoscritta da tutti)


**Enel Produzione S.p.A**

G.E.M. / A.d.B. Termo

UB7 - FS C/A Andrea Palladio di Fusina

Via del Cantieri, 5

30176 MALCONTENTA (VE)

 

da compilarsi a cura del Direttore dei Lavori

**ASSEVERAZIONE OBBLIGATORIA AI SENSI DELL'ART. 125 DEL D.P.R. 380/2001**

Il/La sottoscritto/a:

Cognome e nome													ing. Diego Semenzato studio General Progetti s.r.l.																												
Iscritto al Collegio/Ordine dei/degli						_VENEZIA						Della provincia di						VE					Numero						1622												
Nato/a a												VENEZIA												Il												02/04/1955					
Cod. fiscale / p. iva		S	M	N	D	G	I	5	5	D	0	2	L	7	3	6	Q																								
Con studio in						MESTRE						Via						QUERINI						n 27																	
Tel. 336/309353				Fax 041/926279				e-mail gp@generalprogetti.com												P.E.C. <input checked="" type="checkbox"/>																					

**ASSEVERA**

La conformità delle opere realizzate rispetto al progetto e alla relazione tecnica sul contenimento energetico degli edifici di cui all'art. 125 del D.P.R. 06/06/2001, n. 380 (L. 09/01/1991, n. 10 – D.Lgs. 19/08/2005, n. 192) depositati in data 18/04/2012 con Prot. Gen.: 2012/166566.

Nel caso in cui siano state apportate **varianti al progetto** successivamente al deposito della relazione tecnica sul contenimento del consumo energetico degli edifici di cui all'art. 125 del D.P.R. 06/06/2001 n. 380 (L. 09/01/1991, n. 10 – D.Lgs. 19/08/2005, n. 192).

<input type="checkbox"/>	ASSEVERA che le varianti apportate al progetto successivamente al deposito della relazione tecnica sul contenimento del consumo energetico degli edifici di cui all'art. 125 del D.P.R. 06/06/2001, n. 380 (L. 09/01/1991, n. 10 – D.Lgs. 19/08/2005, n. 192) non incidono sulle verifiche e valutazioni ivi contenute;
--------------------------	---

Oppure:

<input type="checkbox"/>	DICHIARA che le varianti apportate al progetto successivamente al deposito della relazione tecnica sul contenimento del consumo energetico degli edifici di cui all'art.125 del D.P.R. 06/06/2001, n. 380 (L. 09/01/1991, n.10 – D.Lgs. 19/08/2005, n. 192) hanno inciso sulle verifiche e valutazioni ivi contenute nella relazione stessa e pertanto:
<input checked="" type="checkbox"/>	ASSEVERA la conformità delle opere realizzate alla relazione di variante depositata in data 25/02/2016 con Prot. Gen.: 2016/93975
<input type="checkbox"/>	ASSEVERA la conformità delle opere realizzate alla relazione di variante depositata in allegato alla presente comunicazione di fine lavori.

**L'Amministrazione Comunale informa, ai sensi dell'art. 13 D.Lgs. 196/2003, che:**

Il trattamento dei dati conferiti con dichiarazioni / richieste è finalizzato allo sviluppo del relativo procedimento amministrativo ed alle attività ad esso correlate;

Il conferimento dei dati è obbligatorio per il corretto sviluppo dell'istruttoria e degli altri adempimenti;

Il mancato conferimento di alcuni o di tutti i dati richiesti comporta l'interruzione / l'annullamento dei procedimenti amministrativi;

In relazione al procedimento ed alle attività correlate, il Comune può comunicare i dati acquisiti con le dichiarazioni / richieste ad altri soggetti pubblici al fine dello svolgimento delle funzioni istituzionali.

Il dichiarante può esercitare i diritti previsti dall'art. 7 del D.Lgs. 196/2003, ovvero la modifica, l'aggiornamento e la cancellazione dei dati qualora estranei allo sviluppo dei procedimenti amministrativi;

Titolare della banca dati è il Comune di Venezia; i responsabili del trattamento dei dati sono i Direttori responsabili dei Settori interessati.

Data 18/04/2016







da compilarsi a cura del Direttore Lavori

## DICHIARAZIONI DEL DIRETTORE LAVORI ALLEGATE ALLA COMUNICAZIONE DI FINE LAVORI

### TERRE E ROCCE DA SCAVO PRODUZIONE E UTILIZZO

Codice dell'Ambiente - art.186 del D.Lgs 03/04/2006 n.152, come modificato dal D.Lgs 16/01/2008 n. 4 del D.L.29/11/2008 n.185 convertito in L. n.2 del 28/01/2009 - Delibera della Giunta della Regione Veneto n. 2424 del 08/08/2008).

Il/La sottoscritto/a:

Cognome e nome		ing. Diego Semenzato con studio General Progetti s.r.l.															
Iscritto al Collegio/Ordine dei/degli		Venezia				Della provincia di				VE				Numero		1622	
Nato/a a		Venezia										Il 02/04/1955					
Cod. fiscale / p. iva		S	M	N	D	G	I	5	5	D	0	2	L	7	3	6	Q
Con studio in		Mestre				Via Querini				n 27							
Tel. 041/928228		Fax 041/926279				e-mail gp@generalprogetti.com											

### DICHIARA, CHE

- ai sensi dell'art.185, comma 1, lett. c-bis) del D.Lgs. n.152/2006, il suolo non contaminato e altro materiale allo stato naturale escavato nel corso dell'attività di costruzione è stato utilizzato a fini di costruzione allo stato naturale nello stesso sito in cui è stato escavato;
- l'intervento non ha comportato la produzione di materiali derivanti da operazione di scavo;
- l'intervento non ha comportato l'utilizzo di materiali derivanti da operazioni di scavo;
- l'intervento ha comportato la produzione e/o l'utilizzo di materiali derivanti da operazioni di scavo;
- in data \_\_/\_\_/\_\_ con Prot. Gen. \_\_\_\_\_ sono stati depositati: l'indagine ambientale del sito, in conformità a quanto disposto dal punto 2 dell'allegato alla D.G.R.V. n.2424/08 e la dichiarazione del tecnico incaricato in conformità al MOD 1 dell'allegato alla medesima D.G.R.V. n.2424/2008;
- in data \_\_/\_\_/\_\_ con Prot. Gen. \_\_\_\_\_ prima dell'inizio dei lavori di scavo è stata presentata la dichiarazione, in conformità al MOD:2 dell'allegato alla D.G.R.V. n.2424/2008;
- In data \_\_/\_\_/\_\_ con Prot. Gen. \_\_\_\_\_, alla fine dei lavori di scavo è stata presentata la dichiarazione, in conformità al MOD 3 dell'allegato alla D.G.R.V. n. 2424/2008;
- TRASMETTE IN ALLEGATO ALLA PRESENTE la dichiarazione, in conformità al MOD 3 dell'allegato alla D.G.R.V. n. 2424/2008, che attesta i processi industriali e/o siti idonei ove il materiale verrà effettivamente utilizzato, con individuazione per ciascuno della tipologia e della quantità;
- le terre e rocce da scavo non utilizzate nel rispetto delle disposizioni dell'art.186 del D.Lgs n. 152/06 e ss.mm.ii. e della D.G.R.V. n.2424/2008 sono state trattate ai sensi delle disposizioni in materia di rifiuti di cui alla parte IV del citato D.Lgs n.152/2006.

#### L'Amministrazione Comunale informa, ai sensi dell'art. 13 D.Lgs. 196/2003, che:

Il trattamento dei dati conferiti con dichiarazioni / richieste è finalizzato allo sviluppo del relativo procedimento amministrativo ed alle attività ad esso correlate;

Il conferimento dei dati è obbligatorio per il corretto sviluppo dell'istruttoria e degli altri adempimenti;

Il mancato conferimento di alcuni o di tutti i dati richiesti comporta l'interruzione / l'annullamento dei procedimenti amministrativi;

In relazione al procedimento ed alle attività correlate, il Comune può comunicare i dati acquisiti con le dichiarazioni / richieste ad altri soggetti pubblici al fine dello svolgimento delle funzioni istituzionali.

Il dichiarante può esercitare i diritti previsti dall'art. 7 del D.Lgs. 196/2003, ovvero la modifica, l'aggiornamento e la cancellazione dei dati qualora estranei allo sviluppo dei procedimenti amministrativi;











Titolare della banca dati è il Comune di Venezia; i responsabili del trattamento dei dati sono i Direttori responsabili dei Settori interessati.



Il Direttore dei Lavori  
(timbro e firma)



*Diego*

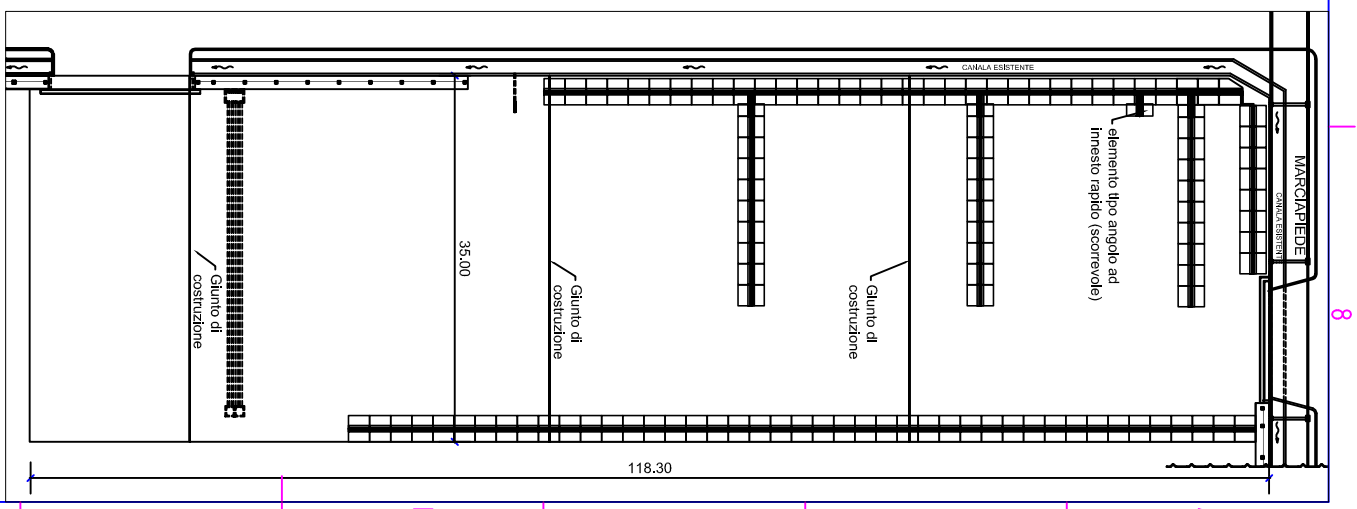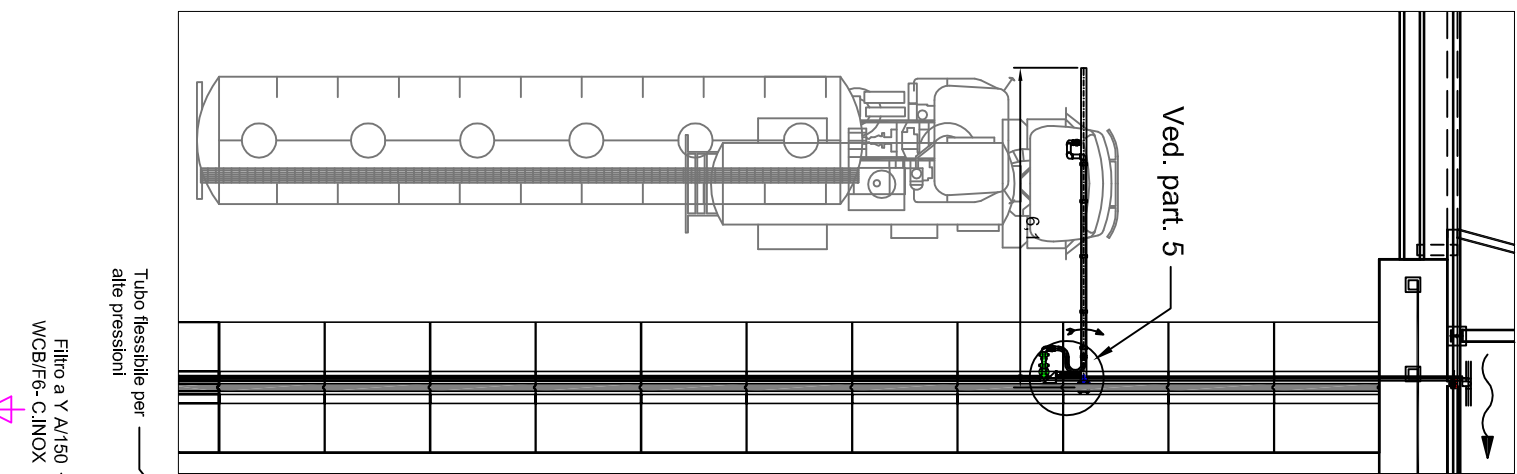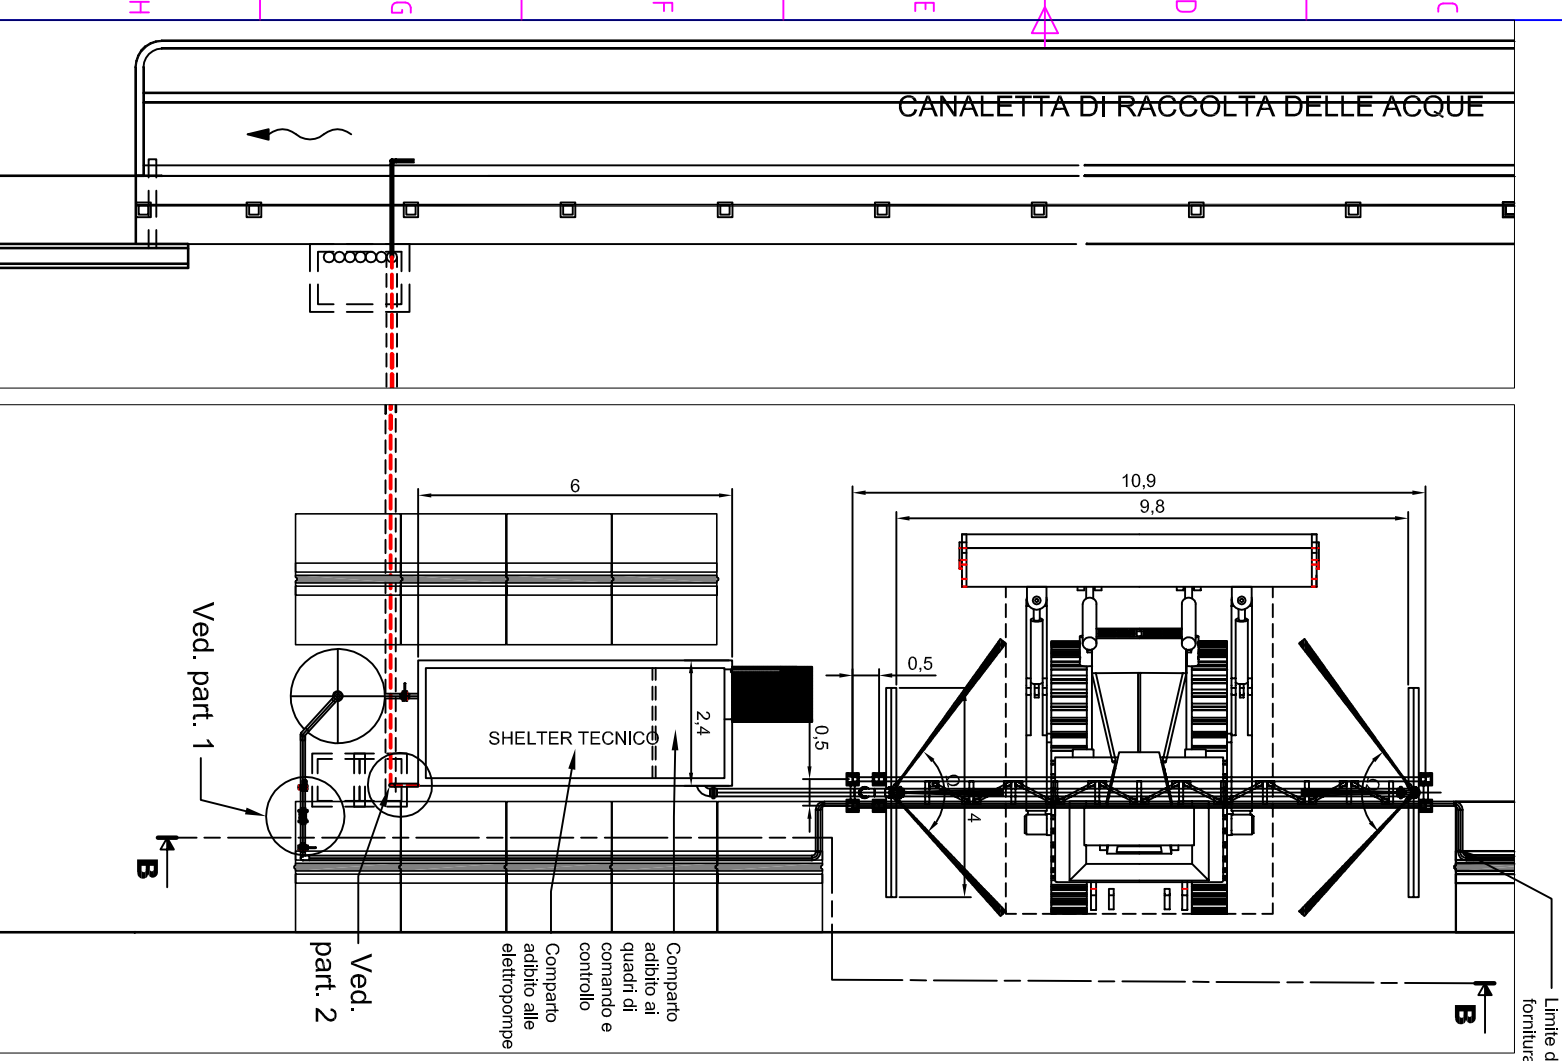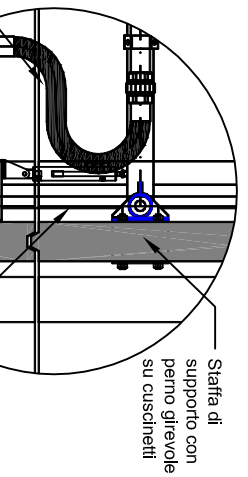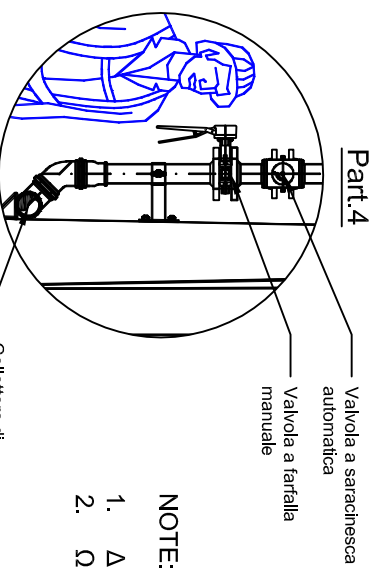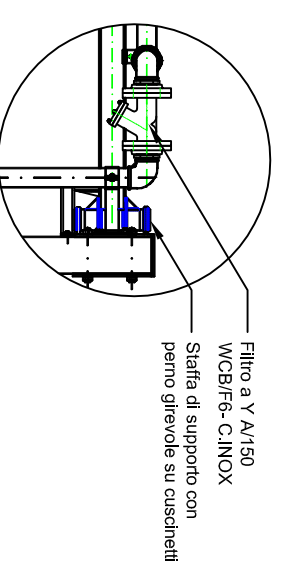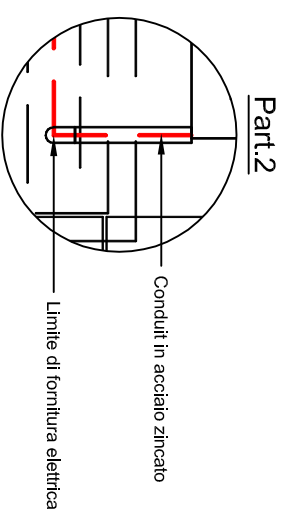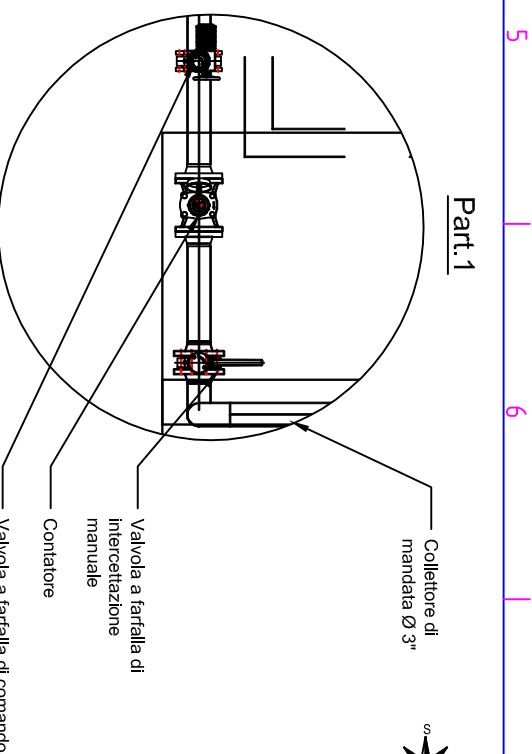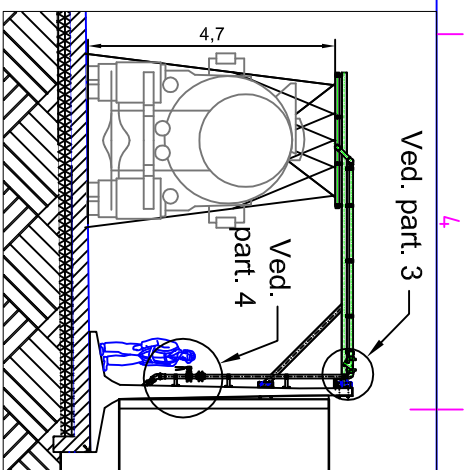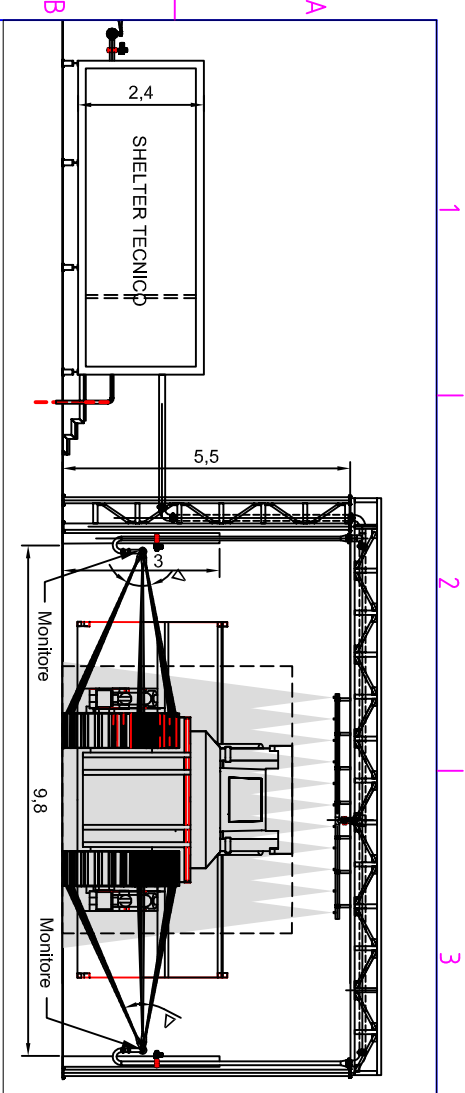


- NOTE:**
1. Δ angolo orizzontale
  2. Ω angolo verticale

CENTRALE DI: FUSINA		Impianto di Lavaggio Macchine Operatrici	
EDIZ.	DATA	DIS.	CONTR.
VISTO UFF. FORMATO A2		NOTE	
SCALA		SOST. N°	
FILE N°		TAVOLA n° 3	
CODICE "SAP"		DIS. N° Allegato 1	
TIPO DOC		ESECUTORE	

**Enel**  

**PROGETTISTA**  
Ing. Diego Semenzato

**GP General Progetti S.r.l.**  

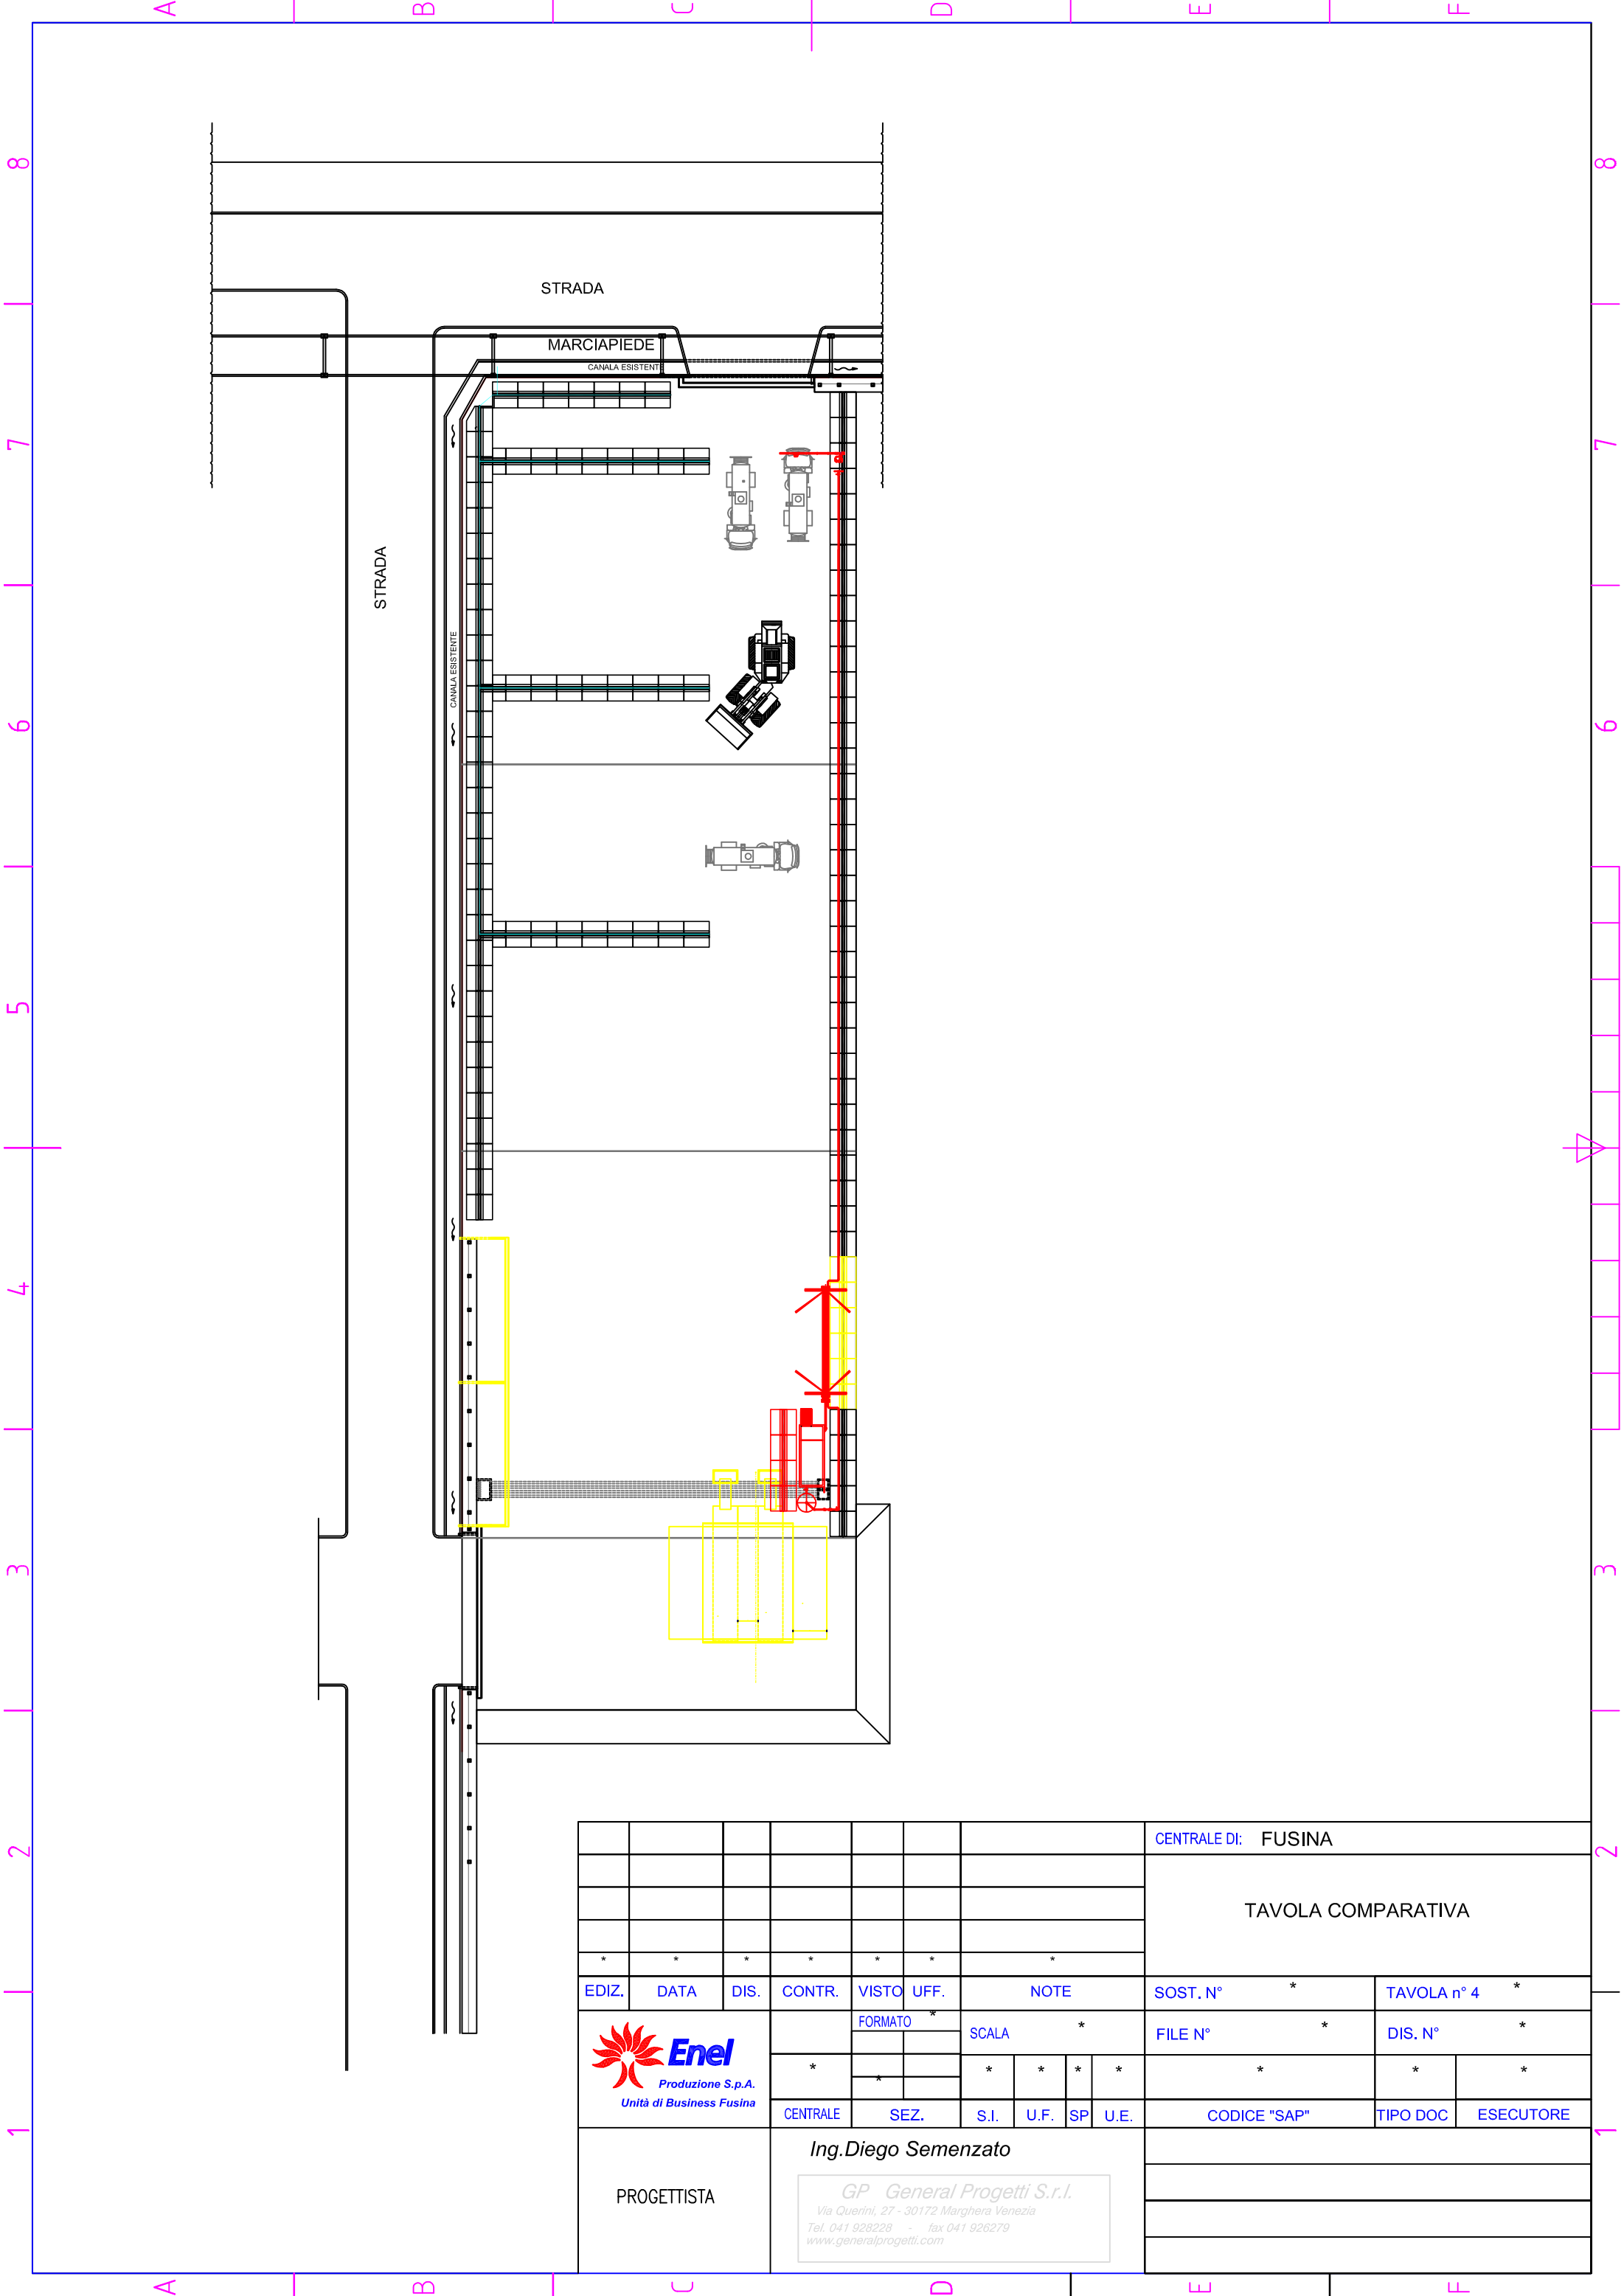

							CENTRALE DI: FUSINA								
							TAVOLA COMPARATIVA								
*	*	*	*	*	*	*									
EDIZ.	DATA	DIS.	CONTR.	VISTO	UFF.	NOTE	SOST. N°	TAVOLA n° 4							
							*	*							
							FORMATO	SCALA	FILE N°	DIS. N°					
							*	*	*	*					
							CENTRALE	SEZ.	S.I.	U.F.	SP	U.E.	CODICE "SAP"	TIPO DOC	ESECUTORE
							<b>Ing. Diego Semenzato</b> <i>GP General Progetti S.r.l.</i> <small>Via Querini, 27 - 30172 Marghera Venezia          Tel. 041 928228 - fax 041 926279          www.generalprogetti.com</small>								
PROGETTISTA															







Generation Italy  
Italy Coal  
UB FUSINA

## Consumi idrici correlati alle attività di lavaggio delle macchine operatrici

ANNO 2016

Consumi idrici lavaggio delle macchine operatrici					
Consumi acqua			Note	Registro manutenzione	
	Letture Contatore	Consumo		Data	Tipo intervento
Riporto					
Gennaio					
Febbraio					
Marzo					
Aprile					
Maggio					
Giugno					
Luglio					
Agosto					
Settembre					
Ottobre					
Novembre					
Dicembre					