



SOCIETÀ DI TOPOGRAFIA SRL

Via Appia, 236 - 72100 Brindisi
ufficio +39 0831 508684

info@stf-survey.com
www.stf-survey.com



Rilievi topografici - Progettazione stradale - Controlli micrometrici - Livellazioni - Reti GPS - Rilievi batimetrici

COMMITTENTE:



PROGETTO:

PUNTI EMISSIONE

OGGETTO:

Ubicazione punti di emissione (georeferenziazione)

TAV. 2

DATA: SETTEMBRE 2012

DATA RILIEVO 18 SETTEMBRE 2012


SCALA 1:4000

COMMESSA: 163 EDPW

ID. DISEGNO: 163EDPW0RGX_02_12092802

| REV. | DATA | DESCRIZIONE | INCARICATO | GF | AF | FC | APPROVATO | GF | AF |
|------|----------|--------------------------------------|------------|----|----|----|-----------|----|----|
| 01 | 03-10-12 | Rinominazione scarichi | | | | FC | | | GF |
| 02 | 18-10-12 | Inserimento nuovi punti di emissione | | | | FC | | | GF |
| | | | | | | | | | |
| | | | | | | | | | |
| | | | | | | | | | |

Geom. Giuseppe Furfaro
Tecnico responsabile

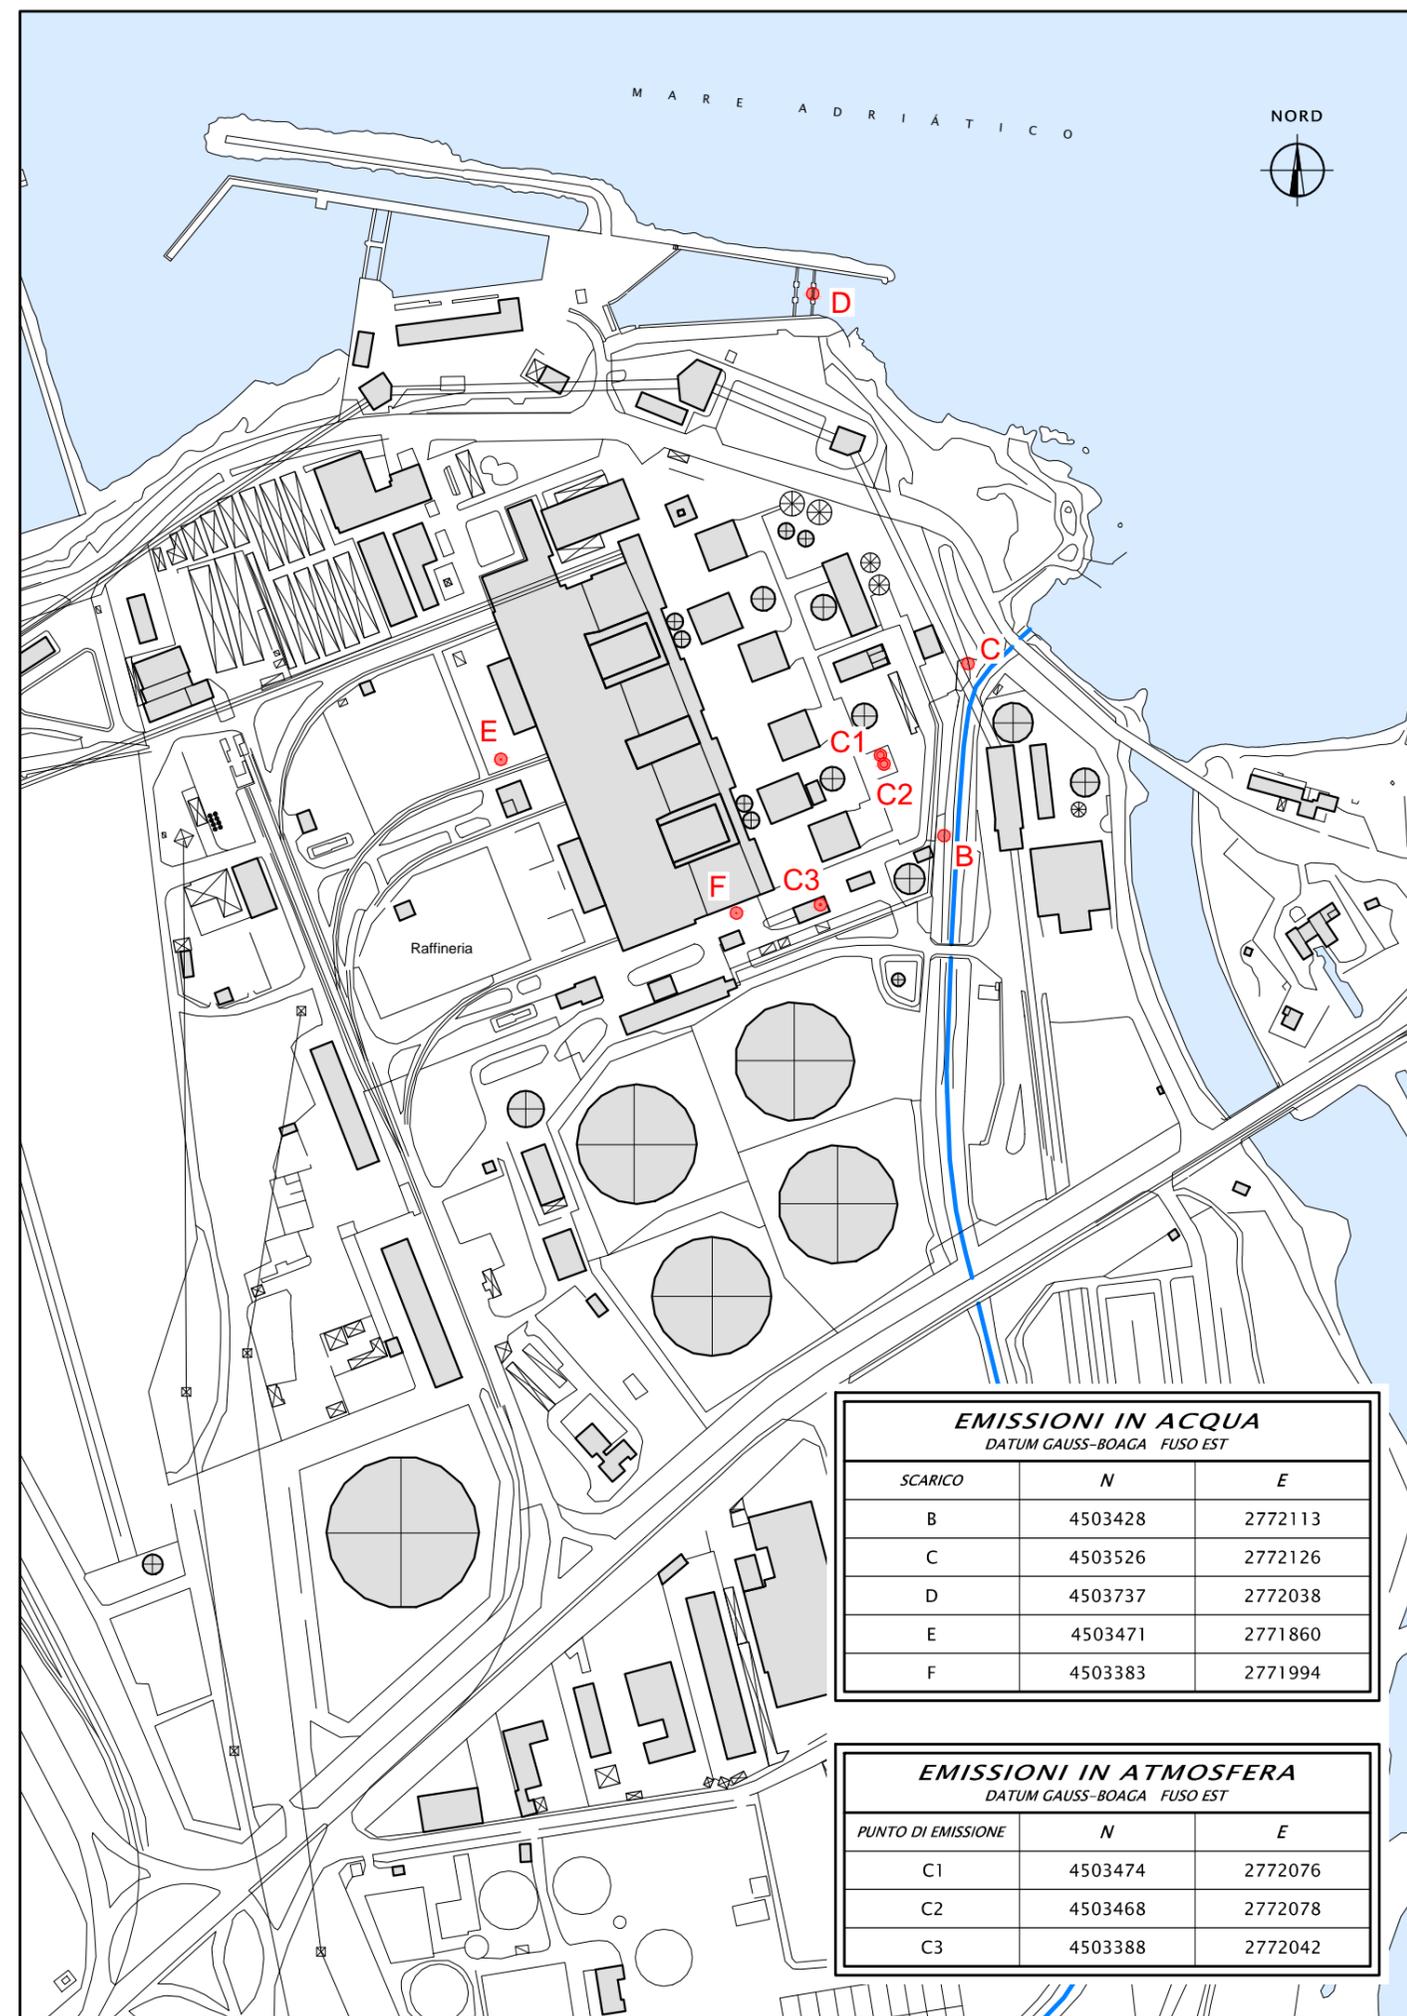

| EMISSIONI IN ACQUA | | |
|----------------------------|---------|---------|
| DATUM GAUSS-BOAGA FUSO EST | | |
| SCARICO | N | E |
| B | 4503428 | 2772113 |
| C | 4503526 | 2772126 |
| D | 4503737 | 2772038 |
| E | 4503471 | 2771860 |
| F | 4503383 | 2771994 |

| EMISSIONI IN ATMOSFERA | | |
|----------------------------|---------|---------|
| DATUM GAUSS-BOAGA FUSO EST | | |
| PUNTO DI EMISSIONE | N | E |
| C1 | 4503474 | 2772076 |
| C2 | 4503468 | 2772078 |
| C3 | 4503388 | 2772042 |