


PLANIMETRIA STATO ATTUALE

scale 1:1000

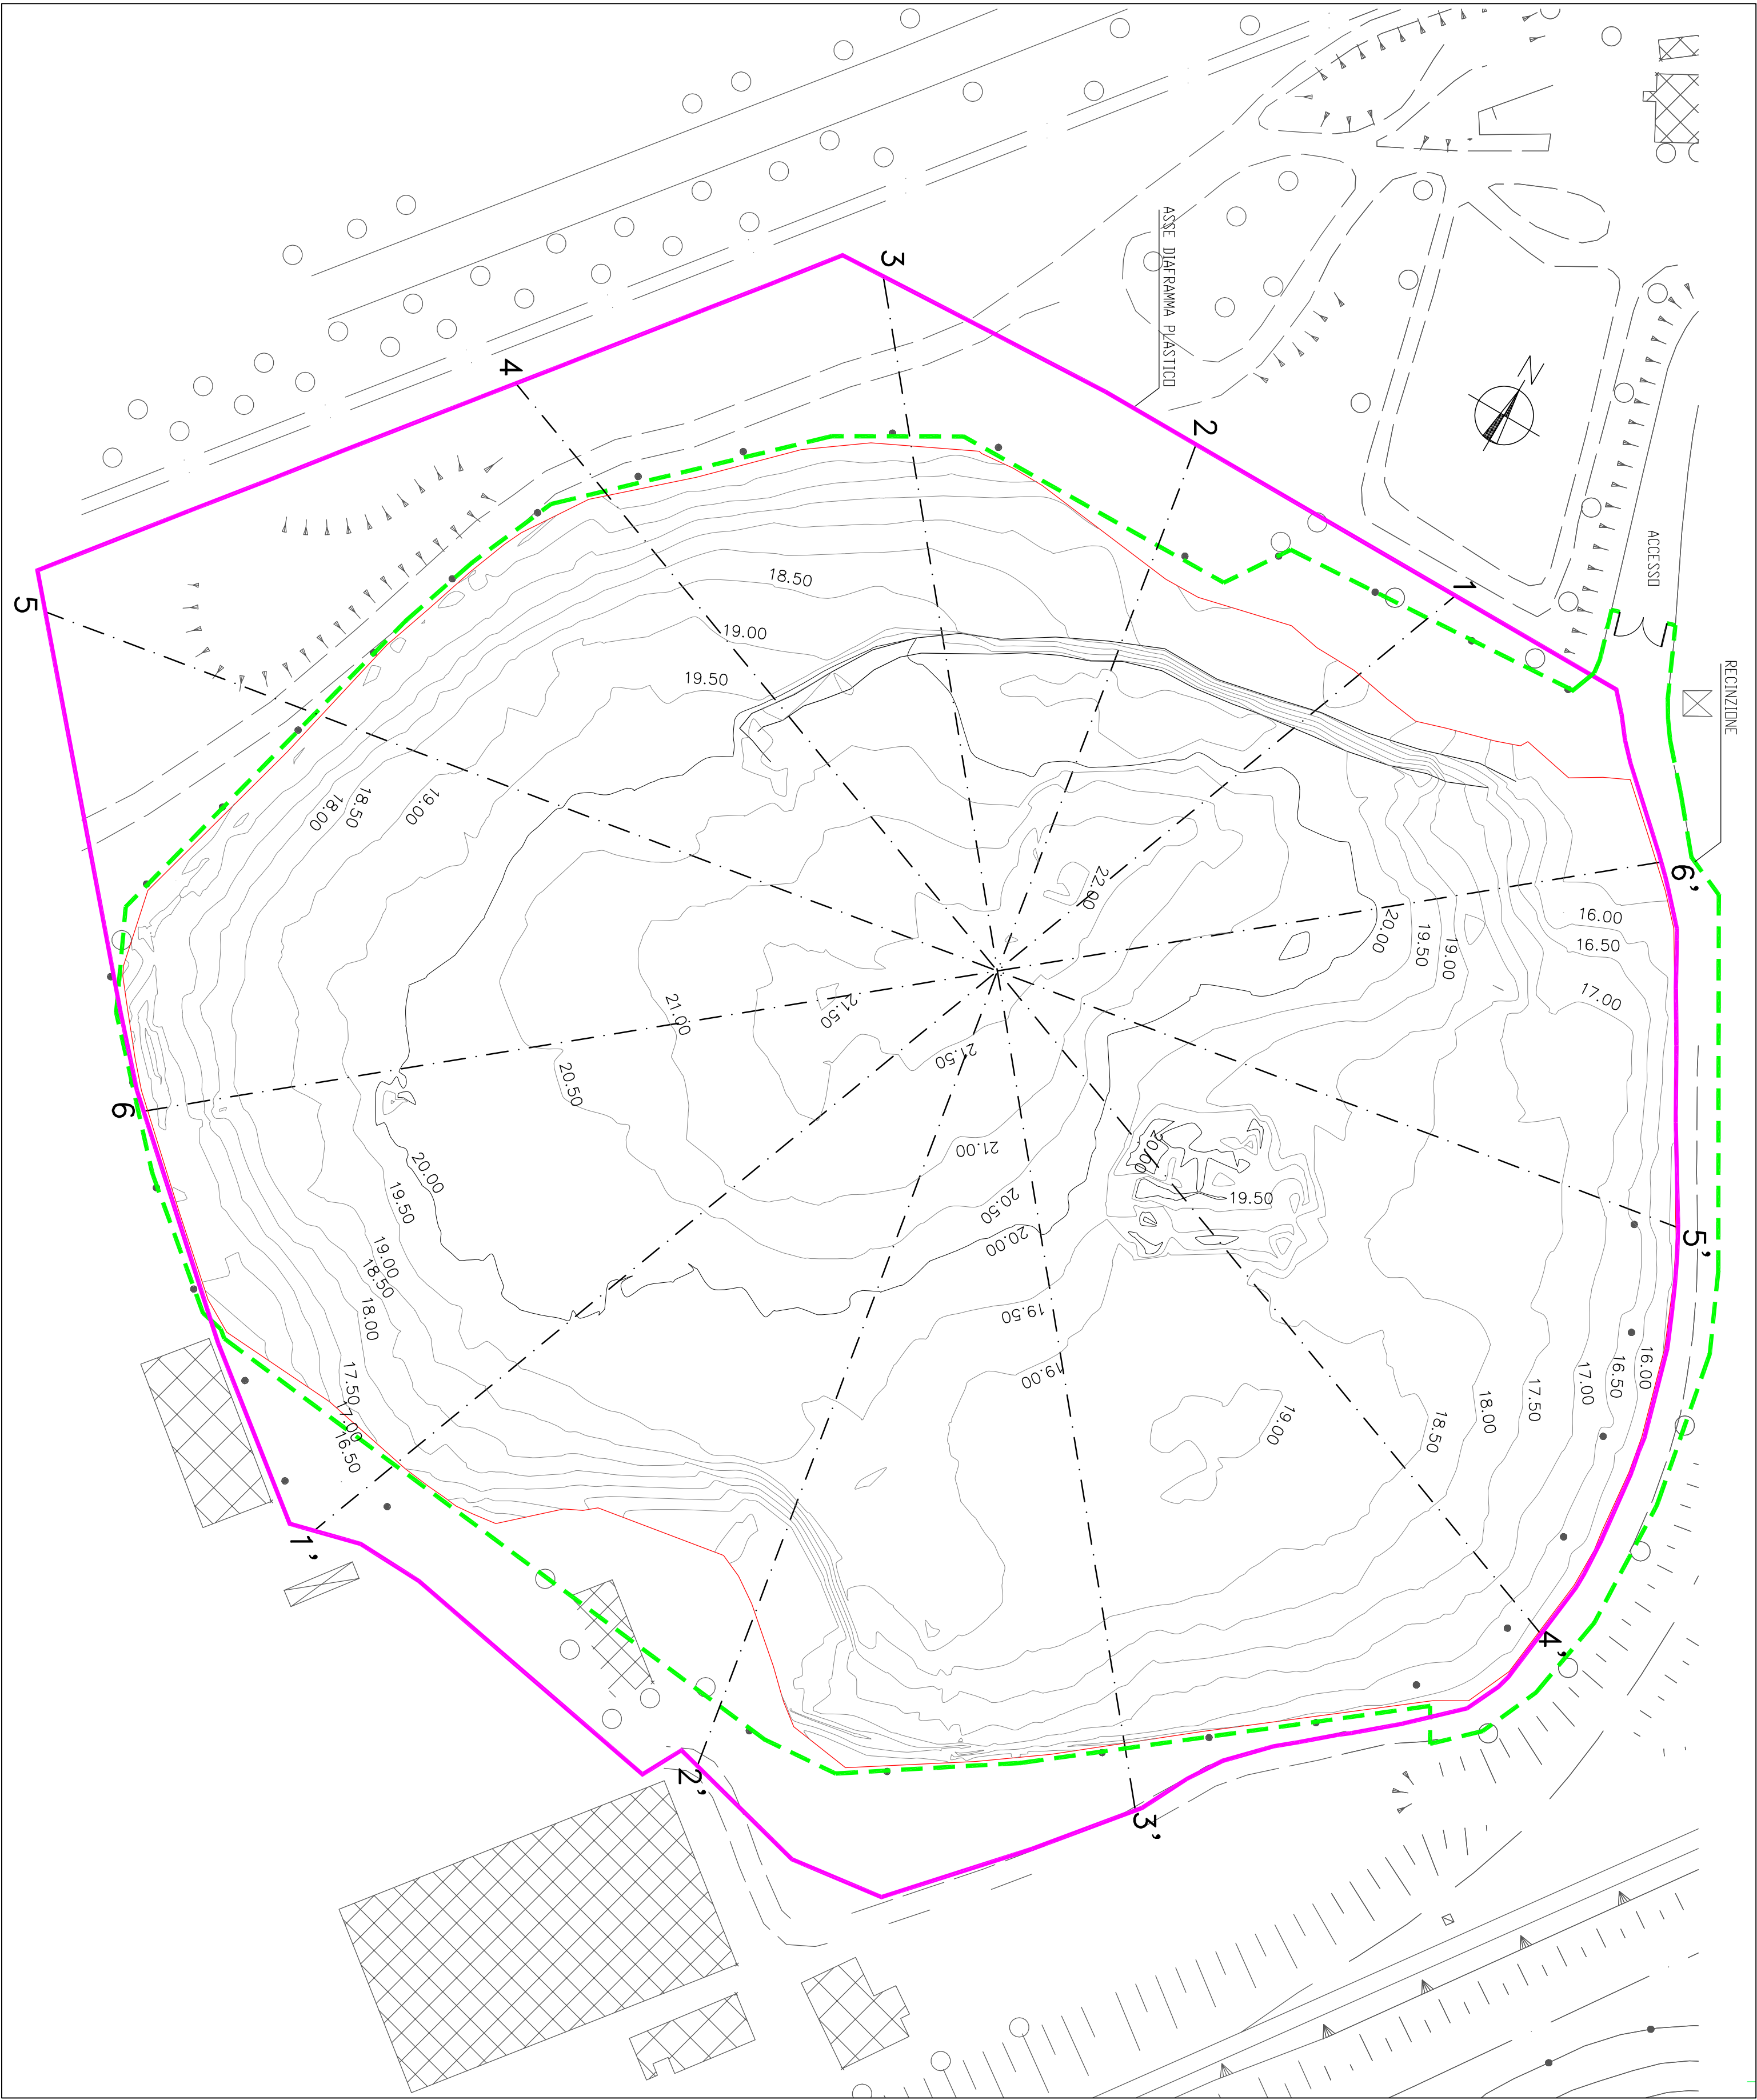


LEGENDA:

- Recinzione esistente
- Estensione discarica
- Asse diaframma plastico esistente

NOTE:

- Rilievo planodimettrico dell'area eseguito nel dicembre 2011.
- Nelle zone ove non esistono punti topografici battuti è stata considerata una superficie interpolata, indicativa dell'andamento planodimettrico di tali aree.
- Le quote sono espresse in m.s.l.m.

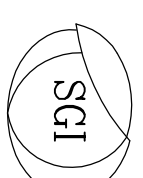

STUDIO GEOTECNICO ITALIANO S.r.l.
Ingegneria geotecnica, ingegneria ambientale, ingegneria sismica
geologia applicata

IWA S.p.A.

PROVINCIA DI TARANTO
COMUNE DI TARANTO (TA)

Iscrizione Albo degli Ingegneri
Provincia di Alessandria - N. 1034
Dott. Inge. STEFANO VEGGI
Studio Geotecnico Italiano

MESSA IN SICUREZZA PERMANENTE
DELLA DISCARICA EX 2B
"EX CAVA CEMENTIR"
PROGETTO DEFINITIVO

REV.	DATA	DESCRIZIONE	REDAITTO (P/P/PP)	CONTROLLATO (PP)	APPROVATO (PP)
E01	26/09/2012	EMISSIONE	GANLUCA TOMASSINI	GANLUCA FRETTI	STEFANO VEGGI
E02	18/10/2012	PER COMMENTI	GANLUCA TOMASSINI	GANLUCA FRETTI	STEFANO VEGGI
E03	30/10/2012	EMISSIONE DEFINITIVA	GANLUCA TOMASSINI	GANLUCA FRETTI	STEFANO VEGGI
E04		DEFINITIVA			

STUDIO GEOTECNICO ITALIANO			IDENTIFICAZIONE SGI		
CONTRATTO N. Contatti Nr.			COGNOME	LUOGHI	INDICAZIONE
			08478-07001E03	08478-07001E03	08478-07001E03

PLANIMETRIA DI STATO ATTUALE

NAME FILE File nome
08478-07001E03
SCALE Scale
1:1000
SCALE GRAPHIC Scale grafica

L'UTENTE LA PRODUZIONE O IL GESTORE DOCUMENTO SOTTO INFORMATICA AUTORIZZAZIONE SCRITTA SGI. Riproduzione di tale documento è vietata, tranne per uso personale, senza permesso scritto da SGI.