

COMMITTENTE: ILVA SpA in A.S.

SITO: Stab. ILVA SpA - Area Cave

ID. POZZO: P.1

DATA INIZIO PERFORAZIONE: 10/10/2016

DATA FINE PERFORAZIONE: 13/06/2016

Coordinate (UTM WGS84):


Nord\_X (m); Est\_Y (m)  
4489647.128; 686384.645

Quota p.c. (m slm): 31.483

Diametro perforaz.: 180mm

Diametro pozzo.: 100mm



ATTIVITA' GEOGNOSTICHE:

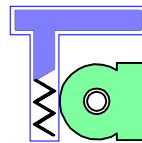

TOMA ABELE TRIVELLAZIONI s.r.l.

Via La Martella, 126  
Tel./fax 0835.261746 - 381960  
75100, Matera  
e-mail: toma.abele@tomaabele.com  
P.IVA e Cod. Fisc. 00657550778  
C.C.I.A.A. 64307

PROFONDITA'  
(m da p.c.)

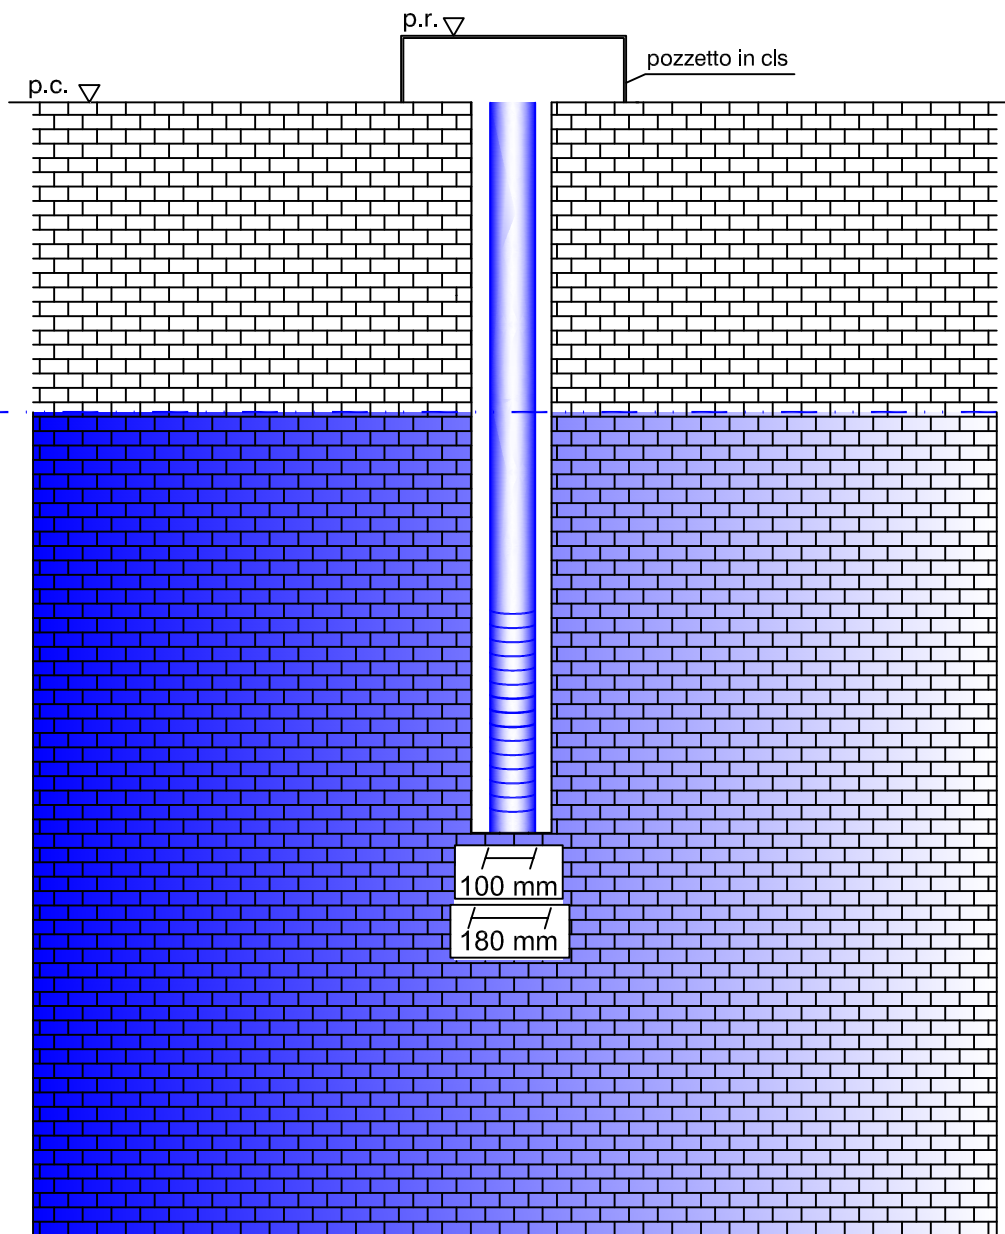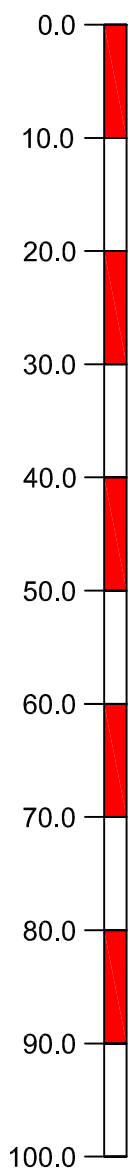

L.S. FALDA  
CARSIKA  
▼  
29.02m da p.c.

CARATTERISTICHE COSTRUTTIVE POZZO : MATERIALE PVC

Profondità Pozzo (m da p.c.): 66.00 m

Tratto Cieco 1) (m da p.c.): 0.00-48.00 m

Tratto Finestrato 2) (m da p.c.): 48.00-66.00 m

Tratto Cieco 3) (m da p.c.):                     



Calcarei mediamente fratturati



Falda superficiale (accumuli idrici isolati)



Falda profonda (acquifero carsico)

COMMITTENTE: ILVA SpA in A.S.

SITO: Stab. ILVA SpA - Area Cave

ID. POZZO: P.3

DATA INIZIO PERFORAZIONE: 14/10/2016

DATA FINE PERFORAZIONE: 19/10/2016

Coordinate (UTM WGS84):


Nord\_X (m); Est\_Y (m)  
4489400.648; 686299.318

Quota p.c. (m slm): 32.145

Diametro perforaz.: 180mm

Diametro pozzo.: 100mm



ATTIVITA' GEOGNOSTICHE:

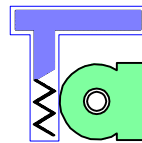

TOMA ABELE TRIVELLAZIONI s.r.l.

Via La Martella, 126  
Tel./fax 0835.261746 - 381960  
75100, Matera  
e-mail: toma.abele@tomaabele.com  
P.IVA e Cod. Fisc. 00657550778  
C.C.I.A.A. 64307

PROFONDITA'  
(m da p.c.)

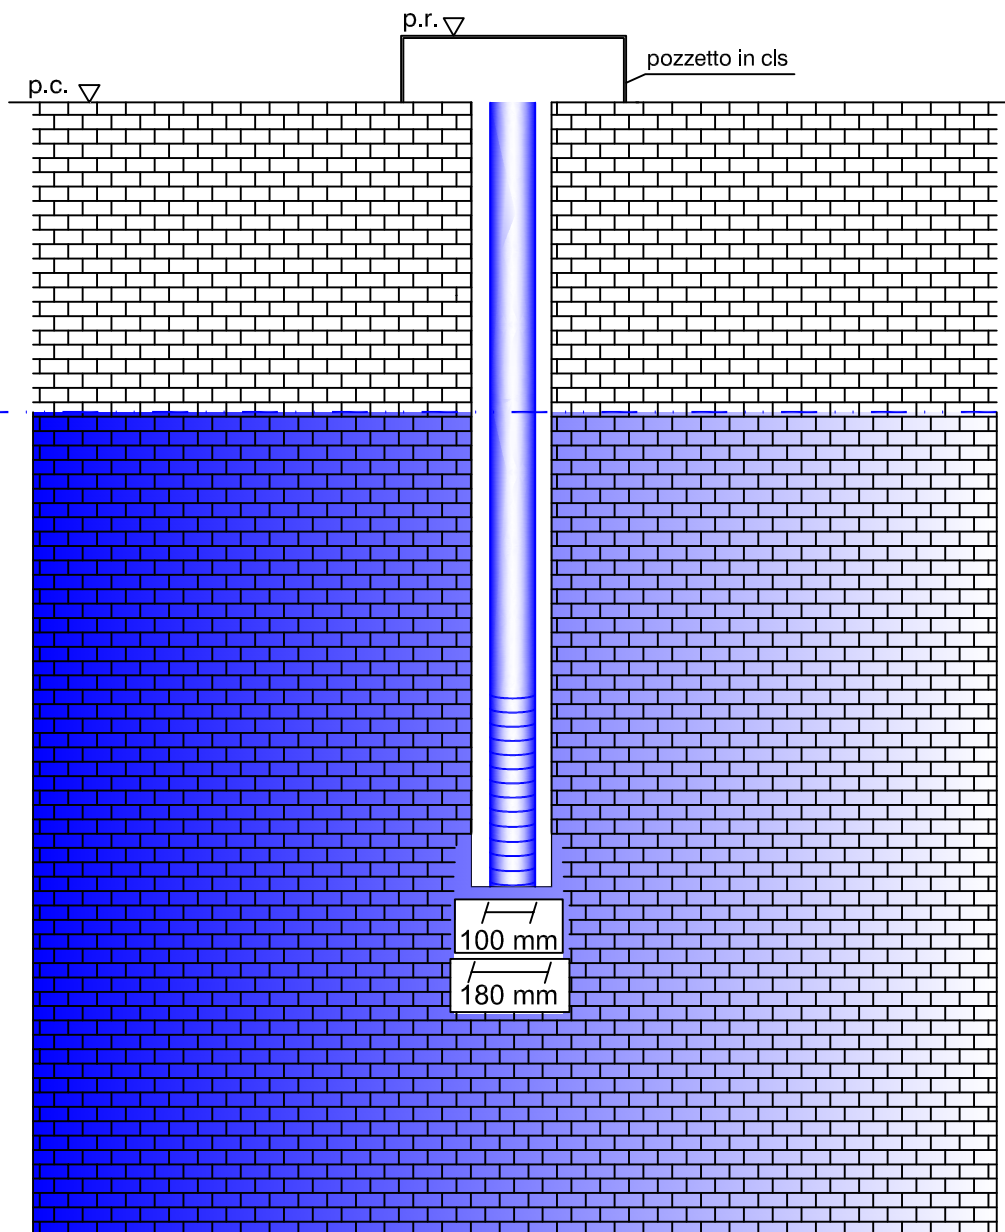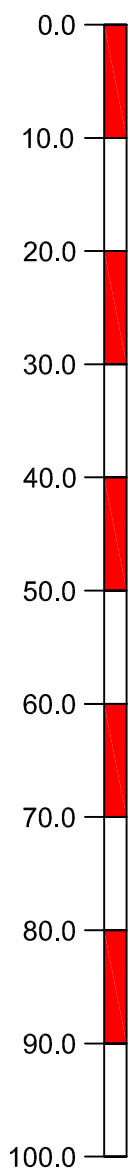

L.S. FALDA  
CARSICA  
▼  
29.53m da p.c.

CARATTERISTICHE COSTRUTTIVE POZZO : MATERIALE PVC

Profondità Pozzo (m da p.c.): 69.00 m

Tratto Cieco 1) (m da p.c.): 0.00-51.00 m

Tratto Finestrato 2) (m da p.c.): 51.00-69.00 m

Tratto Cieco 3) (m da p.c.):                     



Calcarei mediamente fratturati



Falda superficiale (accumuli idrici isolati)



Falda profonda (acquifero carsico)

COMMITTENTE: ILVA SpA in A.S.

SITO: Stab. ILVA SpA - Area Cave

ID. POZZO: P.4

DATA INIZIO PERFORAZIONE: 20/10/2016

DATA FINE PERFORAZIONE: 25/10/2016

Coordinate (UTM WGS84):


Nord\_X (m); Est\_Y (m)  
4489350.335; 686077.281

Quota p.c. (m slm): 34.154

Diametro perforaz.: 180mm

Diametro pozzo.: 100mm



ATTIVITA' GEOGNOSTICHE:

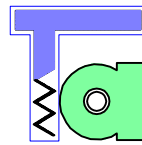

TOMA ABELE TRIVELLAZIONI s.r.l.

Via La Martella, 126  
Tel./fax 0835.261746 - 381960  
75100, Matera  
e-mail: toma.abele@tomaabele.com  
P.IVA e Cod. Fisc. 00657550778  
C.C.I.A.A. 64307

PROFONDITA'  
(m da p.c.)

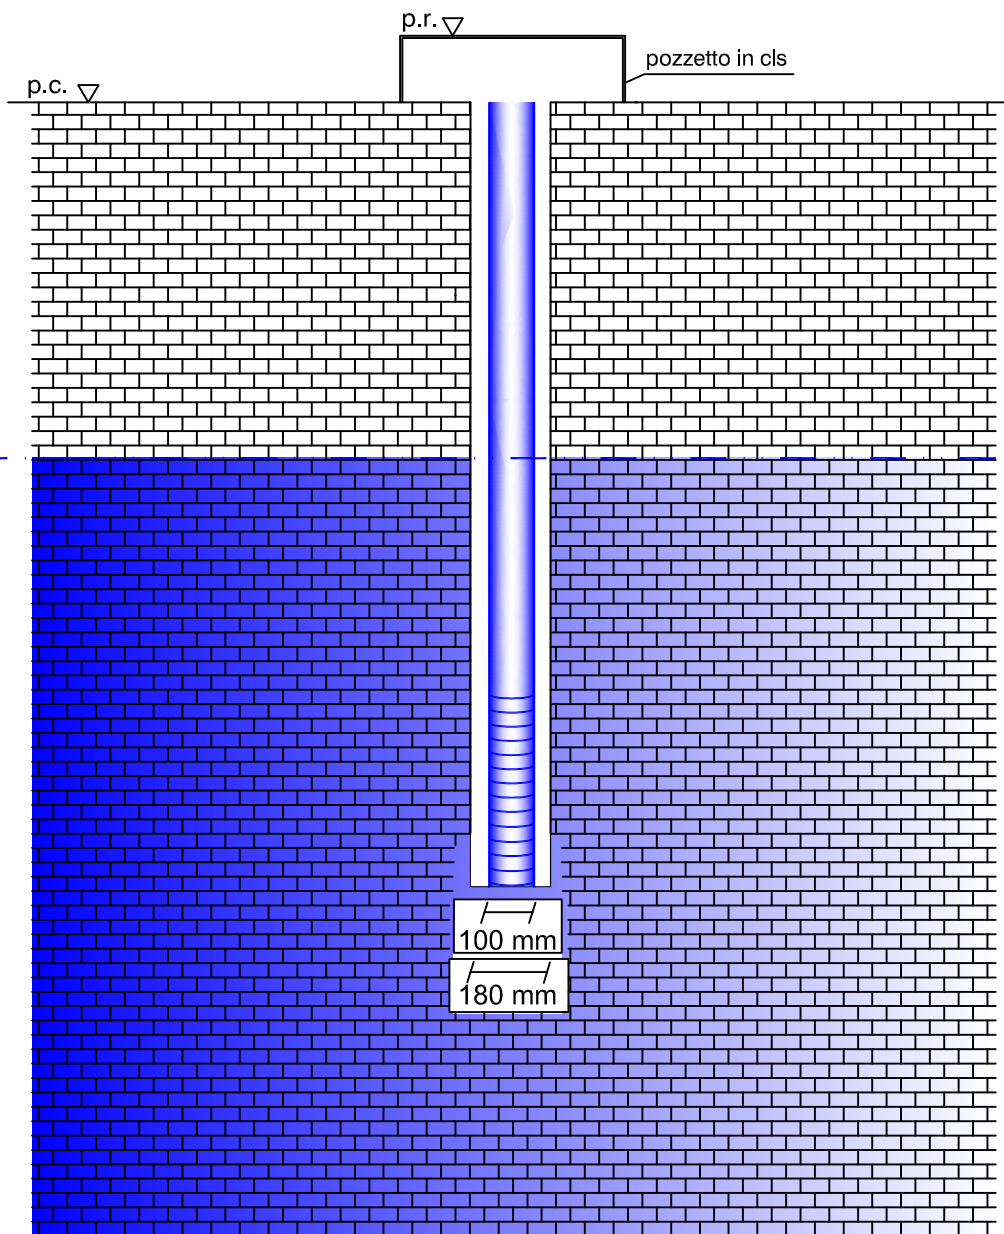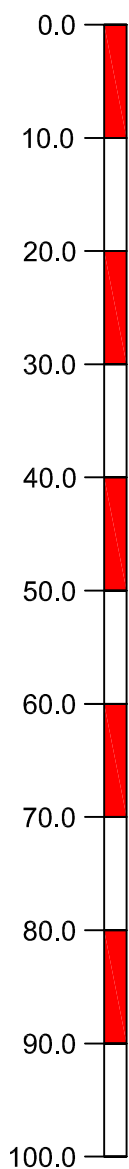

L.S. FALDA  
CARSIKA

31.79m da p.c.

CARATTERISTICHE COSTRUTTIVE POZZO : MATERIALE PVC

Profondità Pozzo (m da p.c.): 69.00 m

Tratto Cieco 1) (m da p.c.): 0.00-51.00 m

Tratto Finestrato 2) (m da p.c.): 51.00-69.00 m

Tratto Cieco 3) (m da p.c.):                     



Calcari mediamente fratturati



Falda superficiale (accumuli idrici isolati)



Falda profonda (acquifero carsico)

COMMITTENTE: ILVA SpA in A.S.

SITO: Stab. ILVA SpA - Area Cave

ID. POZZO: P.5

DATA INIZIO PERFORAZIONE: 26/10/2016

DATA FINE PERFORAZIONE: 31/10/2016

Coordinate (UTM WGS84):


Nord\_X (m); Est\_Y (m)  
4489468.830; 685975.056

Quota p.c. (m slm): 32.290

Diametro perforaz.: 180mm

Diametro pozzo.: 100mm



ATTIVITA' GEOGNOSTICHE:

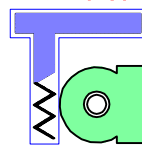

TOMA ABELE TRIVELLAZIONI s.r.l.

Via La Martella, 126  
Tel./fax 0835.261746 - 381960  
75100, Matera  
e-mail: toma.abele@tomaabele.com  
P.IVA e Cod. Fisc. 00657550778  
C.C.I.A.A. 64307

PROFONDITA'  
(m da p.c.)

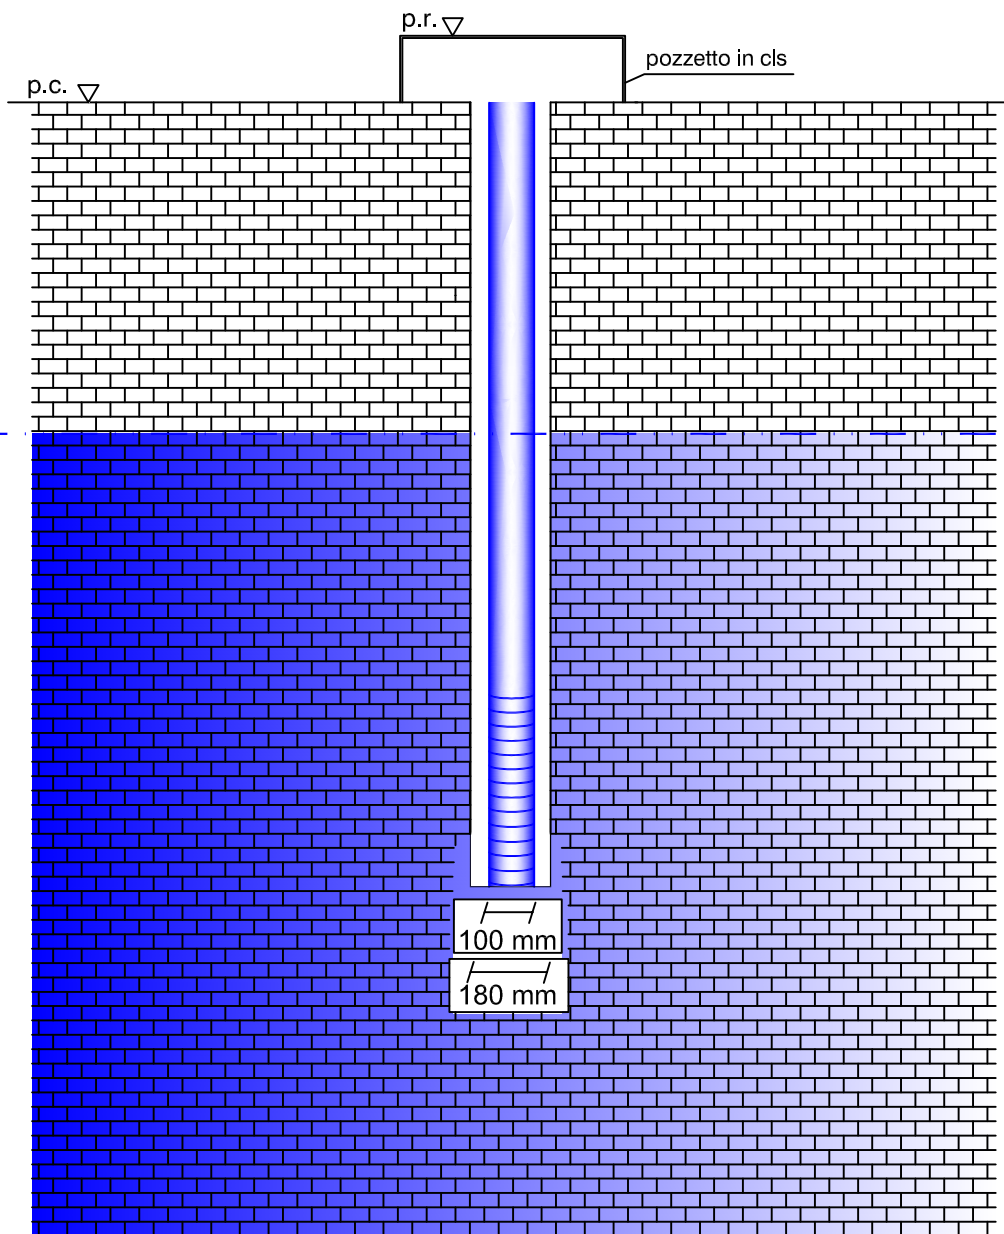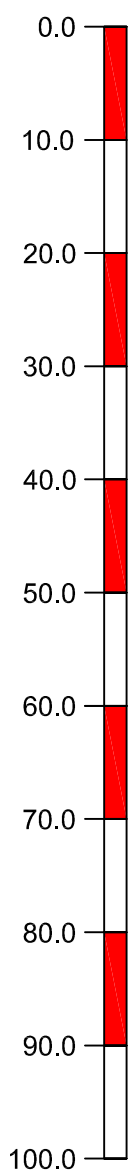

L.S. FALDA  
CARSIKA  
▼  
29.92m da p.c.

CARATTERISTICHE COSTRUTTIVE POZZO : MATERIALE PVC

Profondità Pozzo (m da p.c.): 69.00 m

Tratto Cieco 1) (m da p.c.): 0.00-51.00 m

Tratto Finestrato 2) (m da p.c.): 51.00-69.00 m

Tratto Cieco 3) (m da p.c.):                     



Calcrii mediamente fratturati



Falda superficiale (accumuli idrici isolati)



Falda profonda (acquifero carsico)