



# ALLEGATO 3

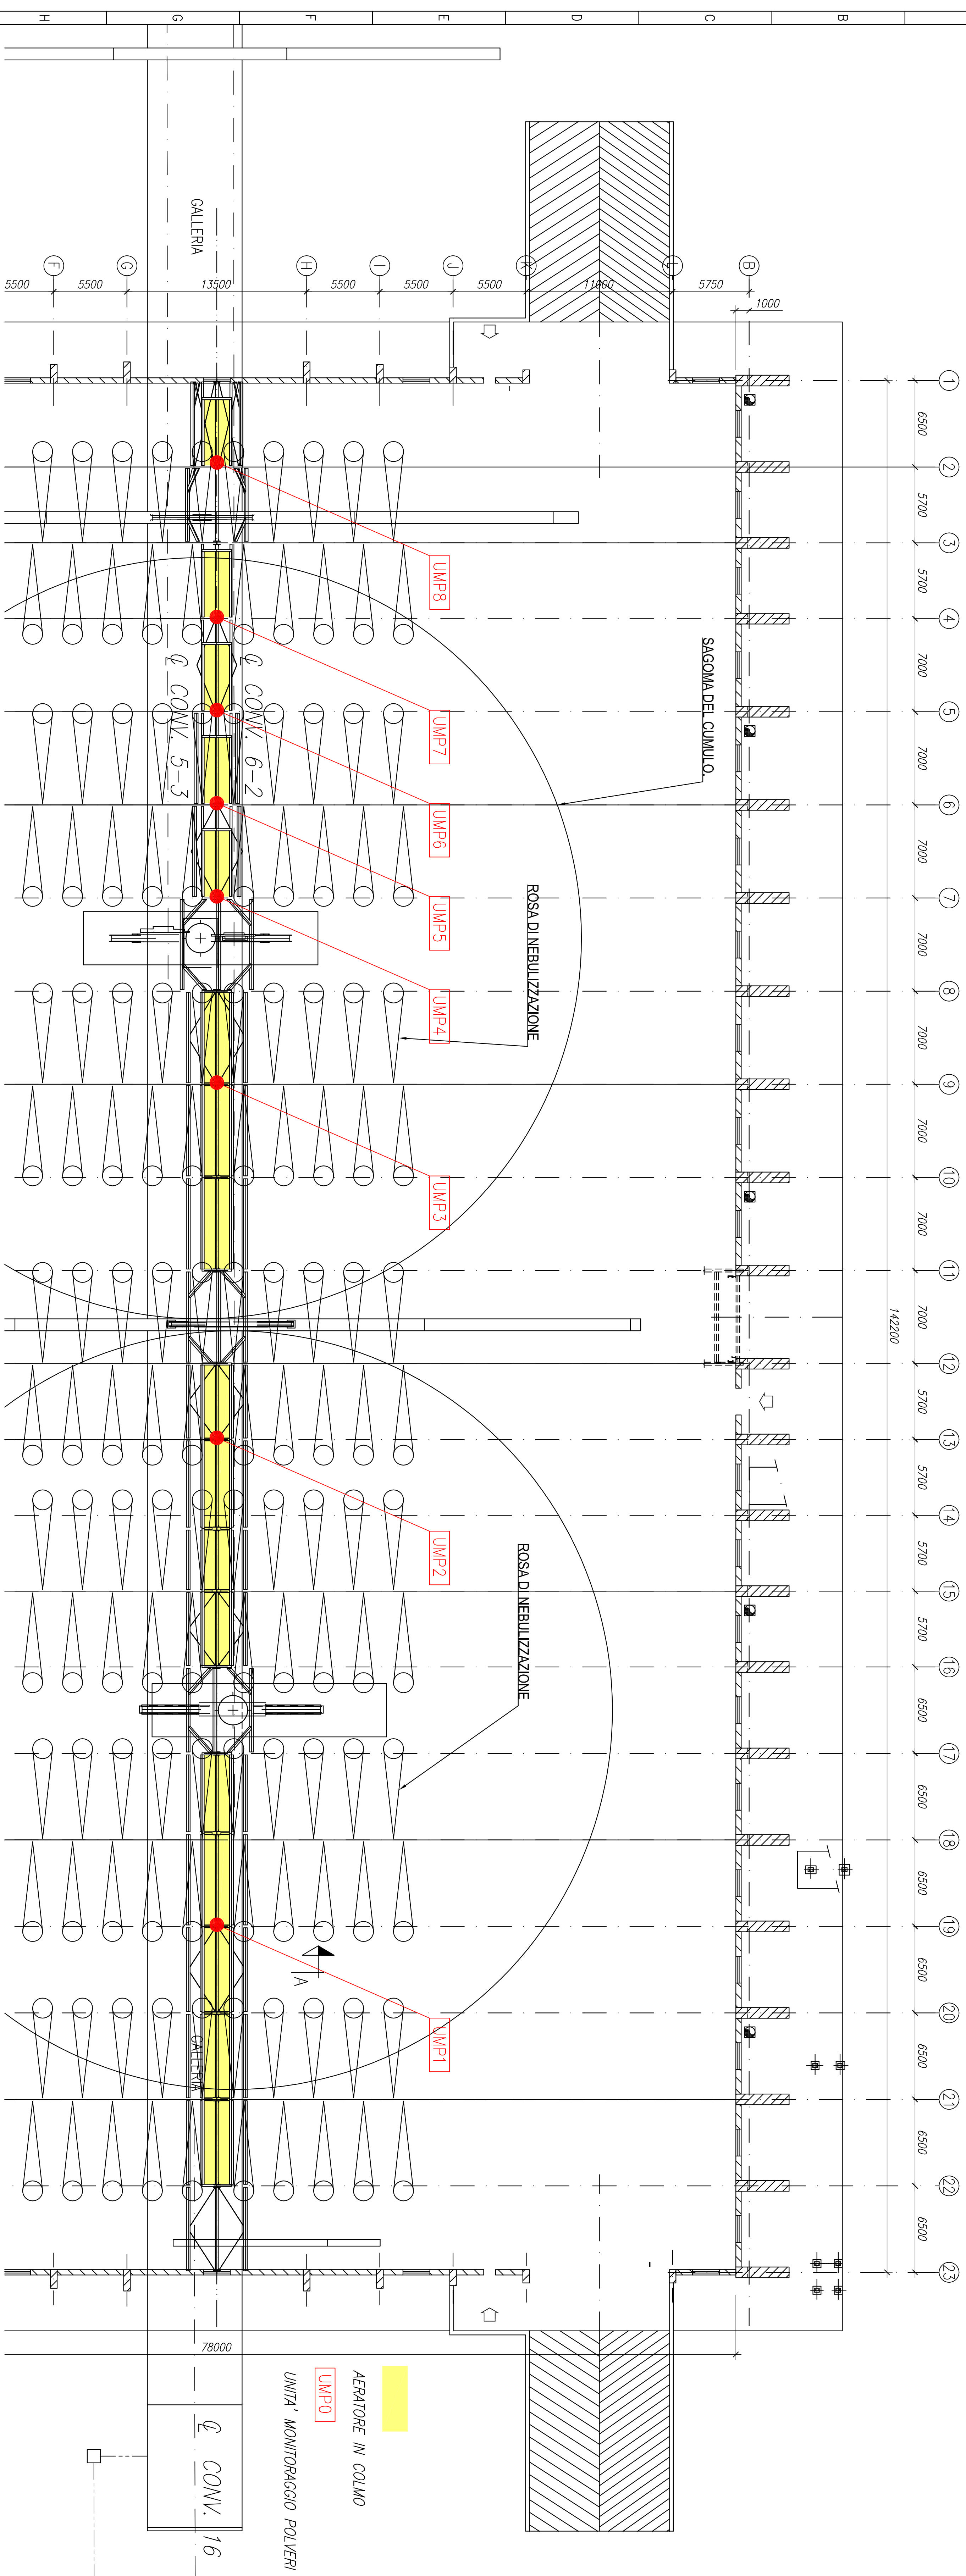


## SCALA 1:200



## SCALA 1:200

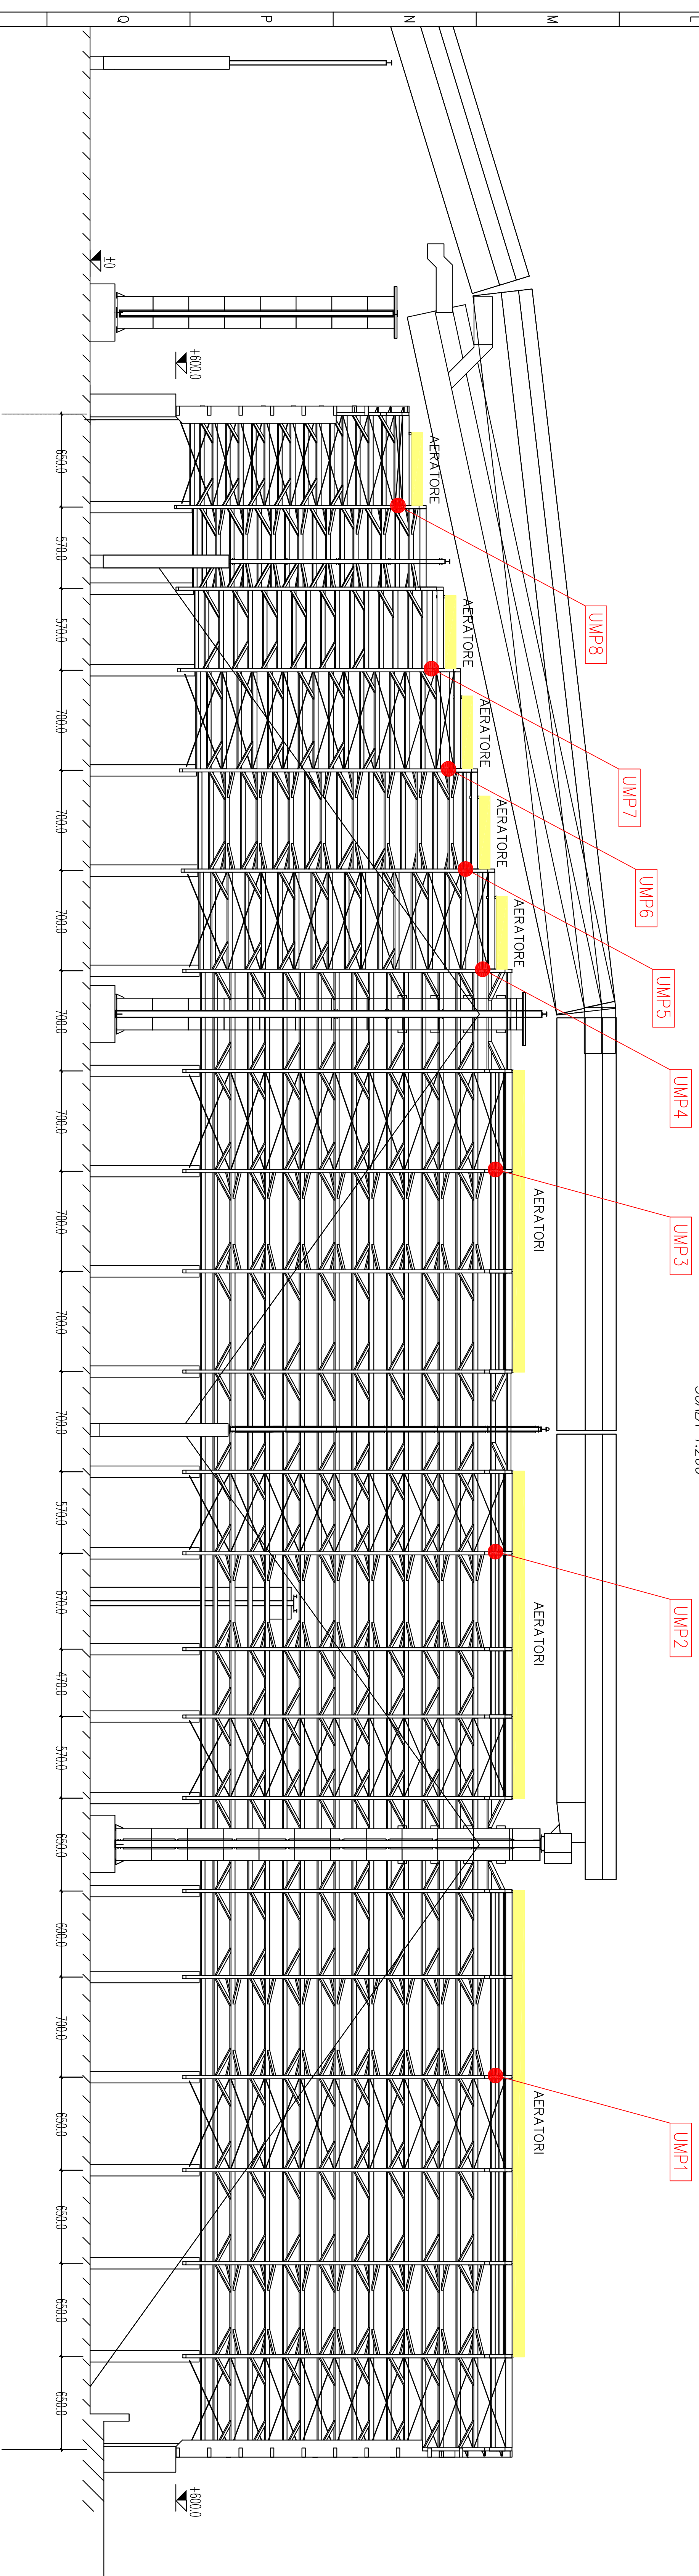

## DETTAGLIO POSIZIONAMENTO

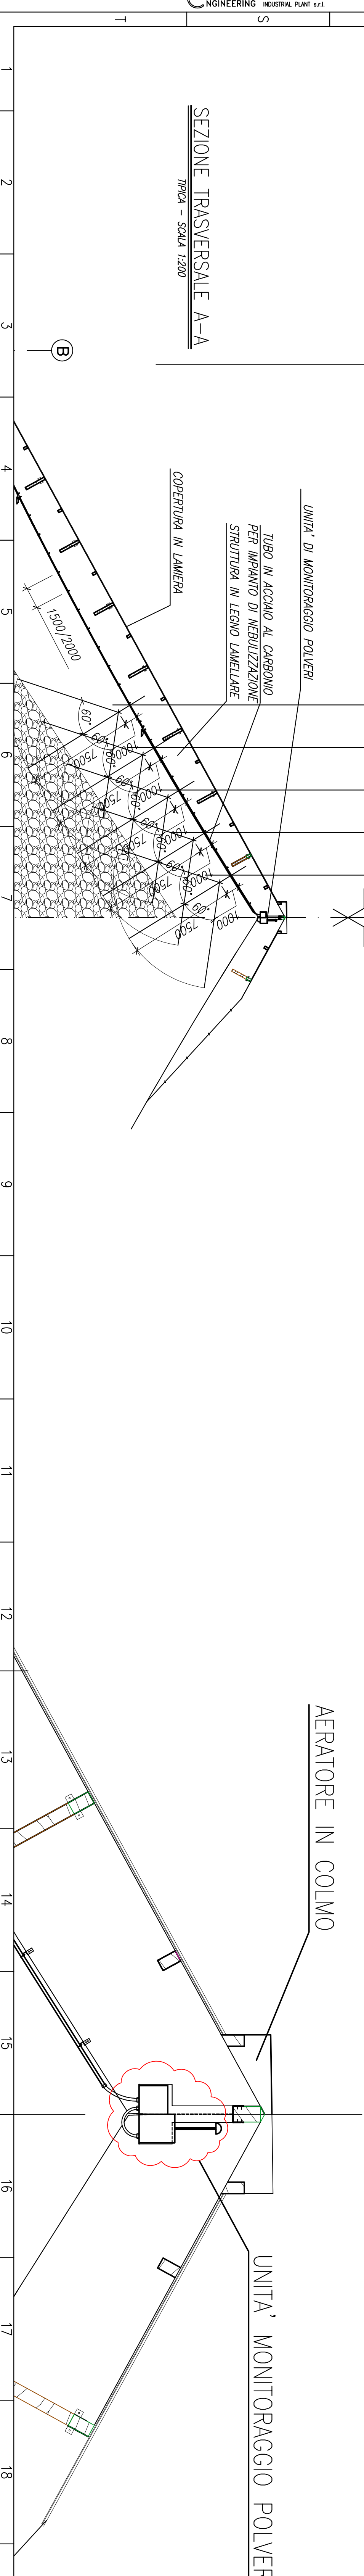

**COMUNE di STATTE**  
(Provincia di Taranto)

02

**ILVA**  
Stabilimento di  
TARANTO

S.S. APPIA Km. 648 - Taranto

PROGETTISTA

## ALLEGATO 3

UBICAZIONE UNITA' MONITORAGGIO POLVERI (UMP)  
COPERTURA NASTRI 5/3 - 6/2 (PARCO 2)