

RACCOMANDATA A.R.  
ANTICIPATA A MEZZO PEC

**Polo Ligure - Centrale Termoelettrica Vado Ligure**  
Via Diaz, 128 – 17047 Valleggia di Quiliano (SV) – Italia  
Tel. +39 019 77.54.111 – fax +39 019 77.54.785

Spett.le  
ISPRA  
Servizio Interdipartimentale per l'Indirizzo, il  
Coordinamento e il Controllo delle Attività Ispettive  
Via Vitaliano Brancati, 48  
00144 Roma  
[protocollo.ispra@ispra.legalmail.it](mailto:protocollo.ispra@ispra.legalmail.it)

Spett. le  
ARPA Liguria – Direzione Scientifica  
Via Bombrini, 8  
16149 Genova  
[arpal@pec.arpal.gov.it](mailto:arpal@pec.arpal.gov.it)

e, p.c.  
Spett.le  
Ministero dell'Ambiente e della Tutela del Territorio e del  
Mare  
DVA – DIV. IV – RISCHIO RILEVANTE E  
AUTORIZZAZIONE INTEGRATA AMBIENTALE  
Via Cristoforo Colombo, 44  
00147 Roma  
[aia@pec.minambiente.it](mailto:aia@pec.minambiente.it)

Vado Ligure, 22 FEB. 2018

Prot. 657

Oggetto: Autorizzazione Integrata Ambientale per l'esercizio della Centrale termoelettrica Vado Ligure della società Tirreno Power S.p.A., ubicata nei comuni di Vado Ligure e Quiliano (SV), rilasciata con Decreto n. 0000334 del 07/12/2017.  
Aggiornamento "Aree di stoccaggio di rifiuti".

Con riferimento alla nostra precedente nota n° 251 del 26 gennaio 2018, si rende necessario apportare alcune modifiche al deposito temporaneo presente in Centrale. In particolare effettueremo lo spostamento dell'area di stoccaggio denominata R45: resta pertanto invariata la Scheda Aree di stoccaggio dei rifiuti, rev. 0/2018 e viene aggiornata la planimetria di cui al disegno n° VLG2467CS53 dal titolo Aree di stoccaggio rifiuti, che Vi trasmettiamo nella revisione n.18 del 21 febbraio 2018.

Restiamo a disposizione per eventuali chiarimenti.

Distinti saluti,




Giorgio Torelli

Il Gestore dell'impianto



CVL/AMB



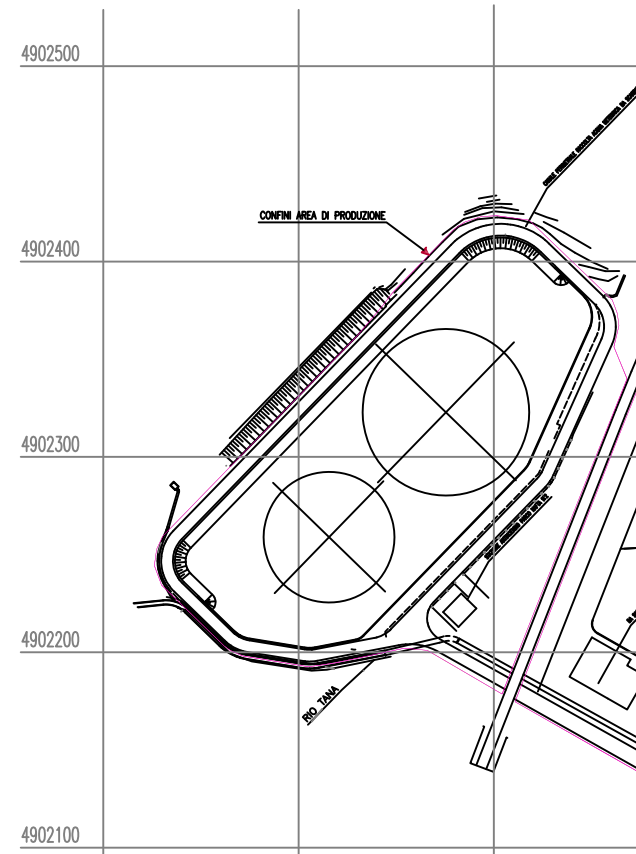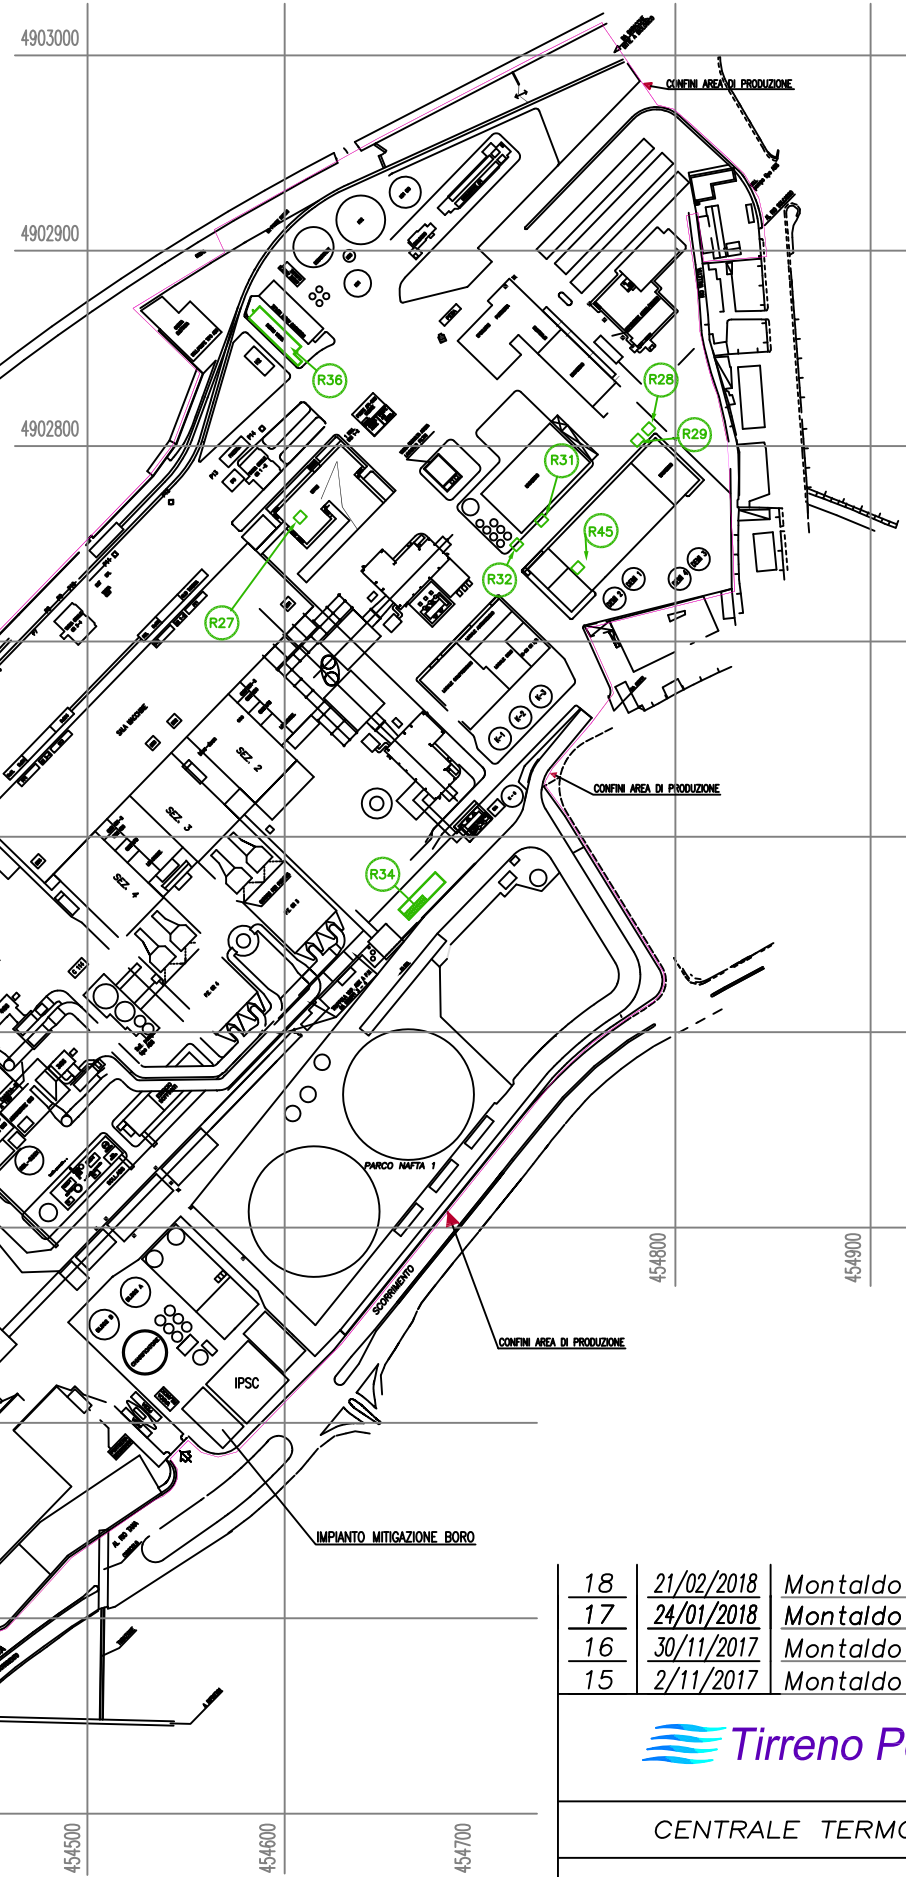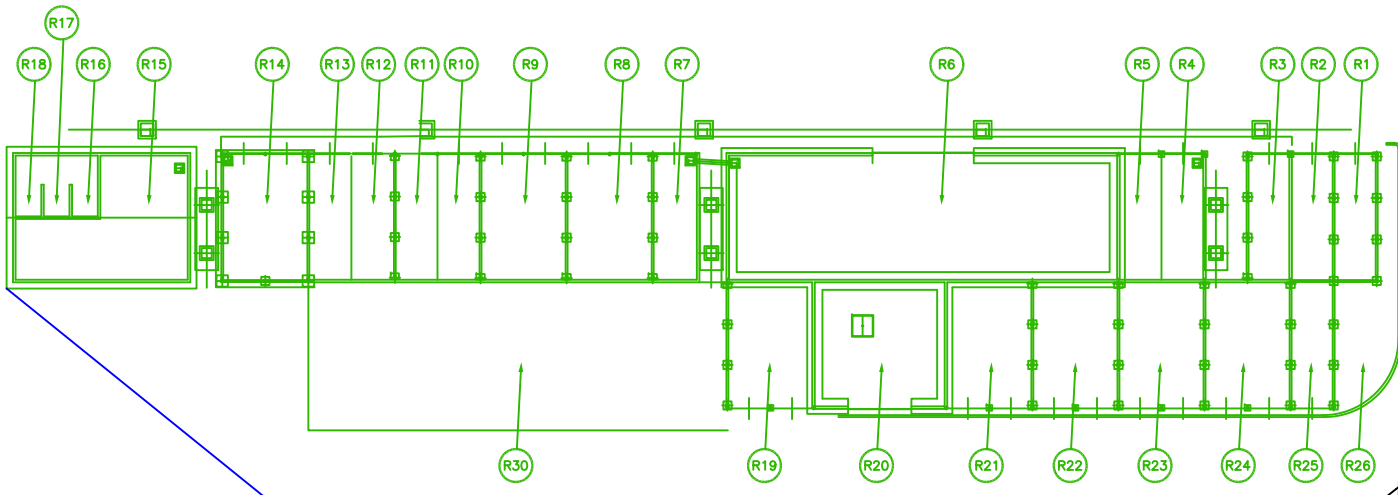

18	21/02/2018	Montaldo P.	Agg. Identificazione Aree Stocc. Rifiuti	Colaprico A.
17	24/01/2018	Montaldo P.	Adeg. nuova AIA Aree Stocc. Rifiuti	Colaprico A.
16	30/11/2017	Montaldo P.	Agg. Identificazione Aree Stocc. Rifiuti	Colaprico A.
15	2/11/2017	Montaldo P.	Agg. Identificazione Aree Stocc. Rifiuti	Colaprico A.



CENTRALE TERMOELETTRICA VADO LIGURE Data 26/07/2012

AUTORIZZAZIONE INTEGRATA AMBIENTALE	Dis. Nr. VLG2467CS53
AREE STOCCAGGIO RIFIUTI	Disegnato Zoppi TAV. Nr. 01
	Visto Brunasso di 01