


## 02.07.2018\_REPORT FOTOGRAFICO INTERVENTI DI MITIGAZIONE AMBIENTALE REALIZZATI

### LOTTO 0N

TAV.21548-MAN02-A07

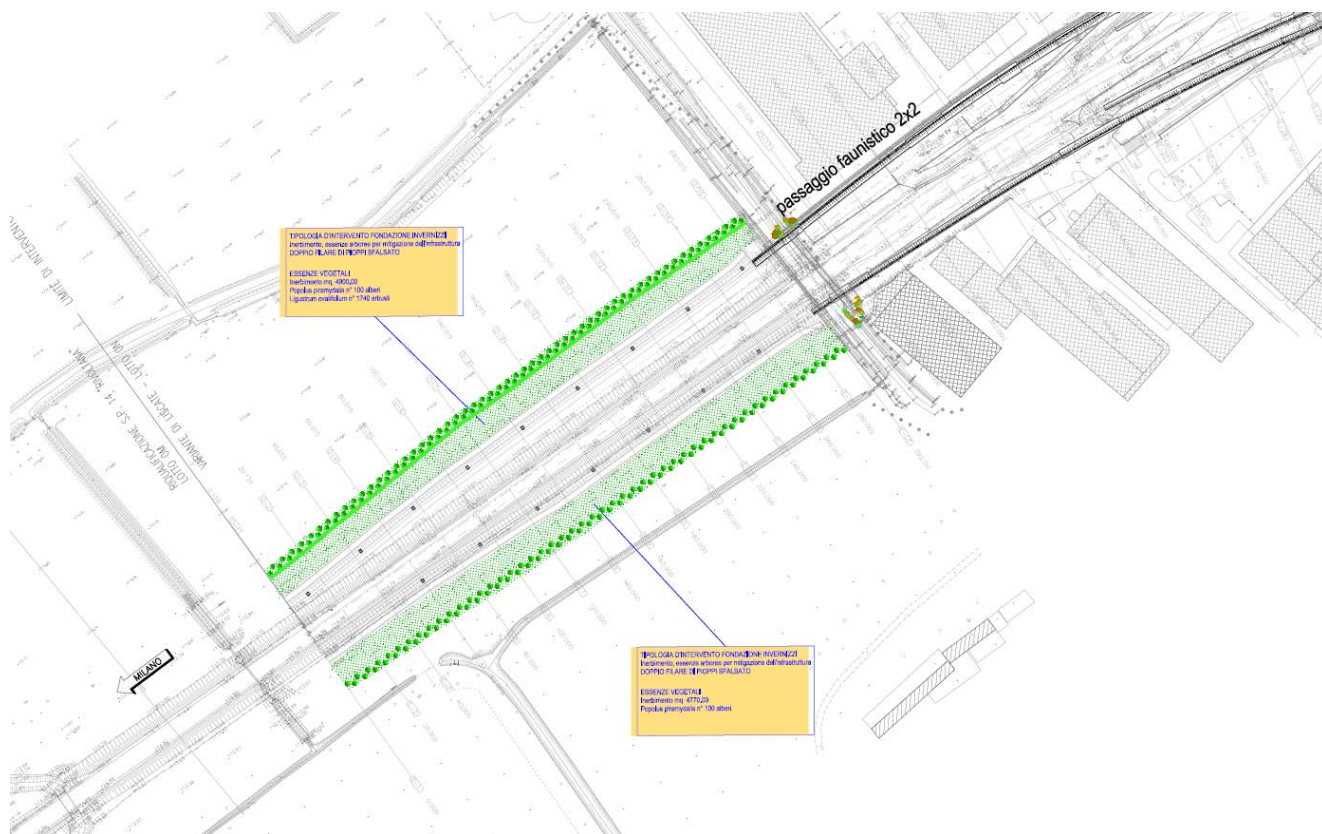












LOTTO 0M

TAV.24343-MAN02-A11

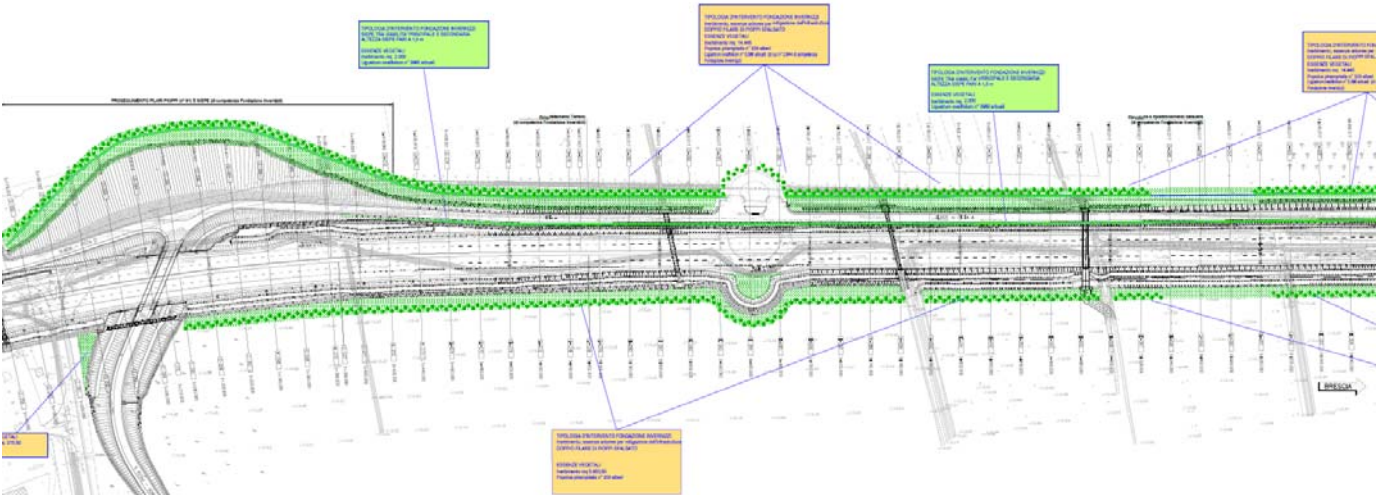




































TAV. 24344-MAM01-A08

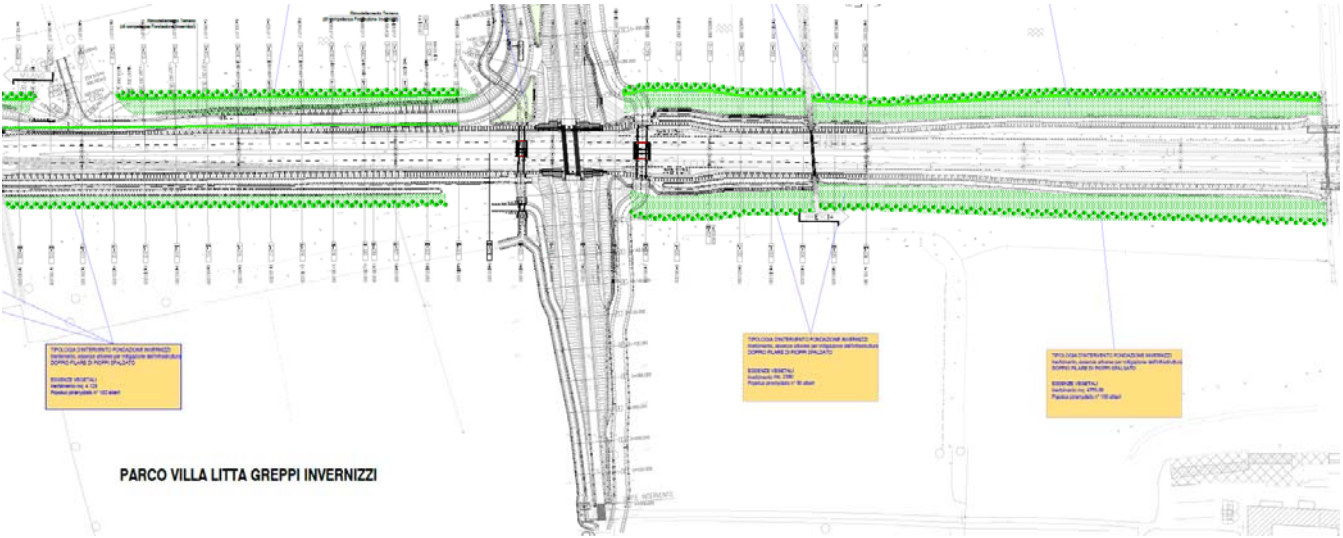

















Per Consorzio BBM (Arch. Gozzini) ..... *AK* .....  
Per Direzione Lavori (Ing. Marini) ..... *Elena Fiorini* .....