


02.07.2018_REPORT FOTOGRAFICO INTERVENTI DI MITIGAZIONE AMBIENTALE REALIZZATI

LOTTO 0L

TAV.22879-MAL01-A07

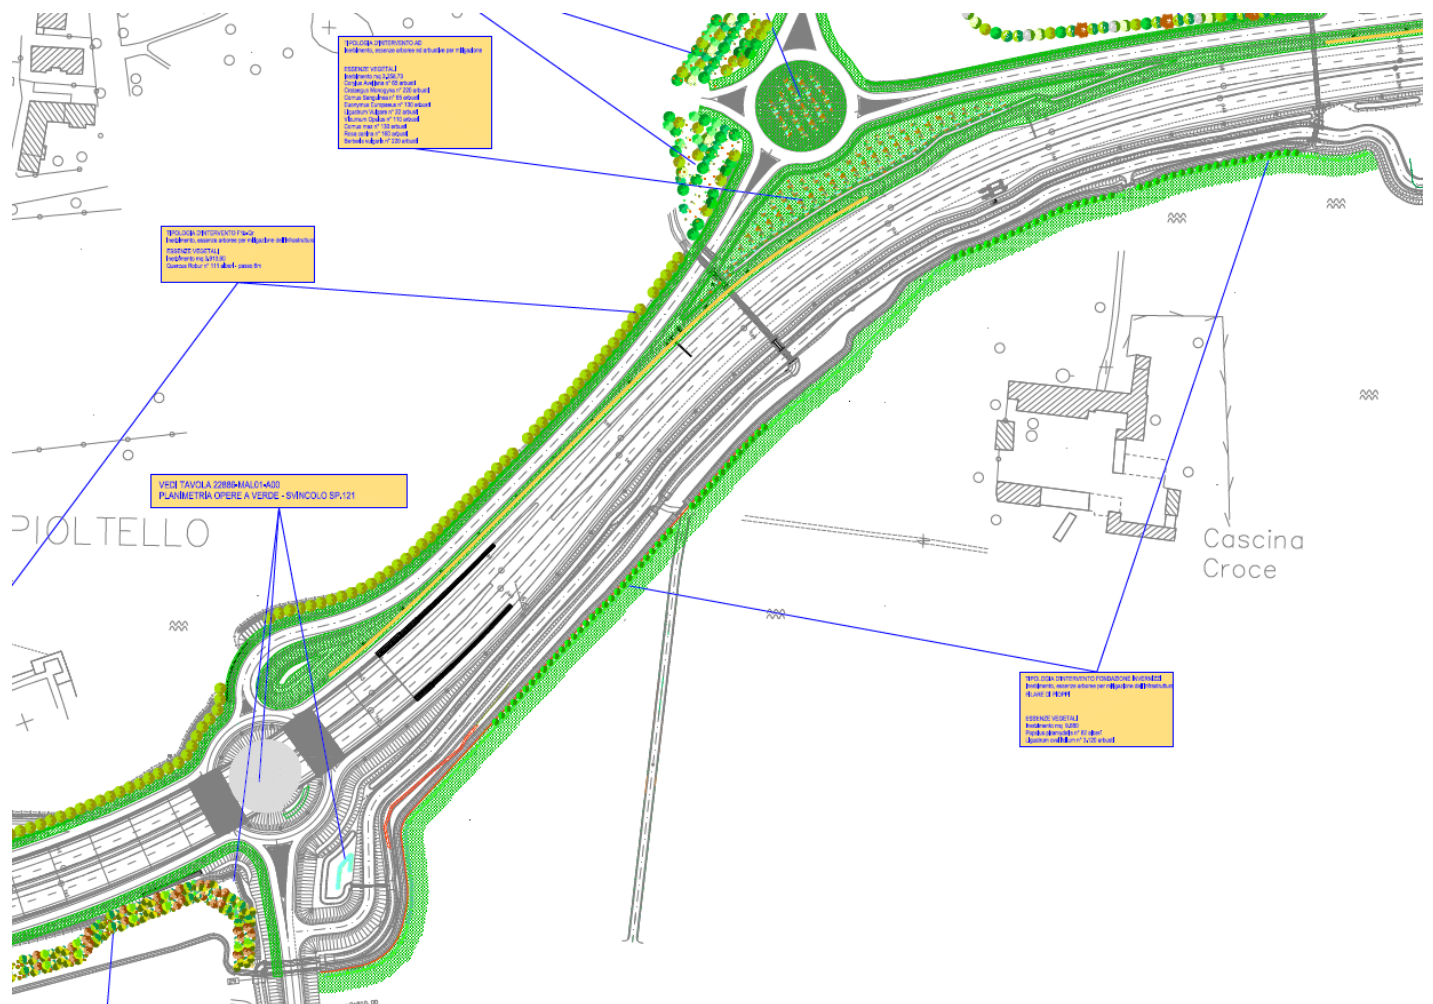








TAV.22880-MAL01-A07

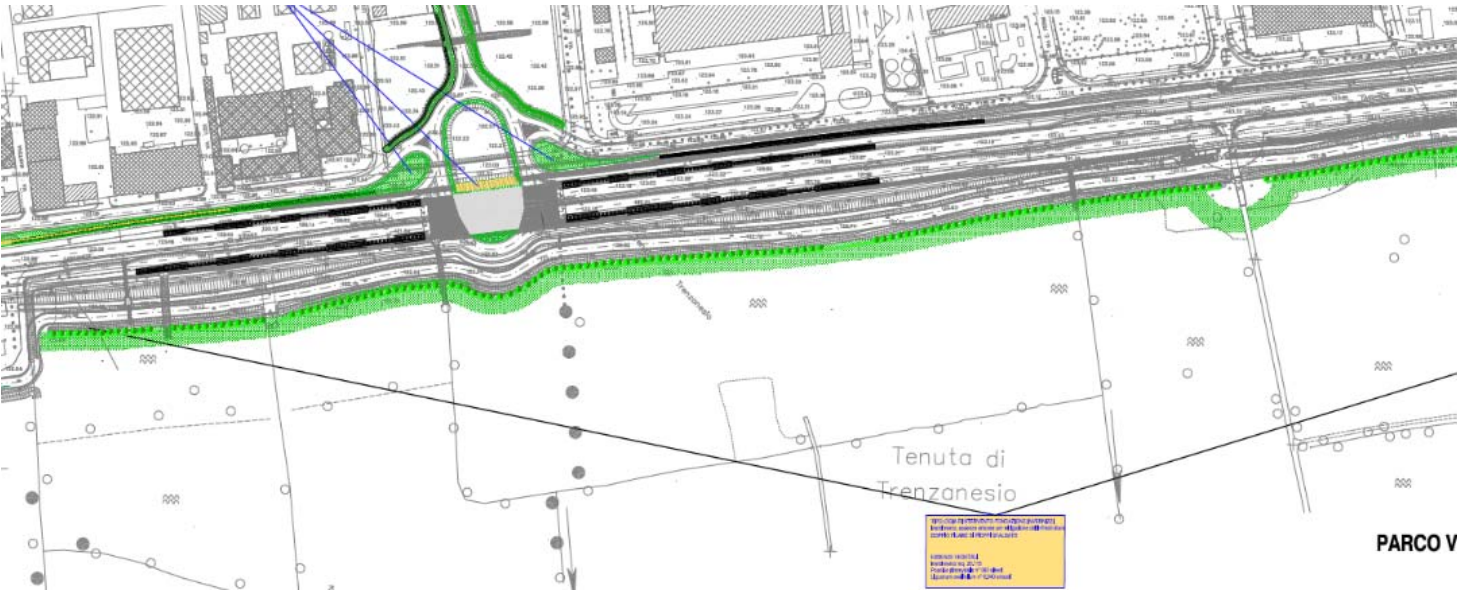










TAV.22881-MAL01-A07

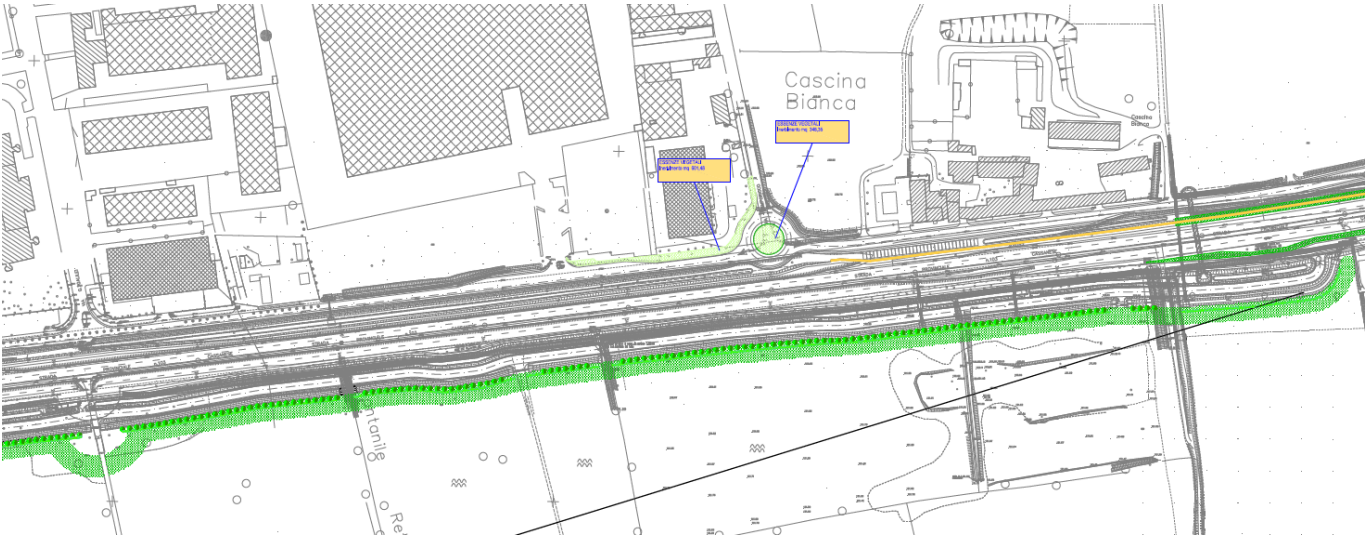





Per Consorzio BBM (Arch. Gozzini) *GH*

Per Direzione Lavori (Ing. Marini) *Elena Pizzini*