

COLLEGAMENTO AUTOSTRADALE DI CONNESSIONE
TRA LE CITTA' DI BRESCIA E MILANO
LOTTO 0M – RIQUALIFICAZIONE S.P.14 RIVOLTANA

VERBALE PIANTUMAZIONE E IDROSEMINA

Treviglio, li 03/12/2015

Con il presente verbale, si attesta che il giorno 03 Dicembre 2015 sono stati eseguiti correttamente i lavori di piantumazione e idrosemina lungo la Riqualificazione della S.P. 14 – Lotto 0M, secondo la planimetria di progetto, di seguito indicata:

41668-MAM01-A00 ;

Prato Verde:

Miscuglio SQM 070/0MN

Piante, arbusti, alberi SQM 072/0MN

Per Sicilville Srl

Per il Consorzio BBM

Per la Direzione Lavori

Per l'Alta Sorveglianza


.....
.....
.....
.....

SEZIONE A27 - O275 - E 275

SEZIONE A32 - O280 - E 280

SEZIONE A39 - O287 - E 287

SEZIONE A45 - O293 - E 293

SEZIONE A52 - O300 - E 300

SEZIONE A58 - O306 - E 306

SEZIONE A62 - O310 - E 310

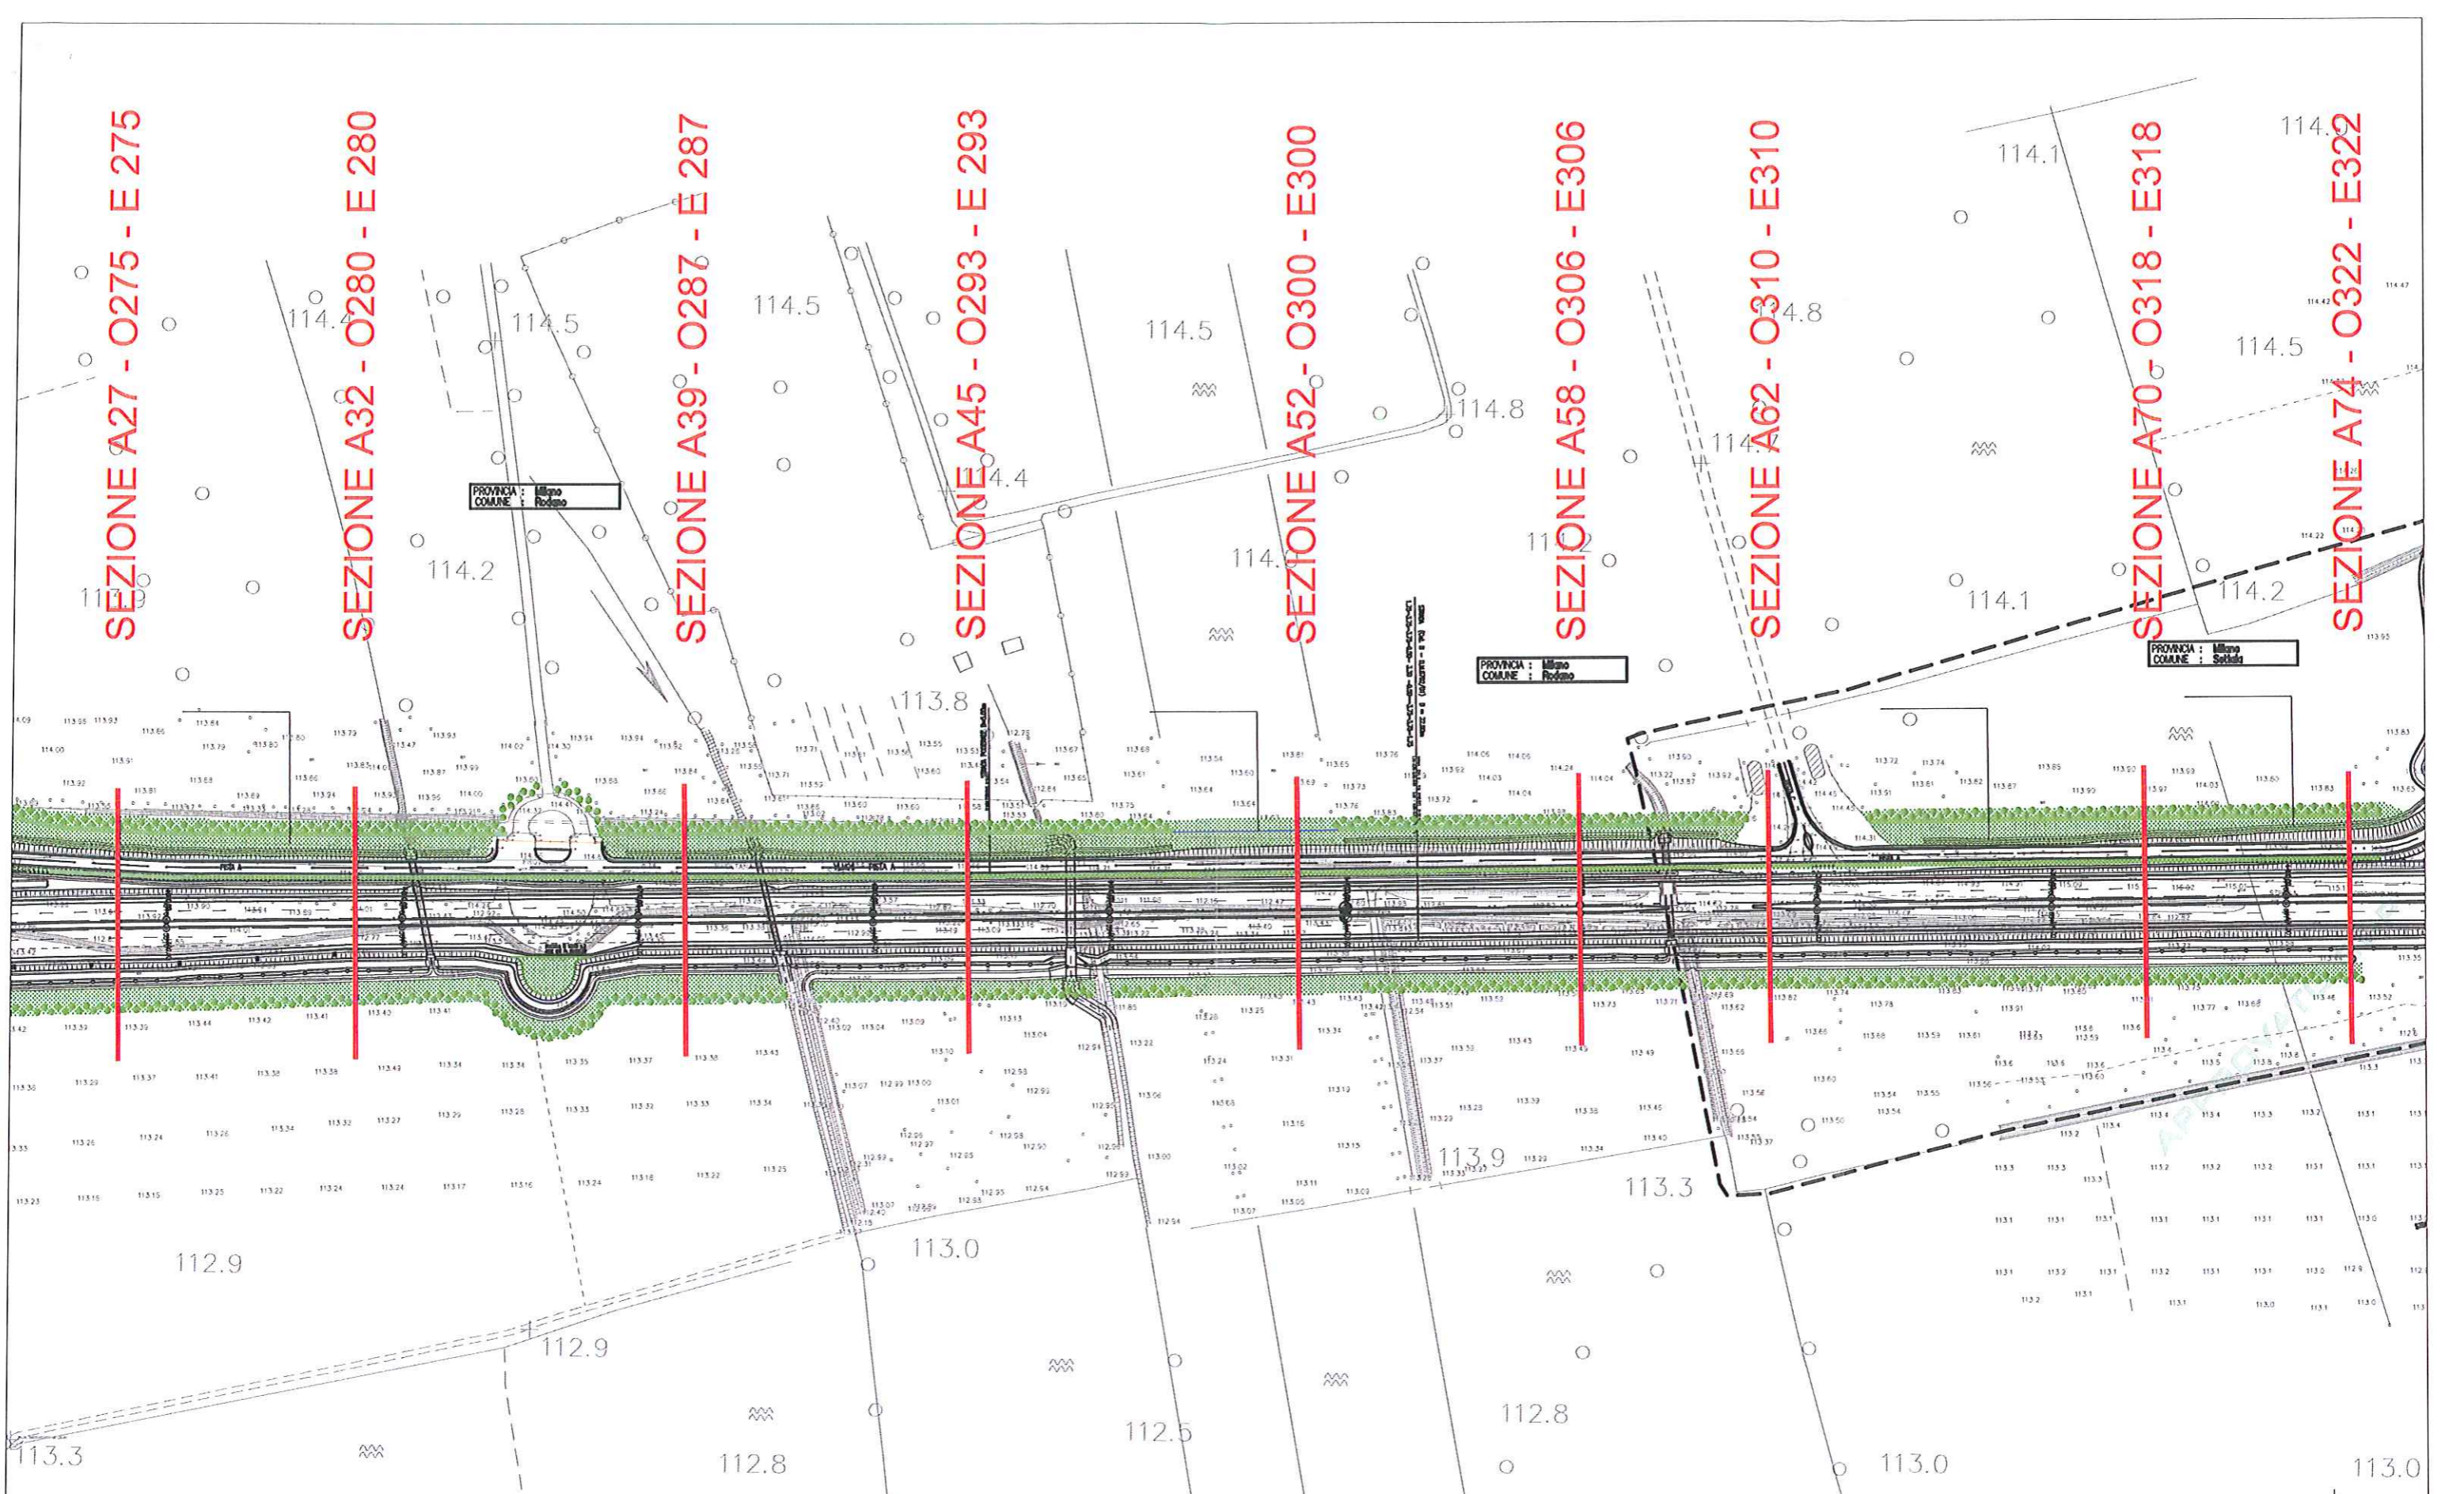
SEZIONE A70 - O318 - E 318


SEZIONE A74 - O322 - E 322

PROVINCIA : Milano
COMUNE : Rodeno

PROVINCIA : Milano
COMUNE : Rodeno

PROVINCIA : Milano



-  RIQUALIFICAZIONE STRADA PROVINCIALE "RIVOLTANA"
-  STRADA LOCALE
-  FILARI PIOPPI

112.9 Società di Progetto
Brebemi SpA



VERBALE DI CONSTATAZIONE DELLE OPERE ESEGUITE

LOTTO COSTRUTTIVO 1.4

Data: 10-12-2015

WBS/OPERA: Lotti 0N – 0M piantumazione presso aree limitrofe alla Fondazione Invernizzi

Il giorno 10 del mese di dicembre dell'anno 2015, i sottoscritti:

- Per A.S. Geom. Carlo Borromeo
- Per la DL. Ing. Lavinio Troli
- Per il CG Ing. Gianluca Piovano

hanno constatato l'attività di piantumazione in corrispondenza della Fondazione Invernizzi (lotti 0N – 0M) e più in particolare la messa a dimora del singolo filare di Pioppi posto a Sud della Rivoltana SP14 e la messa a dimora del singolo filare di Pioppi posto a Nord della Rivoltana SP14 i cui tratti vengono meglio riportati nelle planimetrie e nei report fotografico allegati.

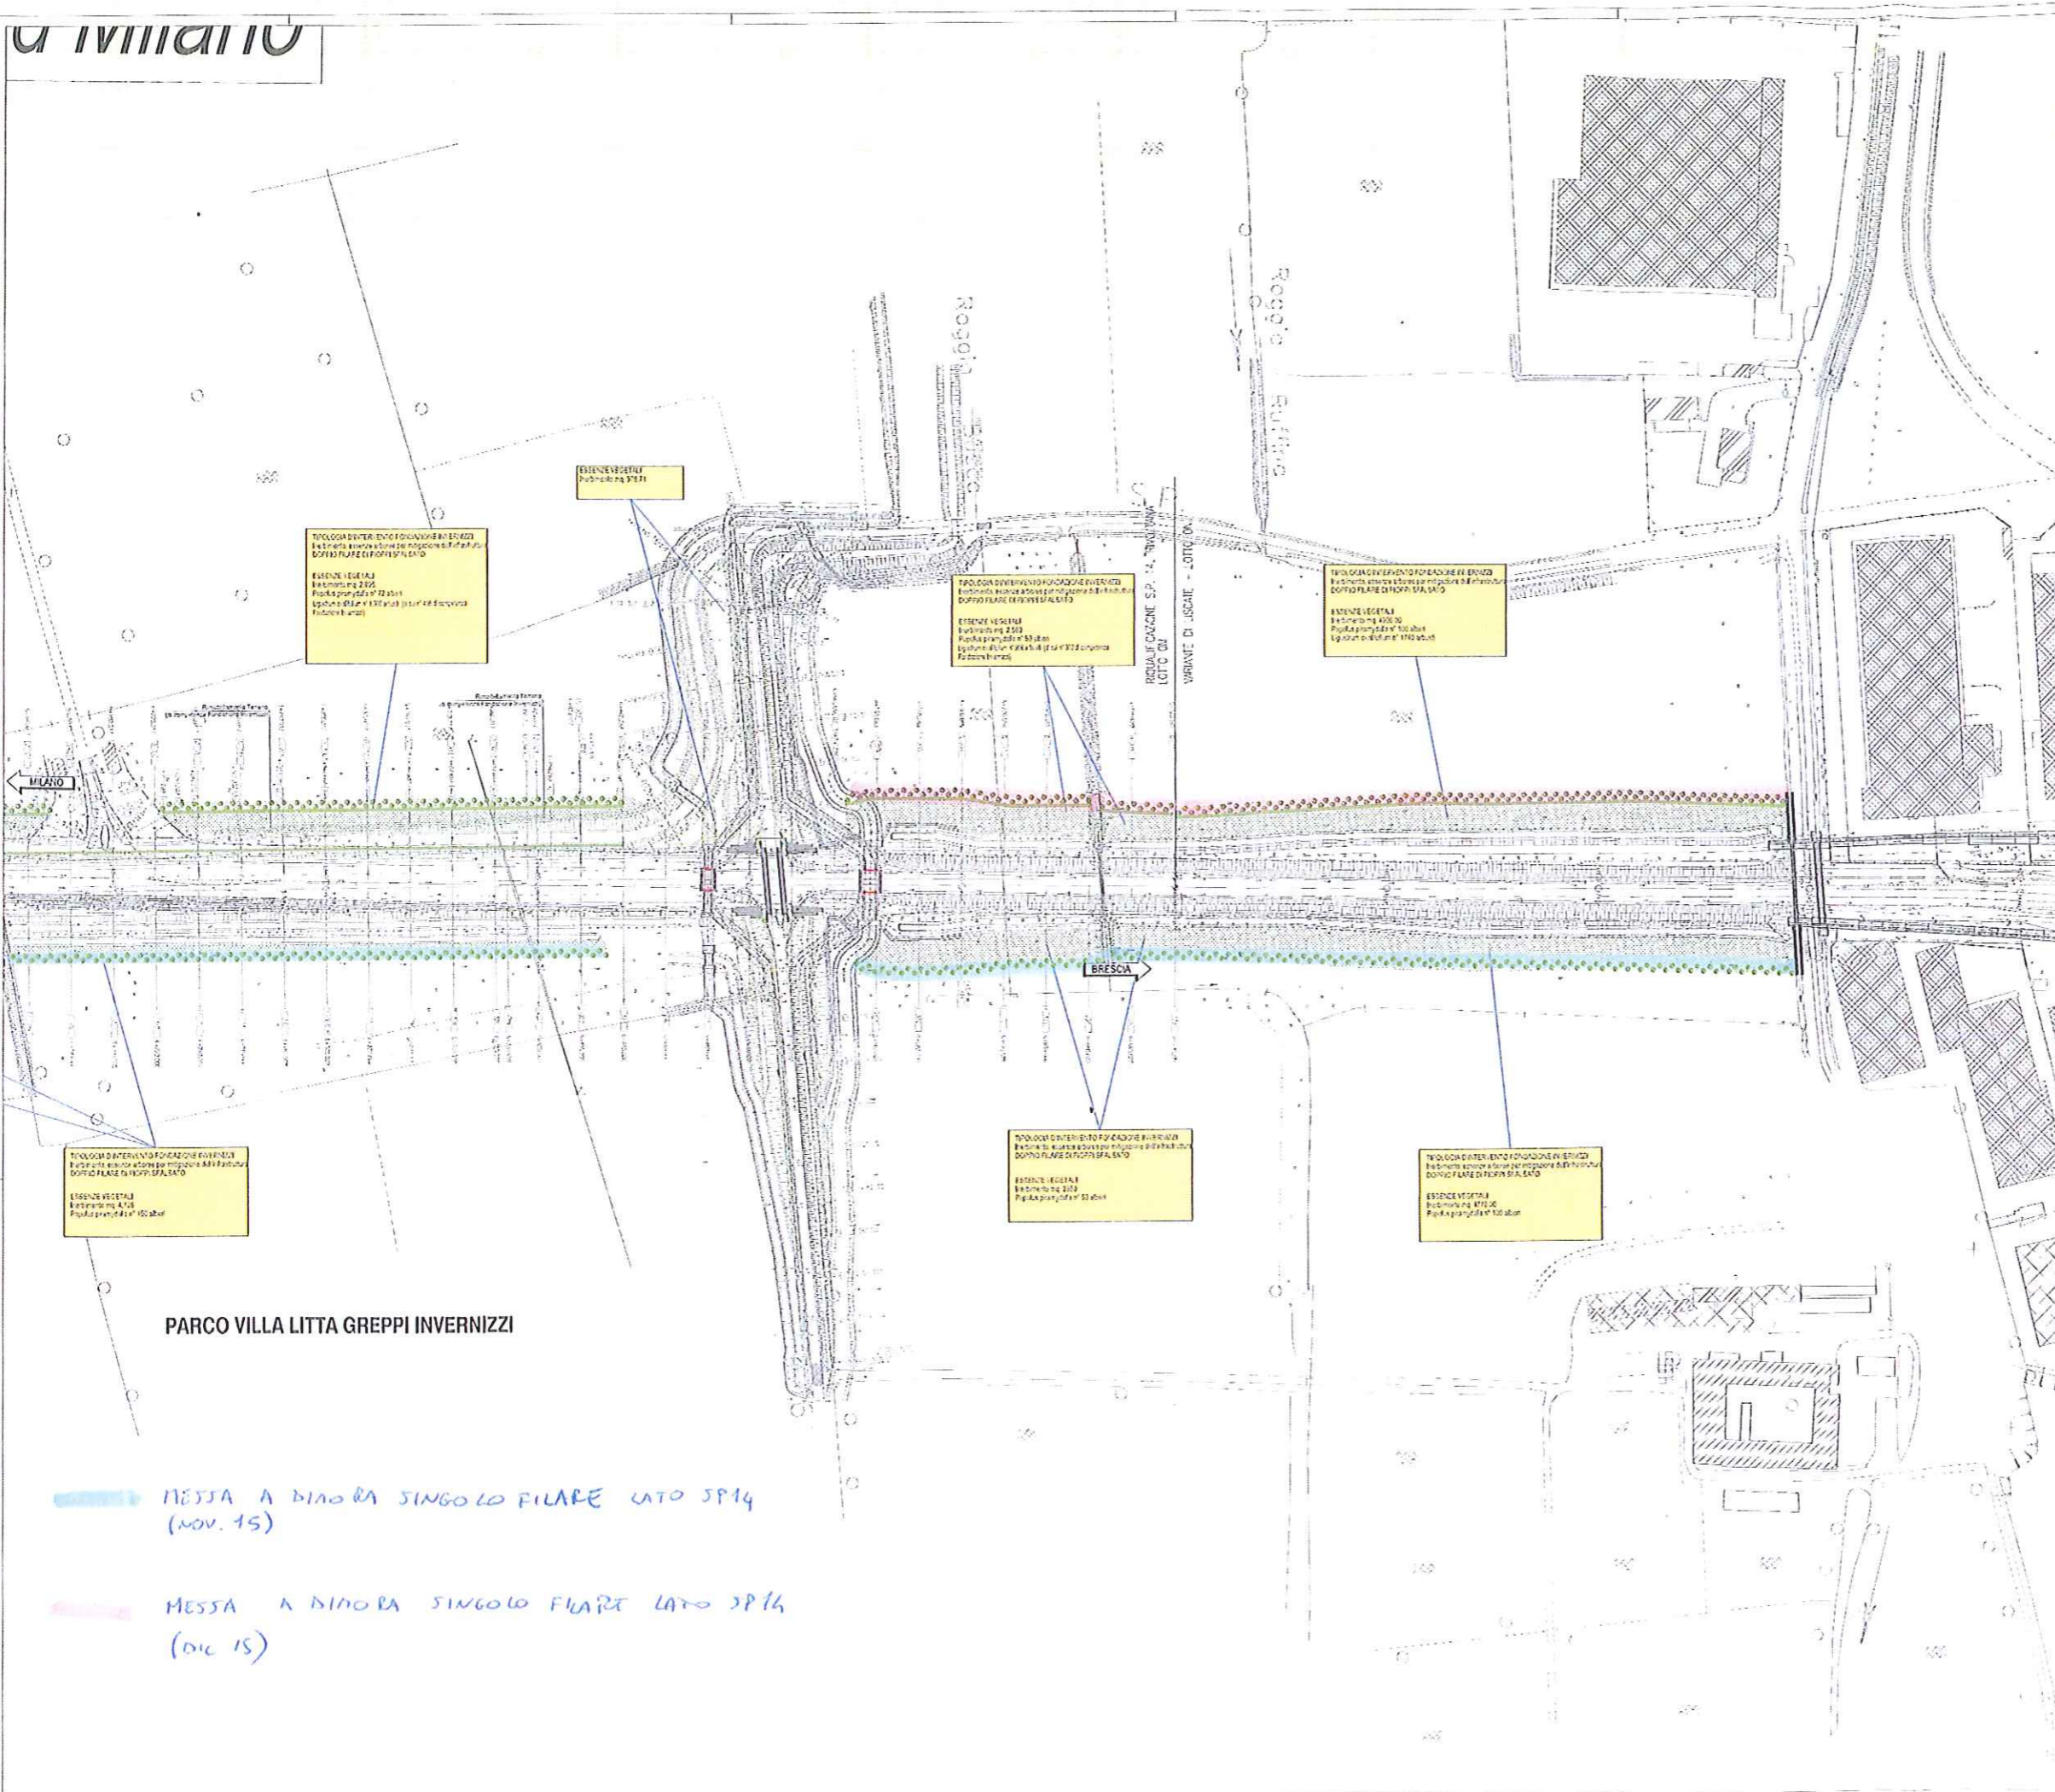
Questo verbale è redatto in un unico originale.

Per il Consorzio BBM
(G. Piovano)

Per la Direzione Lavori
(L. Troli)

Per Alta Sorveglianza
(C. Borromeo)










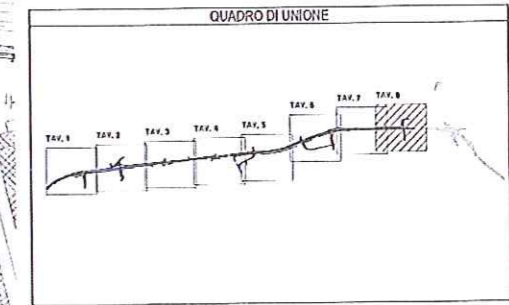
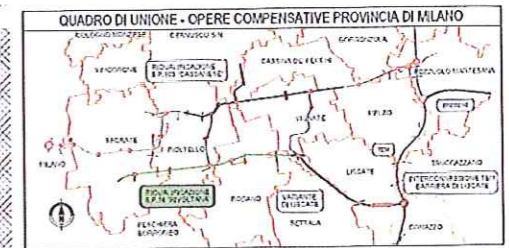

PARCO VILLA LITTA GREPPI INVERNIZZI

MESSA A DIMORA SINGOLO FILARE LATO SP14 (NOV. 15)

MESSA A DIMORA SINGOLO FILARE LATO SP14 (DIC. 15)

CONSORZIO B.B.M.

COLLEGAMENTO AUTOSTRADALE DI CONNESSIONE TRA LE CITTÀ DI BRESCIA E MILANO

PARCO AUTORIZZATIVO D. LGS 163/2008
 DELIBERA DI P.R. DI APPROVAZIONE DEL PROGETTO DEFINITIVO N° 42/2009

PROGETTO ESECUTIVO

OPERE CONNESSE E COMPENSATIVE
LOTTO OM - RIQUALIFICAZIONE SP N. 14 "RIVOLTANA"
MITIGAZIONE AMBIENTALE
OPERE A VERDE
PLANIMETRIA GENERALE - TAV. 8







COLLEGAMENTO AUTOSTRADALE DI CONNESSIONE
TRA LE CITTA' DI BRESCIA E MILANO
LOTTO 0M – RIQUALIFICAZIONE S.P.14 RIVOLTANA

VERBALE PIANTUMAZIONE E IDROSEMINA

Treviglio, li 18/12/2015

Con il presente verbale, si attesta che il giorno 18 Dicembre 2015 sono stati eseguiti correttamente i lavori di piantumazione e idrosemina lungo la Riqualificazione della S.P. 14 – Lotto 0M, secondo la planimetria di progetto, di seguito indicata:

24343-MAM01-A08 ;

Prato Verde:

Miscuglio SQM 070/0MN

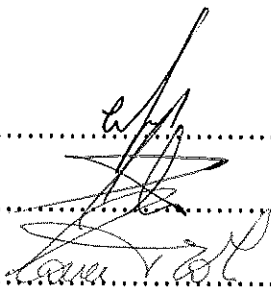
Piante, arbusti, alberi SQM 072/0MN

Per Sicilville Srl

Per il Consorzio BBM

Per la Direzione Lavori

Per l'Alta Sorveglianza


.....
.....
.....
.....

COLLEGAMENTO AUTOSTRADALE DI CONNESSIONE
TRA LE CITTA' DI BRESCIA E MILANO
LOTTO 0M – RIQUALIFICAZIONE S.P.14 RIVOLTANA

VERBALE PIANTUMAZIONE E IDROSEMINA

Treviglio, li 16/04/2015

Con il presente verbale, si attesta che il giorno 14 Novembre 2014 sono stati eseguiti correttamente i lavori di piantumazione e idrosemina lungo la Riqualificazione della S.P. 14 – Lotto 0M, secondo le planimetrie di progetto, di seguito indicate:

24338-MAM01-A02 ;

Prato Verde:

Miscuglio SQM 070/0MN

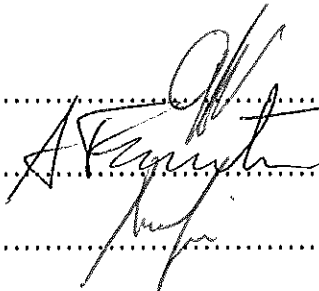
Piante, arbusti, alberi SQM 072/0MN

Per Sicilville Srl

Per il Consorzio BBM

Per la Direzione Lavori

Per l'Alta Sorveglianza


.....
.....
.....
.....

COLLEGAMENTO AUTOSTRADALE DI CONNESSIONE
TRA LE CITTA' DI BRESCIA E MILANO
LOTTO 0M – RIQUALIFICAZIONE S.P.14 RIVOLTANA

VERBALE PIANTUMAZIONE E IDROSEMINA

Treviglio, li 16/04/2015

Con il presente verbale, si attesta che il giorno 16 Novembre 2014 sono stati eseguiti correttamente i lavori di piantumazione e idrosemina lungo la Riqualificazione della S.P. 14 – Lotto 0M, secondo le planimetrie di progetto, di seguito indicate:

24339-MAM01-A05 ;

Prato Verde:

Miscuglio SQM 070/0MN

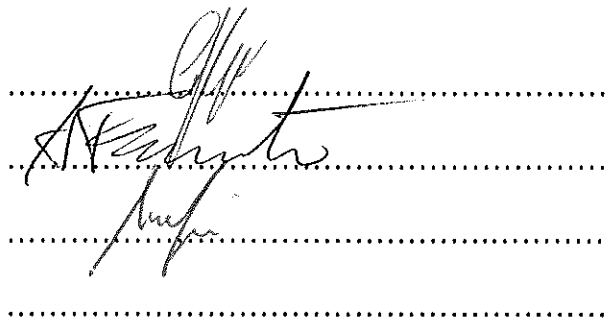
Piante, arbusti, alberi SQM 072/0MN

Per Sicilville Srl

Per il Consorzio BBM

Per la Direzione Lavori

Per l'Alta Sorveglianza


.....
.....
.....
.....

COLLEGAMENTO AUTOSTRADALE DI CONNESSIONE
TRA LE CITTA' DI BRESCIA E MILANO
LOTTO 0M – RIQUALIFICAZIONE S.P.14 RIVOLTANA

VERBALE PIANTUMAZIONE E IDROSEMINA

Treviglio, li 16/04/2015

Con il presente verbale, si attesta che il giorno 07 Dicembre 2014 sono stati eseguiti correttamente i lavori di piantumazione e idrosemina lungo la Riqualficazione della S.P. 14 – Lotto 0M, secondo le planimetrie di progetto, di seguito indicate:

24340-MAM01-A05 ;

24342-MAM01-A05 ;

Prato Verde:

Miscuglio SQM 070/0MN

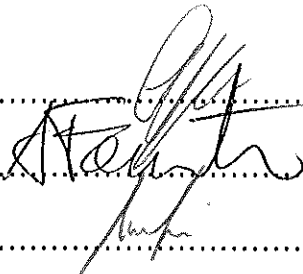
Piante, arbusti, alberi SQM 072/0MN

Per Sicilville Srl

Per il Consorzio BBM

Per la Direzione Lavori

Per l'Alta Sorveglianza


.....
.....
.....
.....

COLLEGAMENTO AUTOSTRADALE DI CONNESSIONE
TRA LE CITTA' DI BRESCIA E MILANO
LOTTO 0M – RIQUALIFICAZIONE S.P.14 RIVOLTANA

VERBALE PIANTUMAZIONE E IDROSEMINA

Treviglio, li 16/04/2015

Con il presente verbale, si attesta che il giorno 08 Dicembre 2014 sono stati eseguiti correttamente i lavori di piantumazione e idrosemina lungo la Riqualificazione della S.P. 14 – Lotto 0M, secondo le planimetrie di progetto, di seguito indicate:

24341-MAM01-A07 ;

Prato Verde:

Miscuglio SQM 070/0MN

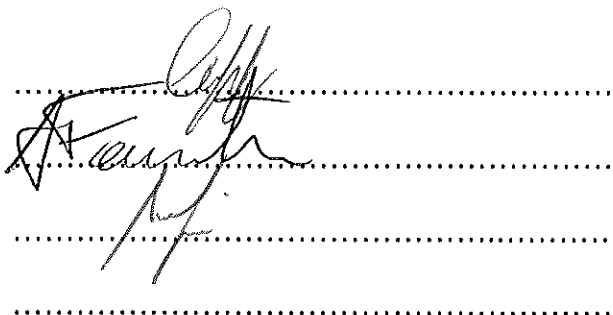
Piante, arbusti, alberi SQM 072/0MN

Per Sicilville Srl

Per il Consorzio BBM

Per la Direzione Lavori

Per l'Alta Sorveglianza



COLLEGAMENTO AUTOSTRADALE DI CONNESSIONE
TRA LE CITTA' DI BRESCIA E MILANO
LOTTO 0M – RIQUALIFICAZIONE S.P.14 RIVOLTANA

VERBALE PIANTUMAZIONE E IDROSEMINA

Treviglio, li 16/04/2015

Con il presente verbale, si attesta che il giorno 12 Novembre 2014 sono stati eseguiti correttamente i lavori di piantumazione e idrosemina lungo la Riqualificazione della S.P. 14 – Lotto 0M, secondo le planimetrie di progetto, di seguito indicate:

24345-MAM01-A03 ;

24602-MAM01-A00 ;

Prato Verde:

Miscuglio SQM 070/0MN

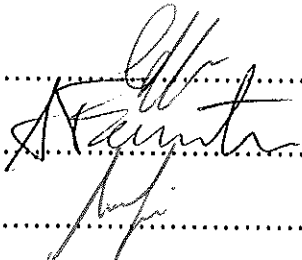
Piante, arbusti, alberi SQM 072/0MN

Per Sicilville Srl

Per il Consorzio BBM

Per la Direzione Lavori

Per l'Alta Sorveglianza


.....
.....
.....
.....

**COLLEGAMENTO AUTOSTRADALE DI CONNESSIONE
TRA LE CITTA' DI BRESCIA E MILANO
LOTTO 0M – RIQUALIFICAZIONE S.P.14 RIVOLTANA**

VERBALE PIANTUMAZIONE E IDROSEMINA

Treviglio, li 16/04/2015

Con il presente verbale, si attesta che il giorno 05 Agosto 2014 sono stati eseguiti correttamente i lavori di piantumazione e idrosemina lungo la Riqualificazione della S.P. 14 – Lotto 0M, secondo le planimetrie di progetto, di seguito indicate:

24346-MAM01-A02 ;

24950-MAM01-A00 ;

Prato Verde:

Miscuglio SQM 070/0MN

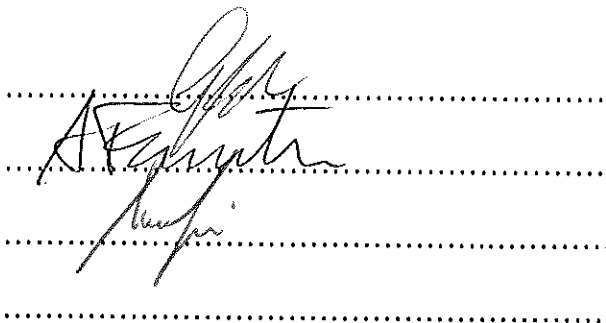
Piante, arbusti, alberi SQM 072/0MN

Per Sicilville Srl

Per il Consorzio BBM

Per la Direzione Lavori

Per l'Alta Sorveglianza


.....
.....
.....
.....

COLLEGAMENTO AUTOSTRADALE DI CONNESSIONE
TRA LE CITTA' DI BRESCIA E MILANO
LOTTO 0M – RIQUALIFICAZIONE S.P.14 RIVOLTANA

VERBALE PIANTUMAZIONE E IDROSEMINA

Treviglio, li 16/04/2015

Con il presente verbale, si attesta che il giorno 18 Novembre 2014 sono stati eseguiti correttamente i lavori di piantumazione e idrosemina lungo la Riqualificazione della S.P. 14 – Lotto 0M, secondo le planimetrie di progetto, di seguito indicate:

24348-MAM01-A01 ;

Prato Verde:

Miscuglio SQM 070/0MN

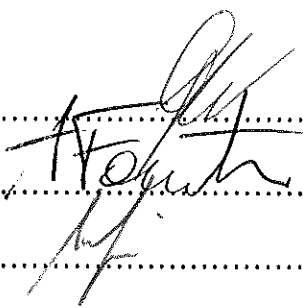
Piante, arbusti, alberi SQM 072/0MN

Per Sicilville Srl

Per il Consorzio BBM

Per la Direzione Lavori

Per l'Alta Sorveglianza


.....
.....
.....
.....

COLLEGAMENTO AUTOSTRADALE DI CONNESSIONE
TRA LE CITTA' DI BRESCIA E MILANO
LOTTO 0M - RIQUALIFICAZIONE S.P.14 RIVOLTANA

VERBALE PIANTUMAZIONE E IDROSEMINA

Treviglio, li 16/04/2015

Con il presente verbale, si attesta che il giorno 10 Novembre 2014 sono stati eseguiti correttamente i lavori di piantumazione e idrosemina lungo la Riqualificazione della S.P. 14 - Lotto 0M, secondo le planimetrie di progetto, di seguito indicate:

24347-MAM01-A01 ;

24349-MAM01-A01 ;

Prato Verde:

Miscuglio SQM 070/0MN

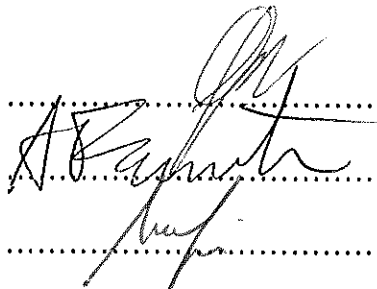
Piante, arbusti, alberi SQM 072/0MN

Per Sicilville Srl

Per il Consorzio BBM

Per la Direzione Lavori

Per l'Alta Sorveglianza


.....
.....
.....
.....