

**ASSE VIARIO MARCHE-UMBRIA
E QUADRILATERO DI PENETRAZIONE INTERNA
MAXILOTTO 2**

LAVORI DI COMPLETAMENTO DELLA DIRETTRICE PERUGIA ANCONA:
SS.318 DI "VALFABBRICA", TRATTO PIANELLO - VALFABBRICA
SS.76 "VAL D'ESINO", TRATTI FOSSATO DI VICO - CANCELLI E ALBACINA - SERRA SAN QUIRICO
"PEDEMONTANA DELLE MARCHE", TRATTO FABRIANO-MUCCIA-SFERCIA.

MONITORAGGIO AMBIENTALE

<p>CONTRAENTE GENERALE:</p>  <p>DIRPA 2 s.c.a.r.l.</p>	<p>Il Responsabile del contraente generale: Ing. Federico Montanari</p>
---	--

<p>IMPRESA AFFIDATARIA:</p>  <p>ARIEN CONSULTING srl</p>	<p>Il Direttore Tecnico: Ing. Domenico D'Alessandro</p>  
--	--

<p>Il gruppo di lavoro: Arch. Emiliano Capozza - (stato fisico dei luoghi) Arch. Roberta Lamberti - (atmosfera) Geol. Francesco Morgante - (suolo) Ing. Martina Carlino - (ambiente idrico) Ing. Antonio Orlando - (rumore e vibrazioni) Arch. Caterina Scamardella - (paesaggio) Dott. Matteo Vetro - (vegetazione e fauna)</p>	<p>Il Responsabile Ambientale Ing. Claudio Lamberti</p> 
---	--

<p>Il Coordinatore della Sicurezza in fase di Esecuzione Ing. Salvatore Chirico</p>	<p>Il Direttore dei Lavori Ing. Peppino Marascio</p>
--	---

2.1.2 - PEDEMONTANA DELLE MARCHE
Secondo stralcio funzionale: Matelica nord - Matelica sud/Castelraimondo nord
MONITORAGGIO AMBIENTALE FASE DI ANTE OPERAM
COMPONENTE AMBIENTE IDRICO SOTTERRANEO
SCHEDE DI RILEVAMENTO

Codice Unico di Progetto (CUP) **F12C030000500021** (Delibera CIPE 13/2004)


Codice elaborato:

Opera	Tratto	Settore	CEE	WBS	Id.Doc.	N.prog.	Rev.
L 0 7 0 3	2 1 2	E	2 7	M A 0 2 0 1	R E L	0 1	A

REV.	DATA	DESCRIZIONE	Redatto	Controllato	Approvato
A	28-feb-18	EMISSIONE	ARIEN	ARIEN	DIRPA

CODICE PUNTO MISURA: IST_14
PROGRESSIVA DI RIFERIMENTO: 3+250
DENOMINAZIONE: Cantiere satellite Croce di Calle

STRALCIO PLANIMETRICO

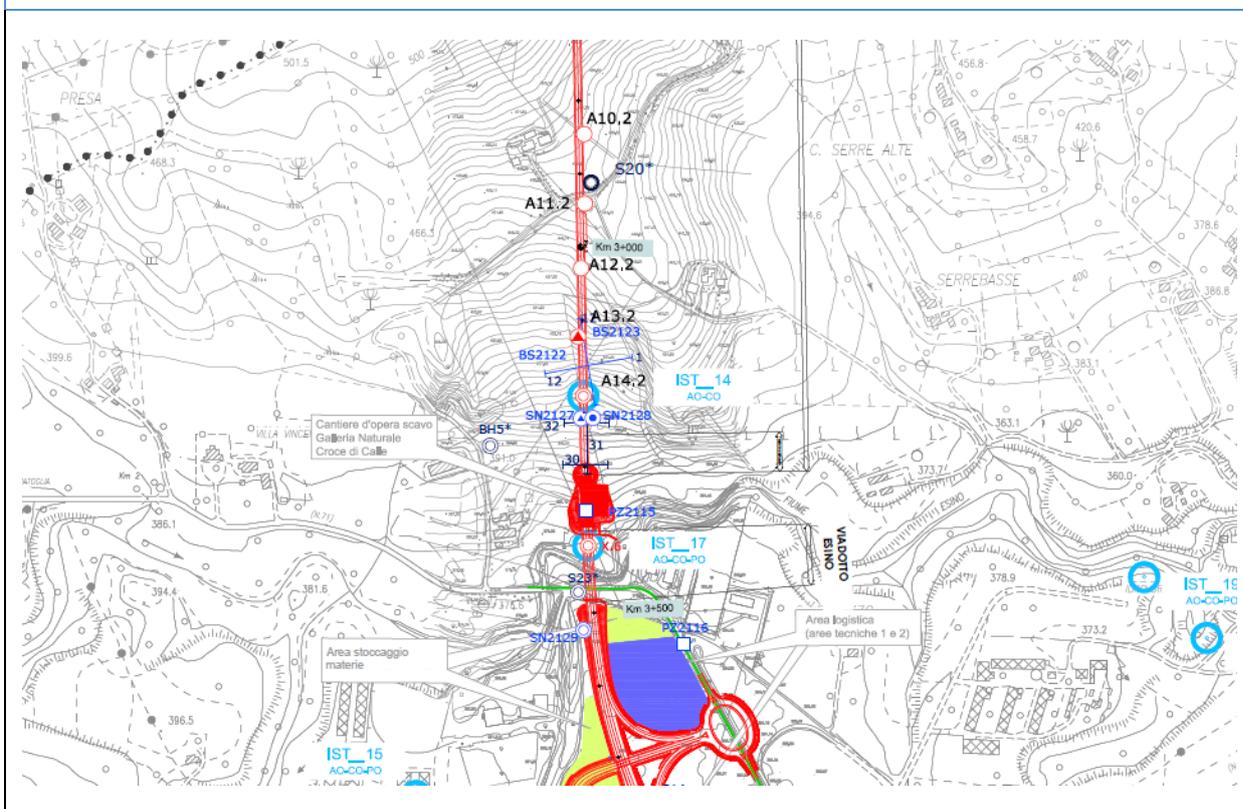

LOCALIZZAZIONE GEOGRAFICA

Località:
Comune: Matelica
Provincia: Macerata
Regione: MARCHE
Coordinate : 43°14,926' N - 12°59,250' E

ORTOFOTO :




FOTO PUNTO DI MONITORAGGIO :



NOTE:
piezometro sostituito con sondaggio codice DIRPA: A14.2.

CODICE PUNTO MISURA: IST_15
PROGRESSIVA DI RIFERIMENTO: 3+750
DENOMINAZIONE: Svincolo Matelica – Viad. Esino

STRALCIO PLANIMETRICO

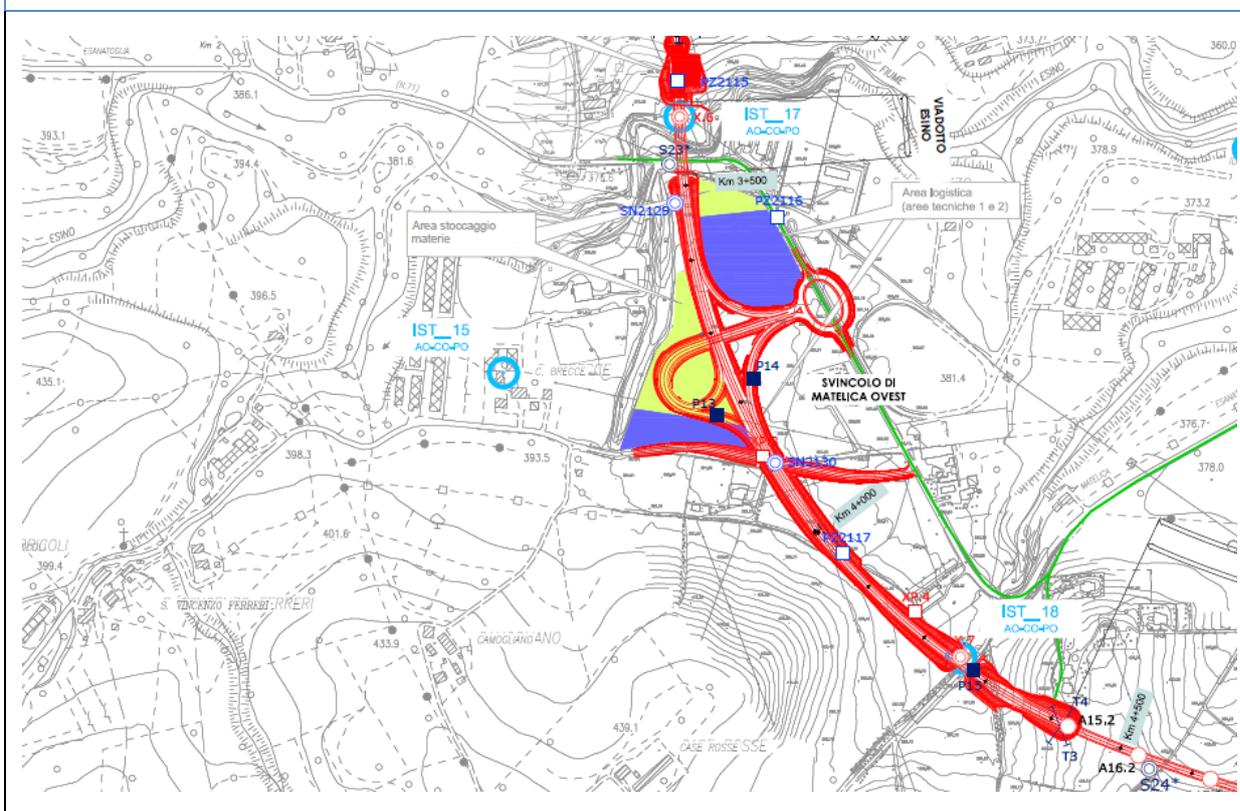

LOCALIZZAZIONE GEOGRAFICA

Località:
Comune: Matelica
Provincia: Macerata
Regione: MARCHE
Coordinate : 43°14,464' N - 12°59,087' E

ORTOFOTO :



FOTO PUNTO DI MONITORAGGIO :



NOTE:
Pozzo esistente

CODICE PUNTO MISURA:

IST_16


PROGRESSIVA DI RIFERIMENTO:

1+750

DENOMINAZIONE:

Imbocco galleria Croce di Calle Nord

STRALCIO PLANIMETRICO

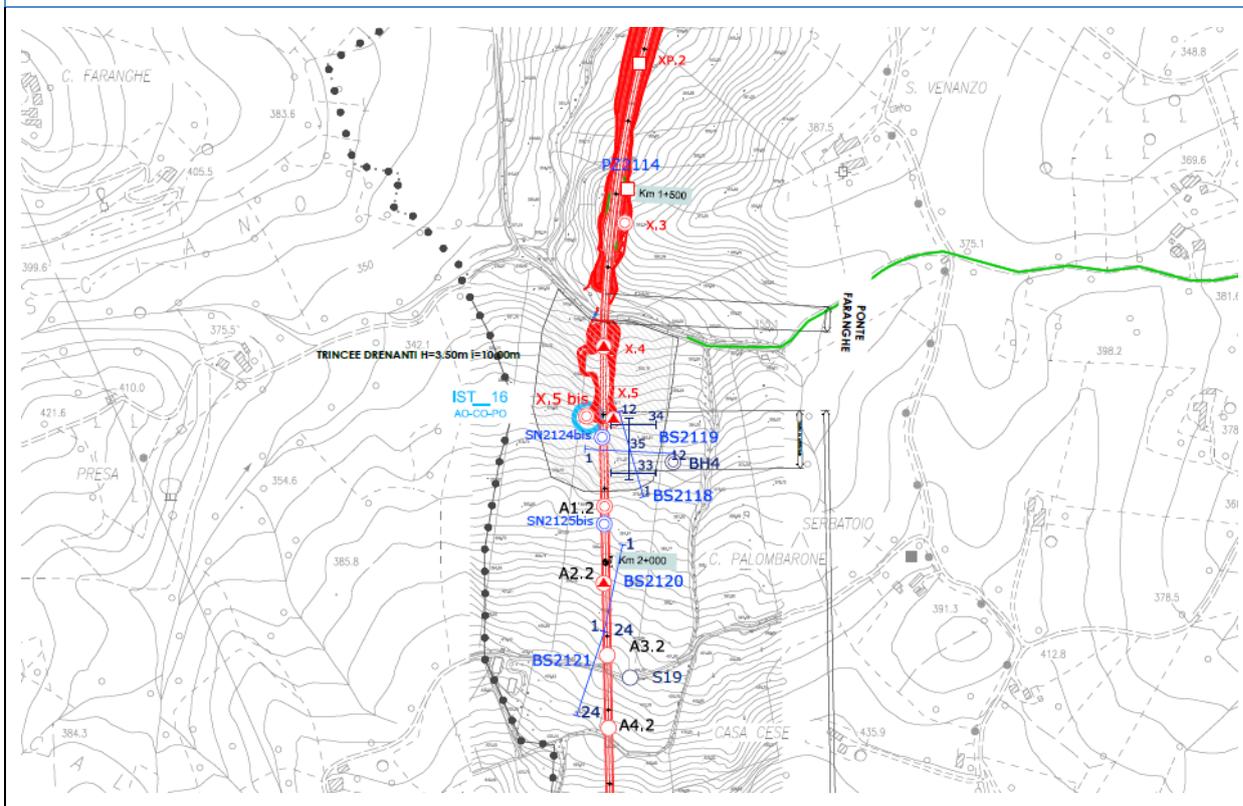

LOCALIZZAZIONE GEOGRAFICA

Località: S. Venanzo
Comune: Matelica
Provincia: Macerata
Regione: MARCHE
Coordinate : 43°15,710' N - 12°59,198' E

ORTOFOTO :

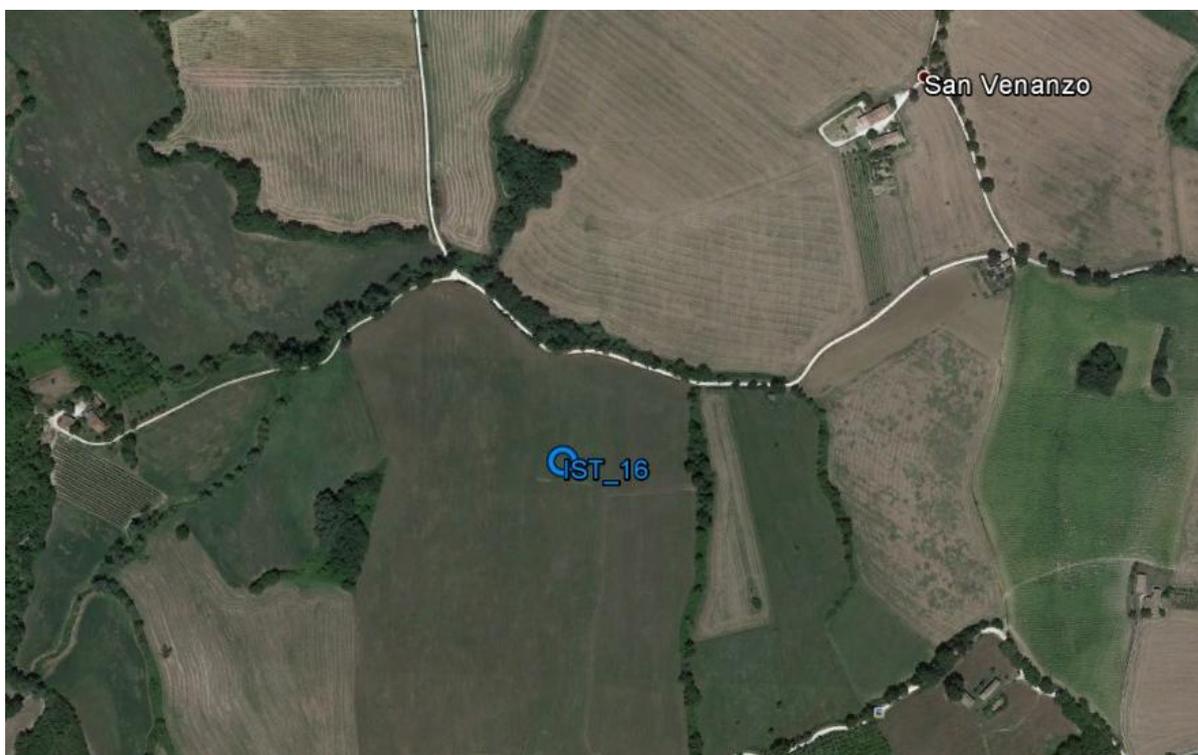


FOTO PUNTO DI MONITORAGGIO :




NOTE:

Piezometro sostituito con sondaggio codice DIRPA: X 5bis

CODICE PUNTO MISURA: IST_17
PROGRESSIVA DI RIFERIMENTO: 3+400
DENOMINAZIONE: Viadotto Esino

STRALCIO PLANIMETRICO

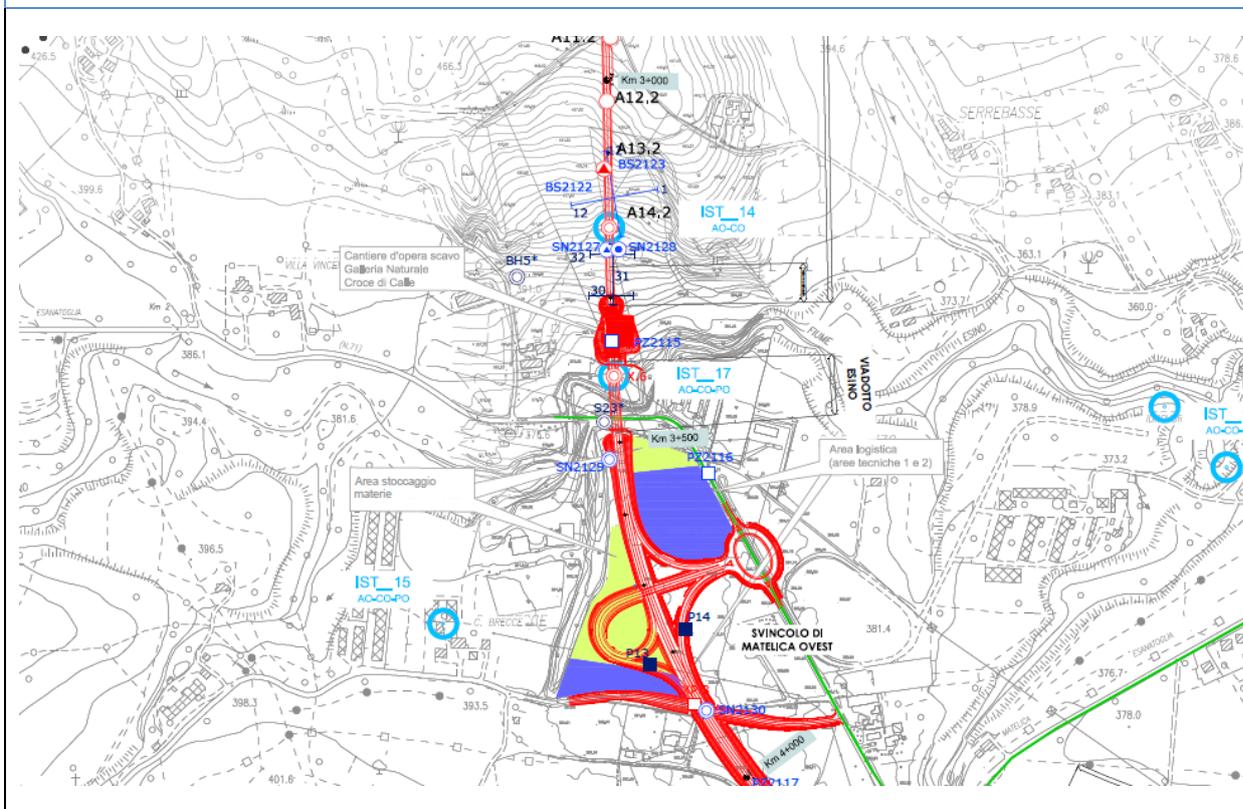

LOCALIZZAZIONE GEOGRAFICA

Località:
Comune: Matelica
Provincia: Macerata
Regione: MARCHE
Coordinate : 43°14,838 N - 12°59,248' E

ORTOFOTO :



FOTO PUNTO DI MONITORAGGIO :




NOTE:

Piezometro sostituito con sondaggio codice DIRPA: X 6

CODICE PUNTO MISURA: IST_18
PROGRESSIVA DI RIFERIMENTO: 4+900
DENOMINAZIONE: Imbocco galleria Mistrianello Nord

STRALCIO PLANIMETRICO

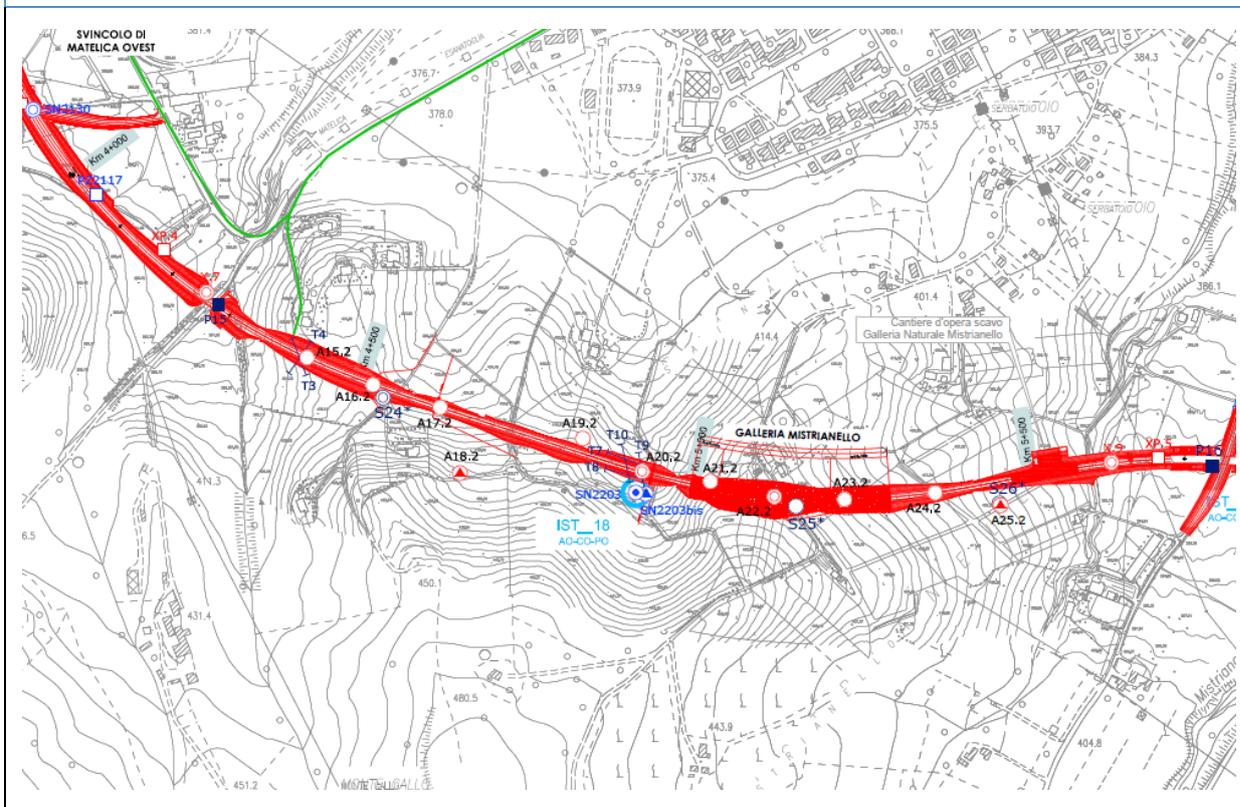

LOCALIZZAZIONE GEOGRAFICA

Località:
Comune: Matelica
Provincia: Macerata
Regione: MARCHE
Coordinate : 43°14'18.8"N 12°59'59.7"E

ORTOFOTO :



FOTO PUNTO DI MONITORAGGIO :




NOTE:

Piezometro sostituito con sondaggio codice DIRPA: X11

CODICE PUNTO MISURA: IST_19
PROGRESSIVA DI RIFERIMENTO: 3+500
DENOMINAZIONE: Cant. Base II L. - Svincolo

STRALCIO PLANIMETRICO

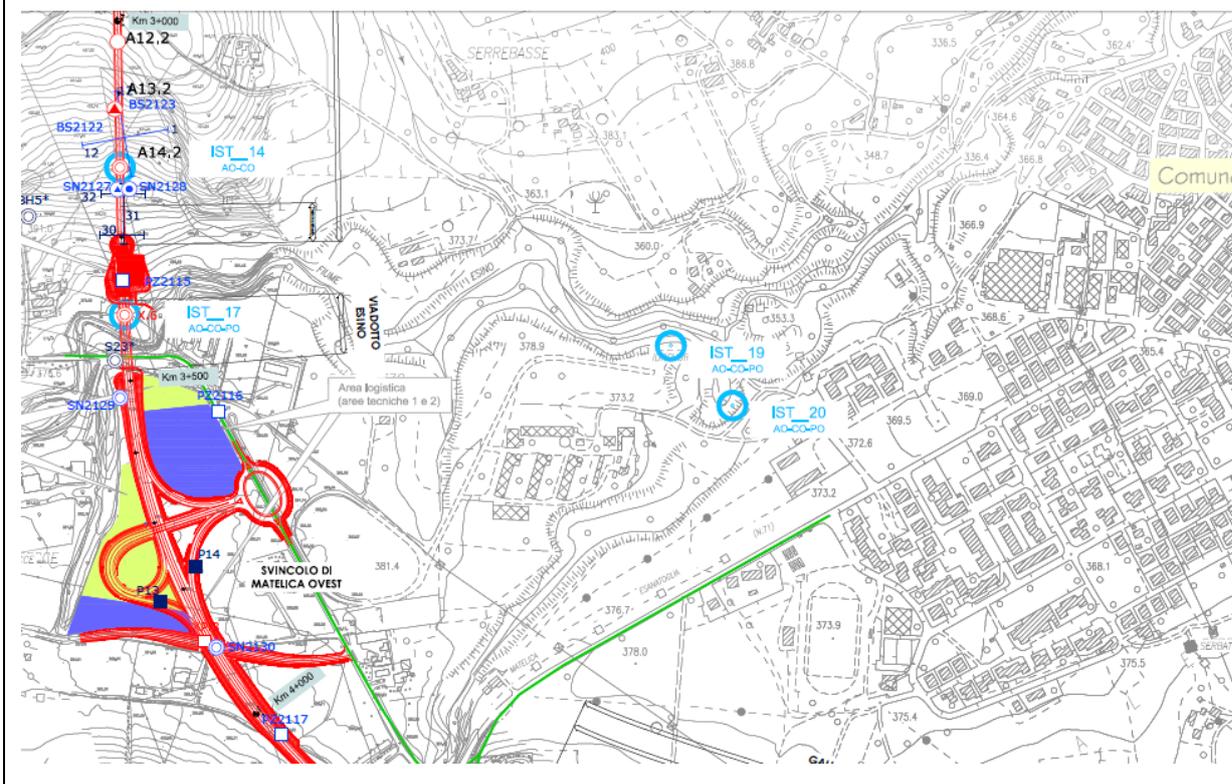

LOCALIZZAZIONE GEOGRAFICA

Località:
Comune: Matelica
Provincia: Macerata
Regione: MARCHE
Coordinate : 43°14,826' N - 12°59,820' E

ORTOFOTO :



FOTO PUNTO DI MONITORAGGIO :



NOTE:
Sorgente

CODICE PUNTO MISURA:

IST_20


PROGRESSIVA DI RIFERIMENTO:

3+600

DENOMINAZIONE:

Cant. Base II L. - Svincolo

STRALCIO PLANIMETRICO

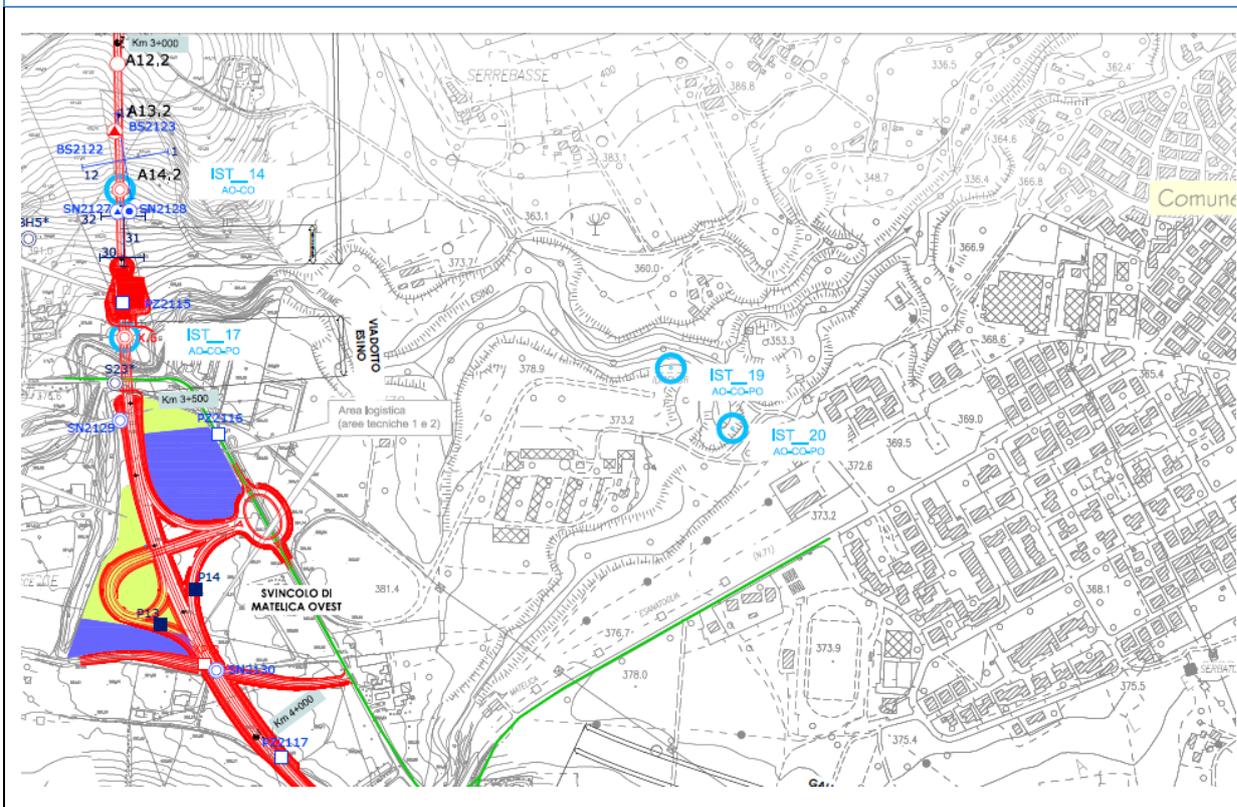

LOCALIZZAZIONE GEOGRAFICA

Località:
Comune: Matelica
Provincia: Macerata
Regione: MARCHE
Coordinate : 43°14,783' N - 12°59,869' E

ORTOFOTO :




FOTO PUNTO DI MONITORAGGIO :



NOTE:
Sorgente

CODICE PUNTO MISURA: IST_21
PROGRESSIVA DI RIFERIMENTO: 5+750
DENOMINAZIONE: Ponte Mistriano

STRALCIO PLANIMETRICO

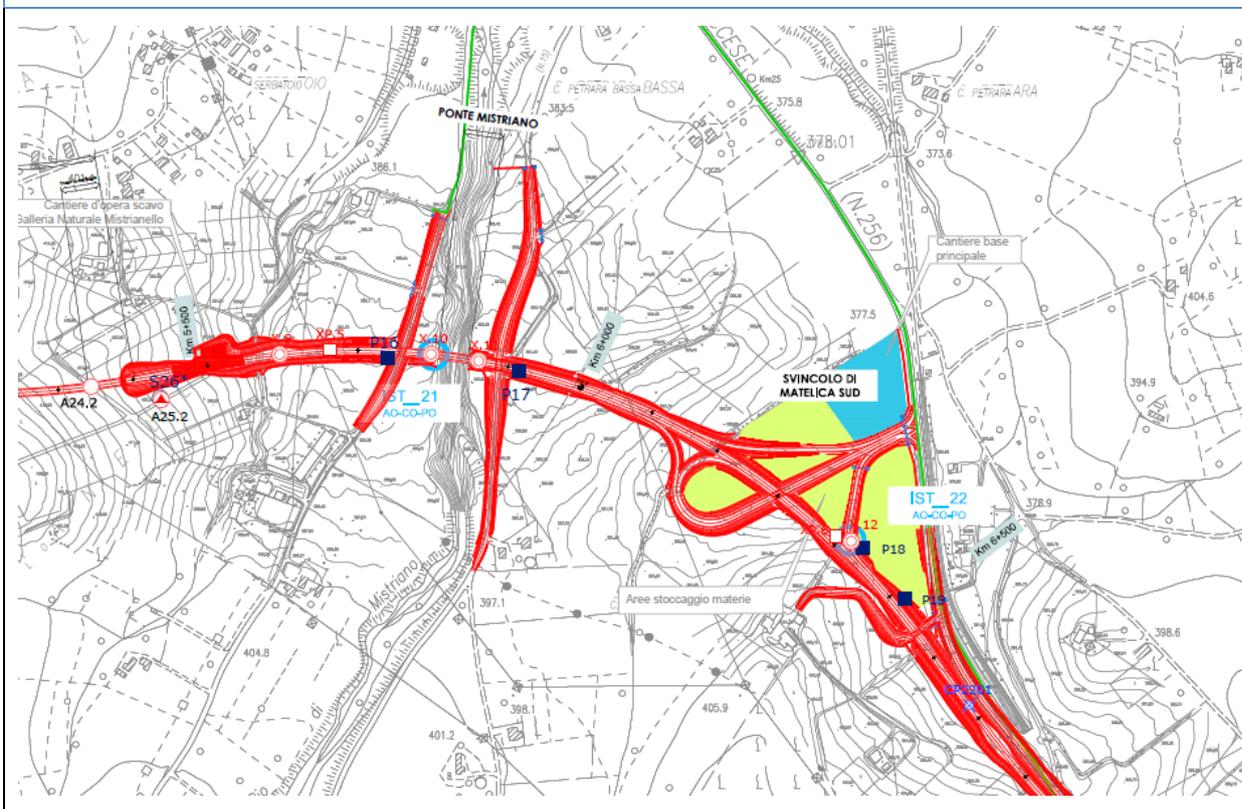

LOCALIZZAZIONE GEOGRAFICA

Località: Mistrianello
Comune: Matelica
Provincia: Macerata
Regione: MARCHE
Coordinate : 43°14,335' N - 13°0,624' E

ORTOFOTO :



FOTO PUNTO DI MONITORAGGIO :



NOTE:

Piezometro sostituito con sondaggio codice DIRPA: X 10

ORTOFOTO :



FOTO PUNTO DI MONITORAGGIO :



NOTE:

Piezometro sostituito con sondaggio codice DIRPA: X 12

CODICE PUNTO MISURA:

IST_23


PROGRESSIVA DI RIFERIMENTO:

8+300

DENOMINAZIONE:

Svincolo di Castel Raimondo Nord

STRALCIO PLANIMETRICO

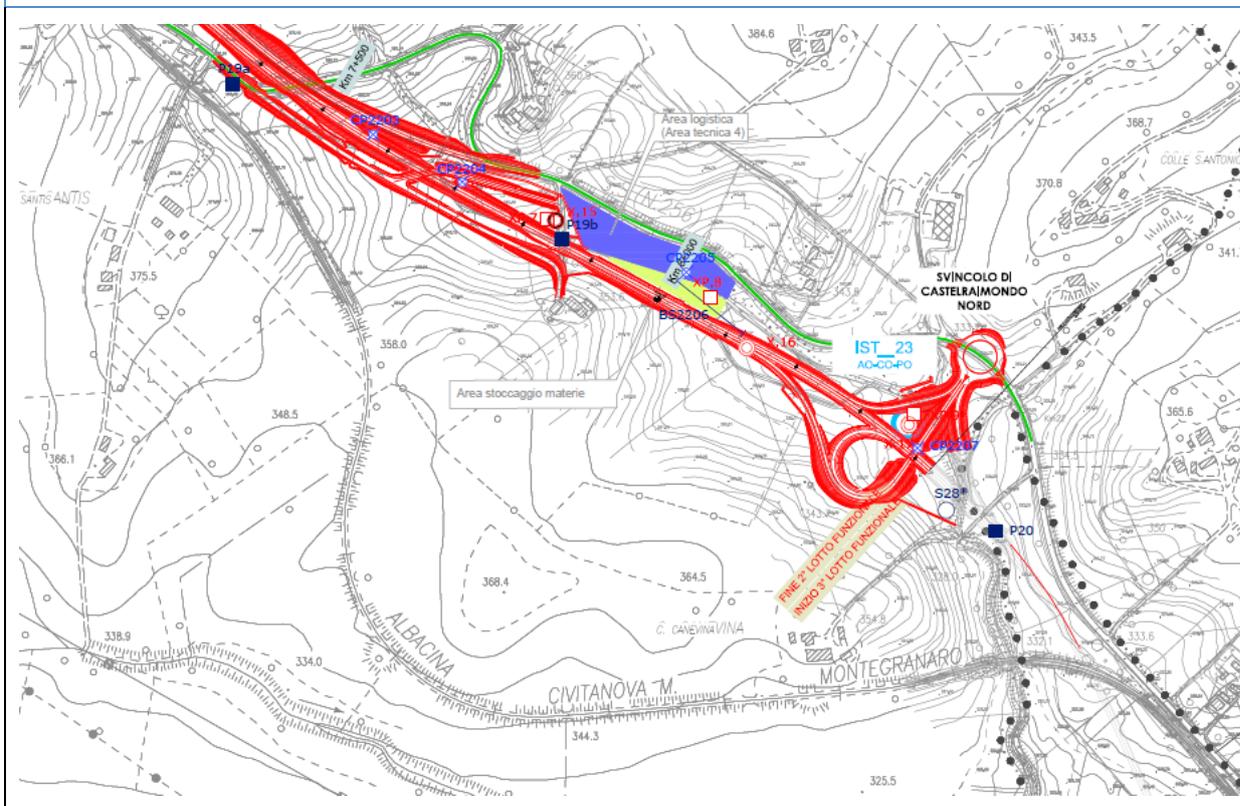

LOCALIZZAZIONE GEOGRAFICA

Località:

Comune: Matelica

Provincia: Macerata

Regione: MARCHE

Coordinate : 43°13,592' N - 13°2,185' E

ORTOFOTO :

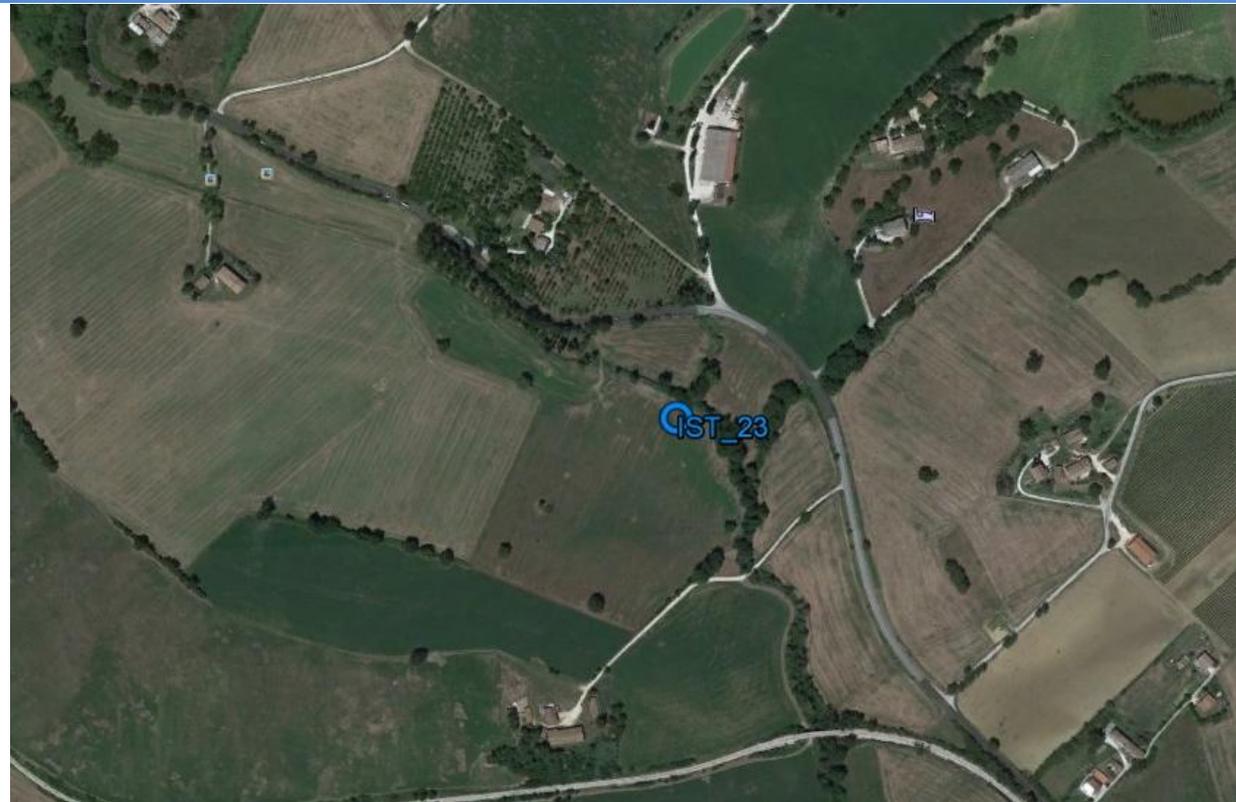


FOTO PUNTO DI MONITORAGGIO :



NOTE:

Piezometro sostituito con sondaggio codice DIRPA: X 17