



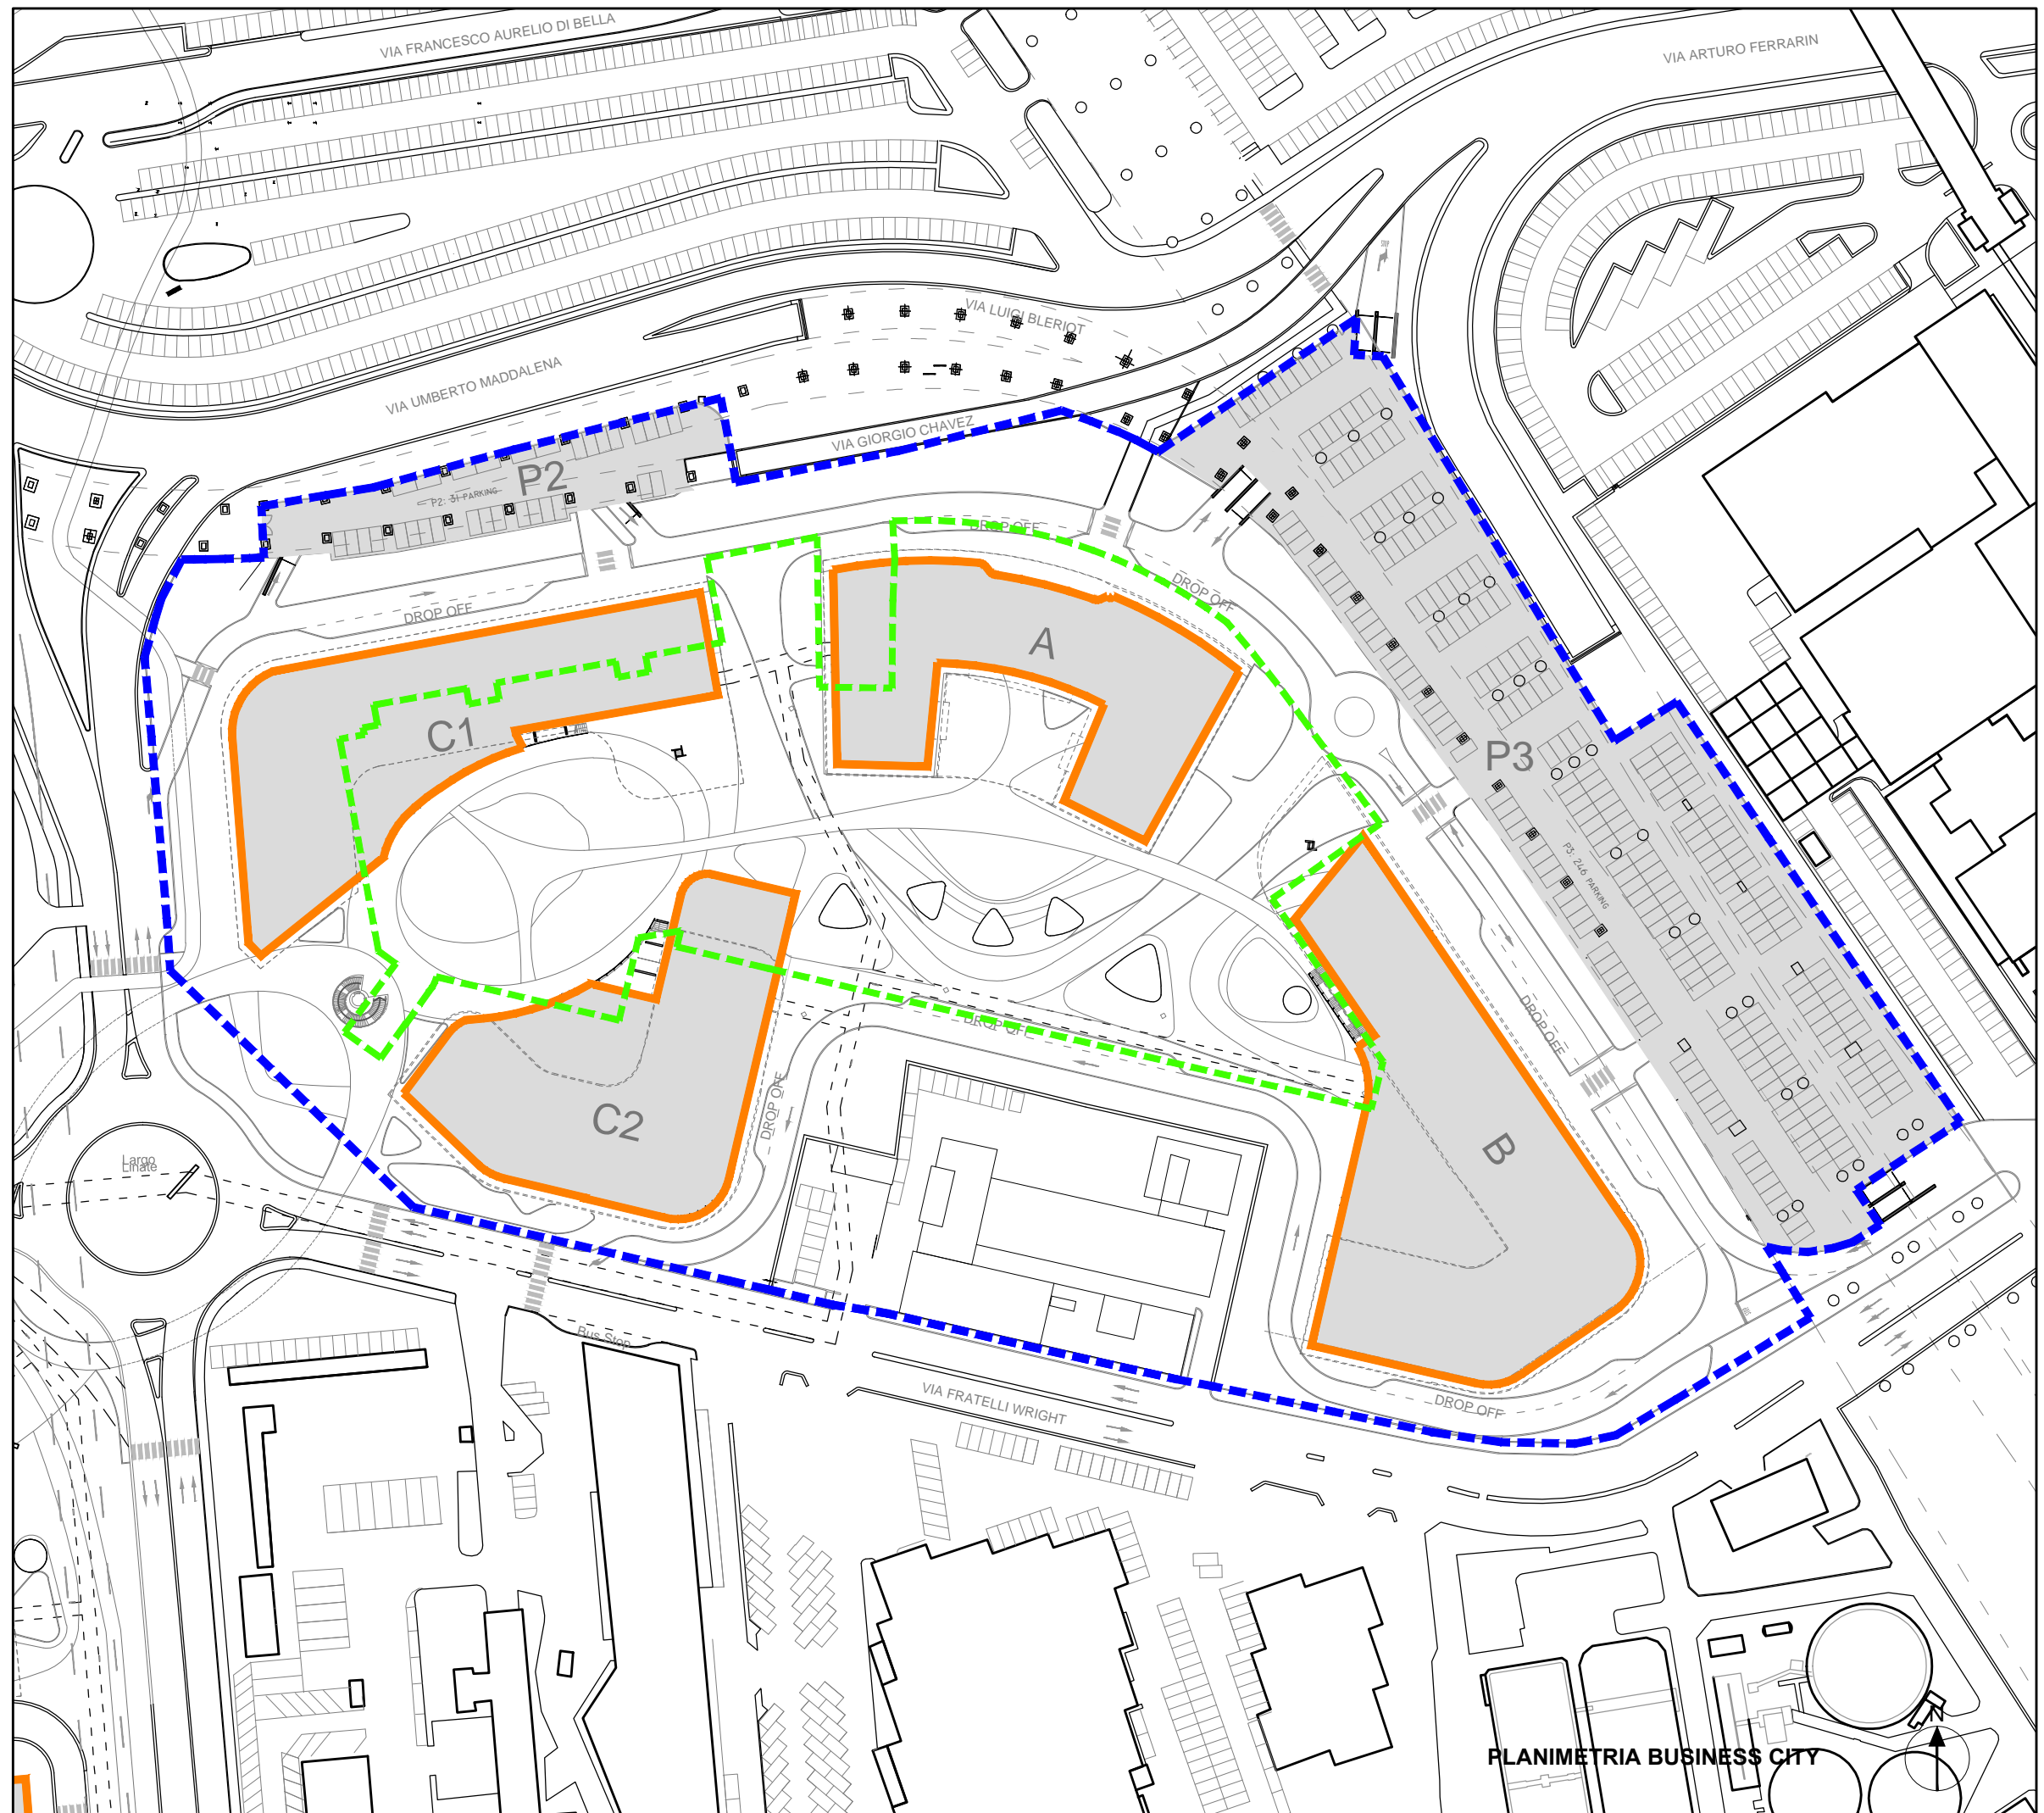


All.to n°2 INDIVIDUAZIONE AREA DI INTERVENTO

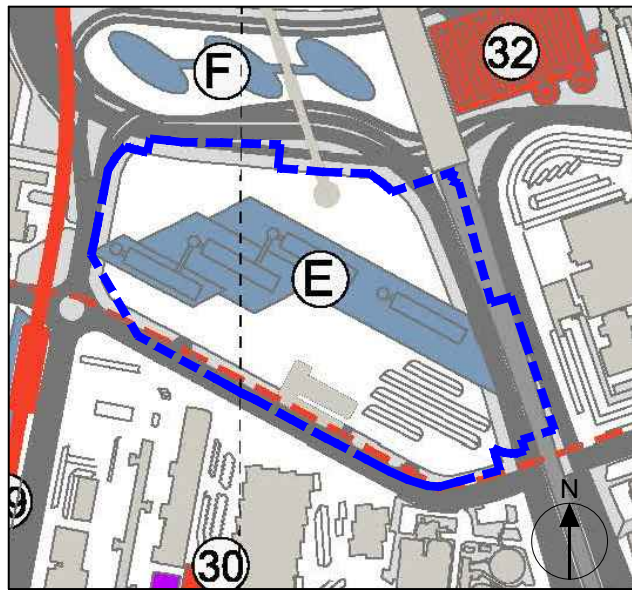

STRALCIO TAVOLA 2.3 - PROGETTO
COMPLETAMENTO FCO SUD
"Intervento E - Edificio uffici per servizi
aeroportuali - Business District"

-  AREA DI INTERVENTO
"BUSINESS DISTRICT"
-  AREA OGGETTO DI
VALUTAZIONE PRELIMINARE
-  INTERVENTO INCLUSO NEL
PROGETTO DI COMPLETAMENTO DI
FCO SUD_ DECRETO VIA n. 236/2013



PLANIMETRIA BUSINESS CITY