

	PROGETTISTA  TechnipFMC	COMMESSA NR/14327/R-L10	CODICE TECNICO
	LOCALITÀ REGIONE SARDEGNA	RE-CI-002	
	PROGETTO / IMPIANTO METANIZZAZIONE SARDEGNA	Pag. 1 di 24	Rev. 0

Rif. TPIDL: 073670-010-RT-3220-36

METANIZZAZIONE SARDEGNA Tratto Sud

Studio di impatto ambientale

**APPROFONDIMENTI TEMATICI RELATIVI ALLA RICHIESTA MATTM DEL 02.05.2018
E
OTTIMIZZAZIONI PROGETTUALI**

Vol. 1 di 4
Approfondimenti tematici

**STUDIO IDROGEOLOGICO DELL'INTERAZIONE DELLE OPERE IN
PROGETTO CON LE ACQUE SOTTERRANEE E SUPERFICIALI E
CENSIMENTO DI POZZI E SORGENTI IN PROSSIMITA' DEI
TRACCIATI**

Met. Vallermosa-Sulcis DN 400 (16") - DP 75 bar







SCHEDE CENSIMENTO PIEZOMETRI

0	Emissione	F. CALLAI F.FANELLI	M.FORNAROLI	V.FORLIVESI O.CORDA	02/07/2018
Rev.	Descrizione	Elaborato	Verificato	Approvato	Data

	PROGETTISTA 	COMMESSA NR/14327/R-L10	CODICE TECNICO
	LOCALITÀ REGIONE SARDEGNA	RE-CI-002	
	PROGETTO / IMPIANTO METANIZZAZIONE SARDEGNA	Pag. 2 di 24	Rev. 0

Rif. TPIDL: 073670-010-RT-3220-36

LEGENDA ALLA CARTA IDROGEOLOGICA DI SINTESI

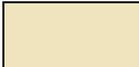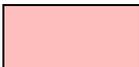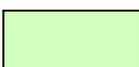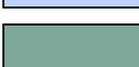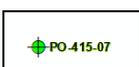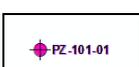UNITÀ IDROGEOLOGICA		PERMEABILITÀ
	Unità detritico carbonatica quaternaria	Permeabilità complessiva alta
	Unità delle alluvioni plio-quaternarie	Permeabilità complessiva da medio-basa a medio-alta
	Unità delle vulcaniti plio-quaternarie	Permeabilità complessiva medio-basa
	Unità detritico carbonatica miocenica superiore	Permeabilità complessiva medio-alta
	Unità detritico carbonatica miocenica inferiore	Permeabilità complessiva medio-bassa
	Unità delle vulcaniti oligo-mioceniche	Permeabilità complessiva medio-basa
	Unità detritico carbonatica eocenica	Permeabilità complessiva media
	Unità carbonatica mesozoica	Permeabilità complessiva medio-alta
	Unità magmatica paleozoica	Permeabilità complessiva bassa
	Unità carbonatica cambriana	Permeabilità complessiva medio-alta
	Unità metamorfica paleozoica	Permeabilità complessiva bassa
	Laghi e Fiumi	
	Tracciato metanodotto	
	Area di rilievo (150 m rispetto all'asse della condotta)	
	Pozzi	
	Piezometri	
	Curve di soggiacenza della falda	

	PROGETTISTA 	COMMESSA NR/14327/R-L10	CODICE TECNICO
	LOCALITÀ REGIONE SARDEGNA	RE-CI-002	
	PROGETTO / IMPIANTO METANIZZAZIONE SARDEGNA	Pag. 3 di 24	Rev. 0

Rif. TPIDL: 073670-010-RT-3220-36

PUNTI D'ACQUA CENSITI

POZZI				
METANODOTTI	SIRA*	ISPRA*	RILEVATI	TOTALI
Met. Cagliari-Palmas Arborea	9	0	101	110
Met. Vallermosa-Sulcis	5	3	41	49
Met. Coll. Terminale Oristano	1	0	13	14
Met. All. al Comune di Cagliari	0	0	0	0
Met. Der. Capoterra-Sarroch	9	0	39	48
Met. Der. Monserrato	1	0	46	47
Met. Der. Serramanna	3	6	20	29
Met. Der. Villacidro	0	0	20	20
Met. Der. Sanluri	3	0	4	7
Met. Der. Guspini	1	0	27	28
Met. Der. Terralba	0	0	27	27
Met. Der. Oristano Città	0	0	10	10
Schede totali				389
SIRA* - punti censiti, ma non rilevati. – ISPRA* - punti censiti, ma non rilevati.				

PIEZOMETRI				
METANODOTTI	SIRA*	SNAM	RILEVATI	TOTALI
Met. Cagliari-Palmas Arborea	24	16	14	54
Met. Vallermosa-Sulcis	13	4	4	21
Met. Coll. Terminale Oristano	0	1	0	1
Met. All. al Comune di Cagliari	0	0	0	0
Met. Der. Capoterra-Sarroch	7	1	2	10
Met. Der. Monserrato	0	5	0	5
Met. Der. Serramanna	0	4	0	4
Met. Der. Villacidro	0	0	0	0
Met. Der. Sanluri	0	0	0	0
Met. Der. Guspini	0	1	0	1
Met. Der. Terralba	0	4	0	4
Met. Der. Oristano Città	0	2	0	2
Schede totali				102
SIRA* - punti censiti, ma non rilevati.				



PROGETTISTA

COMMESSA
NR/14327/R-L10CODICE
TECNICO

LOCALITÀ

REGIONE SARDEGNA

RE-CI-002

PROGETTO / IMPIANTO

METANIZZAZIONE SARDEGNA



Pag. 4 di 24

Rev.
0

Rif. TPIDL: 073670-010-RT-3220-36

Sigla: PZ-201-01
Ramo gasdotto: Vallermosa - Sulcis
Provincia: Sud Sardegna
Comune: Vallermosa
Località: Tuvariu
Coordinate (UTM WGS 84 N32):
N - 39,35619
E - 8,84533
Quota: 41,5 m s.l.m.
Distanza dal tracciato: 0,6 m

Diametro: 76 mm
Profondità: N.R.
Tipo: Trivellato
Utilizzo: Monitoraggio
Portata: N.R.
Soggiacenza: -3,5 m
Livello piezometrico: 38 m s.l.m.

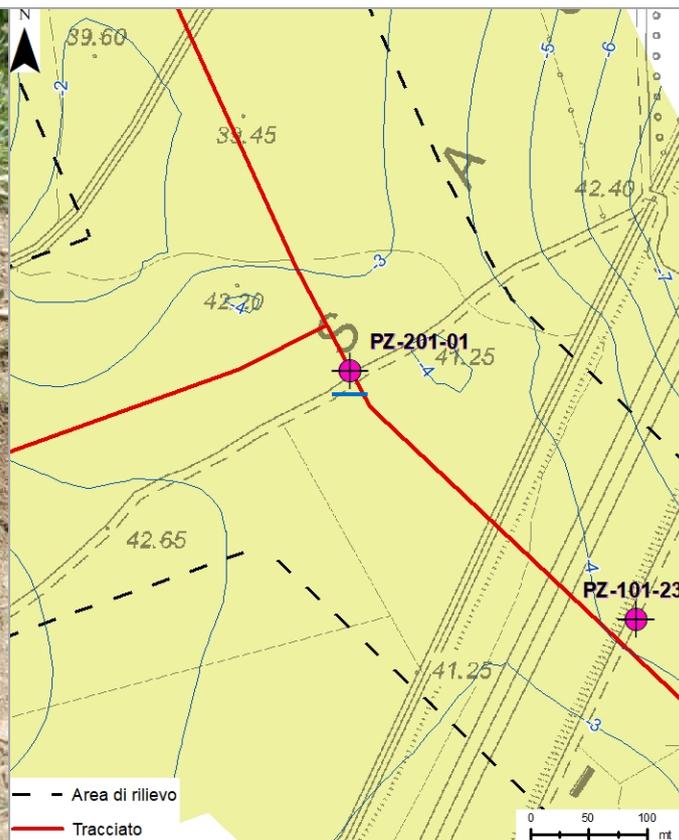
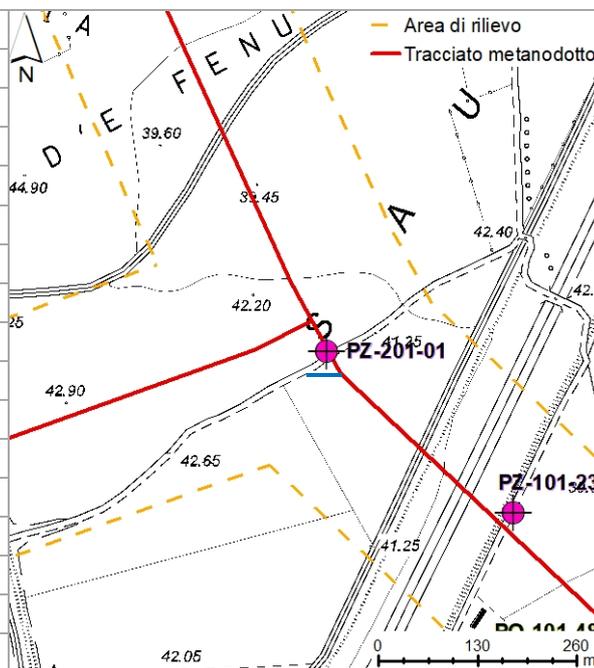
**Note:** Piezometro realizzato da SNAM RETE GAS.**Data:** 13.06.2018



PROGETTISTA		COMMESSA	CODICE TECNICO
LOCALITÀ	REGIONE SARDEGNA	NR/14327/R-L10	RE-CI-002
PROGETTO / IMPIANTO	METANIZZAZIONE SARDEGNA	Pag. 5 di 24	Rev. 0

Rif. TPIDL: 073670-010-RT-3220-36

Sigla:	PZ-201-02
Ramo gasdotto:	Vallermosa - Sulcis
Provincia:	Sud Sardegna
Comune:	Vallermosa
Località:	Xioppadroxiu
Coordinate (UTM WGS 84 N32):	N - 39,35506 E - 8,80993
Quota:	59,8 m s.l.m.
Distanza dal tracciato:	68,3 m
Diametro:	N.R.
Profondità:	5 m
Tipo:	Trivellato
Utilizzo:	Monitoraggio
Portata:	N.R.
Soggiacenza:	-3,5 m
Livello piezometrico:	56,3 m s.l.m.

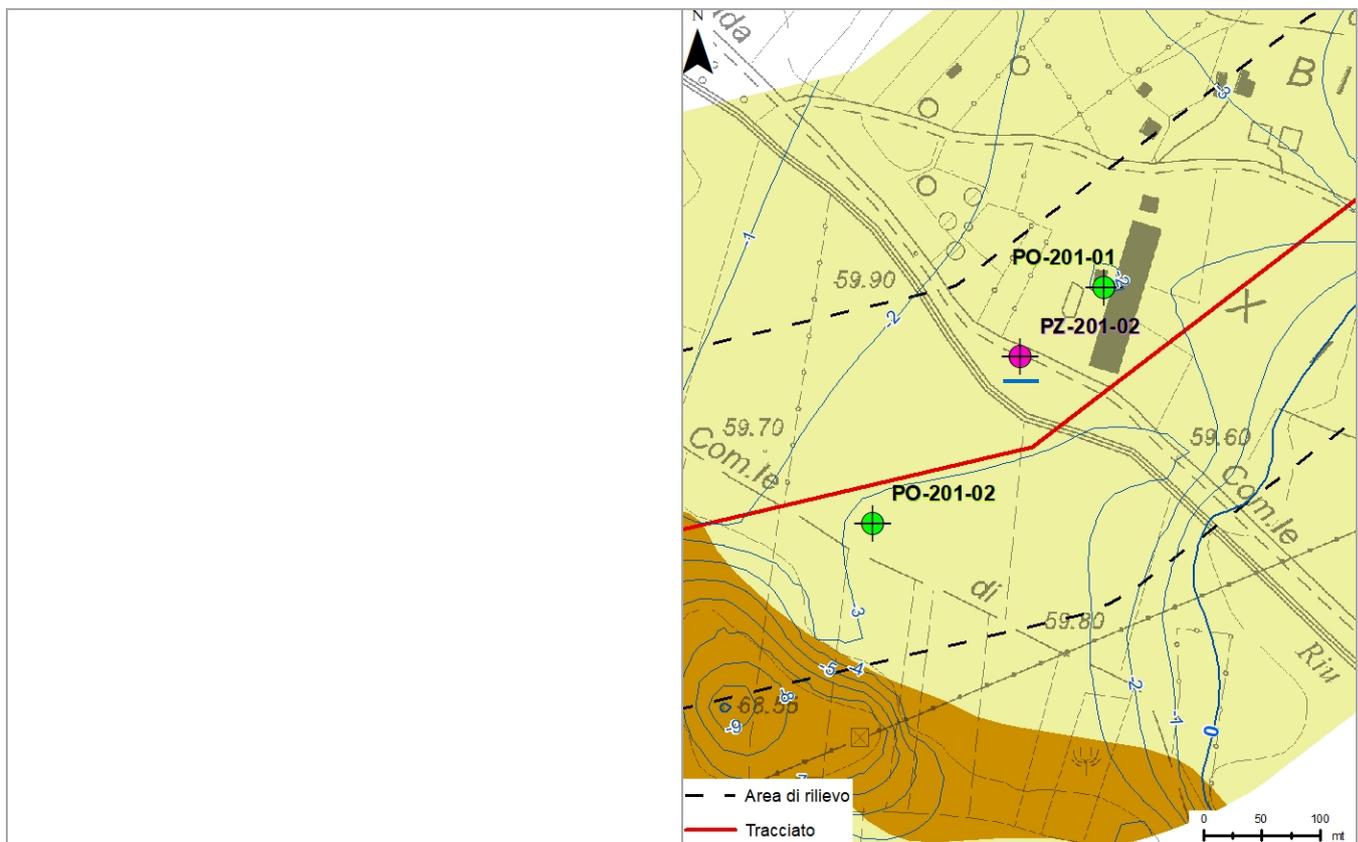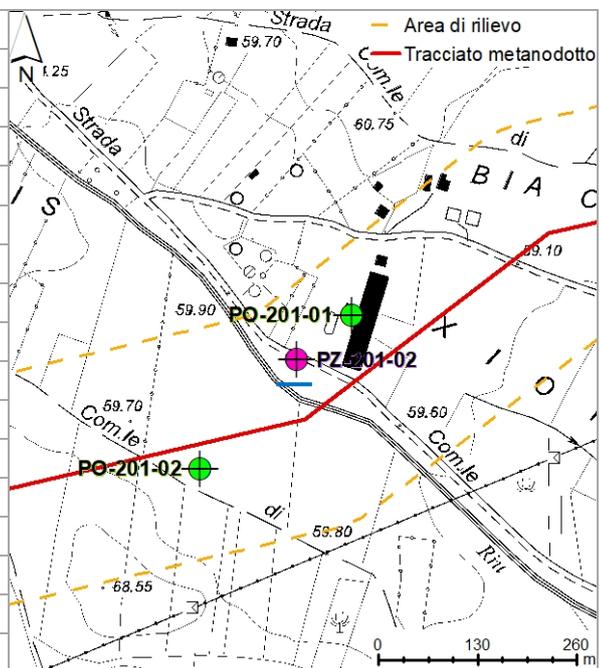

Note: Piezometro censito nel SIRA, non rinvenuto in fase di rilevamento.



Data: 13.06.2018



PROGETTISTA	TechnipFMC	COMMESSA	NR/14327/R-L10	CODICE TECNICO
LOCALITÀ	REGIONE SARDEGNA	RE-CI-002		
PROGETTO / IMPIANTO	METANIZZAZIONE SARDEGNA	Pag. 6 di 24	Rev. 0	

Rif. TPIDL: 073670-010-RT-3220-36

Sigla:	PZ-201-03
Ramo gasdotto:	Vallermosa - Sulcis
Provincia:	Sud Sardegna
Comune:	Musei
Località:	Brunco Arbis
Coordinate (UTM WGS 84 N32):	N - 39,311394 E - 8,694401
Quota:	112,6 m s.l.m.
Distanza dal tracciato:	121,7 m
Diametro:	N.R.
Profondità:	8 m
Tipo:	Trivellato
Utilizzo:	Monitoraggio
Portata:	N.R.
Soggiacenza:	N.R.
Livello piezometrico:	N.R.

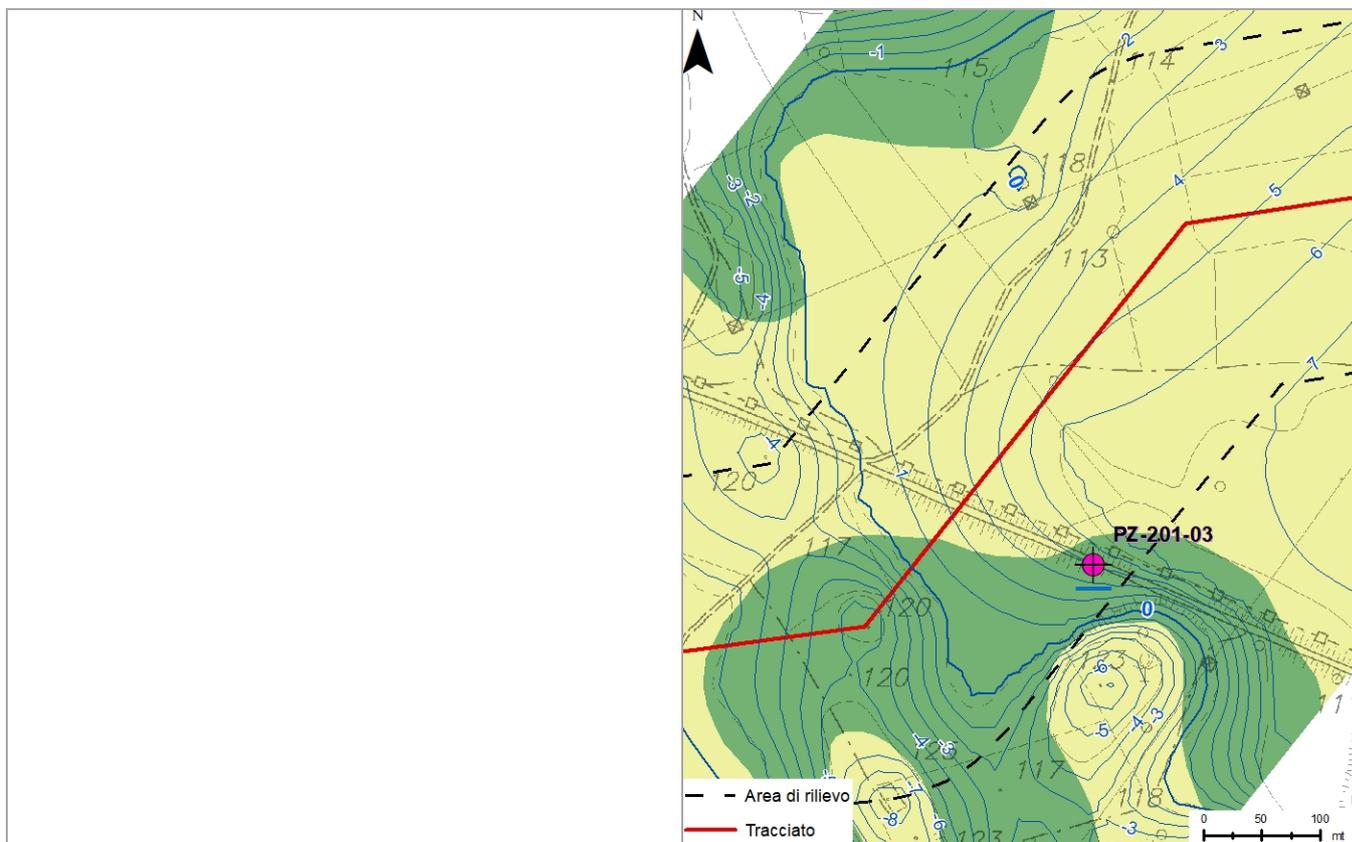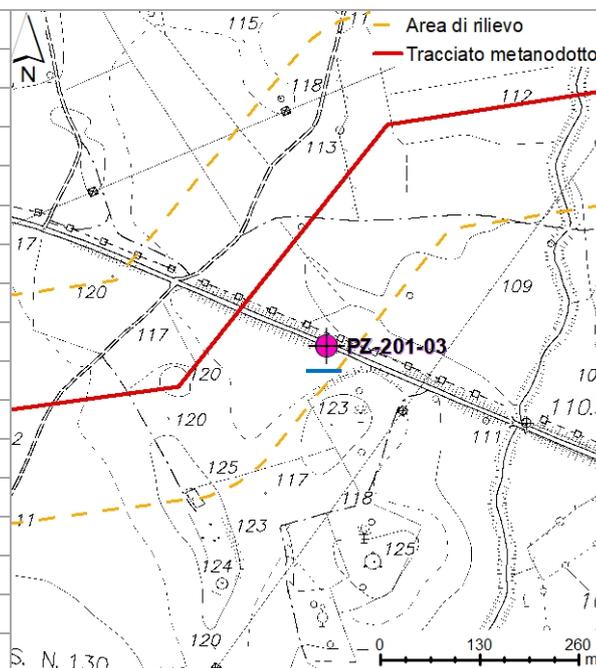



Note: Piezometro censito nel SIRA, non rinvenuto in fase di rilevamento.

Data: 14.06.2018

	PROGETTISTA 	COMMESSA NR/14327/R-L10	CODICE TECNICO
	LOCALITÀ REGIONE SARDEGNA	RE-CI-002	
	PROGETTO / IMPIANTO METANIZZAZIONE SARDEGNA	Pag. 7 di 24	Rev. 0

Rif. TPIDL: 073670-010-RT-3220-36

Sigla:	PZ-201-04
Ramo gasdotto:	Vallermosa - Sulcis
Provincia:	Sud Sardegna
Comune:	Musei
Località:	Brunco Arbis
Coordinate (UTM WGS 84 N32):	N - 39,310449 E - 8,685568
Quota:	111,6 m s.l.m.
Distanza dal tracciato:	28 m
Diametro:	N.R.
Profondità:	10 m
Tipo:	Trivellato
Utilizzo:	Monitoraggio
Portata:	N.R.
Soggiacenza:	N.R.
Livello piezometrico:	N.R.

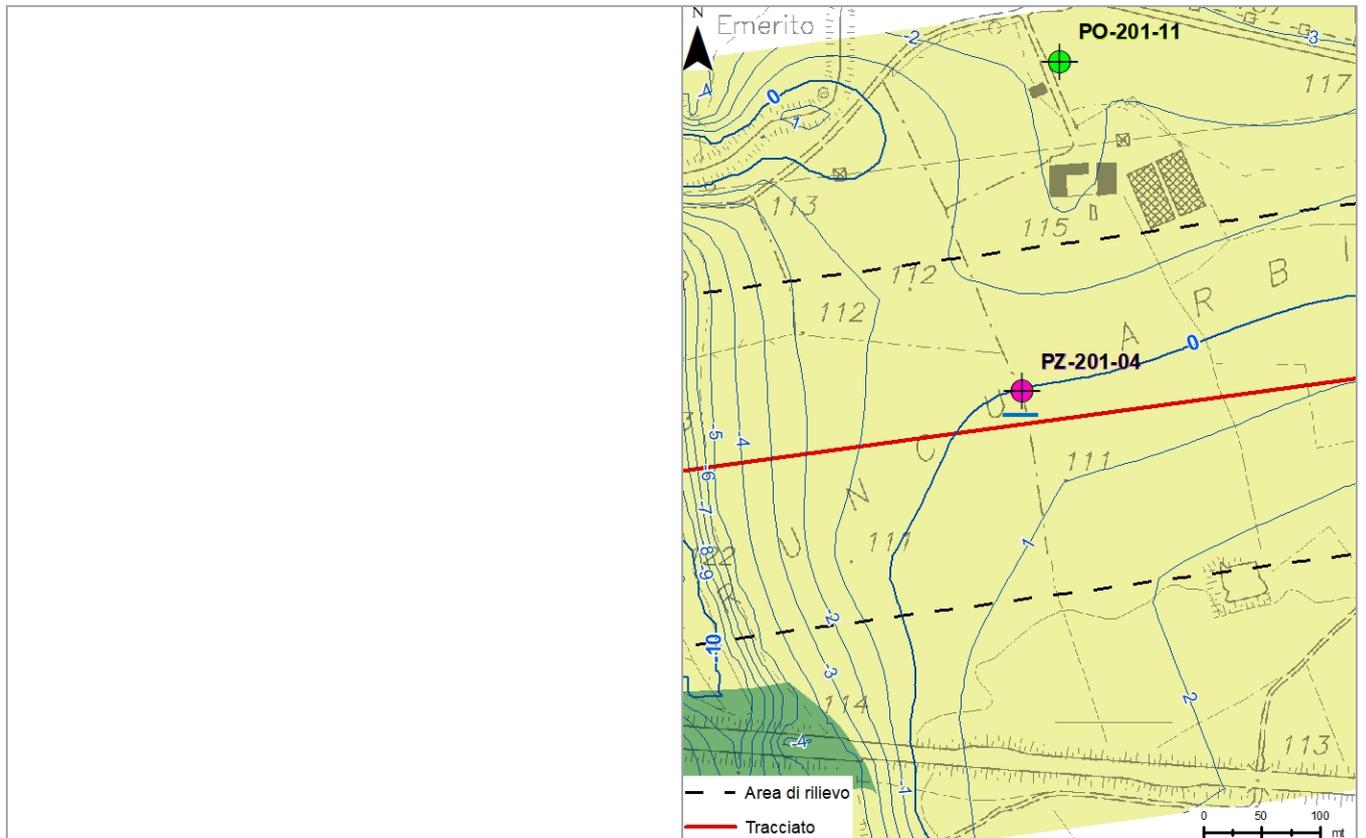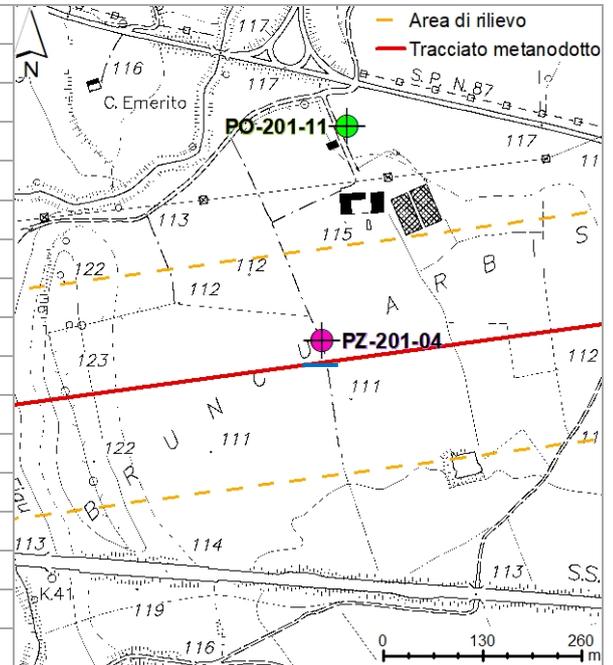

Note: Piezometro censito nel SIRA, non rinvenuto in fase di rilevamento.



Data: 14.06.2018



PROGETTISTA	TechnipFMC	COMMESSA	NR/14327/R-L10	CODICE TECNICO
LOCALITÀ	REGIONE SARDEGNA	RE-CI-002		
PROGETTO / IMPIANTO	METANIZZAZIONE SARDEGNA	Pag. 8 di 24	Rev. 0	

Rif. TPIDL: 073670-010-RT-3220-36

Sigla:	PZ-201-05
Ramo gasdotto:	Vallermosa - Sulcis
Provincia:	Sud Sardegna
Comune:	Musei
Località:	Brunco Arbis
Coordinate (UTM WGS 84 N32):	N - 39,310577 E - 8,679049
Quota:	108,6 m s.l.m.
Distanza dal tracciato:	94,2 m
Diametro:	100 mm
Profondità:	N.R.
Tipo:	Trivellato
Utilizzo:	Monitoraggio
Portata:	N.R.
Soggiacenza:	-1,5 m
Livello piezometrico:	107,1 m s.l.m.

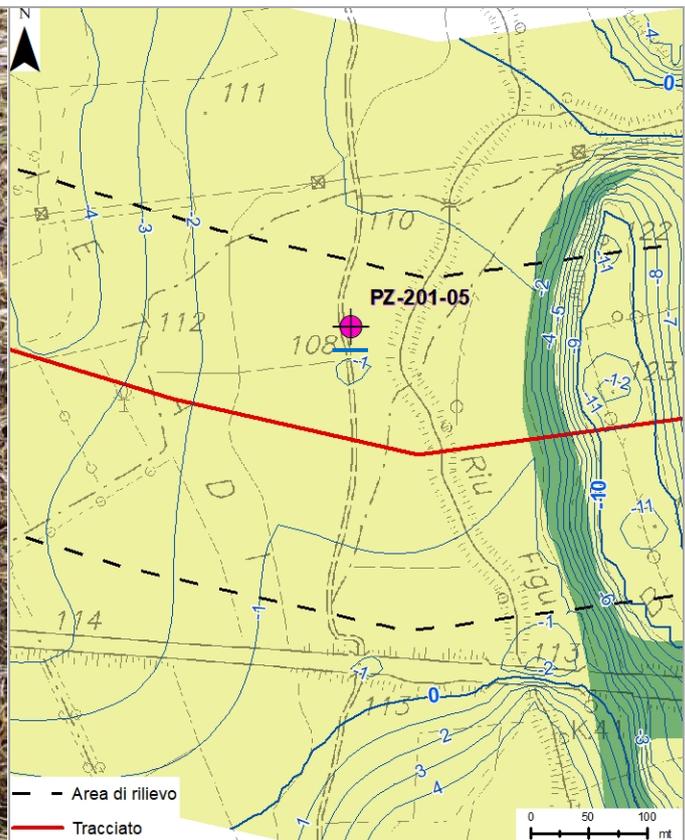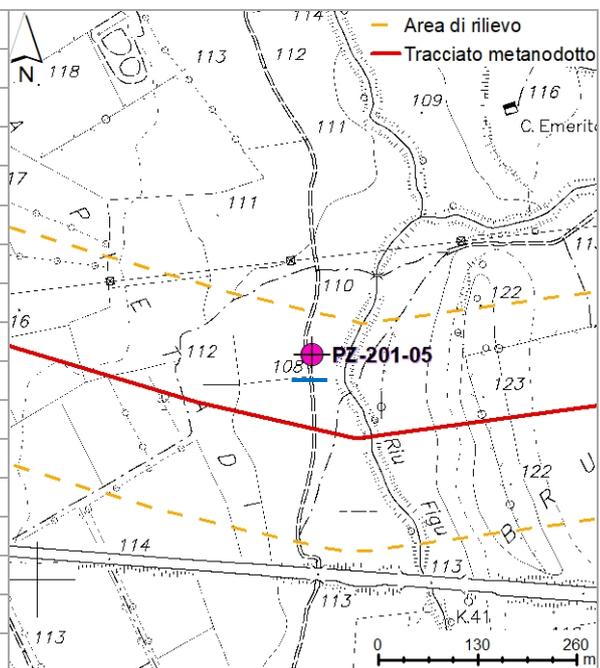

Note: Piezometro censito nel SIRA.

Data: 14.06.2018



PROGETTISTA

COMMESSA
NR/14327/R-L10CODICE
TECNICO

LOCALITÀ

REGIONE SARDEGNA

RE-CI-002

PROGETTO / IMPIANTO

METANIZZAZIONE SARDEGNA



Pag. 9 di 24

Rev.
0

Rif. TPIDL: 073670-010-RT-3220-36

Sigla:	PZ-201-06
Ramo gasdotto:	Vallermosa - Sulcis
Provincia:	Sud Sardegna
Comune:	Domusnovas
Località:	Sa Bingia Manna
Coordinate (UTM WGS 84 N32):	N - 39,304226 E - 8,644159
Quota:	118,9 m s.l.m.
Distanza dal tracciato:	146,2 m

Diametro:	N.R.
Profondità:	N.R.
Tipo:	Trivellato
Utilizzo:	Monitoraggio
Portata:	N.R.
Soggiacenza:	N.R.
Livello piezometrico:	N.R.

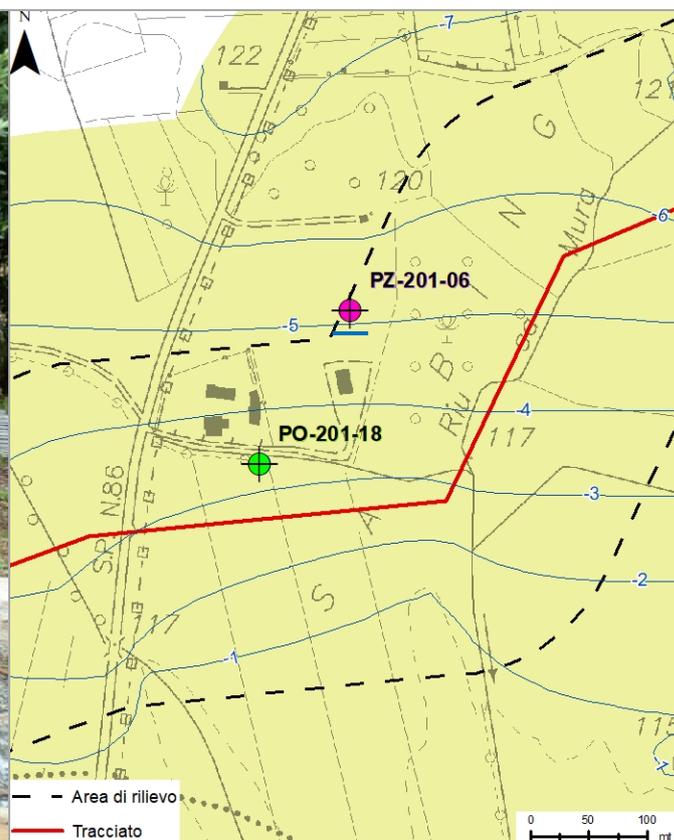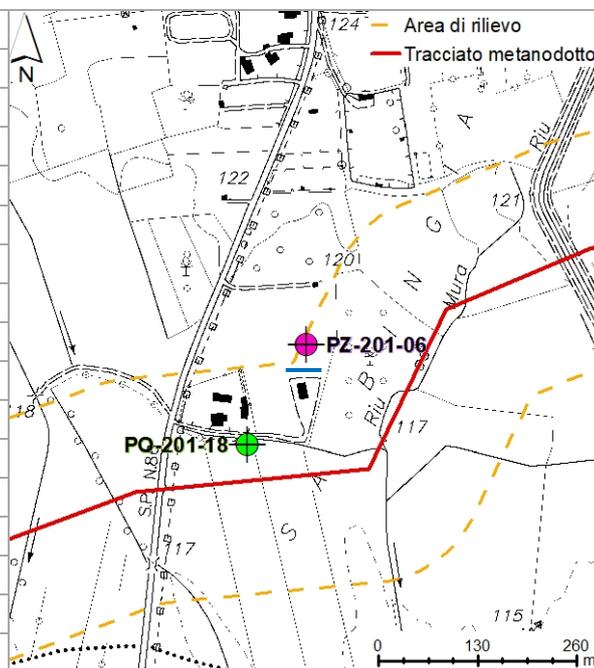



Note: Piezometro inaccessibile.
(Chiuso)

Data: 14.06.2018

	PROGETTISTA 	COMMESSA NR/14327/R-L10	CODICE TECNICO
	LOCALITÀ REGIONE SARDEGNA	RE-CI-002	
	PROGETTO / IMPIANTO METANIZZAZIONE SARDEGNA	Pag. 10 di 24	Rev. 0

Rif. TPIDL: 073670-010-RT-3220-36

Sigla:	PZ-201-07
Ramo gasdotto:	Vallermosa - Sulcis
Provincia:	Sud Sardegna
Comune:	Villamassargia
Località:	Tallaroga
Coordinate (UTM WGS 84 N32):	N - 39,290088 E - 8,613623
Quota:	119,5 m s.l.m.
Distanza dal tracciato:	123,5 m
Diametro:	N.R.
Profondità:	10 m
Tipo:	Trivellato
Utilizzo:	Monitoraggio
Portata:	N.R.
Soggiacenza:	N.R.
Livello piezometrico:	N.R.

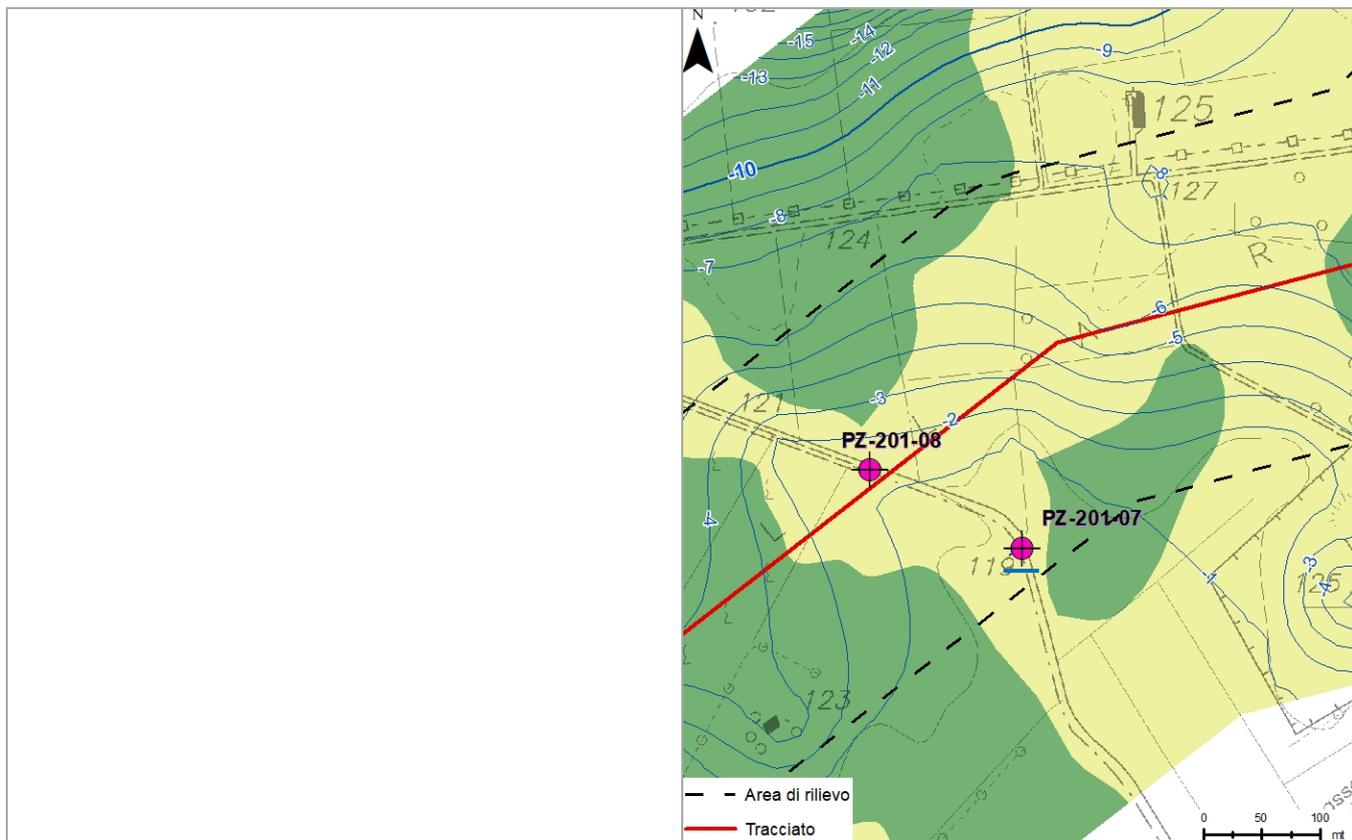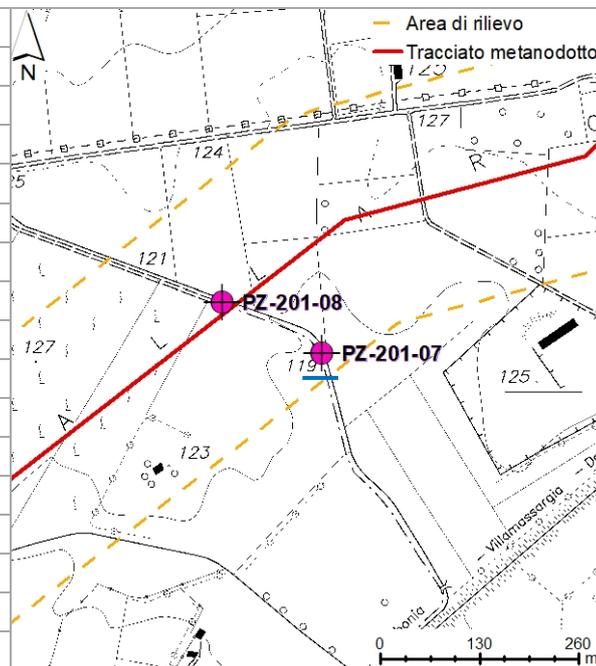



Note: Piezometro censito nel SIRA, non rinvenuto in fase di rilevamento.

Data: 15.06.2018

	PROGETTISTA 	COMMESSA NR/14327/R-L10	CODICE TECNICO
	LOCALITÀ REGIONE SARDEGNA	RE-CI-002	
	PROGETTO / IMPIANTO METANIZZAZIONE SARDEGNA	Pag. 11 di 24	Rev. 0

Rif. TPIDL: 073670-010-RT-3220-36

Sigla:	PZ-201-08
Ramo gasdotto:	Vallermosa - Sulcis
Provincia:	Sud Sardegna
Comune:	Villamassargia
Località:	Tallaroga
Coordinate (UTM WGS 84 N32):	N - 39,290722 E - 8,61208
Quota:	122 m s.l.m.
Distanza dal tracciato:	11,8 m
Diametro:	76 mm
Profondità:	25 m
Tipo:	Trivellato
Utilizzo:	Monitoraggio
Portata:	N.R.
Soggiacenza:	-1,2 m
Livello piezometrico:	120,8 m s.l.m.

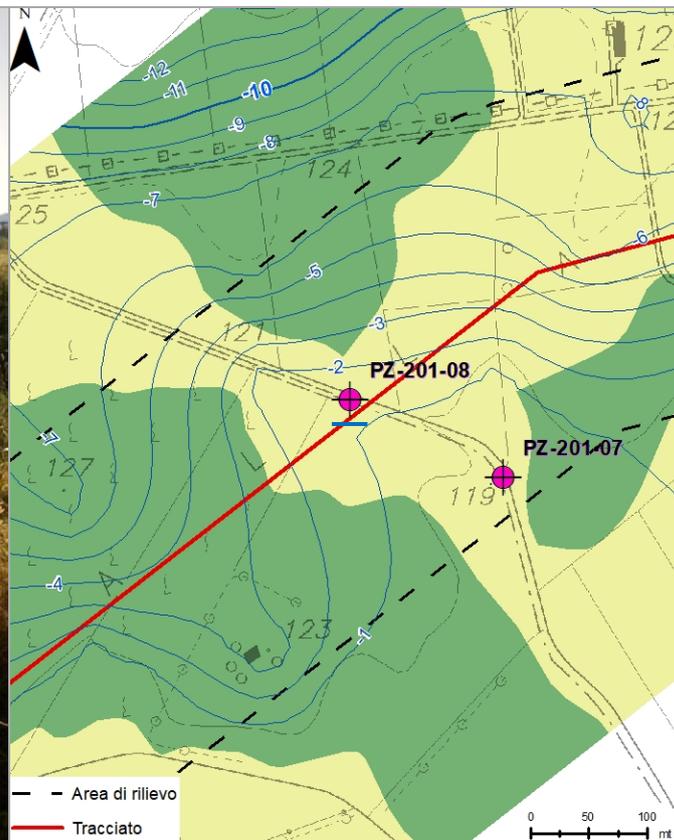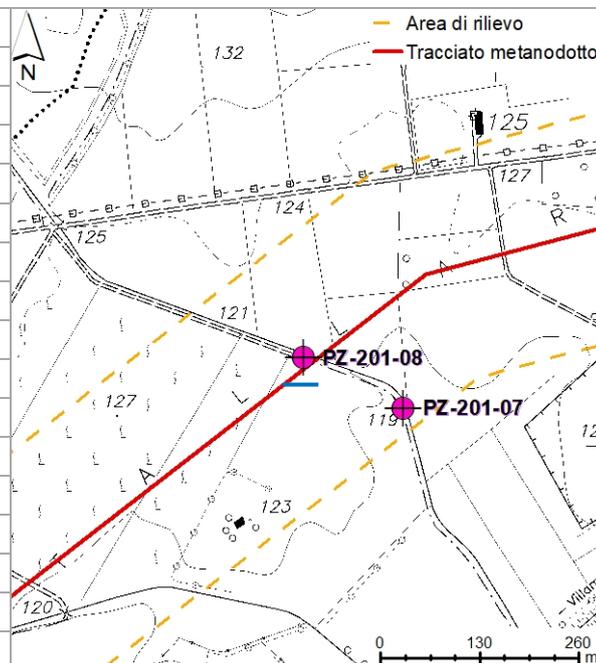

Note: Piezometro realizzato da SNAM RETE GAS.




Data: 15.06.2018



PROGETTISTA		COMMESSA	CODICE TECNICO
LOCALITÀ	REGIONE SARDEGNA	NR/14327/R-L10	RE-CI-002
PROGETTO / IMPIANTO	METANIZZAZIONE SARDEGNA	Pag. 12 di 24	Rev. 0

Rif. TPIDL: 073670-010-RT-3220-36

Sigla:	PZ-201-09
Ramo gasdotto:	Vallermosa - Sulcis
Provincia:	Sud Sardegna
Comune:	Villamassargia
Località:	C. Gollemi
Coordinate (UTM WGS 84 N32):	N - 39,277767 E - 8,599683
Quota:	120 m s.l.m.
Distanza dal tracciato:	25,4 m
Diametro:	76 mm
Profondità:	40 m
Tipo:	Trivellato
Utilizzo:	Monitoraggio
Portata:	N.R.
Soggiacenza:	-3 m
Livello piezometrico:	117 m s.l.m.

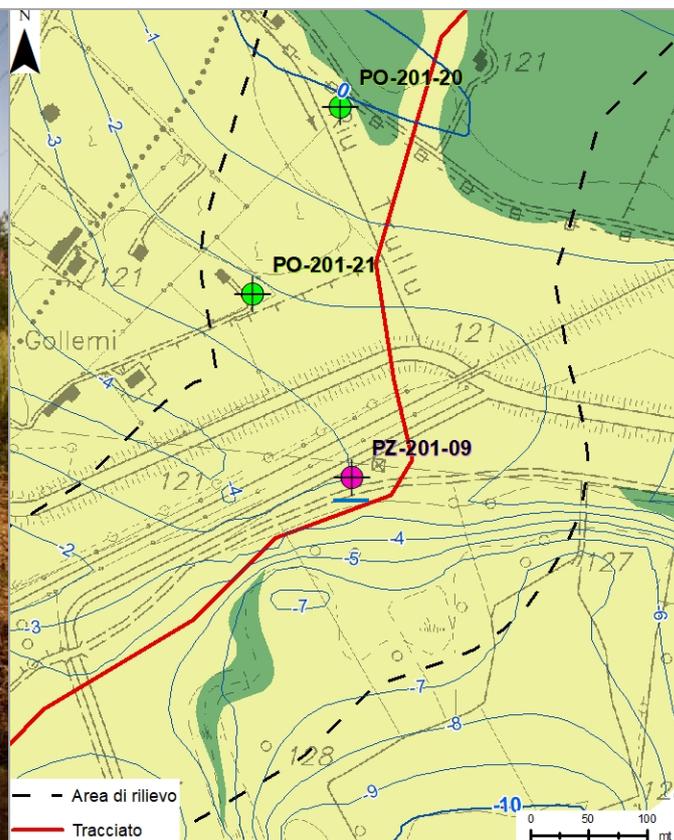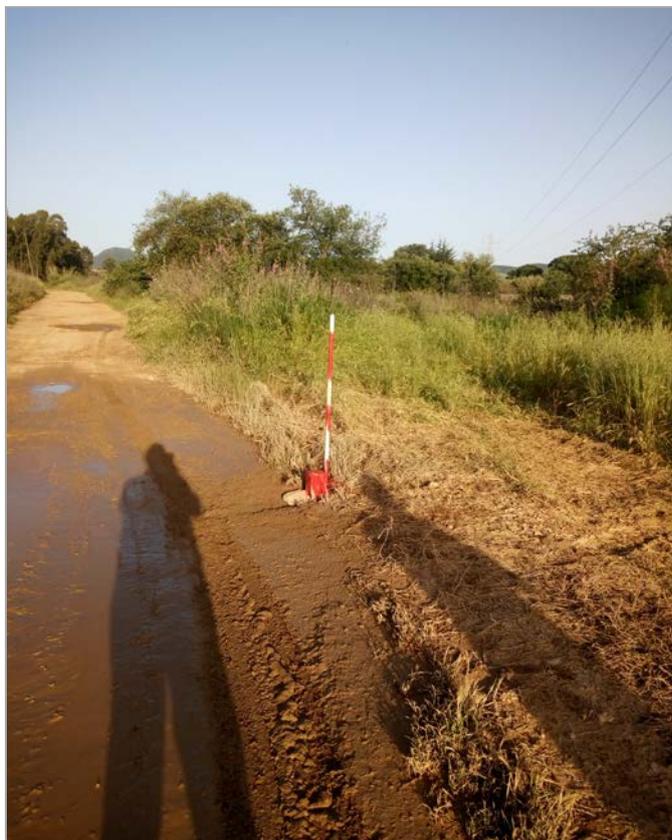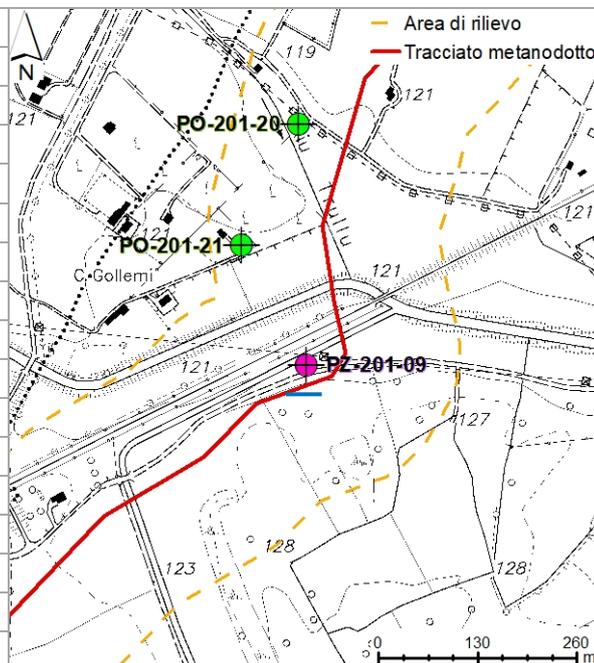



Note: Piezometro realizzato da SNAM RETE GAS.

Data: 15.06.2018

	PROGETTISTA 	COMMESSA NR/14327/R-L10	CODICE TECNICO
	LOCALITÀ REGIONE SARDEGNA	RE-CI-002	
	PROGETTO / IMPIANTO METANIZZAZIONE SARDEGNA	Pag. 13 di 24	Rev. 0

Rif. TPIDL: 073670-010-RT-3220-36

Sigla:	PZ-201-10
Ramo gasdotto:	Vallermosa - Sulcis
Provincia:	Sud Sardegna
Comune:	Iglesias
Località:	C.se Don Gorino
Coordinate (UTM WGS 84 N32):	N - 39,273983 E - 8,5906
Quota:	125 m s.l.m.
Distanza dal tracciato:	202,4 m
Diametro:	76 mm
Profondità:	10 m
Tipo:	Trivellato
Utilizzo:	Monitoraggio
Portata:	N.R.
Soggiacenza:	-0,5 m
Livello piezometrico:	124,5 m s.l.m.

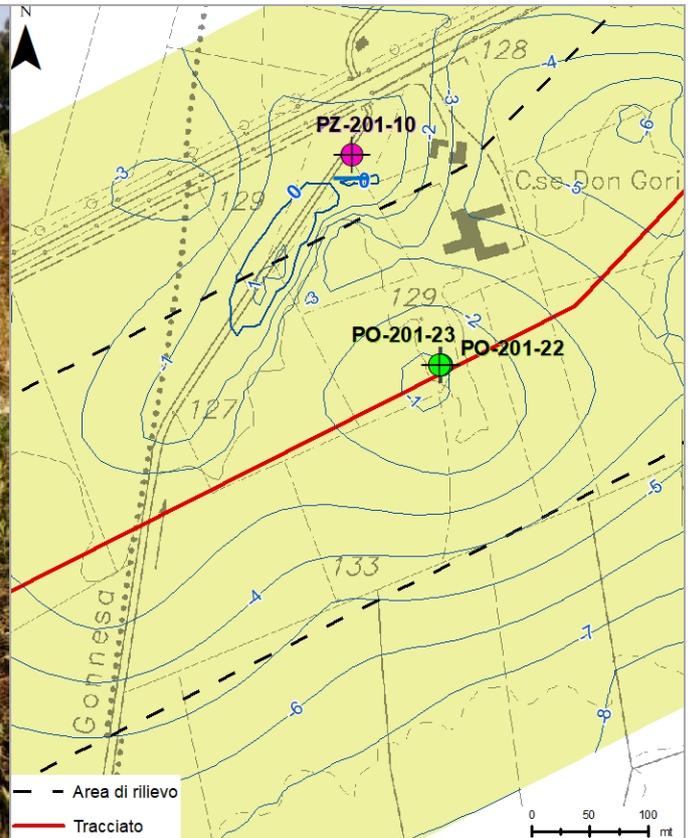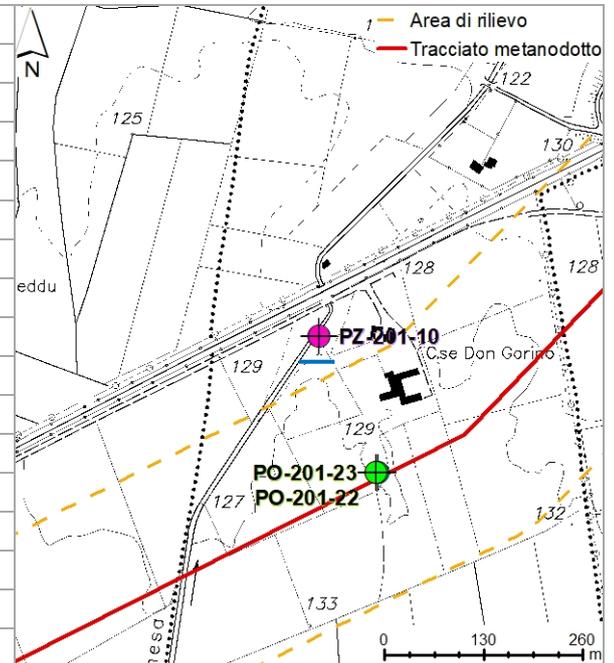

Note: Piezometro realizzato da SNAM RETE GAS.

Data: 15.06.2018



PROGETTISTA

COMMESSA
NR/14327/R-L10CODICE
TECNICO

LOCALITÀ

REGIONE SARDEGNA

RE-CI-002

PROGETTO / IMPIANTO



METANIZZAZIONE SARDEGNA

Pag. 14 di 24

Rev.
0

Rif. TPIDL: 073670-010-RT-3220-36

Sigla:	PZ-201-11
Ramo gasdotto:	Vallermosa - Sulcis
Provincia:	Sud Sardegna
Comune:	Carbonia
Località:	Planu De Olionis
Coordinate (UTM WGS 84 N32):	N - 39,25217 E - 8,565838
Quota:	145 m s.l.m.
Distanza dal tracciato:	90,3 m
Diametro:	N.R.
Profondità:	N.R.
Tipo:	Trivellato
Utilizzo:	Monitoraggio
Portata:	N.R.
Soggiacenza:	N.R.
Livello piezometrico:	N.R.

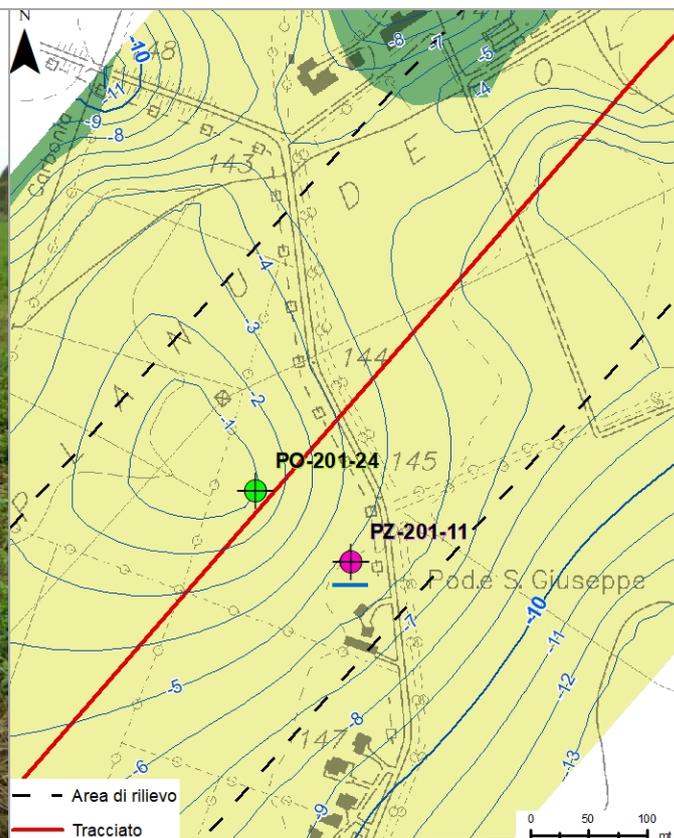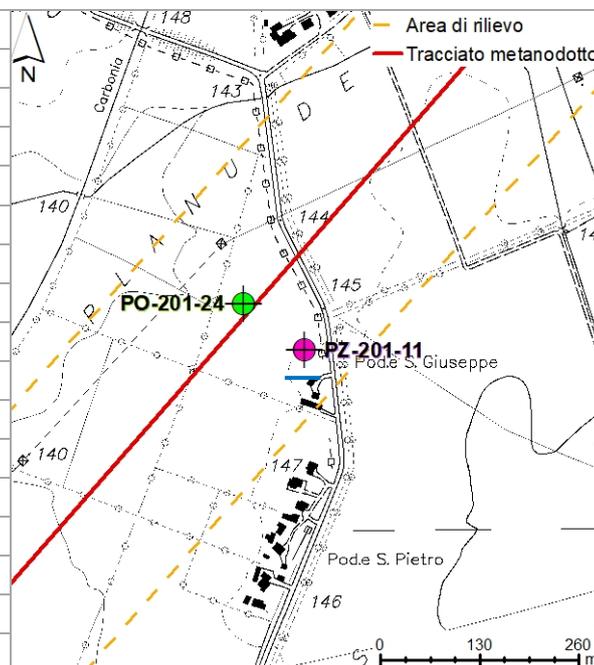



Note: Piezometro censito nel SIRA, inaccessibile.
(Chiuso).

Data: 15.06.2018

	PROGETTISTA 	COMMESSA NR/14327/R-L10	CODICE TECNICO
	LOCALITÀ REGIONE SARDEGNA	RE-CI-002	
	PROGETTO / IMPIANTO METANIZZAZIONE SARDEGNA	Pag. 15 di 24	Rev. 0

Rif. TPIDL: 073670-010-RT-3220-36

Sigla:	PZ-201-12
Ramo gasdotto:	Vallermosa - Sulcis
Provincia:	Sud Sardegna
Comune:	Carbonia
Località:	Medau Brau
Coordinate (UTM WGS 84 N32):	N - 39,220421 E - 8,50679
Quota:	75 m s.l.m.
Distanza dal tracciato:	39,2 m
Diametro:	N.R.
Profondità:	5 m
Tipo:	Trivellato
Utilizzo:	Monitoraggio
Portata:	N.R.
Soggiacenza:	N.R.
Livello piezometrico:	N.R.

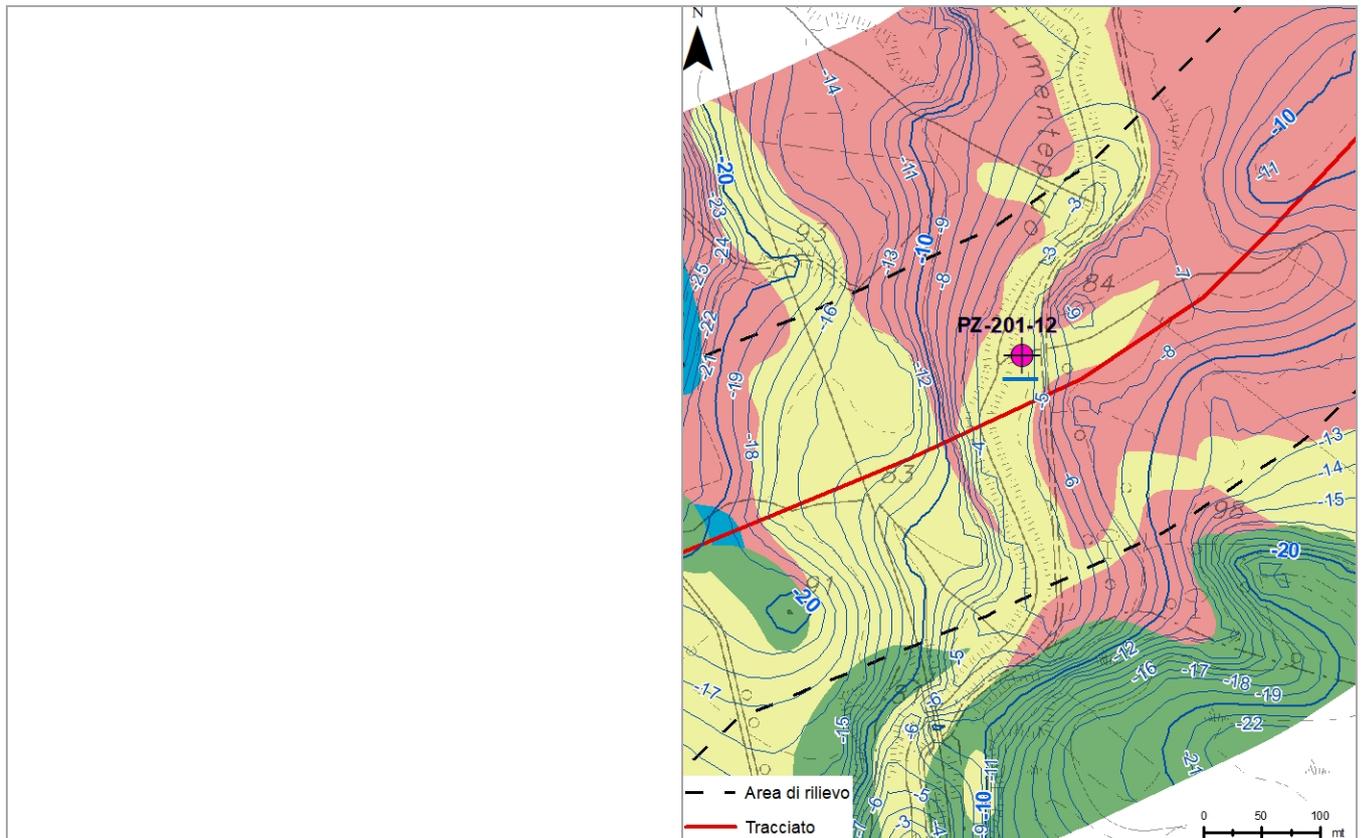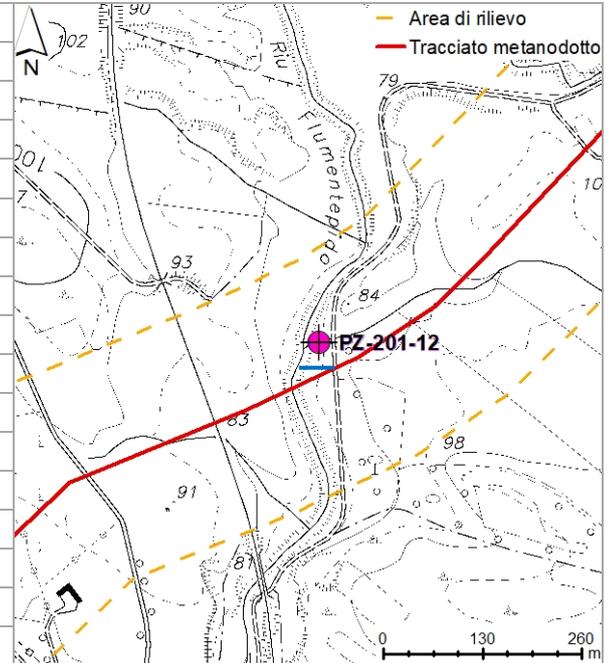

Note: Piezometro censito nel SIRA, non rinvenuto in fase di rilevamento.



Data: 14.06.2018



PROGETTISTA	TechnipFMC	COMMESSA	NR/14327/R-L10	CODICE	TECNICO
LOCALITÀ	REGIONE SARDEGNA	RE-CI-002			
PROGETTO / IMPIANTO	METANIZZAZIONE SARDEGNA	Pag. 16 di 24	Rev. 0		

Rif. TPIDL: 073670-010-RT-3220-36

Sigla:	PZ-201-13
Ramo gasdotto:	Vallermosa - Sulcis
Provincia:	Sud Sardegna
Comune:	Carbonia
Località:	Mesu Pranu
Coordinate (UTM WGS 84 N32):	N - 39,21081 E - 8,489345
Quota:	87,6 m s.l.m.
Distanza dal tracciato:	167,6 m
Diametro:	N.R.
Profondità:	8,5 m
Tipo:	Trivellato
Utilizzo:	Monitoraggio
Portata:	N.R.
Soggiacenza:	N.R.
Livello piezometrico:	N.R.

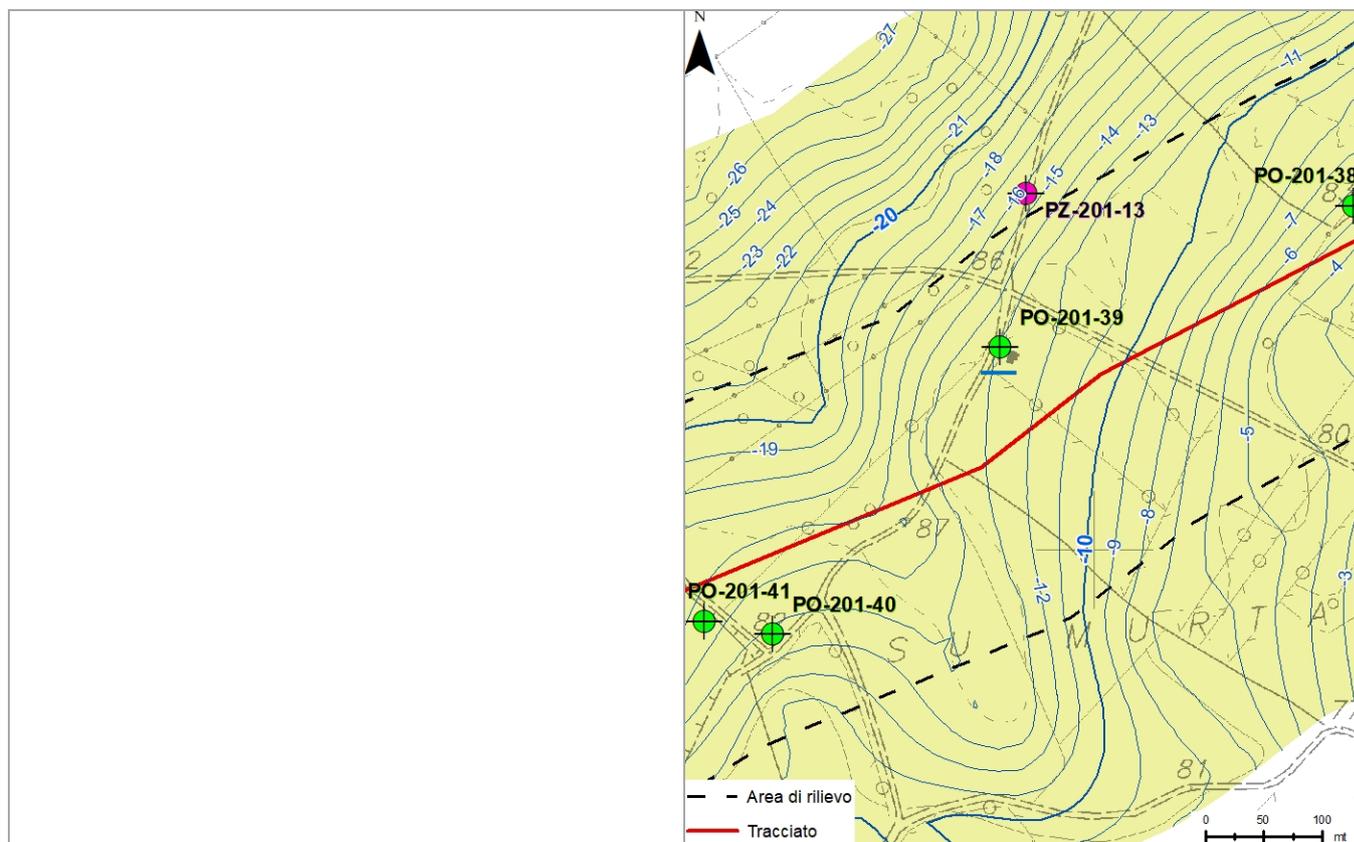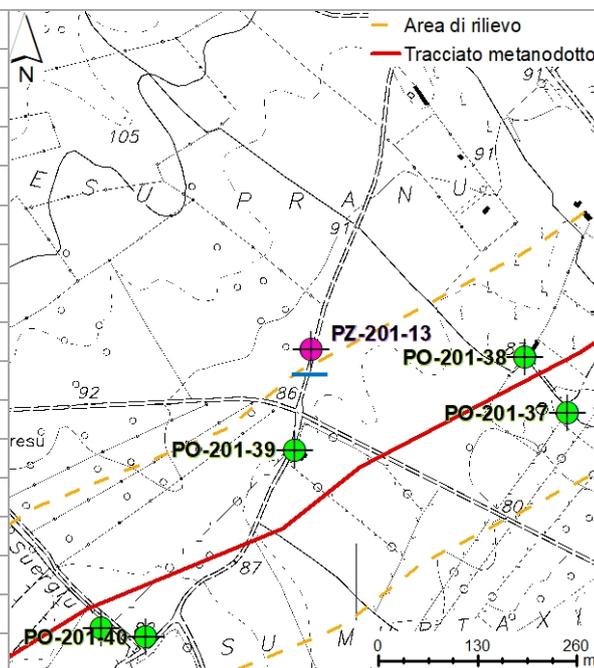



Note: Piezometro censito nel SIRA, non rinvenuto in fase di rilevamento. **Data:** 14.06.2018

	PROGETTISTA 	COMMESSA NR/14327/R-L10	CODICE TECNICO
	LOCALITÀ REGIONE SARDEGNA	RE-CI-002	
	PROGETTO / IMPIANTO METANIZZAZIONE SARDEGNA	Pag. 17 di 24	Rev. 0

Rif. TPIDL: 073670-010-RT-3220-36

Sigla: **PZ-201-14**
Ramo gasdotto: Vallermosa - Sulcis
Provincia: Sud Sardegna
Comune: Carbonia
Località: Sedda Umbrosa
Coordinate (UTM WGS 84 N32):
N - 39,205836
E - 8,477254
Quota: 70 m s.l.m.
Distanza dal tracciato: 143,6 m

Diametro: N.R.
Profondità: N.R.
Tipo: Trivellato
Utilizzo: Monitoraggio
Portata: N.R.
Soggiacenza: N.R.
Livello piezometrico: N.R.

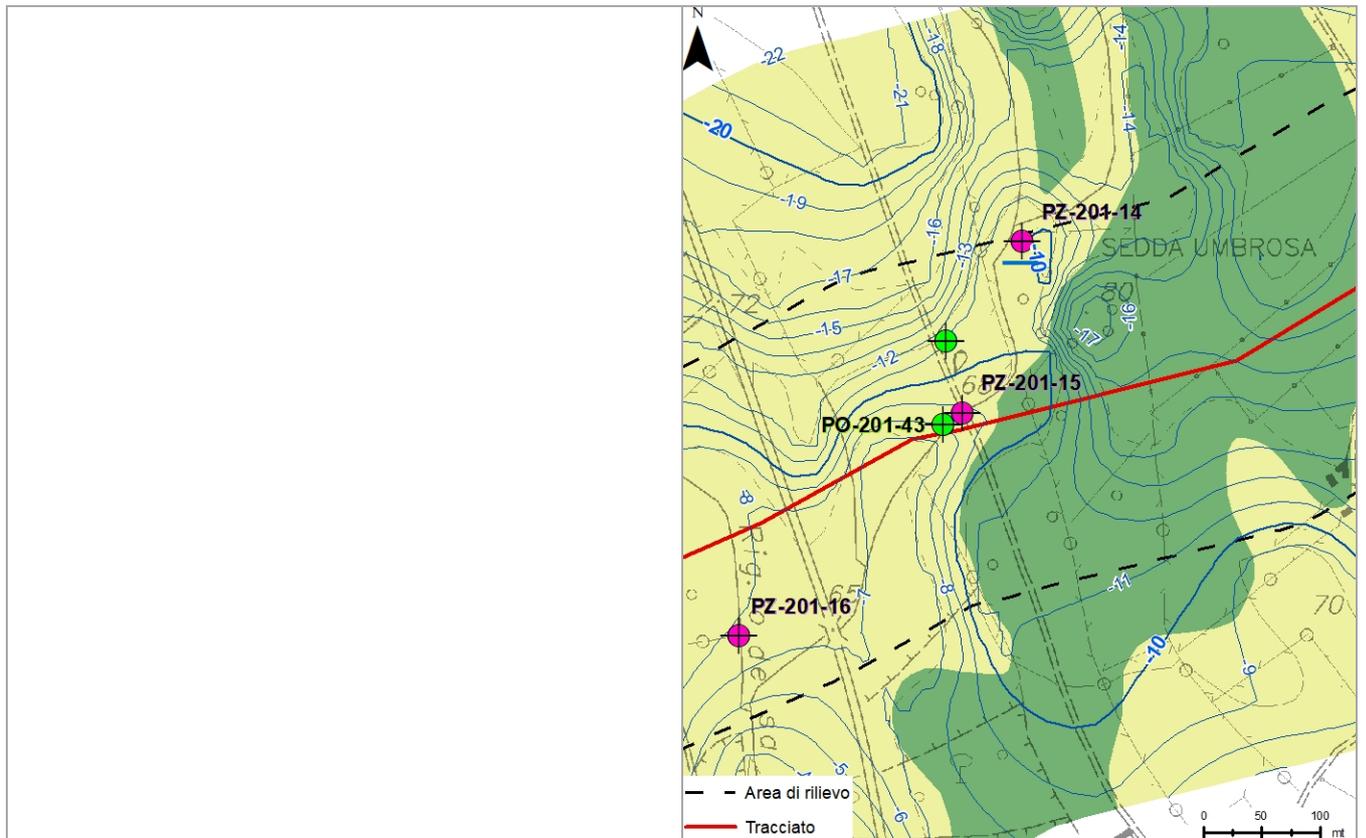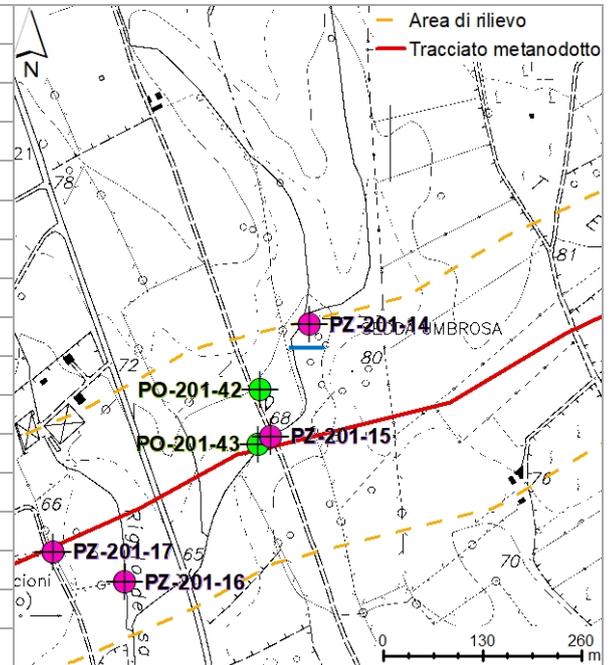



Note: Piezometro censito nel SIRA, non rinvenuto in fase di rilevamento.

Data: 13.06.2018

	PROGETTISTA 	COMMESSA NR/14327/R-L10	CODICE TECNICO
	LOCALITÀ REGIONE SARDEGNA	RE-CI-002	
	PROGETTO / IMPIANTO METANIZZAZIONE SARDEGNA	Pag. 18 di 24	Rev. 0

Rif. TPIDL: 073670-010-RT-3220-36

Sigla:	PZ-201-15
Ramo gasdotto:	Vallermosa - Sulcis
Provincia:	Sud Sardegna
Comune:	Carbonia
Località:	Sedda Umbrosa
Coordinate (UTM WGS 84 N32):	N - 39,204527 E - 8,476626
Quota:	67,6 m s.l.m.
Distanza dal tracciato:	13,1 m
Diametro:	N.R.
Profondità:	N.R.
Tipo:	Trivellato
Utilizzo:	Monitoraggio
Portata:	N.R.
Soggiacenza:	N.R.
Livello piezometrico:	N.R.

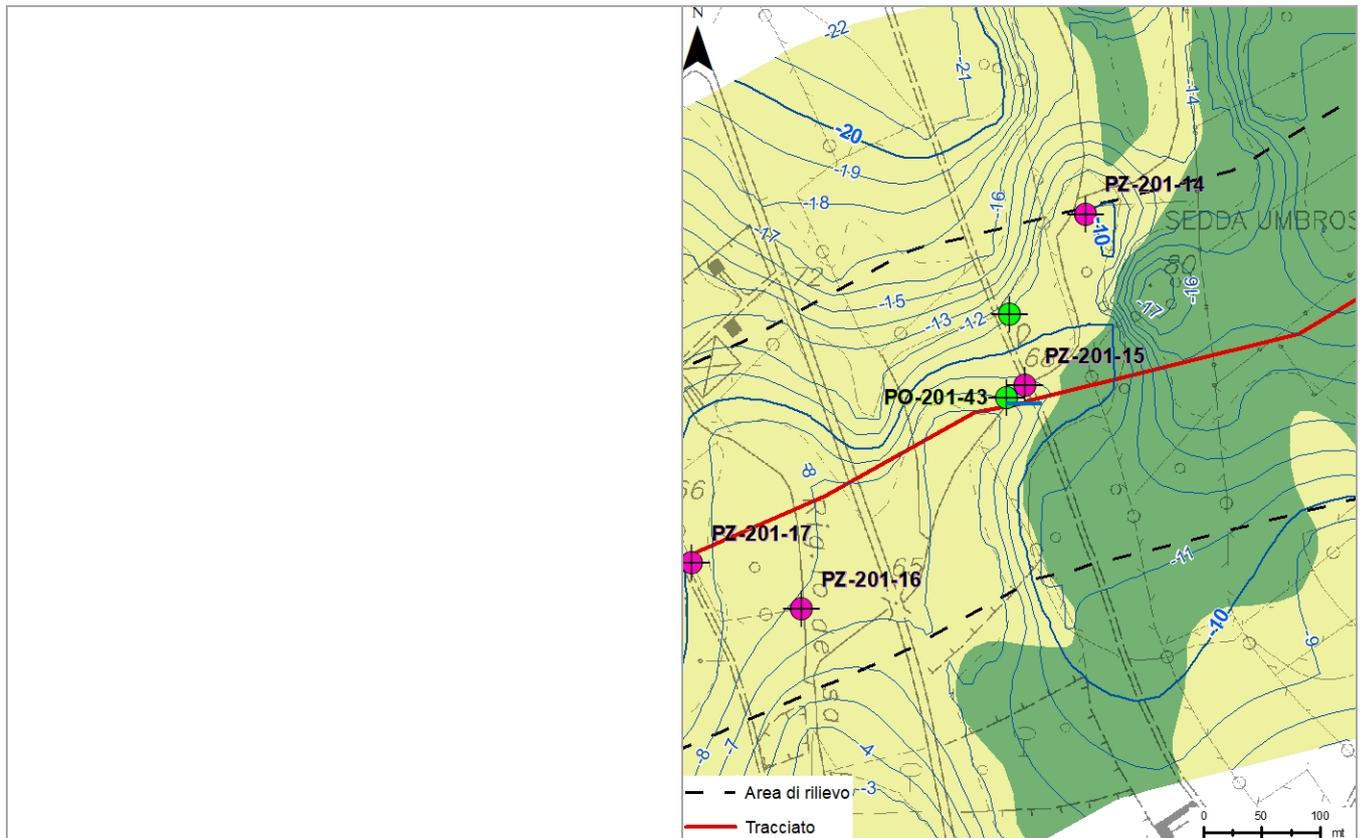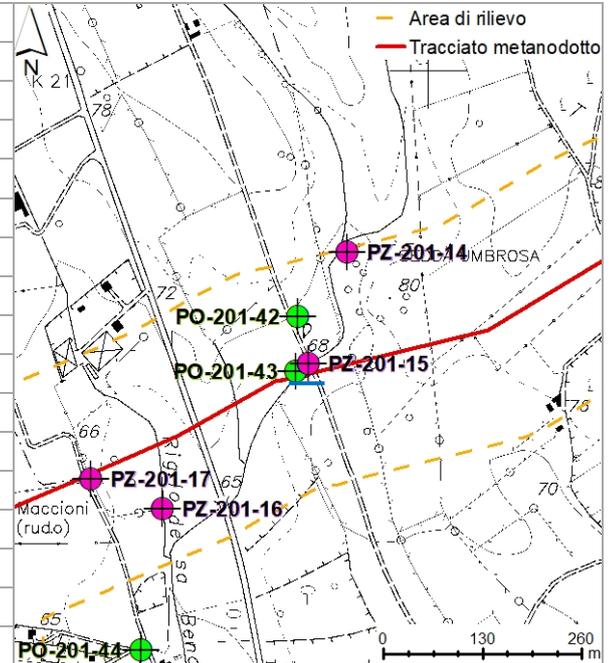



Note: Piezometro censito nel SIRA, non rinvenuto in fase di rilevamento.

Data: 13.06.2018

	PROGETTISTA 	COMMESSA NR/14327/R-L10	CODICE TECNICO
	LOCALITÀ REGIONE SARDEGNA	RE-CI-002	
	PROGETTO / IMPIANTO METANIZZAZIONE SARDEGNA	Pag. 19 di 24	Rev. 0

Rif. TPIDL: 073670-010-RT-3220-36

Sigla:	PZ-201-16
Ramo gasdotto:	Vallermosa - Sulcis
Provincia:	Sud Sardegna
Comune:	Carbonia
Località:	C. Maccioni (rud.o)
Coordinate (UTM WGS 84 N32):	N - 39,202764 E - 8,474462
Quota:	67,3 m s.l.m.
Distanza dal tracciato:	82 m
Diametro:	N.R.
Profondità:	N.R.
Tipo:	Trivellato
Utilizzo:	Monitoraggio
Portata:	N.R.
Soggiacenza:	N.R.
Livello piezometrico:	N.R.

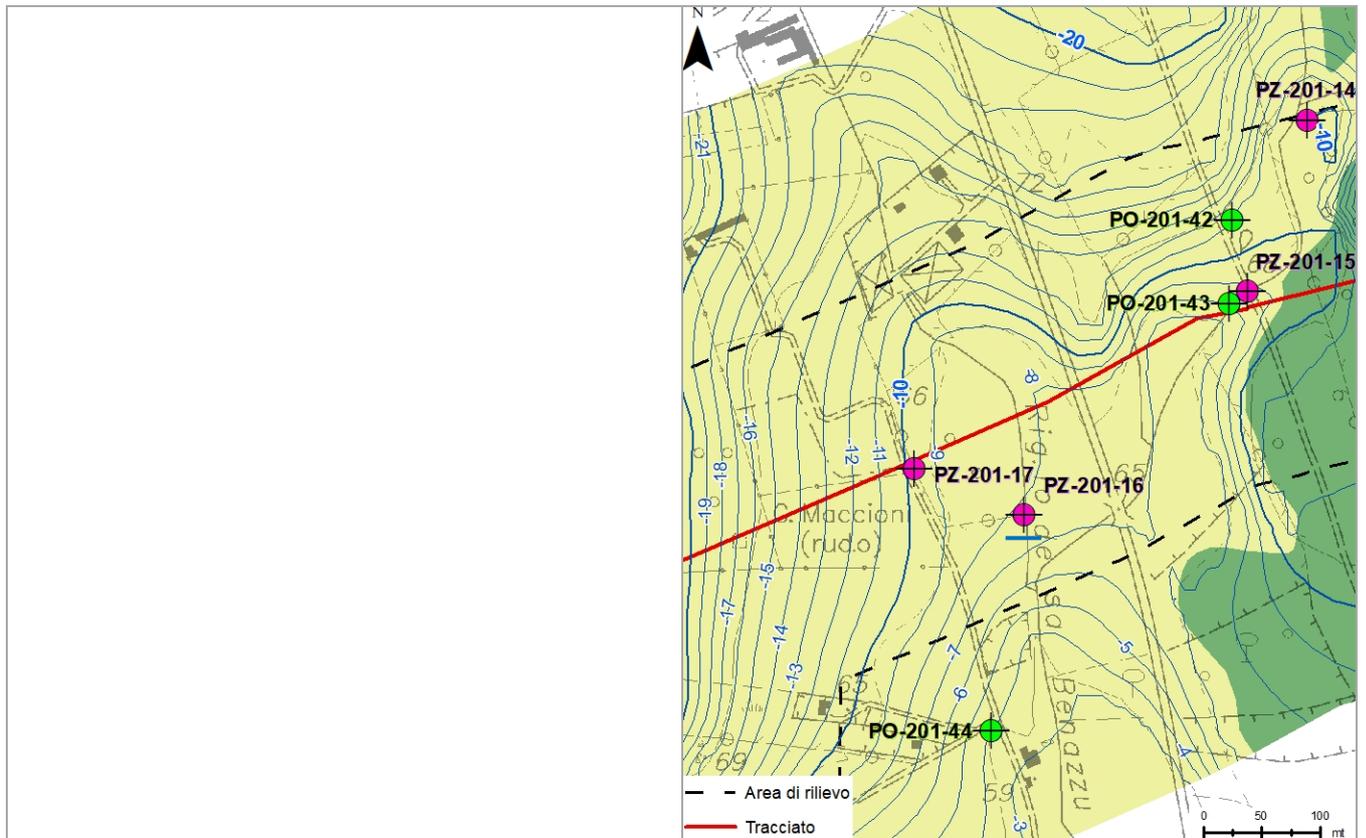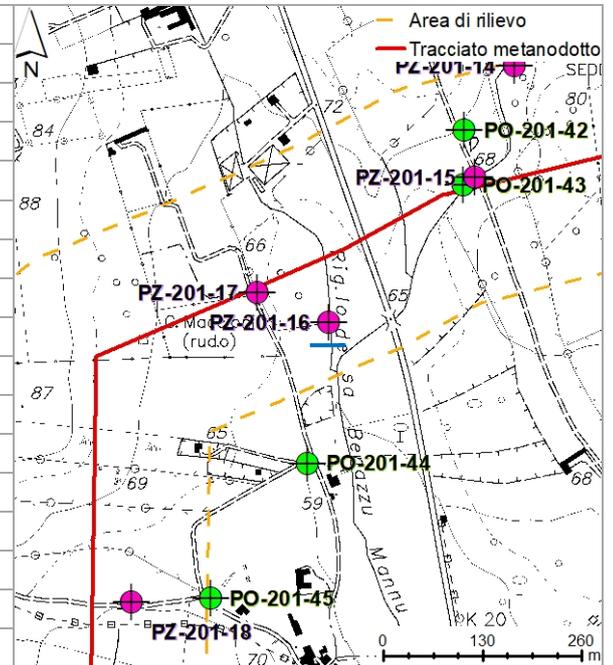

Note: Piezometro censito nel SIRA, non rinvenuto in fase di rilevamento.

Data: 13.06.2018



PROGETTISTA

COMMESSA
NR/14327/R-L10CODICE
TECNICO

LOCALITÀ

REGIONE SARDEGNA

RE-CI-002

PROGETTO / IMPIANTO



METANIZZAZIONE SARDEGNA

Pag. 20 di 24

Rev.
0

Rif. TPIDL: 073670-010-RT-3220-36

Sigla:	PZ-201-17
Ramo gasdotto:	Vallermosa - Sulcis
Provincia:	Sud Sardegna
Comune:	Carbonia
Località:	C. Maccioni (rud.o)
Coordinate (UTM WGS 84 N32):	N - 39,202764 E - 8,474462
Quota:	65,6 m s.l.m.
Distanza dal tracciato:	7,3 m
Diametro:	N.R.
Profondità:	N.R.
Tipo:	Trivellato
Utilizzo:	Monitoraggio
Portata:	N.R.
Soggiacenza:	N.R.
Livello piezometrico:	N.R.

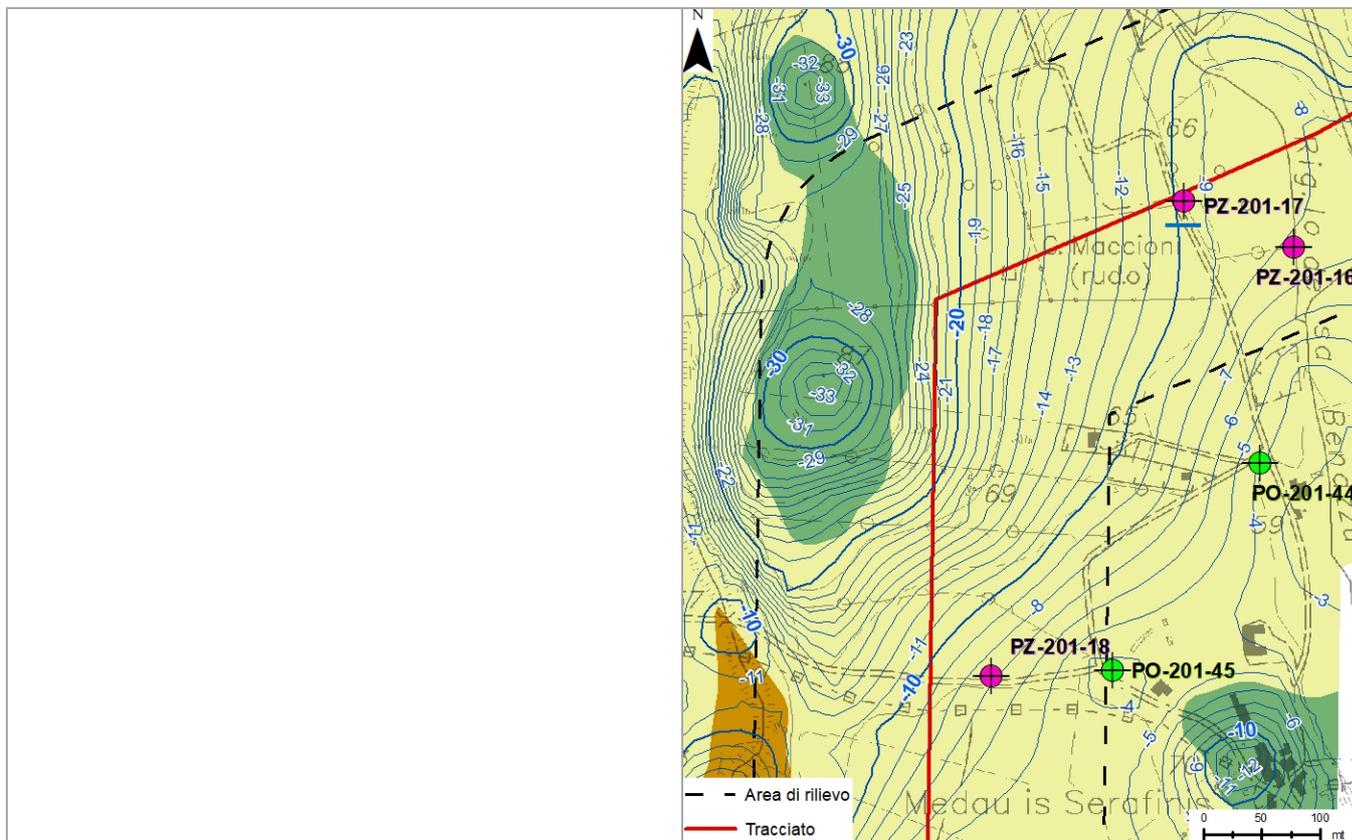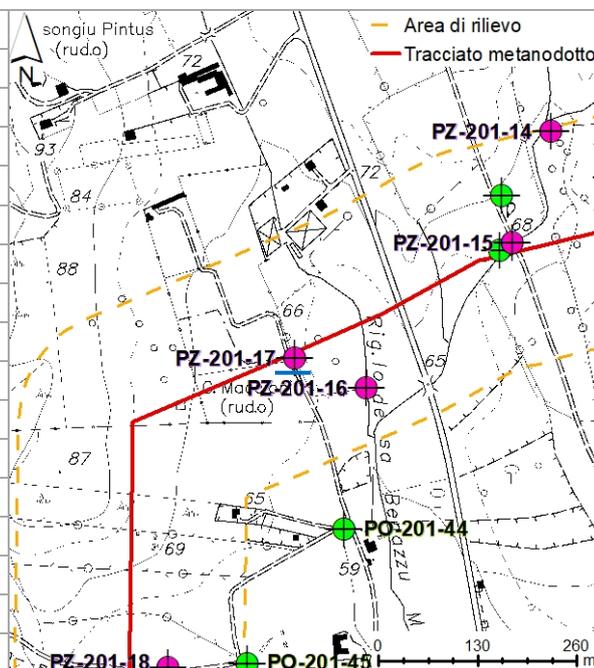

Note: Piezometro censito nel SIRA, non rinvenuto in fase di rilevamento.

Data: 14.06.2018



PROGETTISTA

COMMESSA
NR/14327/R-L10CODICE
TECNICO

LOCALITÀ

REGIONE SARDEGNA

RE-CI-002

PROGETTO / IMPIANTO

METANIZZAZIONE SARDEGNA



Pag. 21 di 24

Rev.
0

Rif. TPIDL: 073670-010-RT-3220-36

Sigla:	PZ-201-18
Ramo gasdotto:	Vallermosa - Sulcis
Provincia:	Sud Sardegna
Comune:	Carbonia
Località:	Medau Is Serafinis
Coordinate (UTM WGS 84 N32):	N - 39,199421 E - 8,471484
Quota:	60,6 m s.l.m.
Distanza dal tracciato:	52,1 m

Diametro:	N.R.
Profondità:	10 m
Tipo:	Trivellato
Utilizzo:	Monitoraggio
Portata:	N.R.
Soggiacenza:	N.R.
Livello piezometrico:	N.R.

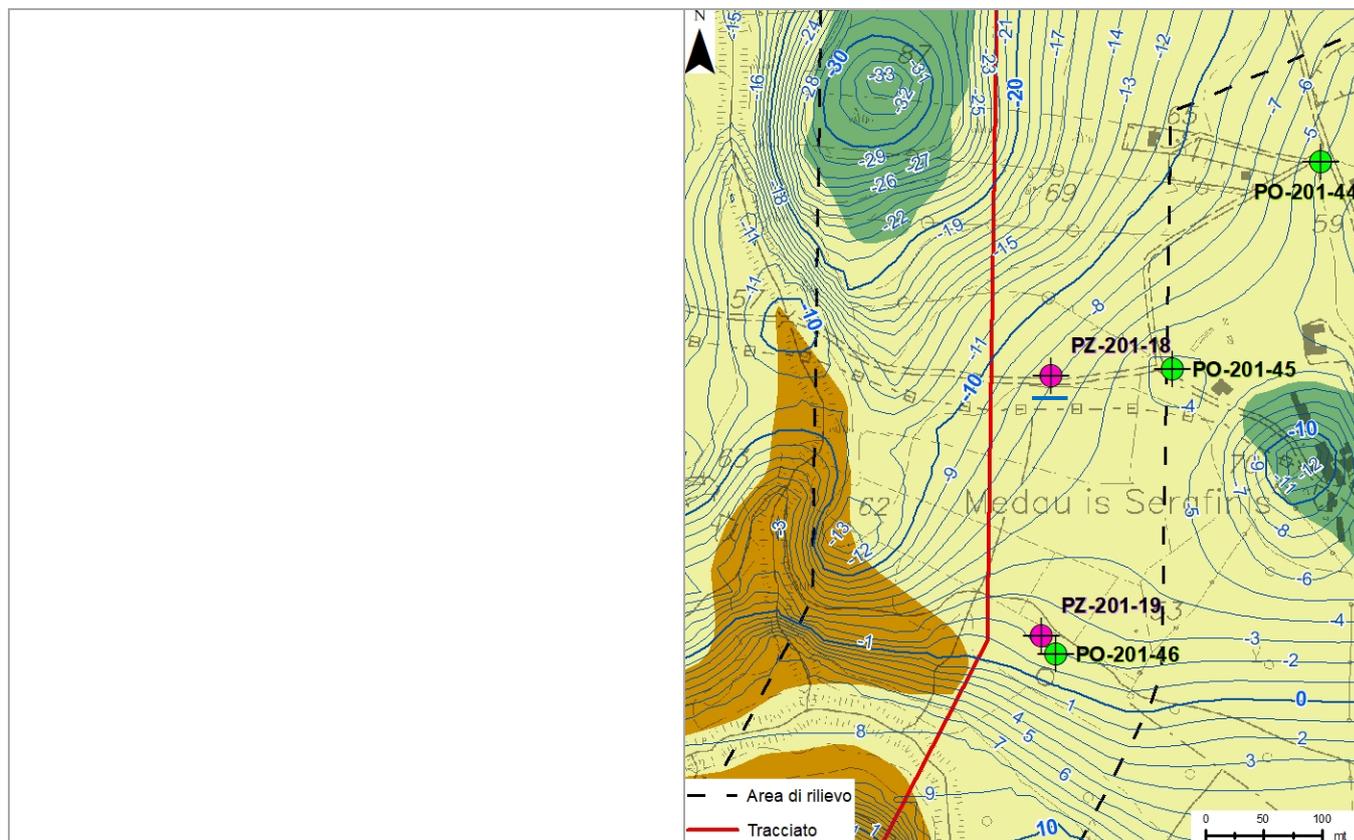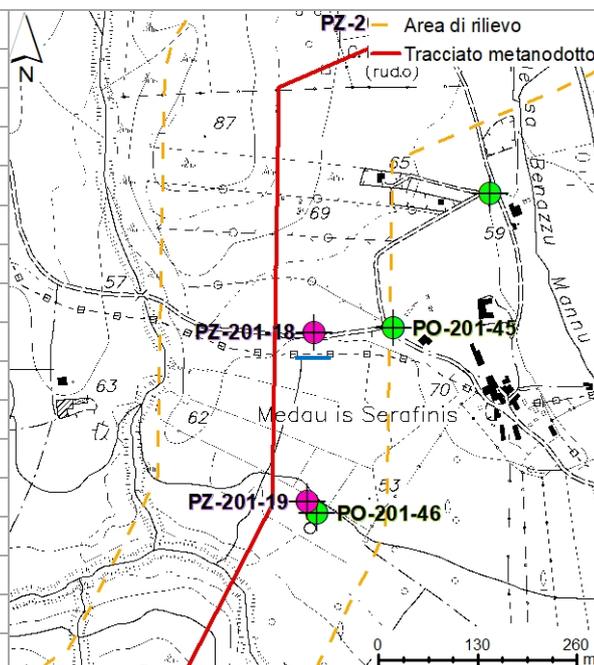



Note: Piezometro censito nel SIRA, non rinvenuto in fase di rilevamento.

Data: 14.06.2018

	PROGETTISTA 	COMMESSA NR/14327/R-L10	CODICE TECNICO
	LOCALITÀ REGIONE SARDEGNA	RE-CI-002	
	PROGETTO / IMPIANTO METANIZZAZIONE SARDEGNA	Pag. 22 di 24	Rev. 0

Rif. TPIDL: 073670-010-RT-3220-36

Sigla:	PZ-201-19
Ramo gasdotto:	Vallermosa - Sulcis
Provincia:	Sud Sardegna
Comune:	Carbonia
Località:	Medau Is Serafinis
Coordinate (UTM WGS 84 N32):	N - 39,19744 E - 8,471382
Quota:	49,2 m s.l.m.
Distanza dal tracciato:	47 m
Diametro:	N.R.
Profondità:	N.R.
Tipo:	Trivellato
Utilizzo:	Monitoraggio
Portata:	N.R.
Soggiacenza:	0 m
Livello piezometrico:	49,2 m s.l.m.

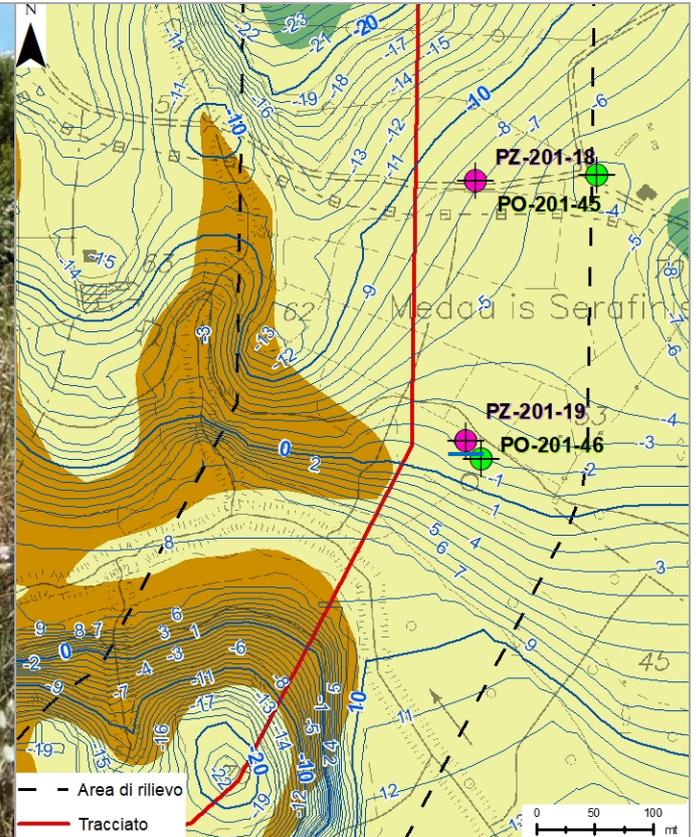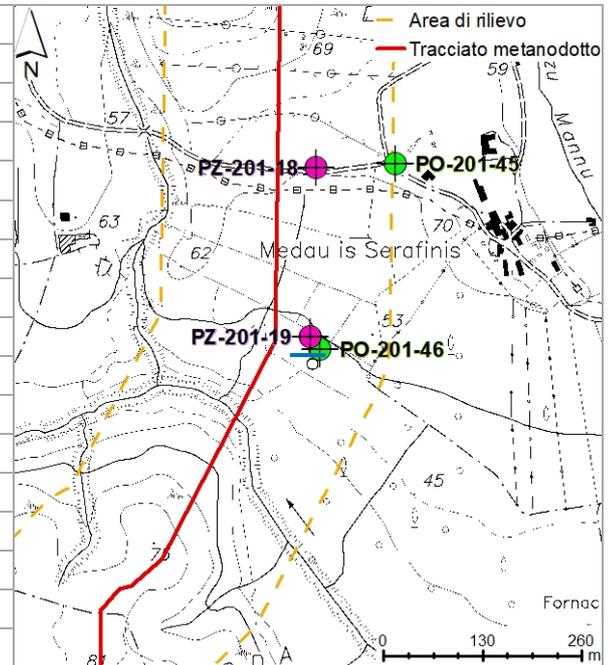

Note: Piezometro censito nel SIRA, inaccessibile (Chiuso).



Data: 16.06.2018



PROGETTISTA	TechnipFMC	COMMESSA NR/14327/R-L10	CODICE TECNICO
LOCALITÀ	REGIONE SARDEGNA	RE-CI-002	
PROGETTO / IMPIANTO	METANIZZAZIONE SARDEGNA	Pag. 23 di 24	Rev. 0

Rif. TPIDL: 073670-010-RT-3220-36

Sigla:	PZ-201-20
Ramo gasdotto:	Vallermosa - Sulcis
Provincia:	Sud Sardegna
Comune:	Carbonia
Località:	Terra Niedda
Coordinate (UTM WGS 84 N32):	N - 39,199421 E - 8,471484
Quota:	61,1 m s.l.m.
Distanza dal tracciato:	46,1 m
Diametro:	N.R.
Profondità:	10 m
Tipo:	Trivellato
Utilizzo:	Monitoraggio
Portata:	N.R.
Soggiacenza:	N.R.
Livello piezometrico:	N.R.

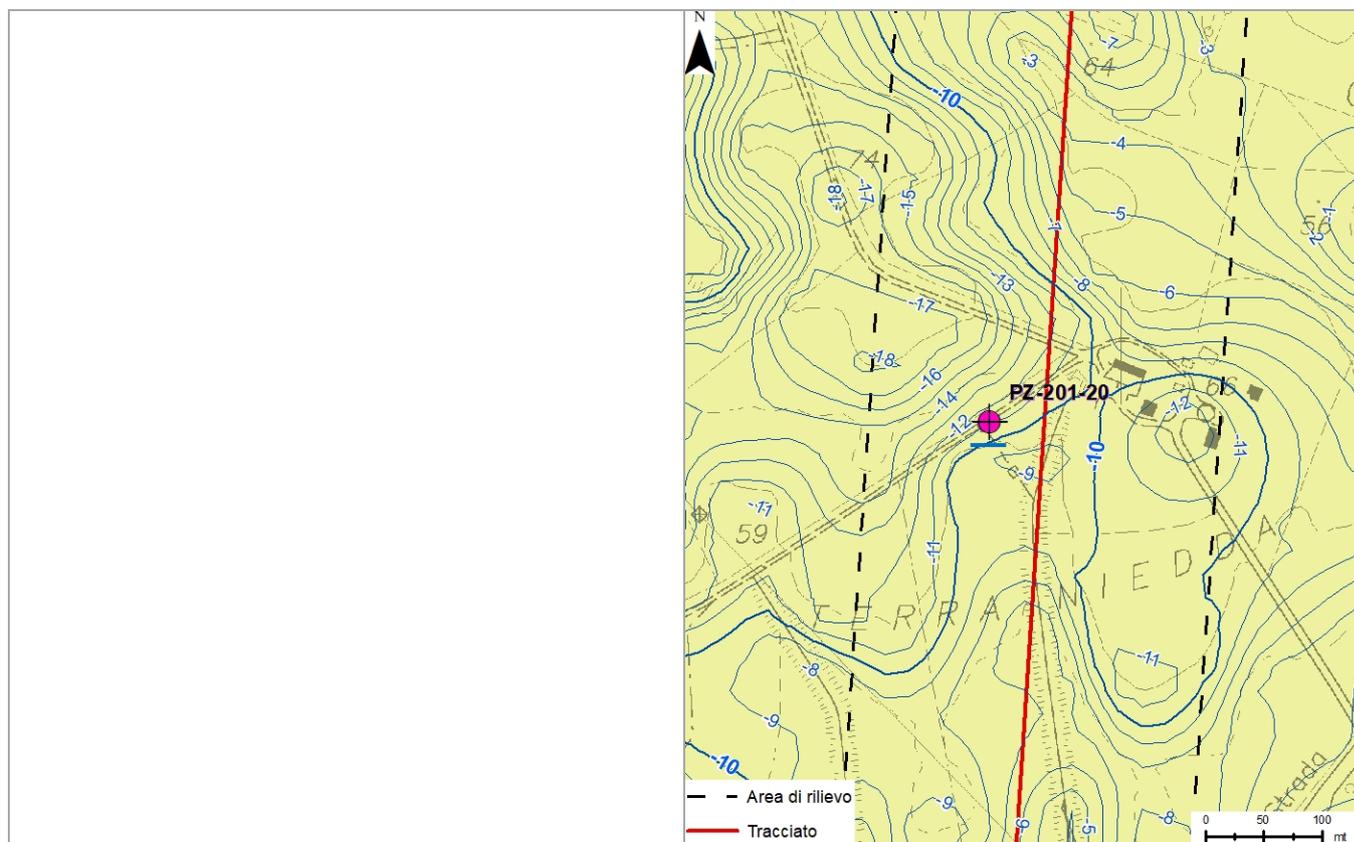
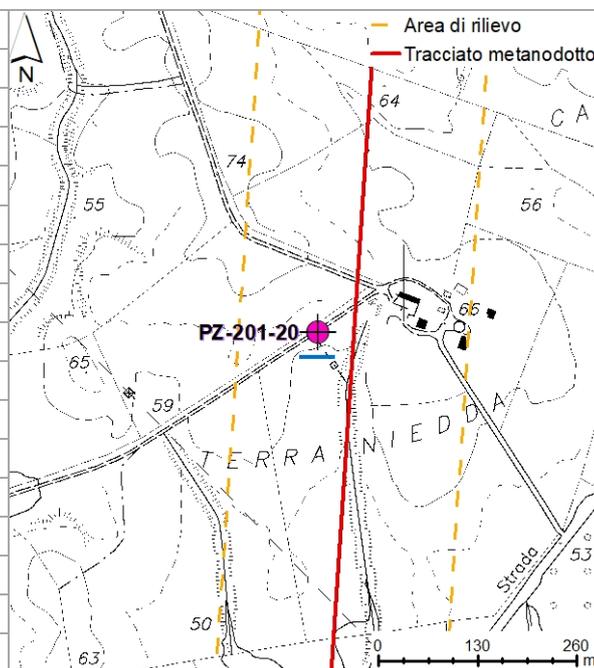


Note: Piezometro censito nel SIRA, non rinvenuto in fase di rilevamento.	Data: 19.06.2018
---	-------------------------

	PROGETTISTA 	COMMESSA NR/14327/R-L10	CODICE TECNICO
	LOCALITÀ REGIONE SARDEGNA	RE-CI-002	
	PROGETTO / IMPIANTO METANIZZAZIONE SARDEGNA	Pag. 24 di 24	Rev. 0

Rif. TPIDL: 073670-010-RT-3220-36

Sigla:	PZ-201-21
Ramo gasdotto:	Vallermosa - Sulcis
Provincia:	Sud Sardegna
Comune:	Carbonia
Località:	Terra Niedda
Coordinate (UTM WGS 84 N32):	N - 39,174088 E - 8,465539
Quota:	47,2 m s.l.m.
Distanza dal tracciato:	61 m
Diametro:	N.R.
Profondità:	10 m
Tipo:	Trivellato
Utilizzo:	Monitoraggio
Portata:	N.R.
Soggiacenza:	N.R.
Livello piezometrico:	N.R.

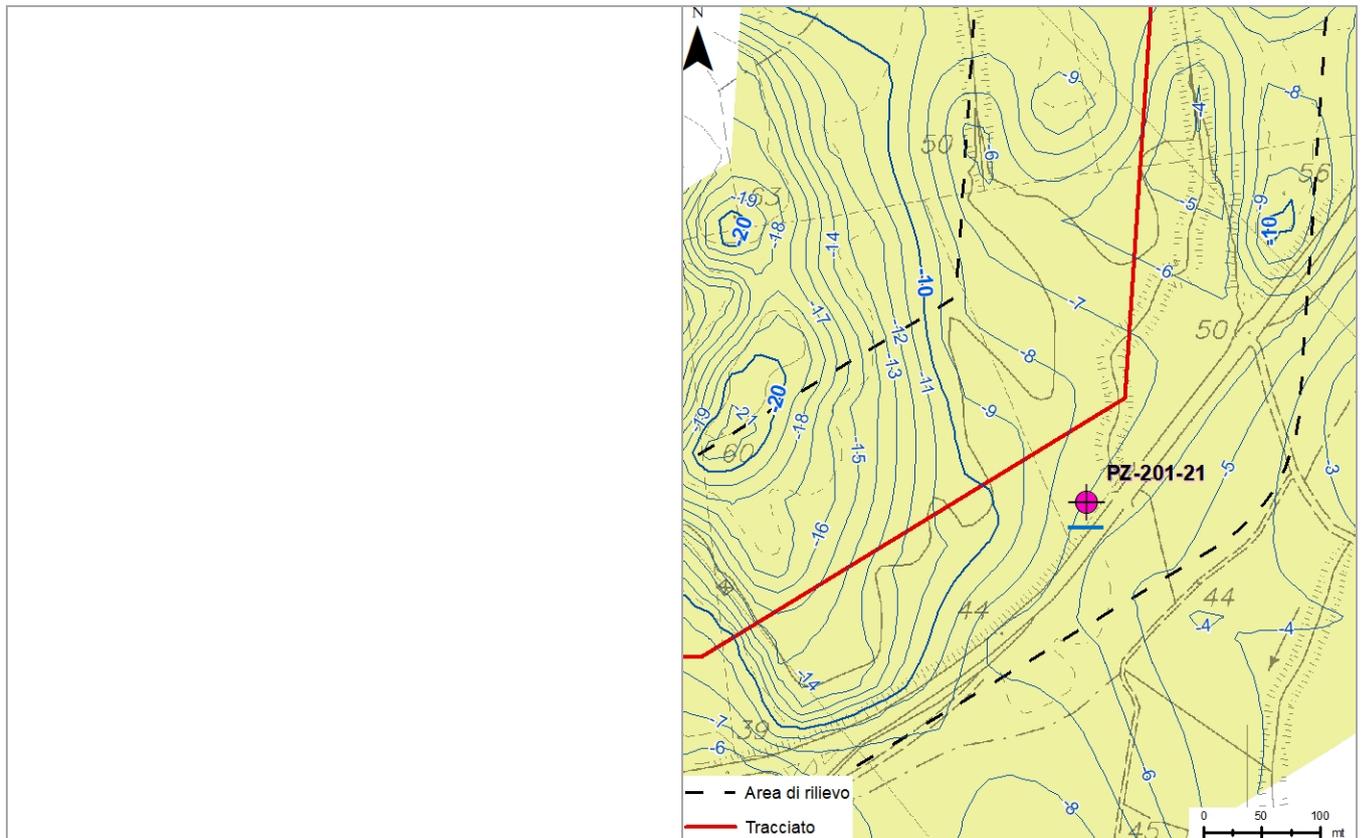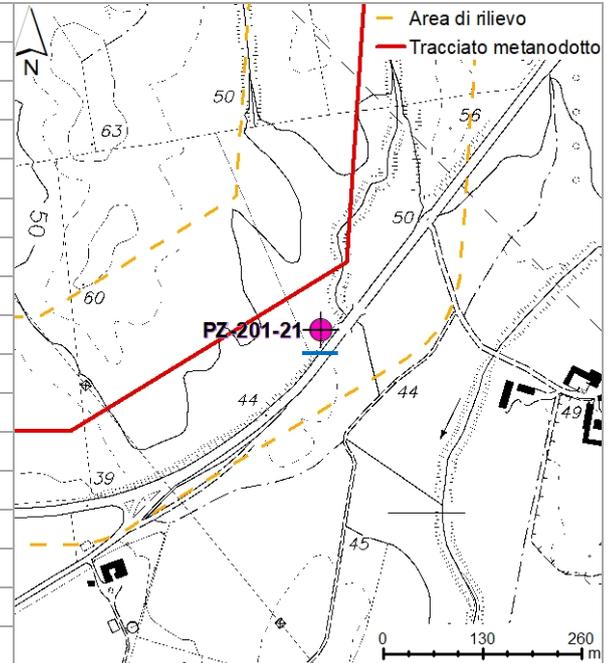

Note: Piezometro censito nel SIRA, non rinvenuto in fase di rilevamento.

Data: 16.06.2018