

Il presente disegno e' di proprieta' aziendale - La Societa' tutelera' i propri diritti a termine di legge.



COROGRAFIA Scala 1:500.000

0	20062018	REVISIONE	T. FILANDRO	M.FORNAROLI	V.FORLIVESI O. CORDA					
INDICE	DATA	REVISIONI		ELABORATO	VERIFICATO APPROVATO					
		PROGETTISTA 		Dis. PG-TP-111						
		Rif. TPIDL: 073670-010-DW-3252-627 TECHNIP ITALY DIREZIONE LAVORI S.p.A.		Fg. 1 di 31						
Metanodotto: METANIZZAZIONE SARDEGNA MET.: CAGLIARI - PALMAS ARBOREA DN 650 (26") DP 75 bar			Comm.							
			INDICE <table border="1" style="display: inline-table; vertical-align: middle;"> <tr> <td>0</td> <td></td> <td></td> <td></td> <td></td> </tr> </table>			0				
0										
			Scala 1:10000							
VARIANTI DI TRACCIATO			Sostituisce il Sostituito dal							

Progetto:


METANIZZAZIONE SARDEGNA
MET. CAGLIARI - PALMAS ARBOREA
DN 650 (26") DP 75 bar

VARIANTI DI TRACCIATO

0	2006/2018	REVISIONE	T. FILANDRO	M. FORNAROLI	V. FORLIVESTI O. CORDA	Foglio 2
INDICE	DATA	REVISIONI	ELABORATO	VERIFICATO	APPROVATO	di 31
					PG-TP-111	Scala 1:10000
					Comm.	

C.T.R. F. 557140


C.T.R. F. 557130

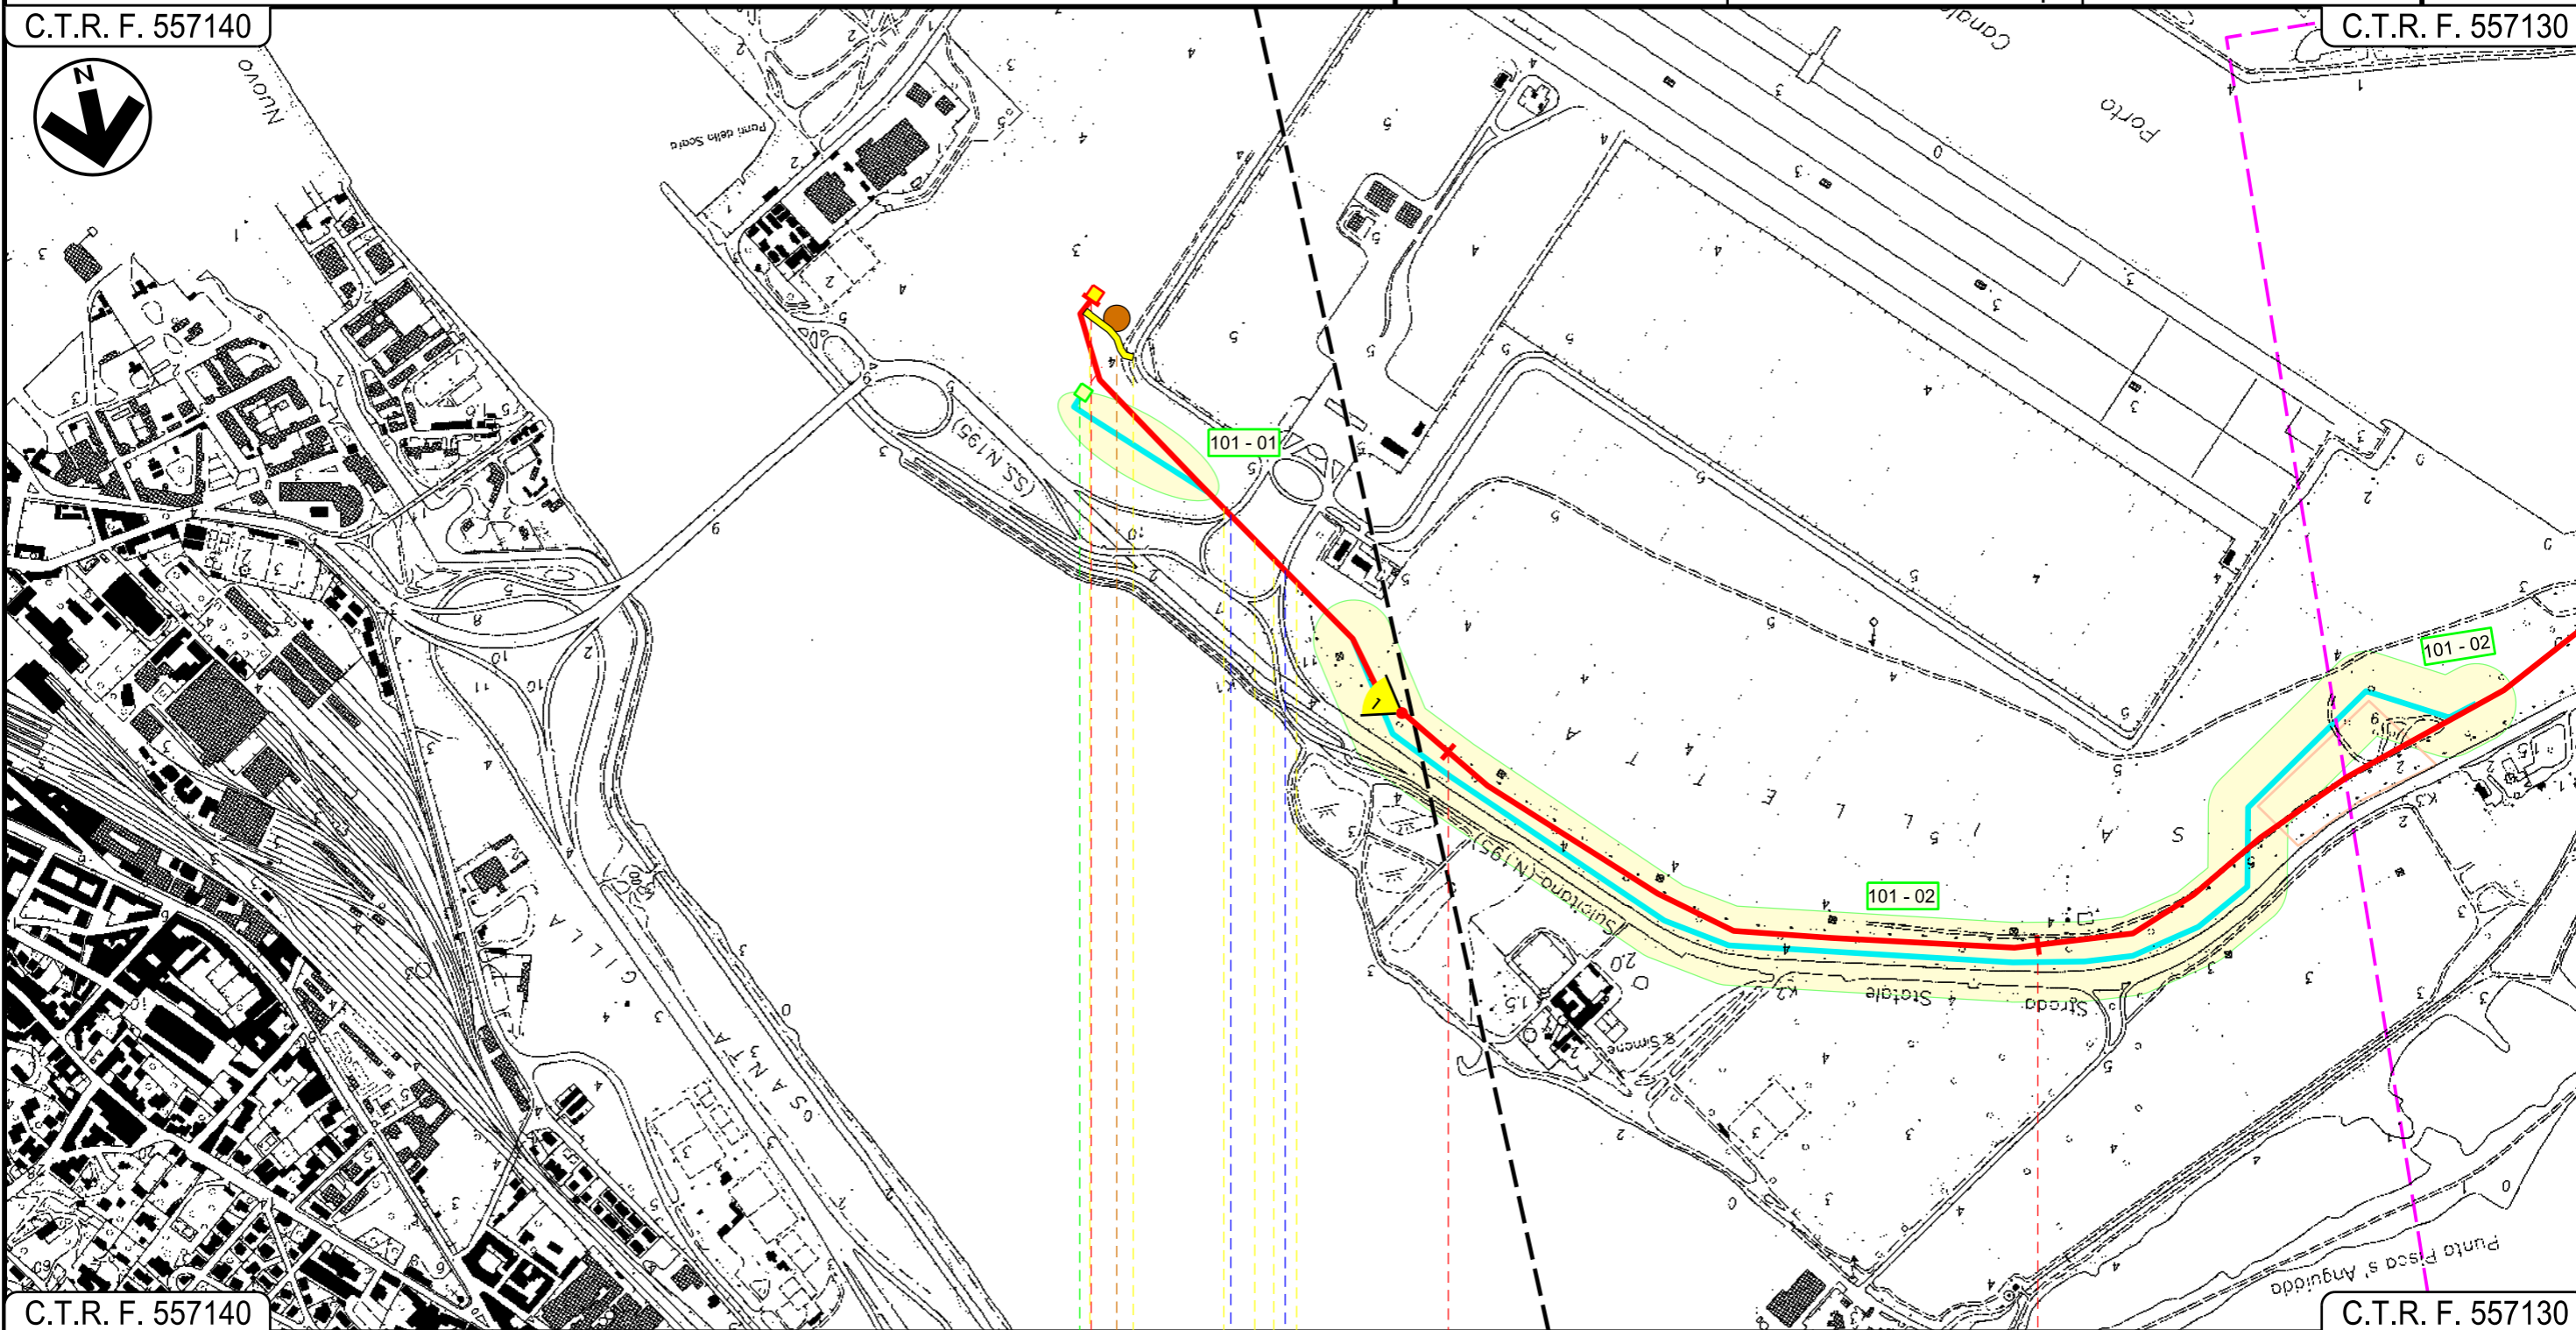

C.T.R. F. 557140

C.T.R. F. 557130

CAGLIARI
CAGLIARI

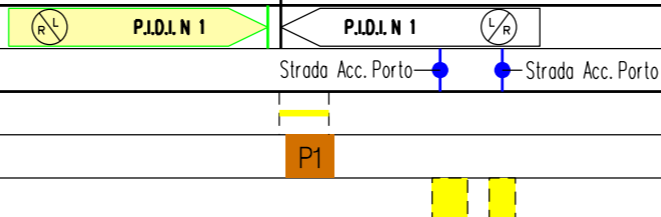

Progetto:



METANIZZAZIONE SARDEGNA
MET. CAGLIARI – PALMAS ARBOREA
DN 650 (26") DP 75 bar

VARIANTI DI TRACCIATO

0	2006/2018	REVISIONE	T. FILANDRO	M.FORNAROLI	V.FORLIVESTI O. CORDA	Foglio 3 di 31
INDICE	DATA	REVISIONI	ELABORATO	VERIFICATO	APPROVATO	Scala 1:10000
				PG-TP-111		
		Rif TPIDL: 073670-010-DW-3252-627 TECHNIP ITALY DIREZIONE LAVORI S.p.A.		Comm.		

C.T.R. F. 557130

C.T.R. F. 557130

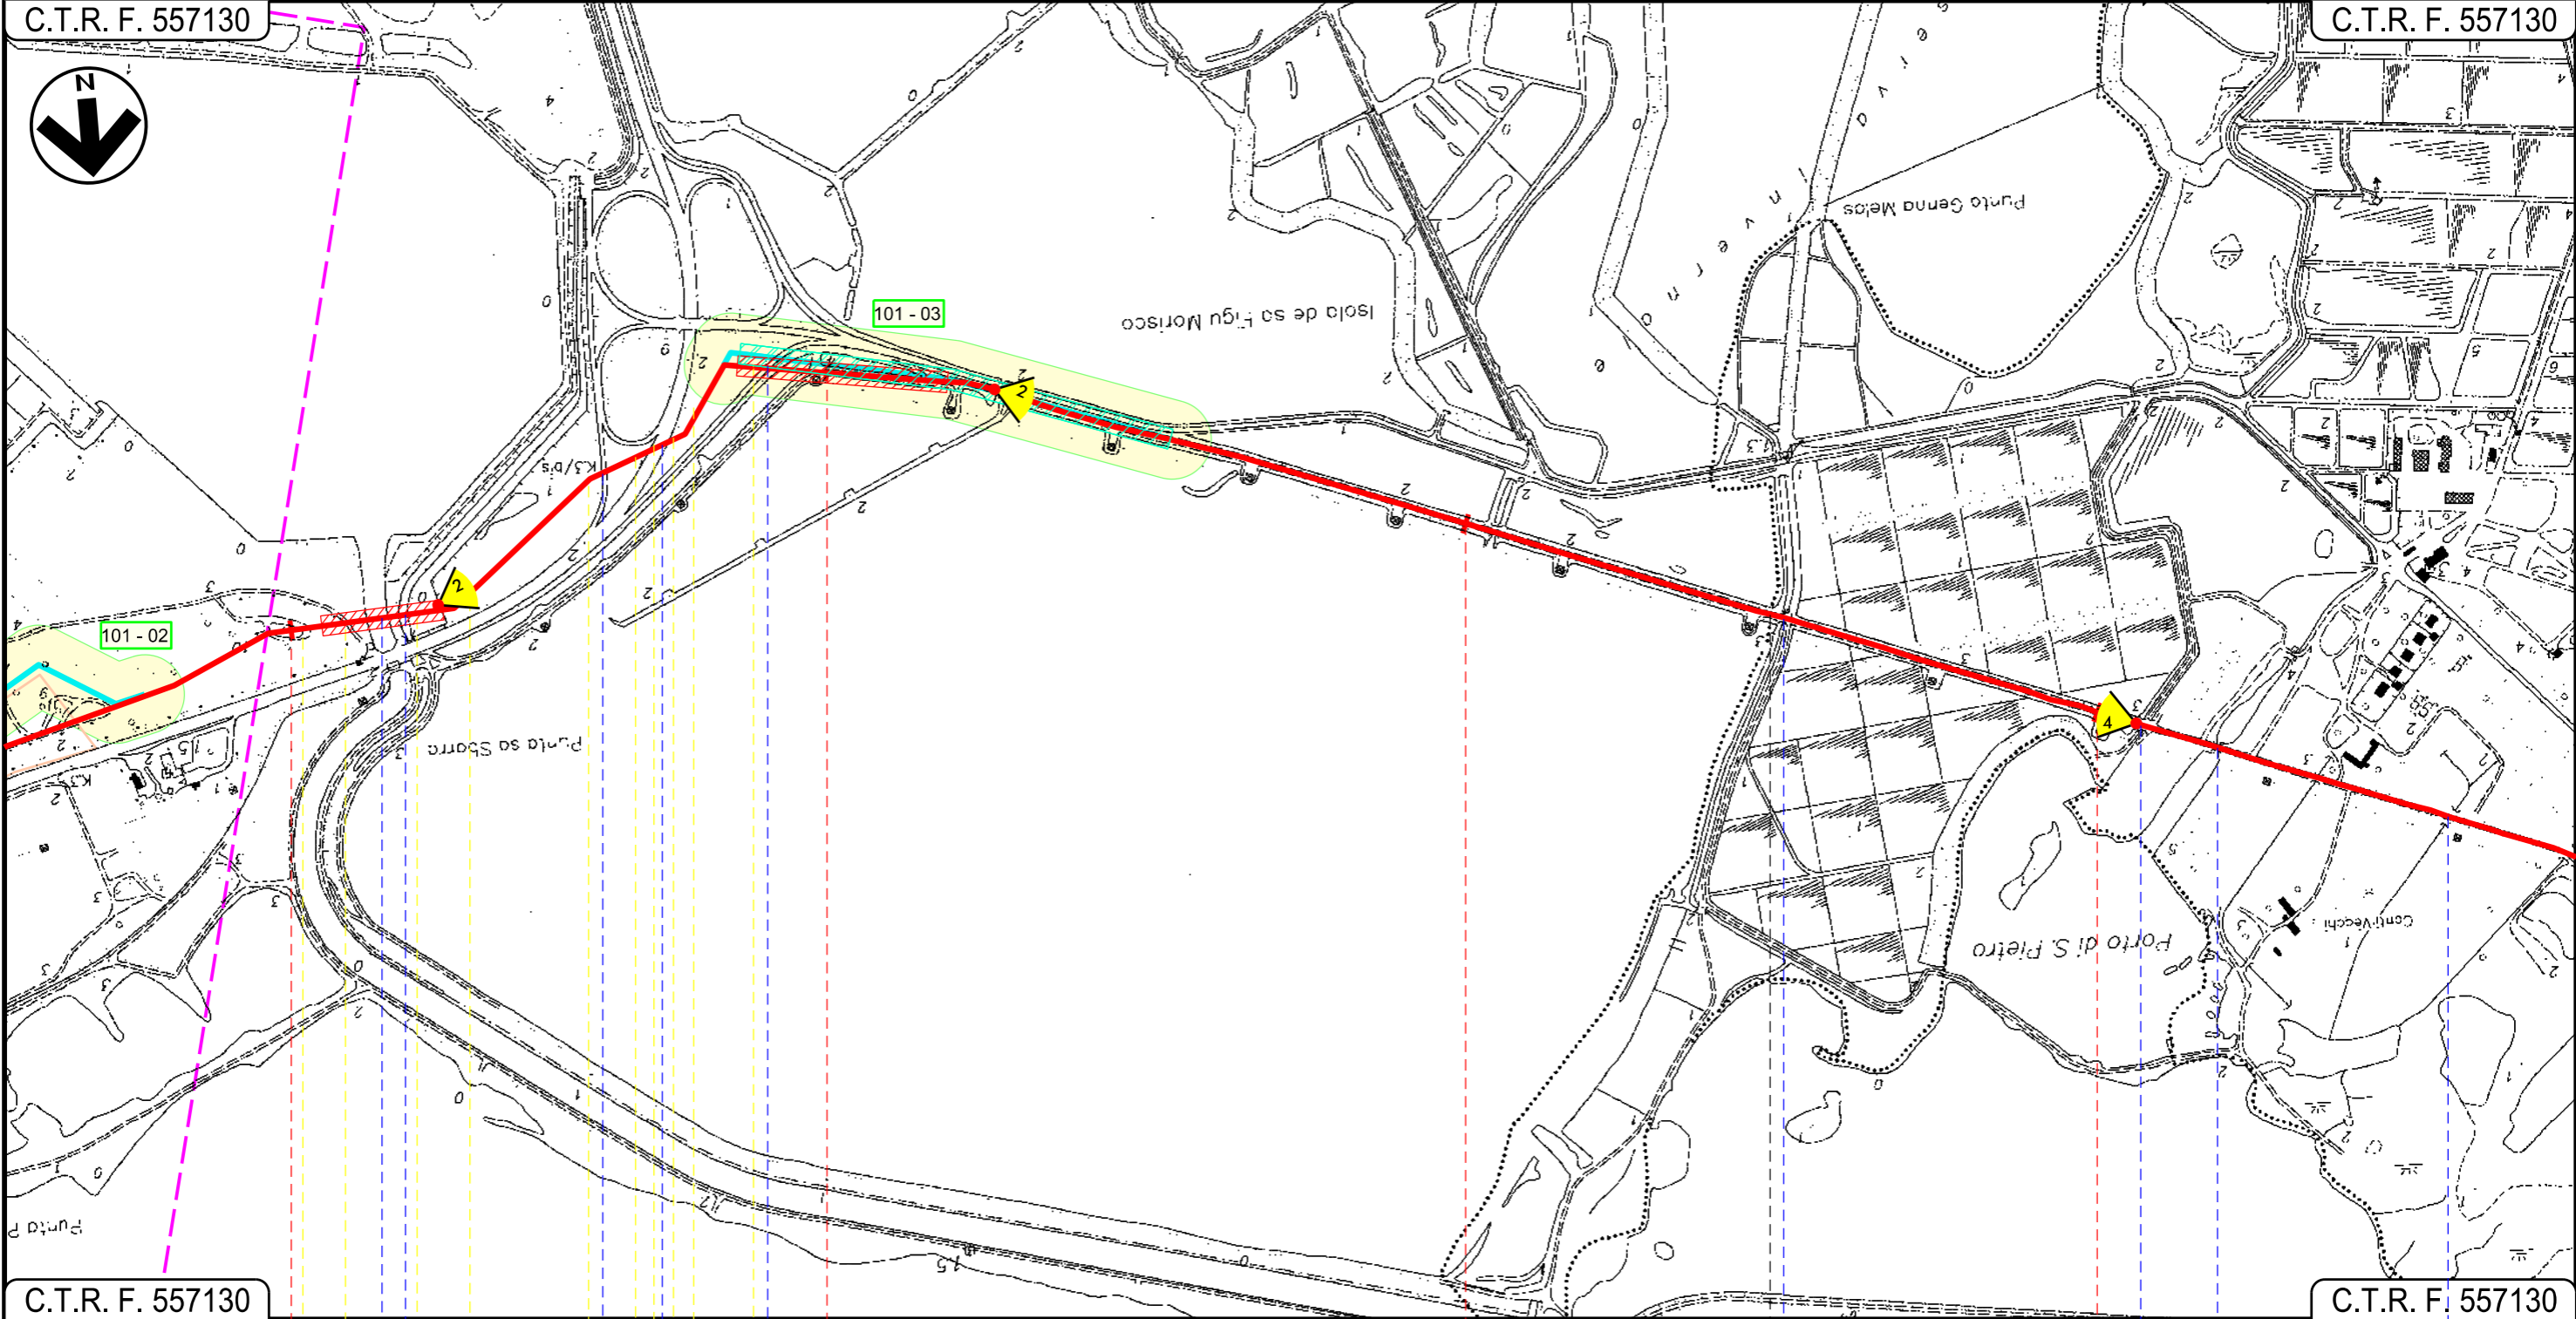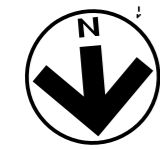

C.T.R. F. 557130

C.T.R. F. 557130

CAGLIARI

CAGLIARI

ASSEMINI

Foce Tramontana

Canale in cls

S.S.195
Sulcitano

Tombino cls

Tombino cls

Fosso Conti
Vecchi



Progetto:



METANIZZAZIONE SARDEGNA
MET. CAGLIARI - PALMAS ARBOREA
DN 650 (26") DP 75 bar

VARIANTI DI TRACCIATO

0	2006/2018	REVISIONE	T. FILANDRO	M. FORNAROLI	V. FORLIVESTI O. CORDA	Foglio 4
INDICE	DATA	REVISIONI	ELABORATO	VERIFICATO	APPROVATO	di 31
 			PG-TP-111			Scala 1:10000
			Comm.			

C.T.R. F. 557130

C.T.R. F. 556160

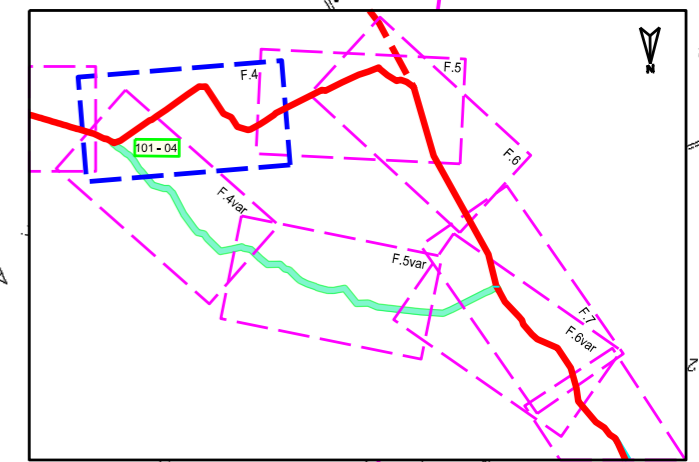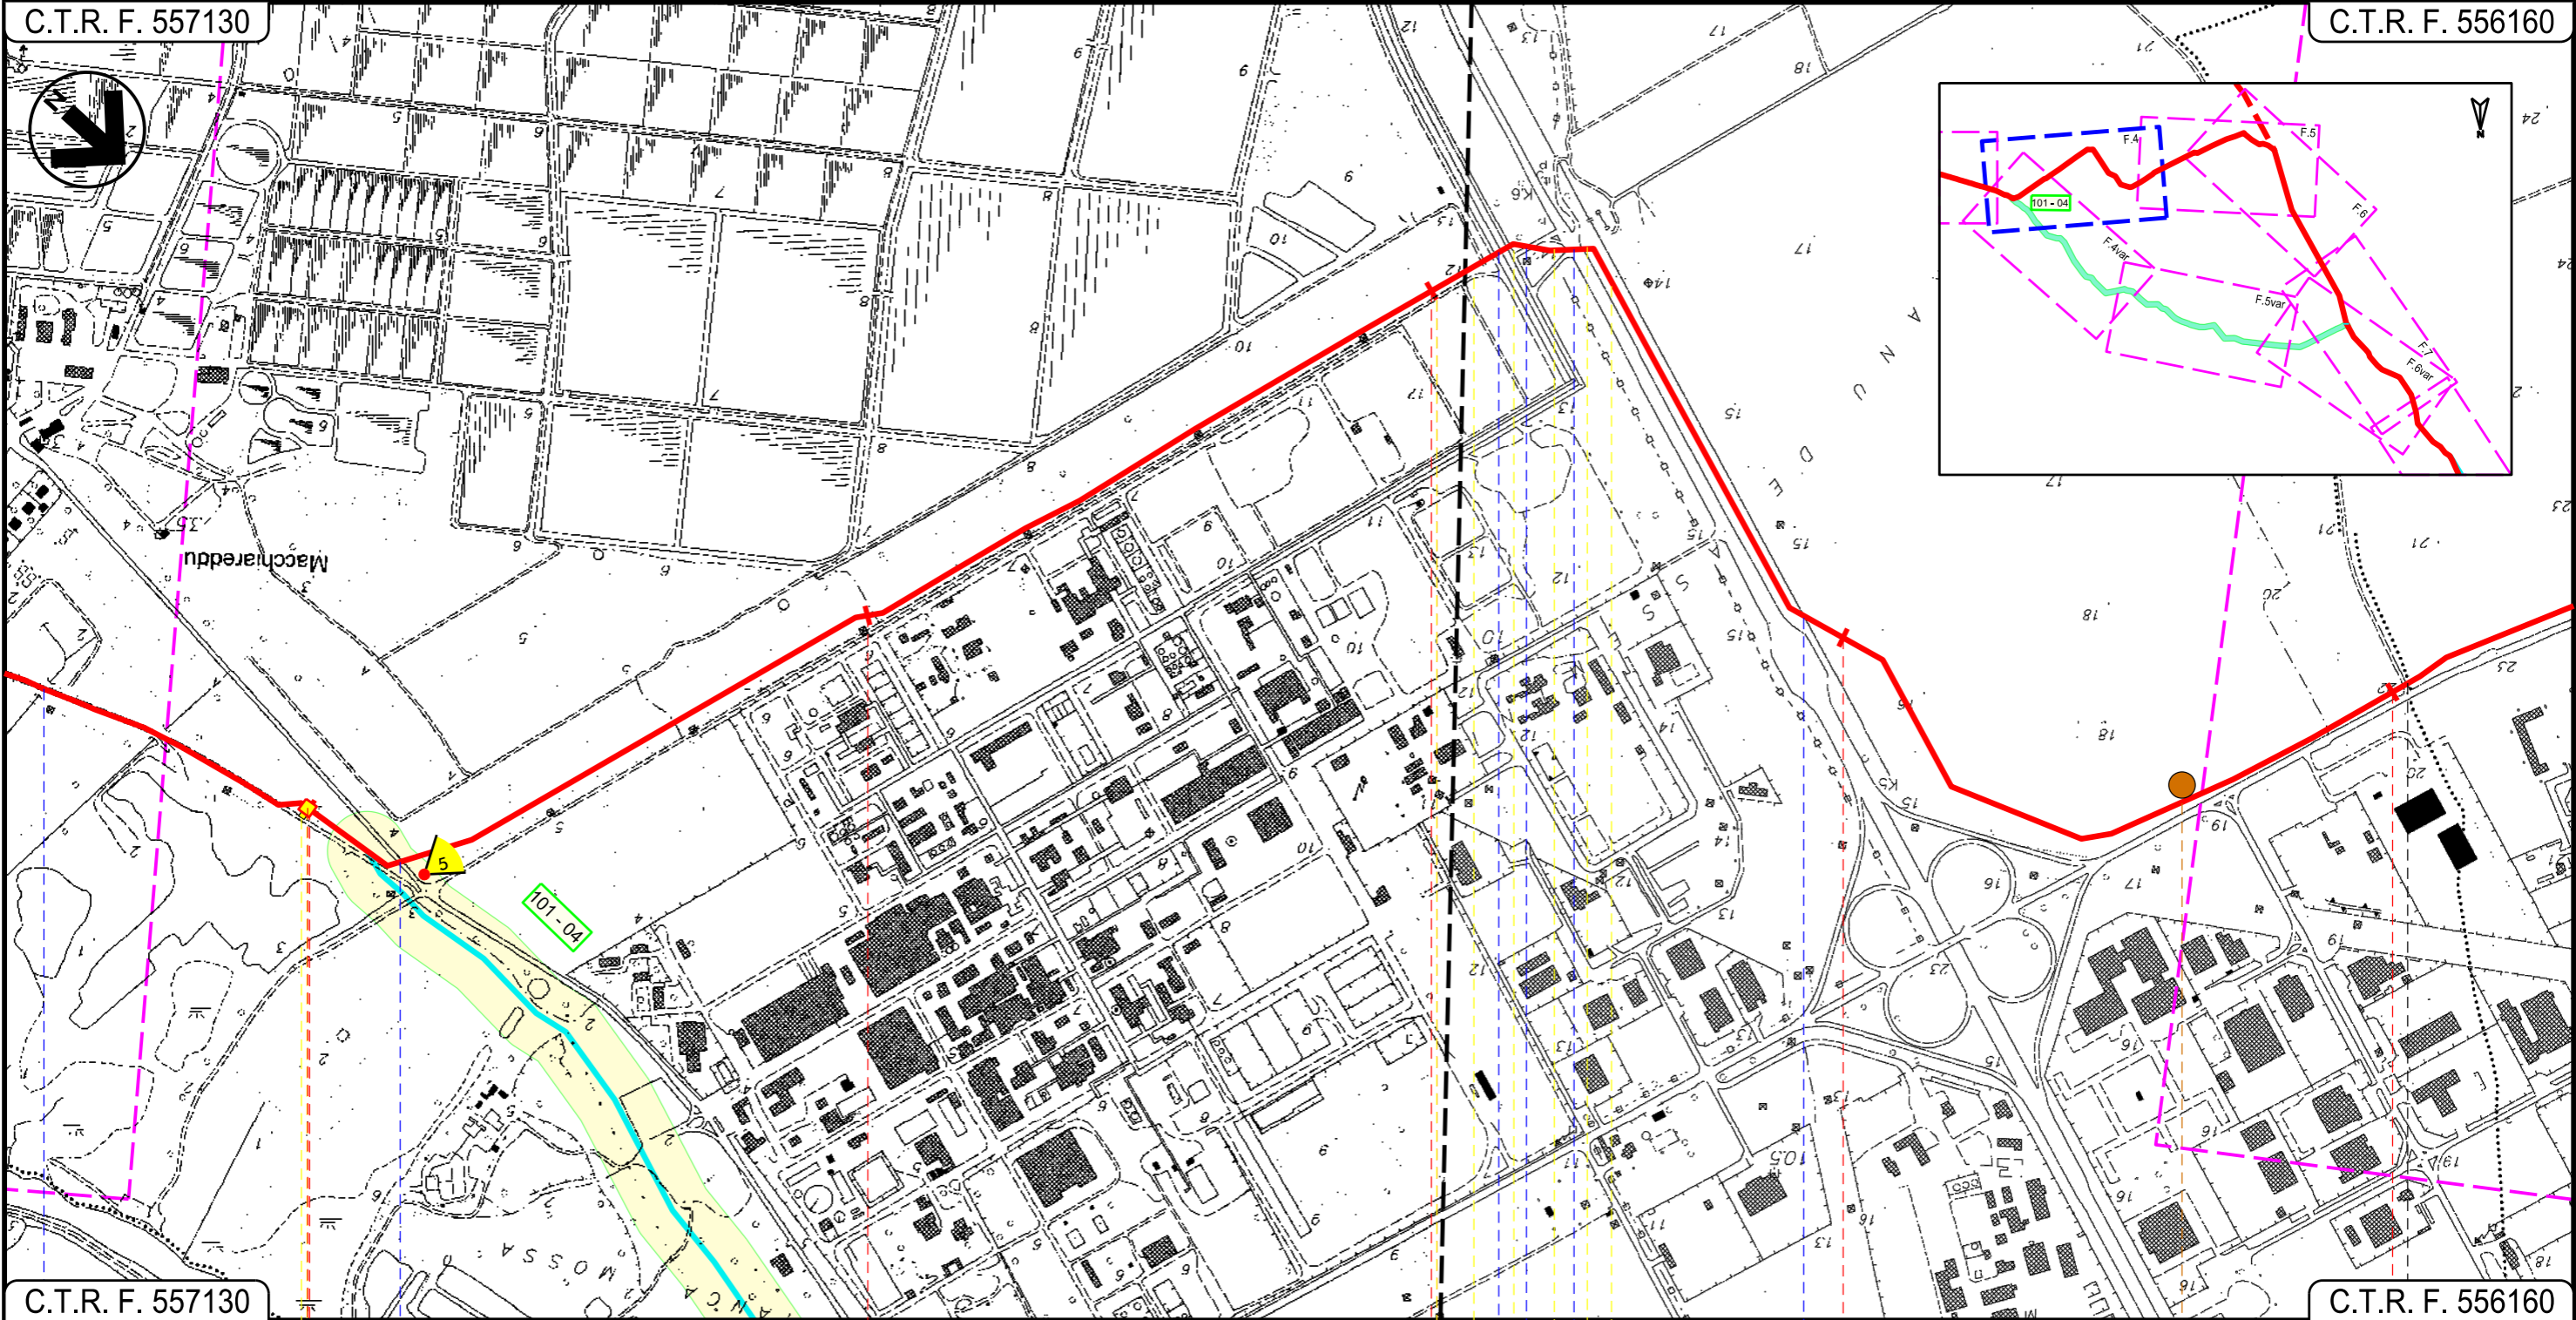

C.T.R. F. 557130

C.T.R. F. 556160

ASSEMINI
CAGLIARI

UTA

P.I.D.I. N. 2

Fosso
Conti Vecchi

S.P. 1

Fascio Tubiero
Str. Asiatola
St. Consortile Macchiareddu
Canale in cls

P2

01

INTE
C. 172500 FrM

Progetto:



METANIZZAZIONE SARDEGNA
MET. CAGLIARI - PALMAS ARBOREA
DN 650 (26") DP 75 bar

VARIANTI DI TRACCIATO

0	2006/2018	REVISIONE	T. FILANDRO	M. FORNAROLI	V. FORLIVESTI O. CORDA	Foglio 5
INDICE	DATA	REVISIONI	ELABORATO	VERIFICATO	APPROVATO	di 31
 			PG-TP-111			Scala 1:10000
			Comm.			

C.T.R. F. 556160

C.T.R. F. 556160

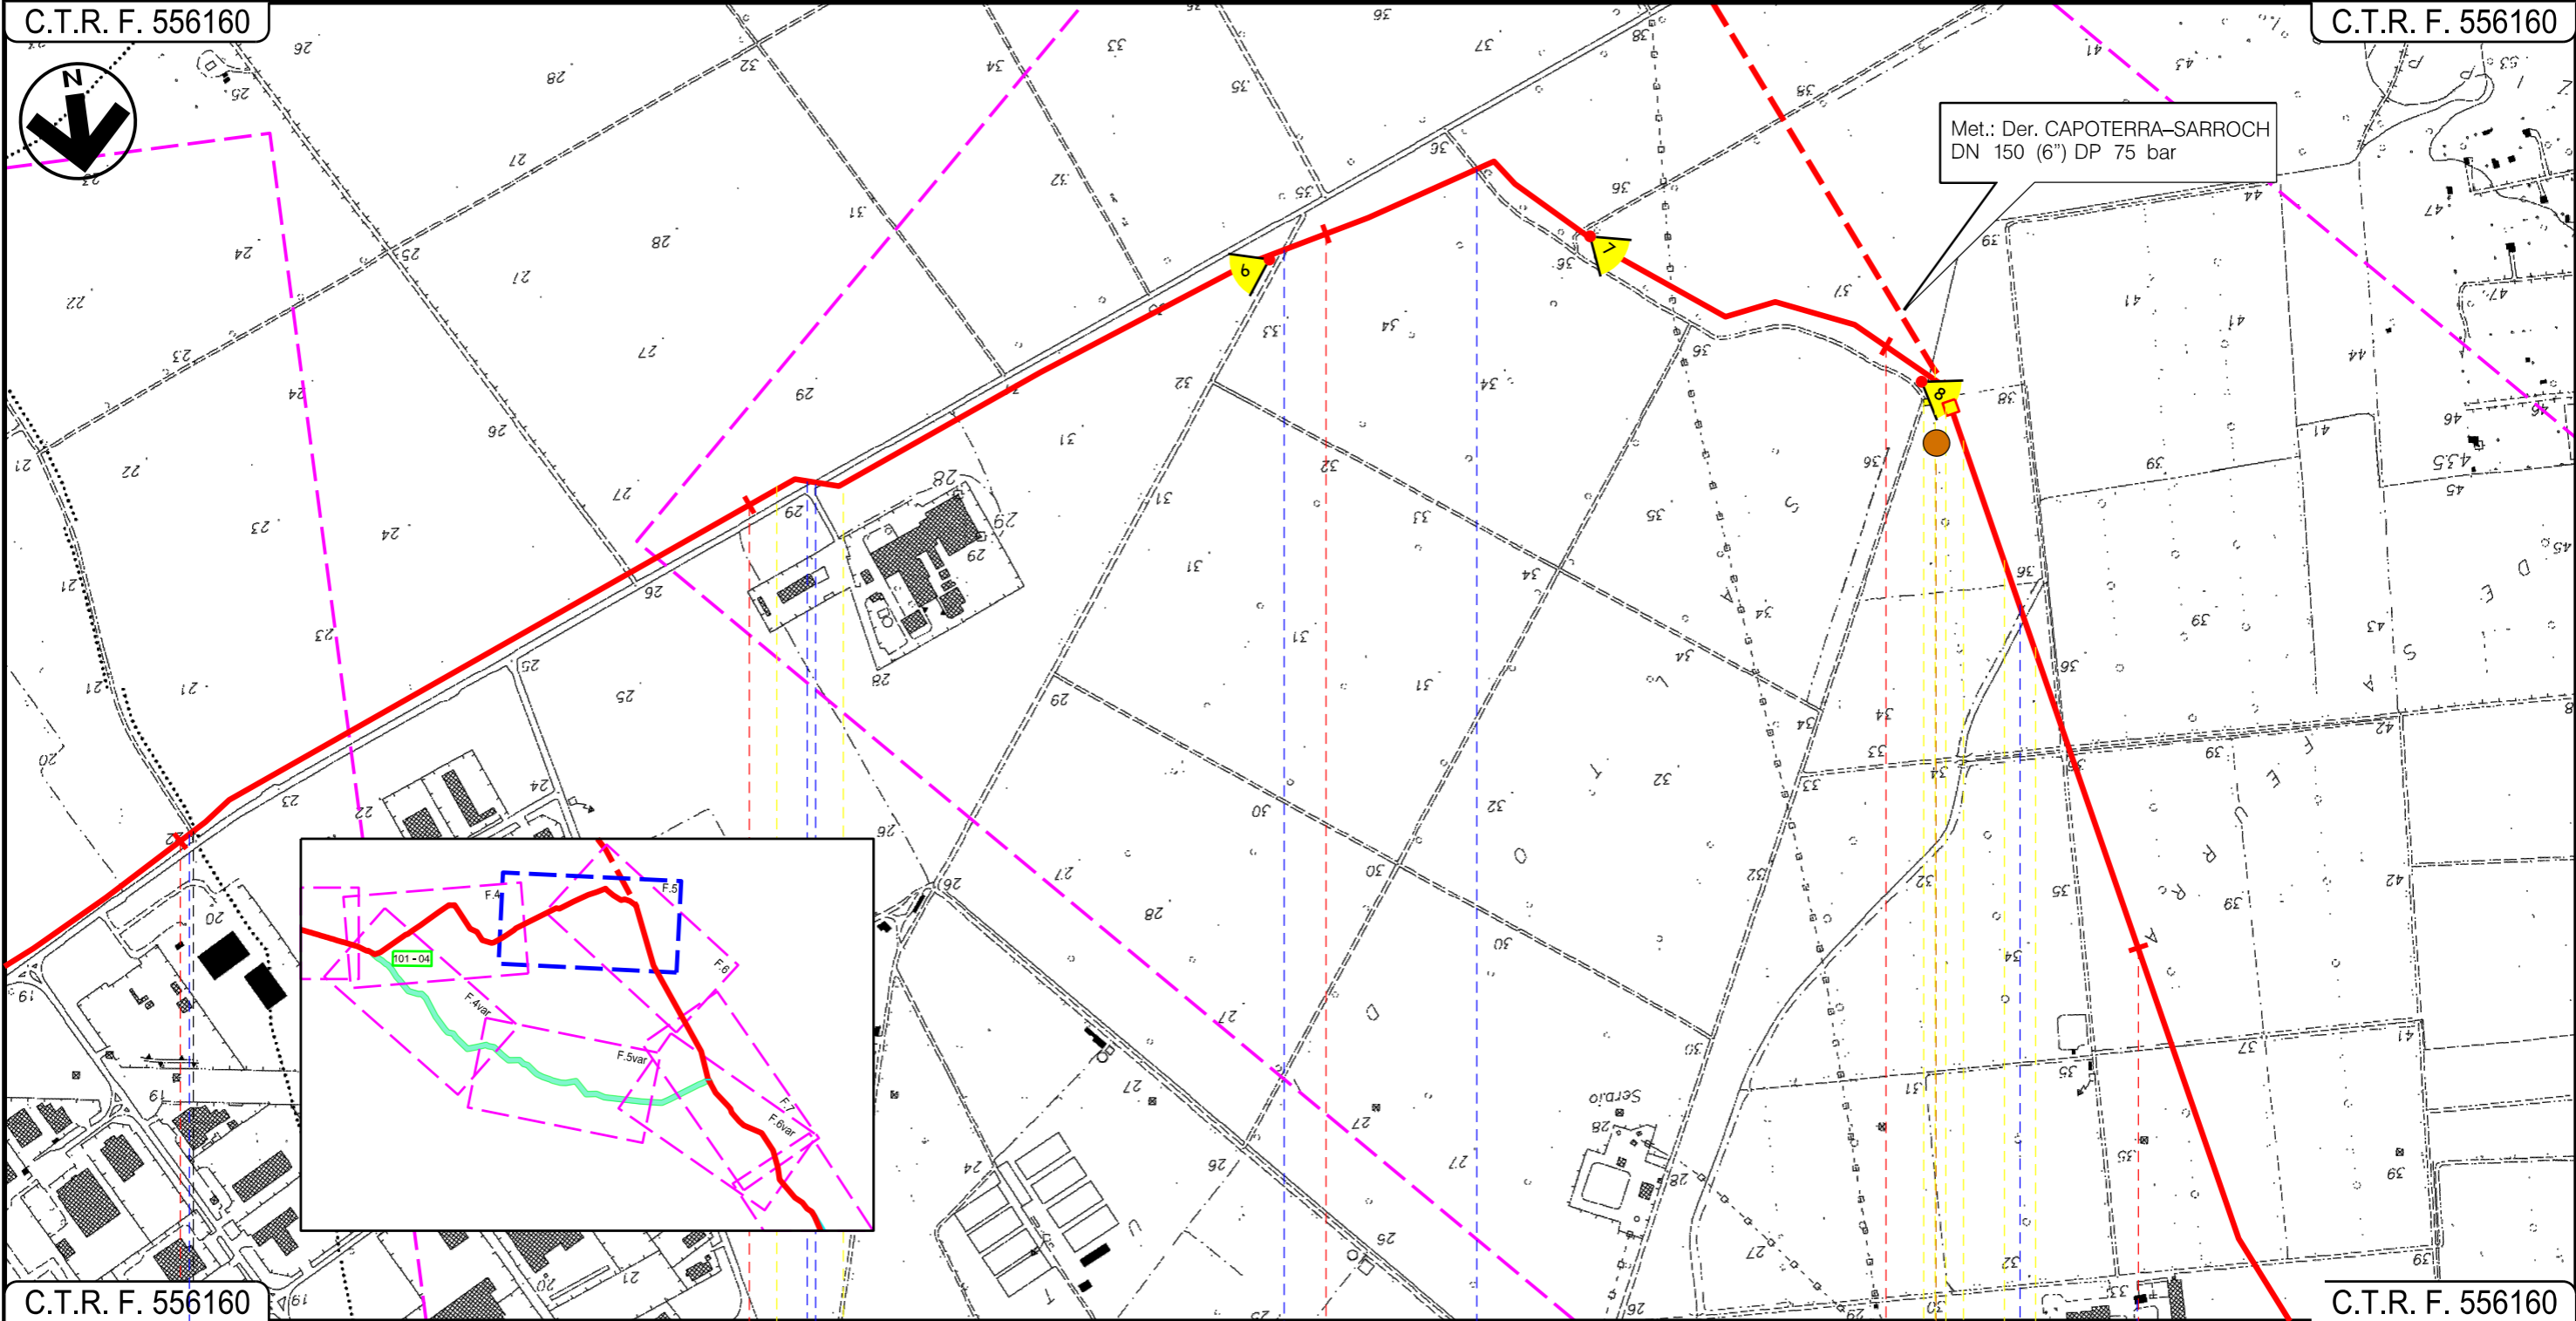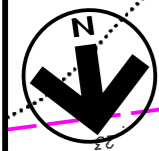










C.T.R. F. 556160

C.T.R. F. 556160

11 12 13 14 15

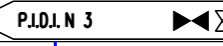ASSEMINI UTA CAGLIARI

 Strada Asfaltata	 Fosso	 S.P. 1	 Strada Asfaltata	 Strada Bianca	 Canale in cls	 P.I.D. N 3
					 P3	 02

Progetto:


METANIZZAZIONE SARDEGNA
MET. CAGLIARI – PALMAS ARBOREA
DN 650 (26") DP 75 bar

VARIANTI DI TRACCIATO

0	2006/2018	REVISIONE	T. FILANDRO	M. FORNAROLI	V. FORLIVESTI O. CORDA	Foglio 6
INDICE	DATA	REVISIONI	ELABORATO	VERIFICATO	APPROVATO	di 31
					PG-TP-111	Scala 1:10000
					Comm.	

C.T.R. F. 556160

C.T.R. F. 556160

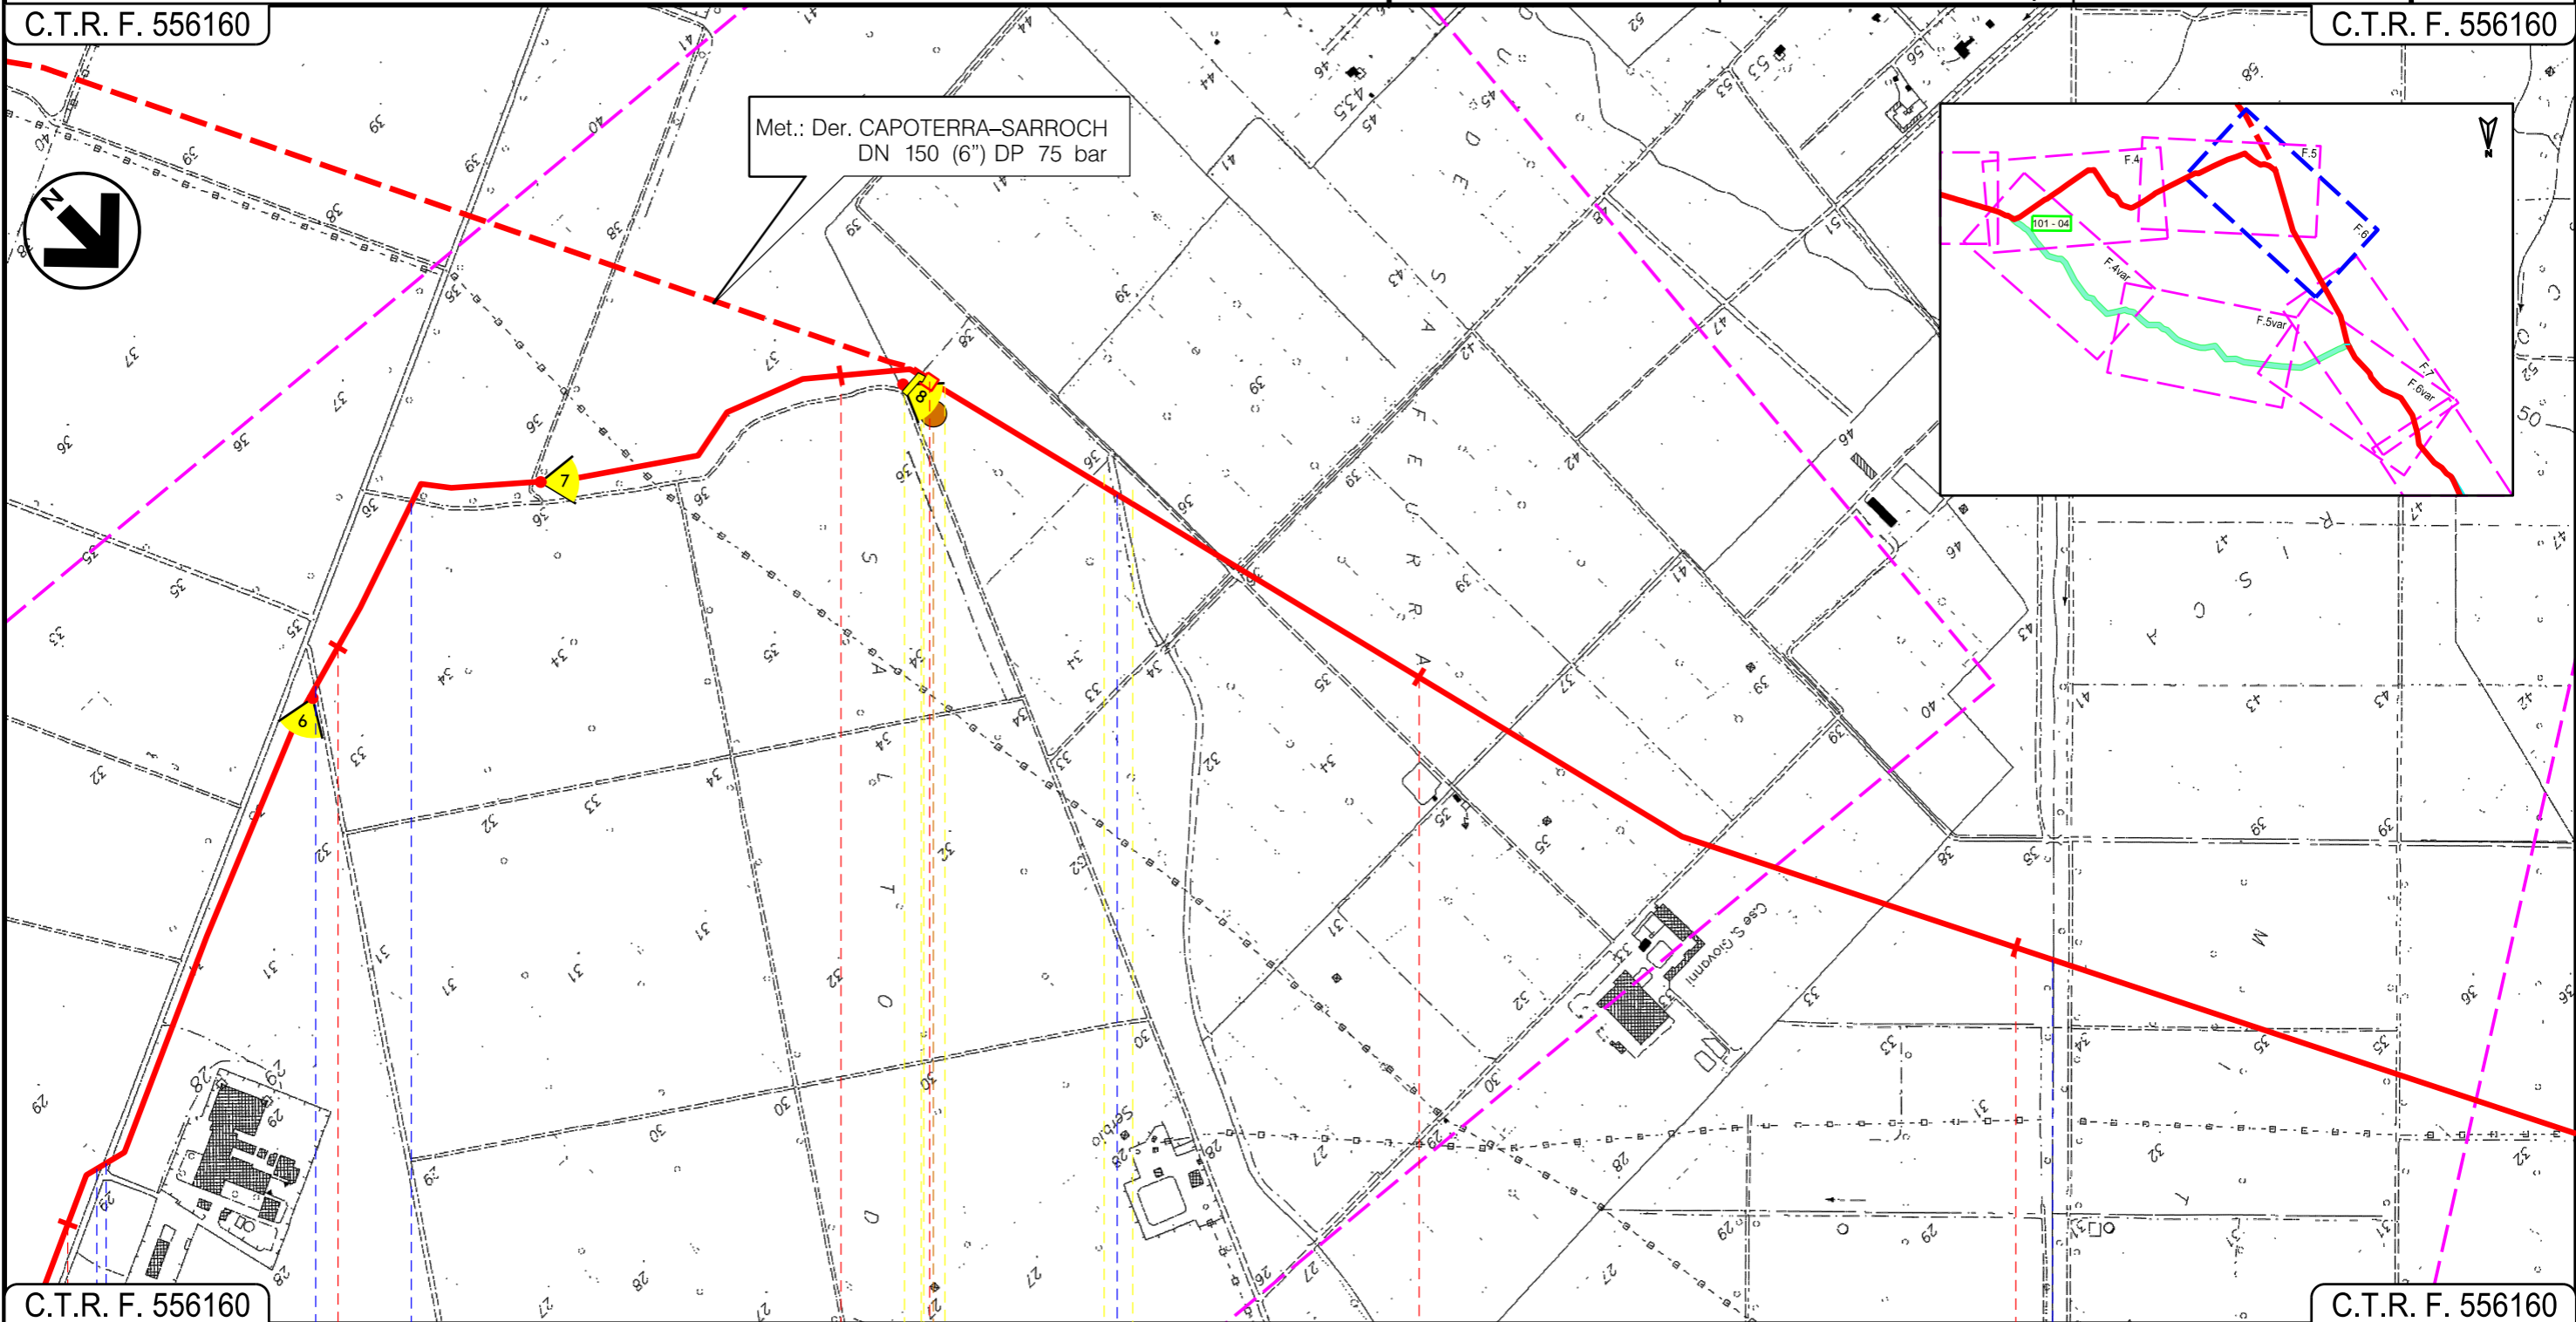

C.T.R. F. 556160

C.T.R. F. 556160


13

14

15

16

UTA
CAGLIARI

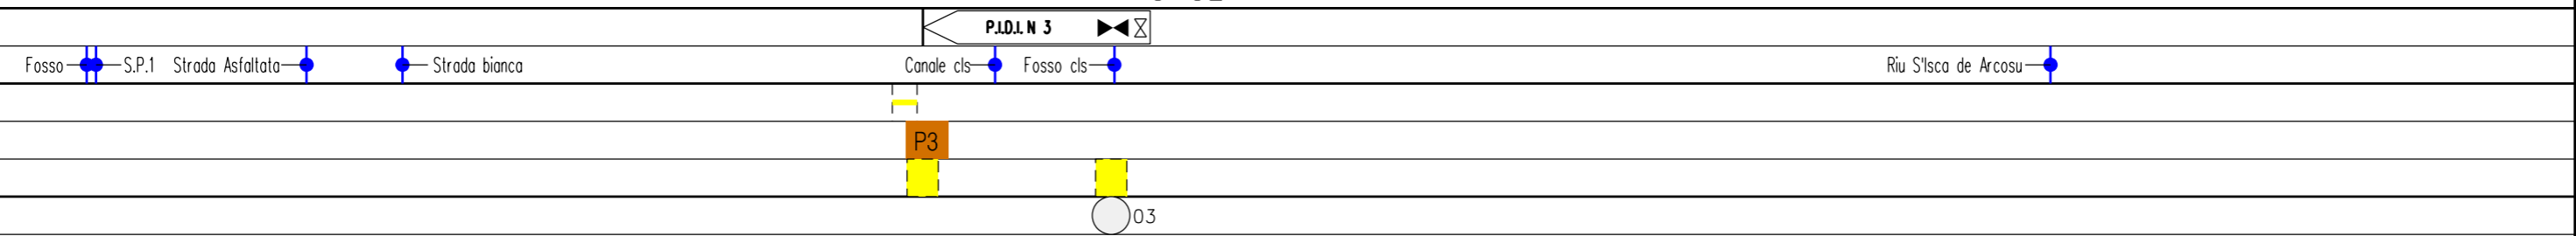

Progetto:



METANIZZAZIONE SARDEGNA
MET. CAGLIARI – PALMAS ARBOREA
DN 650 (26") DP 75 bar

VARIANTI DI TRACCIATO

0	2006/2018	REVISIONE	T. FILANDRO	M.FORNAROLI	V.FORLIVESTI O. CORDA	Foglio 7 di 31
INDICE	DATA	REVISIONI	ELABORATO	VERIFICATO	APPROVATO	Scala 1:10000
					PG-TP-111	
					Comm.	

C.T.R. F. 556160

C.T.R. F. 556110

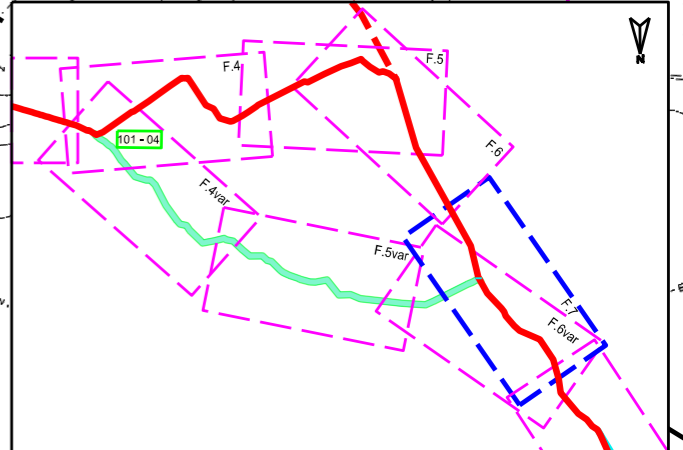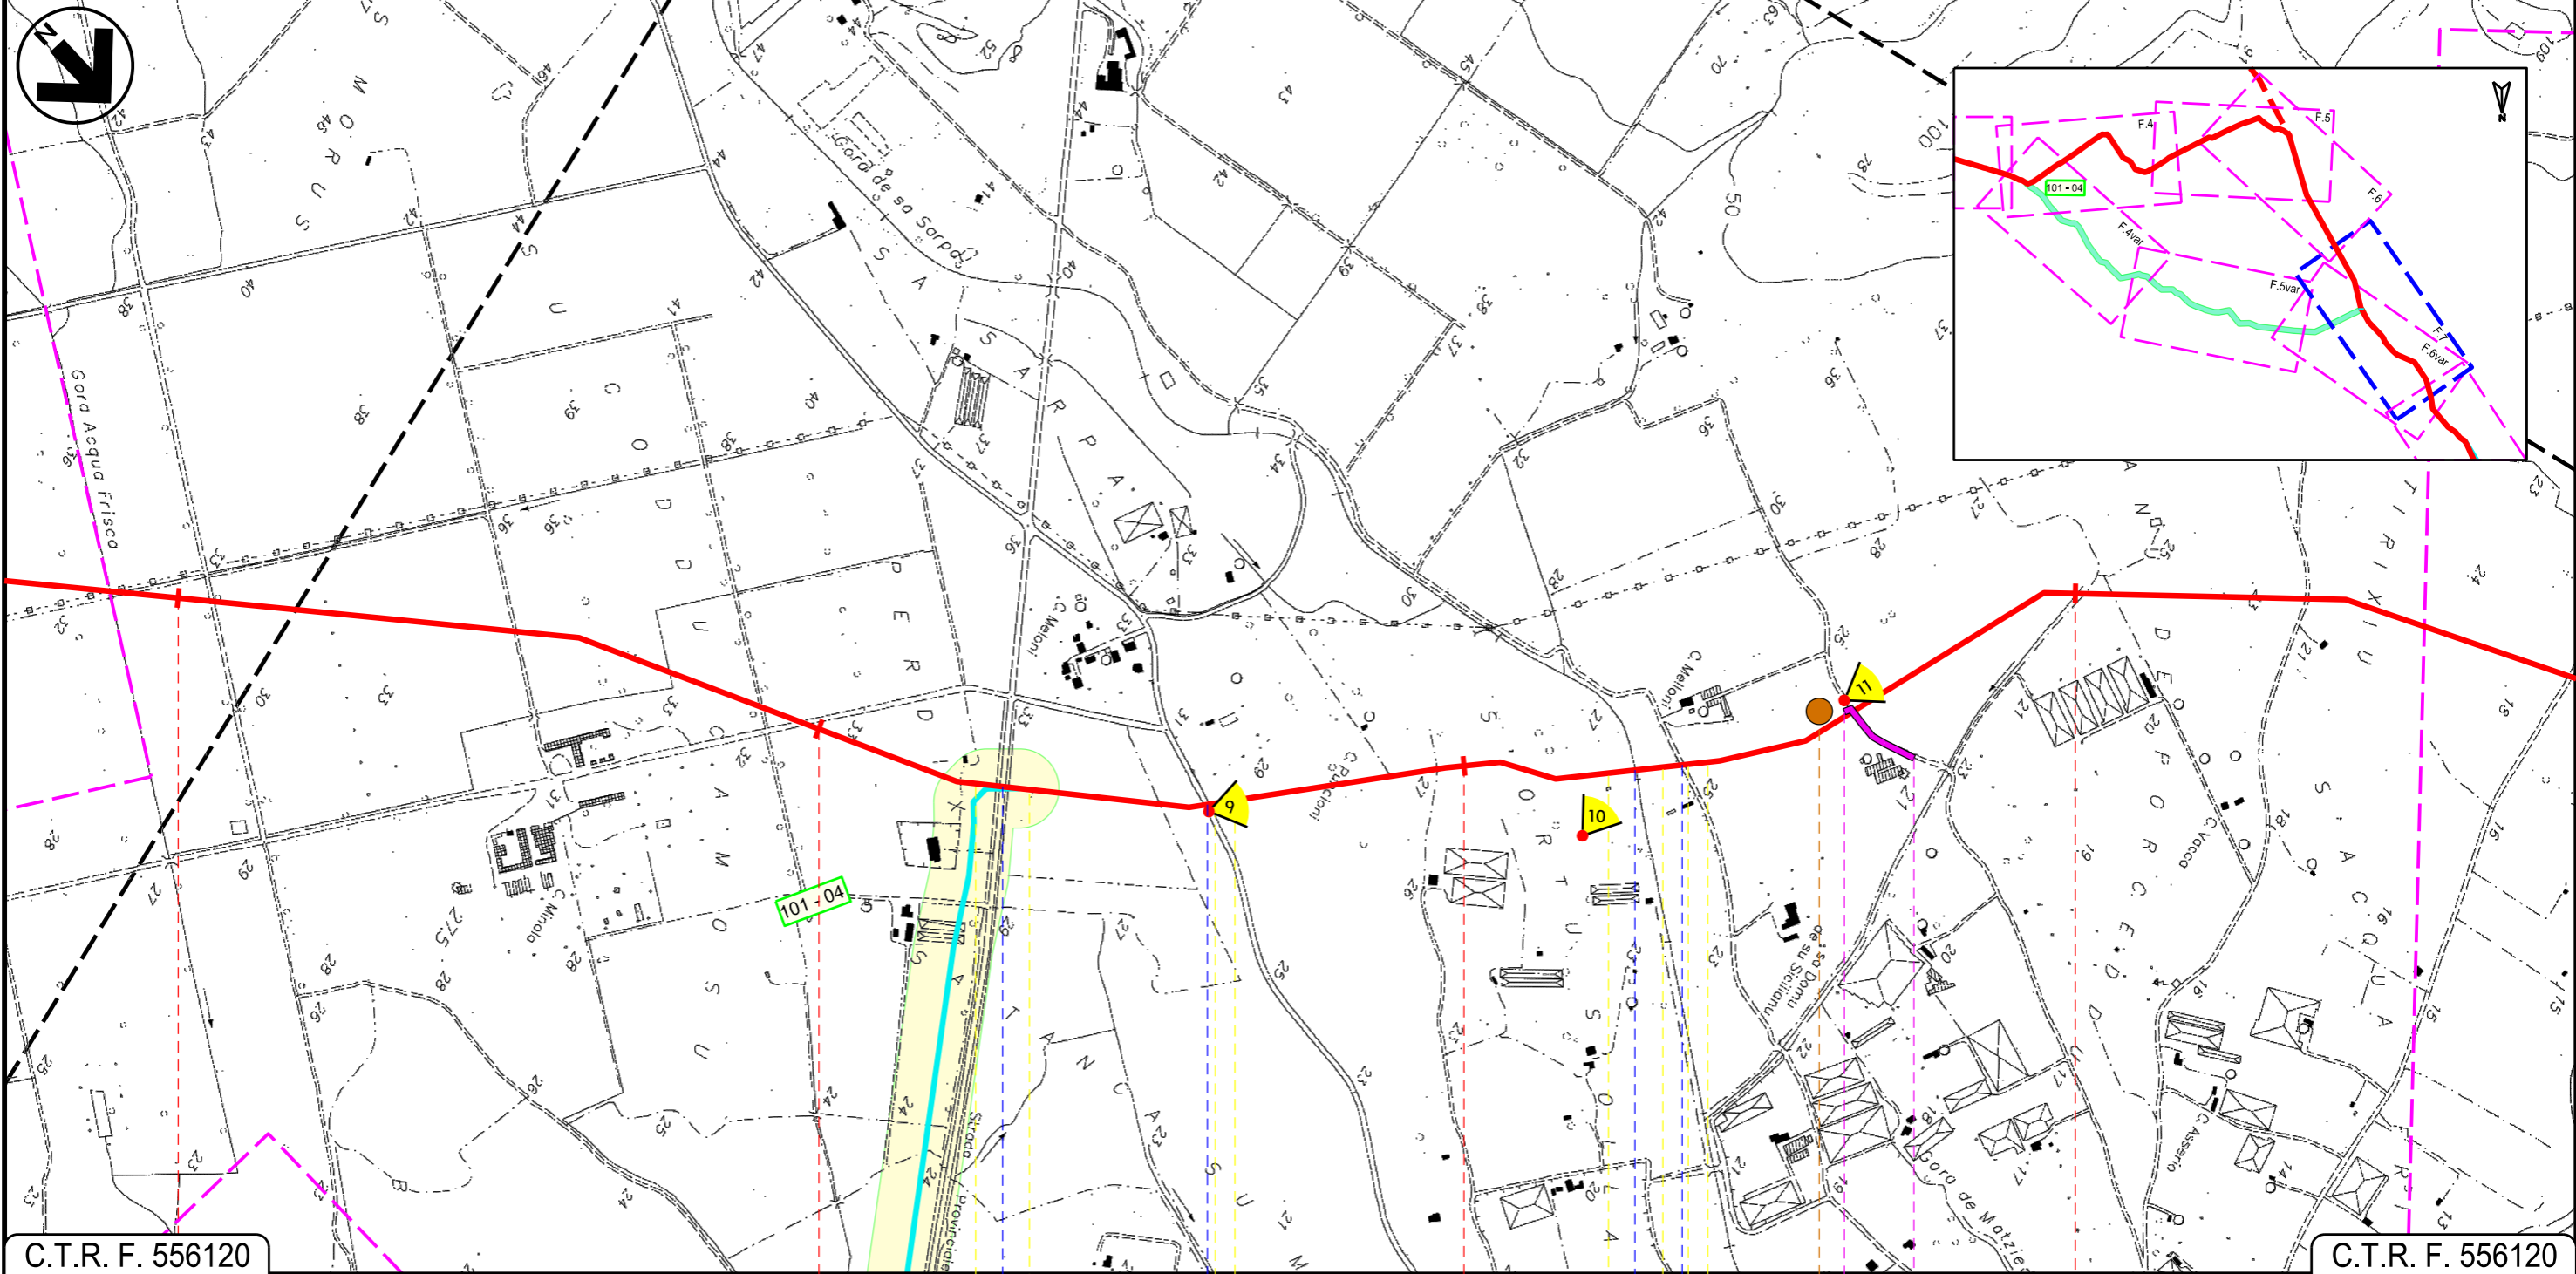

C.T.R. F. 556120

C.T.R. F. 556120

UTA
CAGLIARI

S.P. 2 — Strada Comunale — Goro de sa Sarpa — Strada Comunale

P4

04

Progetto:


METANIZZAZIONE SARDEGNA
MET. CAGLIARI - PALMAS ARBOREA
DN 650 (26") DP 75 bar

VARIANTI DI TRACCIATO

0	2006/2018	REVISIONE	T. FILANDRO	M. FORNAROLI	V. FORLIVESTI O. CORDA	Foglio 4var di 31
INDICE	DATA	REVISIONI	ELABORATO	VERIFICATO	APPROVATO	Scala 1:10000
					PG-TP-111	
Rif TPIDL: 073670-010-DW-3252-627 TECHNIP ITALY DIREZIONE LAVORI S.p.A.					Comm.	

C.T.R. F. 557130

C.T.R. F. 556160

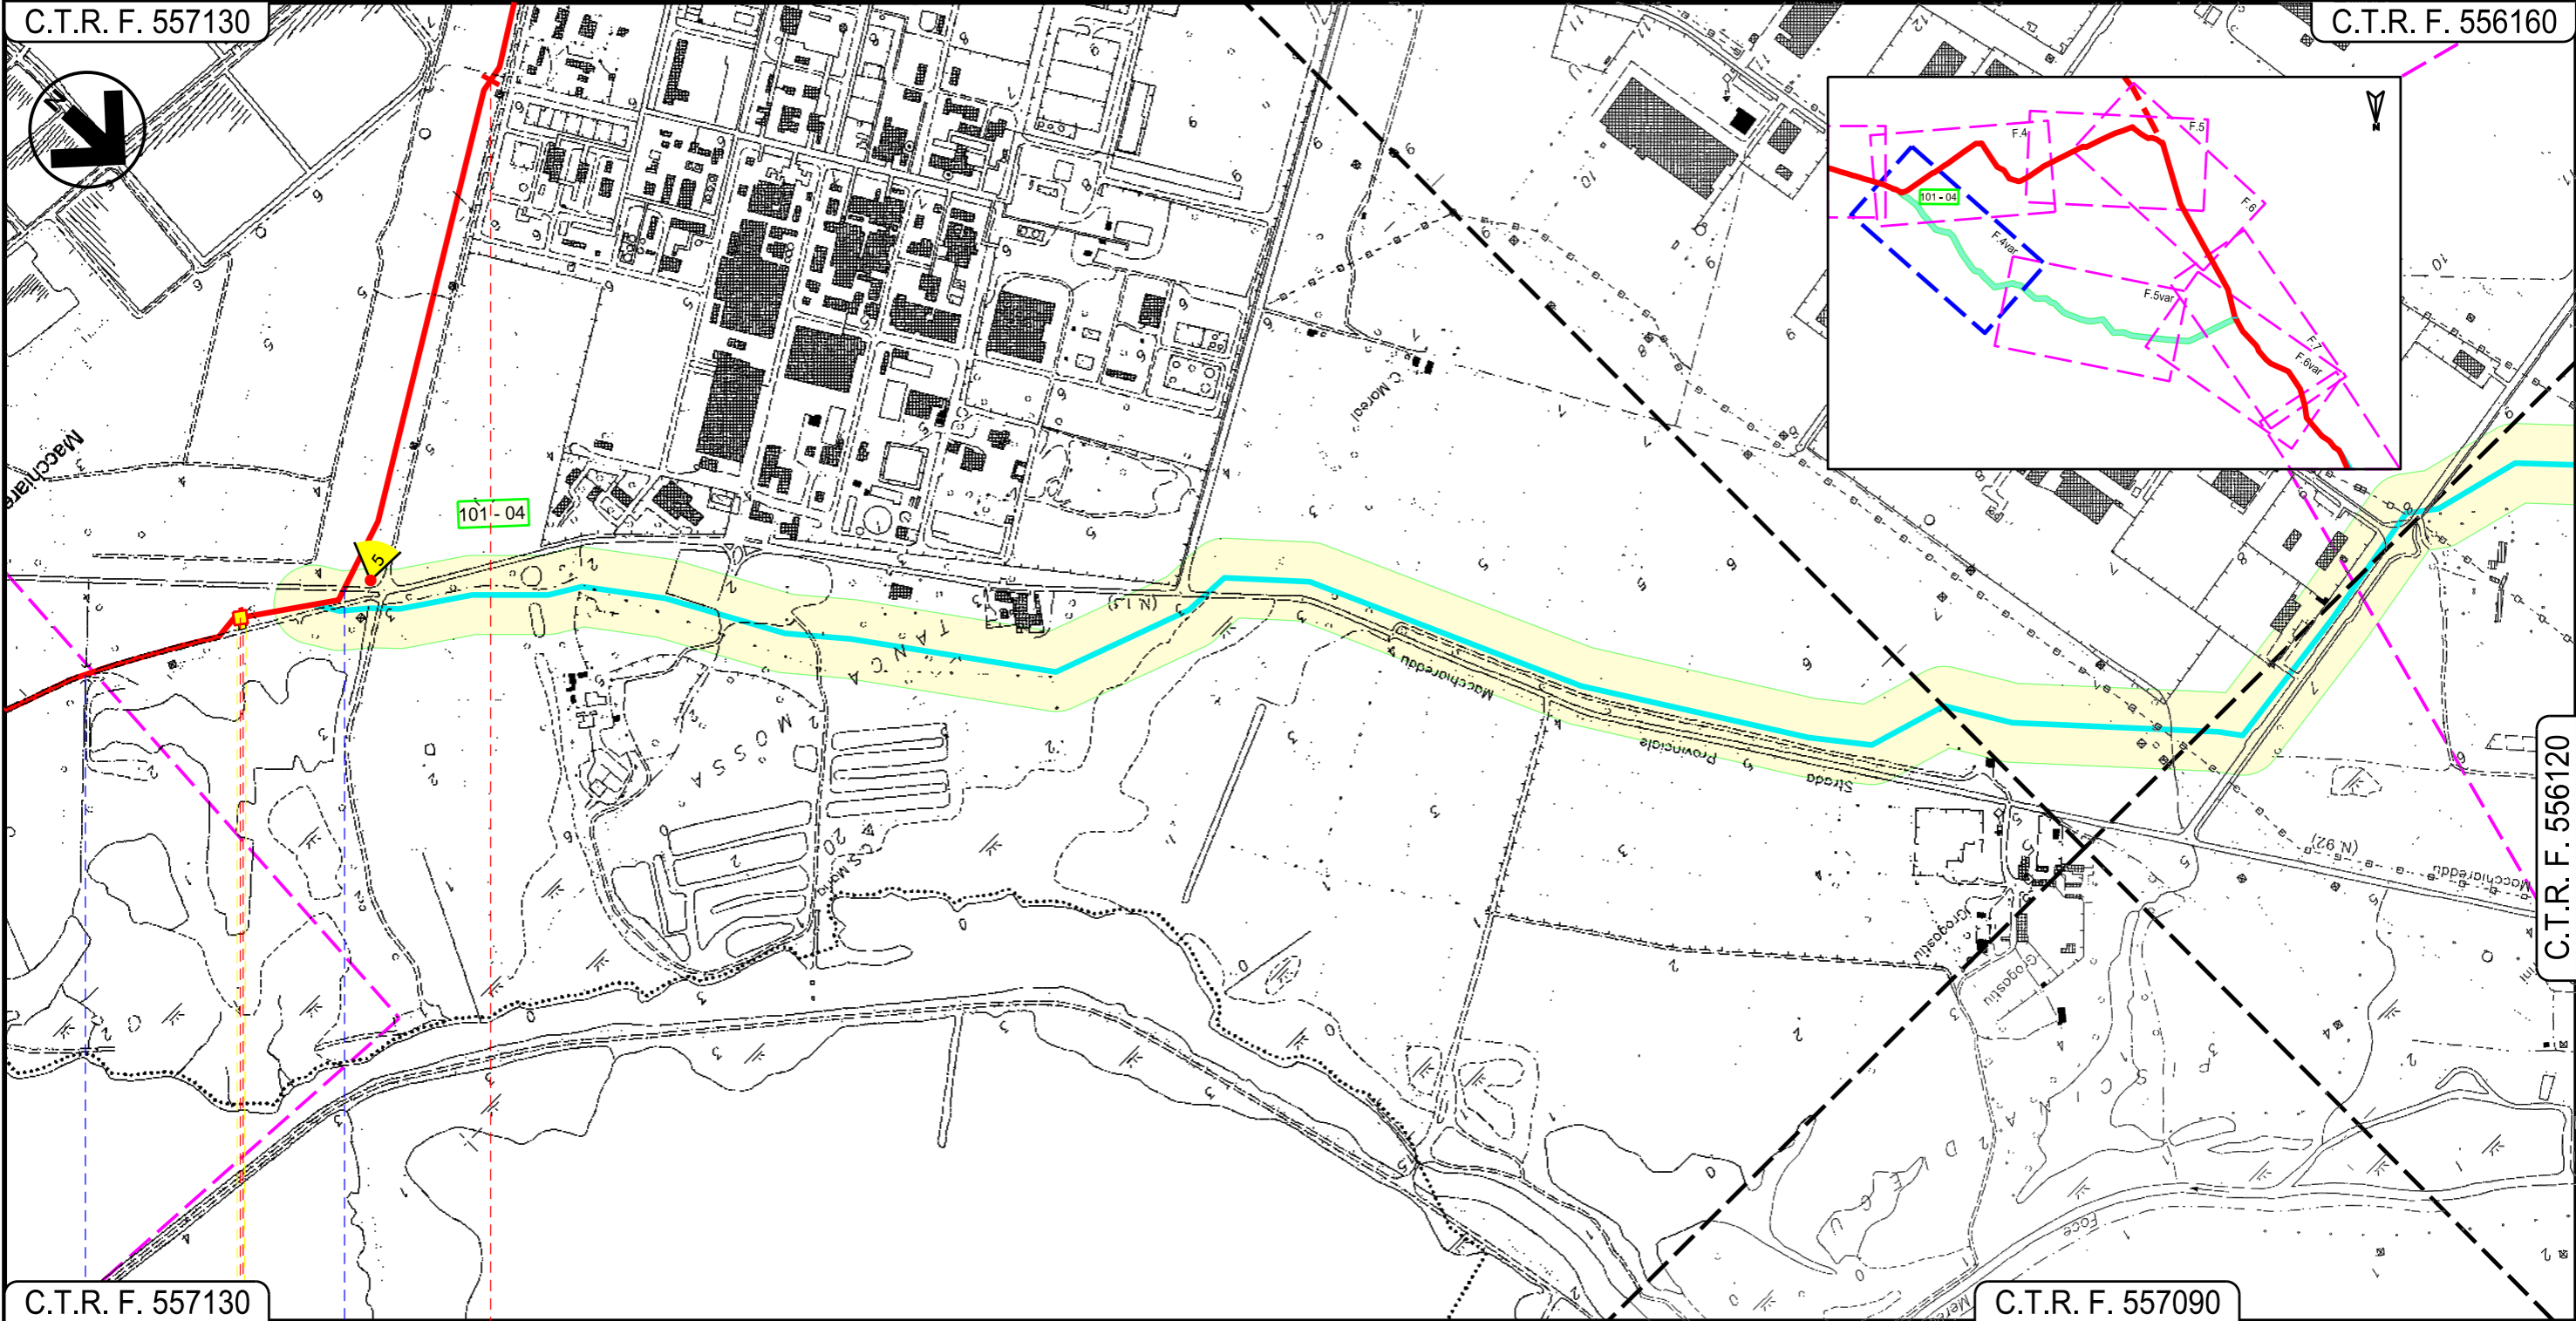

C.T.R. F. 557130

C.T.R. F. 557090

ASSEMINI
CAGLIARI

P.I.D.I. N. 2

Fosso Conti Vecchi S.P. 1

Progetto:


METANIZZAZIONE SARDEGNA
MET. CAGLIARI – PALMAS ARBOREA
DN 650 (26") DP 75 bar

VARIANTI DI TRACCIATO

0	2006/2018	REVISIONE	T. FILANDRO	M. FORNAROLI	V. FORLIVESTI O. CORDA	Foglio 5var
INDICE	DATA	REVISIONI	ELABORATO	VERIFICATO	APPROVATO	di 31
 			PG-TP-111			Scala 1:10000
			Comm.			

C.T.R. F. 556160

C.T.R. F. 556120

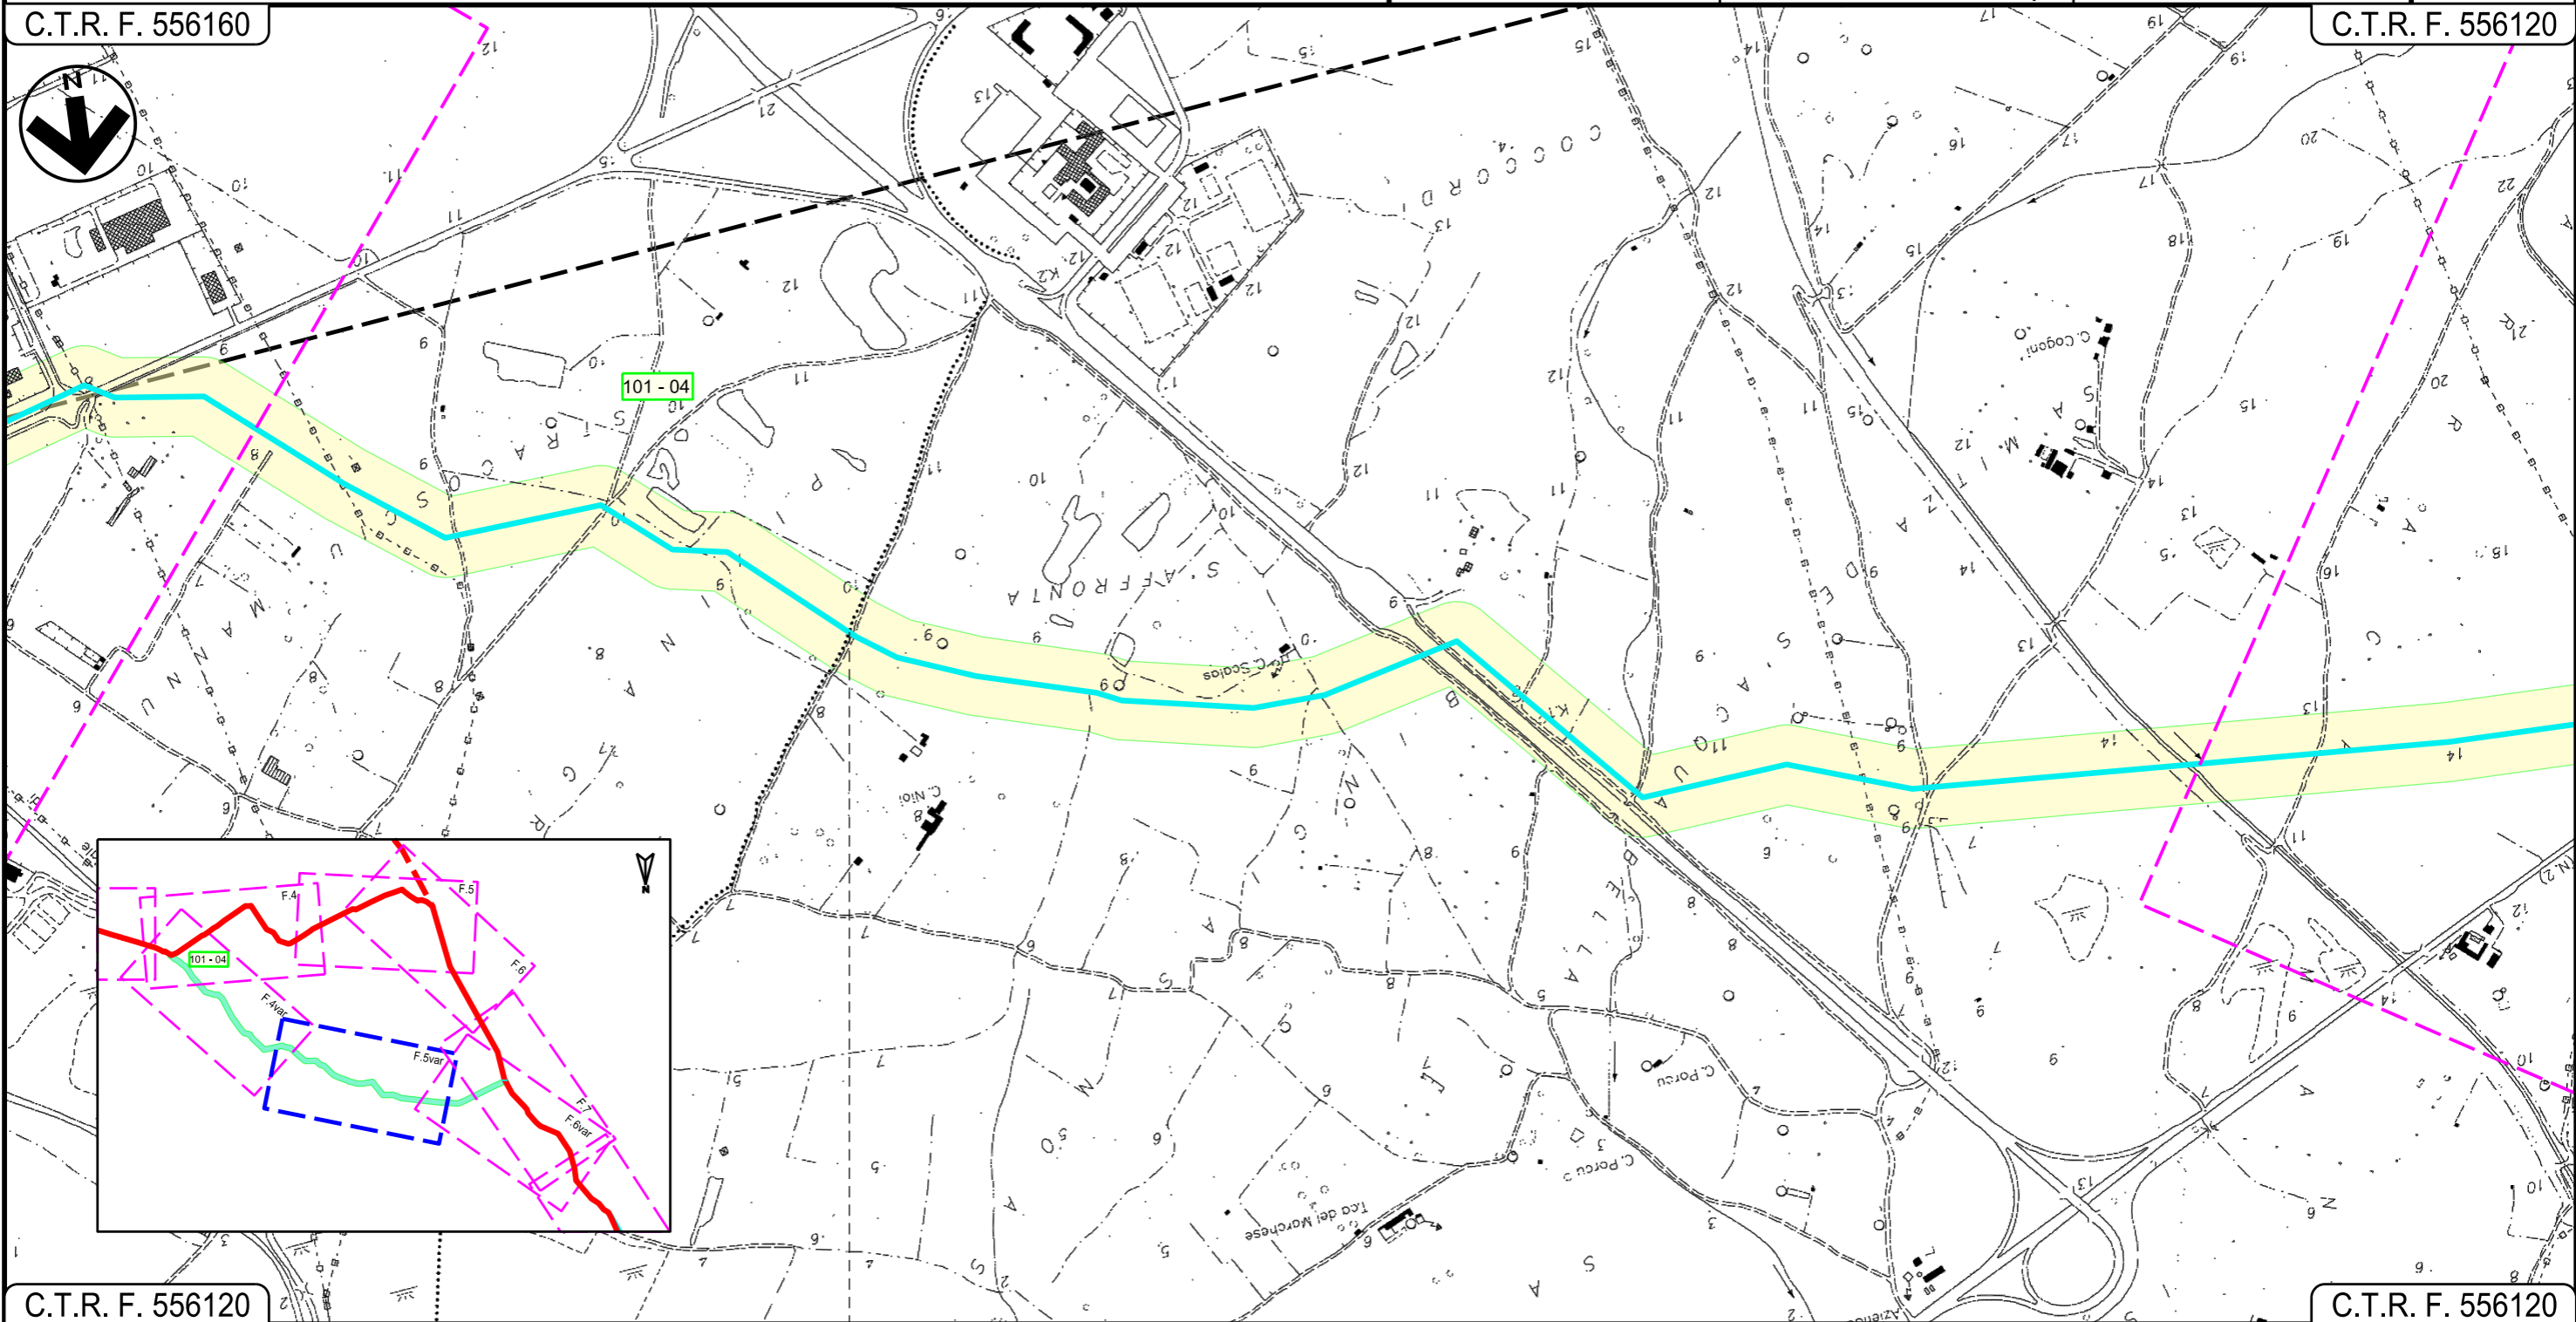

C.T.R. F. 556120

C.T.R. F. 556120

ASSEMINI

UTA
CAGLIARI

Progetto:



METANIZZAZIONE SARDEGNA
MET. CAGLIARI – PALMAS ARBOREA
DN 650 (26") DP 75 bar

VARIANTI DI TRACCIATO

0	2006/2018	REVISIONE	T. FILANDRO	M. FORNAROLI	V. FORLIVESTI O. CORDA	Foglio 6var di 31
INDICE	DATA	REVISIONI	ELABORATO	VERIFICATO	APPROVATO	Scala 1:10000
					PG-TP-111	
Rif TPIDL: 073670-010-DW-3252-627 TECHNIP ITALY DIREZIONE LAVORI S.p.A.					Comm.	

C.T.R. F. 556120

C.T.R. F. 556110

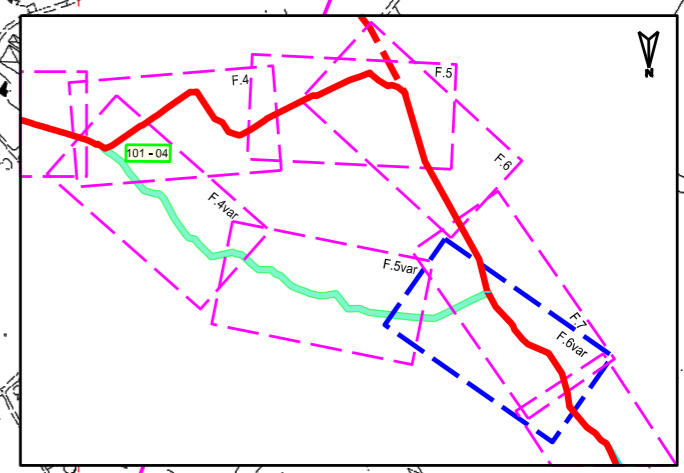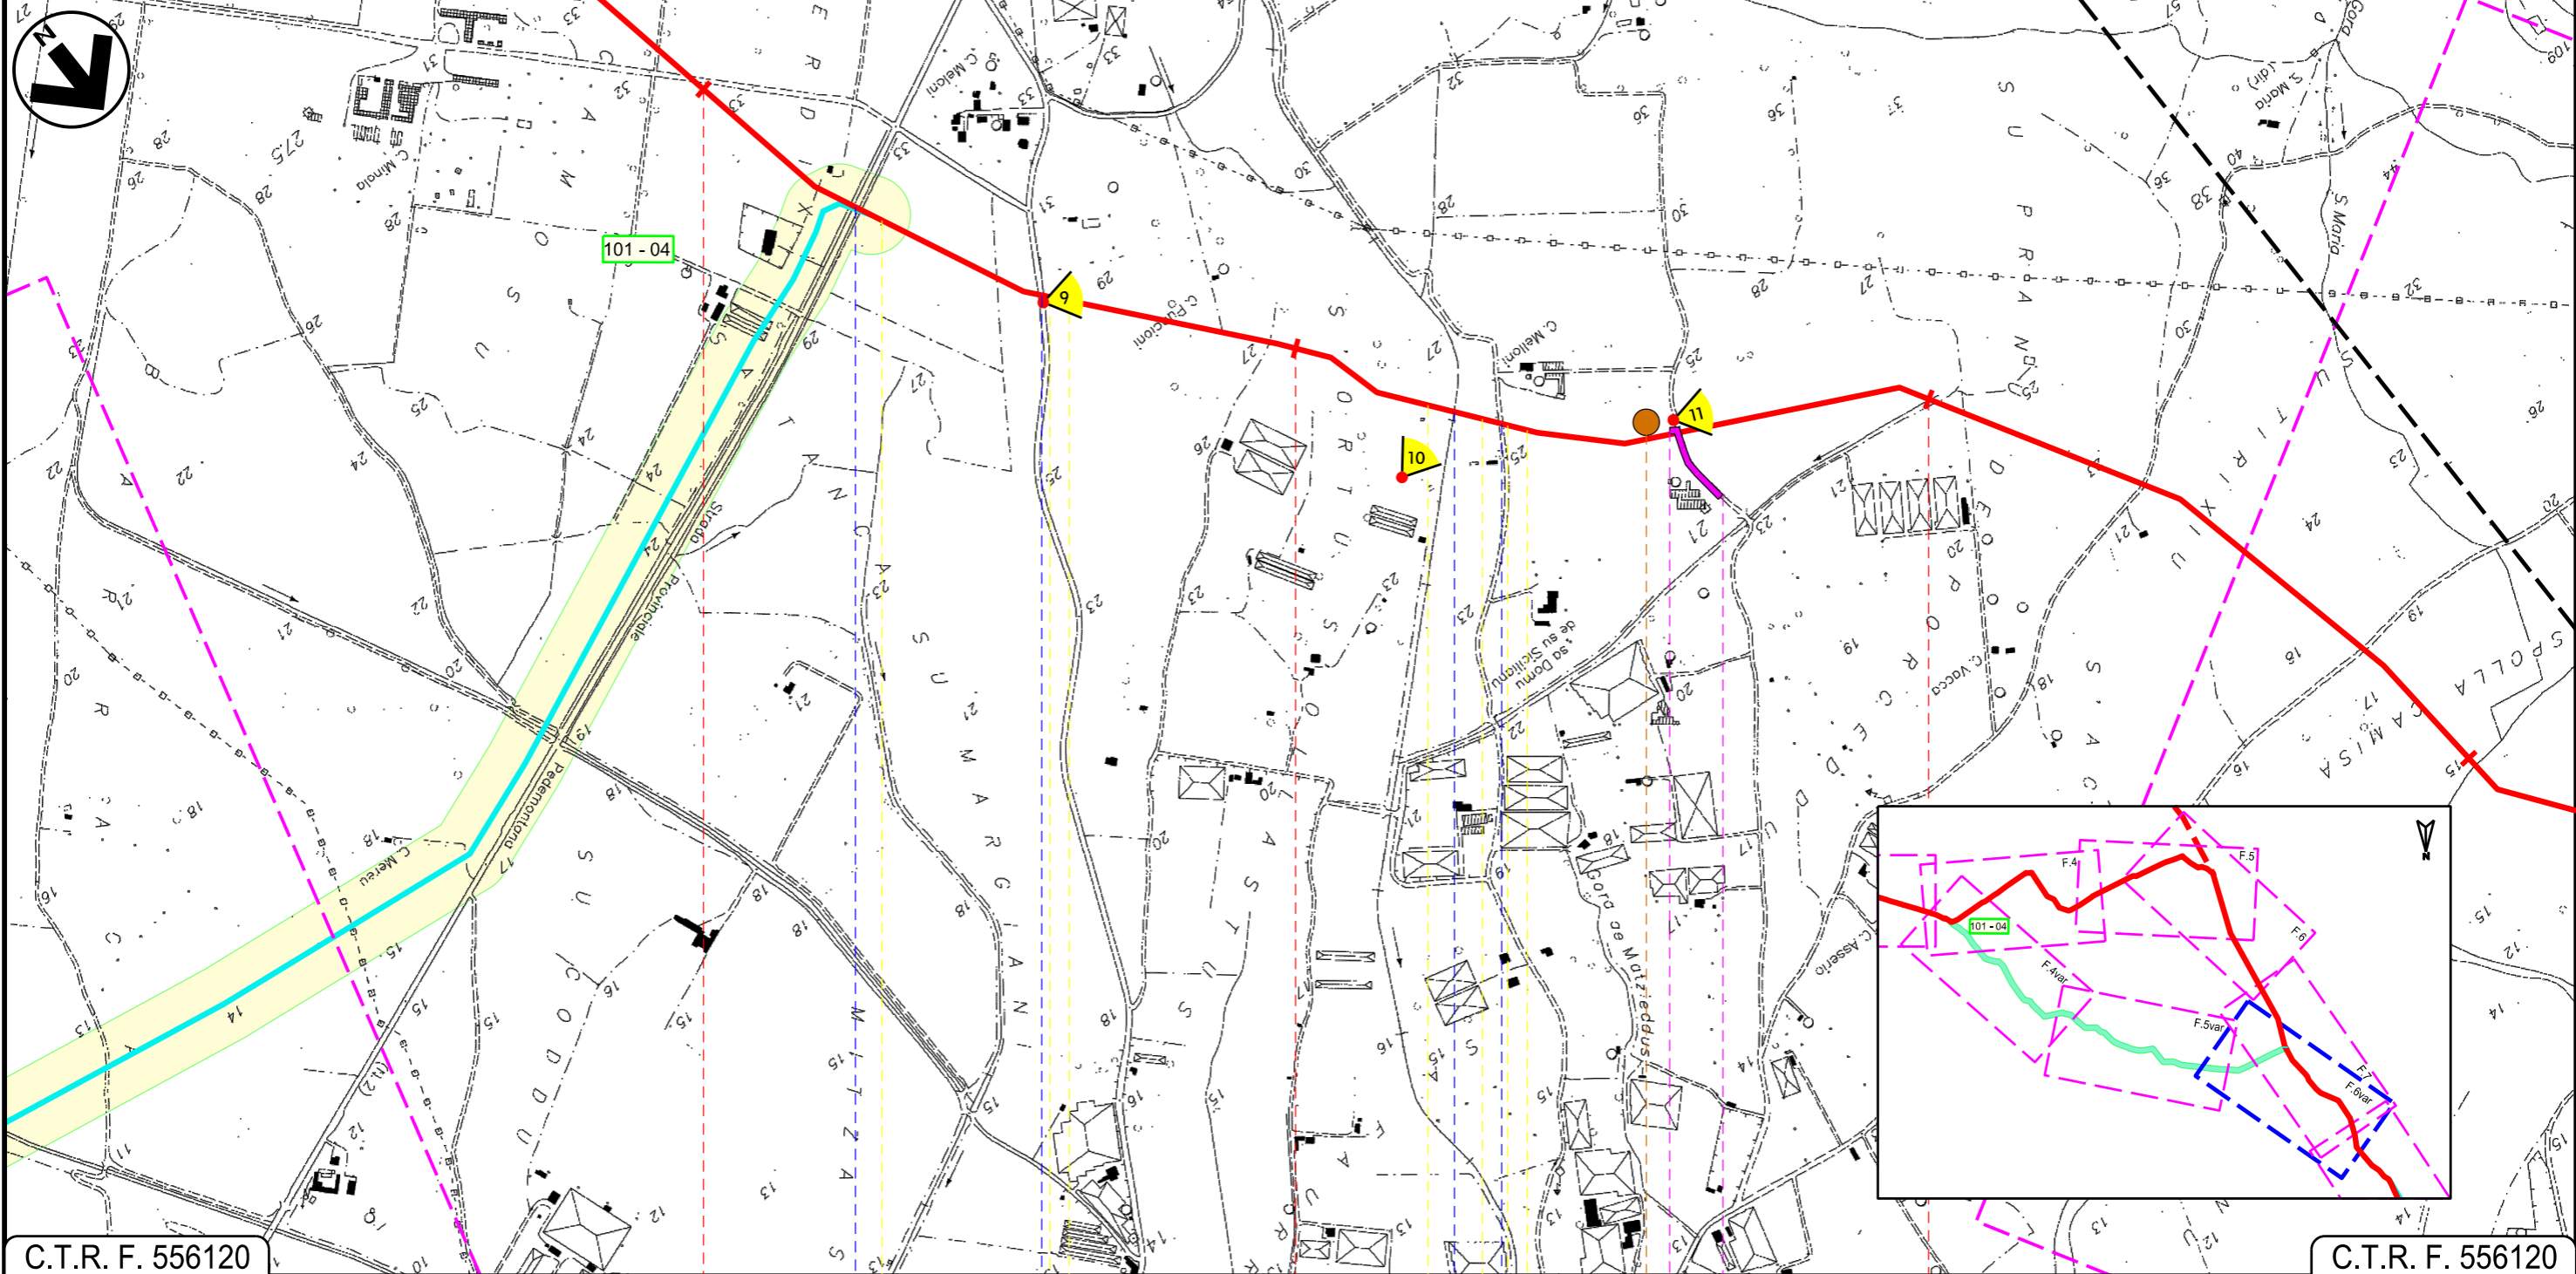

C.T.R. F. 556120

C.T.R. F. 556120

UTA
CAGLIARI

S.P. 2 —●— Strada Comunale —●— Gora de sa Sarpa —●— Strada Comunale

P4

04

Progetto:

METANIZZAZIONE SARDEGNA
MET. CAGLIARI - PALMAS ARBOREA
DN 650 (26") DP 75 bar


VARIANTI DI TRACCIATO

0	2006/2018	REVISIONE	T. FILANDRO	M. FORNAROLI	V. FORLIVESTI O. CORDA
INDICE	DATA	REVISIONI	ELABORATO	VERIFICATO	APPROVATO
					
			Rif TPIDL: 073670-010-DW-3252-627		
			TECHNIP ITALY DIREZIONE LAVORI S.p.A.		
			PG-TP-111		
			Comm.		

Foglio
8
di 31
Scala
1:10000

C.T.R. F. 556110

C.T.R. F. 556070

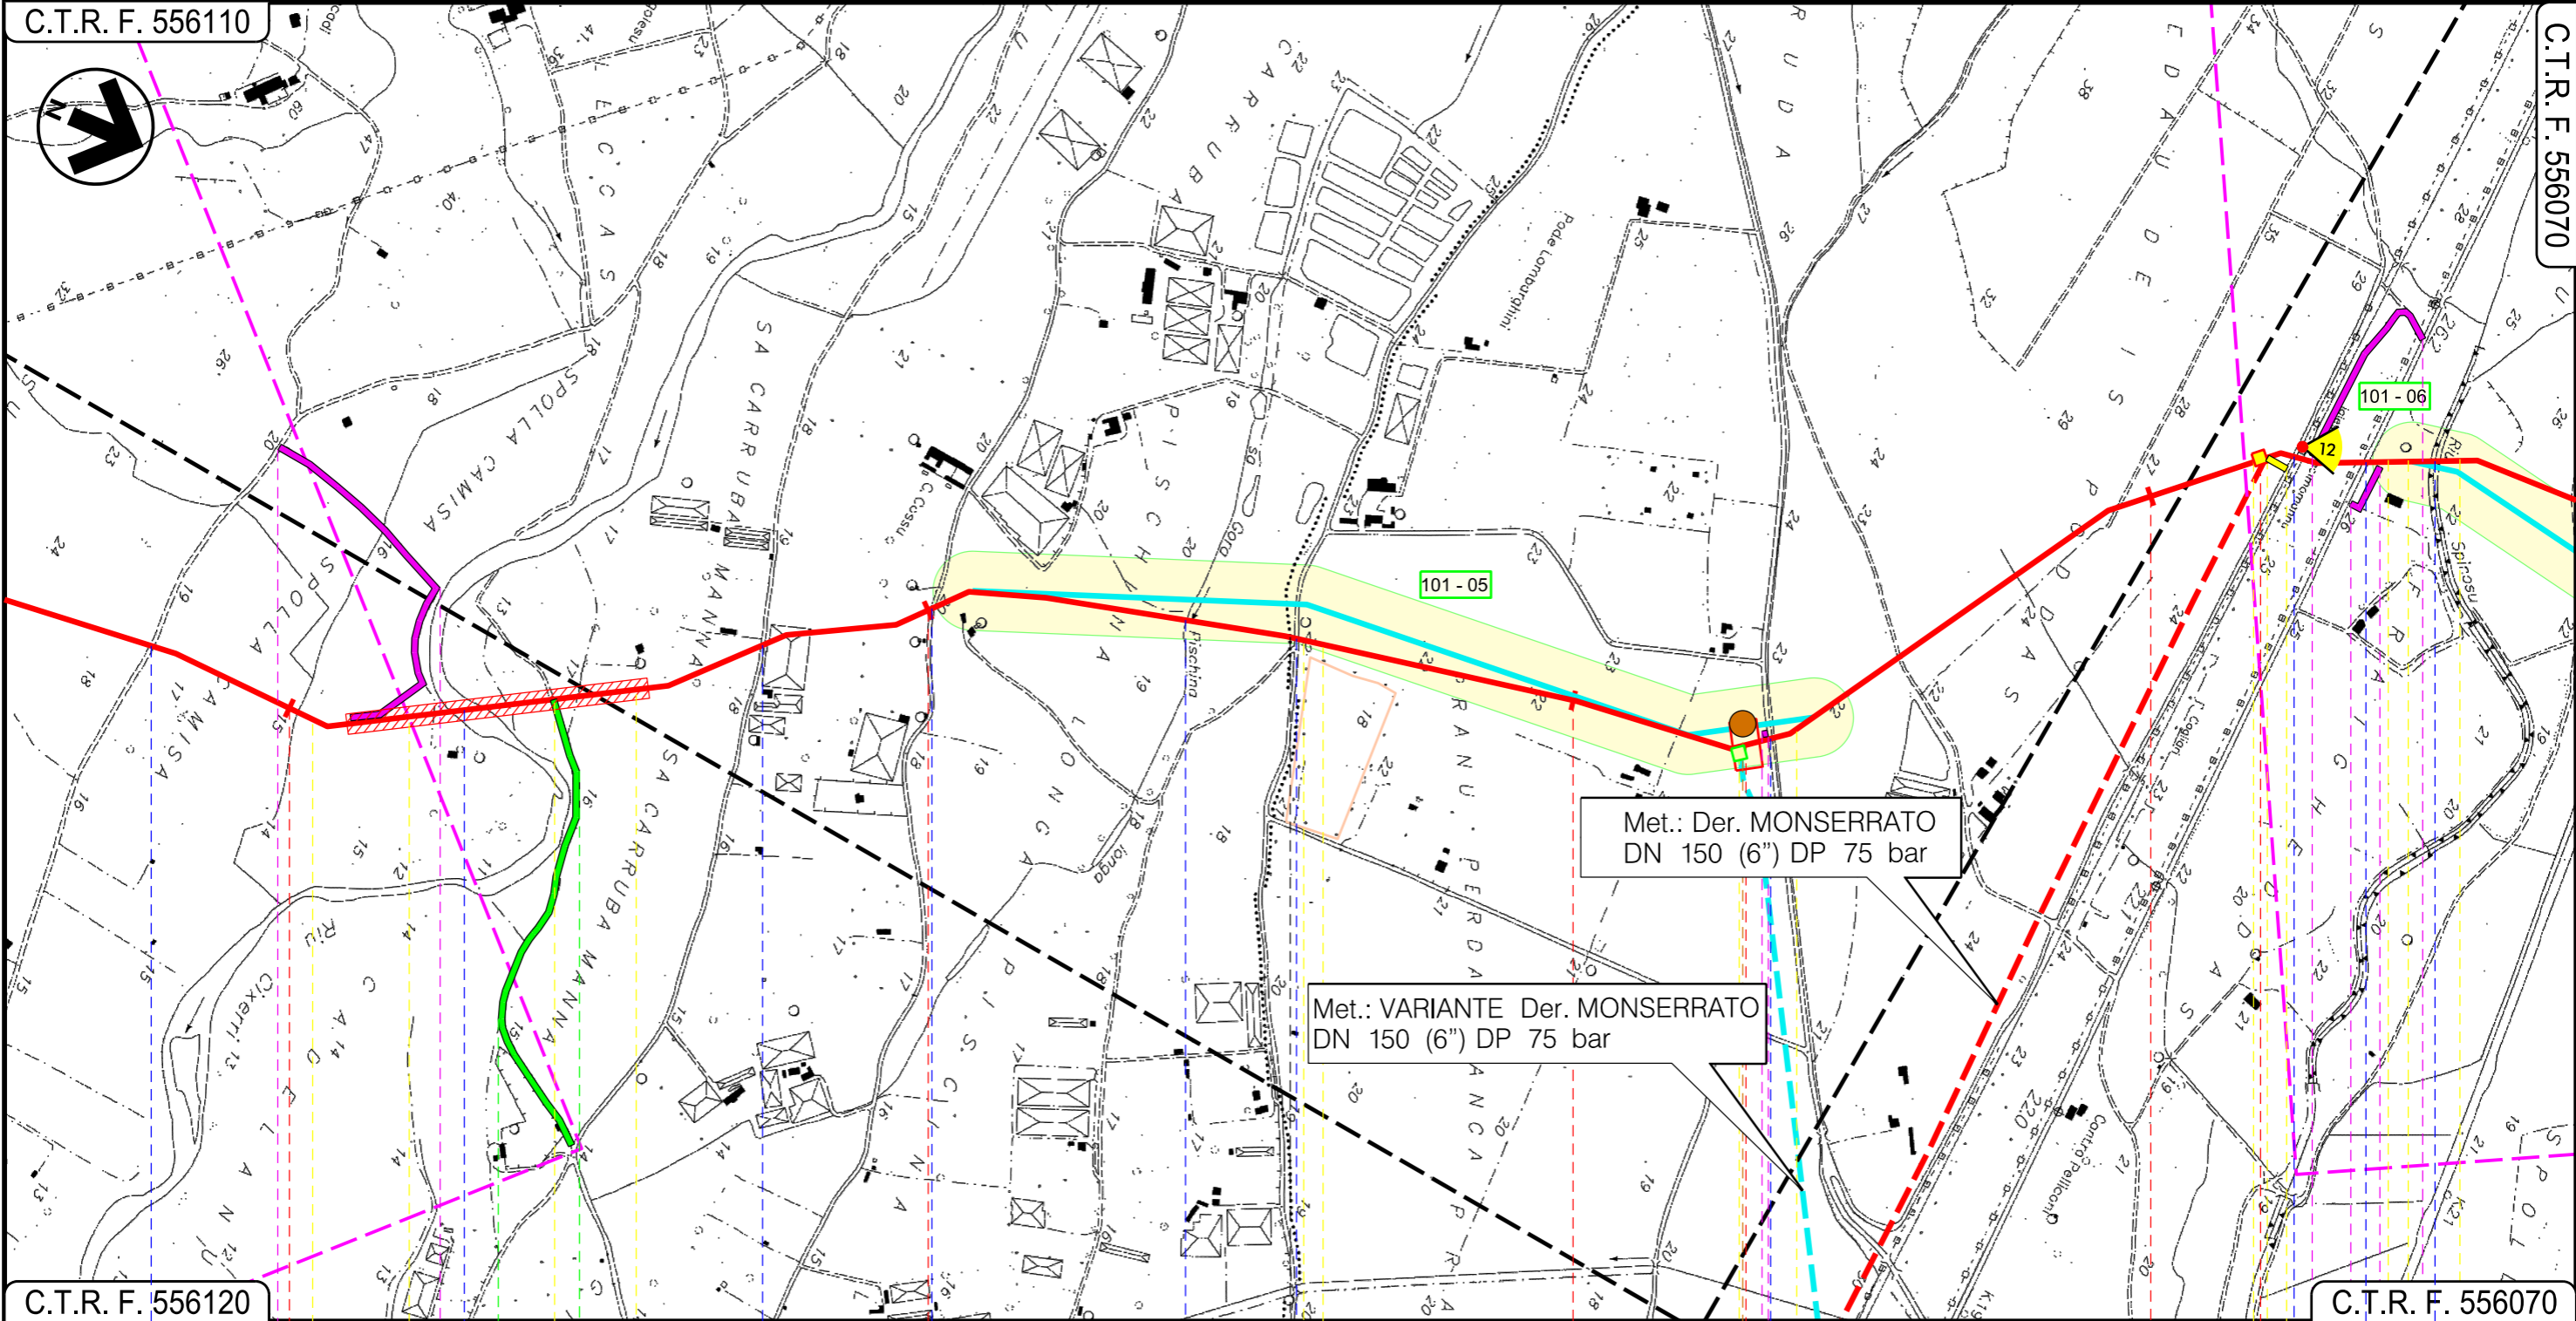

C.T.R. F. 556120

C.T.R. F. 556070

21

22

23

24

UTA
CAGLIARI

VILLASPECIOSA
SUD SARDEGNA

Strada Com.le Riu Cixerri Strada Sterrata Gora Piscina Longa Strada Comunale Strada Comunale F.S. Iglesias-Decimomannu-Cagliari S.P.90 Riu Spinosu

P5

05

Progetto:

METANIZZAZIONE SARDEGNA
MET. CAGLIARI - PALMAS ARBOREA
DN 650 (26") DP 75 bar


VARIANTI DI TRACCIATO

0	2006/2018	REVISIONE	T. FILANDRO	M. FORNAROLI	V. FORLIVESTI O. CORDA
INDICE	DATA	REVISIONI	ELABORATO	VERIFICATO	APPROVATO
					
			Rif TPIDL: 073670-010-DW-3252-627		
			TECHNIP ITALY DIREZIONE LAVORI Sp.A.		
			PG-TP-111		
			Comm.		

Foglio
9
di 31
Scala
1:10000

C.T.R. F. 556110

C.T.R. F. 556070

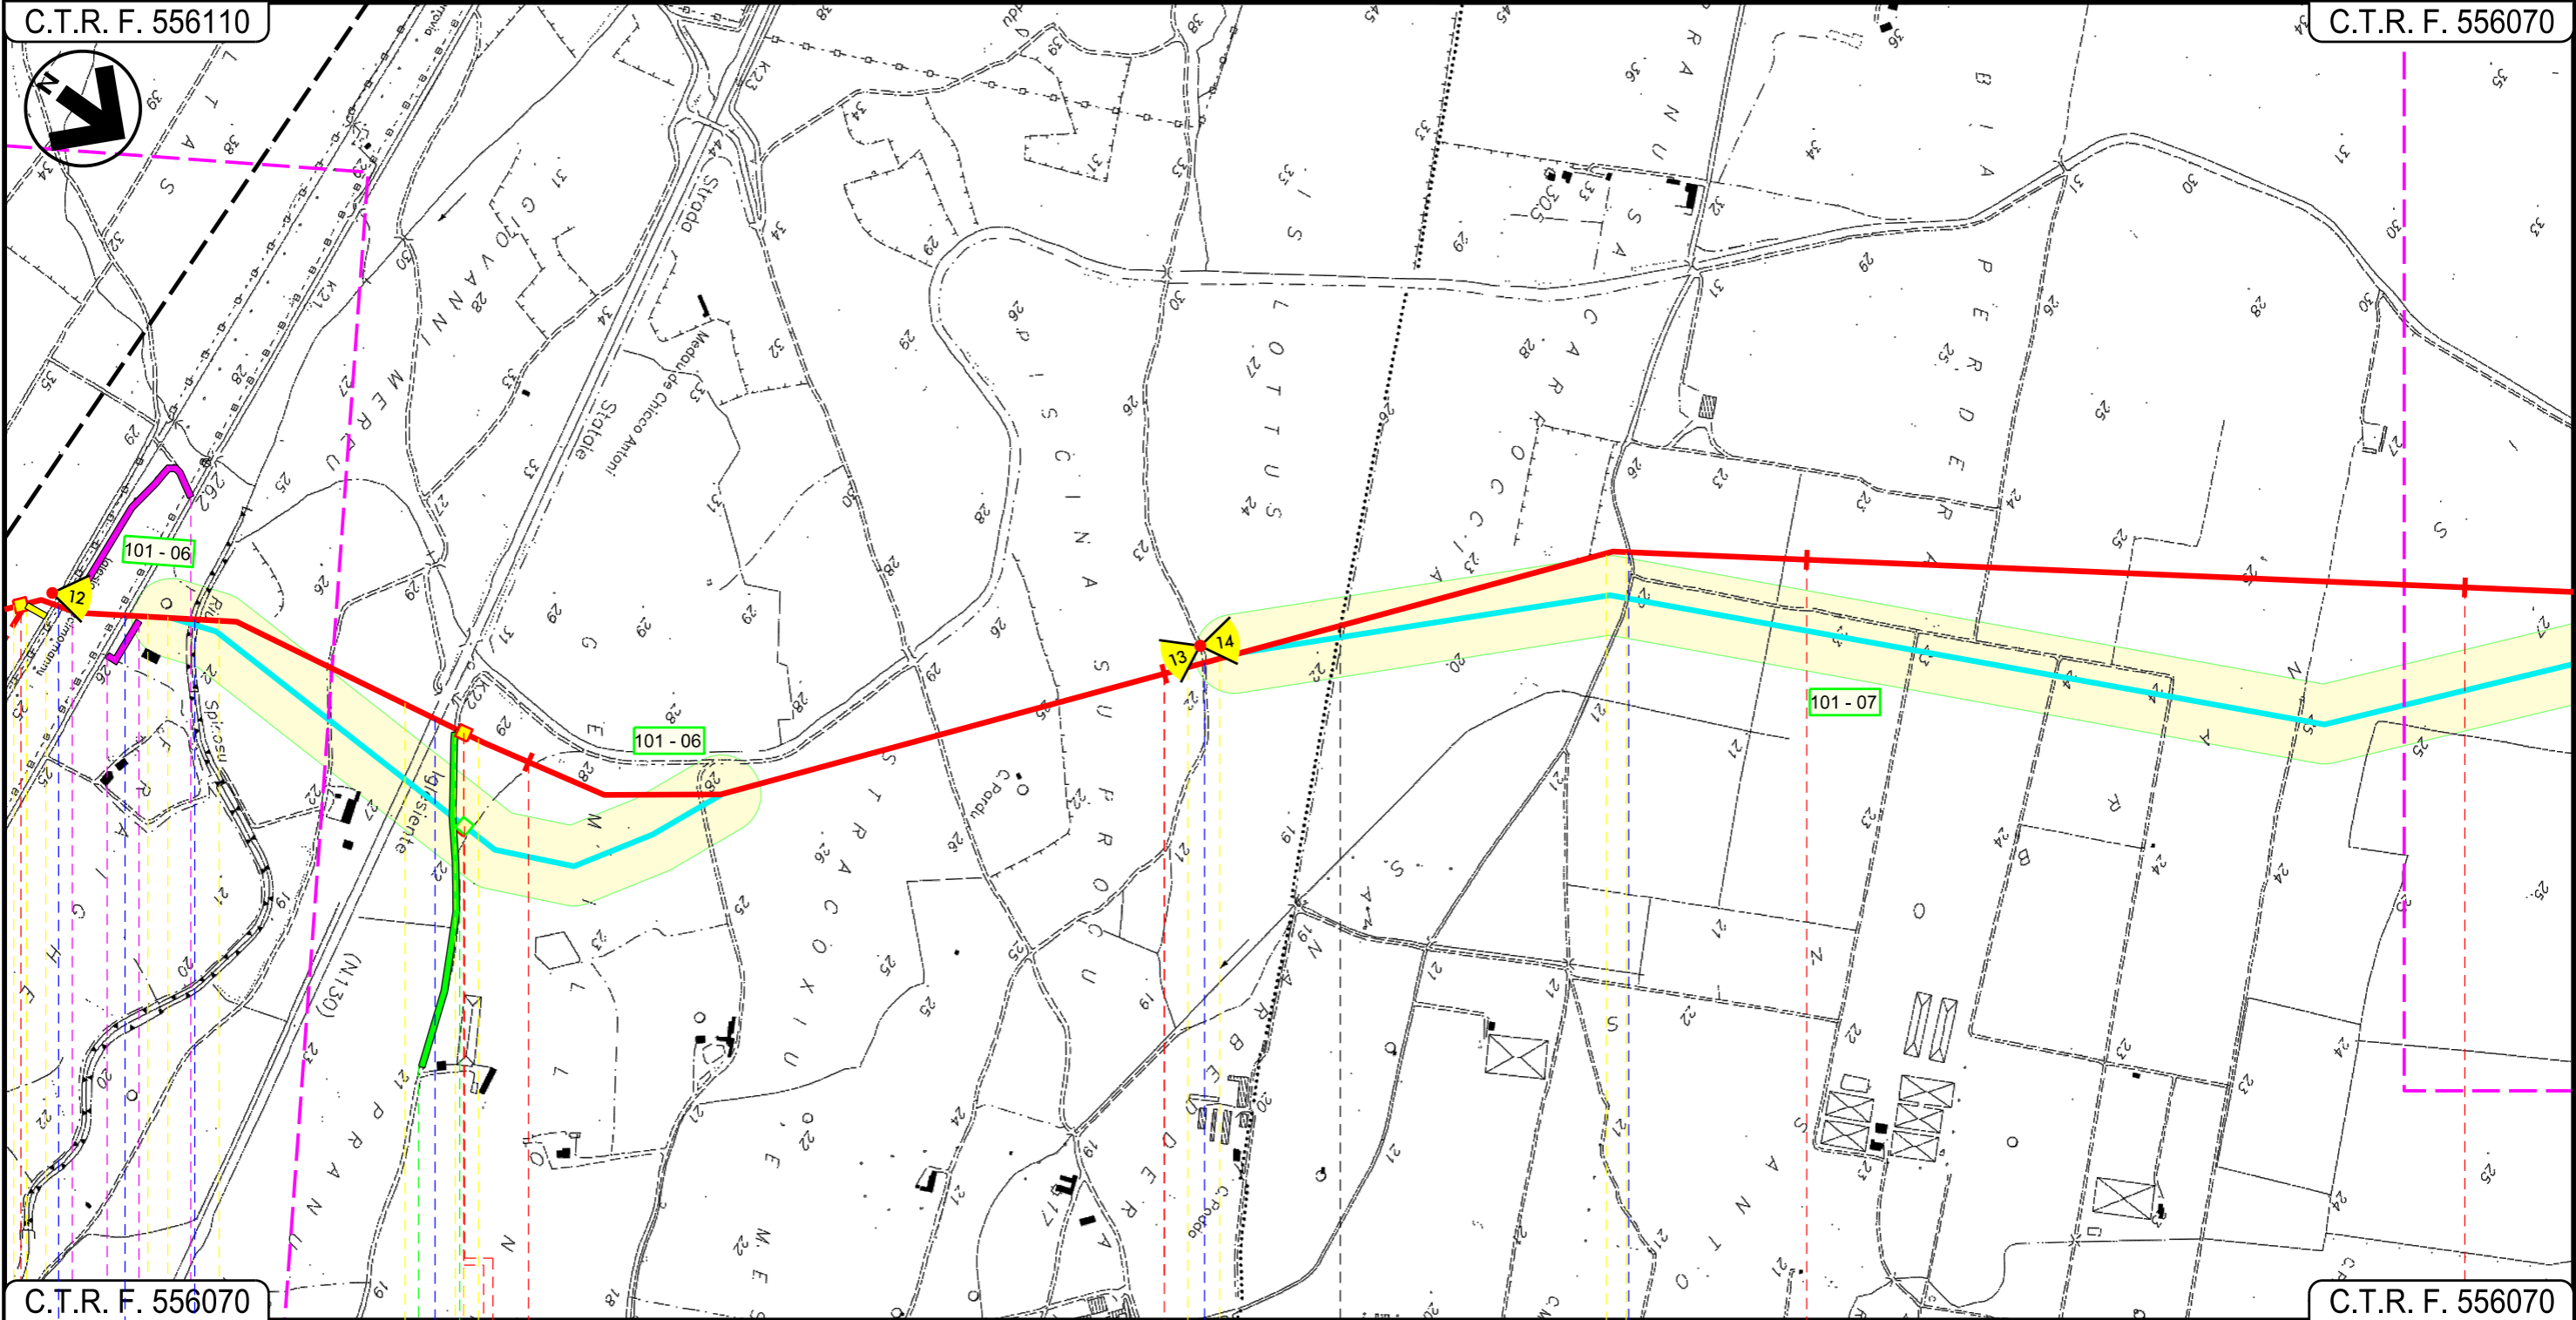

C.T.R. F. 556070

C.T.R. F. 556070

25 26 27 28

VILLASPECIOSA

SUD SARDEGNA

DECIMOPUTZU



Progetto:


METANIZZAZIONE SARDEGNA
MET. CAGLIARI - PALMAS ARBOREA
DN 650 (26") DP 75 bar

VARIANTI DI TRACCIATO

0	2006/2018	REVISIONE	T. FILANDRO	M. FORNAROLI	V. FORLIVESI O. CORDA	Foglio 11 di 31
INDICE	DATA	REVISIONI	ELABORATO	VERIFICATO	APPROVATO	Scala 1:10000
 			PG-TP-111		Comm.	
Rif TPIDL: 073670-010-DW-3252-627 TECHNIP ITALY DIREZIONE LAVORI Sp.A.						

C.T.R. F. 556030

C.T.R. F. 556020

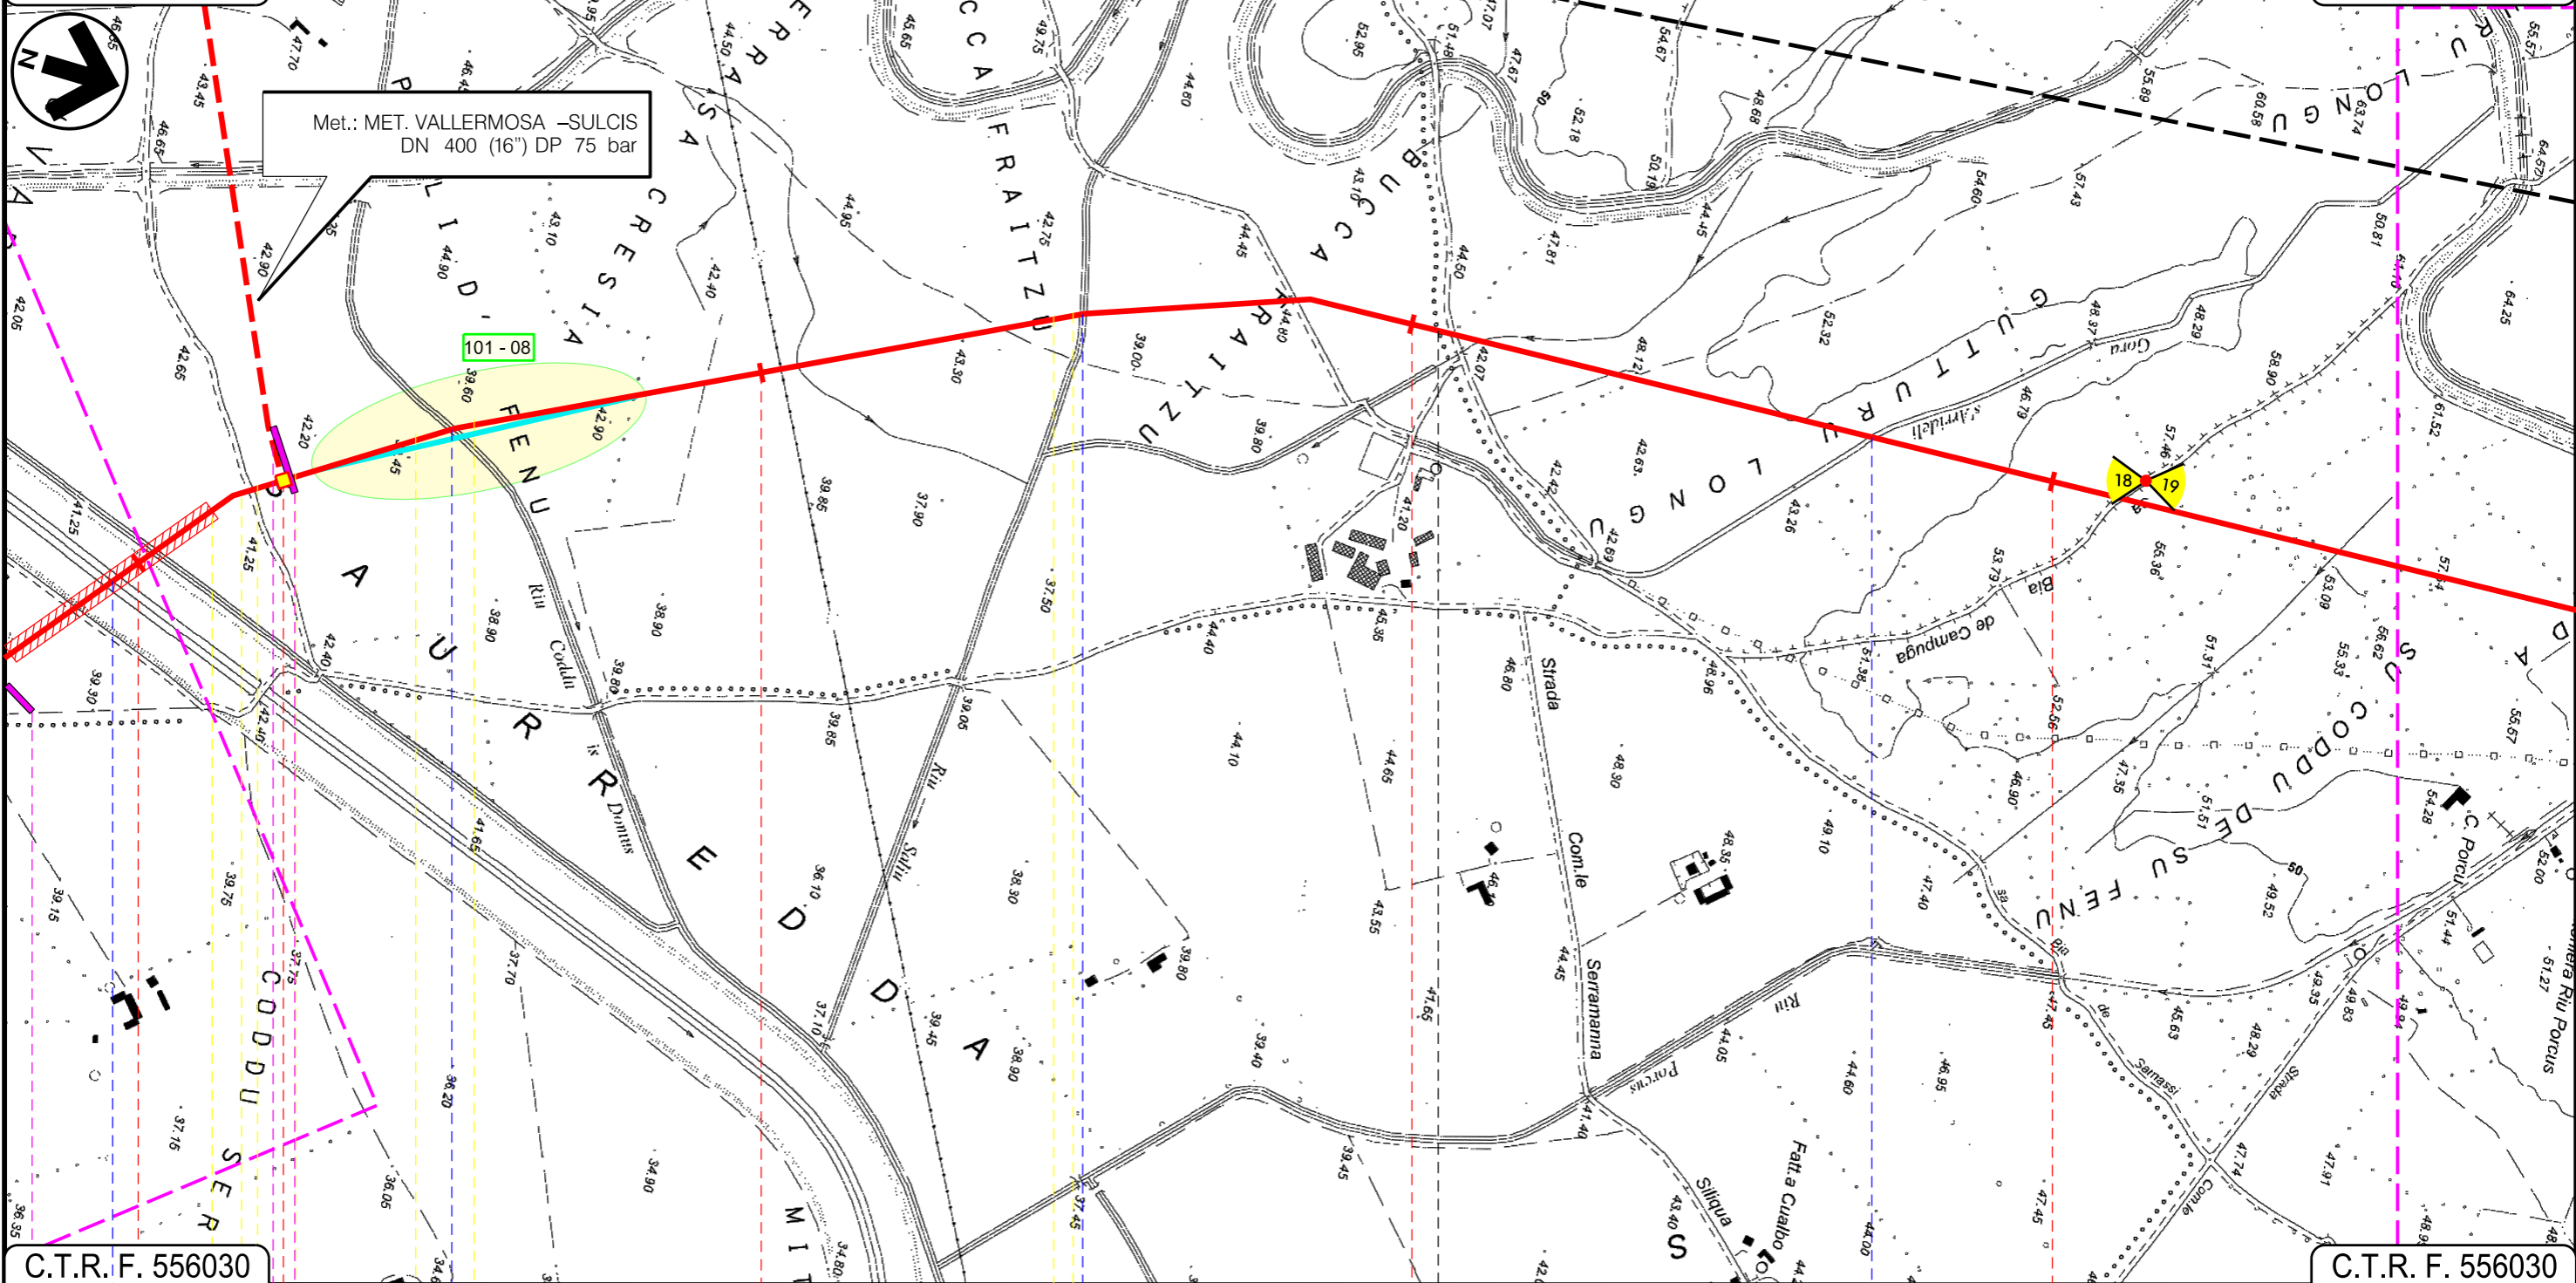

C.T.R. F. 556030

C.T.R. F. 556030

32

33

34

35

VALLERMOSA

SUD SARDEGNA

VILLASOR

P.I.D.I. N 6

Riu Nou

Riu Caddu is Domus

Riu Saliu

Gora s'Arrideli

08

09

Progetto:

METANIZZAZIONE SARDEGNA
MET. CAGLIARI – PALMAS ARBOREA
DN 650 (26") DP 75 bar


VARIANTI DI TRACCIATO

0	2006/2018	REVISIONE	T. FILANDRO	M. FORNAROLI	V. FORLIVESTI O. CORDA
INDICE	DATA	REVISIONI	ELABORATO	VERIFICATO	APPROVATO
  Rif TPIDL: 073670-010-DW-3252-627 TECHNIP ITALY DIREZIONE LAVORI S.p.A.			PG-TP-111		
			Comm.		

Foglio
12
di 31
Scala
1:10000

C.T.R. F. 556020

C.T.R. F. 547140

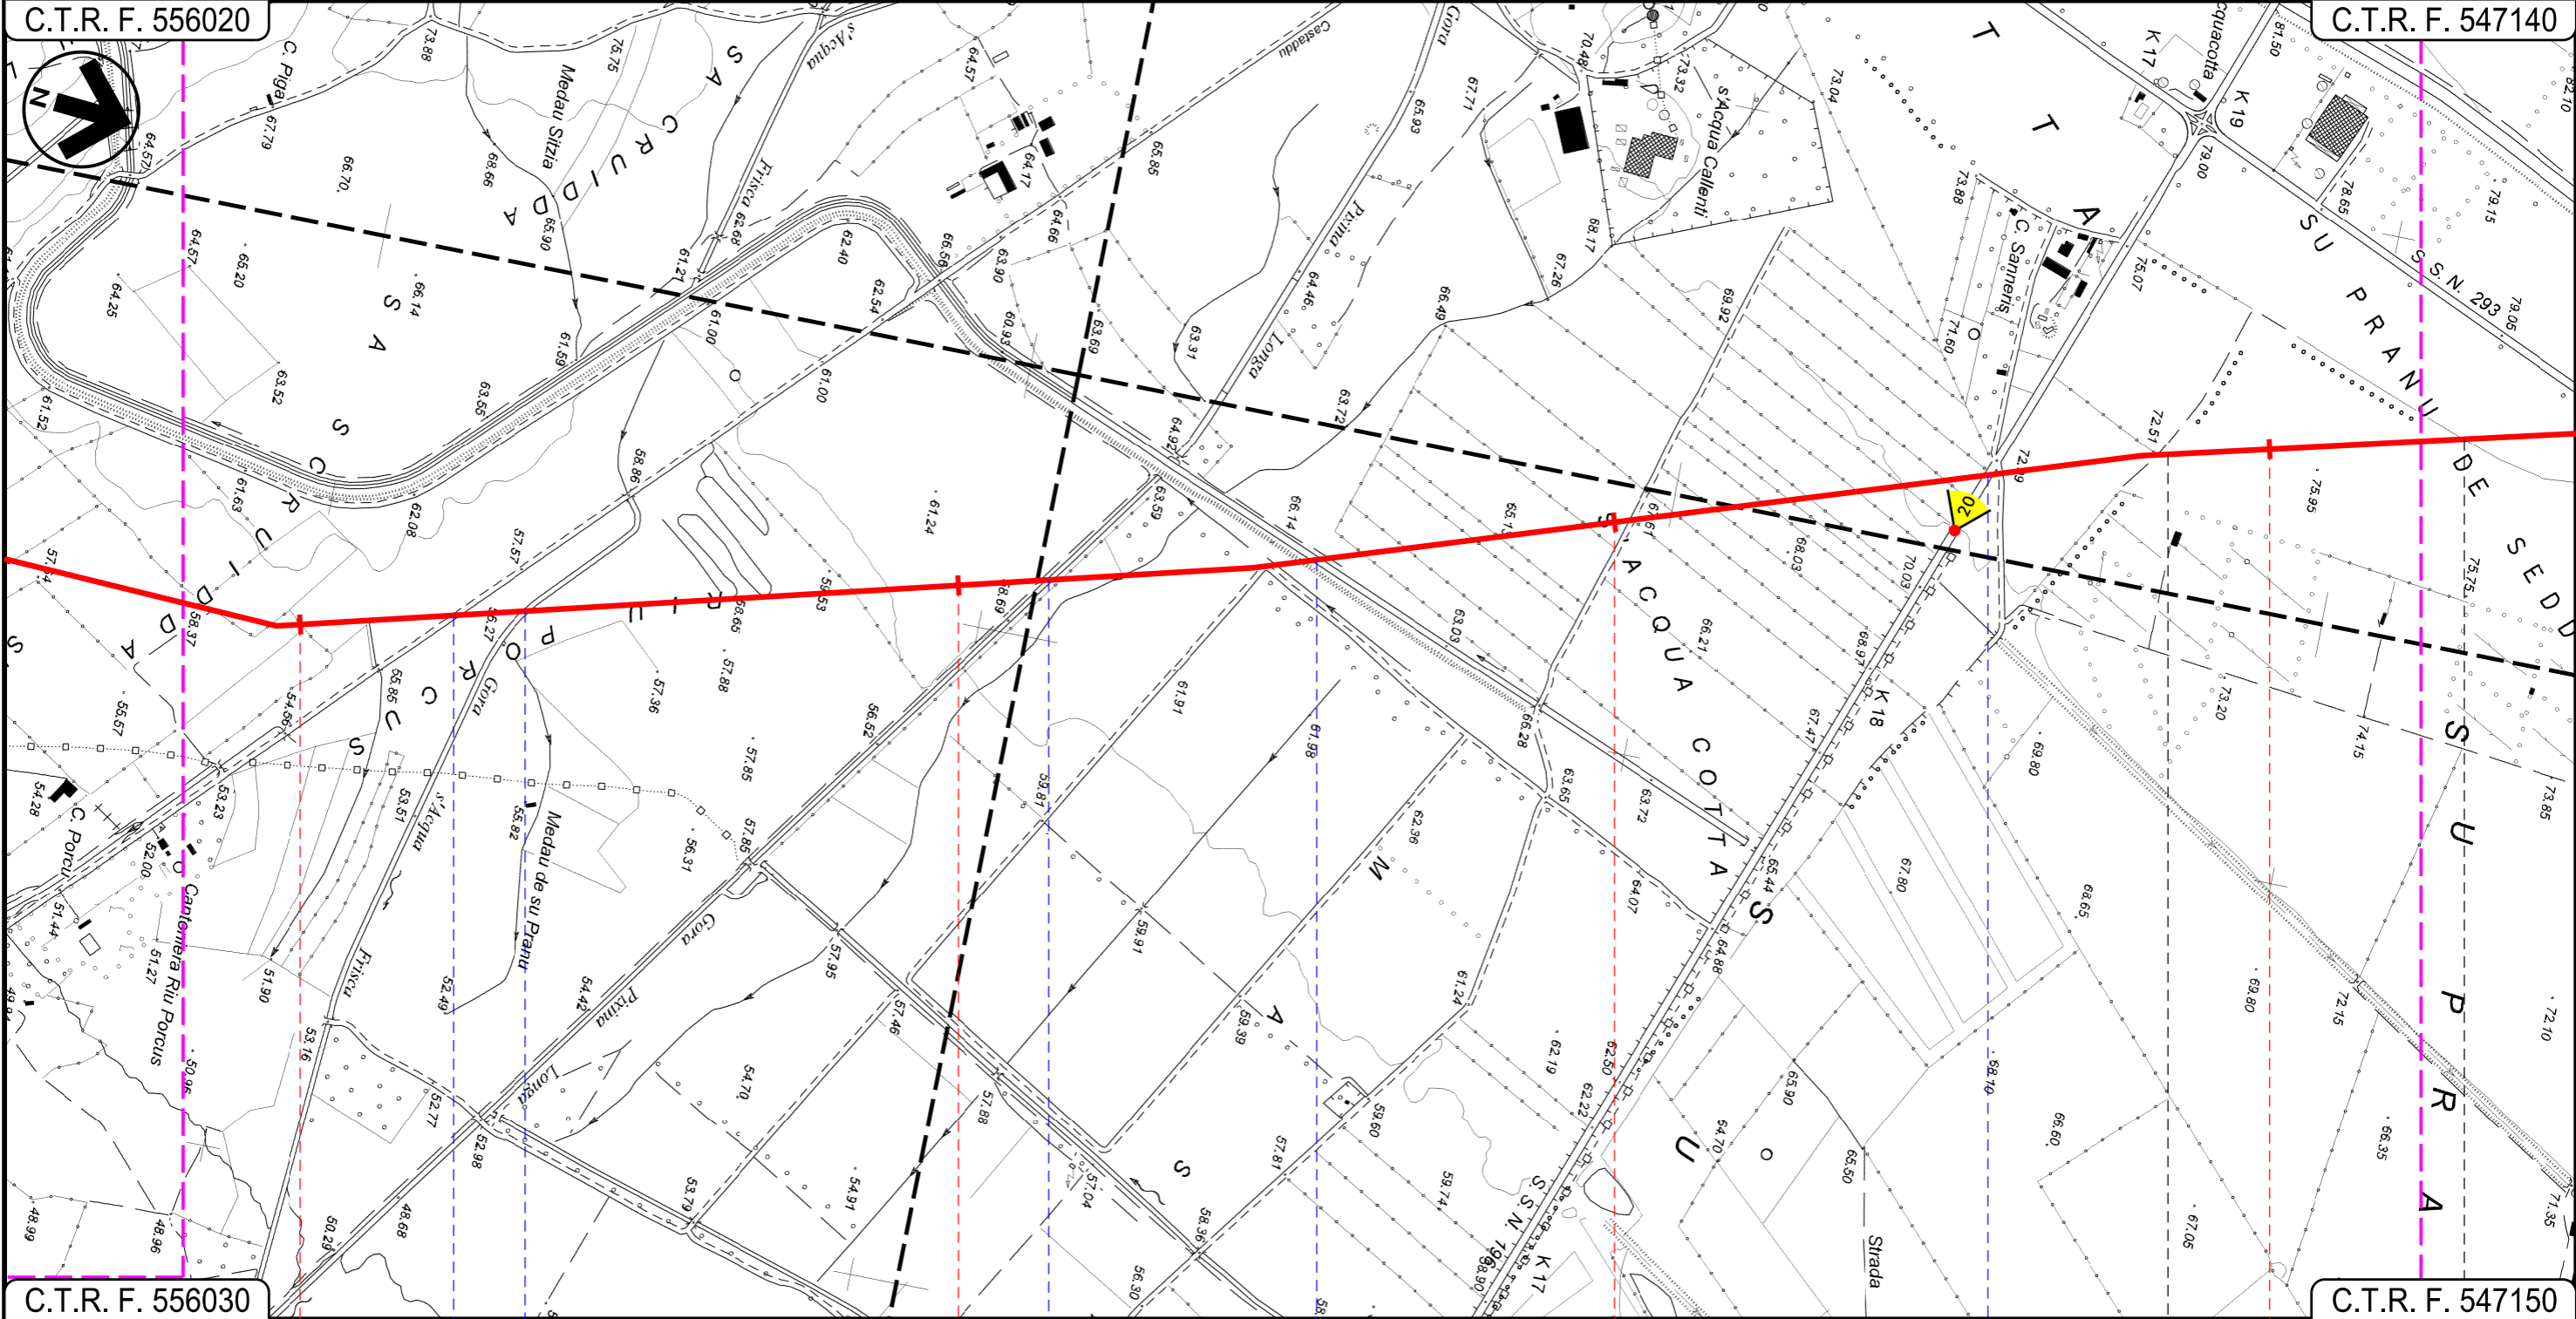

C.T.R. F. 556030

C.T.R. F. 547150

36

37

38

39

VILLASOR

SUD SARDEGNA

SERRAMANNA

VILLACIDRO

Strada Com.le Castaddu

Gora s'Acqua Frisca

Gora Pixina Longa

Canale Consortile

S.S. 196


Progetto:

METANIZZAZIONE SARDEGNA
MET. CAGLIARI - PALMAS ARBOREA
DN 650 (26") DP 75 bar

VARIANTI DI TRACCIATO

0	2006/2018	REVISIONE	T. FILANDRO	M. FORNAROLI	V. FORLIVESTI O. CORDA	Foglio 13 di 31
INDICE	DATA	REVISIONI	ELABORATO	VERIFICATO	APPROVATO	Scala 1:10000
					PG-TP-111	
Rif TPIDL: 073670-010-DW-3252-627 TECHNIP ITALY DIREZIONE LAVORI S.p.A.					Comm.	

C.T.R. F. 547140

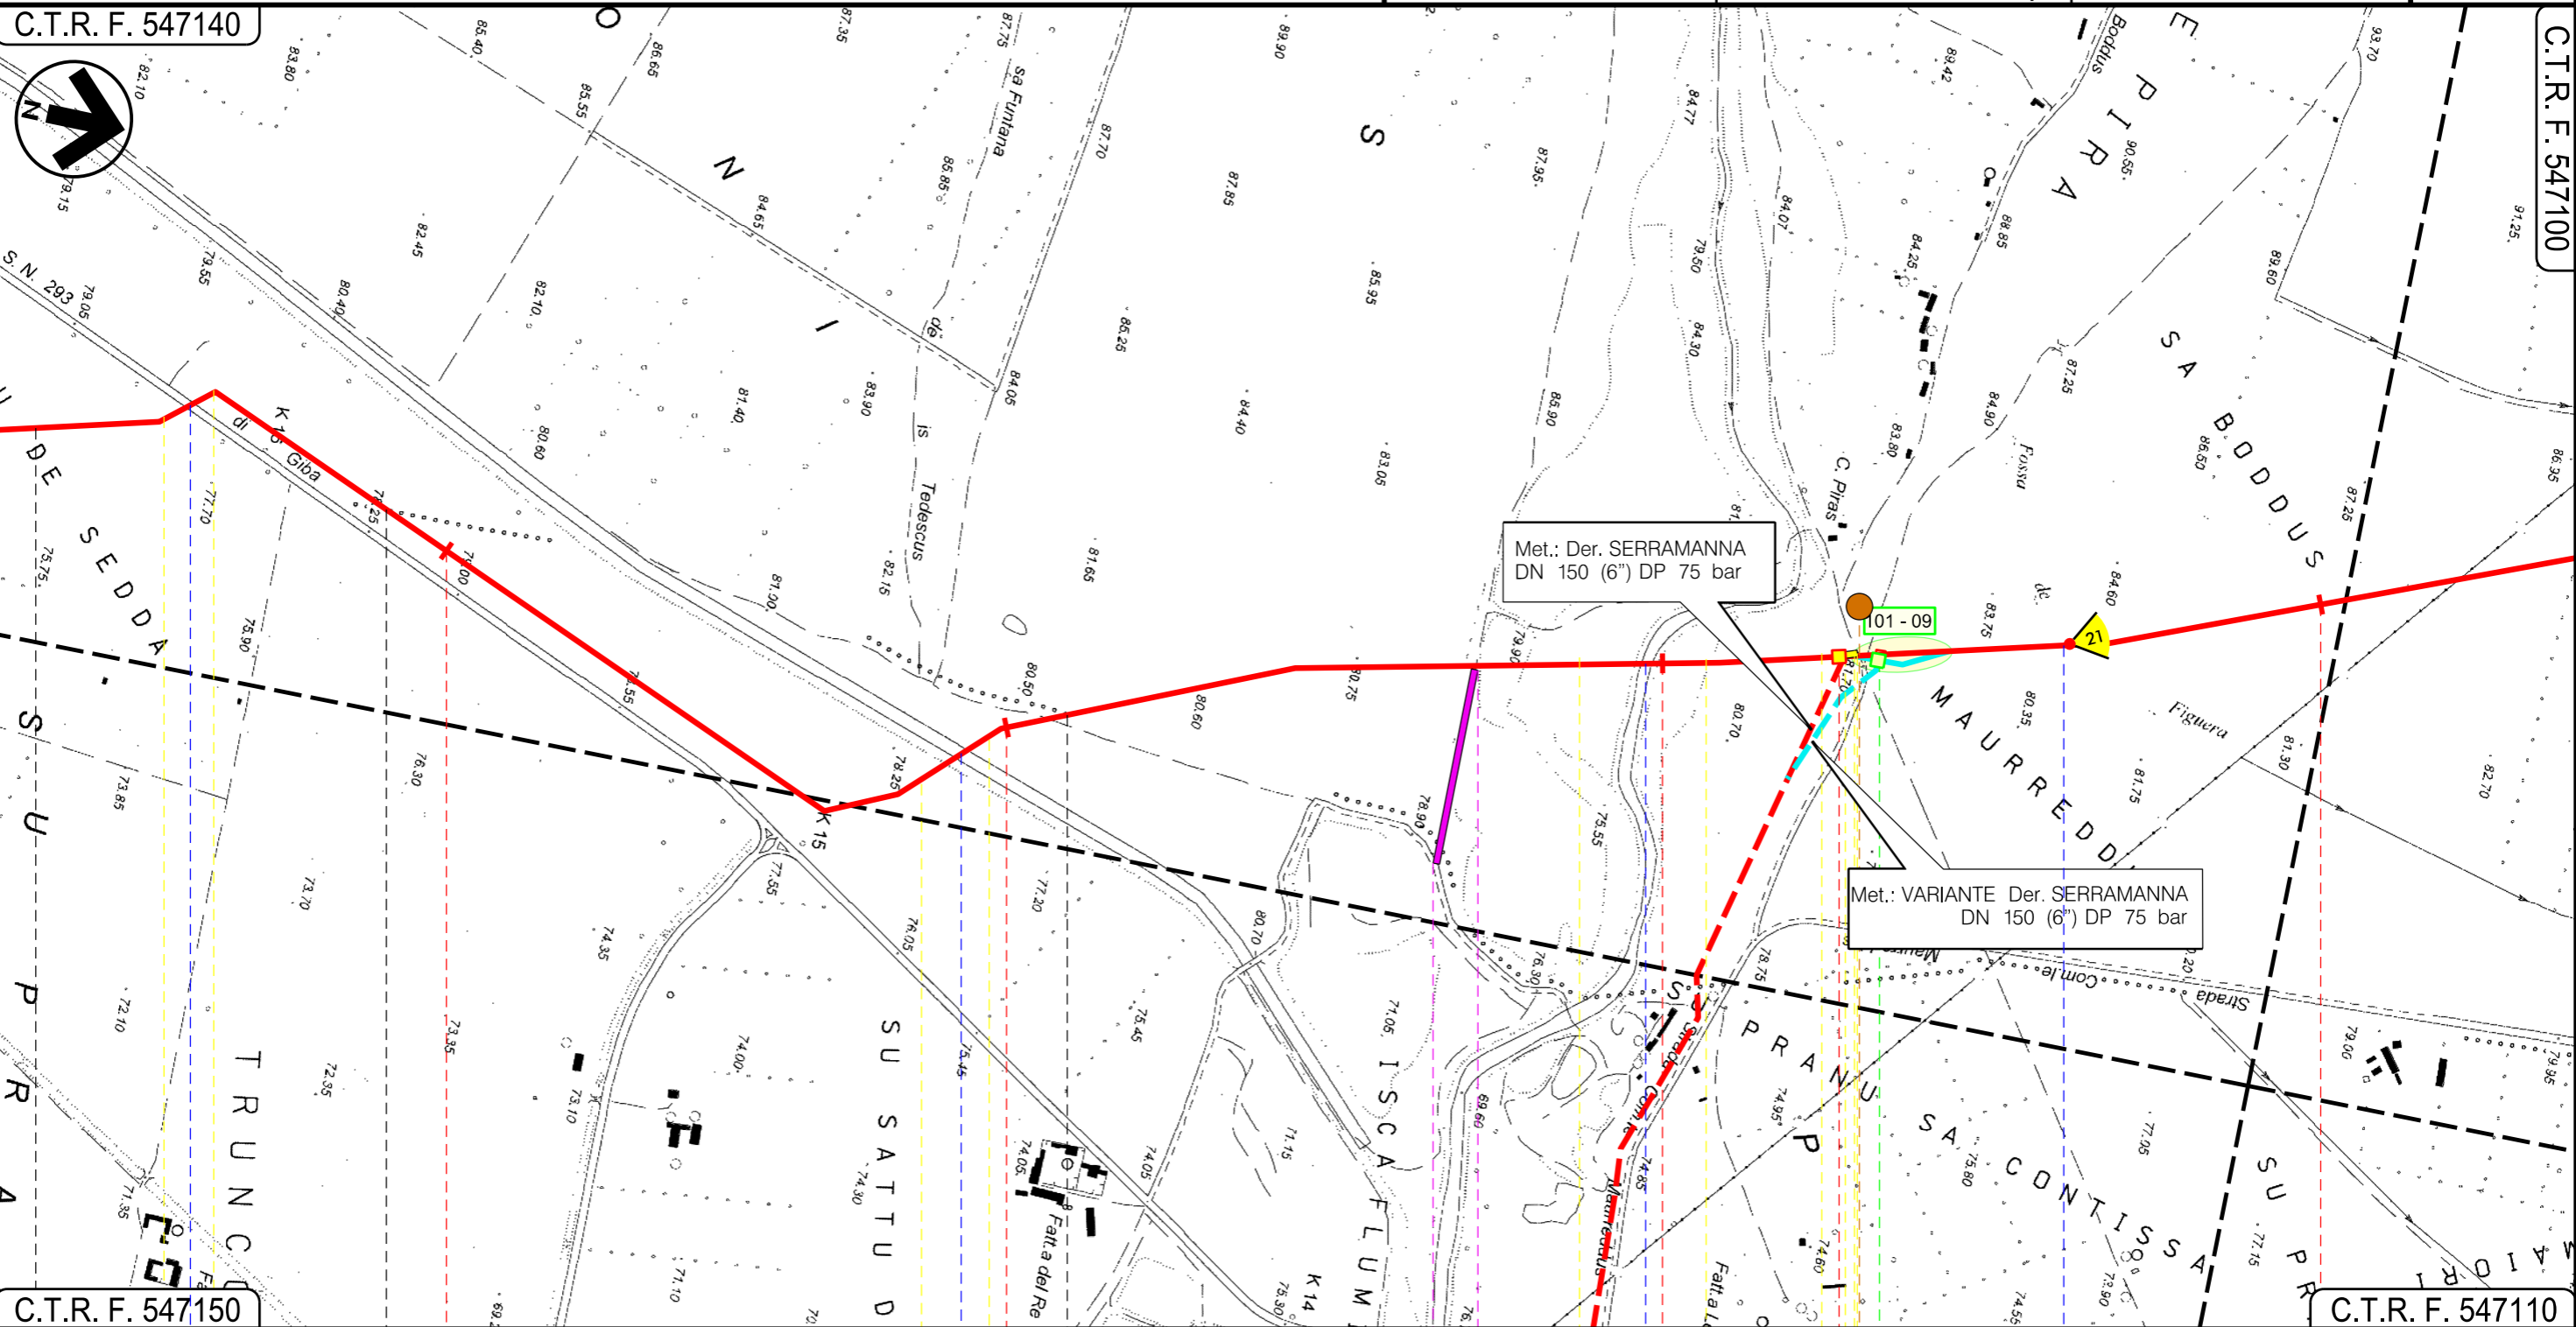

C.T.R. F. 547150

C.T.R. F. 547110

40	41	42	43
SERRAMANNA	VILLACIDRO	SERRAMANNA	VILLACIDRO
SUD SARDEGNA			
S.S. 293 di Giba	Canale Trudu	Torrente Leni	Fossa de Figuera
			P7
	11	12	13


INTE

Progetto:

METANIZZAZIONE SARDEGNA
MET. CAGLIARI - PALMAS ARBOREA
DN 650 (26") DP 75 bar

VARIANTI DI TRACCIATO

0	2006/2018	REVISIONE	T. FILANDRO	M. FORNAROLI	V. FORLIVESTI O. CORDA	Foglio 14 di 31
INDICE	DATA	REVISIONI	ELABORATO	VERIFICATO	APPROVATO	Scala 1:10000
			 Rif TPIDL: 073670-010-DW-3252-627 TECHNIP ITALY DIREZIONE LAVORI Sp.A.			PG-TP-111
Comm.					C.T.R. F. 547100	

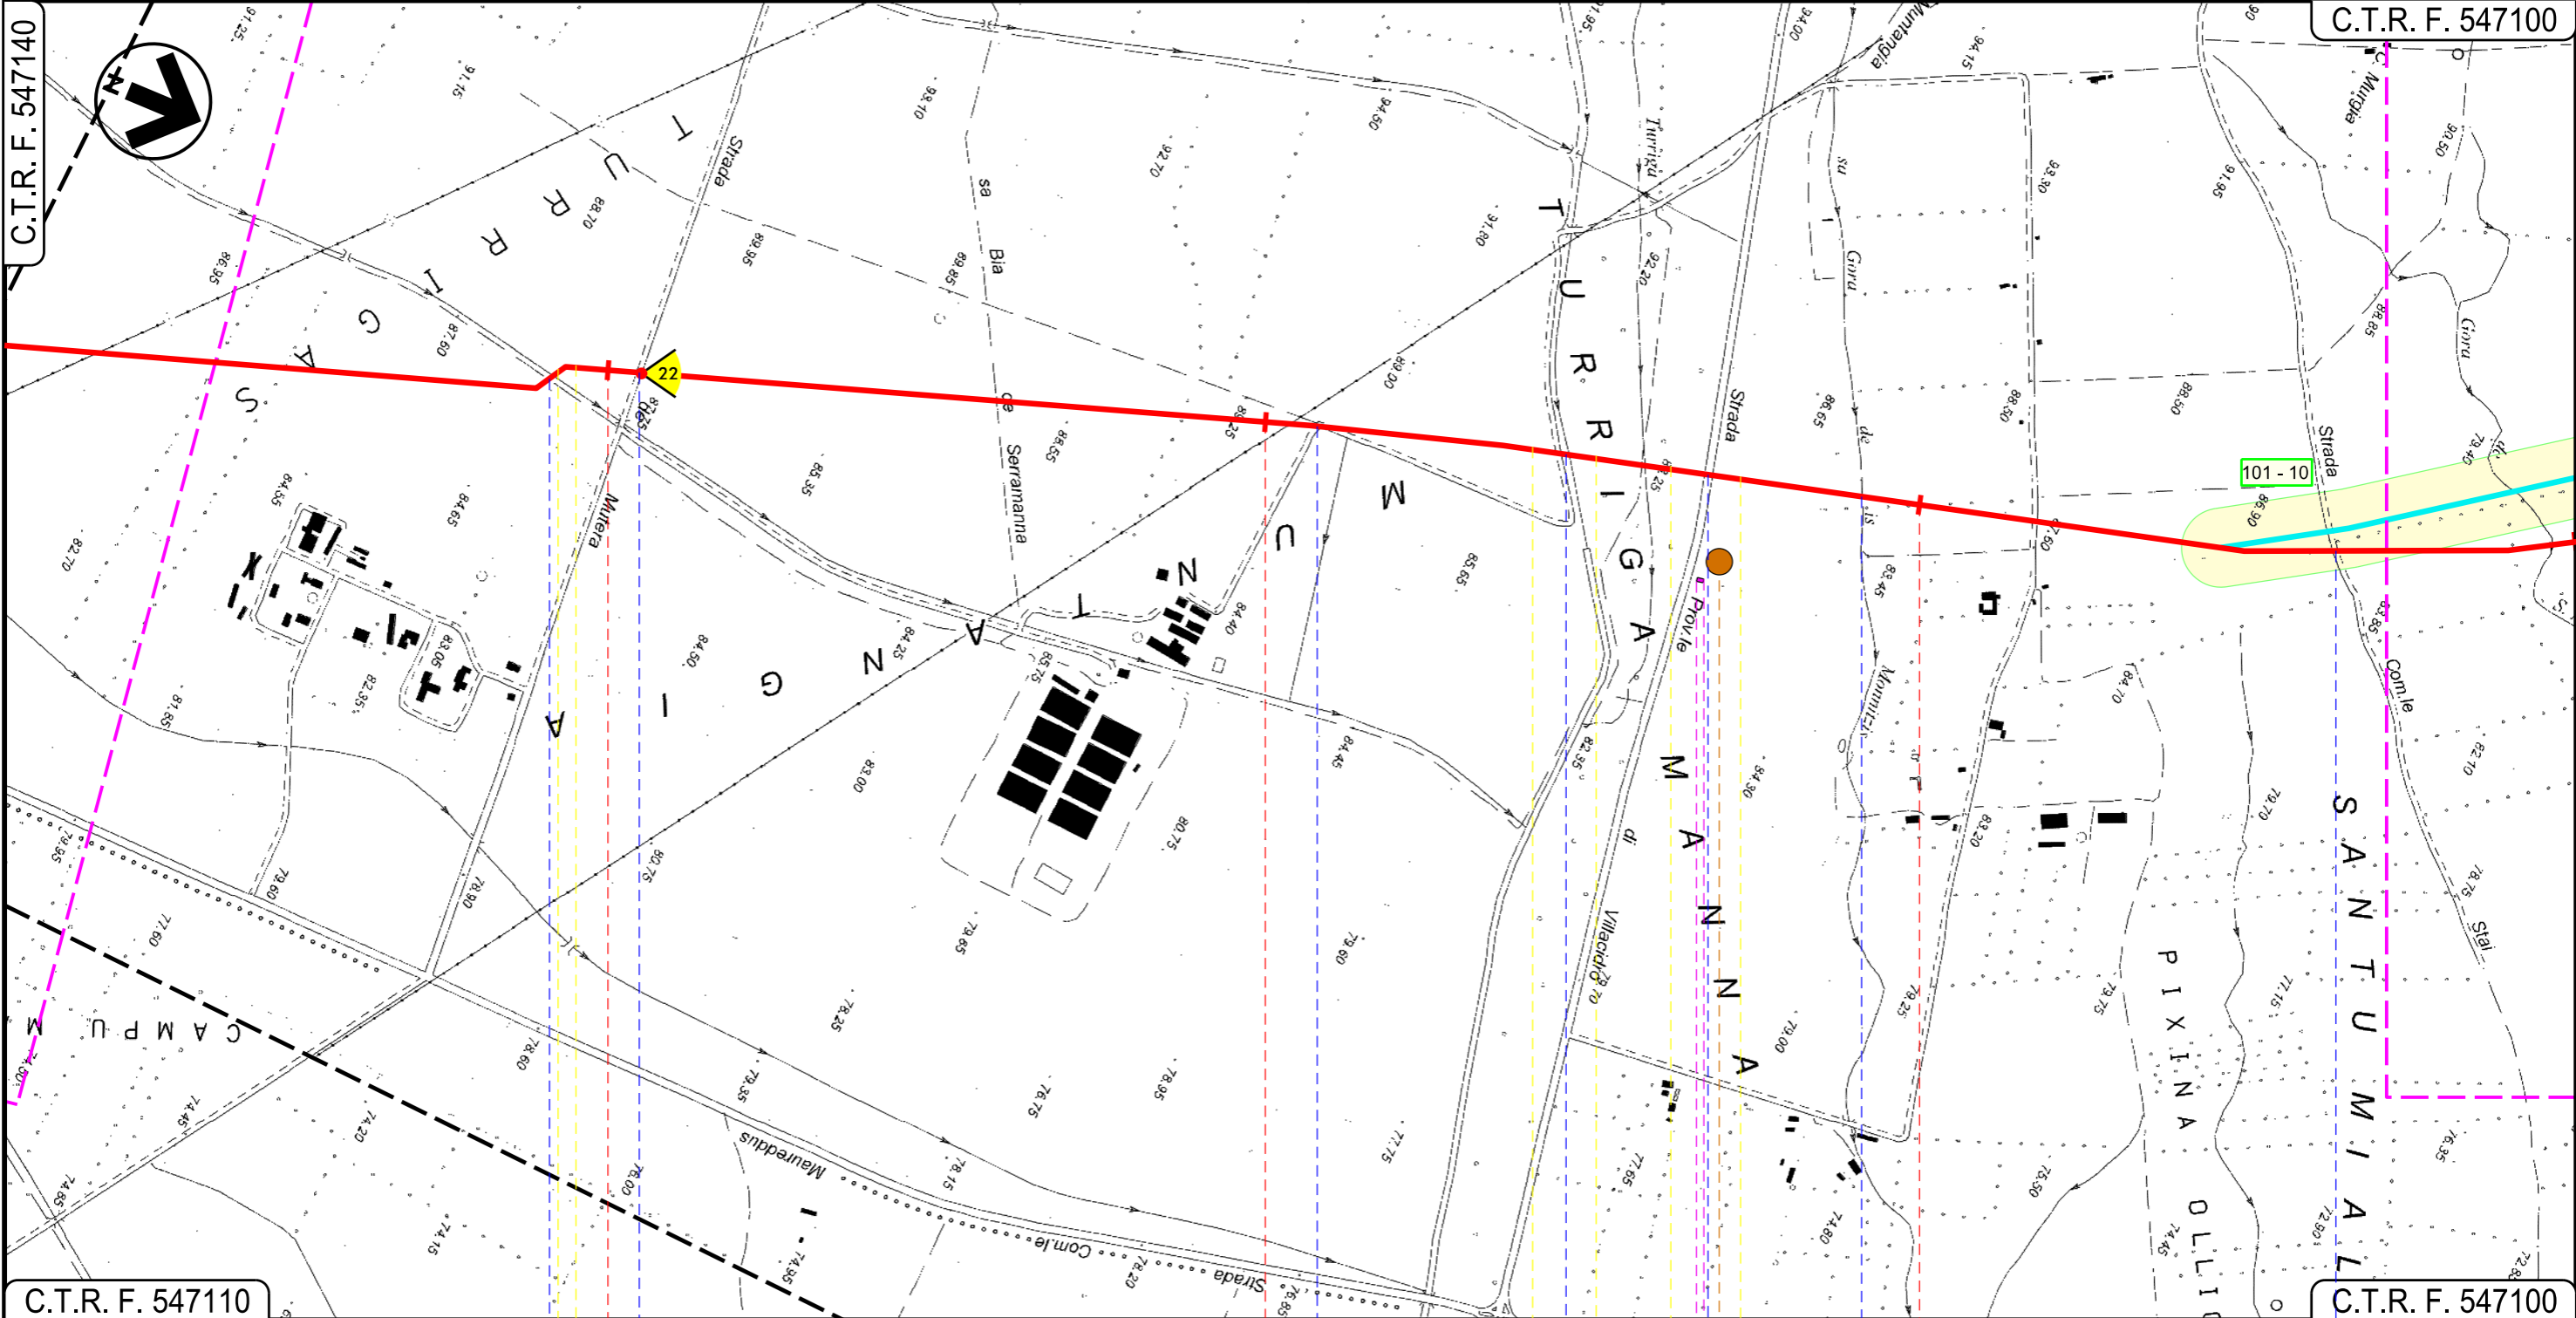



44

45

46

VILLACIDRO
SUD SARDEGNA

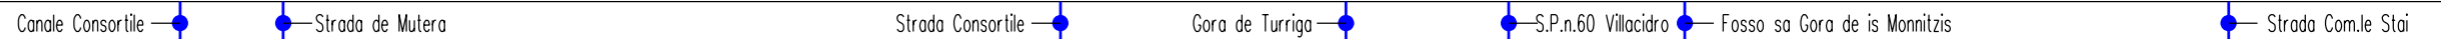
 Canale Consortile ● Strada de Mutera ● Strada Consortile ● Gora de Turriga ● S.P.n.60 Villacidro ● Fosso sa Gora de is Monnizis ● Strada Com.le Stai

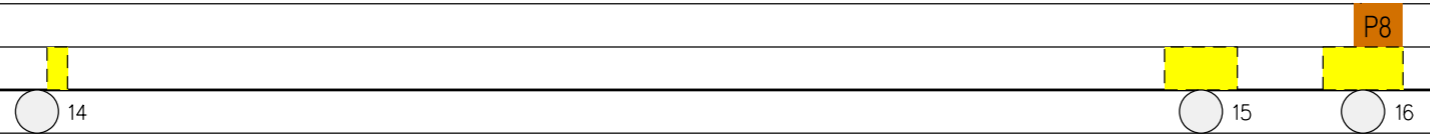

Progetto:


METANIZZAZIONE SARDEGNA
MET. CAGLIARI - PALMAS ARBOREA
DN 650 (26") DP 75 bar

VARIANTI DI TRACCIATO

0	2006/2018	REVISIONE	T. FILANDRO	M. FORNAROLI	V. FORLIVESTI O. CORDA	Foglio 15 di 31
INDICE	DATA	REVISIONI	ELABORATO	VERIFICATO	APPROVATO	Scala 1:10000
snam		TechnipFMC		PG-TP-111		
		Rif TPIDL: 073670-010-DW-3252-627 TECHNIP ITALY DIREZIONE LAVORI S.p.A.		Comm.		

C.T.R. F. 547100


C.T.R. F. 547060

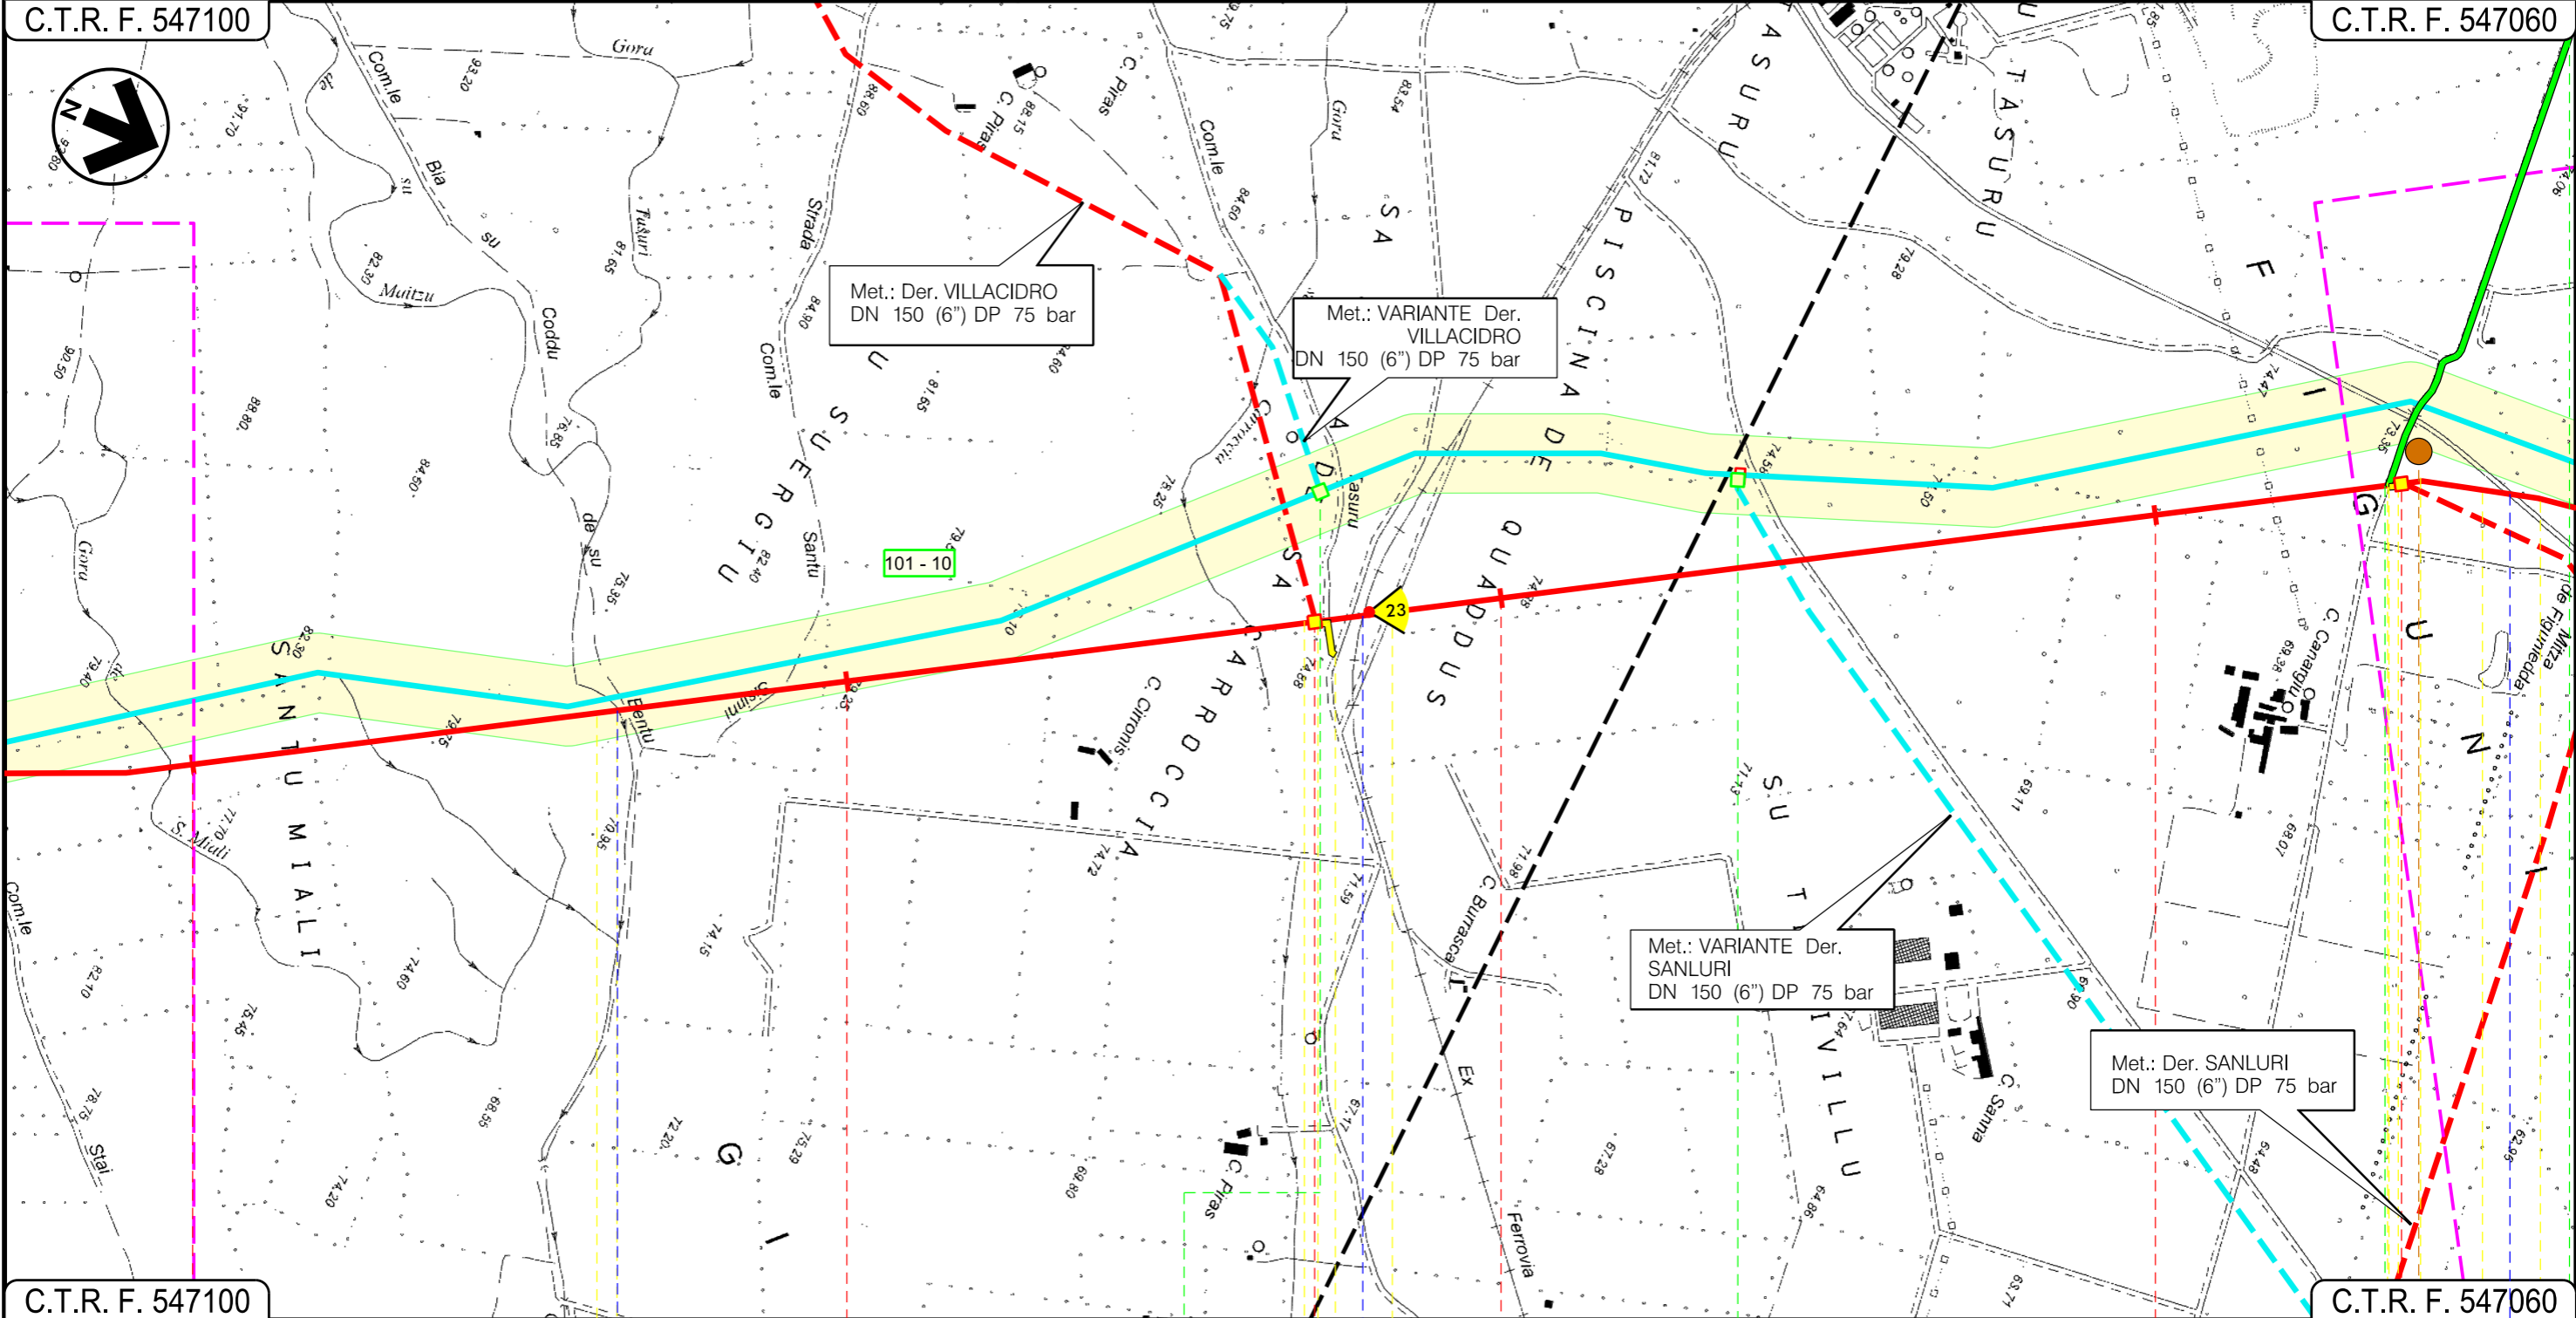

C.T.R. F. 547100

C.T.R. F. 547060

VILLACIDRO
SUD SARDEGNA

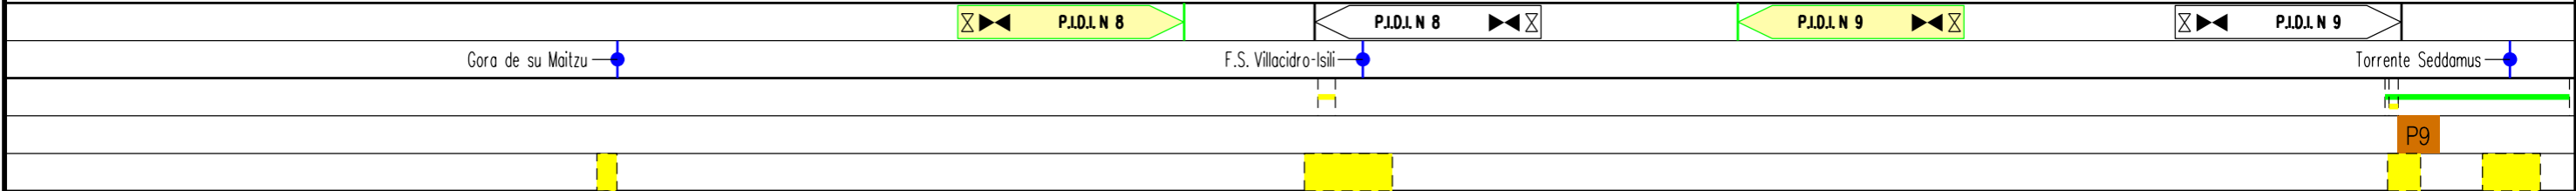


Progetto:

METANIZZAZIONE SARDEGNA
MET. CAGLIARI - PALMAS ARBOREA
DN 650 (26") DP 75 bar

VARIANTI DI TRACCIATO

0	2006/2018	REVISIONE	T. FILANDRO	M. FORNAROLI	V. FORLIVESTI O. CORDA	Foglio 17 di 31
INDICE	DATA	REVISIONI	ELABORATO	VERIFICATO	APPROVATO	Scala 1:10000
					PG-TP-111	
Rif TPIDL: 073670-010-DW-3252-627 TECHNIP ITALY DIREZIONE LAVORI S.p.A.					Comm.	

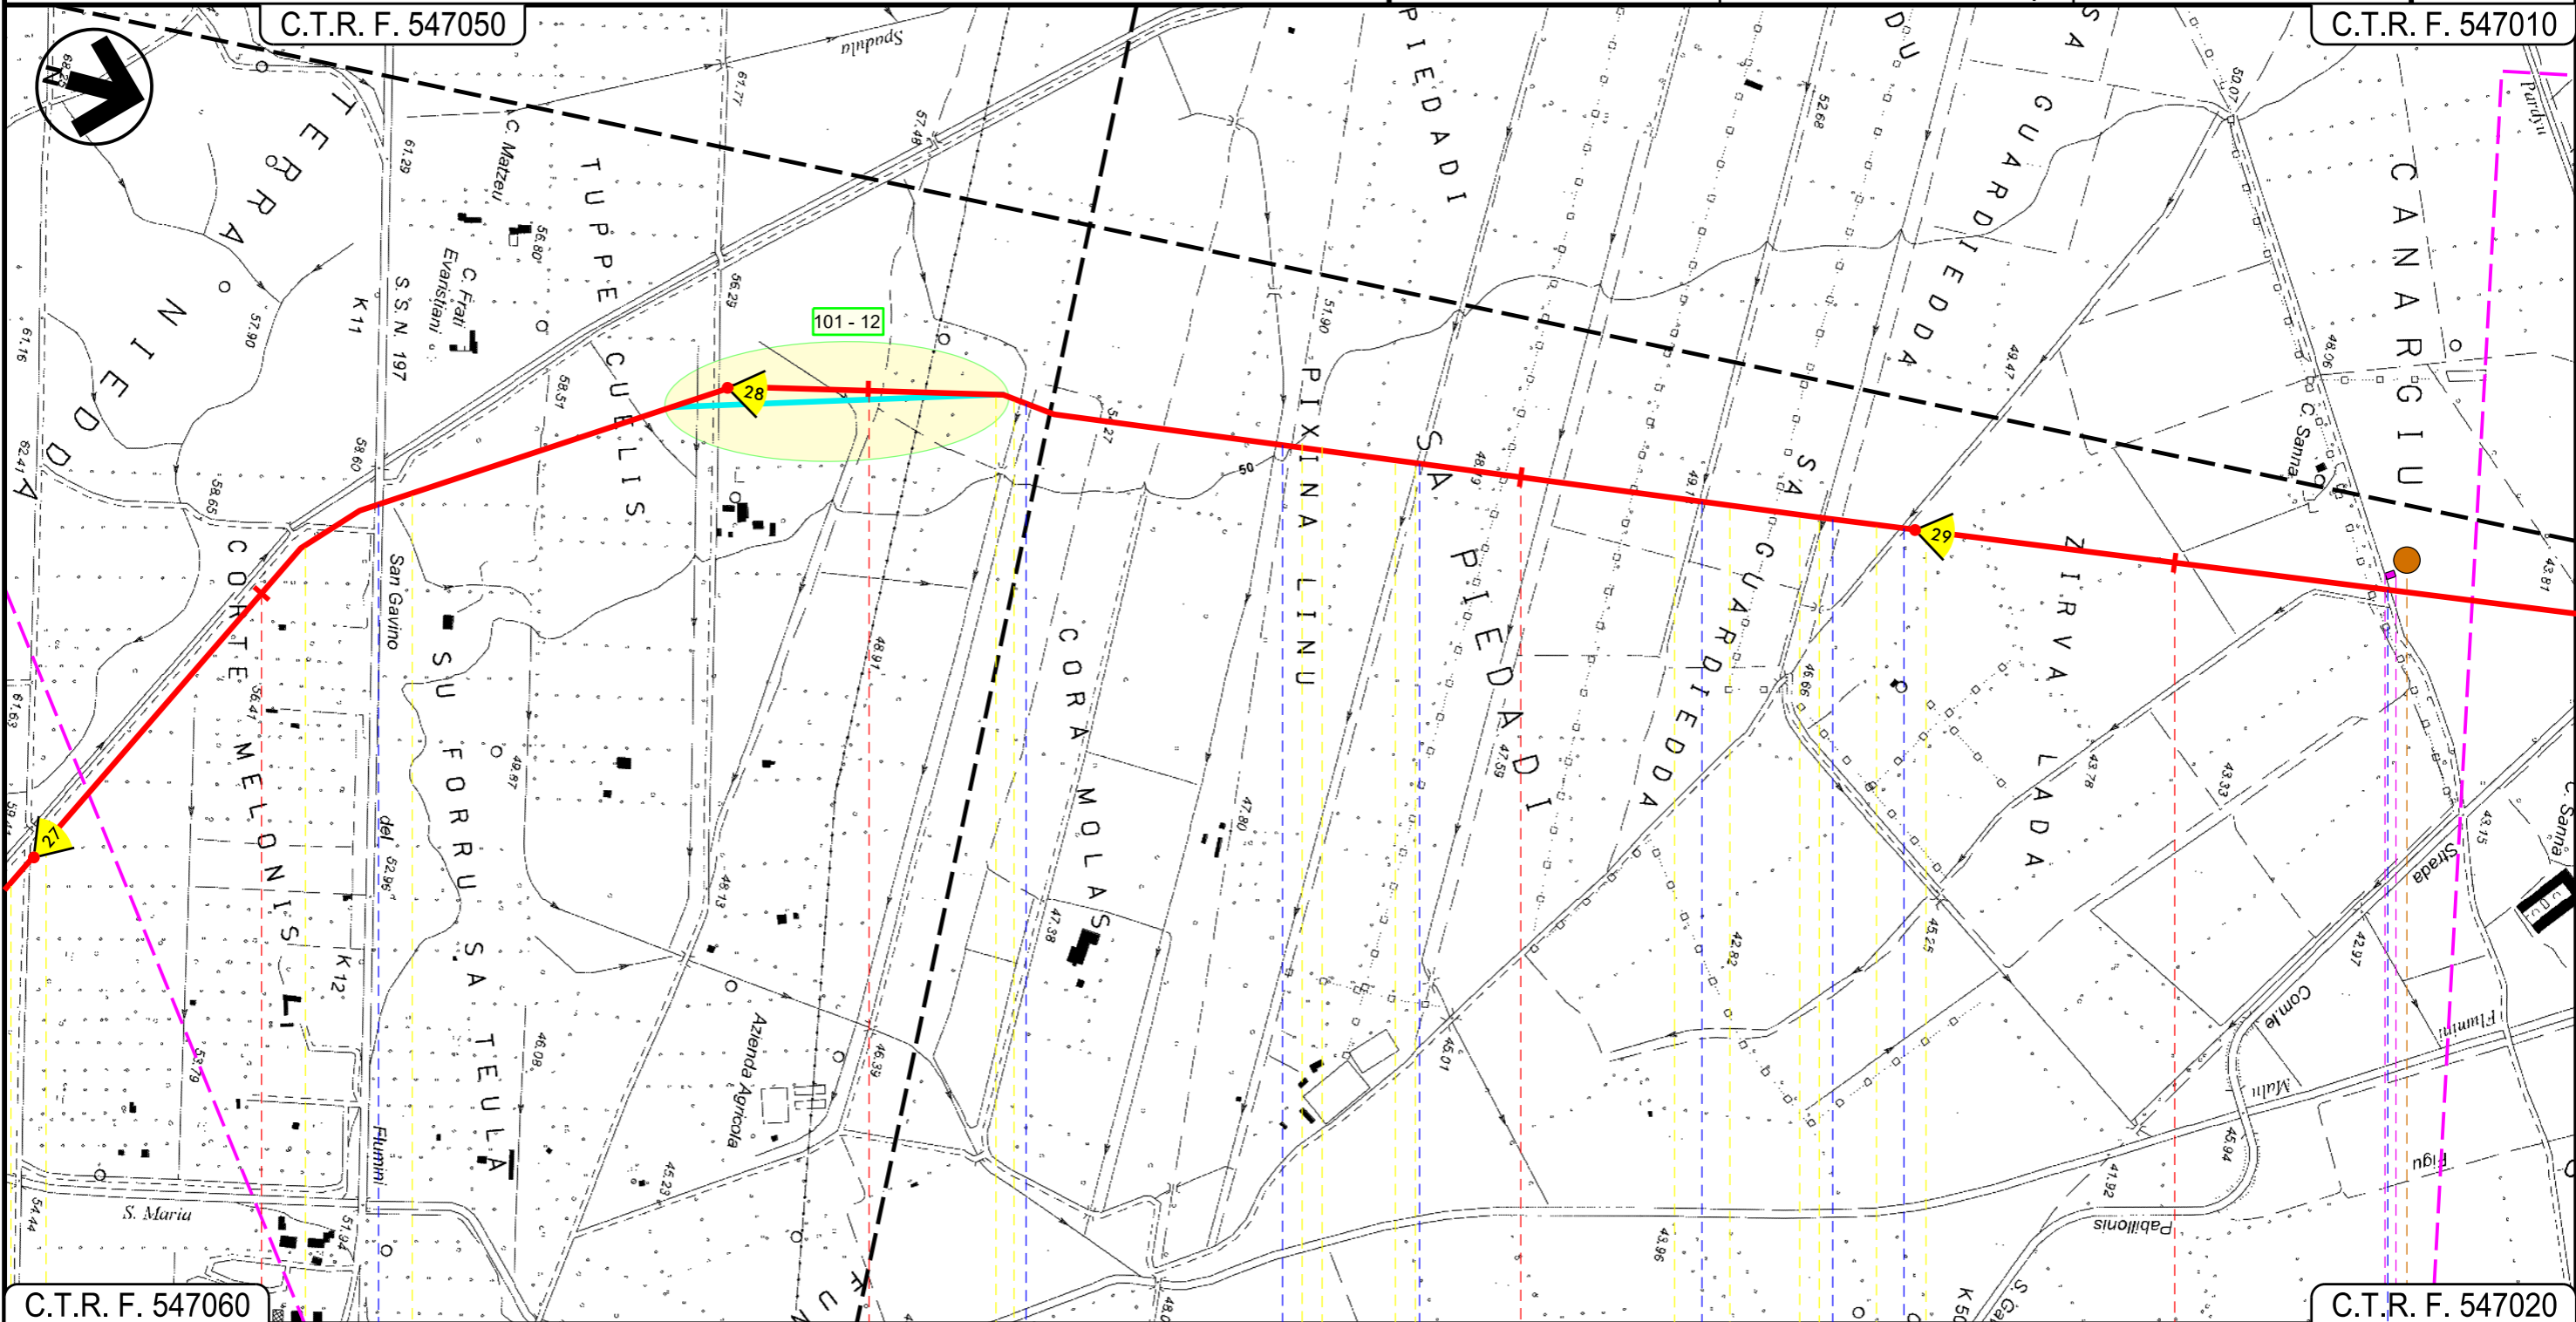

55	56	57	58
SAN GAVINO MONREALE SUD SARDEGNA			
S.S. 197	Canale	Fosso	Fosso
		Fosso	Fosso
			Strada asfaltata
			P10
	18	19	20
		21	22
			23

Progetto:


METANIZZAZIONE SARDEGNA
MET. CAGLIARI - PALMAS ARBOREA
DN 650 (26") DP 75 bar

VARIANTI DI TRACCIATO

0	2006/2018	REVISIONE	T. FILANDRO	M. FORNAROLI	V. FORLIVESTI O. CORDA	Foglio 18 di 31
INDICE	DATA	REVISIONI	ELABORATO	VERIFICATO	APPROVATO	Scala 1:10000
					PG-TP-111	
Rif TPIDL: 073670-010-DW-3252-627 TECHNIP ITALY DIREZIONE LAVORI Sp.A.					Comm.	

C.T.R. F. 547010


C.T.R. F. 539130

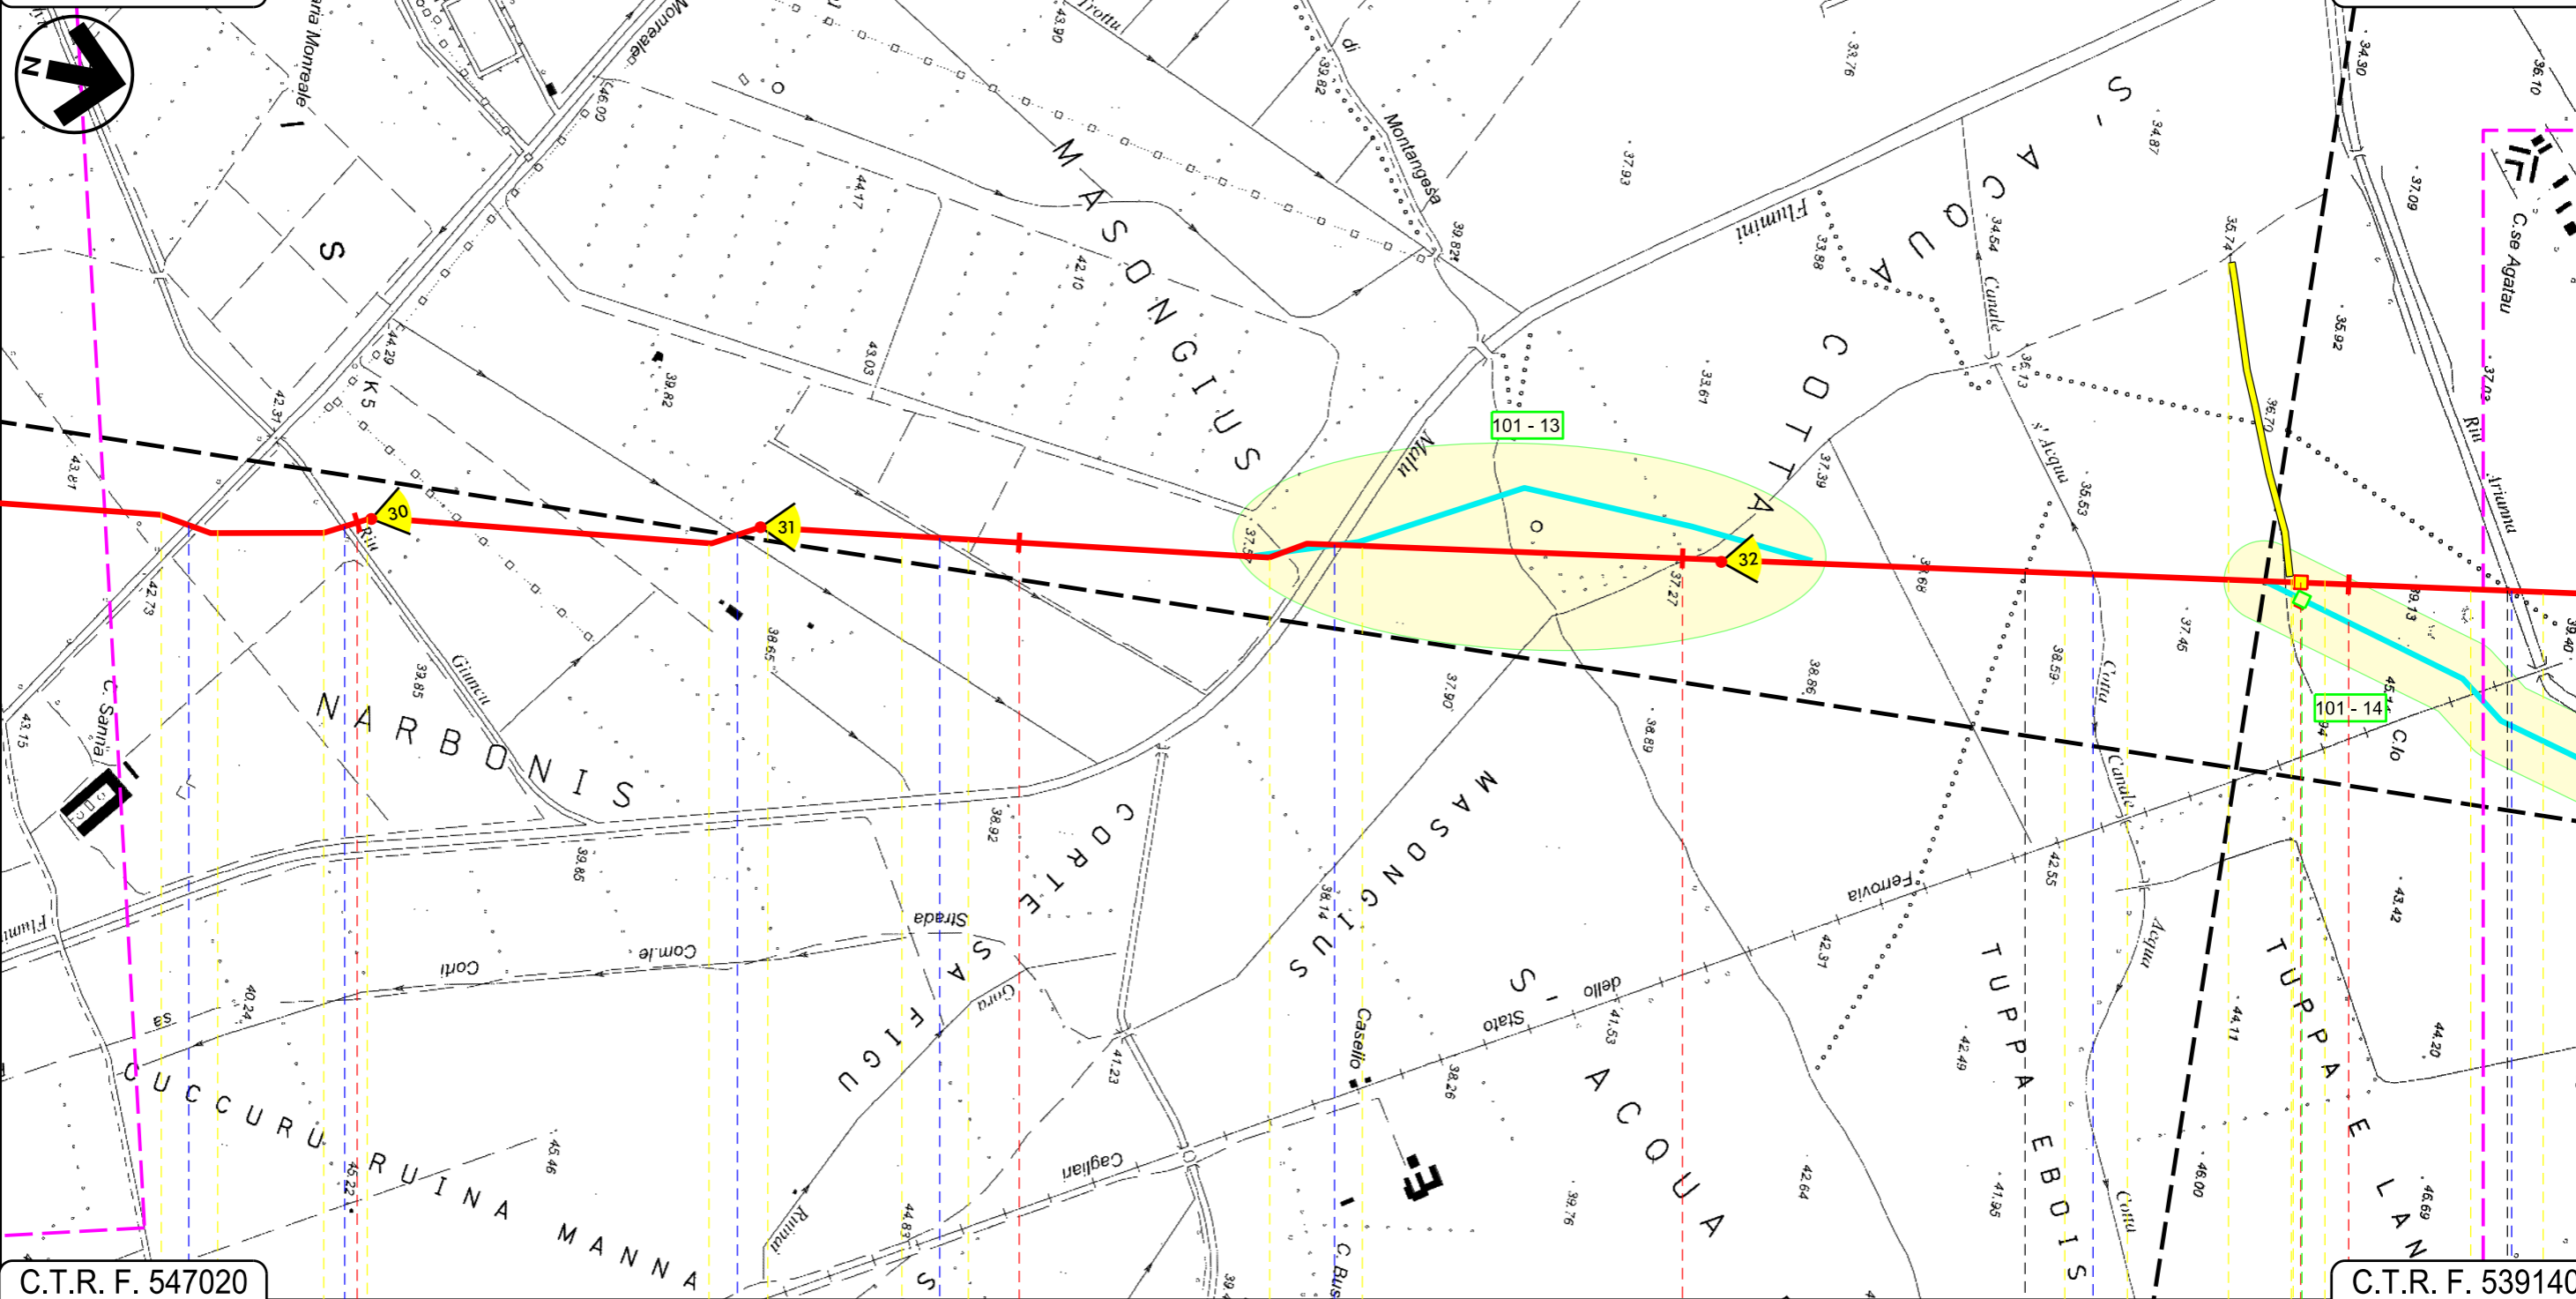

C.T.R. F. 547020

C.T.R. F. 539140

59	60	61	62
SAN GAVINO MONREALE		SARDARA	PABILLONIS
SUD SARDEGNA			

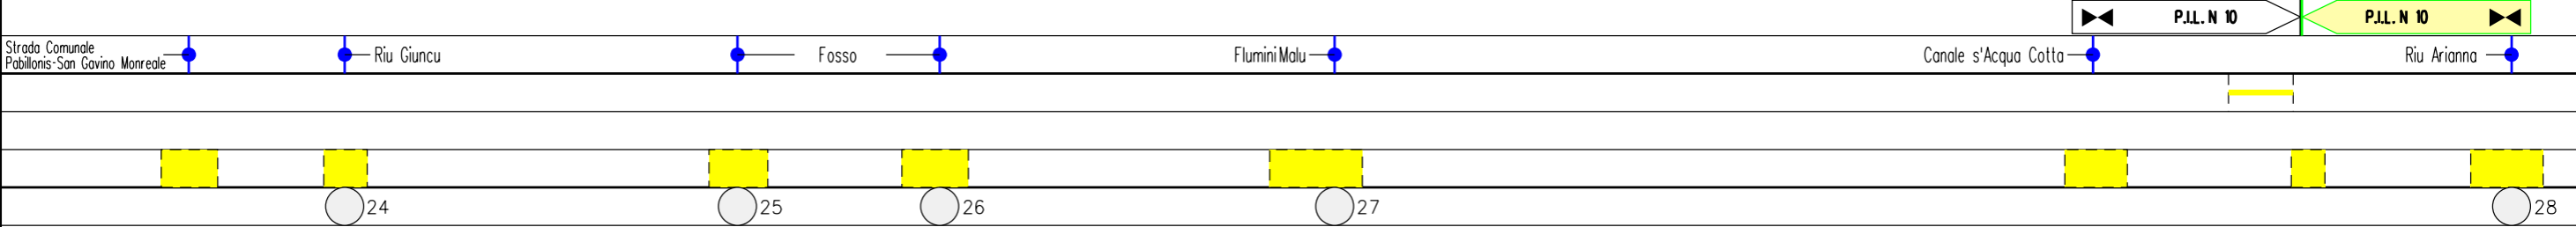

Progetto:


METANIZZAZIONE SARDEGNA
MET. CAGLIARI – PALMAS ARBOREA
DN 650 (26") DP 75 bar

VARIANTI DI TRACCIATO

0	2006/2018	REVISIONE	T. FILANDRO	M.FORNAROLI	V.FORLIVESTI O. CORDA	Foglio 19 di 31
INDICE	DATA	REVISIONI	ELABORATO	VERIFICATO	APPROVATO	Scala 1:10000
				PG-TP-111		
		Rif TPIDL: 073670-010-DW-3252-627 TECHNIP ITALY DIREZIONE LAVORI Sp.A.		Comm.		

C.T.R. F. 539130

C.T.R. F. 539130

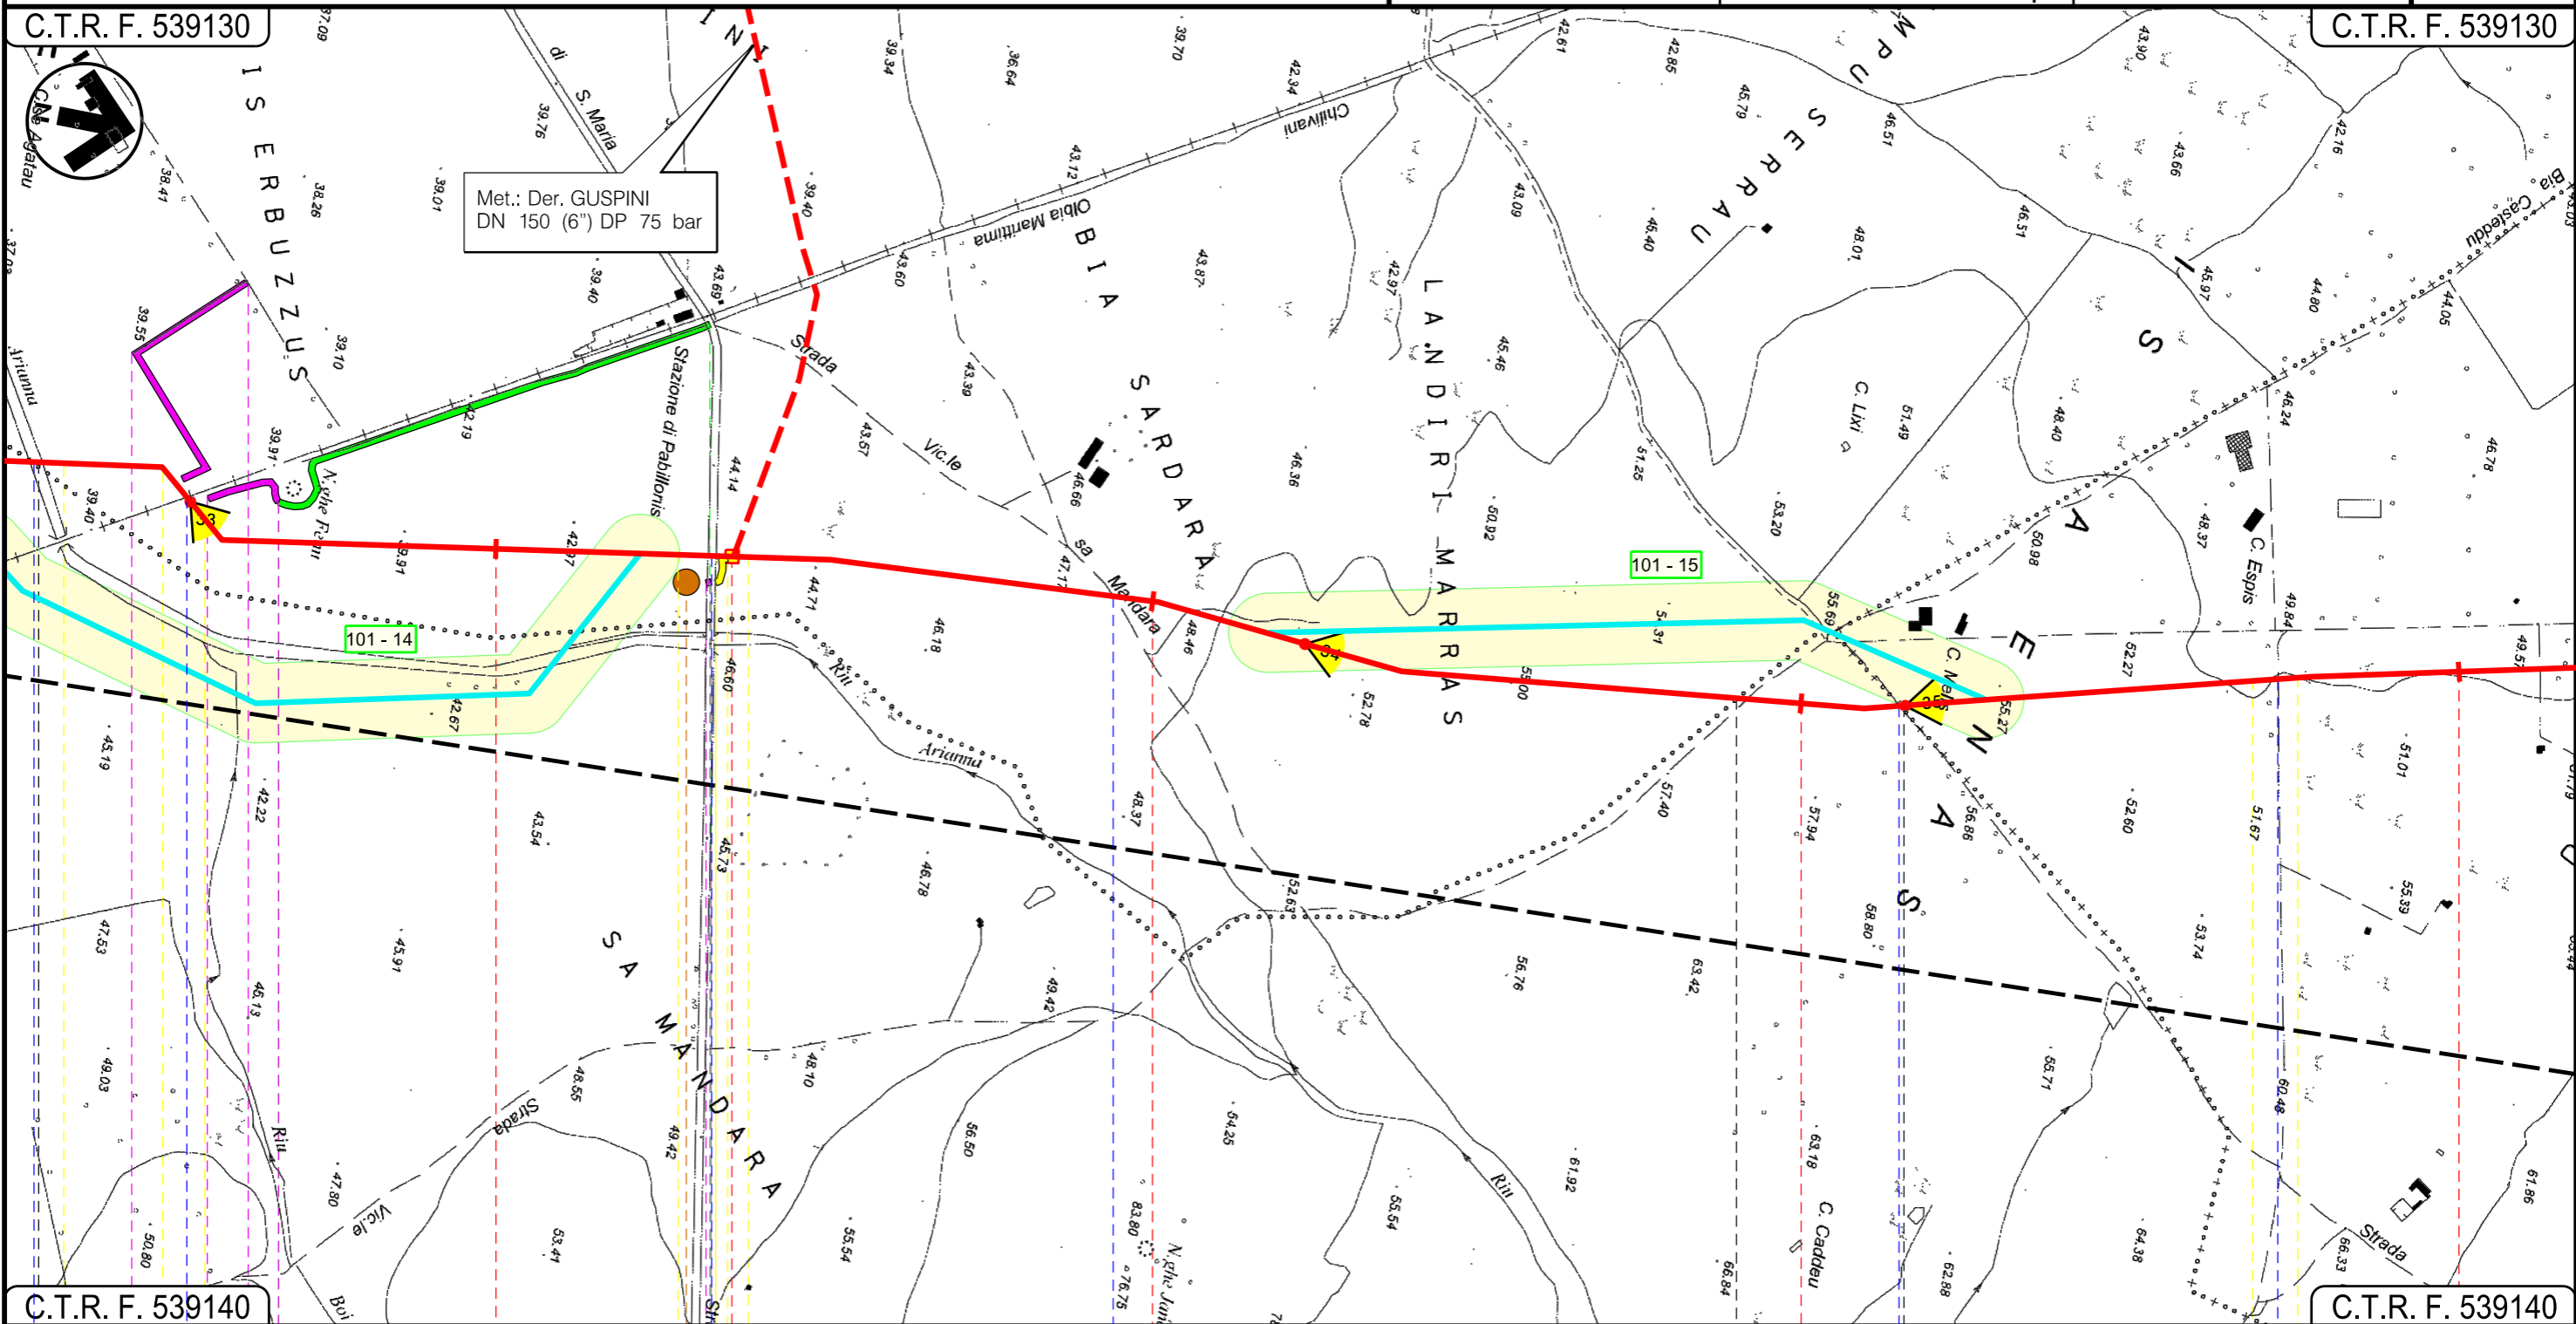

C.T.R. F. 539140

C.T.R. F. 539140

63	64	65	66
SARDARA	PABILLONIS SUD SARDEGNA	SARDARA	MOGORO ORISTANO



Progetto:


METANIZZAZIONE SARDEGNA
MET. CAGLIARI – PALMAS ARBOREA
DN 650 (26") DP 75 bar

VARIANTI DI TRACCIATO

0	2006/2018	REVISIONE	T. FILANDRO	M.FORNAROLI	V.FORLIVESTI O.CORDA	Foglio 20 di 31
INDICE	DATA	REVISIONI	ELABORATO	VERIFICATO	APPROVATO	Scala 1:10000
					PG-TP-111	
					Comm.	

C.T.R. F. 539130

C.T.R. F. 539090

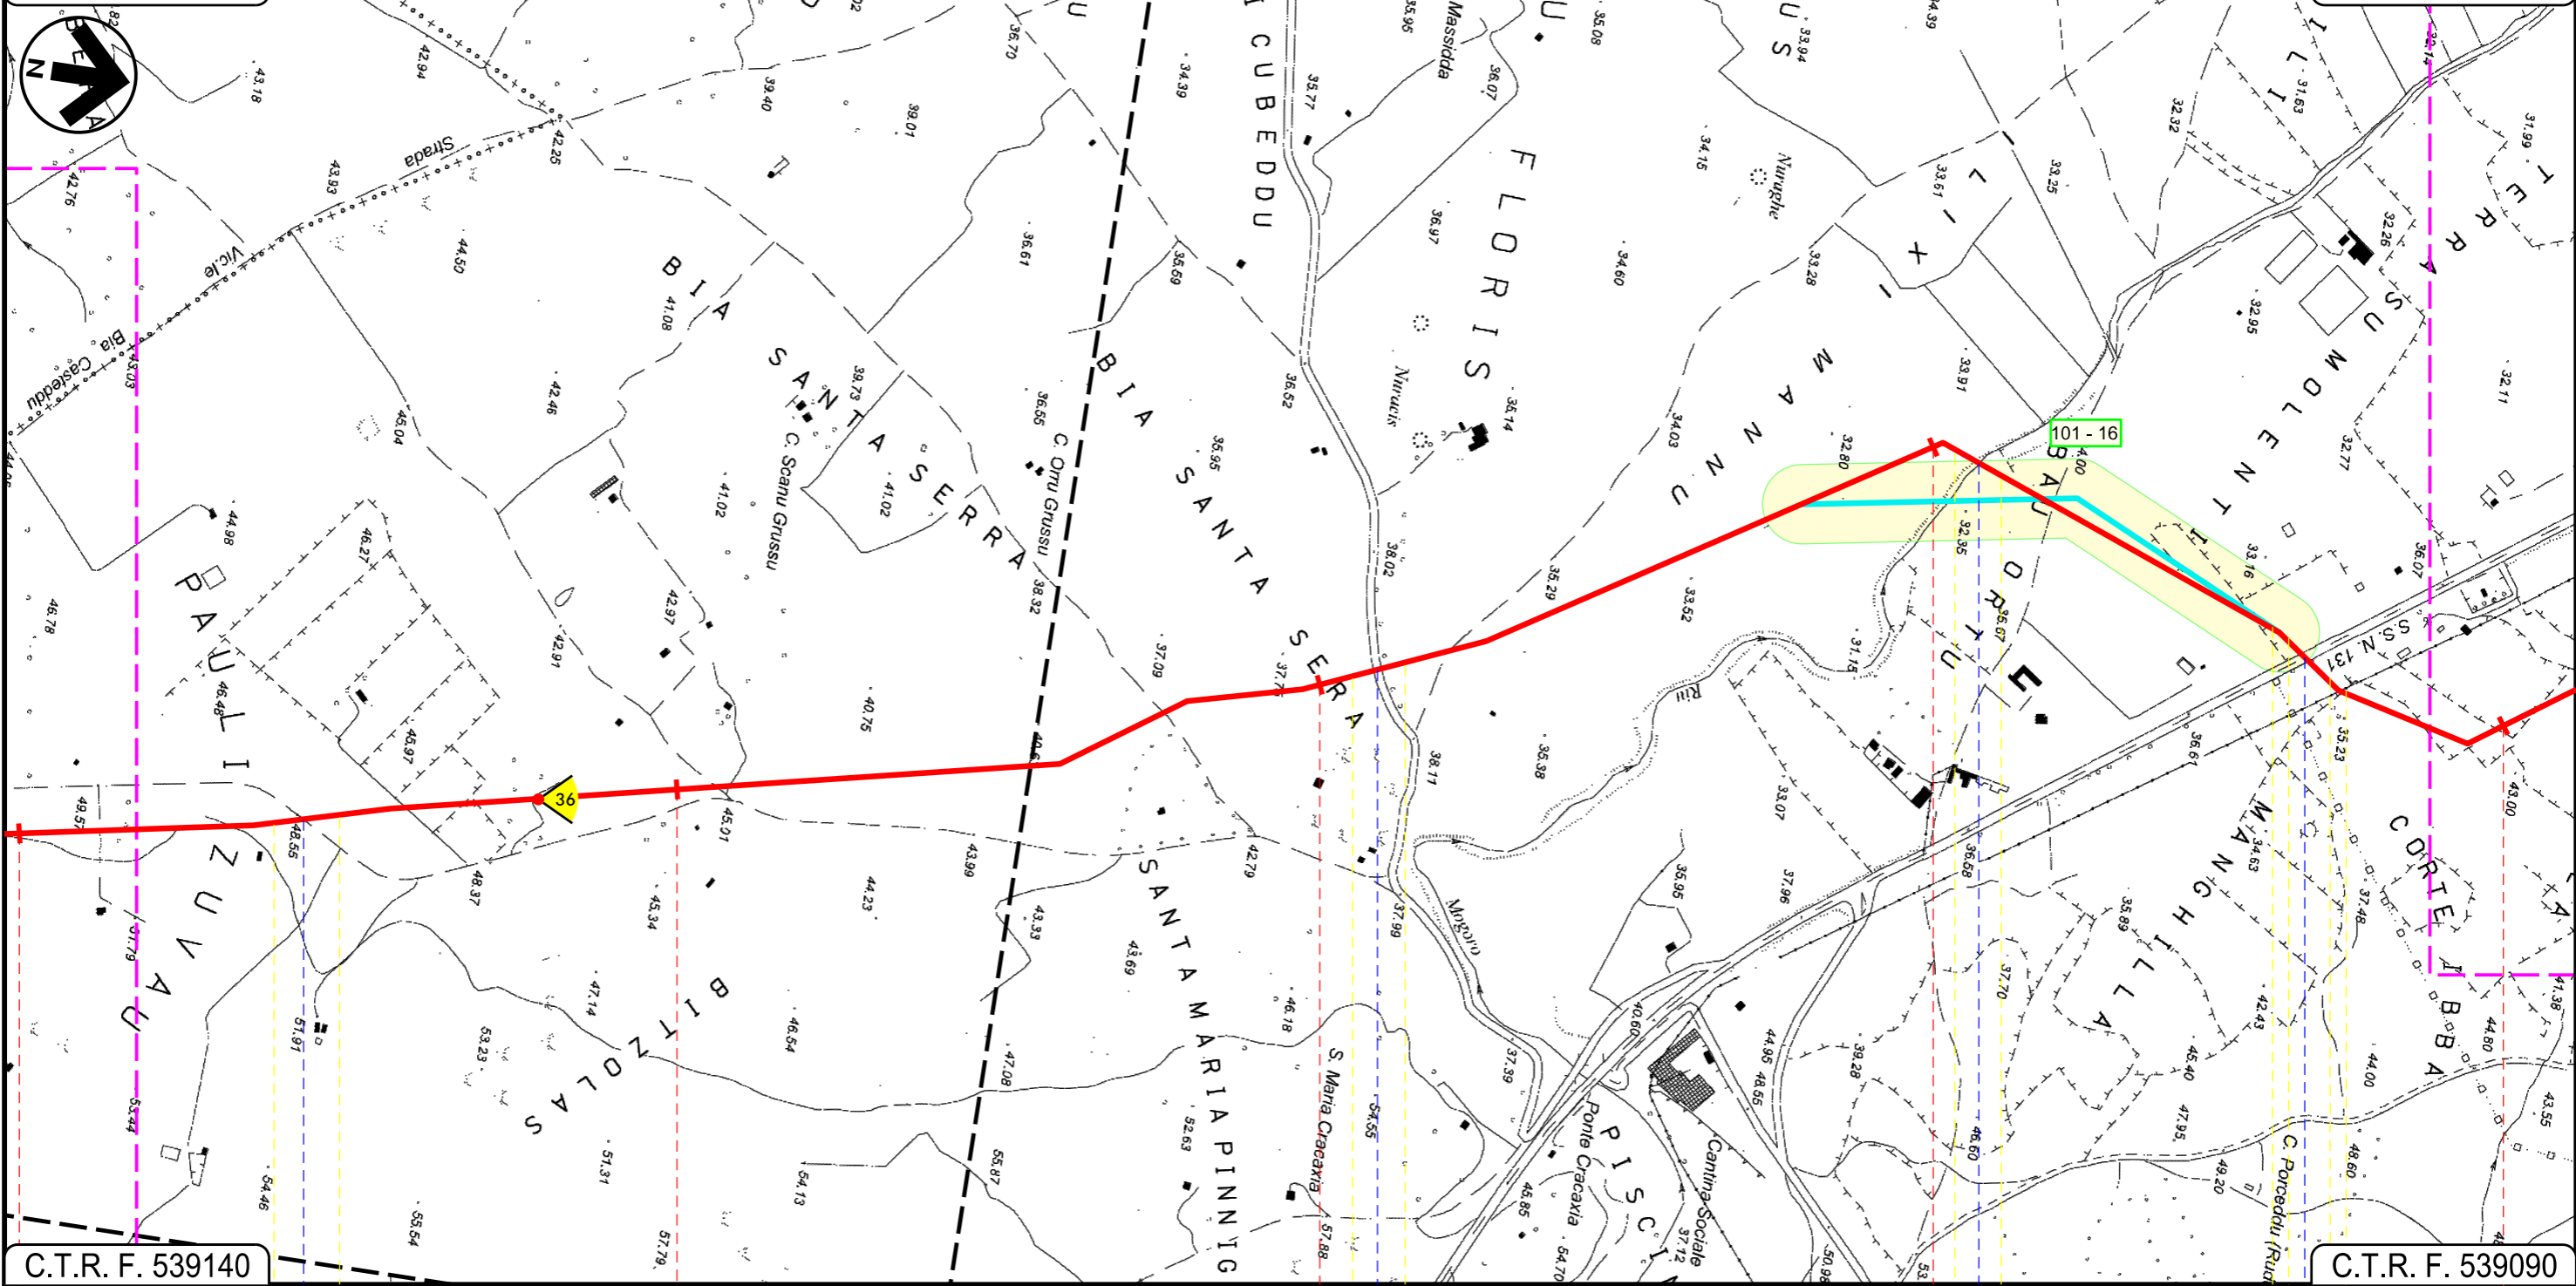

C.T.R. F. 539140

C.T.R. F. 539090

MOGORO
ORISTANO

Strada Asfaltata

S.P. 98

Riu Mogoro

S.S. 131

29

Progetto:

METANIZZAZIONE SARDEGNA
MET. CAGLIARI – PALMAS ARBOREA
DN 650 (26") DP 75 bar


VARIANTI DI TRACCIATO

0	2006/2018	REVISIONE	T. FILANDRO	M.FORNAROLI	V.FORLIVESTI O. CORDA
INDICE	DATA	REVISIONI	ELABORATO	VERIFICATO	APPROVATO
  Rif TPIDL: 073670-010-DW-3252-627 TECHNIP ITALY DIREZIONE LAVORI S.p.A.			PG-TP-111		
			Comm.		

Foglio
21
di 31
Scala
1:10000

C.T.R. F. 539090

C.T.R. F. 539050

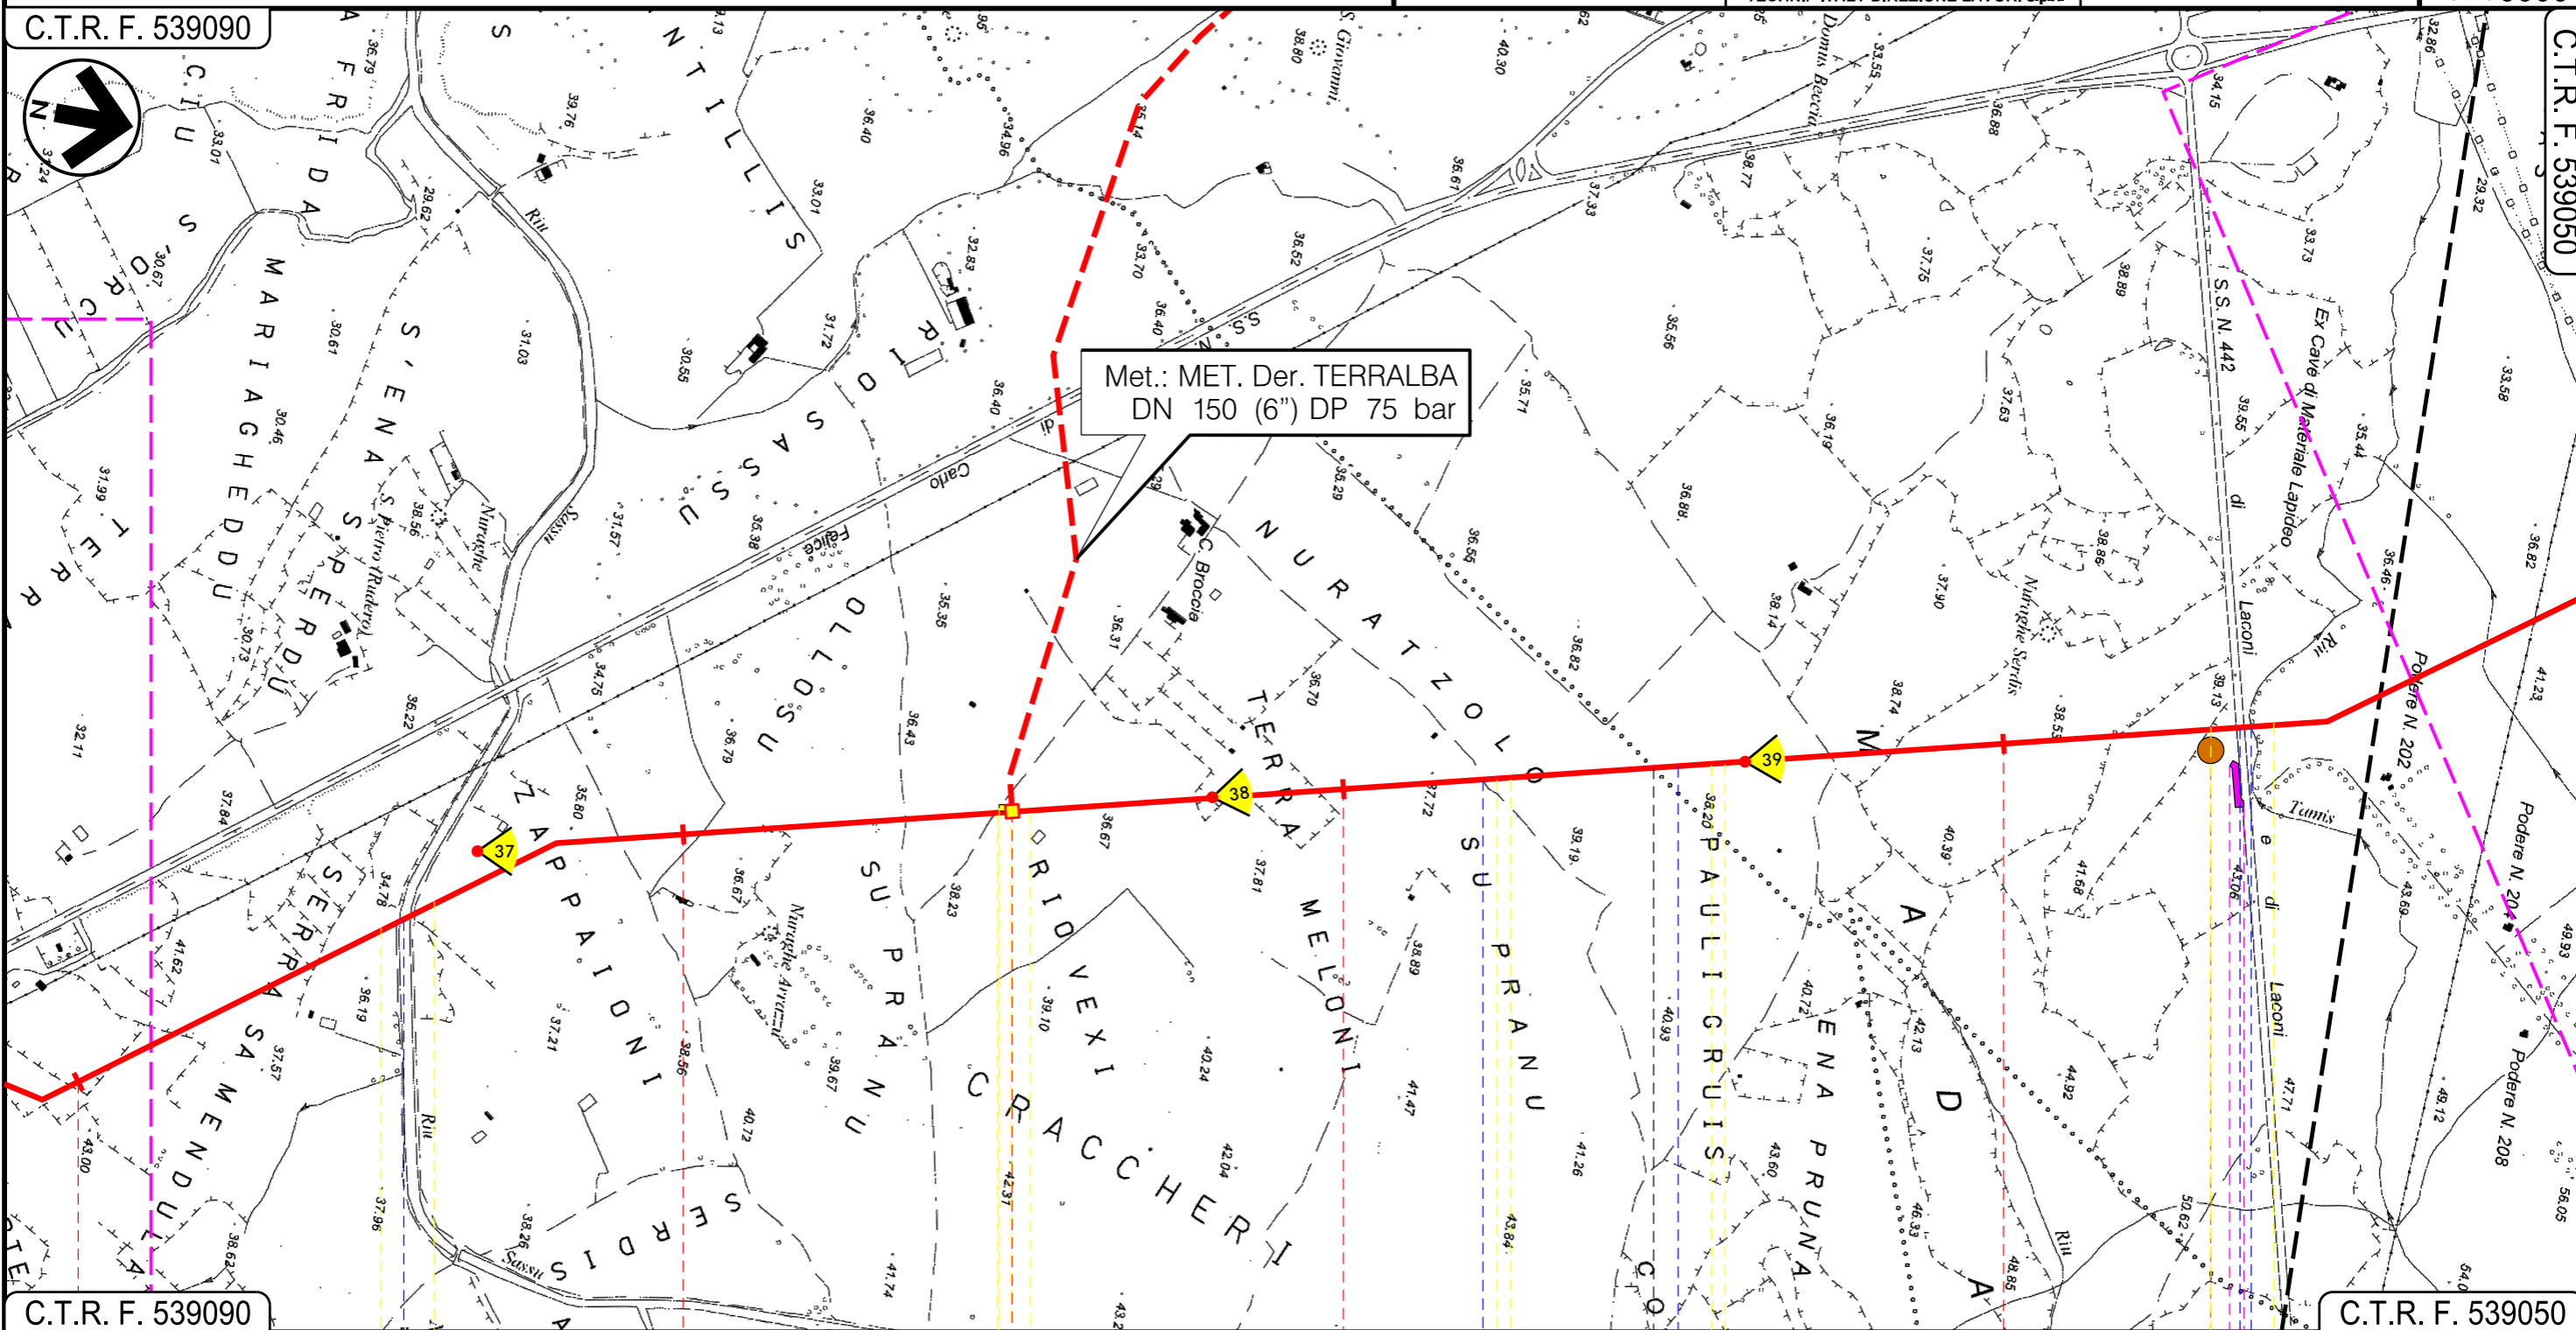

C.T.R. F. 539090

C.T.R. F. 539050

70

71

72

73

MOGORO
ORISTANO

URAS

P.I.D.I. N 12

Riu Sassu

Fosso

Fosso

S.S. N. 442

Riu Tamis

P12

30

31

Progetto:


METANIZZAZIONE SARDEGNA
MET. CAGLIARI - PALMAS ARBOREA
DN 650 (26") DP 75 bar

VARIANTI DI TRACCIATO

0	2006/2018	REVISIONE	T. FILANDRO	M. FORNAROLI	V. FORLIVESTI O. CORDA	Foglio 22 di 31
INDICE	DATA	REVISIONI	ELABORATO	VERIFICATO	APPROVATO	Scala 1:10000
					PG-TP-111	
Rif TPIDL: 073670-010-DW-3252-627 TECHNIP ITALY DIREZIONE LAVORI S.p.A.					Comm.	

C.T.R. F. 539090

C.T.R. F. 539050

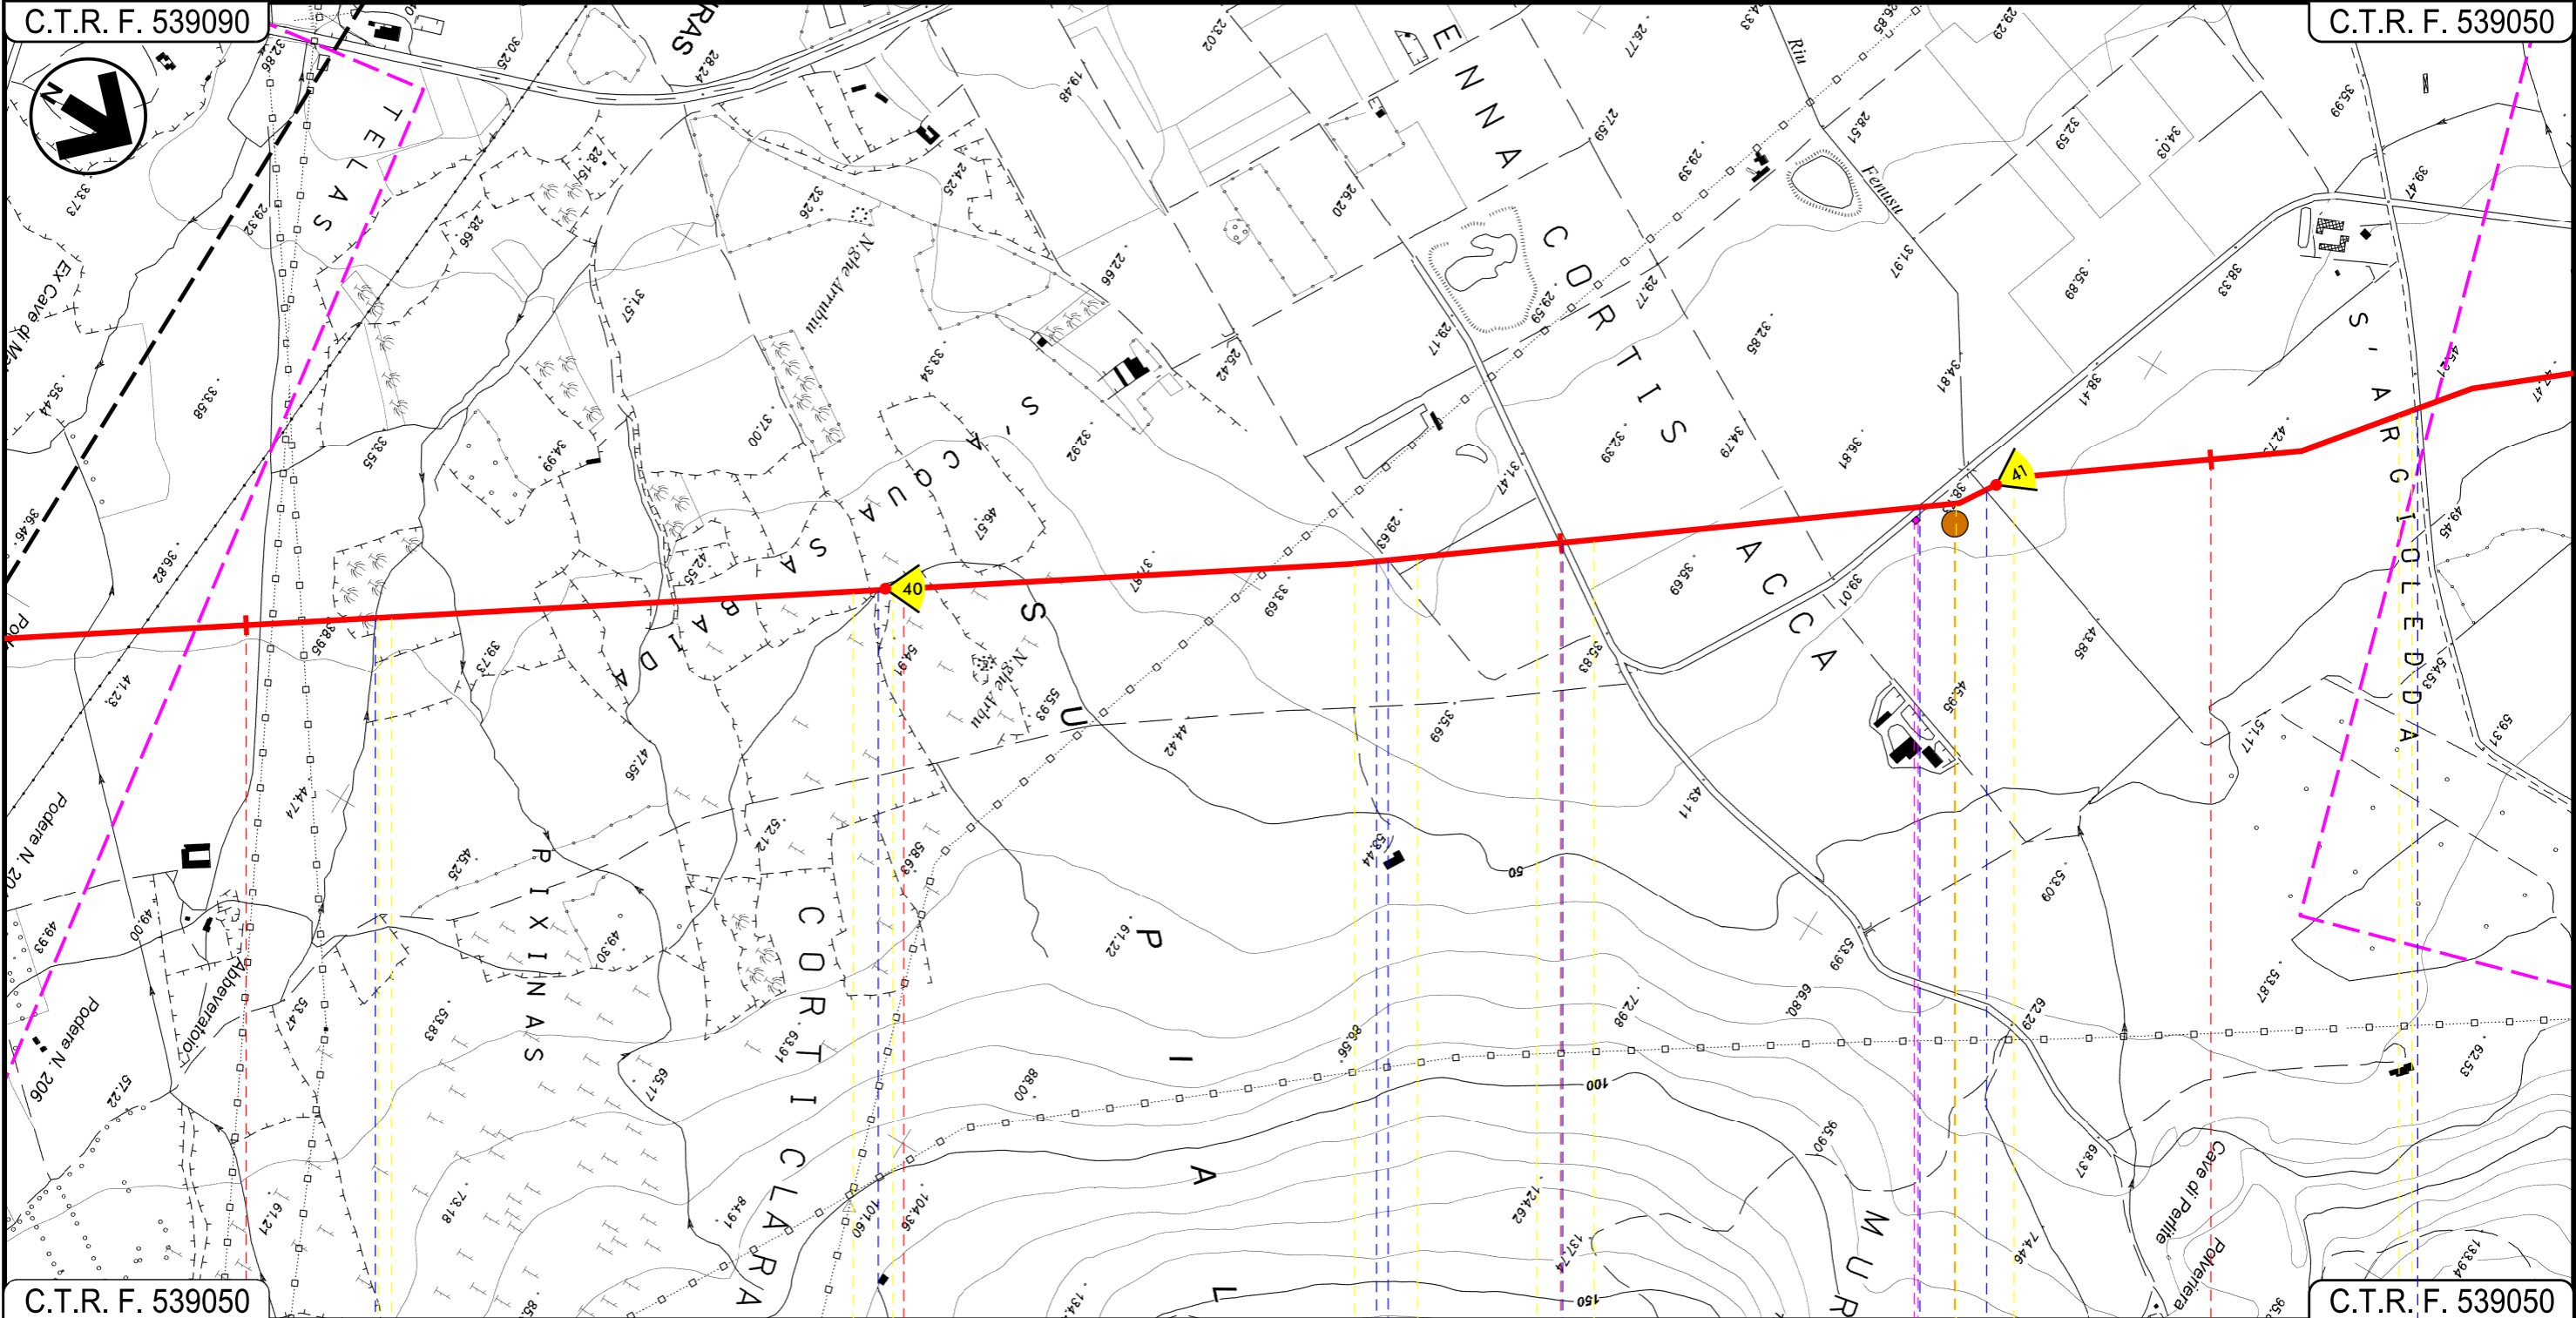

C.T.R. F. 539050

C.T.R. F. 539050

74

75

76

77

URAS
ORISTANO

Fosso

Fosso

Canale cls

Strada bianca

Strada di Bonifica n.7

Riu Fenusu

Strada di Bonifica n.7

P13

32

INTE

Progetto:


METANIZZAZIONE SARDEGNA
MET. CAGLIARI - PALMAS ARBOREA
DN 650 (26") DP 75 bar

VARIANTI DI TRACCIATO

0	2006/2018	REVISIONE	T. FILANDRO	M. FORNAROLI	V. FORLIVESTI O. CORDA	Foglio 23 di 31
INDICE	DATA	REVISIONI	ELABORATO	VERIFICATO	APPROVATO	Scala 1:10000
				PG-TP-111		
		Rif TPIDL: 073670-010-DW-3252-627 TECHNIP ITALY DIREZIONE LAVORI S.p.A.		Comm.		

C.T.R. F. 539050

C.T.R. F. 539010

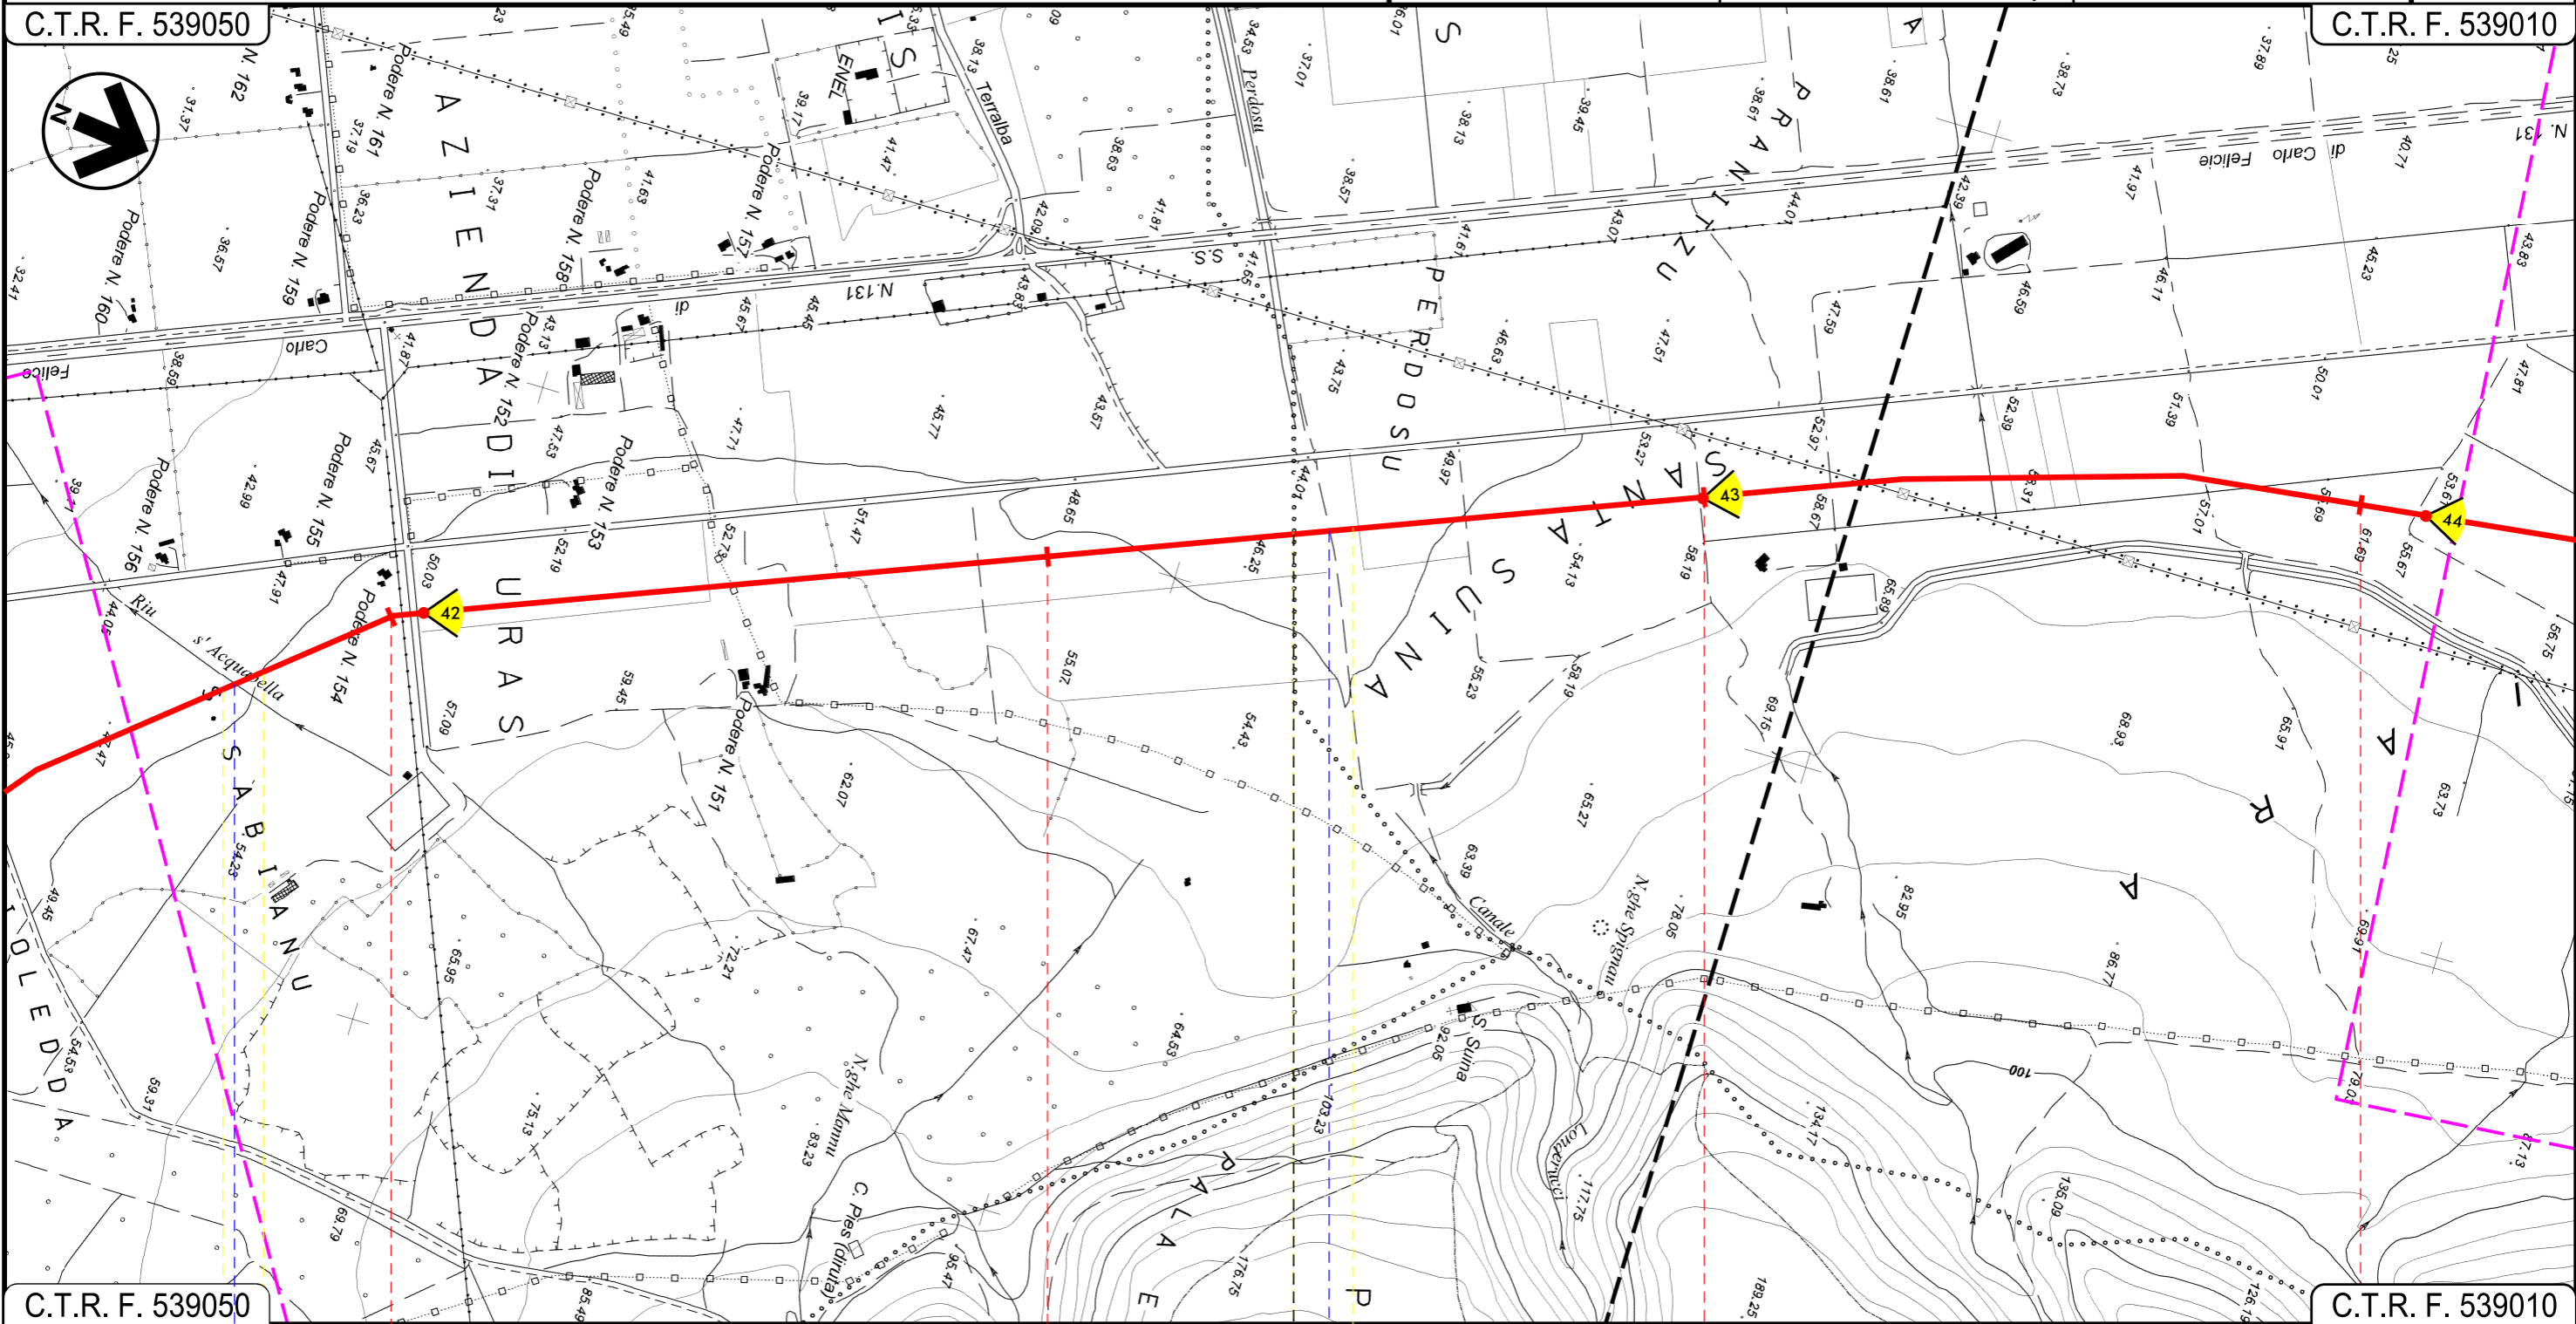

C.T.R. F. 539050

C.T.R. F. 539010

78

79

80

81

URAS

ORISTANO

MARRUBIU

Riu s'Acquabella

Riu Perdosu

33

INTE

Progetto:


METANIZZAZIONE SARDEGNA
MET. CAGLIARI - PALMAS ARBOREA
DN 650 (26") DP 75 bar

VARIANTI DI TRACCIATO

0	2006/2018	REVISIONE	T. FILANDRO	M. FORNAROLI	V. FORLIVESTI O. CORDA	Foglio 24 di 31
INDICE	DATA	REVISIONI	ELABORATO	VERIFICATO	APPROVATO	Scala 1:10000
				PG-TP-111		
		Rif TPIDL: 073670-010-DW-3252-627 TECHNIP ITALY DIREZIONE LAVORI Sp.A.		Comm.		

C.T.R. F. 538040

C.T.R. F. 538040

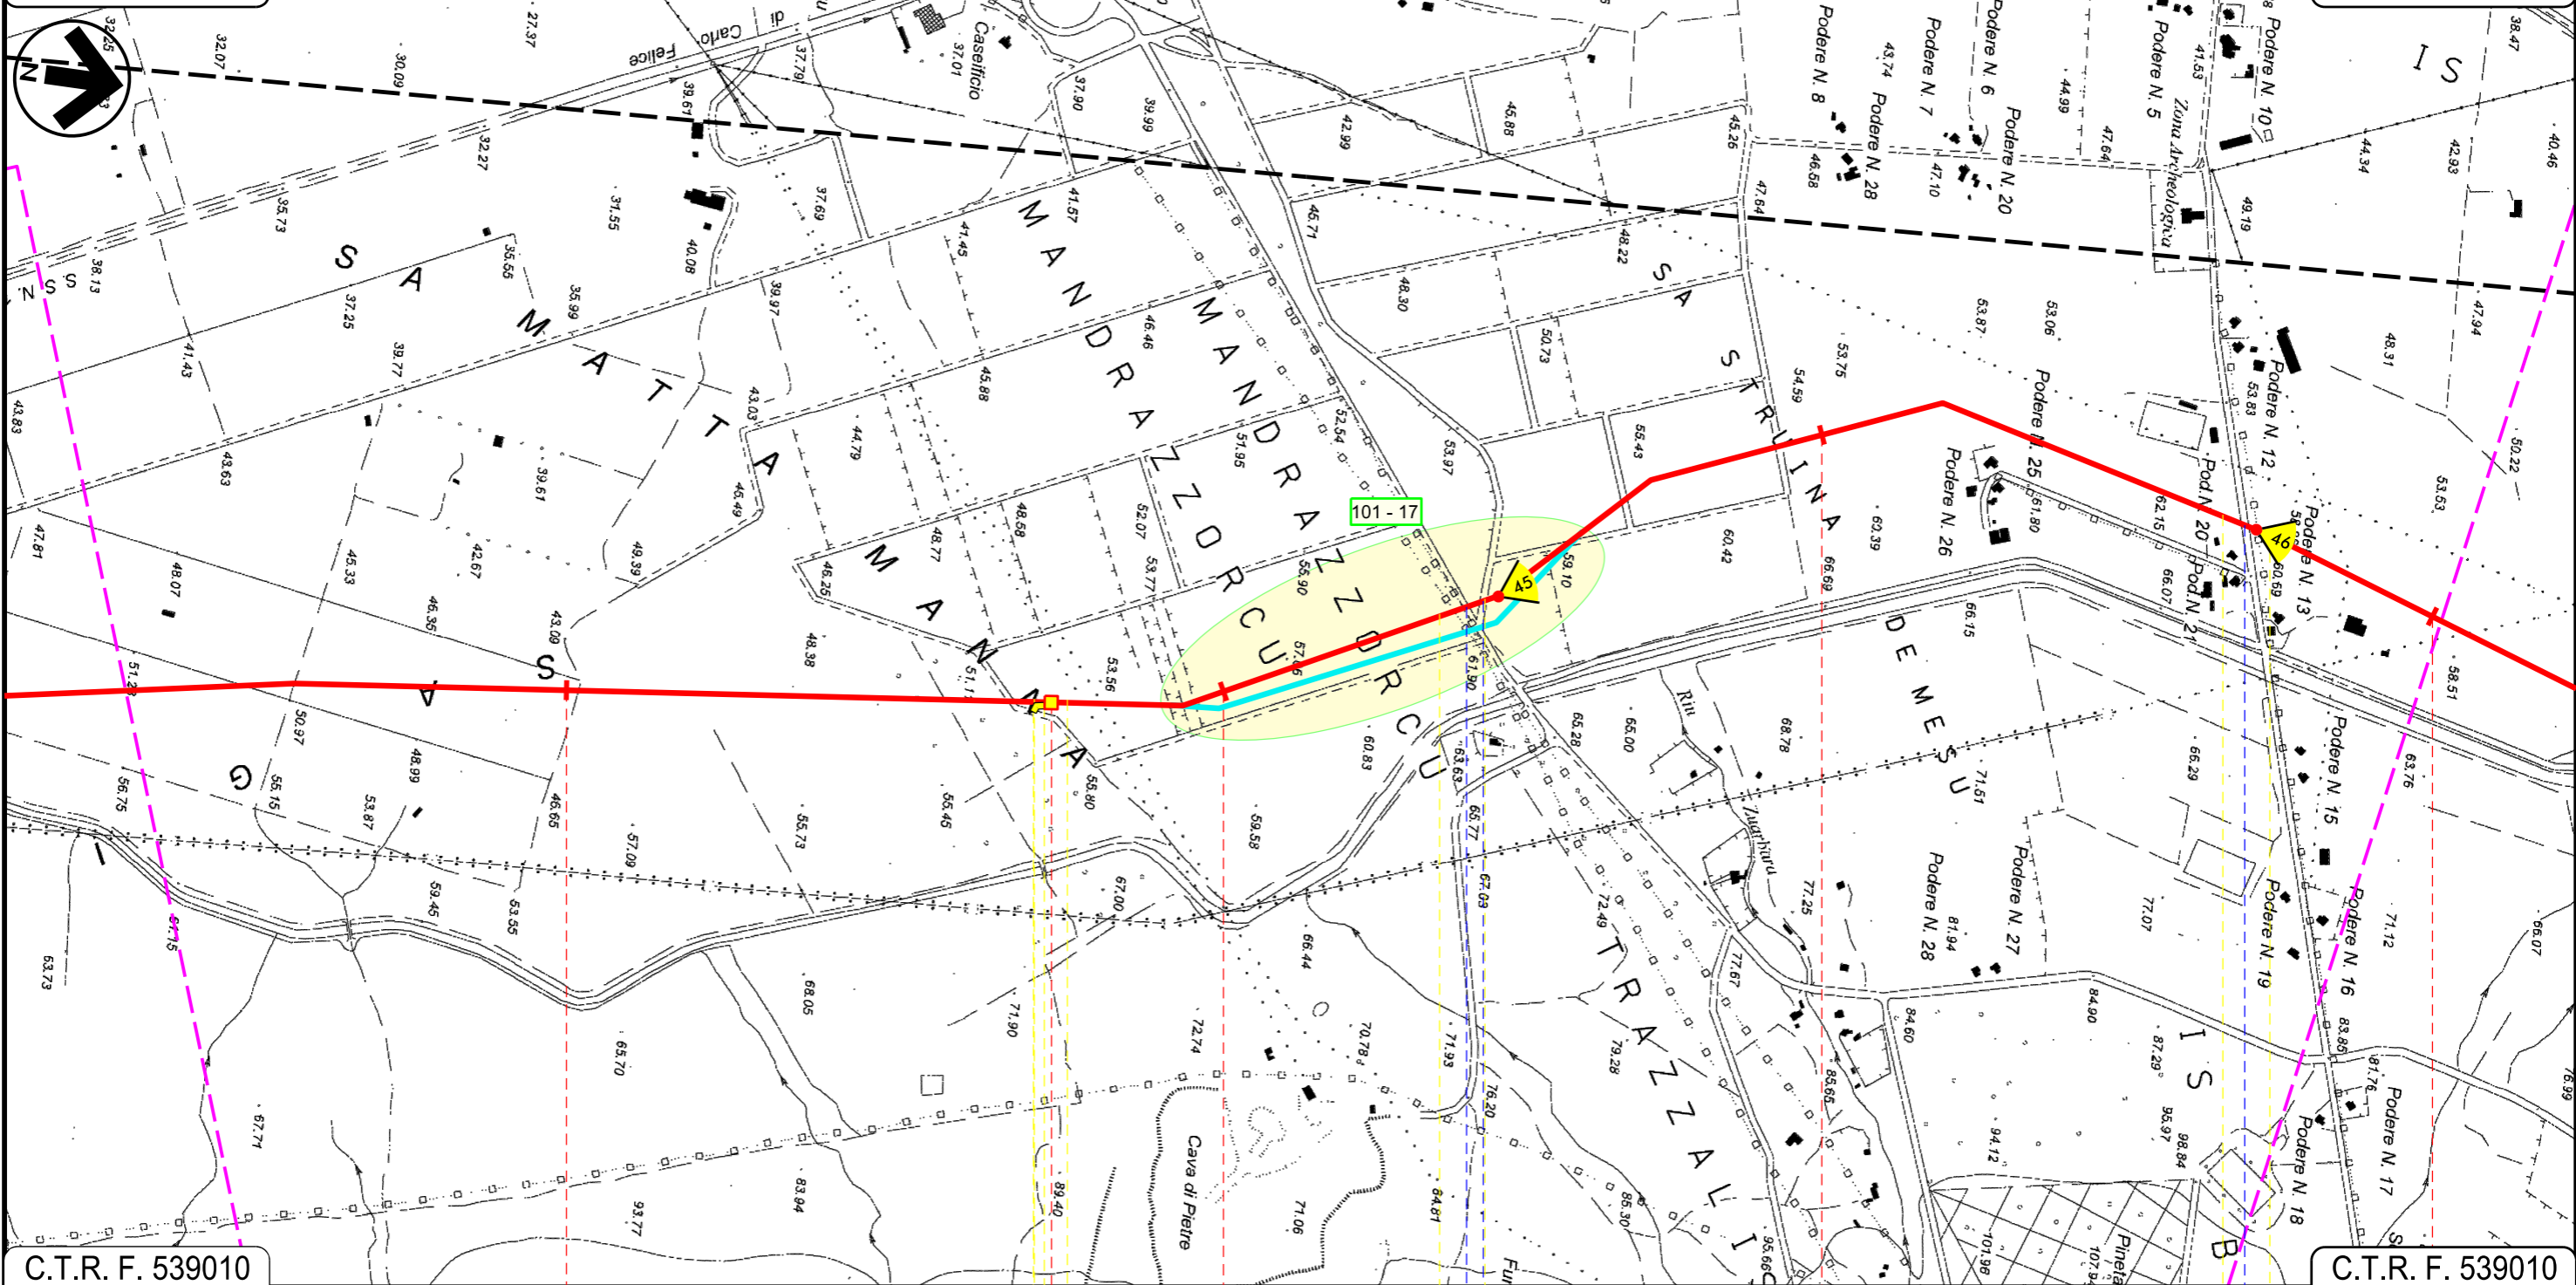

C.T.R. F. 539010

C.T.R. F. 539010

82


83

84

85

MARRUBIU
ORISTANO

P.I.L. N 13

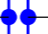S.P. N. 68  Strada Consortile

 Strada Com.le "Is Bangius"

Progetto:


METANIZZAZIONE SARDEGNA
MET. CAGLIARI - PALMAS ARBOREA
DN 650 (26") DP 75 bar

VARIANTI DI TRACCIATO

0	2006/2018	REVISIONE	T. FILANDRO	M. FORNAROLI	V. FORLIVESTI O. CORDA	Foglio 25 di 31
INDICE	DATA	REVISIONI	ELABORATO	VERIFICATO	APPROVATO	Scala 1:10000
 			PG-TP-111			Comm.
			Rif TPIDL: 073670-010-DW-3252-627 TECHNIP ITALY DIREZIONE LAVORI Sp.A.			

C.T.R. F. 538040

C.T.R. F. 528160

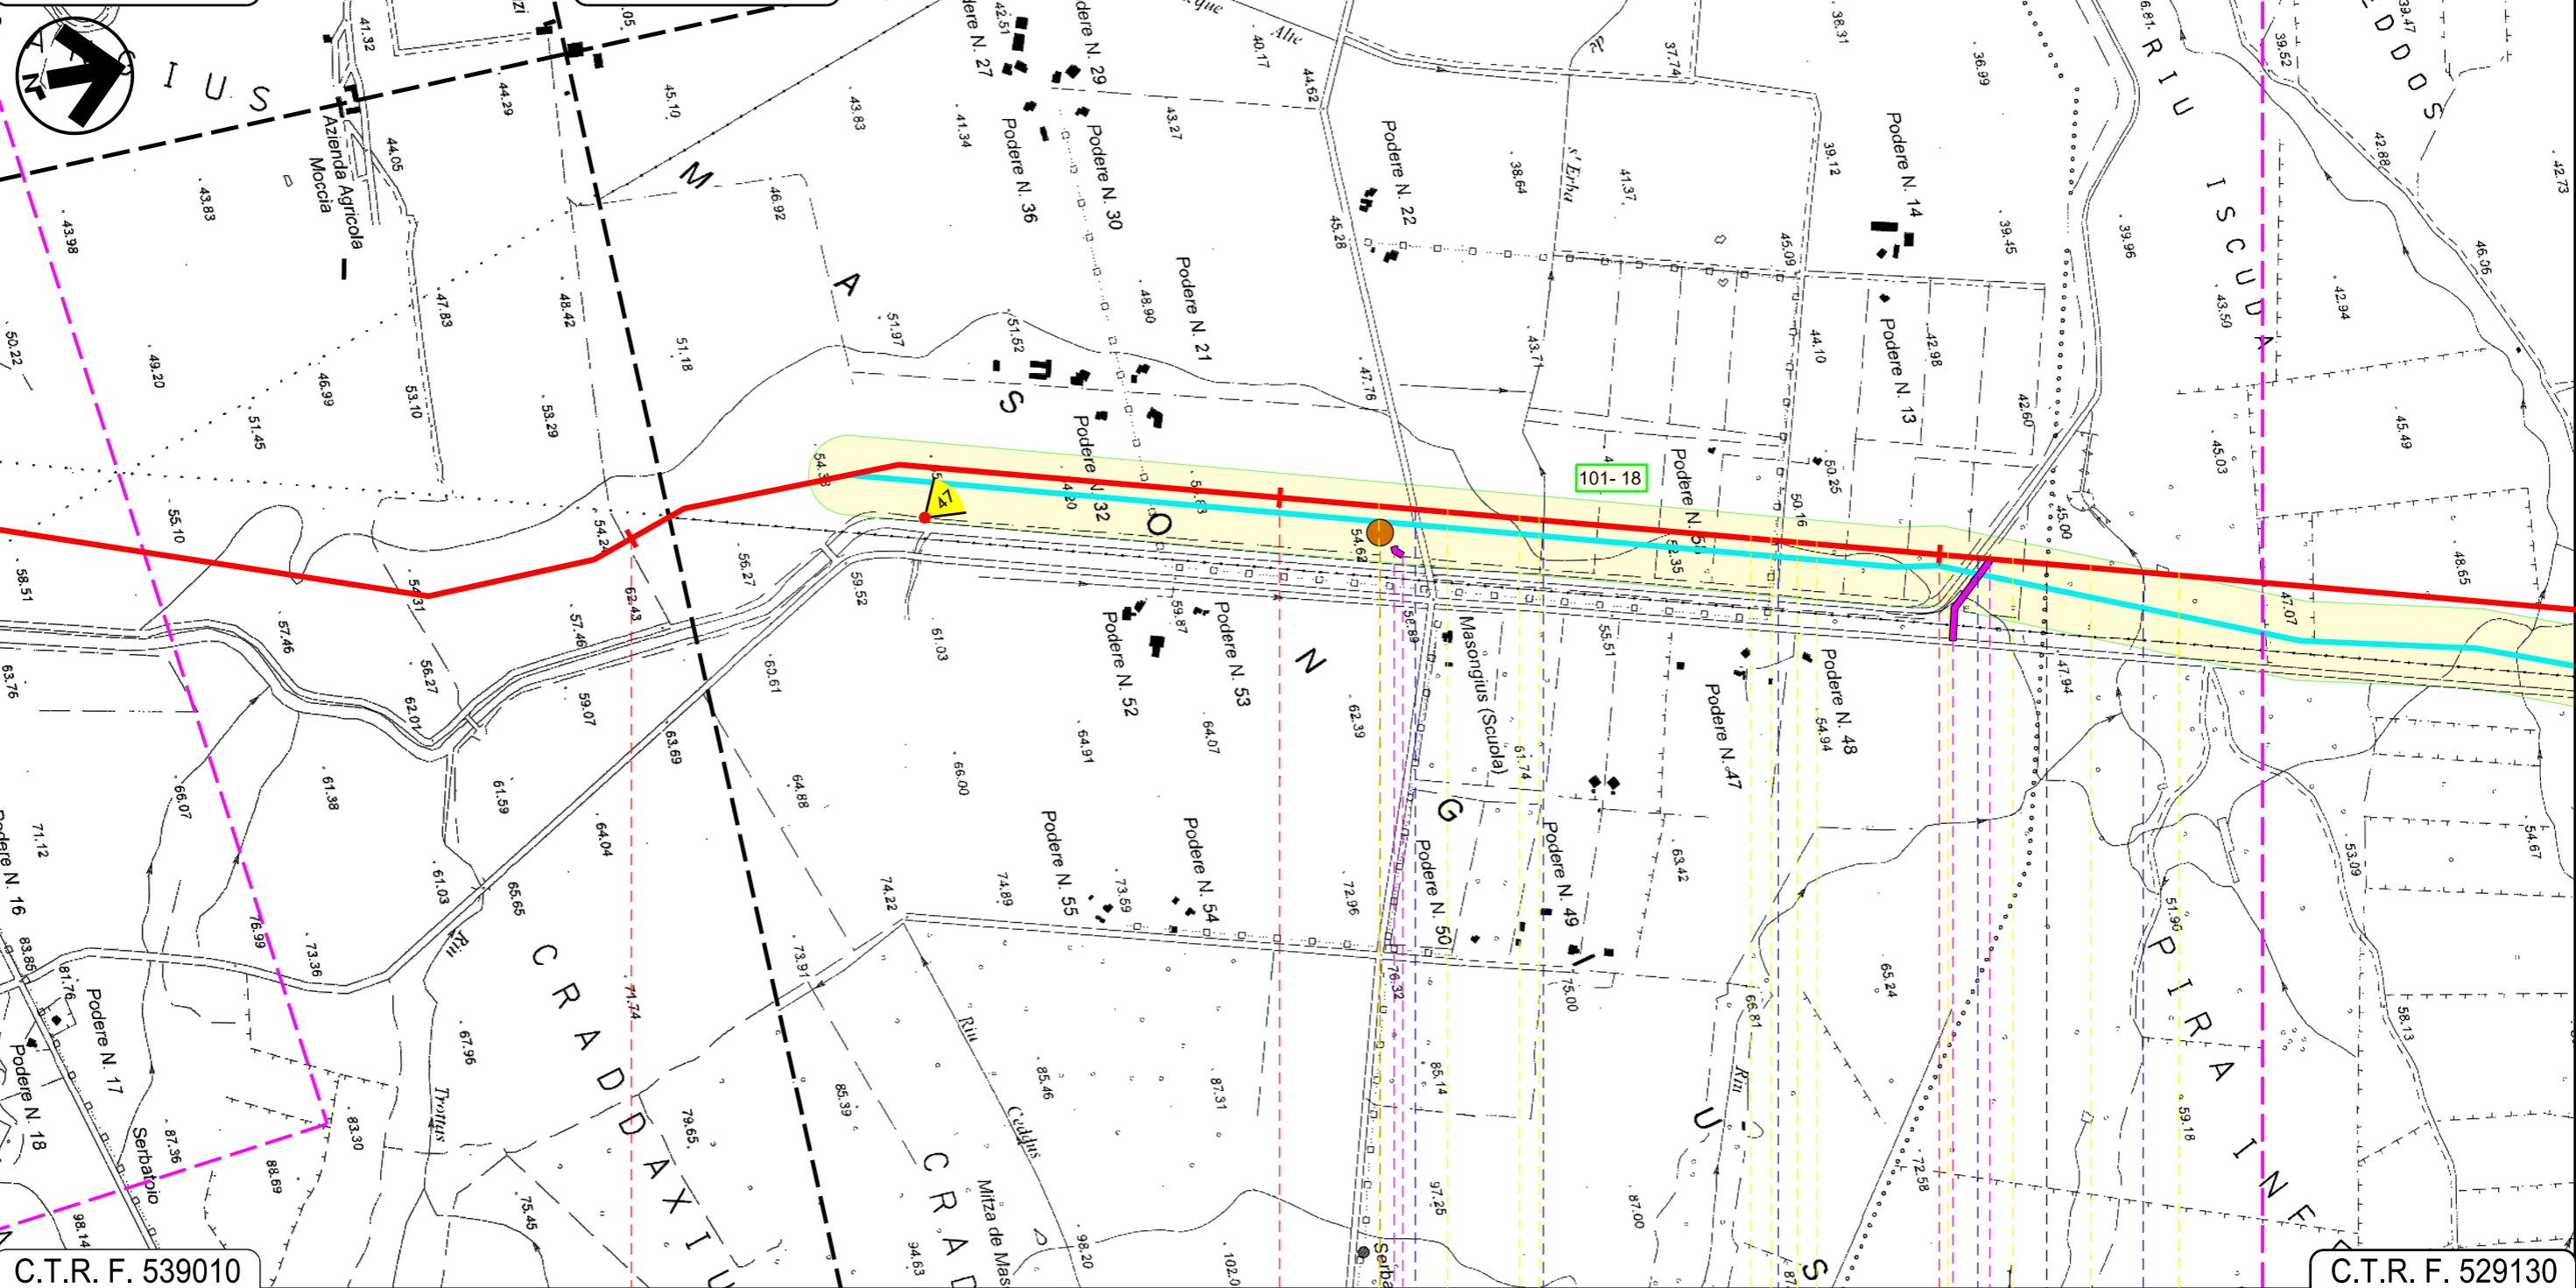

C.T.R. F. 539010

C.T.R. F. 529130




 

86

87

88

MARRUBIU
ORISTANO

SANTA GIUSTA

 Strada Asfaltata
  Riu de s'Erba
  Strada Sterrata
  Canale Colatore Consortile
  Riu Siurru

P14

34

35

Progetto:


METANIZZAZIONE SARDEGNA
MET. CAGLIARI - PALMAS ARBOREA
DN 650 (26") DP 75 bar

VARIANTI DI TRACCIATO

0	2006/2018	REVISIONE	T. FILANDRO	M. FORNAROLI	V. FORLIVESTI O. CORDA	Foglio 26 di 31
INDICE	DATA	REVISIONI	ELABORATO	VERIFICATO	APPROVATO	Scala 1:10000
					PG-TP-111	
					Comm.	

C.T.R. F. 529130

C.T.R. F. 529090

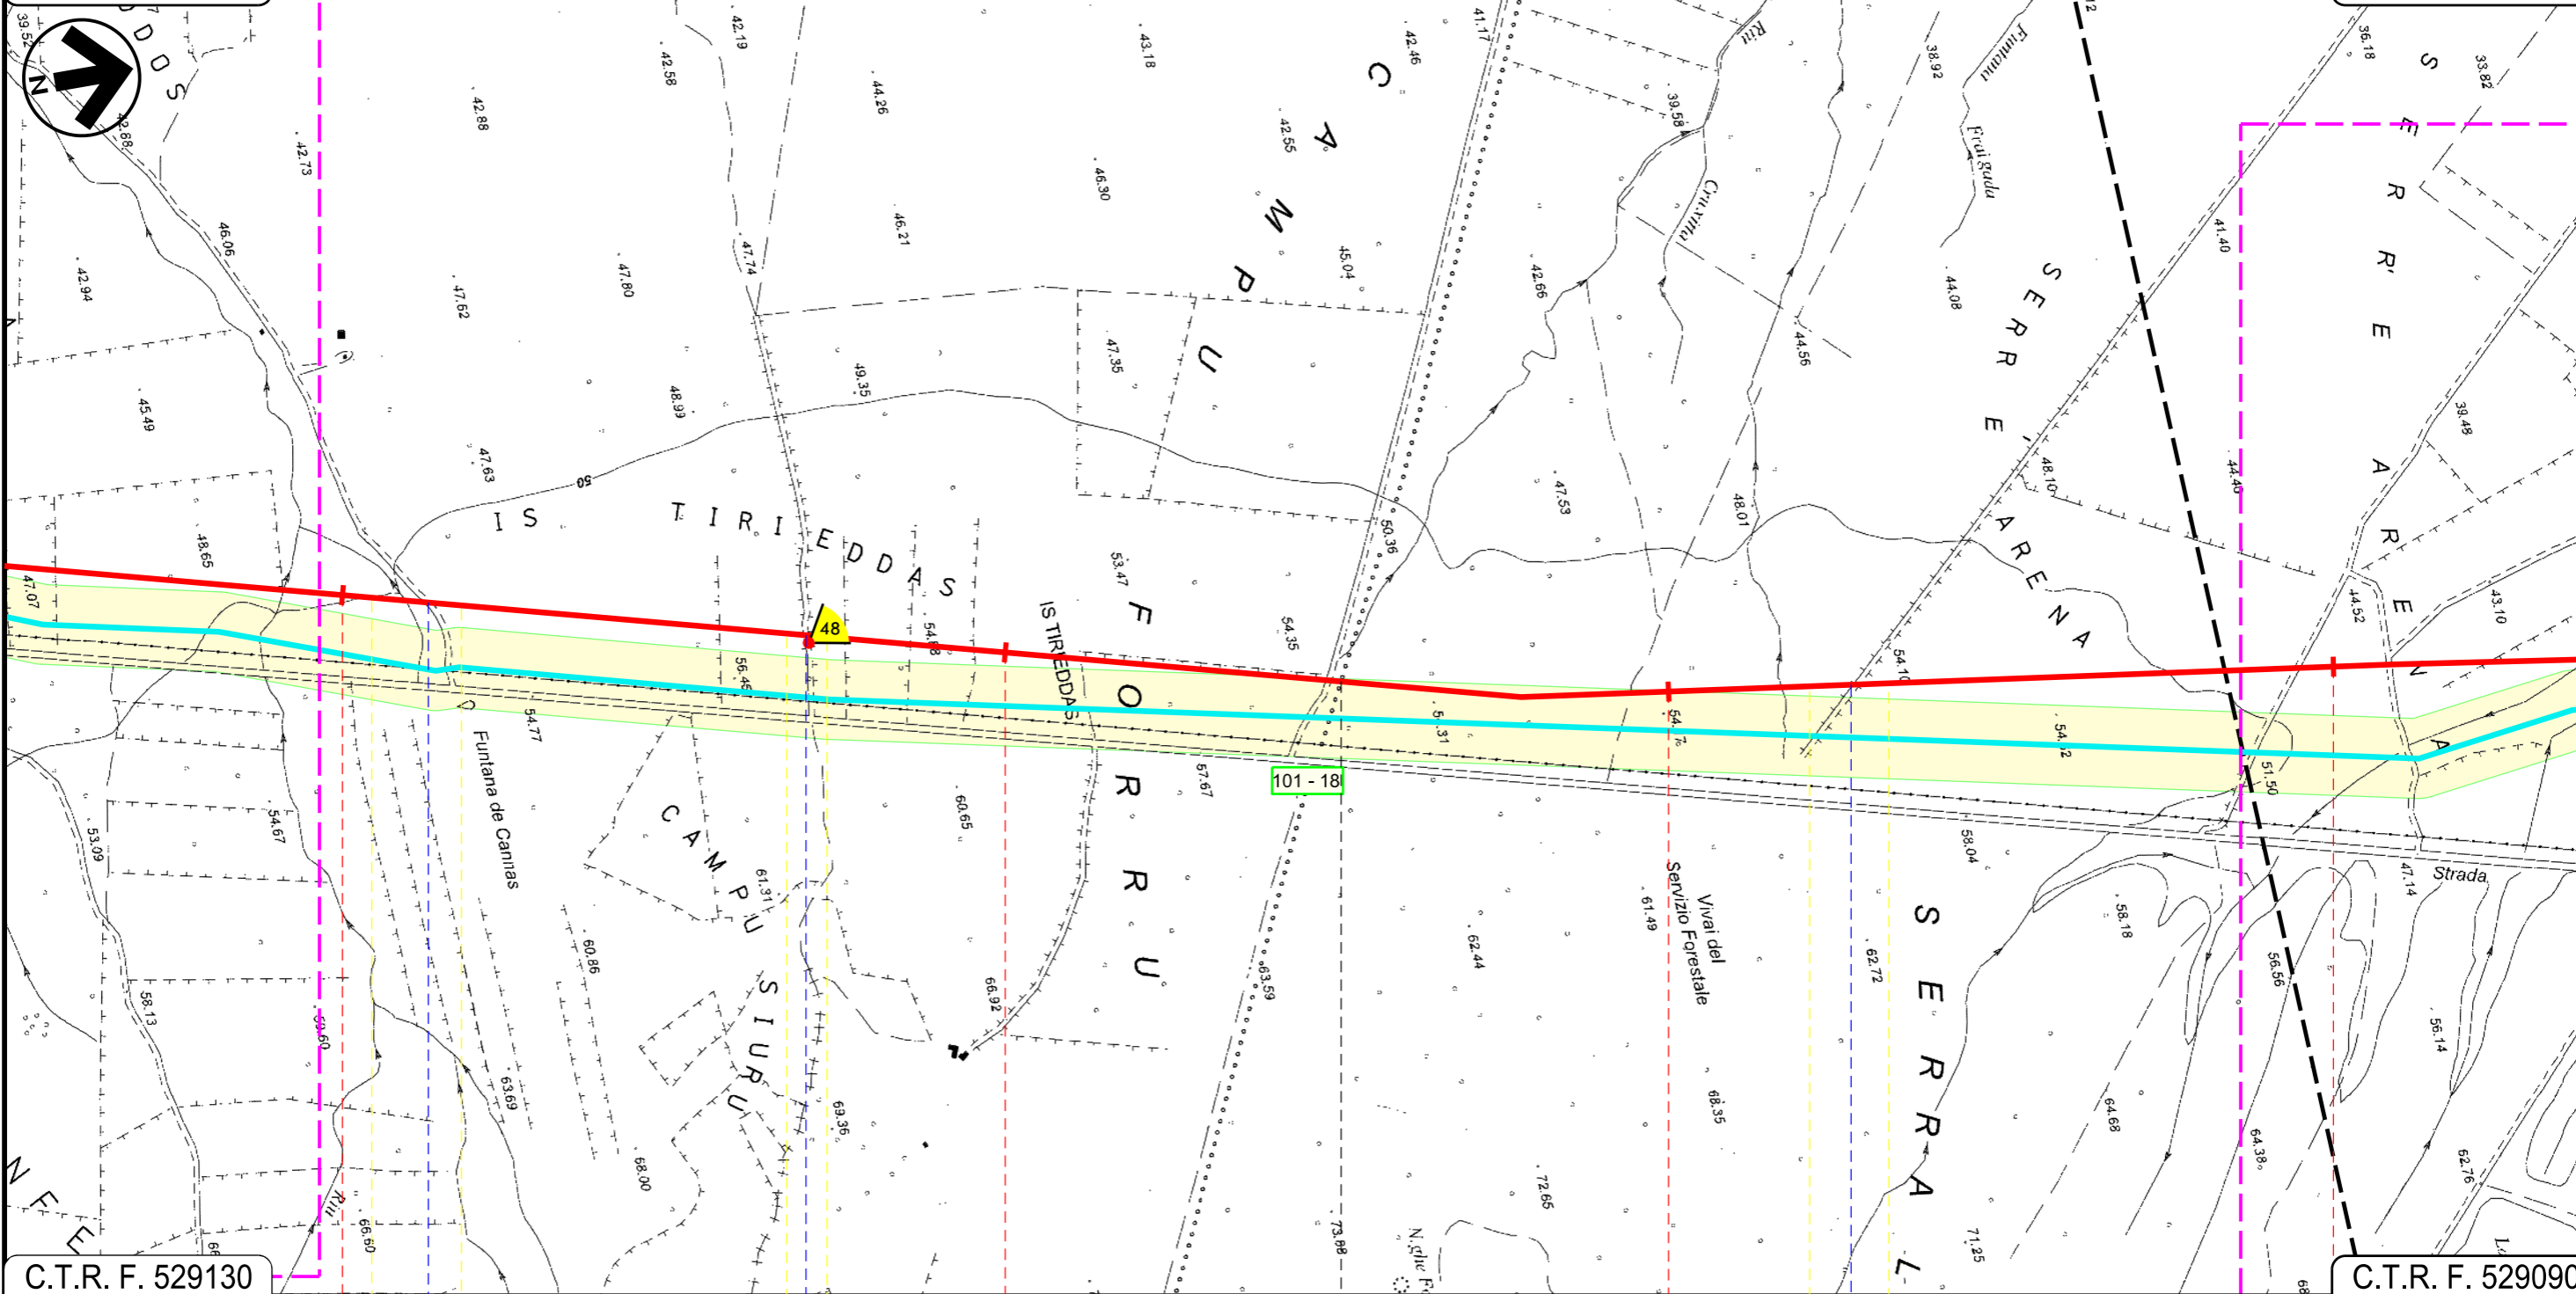

C.T.R. F. 529130

C.T.R. F. 529090

89 90 91 92

SANTA GIUSTA

ORISTANO

PALMAS ARBOREA

Riu Fontana de Cannas

Strada Asfaltata

Strada Asfaltata

36

INTE

C. 172500 FrM

Progetto:



METANIZZAZIONE SARDEGNA
MET. CAGLIARI - PALMAS ARBOREA
DN 650 (26") DP 75 bar

VARIANTI DI TRACCIATO

0	2006/2018	REVISIONE	T. FILANDRO	M. FORNAROLI	V. FORLIVESTI O. CORDA	Foglio 27 di 31
INDICE	DATA	REVISIONI	ELABORATO	VERIFICATO	APPROVATO	Scala 1:10000
					PG-TP-111	
Rif TPIDL: 073670-010-DW-3252-627 TECHNIP ITALY DIREZIONE LAVORI S.p.A.					Comm.	

C.T.R. F. 529090

C.T.R. F. 529090

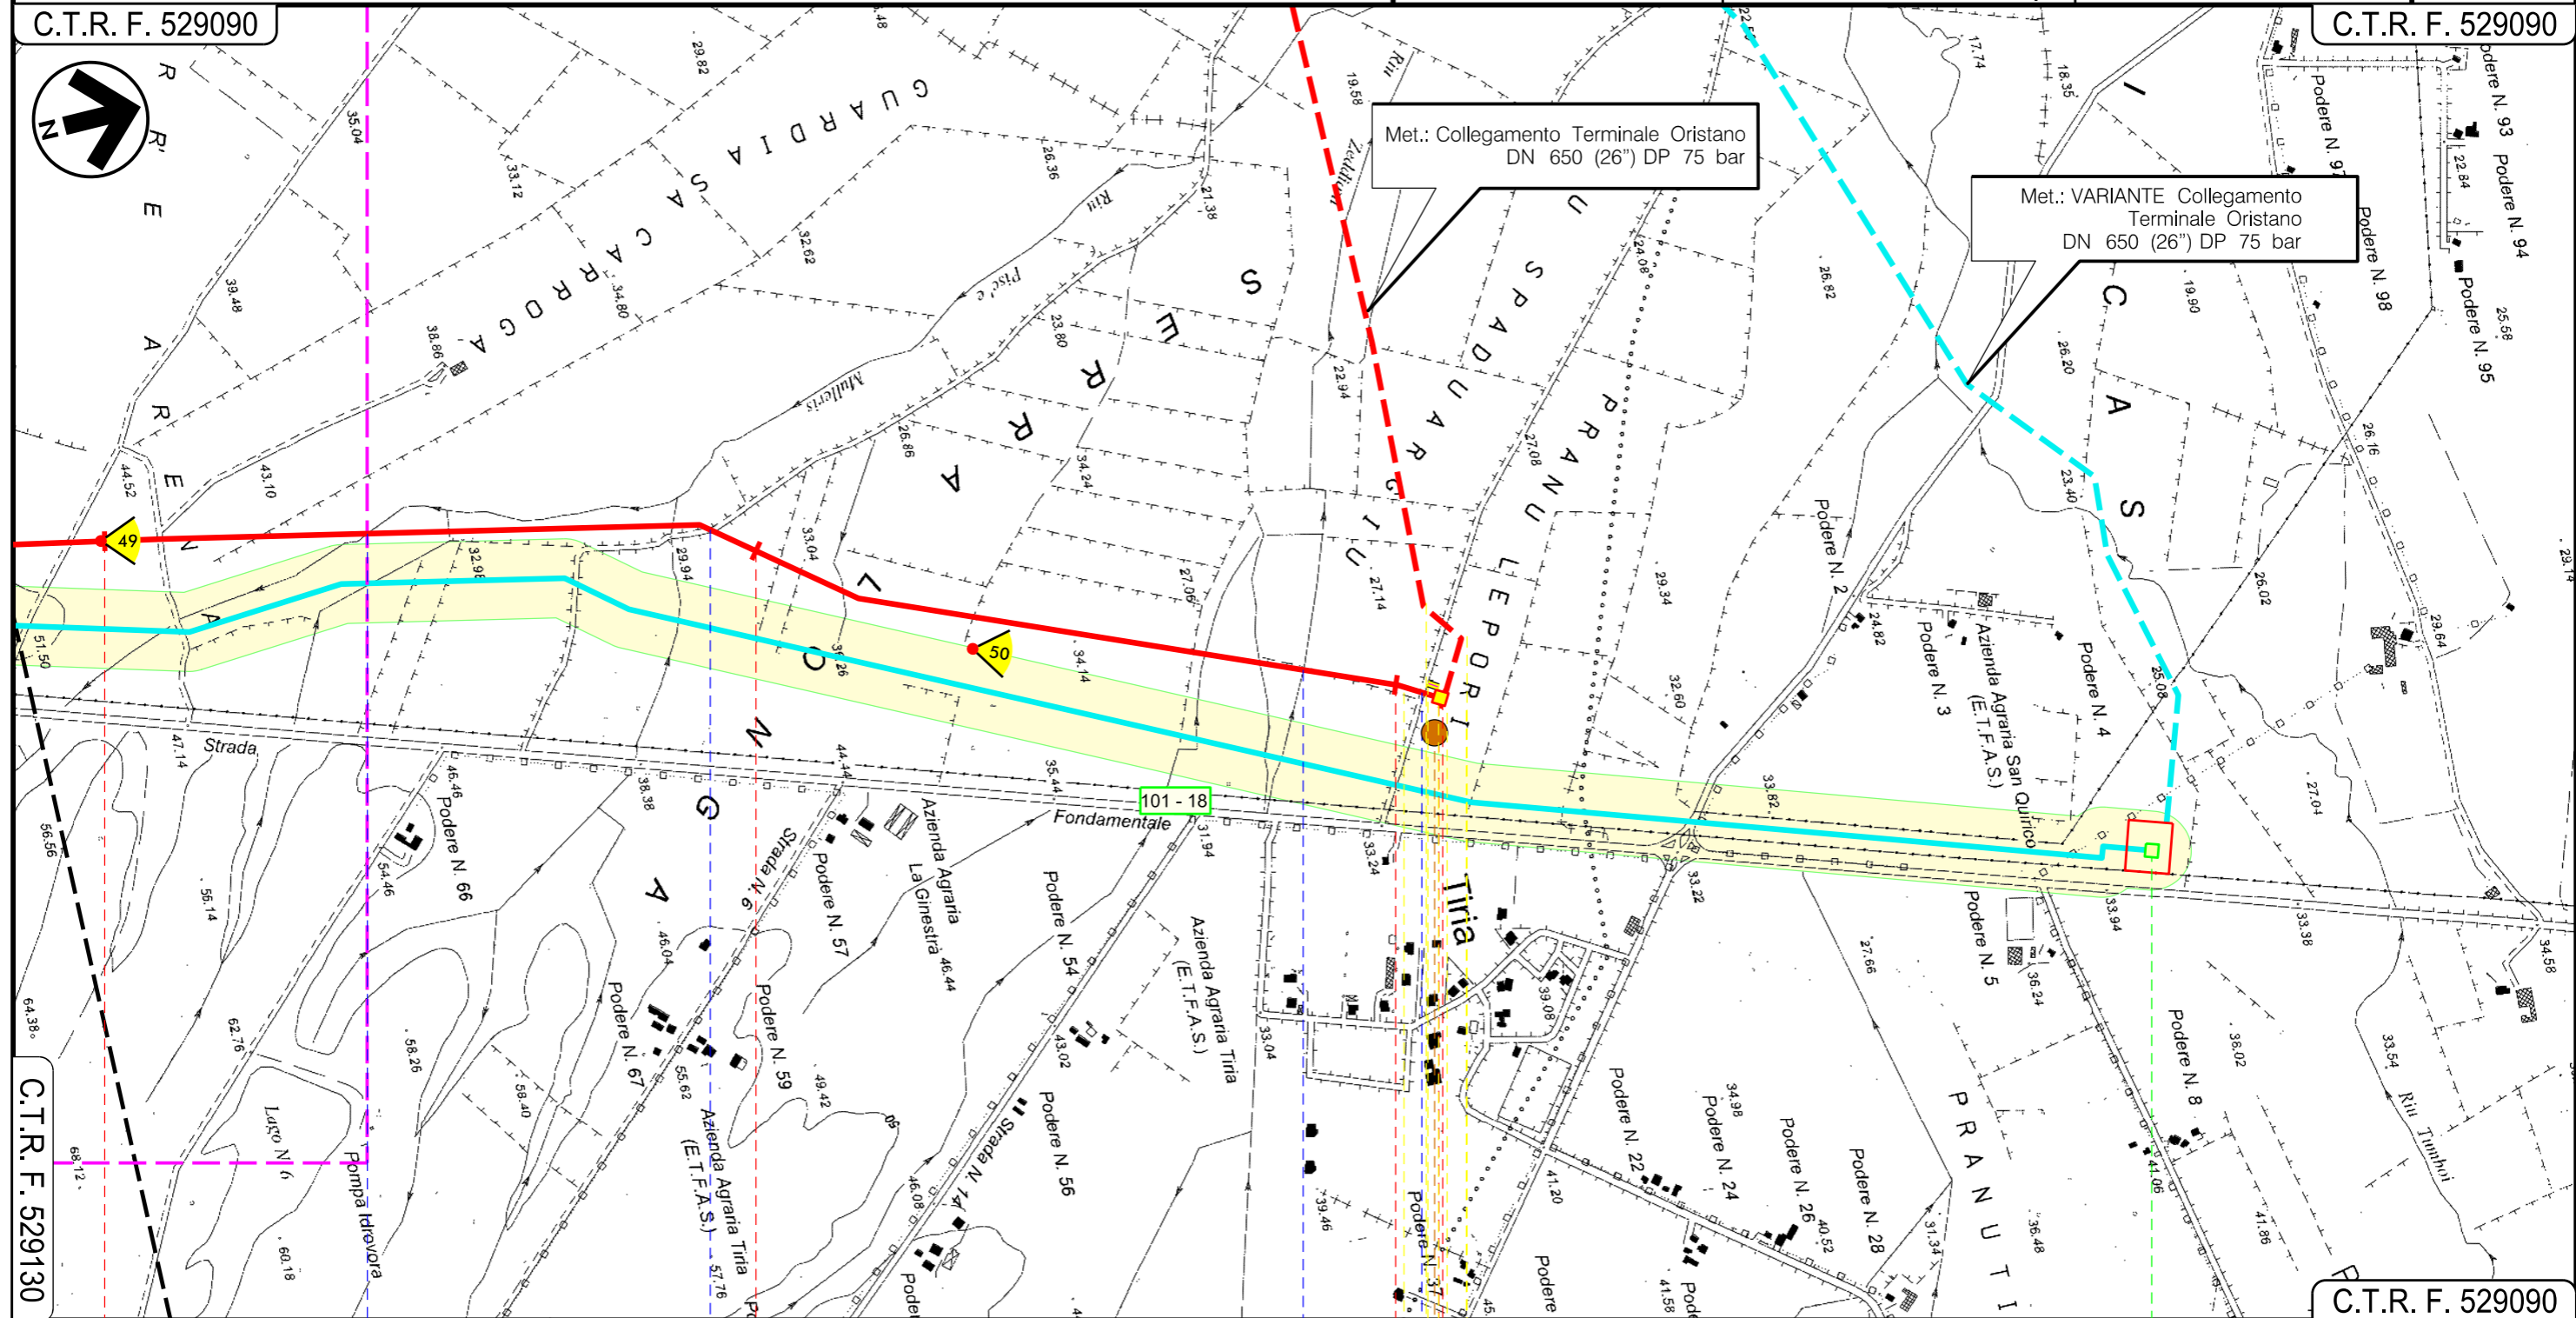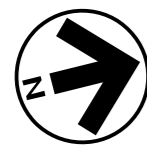

Met.: Collegamento Terminale Oristano
DN 650 (26") DP 75 bar


Met.: VARIANTE Collegamento
Terminale Oristano
DN 650 (26") DP 75 bar





C.T.R. F. 529130


C.T.R. F. 529090

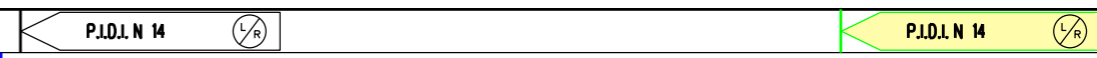92 93 94 94+100

PALMAS ARBOREA
ORISTANO




 


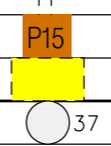


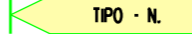
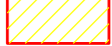
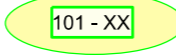






-  Riu Pisc'e Mulleris
-  Strada sterrata
-  Riu Zeddiani
-  Strada Com.le "Pixiarbili"












VARIANTI DI TRACCIATO

LEGENDA


 





SIMBOLOGIA CARTOGRAFICA

- | | | | |
|---|---|---|-----------------------------|
|  | Metanodotto in progetto |  | Variante di tracciato |
|  | Altri metanodotti in progetto |  | Altre varianti di tracciato |
|  | Gallerie, Tunnel, Mini-Microtunnel, Raise Boring e T.O.C. |  | Variante T.O.C. |
|  | Impianti di linea in progetto |  | Nuova Posizione Impianto |
|  | Aree impianti stacco-terminale in progetto |  | Varianti di Tracciato |
|  | Piazzola di stoccaggio tubazioni | | |
|  | Strada di accesso all'impianto | | |
|  | Adeguamento strade esistenti | | |
|  | Strade di accesso provvisorio | | |
|  | Punto di ripresa fotografico e numerazione | | |
|  | Limite sovrapposizione fogli | | |

SIMBOLOGIA MECCANICA

- | | |
|---|--|
|  | Punto di intercettazione di linea (P.I.L.) |
|  | Punto di intercettazione di derivazione importante (P.I.D.I.) |
|  | Punto di intercettazione di derivazione semplice con stacco da P.I.L. (P.I.D.S.) |
|  | Punto di intercettazione e derivazione semplice con stacco da Linea (P.I.D.S.) |
|  | Punto di intercettazione con discaggio di allacciamento (P.I.D.A.) |
|  | Punto predisposto per il discaggio di allacciamento (P.P.D.A.) |
|  | Punto di sezionamento elettrico terminale (P.S.E.T.) |
|  | Stazione predisposta per lancio e ricevimento PIG |
|  | Impianto di riduzione/regolazione della pressione |

Il presente disegno è di proprietà aziendale - La Società tutelera i propri diritti a termine di legge.

Progressiva chilometrica	
Comuni	
Province	
Impianti	
Attraversamenti	TIPOLOGIA ATTRAVERSATA (SS n. **, corso d'acqua, ferrovia, ecc.)
Strade - Piste	ACCESSO IMPIANTI  ADEGUAMENTI STRADE  STRADE PROVVISORIE 
Piazzole	N. PIAZ. 
Fascia di lavoro	ALLARGATA 
Opere civili	TRASVERSALI  LONGITUDINALI 