

Il presente disegno e' di proprieta' aziendale - La Societa' tutelera' i propri diritti a termine di legge.



COROGRAFIA Scala 1:500.000

0	20062018	REVISIONE	T. FILANDRO	M.FORNAROLI	V.FORLIVESI O. CORDA
INDICE	DATA	REVISIONI	ELABORATO	VERIFICATO	APPROVATO
			PROGETTISTA  Rif.TPIDL. 073670-010-DW-3252-633 TECHNIP ITALY DIREZIONE LAVORI S.p.A.		
Dis. PG-TP-423 Fg. 1 di 5			Comm.		
Metanodotto: METANIZZAZIONE SARDEGNA METANODOTTO DERIVAZIONE PER SERRAMANNA DN 250 (10") DP 75 bar			Sostituisce il Sostituito dal		
VARIANTI DI TRACCIATO			Scala 1:10000 INDICE 0		

Progetto:

METANIZZAZIONE SARDEGNA
MET.:DER. PER SERRAMANNA
DN 250 (10") DP 75 bar


VARIANTI DI TRACCIATO

0	2006/2018	REVISIONE	T. FILANDRO	M.FORNAROLI	V.FORLIVESTI O. CORDA	Foglio 2
INDICE	DATA	REVISIONI	ELABORATO	VERIFICATO	APPROVATO	di 5
					PG-TP-423	Scala 1:10000
					Comm.	

C.T.R. F. 547100

C.T.R. F. 547110

C.T.R. F. 547150

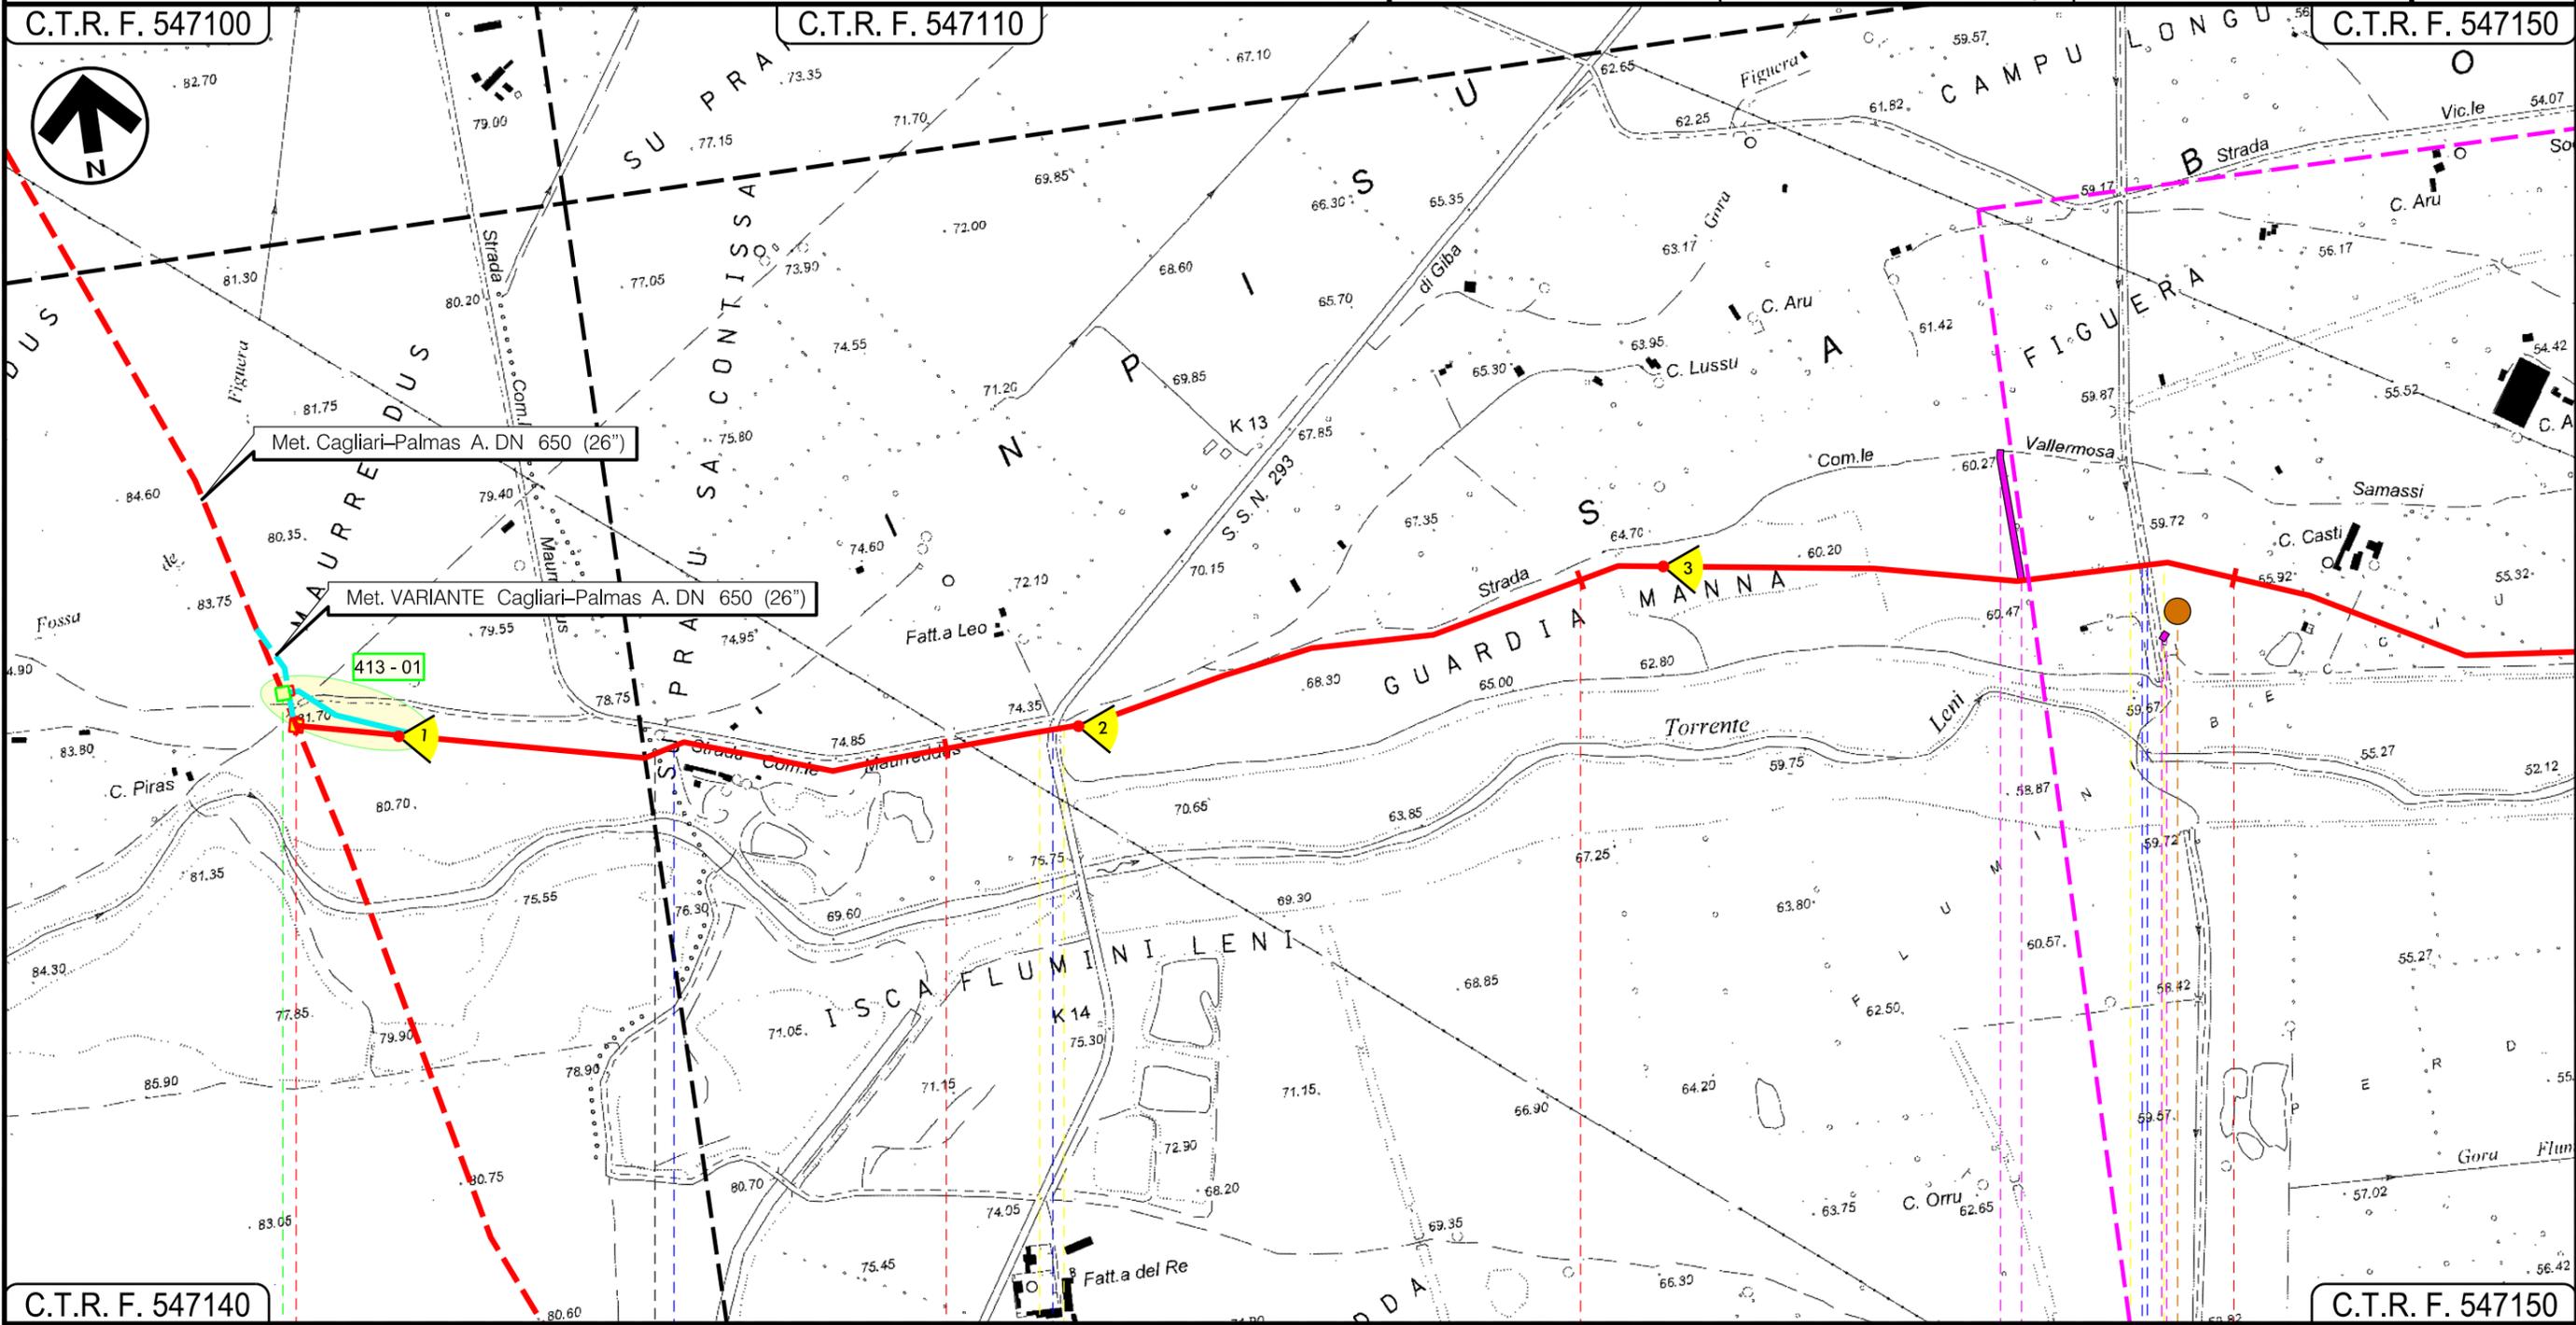


C.T.R. F. 547140

C.T.R. F. 547150

VILLACIDRO

SERRAMANNA
SUD SARDEGNA

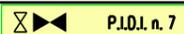

P.I.D.I. n. 7

In prog. su Met. Cagliari-Palmas A.

Strada Comunale Maurreddus

S.P. 293

Canale Strada Asfaltata

P1

Progetto:


METANIZZAZIONE SARDEGNA
MET.:DER. PER SERRAMANNA
DN 250 (10") DP 75 bar

VARIANTI DI TRACCIATO

0	2006/2018	REVISIONE	T. FILANDRO	M.FORNAROLI	V.FORLIVESI O. CORDA	Foglio 3 di 5
INDICE	DATA	REVISIONI	ELABORATO	VERIFICATO	APPROVATO	Scala 1:10000
				PG-TP-423		
		Rif TPIDL: 073670-010-DW-3252-633 TECHNIP ITALY DIREZIONE LAVORI Sp.A.		Comm.		

C.T.R. F. 547150

C.T.R. F. 547150

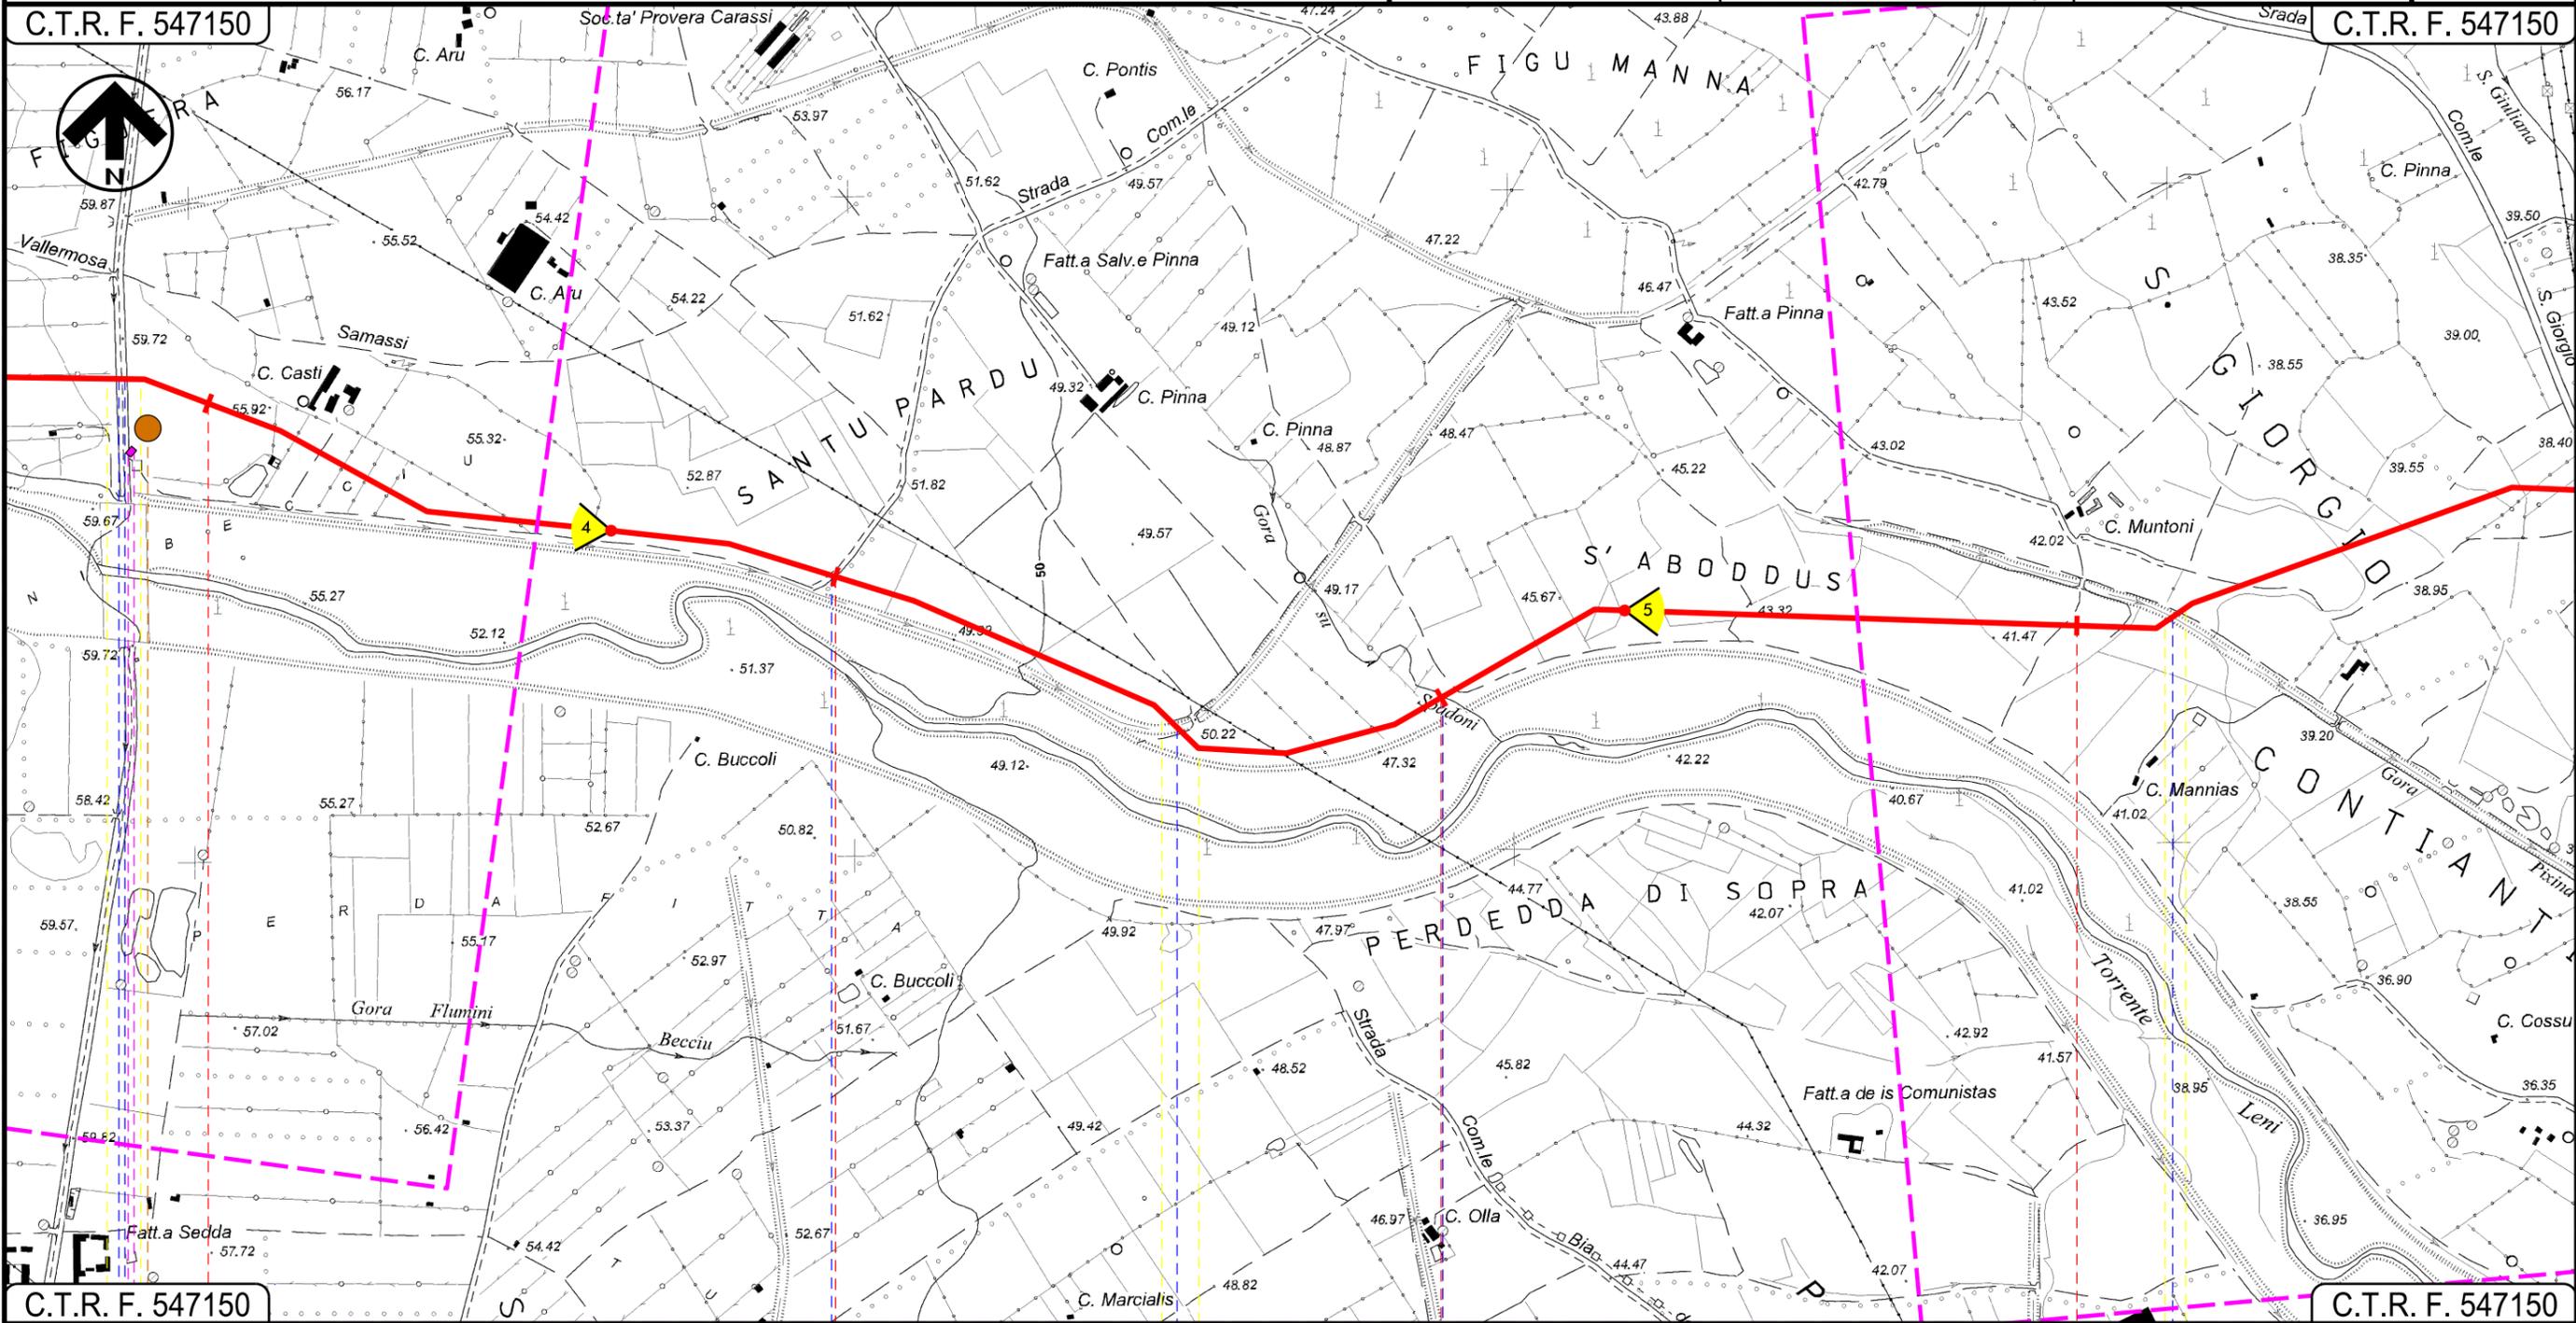

C.T.R. F. 547150

C.T.R. F. 547150

SERRAMANNA
SUD SARDEGNA

Canale	Strada Asfaltata	Fosso	Canale	Gora su Spadoni	Gora Pixina Manna
					
					
			01		02

Progetto:


METANIZZAZIONE SARDEGNA
MET.:DER. PER SERRAMANNA
DN 250 (10") DP 75 bar

VARIANTI DI TRACCIATO

0	2006/2018	REVISIONE	T. FILANDRO	M.FORNAROLI	V.FORLIVESI O. CORDA	Foglio 4
INDICE	DATA	REVISIONI	ELABORATO	VERIFICATO	APPROVATO	di 5
					PG-TP-423	Scala 1:10000
					Comm.	

C.T.R. F. 547150

C.T.R. F. 547160

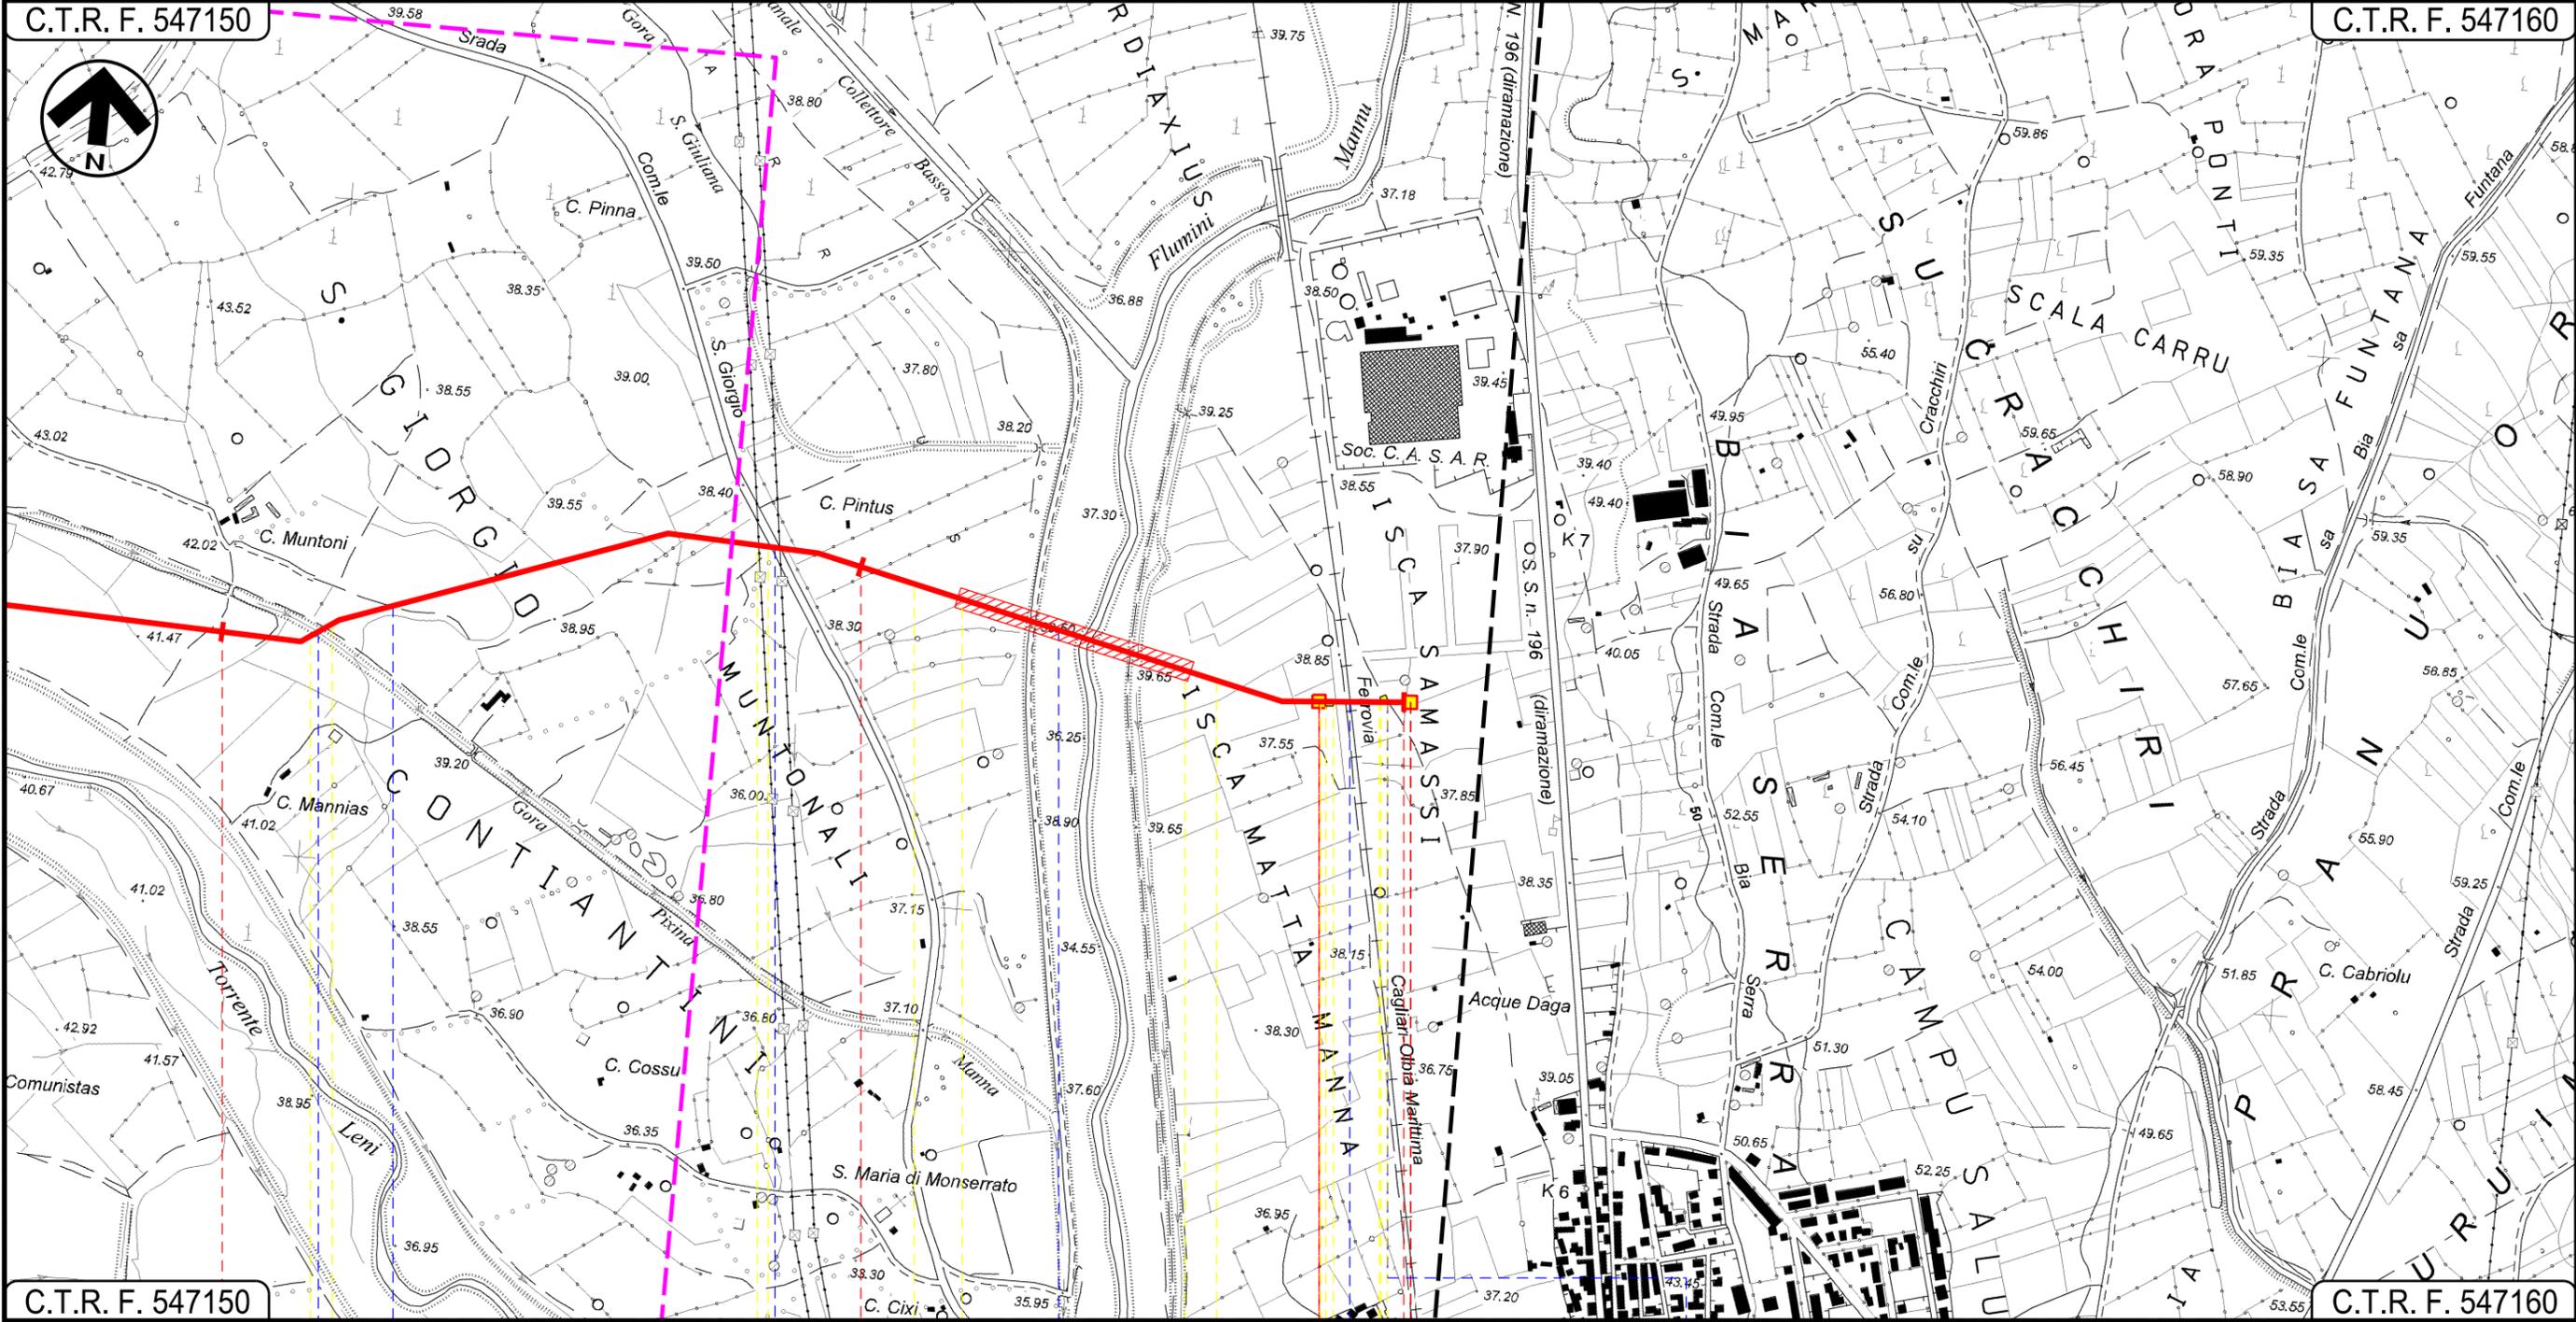

C.T.R. F. 547150

C.T.R. F. 547160

SERRAMANNA
SUD SARDEGNA

P.I.L. n.1


P.I.O.I. n.2

-  Gora Pixina Manna
-  Strada Vic.le Campu Longu
-  Strada Com.le San Giorgio
-  Flumini Mannu
-  F.S. Cagliari-Chilimani - Olbia M.
-  Strada Asfaltata

02

VARIANTI DI TRACCIATO


SIMBOLOGIA CARTOGRAFICA

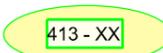- | | | | |
|--|---|---|-----------------------------|
|  | Metanodotto in progetto |  | Variante di tracciato |
|  | Altri metanodotti in progetto |  | Altre Varianti di tracciato |
|  | Gallerie, Tunnel, Mini-Microtunnel, Raise Boring e T.O.C. |  | Nuova Posizione Impianto |
|  | Impianti di linea in progetto |  | Varianti di Tracciato |
|  | Aree impianti stacco-terminale in progetto | | |
|  | Piazzola di stoccaggio tubazioni | | |
|  | Strada di accesso all'impianto | | |
|  | Adeguamento strade esistenti | | |
|  | Strade di accesso provvisorio | | |
|  | Punto di ripresa fotografico e numerazione | | |
|  | Limite sovrapposizione fogli | | |

SIMBOLOGIA MECCANICA

- | | |
|---|--|
|  | Punto di intercettazione di linea (P.I.L.) |
|  | Punto di intercettazione di derivazione importante (P.I.D.I.) |
|  | Punto di intercettazione di derivazione semplice con stacco da P.I.L. (P.I.D.S.) |
|  | Punto di intercettazione e derivazione semplice con stacco da Linea (P.I.D.S.) |
|  | Punto di intercettazione con discaggio di allacciamento (P.I.D.A.) |
|  | Punto predisposto per il discaggio di allacciamento (P.P.D.A.) |
|  | Punto di sezionamento elettrico terminale (P.S.E.T.) |
|  | Stazione predisposta per lancio e ricevimento PIG |
|  | Impianto di riduzione/regolazione della pressione |

Il presente disegno è di proprietà aziendale - La Società tutelera i propri diritti a termine di legge.

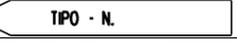Progressiva chilometrica	
Comuni	
Province	
Impianti	
Attraversamenti	TIPOLOGIA ATTRAVERSATA (SS n. **, corso d'acqua, ferrovia, ecc.)
Strade - Piste	 ACCESSO IMPIANTI  ADEGUAMENTI STRADE  STRADE PROVVISORIE
Piazzole	 N. PIAZ. Pn
Fascia di lavoro	 ALLARGATA
Opere civili	 TRASVERSALI  LONGITUDINALI