


Il presente disegno e' di proprieta' aziendale - La Societa' tutelera' i propri diritti a termine di legge.

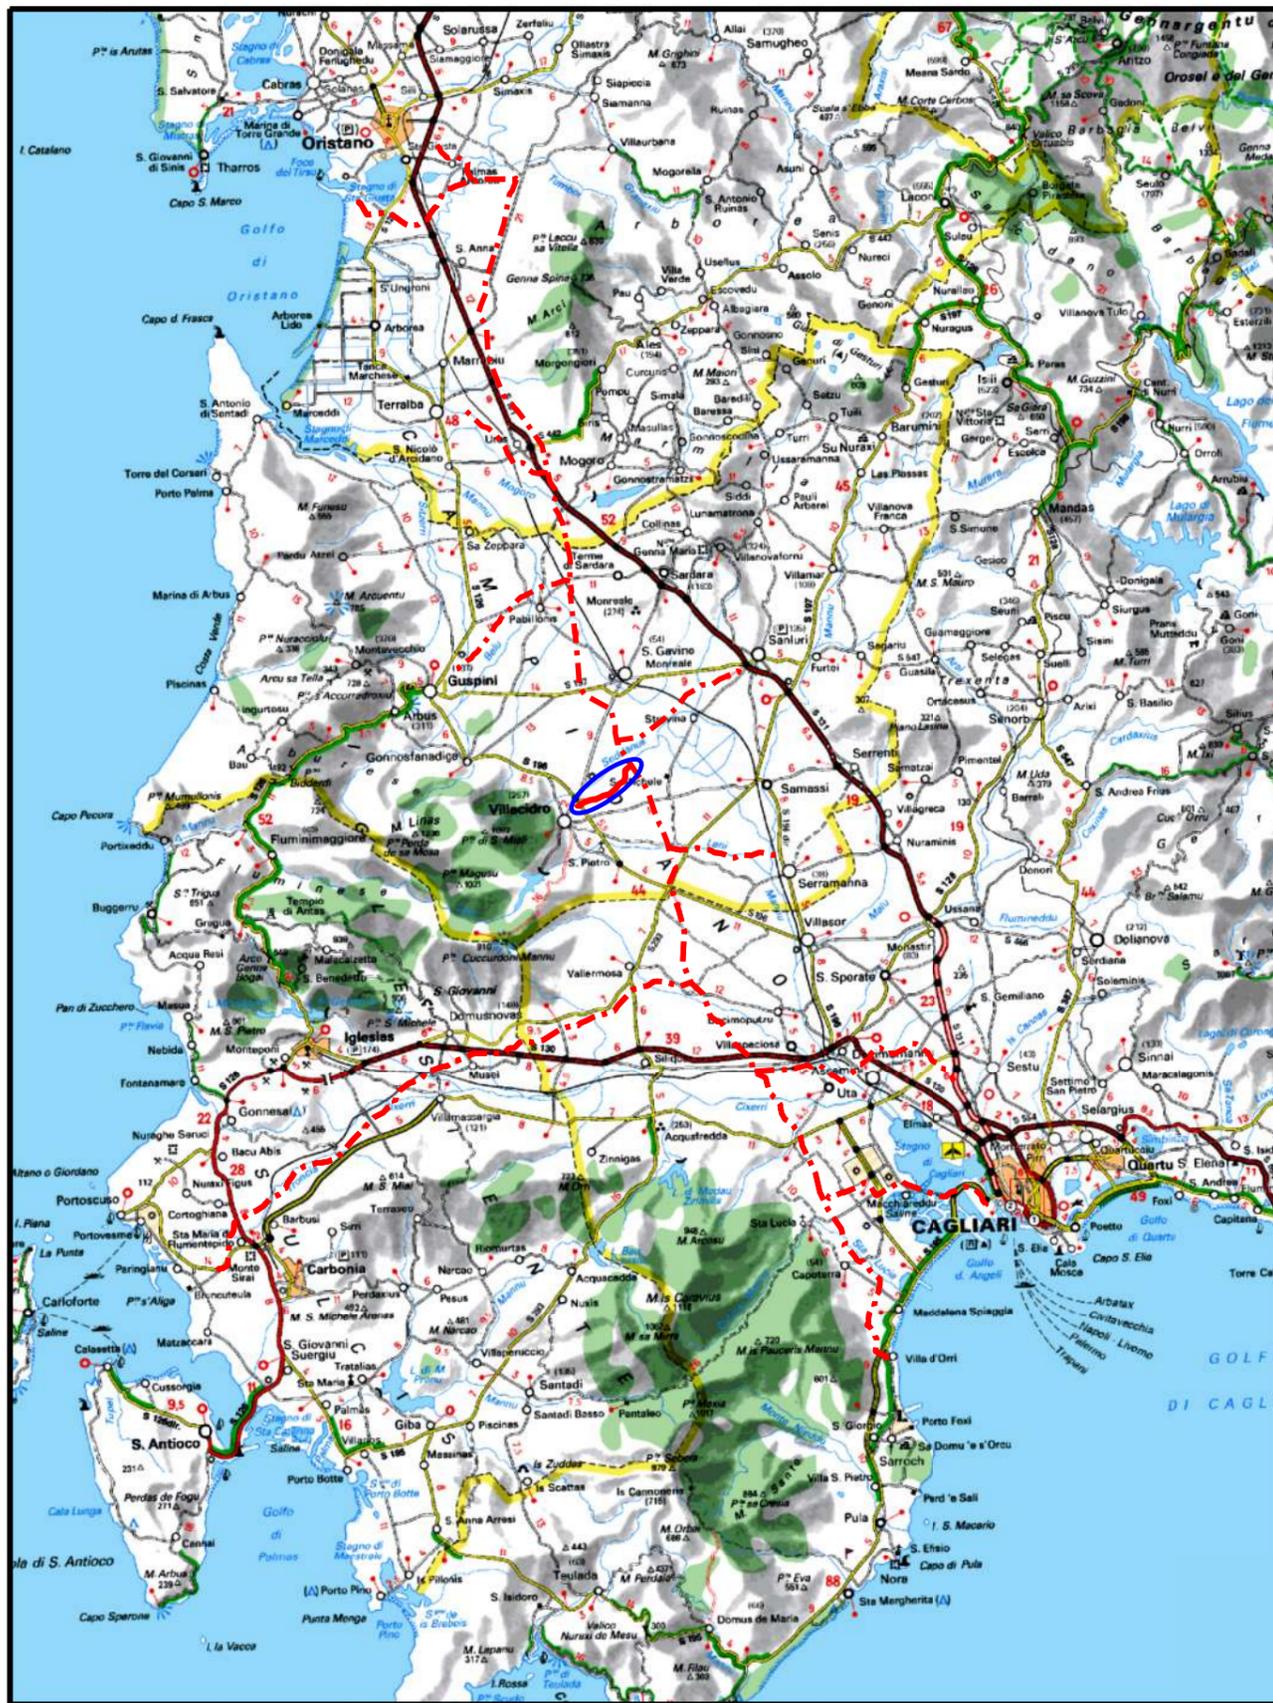

COROGRAFIA Scala 1:500.000

0	20062018	REVISIONE	T.FILANDRO	M.FORNAROLI	V.FORLIVESI O. CORDA
INDICE	DATA	REVISIONI	ELABORATO	VERIFICATO	APPROVATO
			<b>PROGETTISTA</b>  Rif TPIDL: 073670-010-DW-3252-634 TECHNIP ITALY DIREZIONE LAVORI S.p.A.		
Dis. <b>PG-TP-424</b> Fg. <b>1</b> di <b>4</b>			Comm.		
Metanodotto: METANIZZAZIONE SARDEGNA METANODOTTO DERIVAZIONE PER VILLACIDRO DN 150 (6") DP 75 bar			INDICE 0		
VARIANTI DI TRACCIATO			Scala <b>1:10000</b> Sostituisce il ..... Sostituito dal .....		


Progetto:

METANIZZAZIONE SARDEGNA  
MET.:DER. PER VILLACIDRO  
DN 150 (6") DP 75 bar  
VARIANTI DI TRACCIATO

0	2006/2018	REVISIONE	T. FILANDRO	M.FORNAROLI	V.FORLIVESTI O. CORDA	Foglio 2
INDICE	DATA	REVISIONI	ELABORATO	VERIFICATO	APPROVATO	di 4
					PG-TP-424	Scala 1:10000
					Comm.	

C.T.R. F. 547100

C.T.R. F. 547100

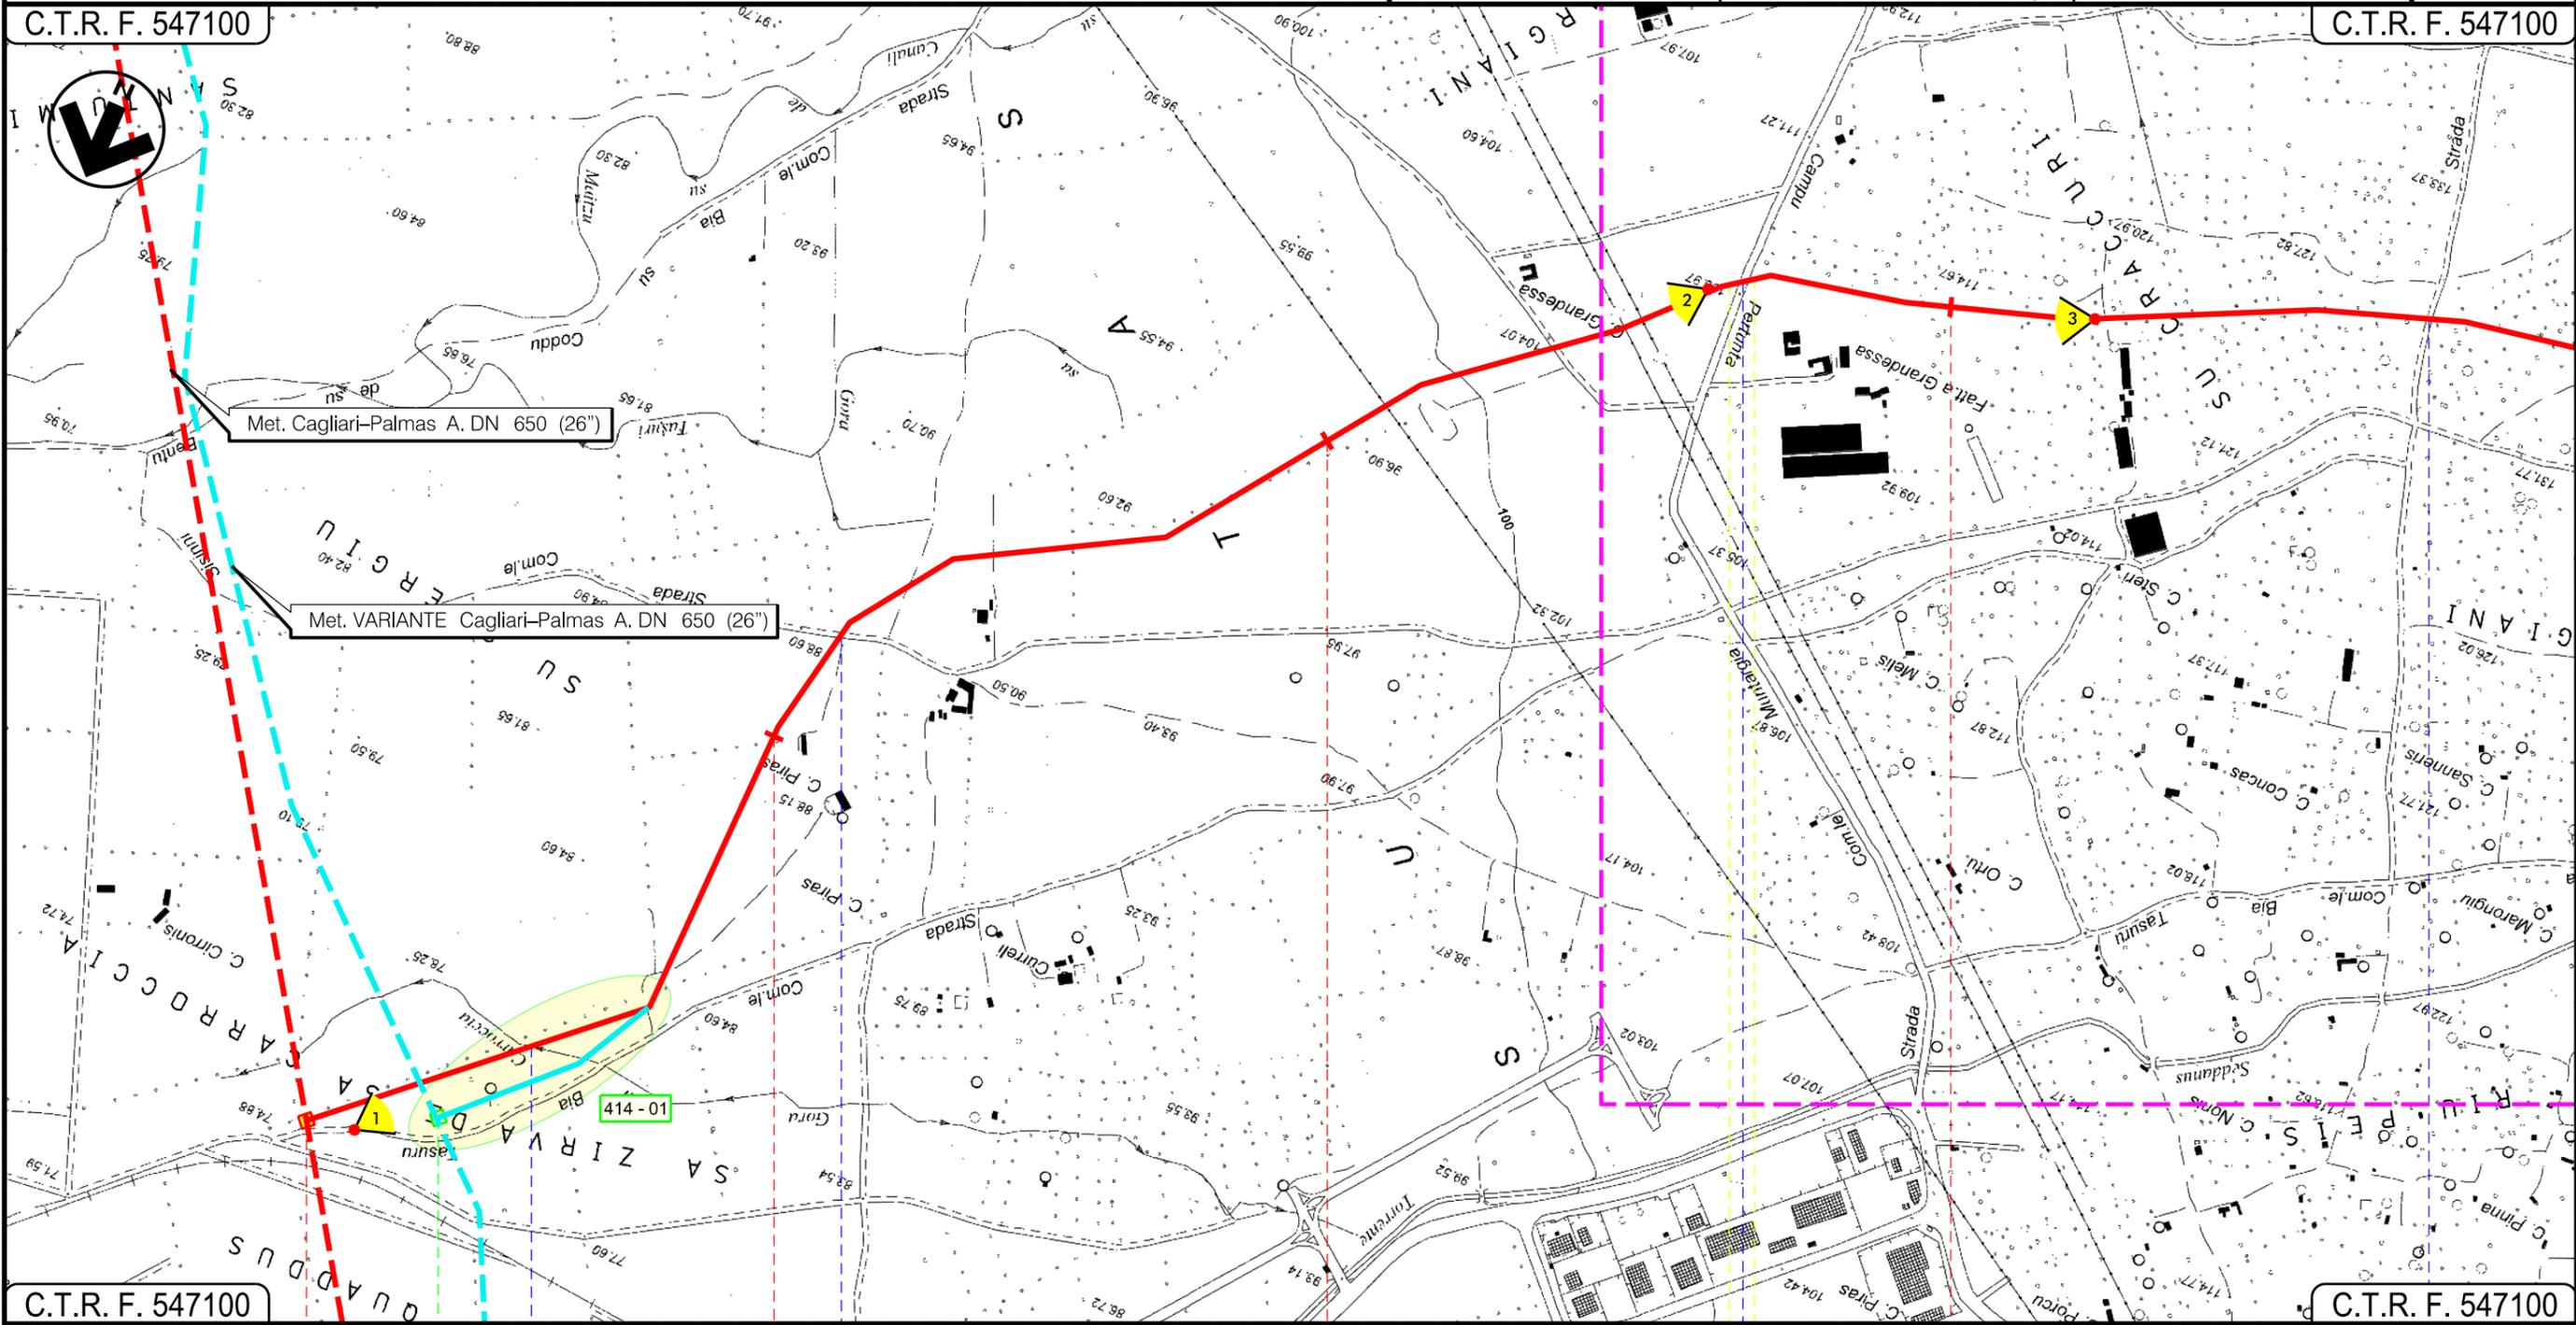

C.T.R. F. 547100

C.T.R. F. 547100

VILLACIDRO  
SUD SARDEGNA

P.I.D.I. n. 8

In prog. su Met.  
Cagliari-Palmas A.

P.I.D.I. n. 8

Gora sa Carroccia

Strada Com.le Santu Sisinni

Strada Comunale

Strada Com.le di Tresaxia

Progetto:

METANIZZAZIONE SARDEGNA

MET.:DER. PER VILLACIDRO


DN 150 (6") DP 75 bar

VARIANTI DI TRACCIATO

0	2006/2018	REVISIONE	T. FILANDRO	M.FORNAROLI	V.FORLIVESTI O. CORDA	Foglio <b>3</b> di 4
INDICE	DATA	REVISIONI	ELABORATO	VERIFICATO	APPROVATO	Scala 1:10000
				PG-TP-424		
		Rif TPIDL: 073670-010-DW-3252-634		Comm.		
		TECHNIP ITALY DIREZIONE LAVORI S.p.A.				

C.T.R. F. 547100

C.T.R. F. 547090

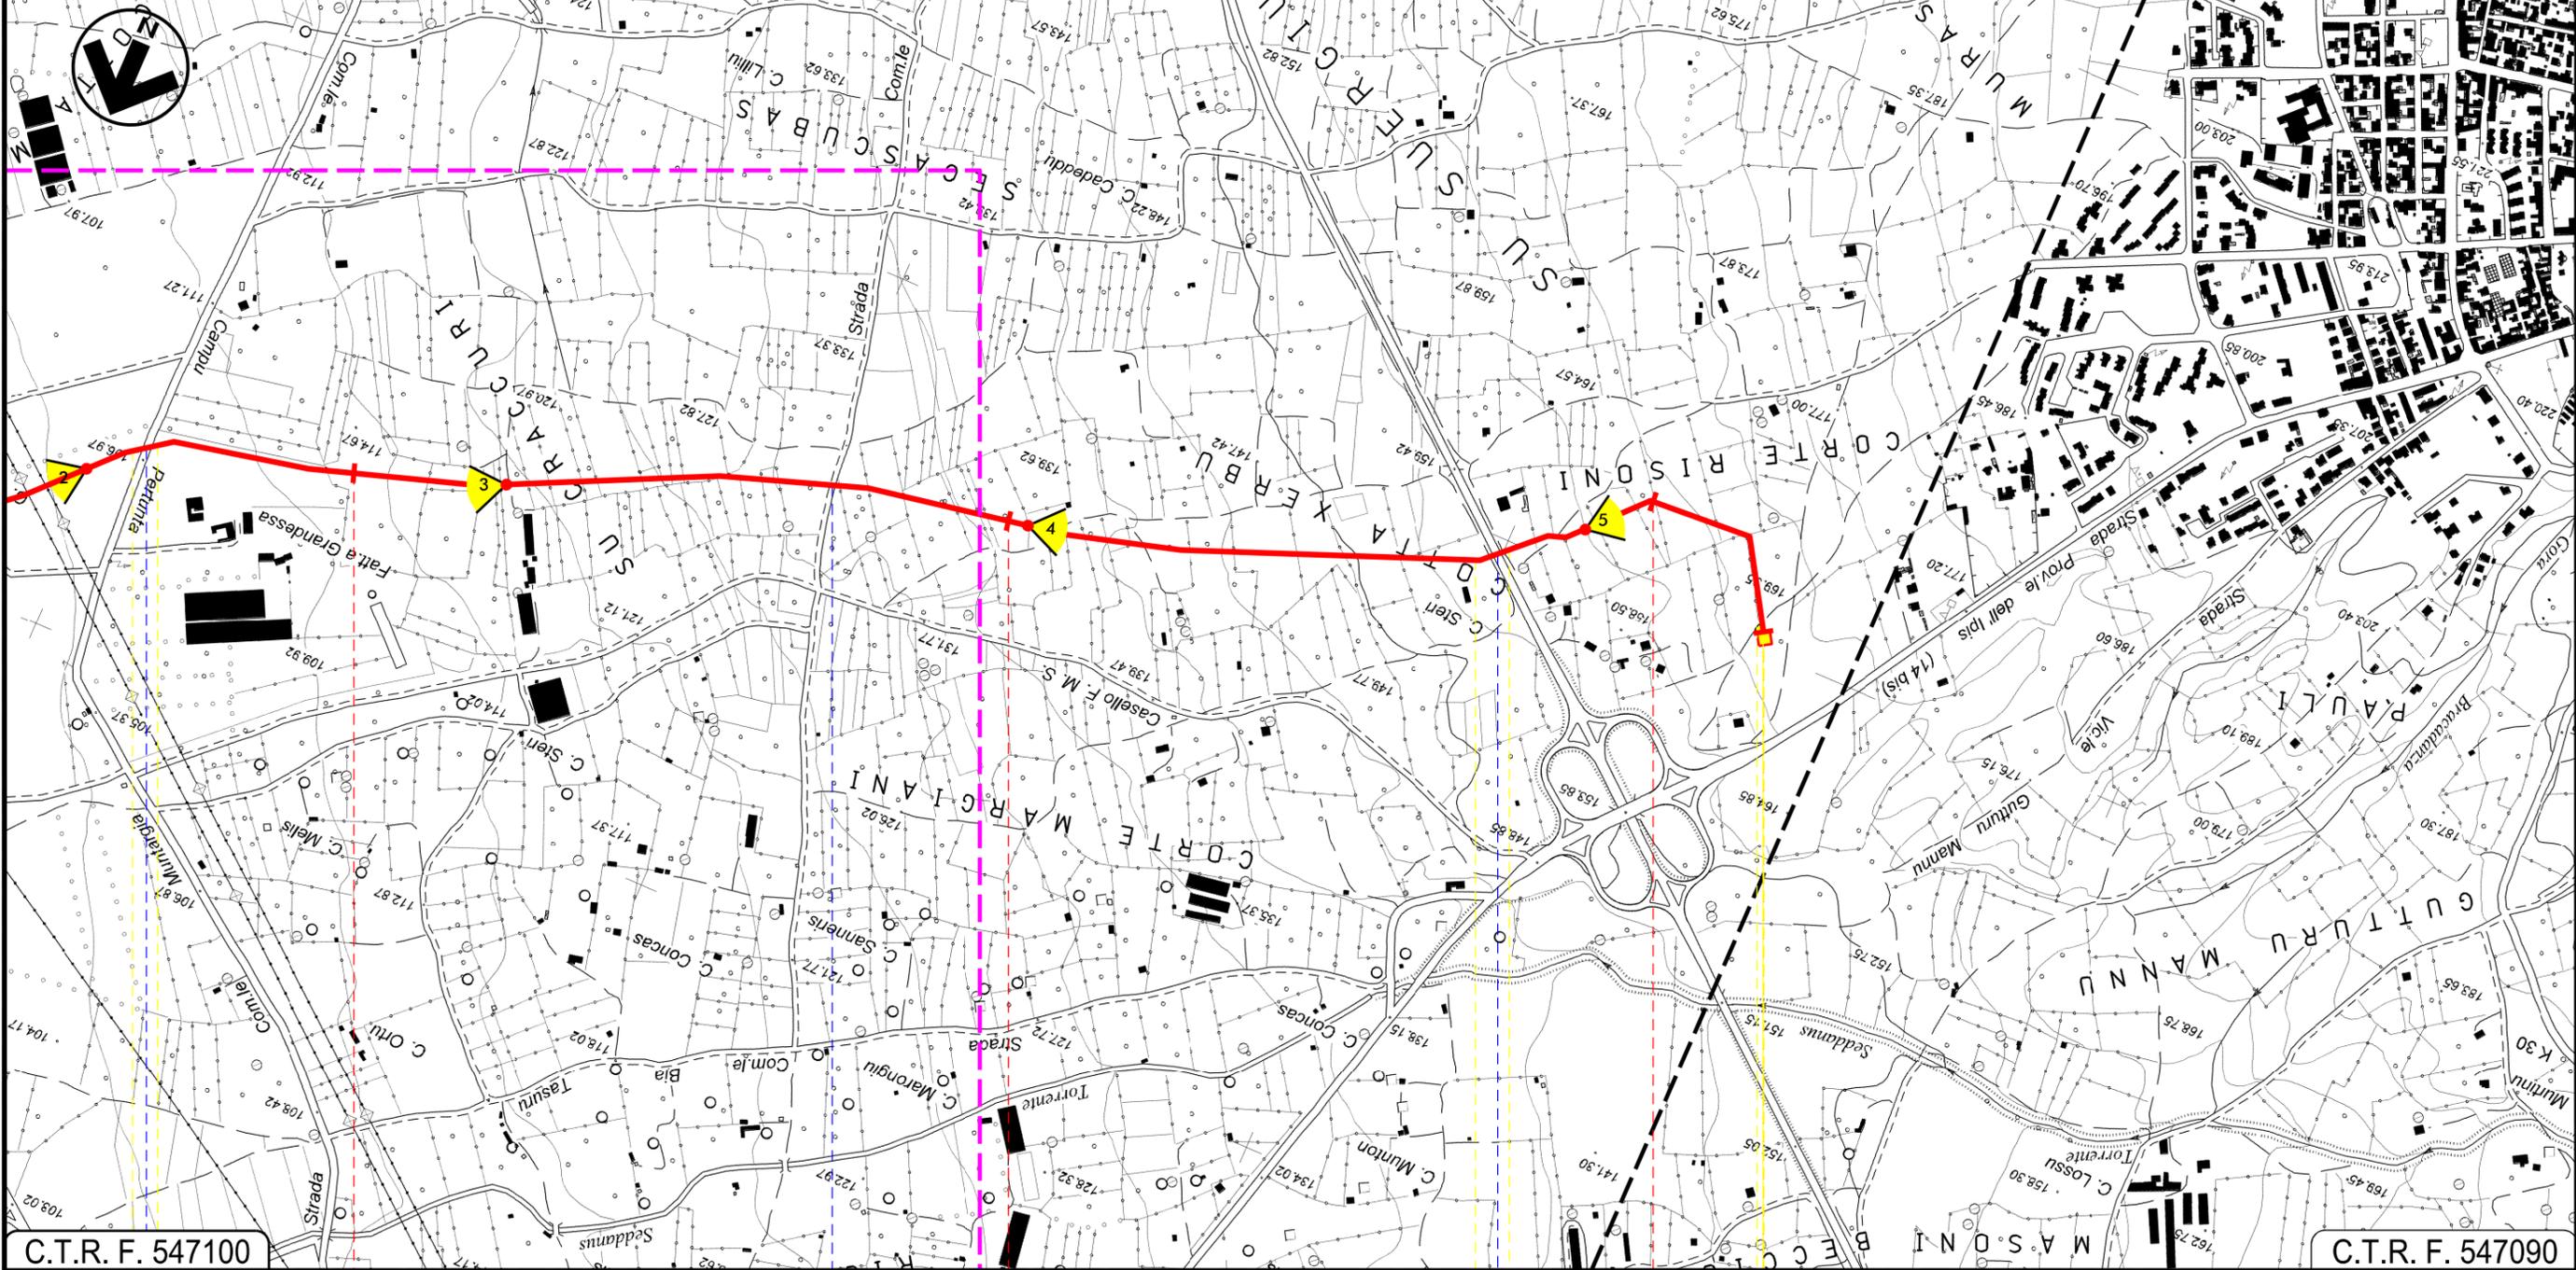

C.T.R. F. 547100

C.T.R. F. 547090

VILLACIDRO  
SUD SARDEGNA

P.I.D.I. n. 1

Strada Comunale




Strada Com.le di Tresaxia

S.S. n196

VARIANTI DI TRACCIATO

LEGENDA

SIMBOLOGIA CARTOGRAFICA

 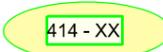 - |   |   |   |                             |
|---|---|---|-----------------------------|
|    | Metanodotto in progetto                                   |  | Variante di tracciato       |
|    | Altri metanodotti in progetto                             |  | Altre Varianti di tracciato |
|    | Gallerie, Tunnel, Mini-Microtunnel, Raise Boring e T.O.C. |  | Nuova Posizione Impianto    |
|    | Impianti di linea in progetto                             |  | Varianti di Tracciato       |
|    | Aree impianti stacco-terminale in progetto                |   |                             |
|    | Piazzola di stoccaggio tubazioni                          |   |                             |
|    | Strada di accesso all'impianto                            |   |                             |
|    | Adeguamento strade esistenti                              |   |                             |
|    | Strade di accesso provvisorio                             |   |                             |
|    | Punto di ripresa fotografico e numerazione                |   |                             |
|  | Limite sovrapposizione fogli                              |   |                             |

SIMBOLOGIA MECCANICA

- |   |  |
|---|--|
|  | Punto di intercettazione di linea (P.I.L.)                                       |
|  | Punto di intercettazione di derivazione importante (P.I.D.I.)                    |
|  | Punto di intercettazione di derivazione semplice con stacco da P.I.L. (P.I.D.S.) |
|  | Punto di intercettazione e derivazione semplice con stacco da Linea (P.I.D.S.)   |
|  | Punto di intercettazione con discaggio di allacciamento (P.I.D.A.)               |
|  | Punto predisposto per il discaggio di allacciamento (P.P.D.A.)                   |
|  | Punto di sezionamento elettrico terminale (P.S.E.T.)                             |
|  | Stazione predisposta per lancio e ricevimento PIG                                |
|  | Impianto di riduzione/regolazione della pressione                                |

Il presente disegno è di proprietà aziendale - La Società tutelera i propri diritti a termine di legge.

Progressiva chilometrica	
Comuni	
Province	
Impianti	
Attraversamenti	TIPOLOGIA ATTRAVERSATA (SS n. **, corso d'acqua, ferrovia, ecc.)
Strade - Piste	 ACCESSO IMPIANTI  ADEGUAMENTI STRADE  STRADE PROVVISORIE
Piazzole	 N. PIAZ. Pn
Fascia di lavoro	 ALLARGATA
Opere civili	 TRASVERSALI  LONGITUDINALI