


PLANIMETRIA STATO DI FATTO - TRATTO 1

SCALA 1:200

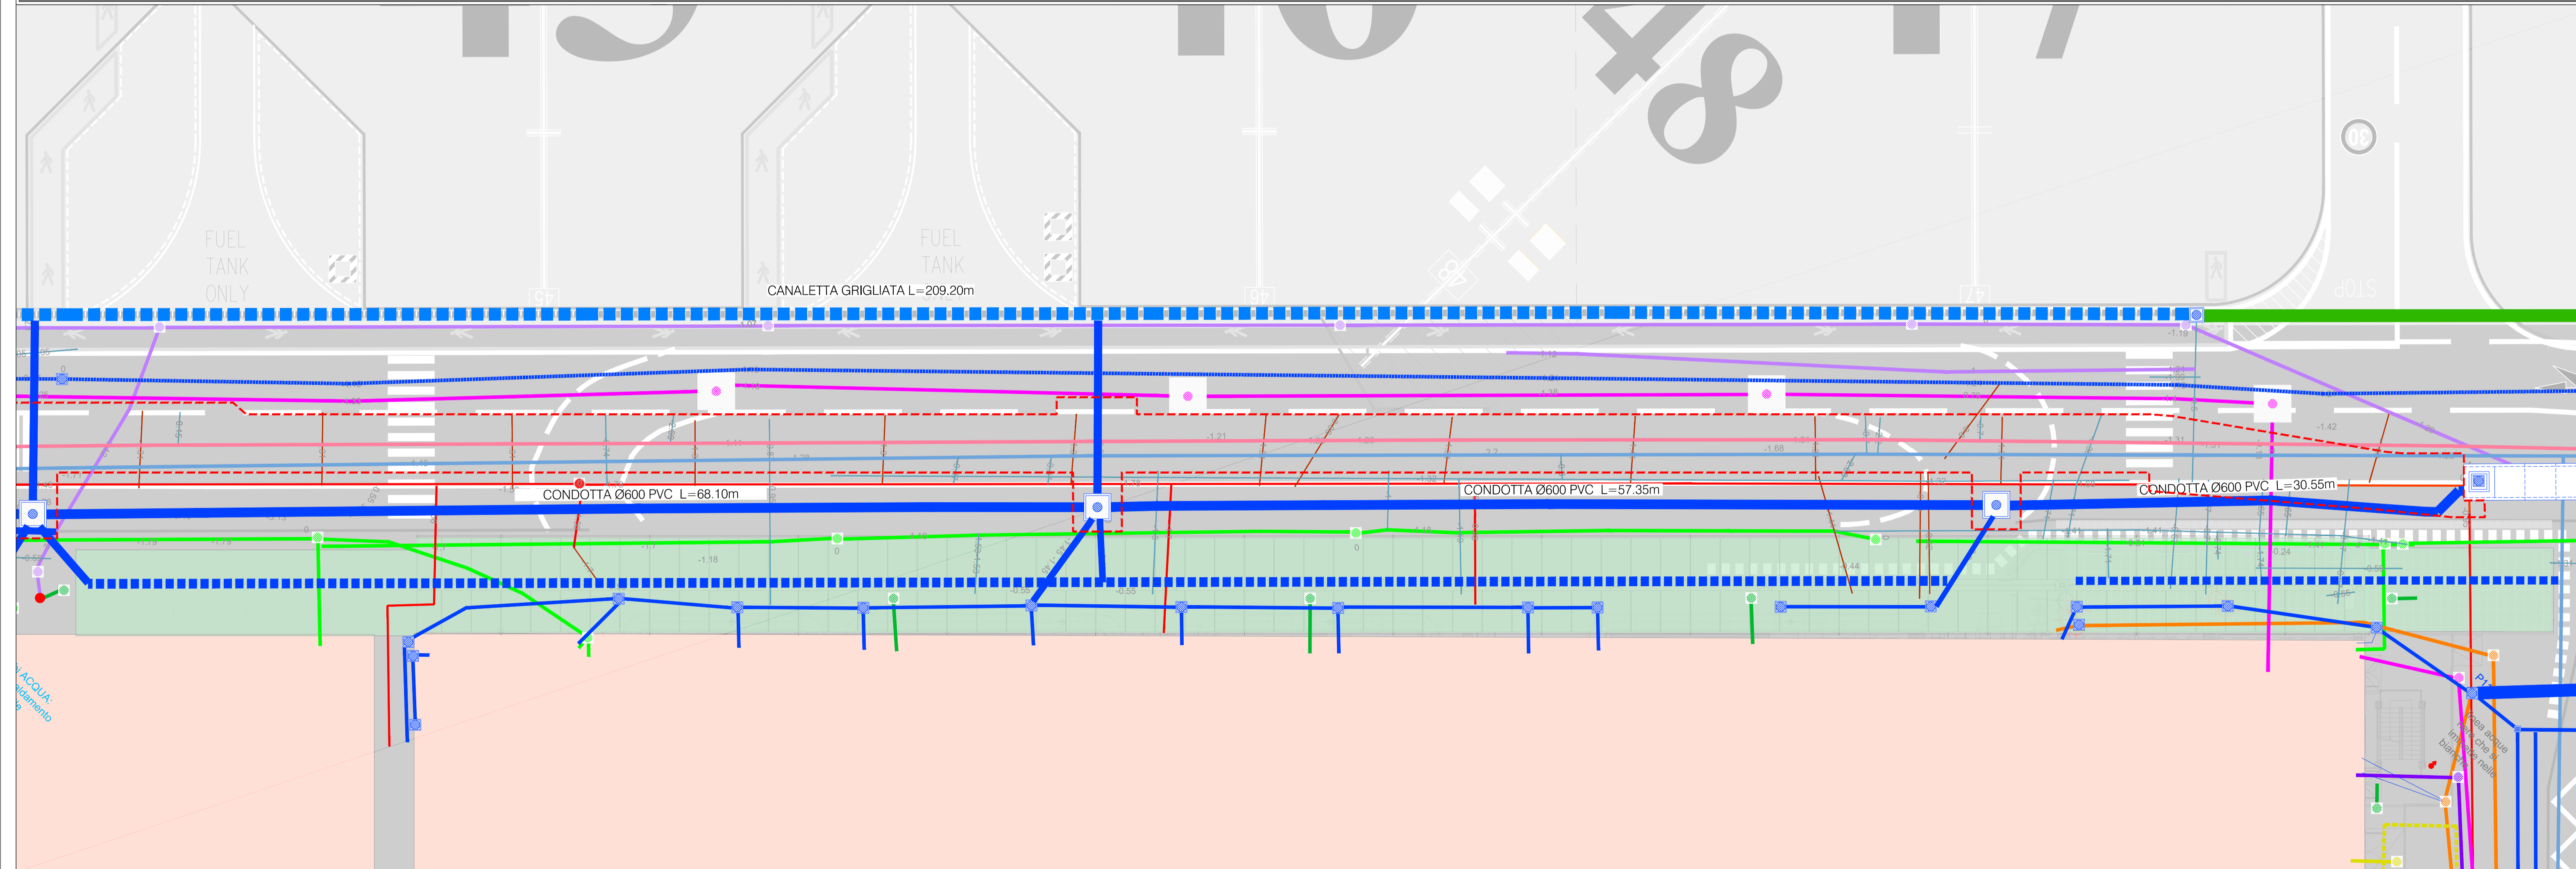

PLANIMETRIA STATO DI FATTO - TRATTO 2

SCALA 1:200

LEGENDA

- AREA DI SCAVO
- CANALETTA GRIGLIATA
- CANALETTA A FESSURA
- TORRE FARO
- ACQUE METEORICHE A GRAVITA'
- POZZETTO DI ISPEZIONE RETE ACQUE METEORICHE
- COPERTURA EDIFICIO
- PENSILINA
- PAVIMENTAZIONE RIGIDA IN CONGLOMERATO CEMENTIZIO
- PAVIMENTAZIONE FLESSIBILE
- POSSIBILI INTERFERENZE RILEVATE CON GEORADAR
- TUBAZIONI NON MEGLIO IDENTIFICATE RILEVATE CON GEORADAR
- RETE ALIMENTAZIONE TORRI FARO
- RETE DI REFRIGERAZIONE
- RETE DI FOGNATURA NERA
- RETE DATI-FIBRA-FONIA
- RETE MEDIA TENSIONE
- RETE BASSA TENSIONE
- RETE ANTINCENDIO
- LINEA ELETTRICA GENERICAMENTE

0 2 4 8 12 16 20
 SCALA 1:200

TRATTO 1 TRATTO 2

KEYPLAN

SCALA 1:2000

MINISTERO DELLE INFRASTRUTTURE E DEI TRASPORTI
 ENTE NAZIONALE AVIAZIONE CIVILE

Verona **Aeroporto**
 Garda Aeroporti

AEROPORTO "V. CATULLO" DI VERONA VILLAFRANCA

REALIZZAZIONE DELLA NUOVA DORSALE DI COLLETTAMENTO DELLE ACQUE METEORICHE DEL PIAZZALE DI SOSTA AEROMOBILI DELL'AEROPORTO VALERIO CATULLO DI VERONA - INTERVENTO FRONTE TERMINAL MP01 -

PROGETTO ESECUTIVO

ELABORATO: PLANIMETRIA STATO DI FATTO E SOTTOSERVIZI

REV.	DATA	DESCRIZIONE	REDAZIONE	VERIFICA	APPROV.	P.M.	NOME FILE
0	02/06/2018	Prima emissione	RM	CM	DT	P.M.	02_03_Planimetria stato di fatto e sottoservizi.dwg
1							FILE DI STAMPA: Tmg.cfb
2							SCALA: 1:200
3							

PROGETTISTA: Ing. Daniele Tosato

TOSATO INGEGNERIA
 via Ciardi, n° 17
 31036 - Istrana (TV)
 T. 0422 582537 - F. 0422 411754
 m. info@tosatoingegneria.com
 w. tosatoingegneria.com

Ing. Daniele Tosato

COMMITTENTE: Verona **Aeroporto** / Garda Aeroporti
 Società di gestione: Aeroporto Valerio Catullo di Verona Villafranca S.p.A.
 Accountable Manager/AD: Dott. Michele Cazzanti

PH Progettazione Infrastrutture e Sistemi/RUP Dott. Ing. Michele Adami	PH Manutenzione Infrastrutture e Sistemi Dott. Ing. Alberto Carli	PH Terminal Sig. Pierluigi Salu	PH Area Movimento Sig. Cristiano Folchi	Security Manager Sig. Giuseppe Renna
---	--	------------------------------------	--	---