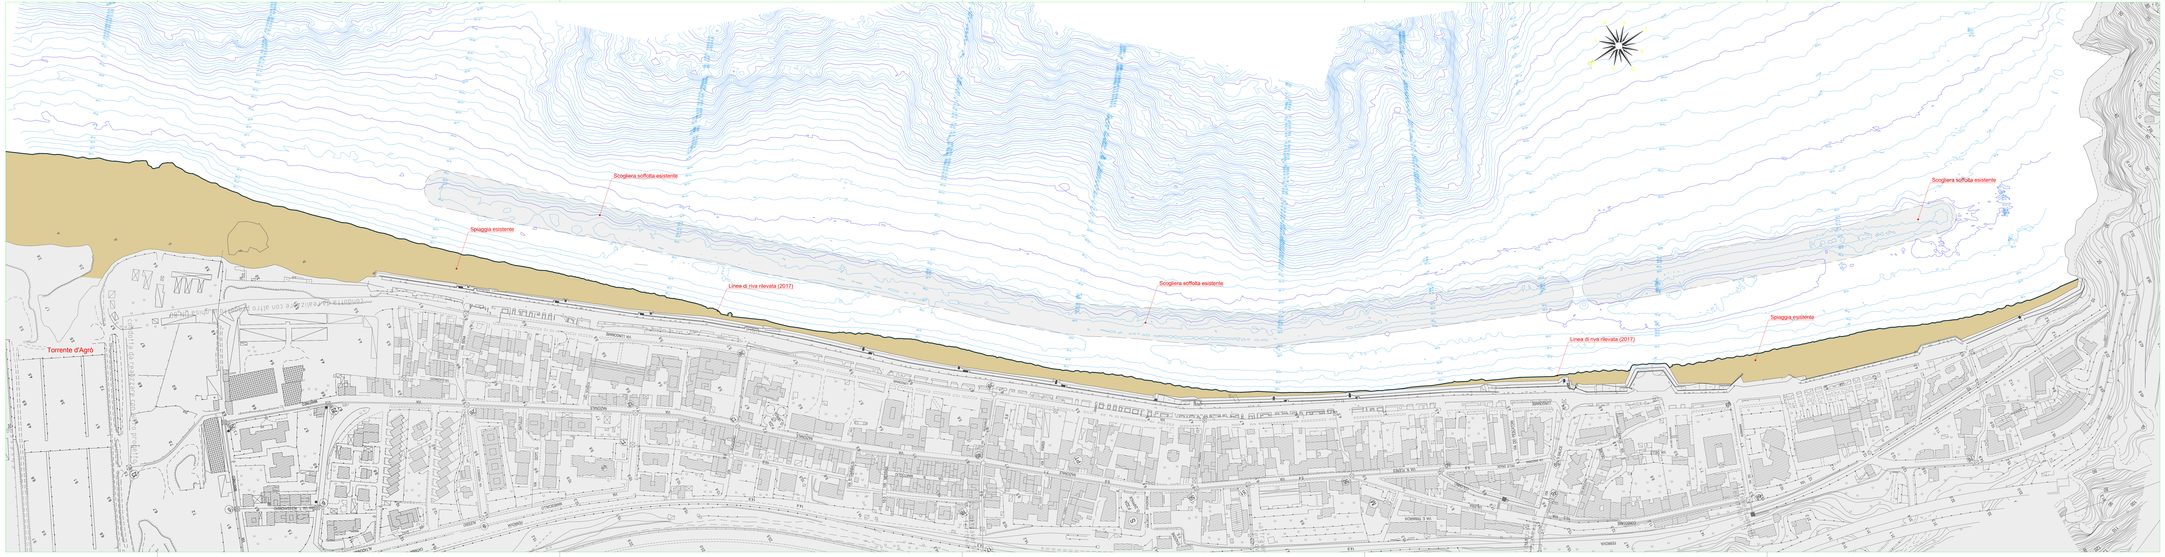
Scogliera soffolta esistente
Spiaggia esistente
Linea di riva rilevata (2017)
Scogliera soffolta esistente
Linea di riva rilevata (2017)
Spiaggia esistente
Scogliera soffolta esistente
Torrente d'Agrò
BARONI RD
CONCA
CONCA
CONCA