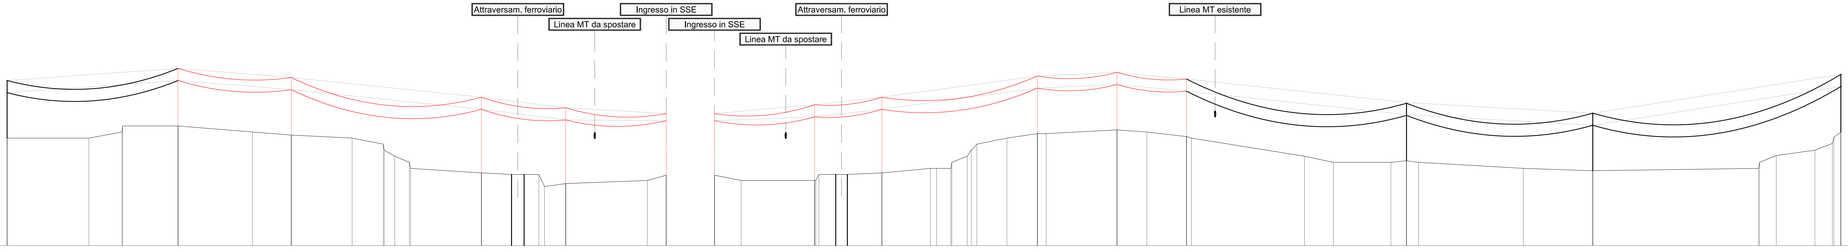

SCALA DELLE ORDINATE 1:500
SCALA DELLE ASCISSE 1:2000

Q. terreno	70,00		74,00		71,00		58,50		55,50		57,75	57,75		56,00		58,50		71,50		72,70	70,50		62,50		59,25		71,80	
Numero sostegno	153		152-1		152-2		152-3		152-4		152-5	151-5		151-4		151-3		151-2		151-1	151		150		149		148	
Numero vertice	-		V15		V25		V35		V45		V55	V5N		V4N		V3N		V2N		V1N	-		-		-		-	
Angolo deviaz.	-		44°31'		7°00-		30°00'		44°50'		-	-		41°27'		25°55'		74°58'		53°17'	-		-		-		-	
Tipo sostegno	TA 30		TA 60		TNB		TA 60		TA 60		TO	TO		TA 60		TA 60		TA 90		TA 60	TA 60		TN 8		TN 8		TN 8	
Altezza sostegno	15 m		15 m		15 m		21 m		21 m		18 m	18 m		21 m		21 m		15 m		15 m	15 m		15 m		15 m		15 m	
Campate		225,60		149,40		251,00		111,30		132,60			132,00		88,90		205,11		105,21		91,65		290,40		246,00		327,40	
Dislivello		+4,00 m		-3,00 m		-12,50 m		-3,50 m		+2,75 m			-1,75 m		+2,50 m		+13,00 m		+1,20 m		-2,20 m		-8,00 m		-3,25 m		+12,80 m	

COMMITTENTE:

RFI RETE FERROVIARIA ITALIANA
GRUPPO FERROVIE DELLO STATO ITALIANE

PROGETTAZIONE:

ITALFERR
GRUPPO FERROVIE DELLO STATO ITALIANE

DIREZIONE TECNICA
PROGETTAZIONE AREA SUD - U.O. TECNOLOGIE SUD

PROGETTO DEFINITIVO

RADDOPPIO DELLA TRATTA GIAMPILIERI - FIUMEFREDDO
Lotto 1: Fiumefreddo (i) - Taormina (i) / Letojanni

Elettrodotti AT 150 kV
Alimentazione AT della SSE di Fiumefreddo
Profilo longitudinale

SCALA : -- : --

COMMESSA	LOTTO	FASE	ENTE	TIPO DOC.	OPERA/DISCIPLINA	PROGR.	REV.
RS2S	01	D	67	FX	LP0100	001	B

Revis.	Descrizione	Redatto	Data	Verificato	Data	Approvato	Data	Autorizzato	Data
B	Aggiornamento date di approvazione	P. A. Di Franco	Giugno 2017	P. A. Di Franco	Giugno 2017	F. Cardone	Giugno 2019	IL DIRETTORE TECNICO Ing. Carlo Mauro ORDINE DEGLI INGEGNERI DI ROMA N. A 8.000	
A	Emissione Esecutiva	P. A. Di Franco	Giugno 2017	P. A. Di Franco	Giugno 2017	F. Cardone	Giugno 2017		

File: RS2S.01.D.67.FX.LP0100.001.B.dwg | n. Elab.: 2940