PLANIMETRIA DI CONFRONTO PROGETTO ORIGINARIO E MODIFICATO
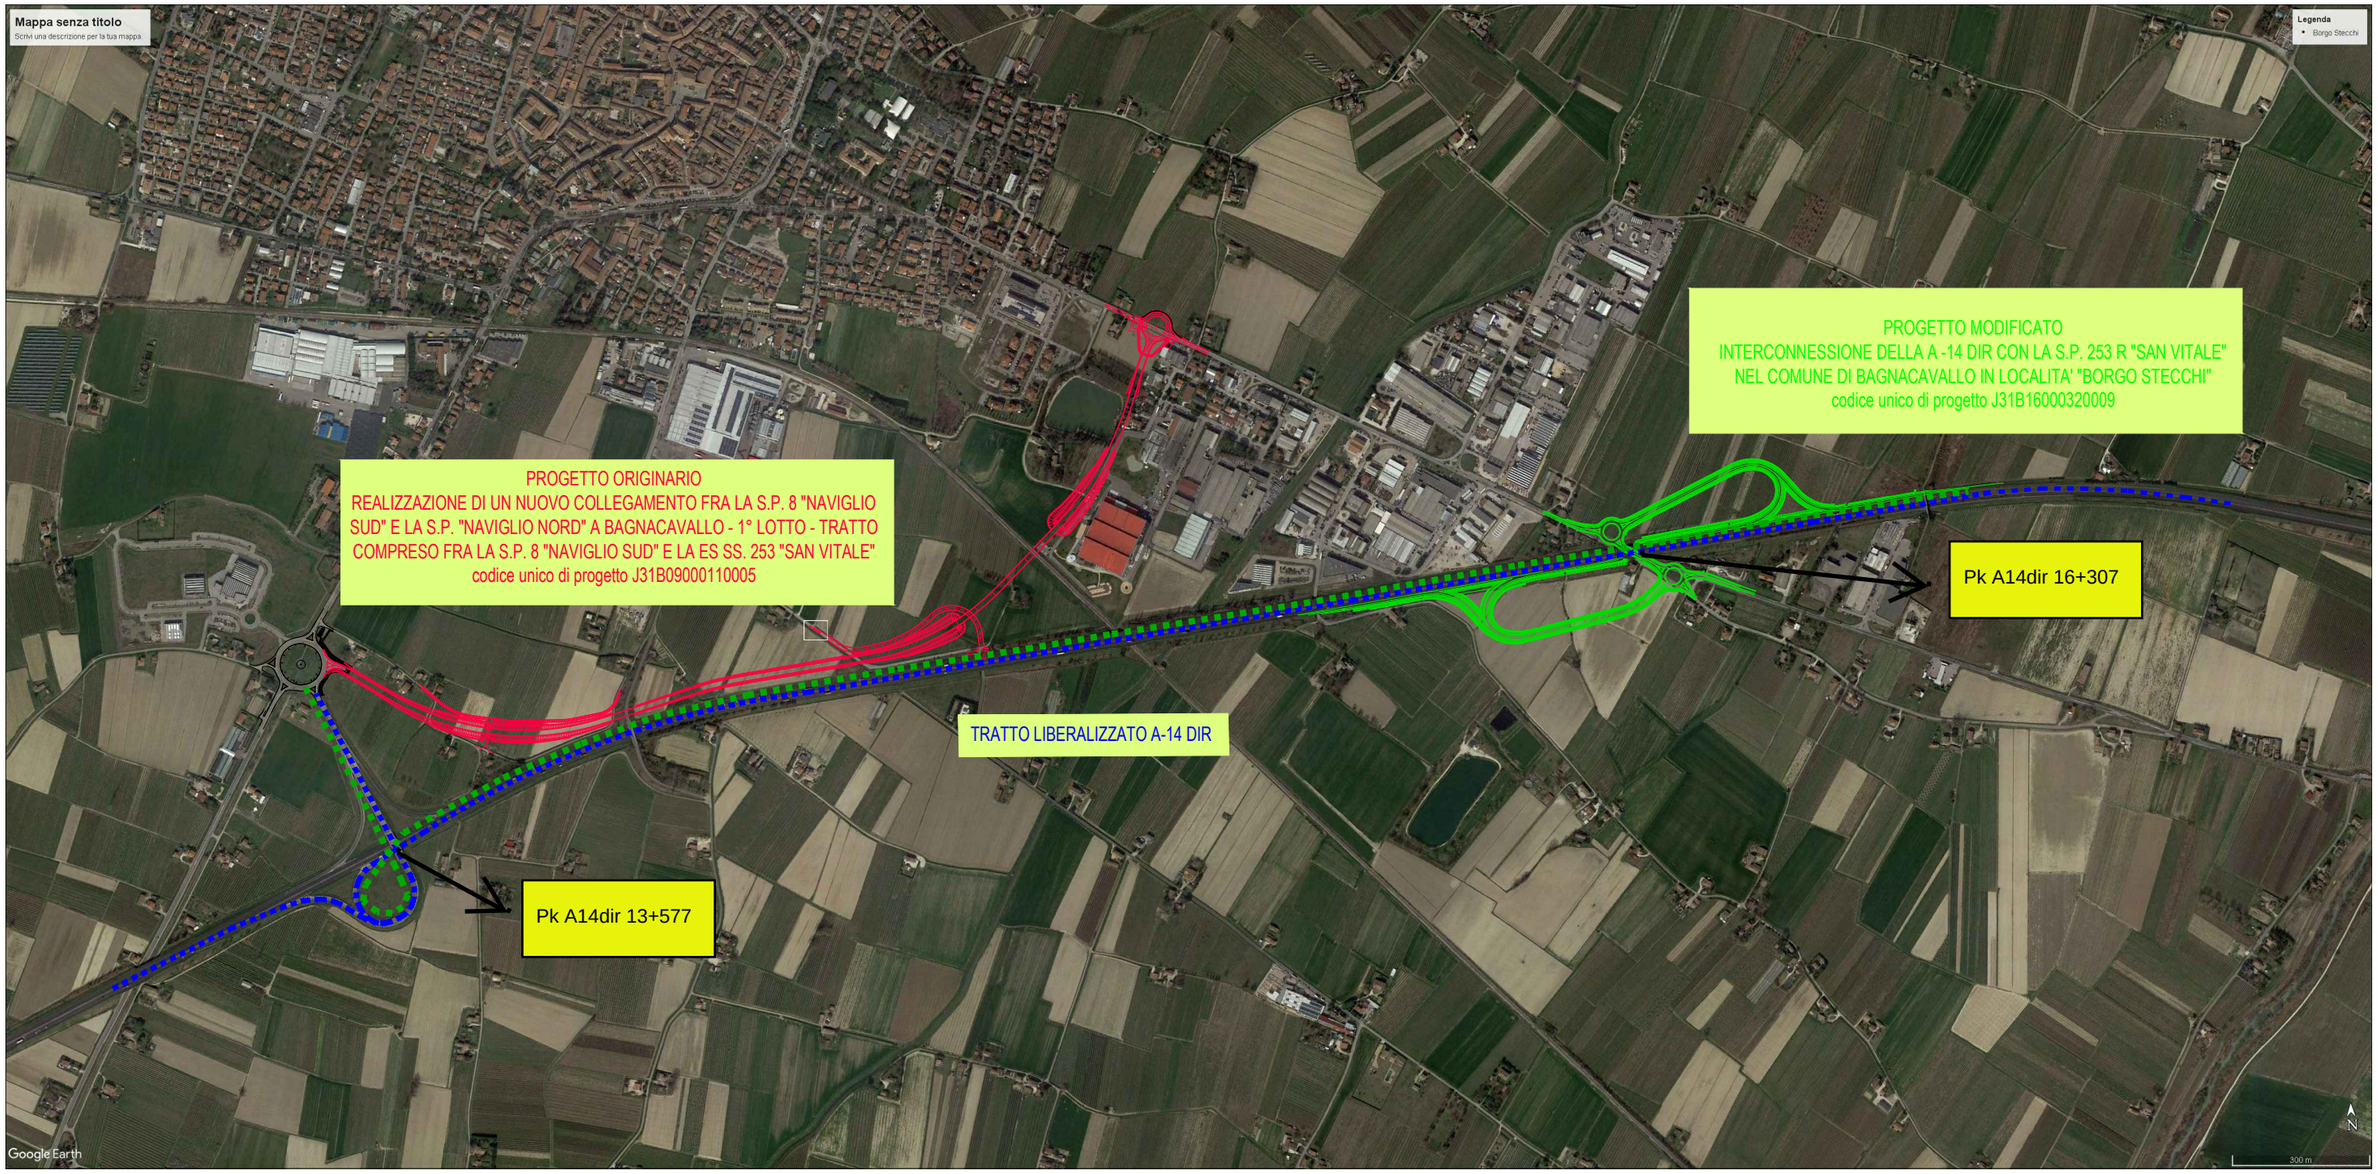
CENTRO ABITATO DI BAGNACAVALLO