


TAG NUMBER / N. ETICHETTA	33PA6001A/B/C
DESCRIPTION / DESCRIZIONE	LNG TRANSFER PUMP POMPA DI TRAVASO LNG
CAPACITY / CAPACITÀ m³/h	105
INSTALLED POWER kW kW di POTENZA INSTALLATA	45

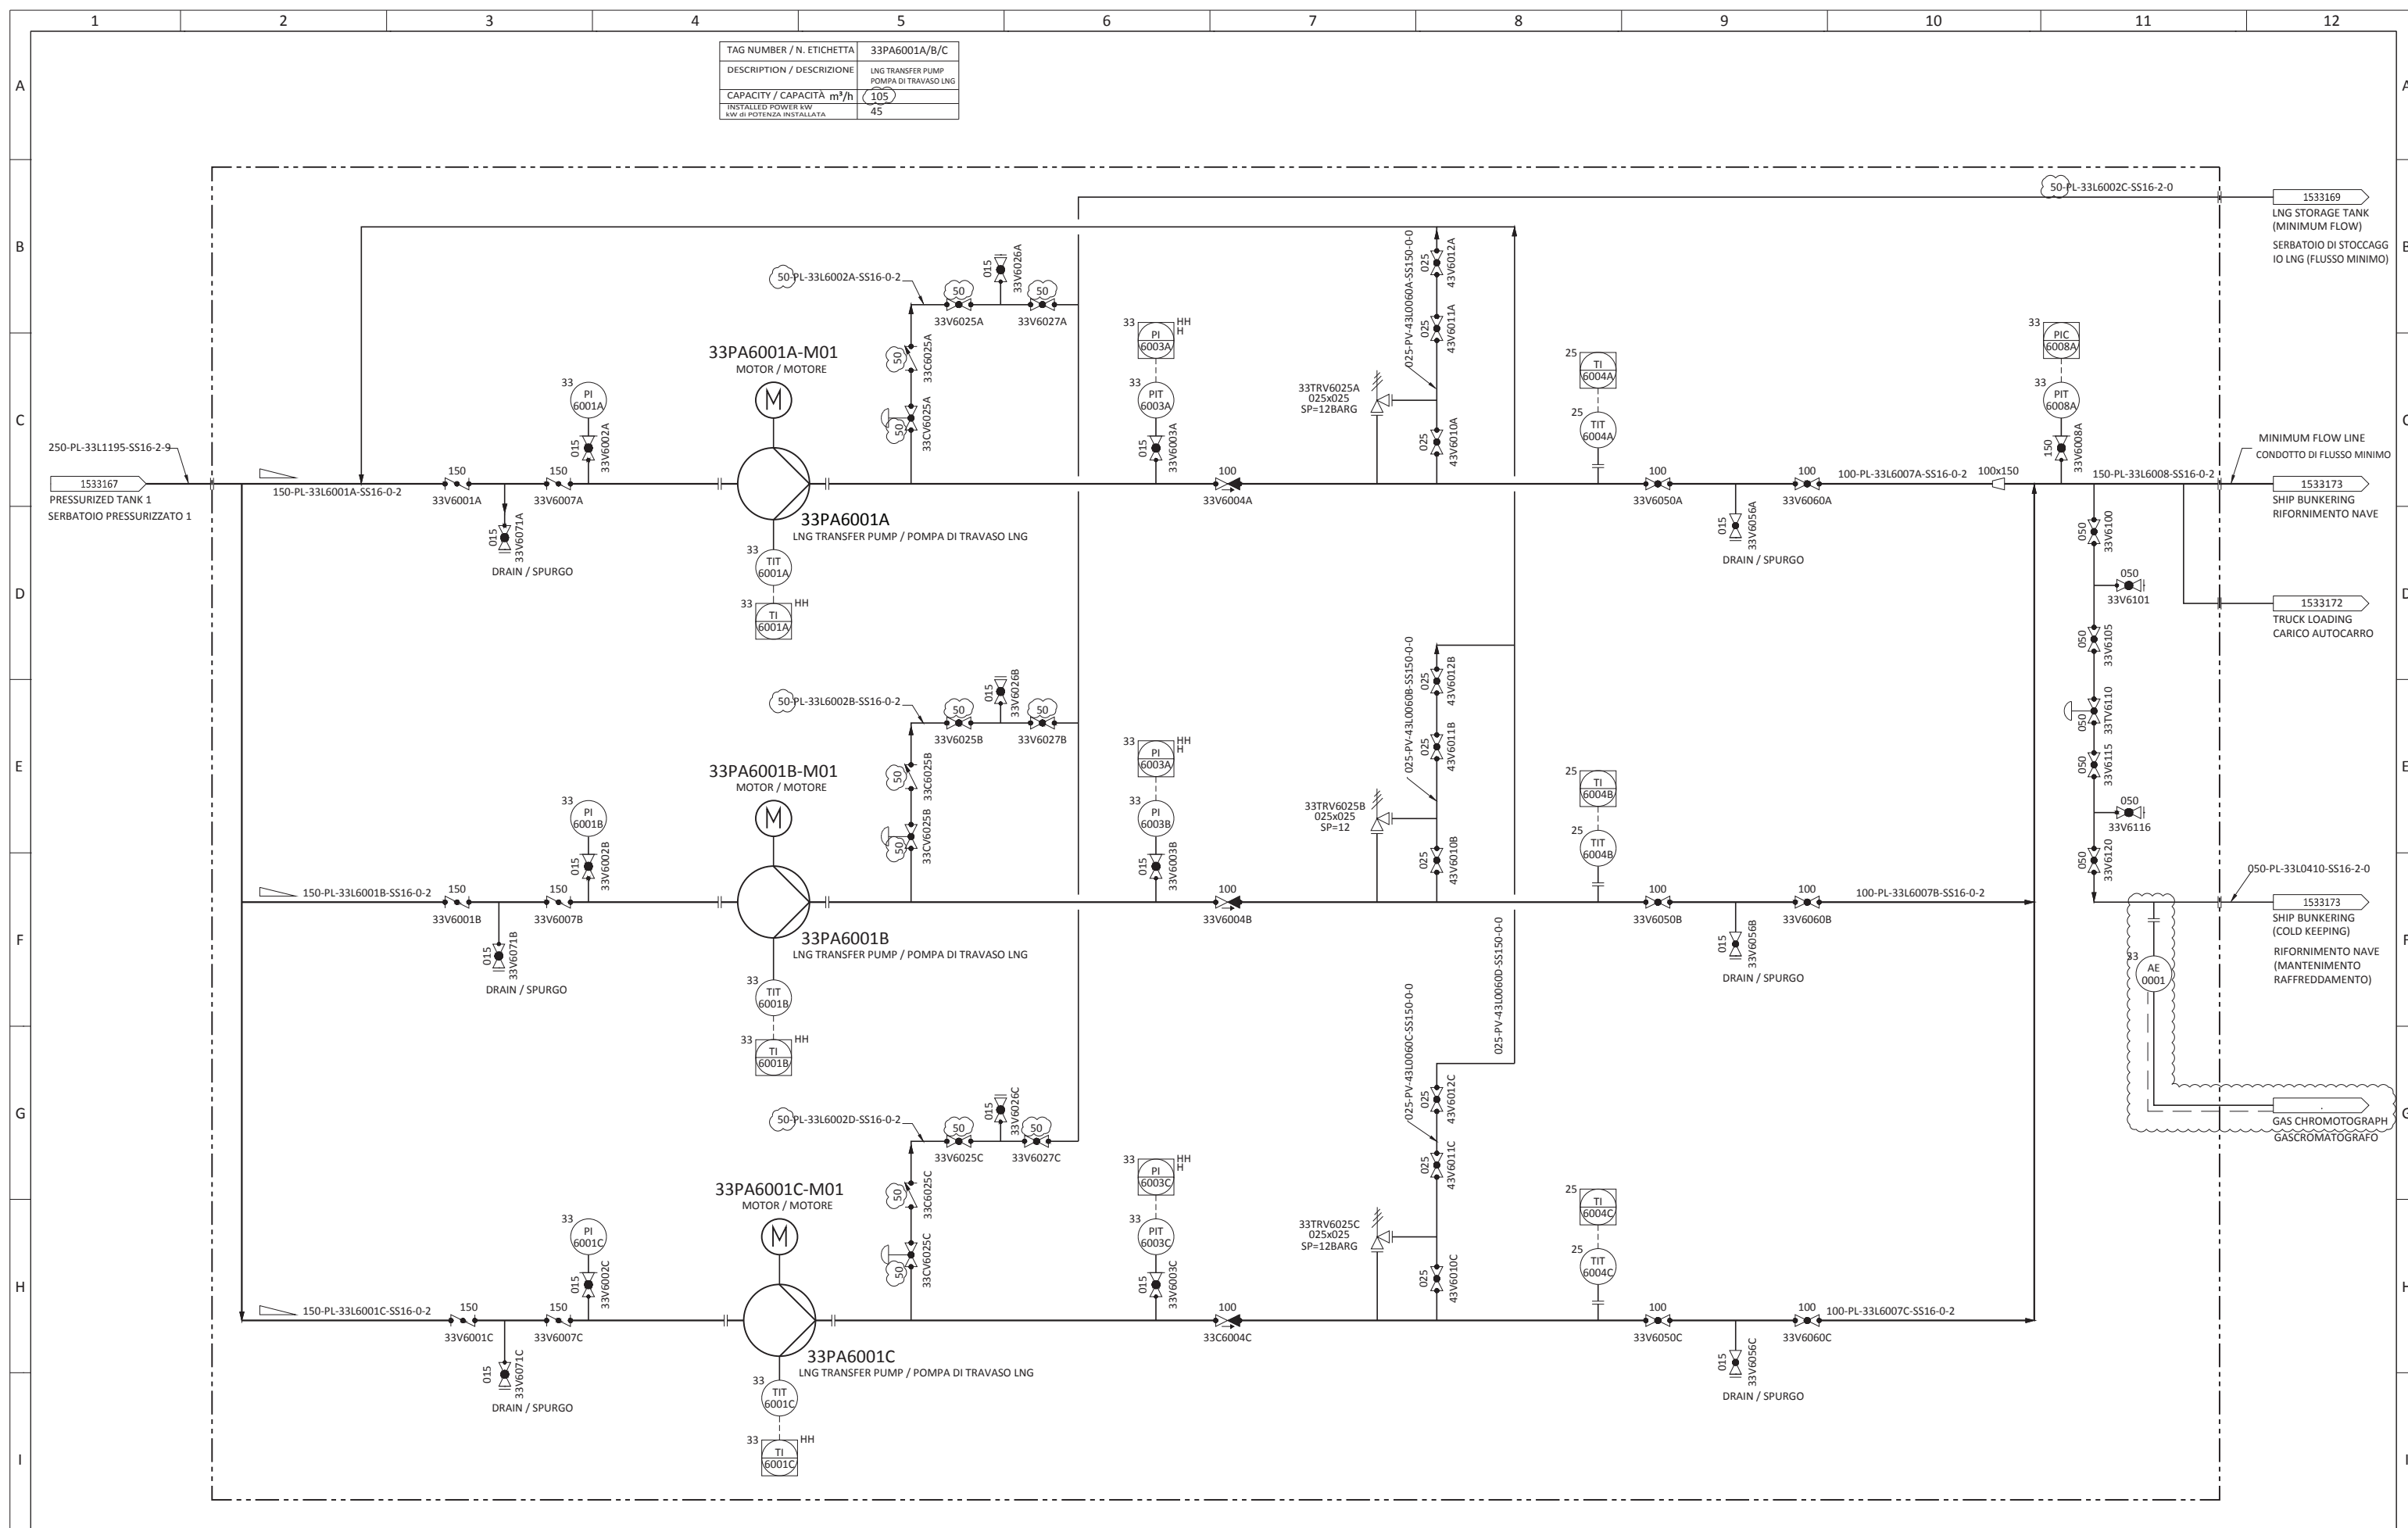

NOTES: / NOTE:



03	12.01.17	Issued for construction	RKN003	TELO06	RKN003	P&I DIAGRAM LNG TRANSFER PUMPS Oristano LNG Terminal
02	23.12.16	Emesso per informazioni	RKN003	TELO06	RKN003	
01	22.09.16	Issued after Hazop	RKN003	TELO06	RKN003	
00	26.08.16	Emesso dopo Hazop	RKN003	TELO06	RKN003	Document No.: 1533168 / N. documento: 1533168
	26.08.16	Emesso per informazioni	RKN003	TELO06	RKN003	Project No.: C202346 / N. progetto: C202346
		Motivo dell'emissione	Drawn	Checked	Approved	
			Redatto	Verificato	Approvato	

Copyright Wärtsilä Oil & Gas Systems AS. All rights reserved. By taking possession of the drawing the recipient recognizes and honours these rights. Neither the whole nor any part of this drawing may be used in any way for construction, fabrication, marketing or any other purpose nor copied in any way without the prior written consent of Wärtsilä Oil & Gas Systems AS. /
 Copyright Wärtsilä Oil & Gas Systems AS. Tutti i diritti riservati. Prendendo possesso del disegno, il destinatario riconosce e onora questi diritti. Non è possibile utilizzare questo disegno, totale o parziale, in nessun modo per la costruzione, la fabbricazione, la commercializzazione o altri scopi, né copiare in alcun modo o rendere accessibile a terzi senza il previo consenso scritto di Wärtsilä Oil & Gas Systems AS.