SEZIONE A-A

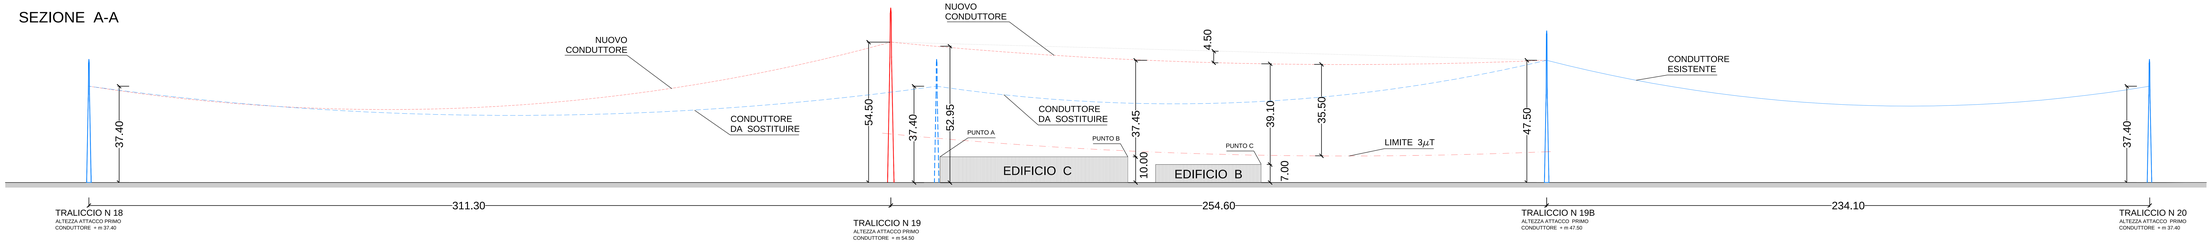

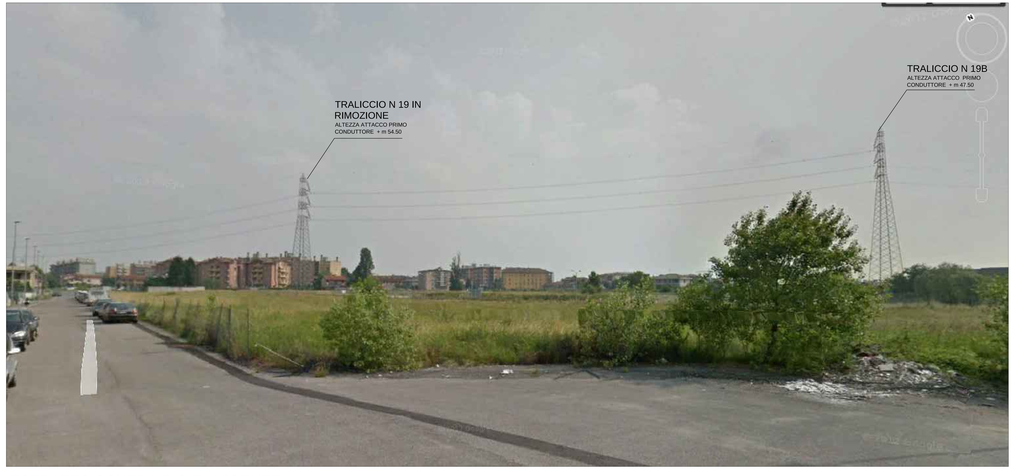

ESTRATTO SCHEDA P.G.T. VIGENTE

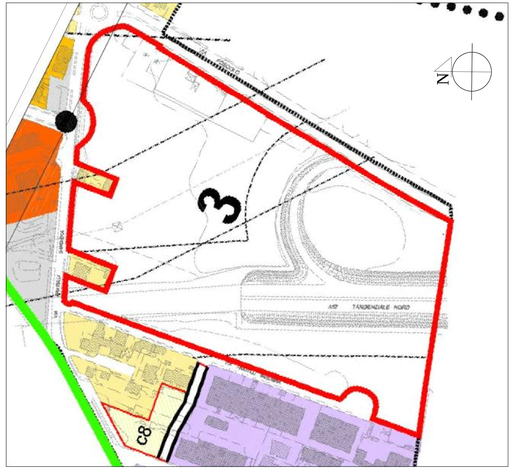

ESTRATTO SCHEDA P.G.T. VIGENTE

STUDIO ASSOCIATO DI ARCHITETTURA MATTIOTTELLO

VIA TRENTO 32 - NOVA MILSE (MI)
TEL. 0362/42180

COMUNE DI MUGGIO'

PIANO ATTUATIVO
AMBITO 3 - PORTA SUD

ALISEA srl
NORDMILANO SVILUPPO srl

11

DEFINIZIONE VINCOLO ELETTRODOTTO
SEZIONE ED ESTRATTI

scala 1/500

tone

MARZO 2017