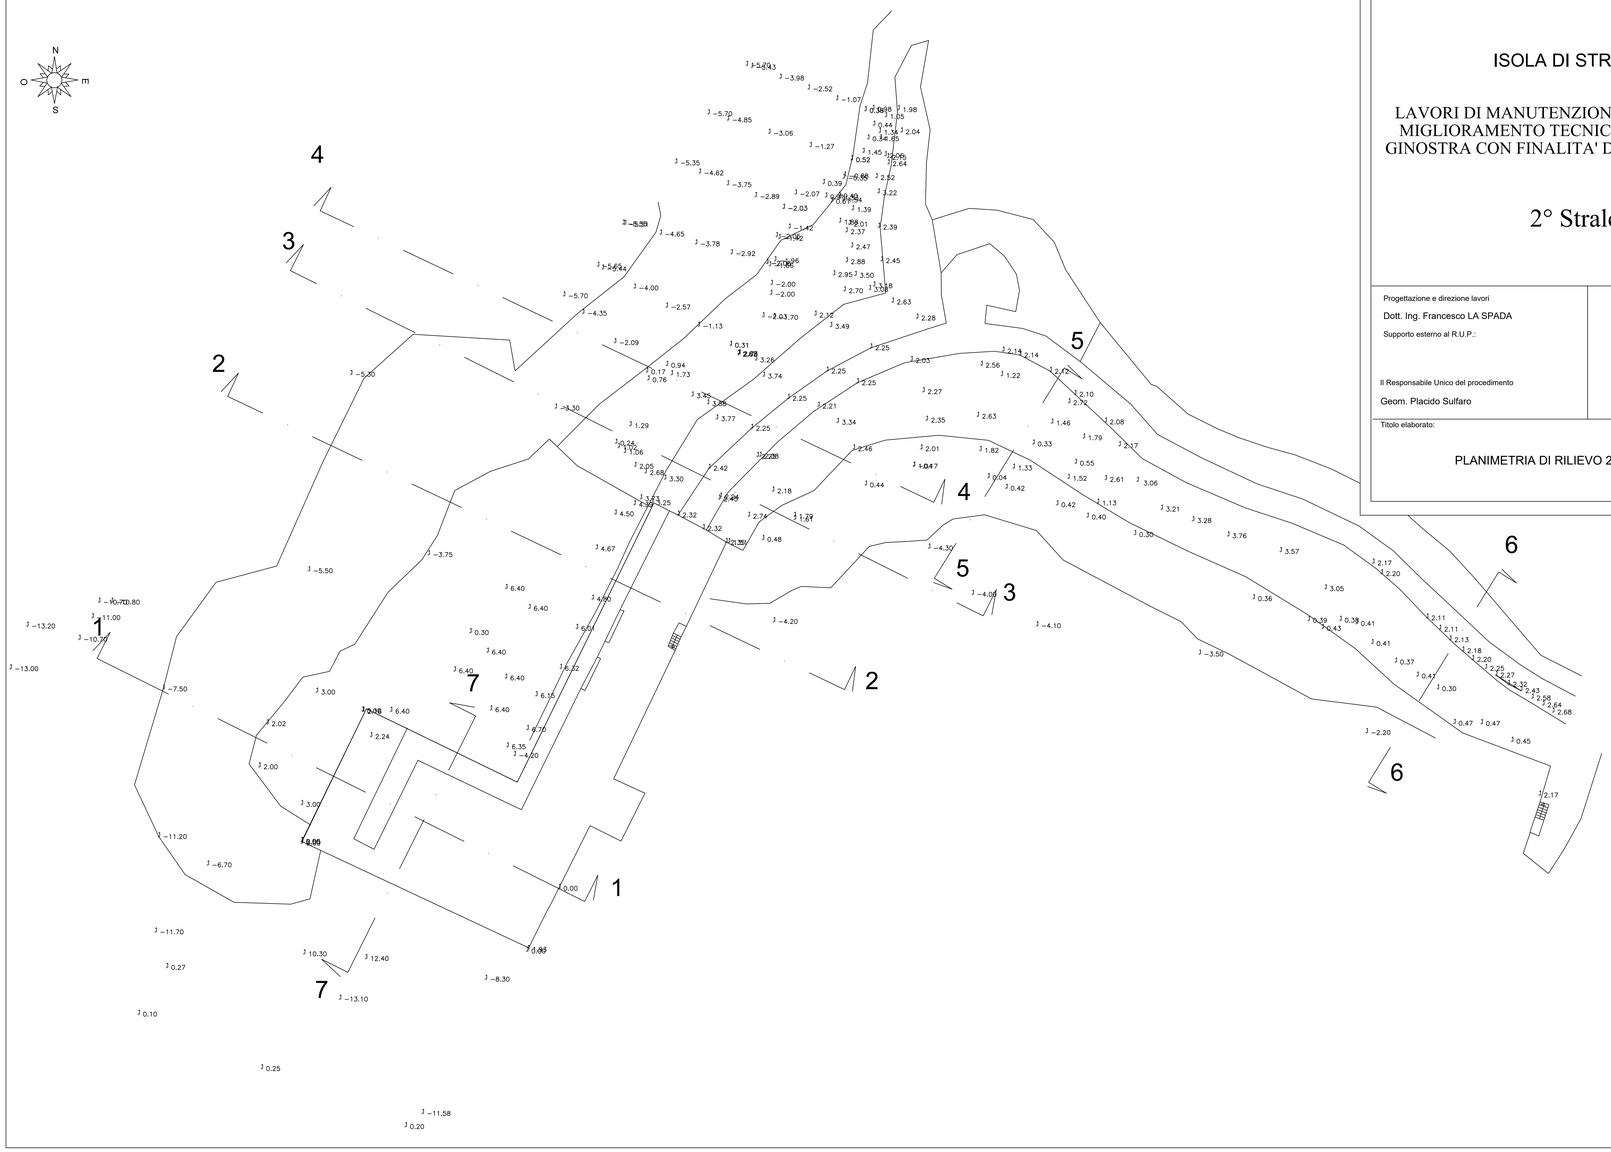


COMUNE DI LIPARI

DIPARTIMENTO DELLA PROTEZIONE CIVILE

# ISOLA DI STROMBOLI

## LAVORI DI MANUTENZIONE STRAORDINARIA E MIGLIORAMENTO TECNICO DELL'APPRODO DI GINOSTRA CON FINALITA' DI PROTEZIONE CIVILE

## 2° Stralcio

Progettazione e direzione lavori

Dott. Ing. Francesco LA SPADA

Supporto esterno al R.U.P.:

Il Responsabile Unico del procedimento

Geom. Placido Sulfaro

IL SINDACO DEL COMUNE DI LIPARI

Marco Giorgianni

Titolo elaborato:

PLANIMETRIA DI RILIEVO 2017

N. 1

scala 1: 250

Aprile 2017