
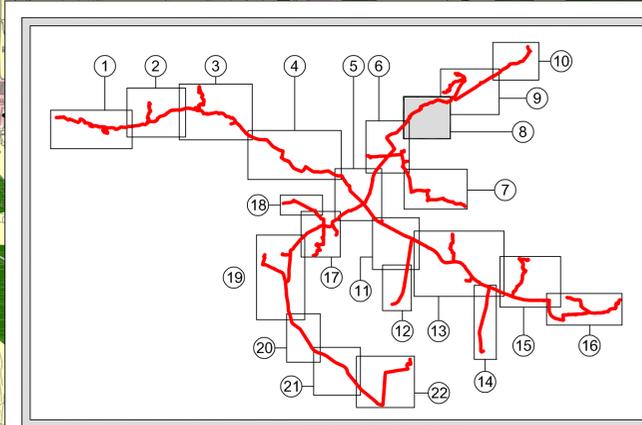


LEGENDA PRG COMUNE DI TORRE CANAVESE

- Area Residenziale di interesse storico architettonico ambientale (RCS)
 - Area Residenziale di Recupero di interesse tipologico ambientale (RR 1, 2, 3, 4, 5, 6, 7)
 - Area Residenziale di Recupero a prevalente tipologia agricola di interesse tipologico ambientale (RRta 1, 2, 3)
 - Area Residenziale di Recente formazione per le quali si considera concluso il processo di completamento (RCE 1,....., RCE 9)
 - Area Residenziale di Completamento (RC1,....., RC14)
 - Area Agricola a cornice dell'abitato di rispetto paesaggistico ambientale (AGTv 1, 2, 3)
 - Area produttiva agricola
 - Area produttiva artigianale di riordino ubicata in zona impropria (Pz1, Pz2, Pz3, Pz4)
 - Area Industriale - Artigianale- Commerciale - Distributore di carburante
 - Area Industriale - Artigianale- Commerciale interessata da insediamenti esistenti (ICA-A)
 - Area Industriale - Artigianale- Commerciale aree libere soggette a P.E.C. (ICA-B)
 - Area Industriale - Artigianale- Commerciale area a servizi (verde attrezzato- verde pubblico)
 - Area Industriale - Artigianale- Commerciale area a servizi
 - Piano per gli Insediamenti Produttivi (P.I.P.)
 - Area privata pertinenziale ad insediamenti produttivi (APP)
 - Area a Servizi Pubblici Esistenti
 - Area a Servizi Pubblici Previsti
 - Area Attrezzata per Servizi Privati (Sp1, 2, 3, 4, 5, 6)
 - Area per il campo da Golf (SP2)
 - Area per l'edificazione di costruzioni funzionali all'attività golfistica (Sp2A).
 - Area sottoposta a vincolo idrogeologico e boschivo
 - Area sottoposta a vincolo boschivo
 - Area agricola di particolare interesse naturalistico ambientale (AGvna)
 - Vincolo Idrogeologico
 - Edifici vincolati e da sottoporre a restauro e risanamento conservativo ai sensi del D.Lgs 22/01/2004 n° 42 recante il "Codice dei beni culturali e del paesaggio"
 - Nucleo isolato di interesse storico - architettonico - ambientale
 - Antichi percorsi
 - Area a deposito materiale inerte non inquinante
 - Limiti del centro abitato
- Viabilità: in ampliamento in progetto
- Fasce di rispetto: Strade esistenti Elettrodotti esistenti
- Cimitero Attrezzature tecniche acquedotto
- Laghi e Stagni privati Canali
- | | |
|---------------------------------------|---------------------------------------|
| Servizi Esistenti | Servizi Previsti |
| Scuola elementare | Attrezzature Sportive |
| Chiese ed attrezzature religiose | Verde Attrezzato |
| Maneggio | Verde Ornamentale |
| Campo golf | Pista Ciclabile e/o percorso pedonale |
| Municipio | Parcheggio |
| Ufficio Postale | Attrezzature Tecniche Acquedotto |
| Biblioteca - Centro Incontri | Parco Attrezzato |
| Spazio Attrezzato per attività comuni | Viale Alberato |
| Campo Gioco | Marcia piede |
| Attrezzature Sportive | |
| Verde Attrezzato | |
| Parcheggio | |
| Cimitero | |
| Attrezzature Tecniche Acquedotto | Edifici principali |
| Spazio per Esposizioni | Edifici secondari |
| Attività Culturali | Edifici Secondari: |
| Parco Attrezzato | Bassi fabbricati e/o Tettoie |
| Pilone Votivo | |

Fonte: Comune Torre Canavese (<http://www.torrecanavese.piemonte.it/h/index.php>)

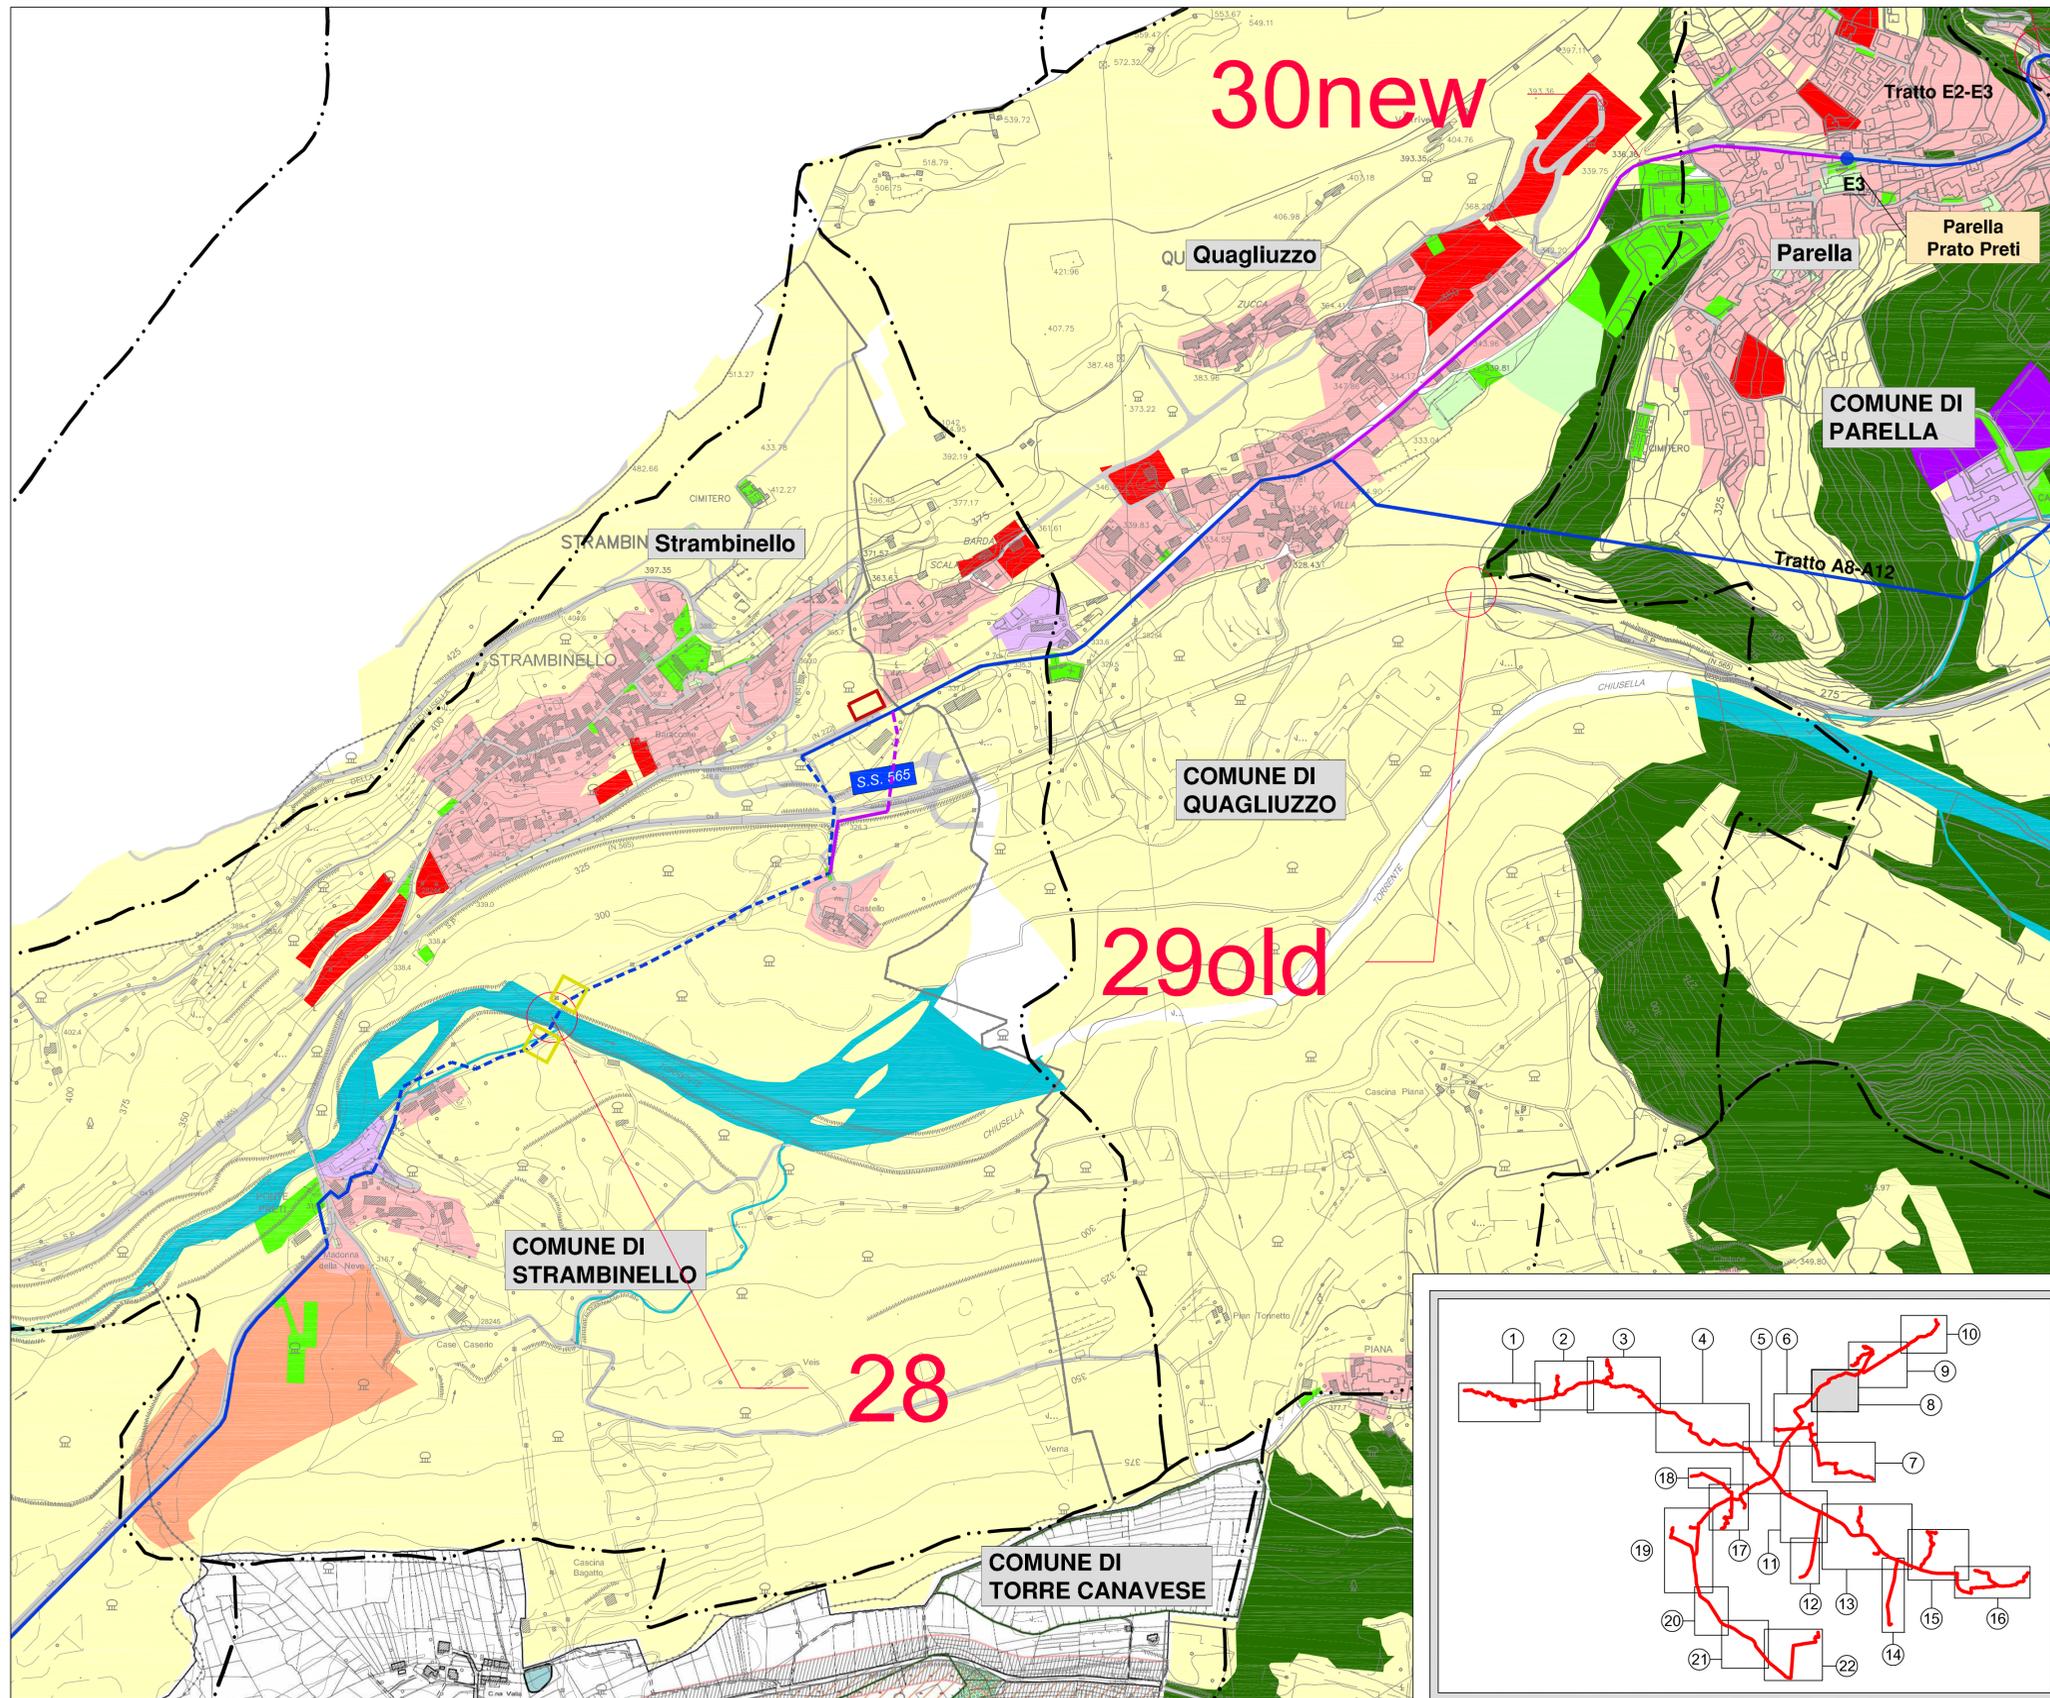

- LEGENDA**
- Tratto su strada
 - Tratto fuori strada
 - Impianti
 - Camera di manovra
 - Interferenze con il reticolo naturale
 - Interferenze con i canali irrigui
 - Tratto su strada
 - Tratto fuori strada
 - Confini comunali
 - Punto di consegna
 - Camera di manovra
 - Interferenze con il reticolo naturale
 - Interferenze con i canali irrigui
 - Potabilizzatore e nuovo attraversamento Orco
 - Trivellazioni speciali
 - Capannoni a disposizione di SMAT
 - Stoccaggio materiali

- DESTINAZIONI D'USO PREVALENTI**
- | | | | | | | |
|--------------|------------|-----------|----------------|-----------|-----------|-------------------------------|
| RESIDENZIALE | PRODUTTIVO | TERZIARIO | POLIFUNZIONALE | TURISTICO | RICETTIVO | AGRO-FORESTALE |
| | | | | | | |
| | | | | | | CONSOLIDATO E/O COMPLETAMENTO |
| | | | | | | NUOVO IMPIANTO |
| | | | | | | INDIFFERENZIATO |
| | | | | | | PREGIO AMBIENTALE |
| | | | | | | VINCOLATO |

- ATTREZZATURE PUBBLICHE E DI USO PUBBLICO**
- | | | | |
|--------------------|-------------------------------|-------------------------|-----------|
| Interesse comunale | ALLA PERSONA E ALLE ATTIVITA' | Interesse sovracomunale | |
| | VERDE/SPORT/PARCHEGGI | | |
| Corpo idrico | | | Viabilità |

Fonte: Mosaicatura dei PRG della Città Metropolitana di Torino (<http://www.cittametropolitana.torino.it/cms/sit-cartografico/politiche-trasformaz-territ/mosaicatura-prg/ante-dinamico>)



PROG. N° 3199 PROGETTO PRELIMINARE



REALIZZAZIONE ACQUEDOTTO DELLA VALLE ORCO

STUDIO PRELIMINARE AMBIENTALE
 Verifica di assoggettabilità a VIA ai sensi dell'art. 19, D.Lgs 152/2006 e s.m.i.

INQUADRAMENTO DEL PROGETTO NELLA PIANIFICAZIONE COMUNALE
 TAVOLA 08 DI 22
 Scala 1:5.000

Società Metropolitana Acque Torino S.p.A.
 Sede legale: Corso XI Febbraio, 14 - 10152 Torino TO I
 tel. +39 011 4645.111 - fax. +39 011 4365.575
 E-mail: info@smatorino.it Sito web: www.smatorino.it

Il Direttore Generale
Dr. Ing. Marco Agri

3					documento n°:
2					02-04
1					
0	Emissione	Luglio 2018	OCCHI	VENTURA	
REV.	DESCRIZIONE	DATA	REDAZIONE	VERIFICA	APPROVAZIONE



file: VORC-SPA-02_04.dwg documento

senza autorizzazione il presente documento non può essere riprodotto o usato.