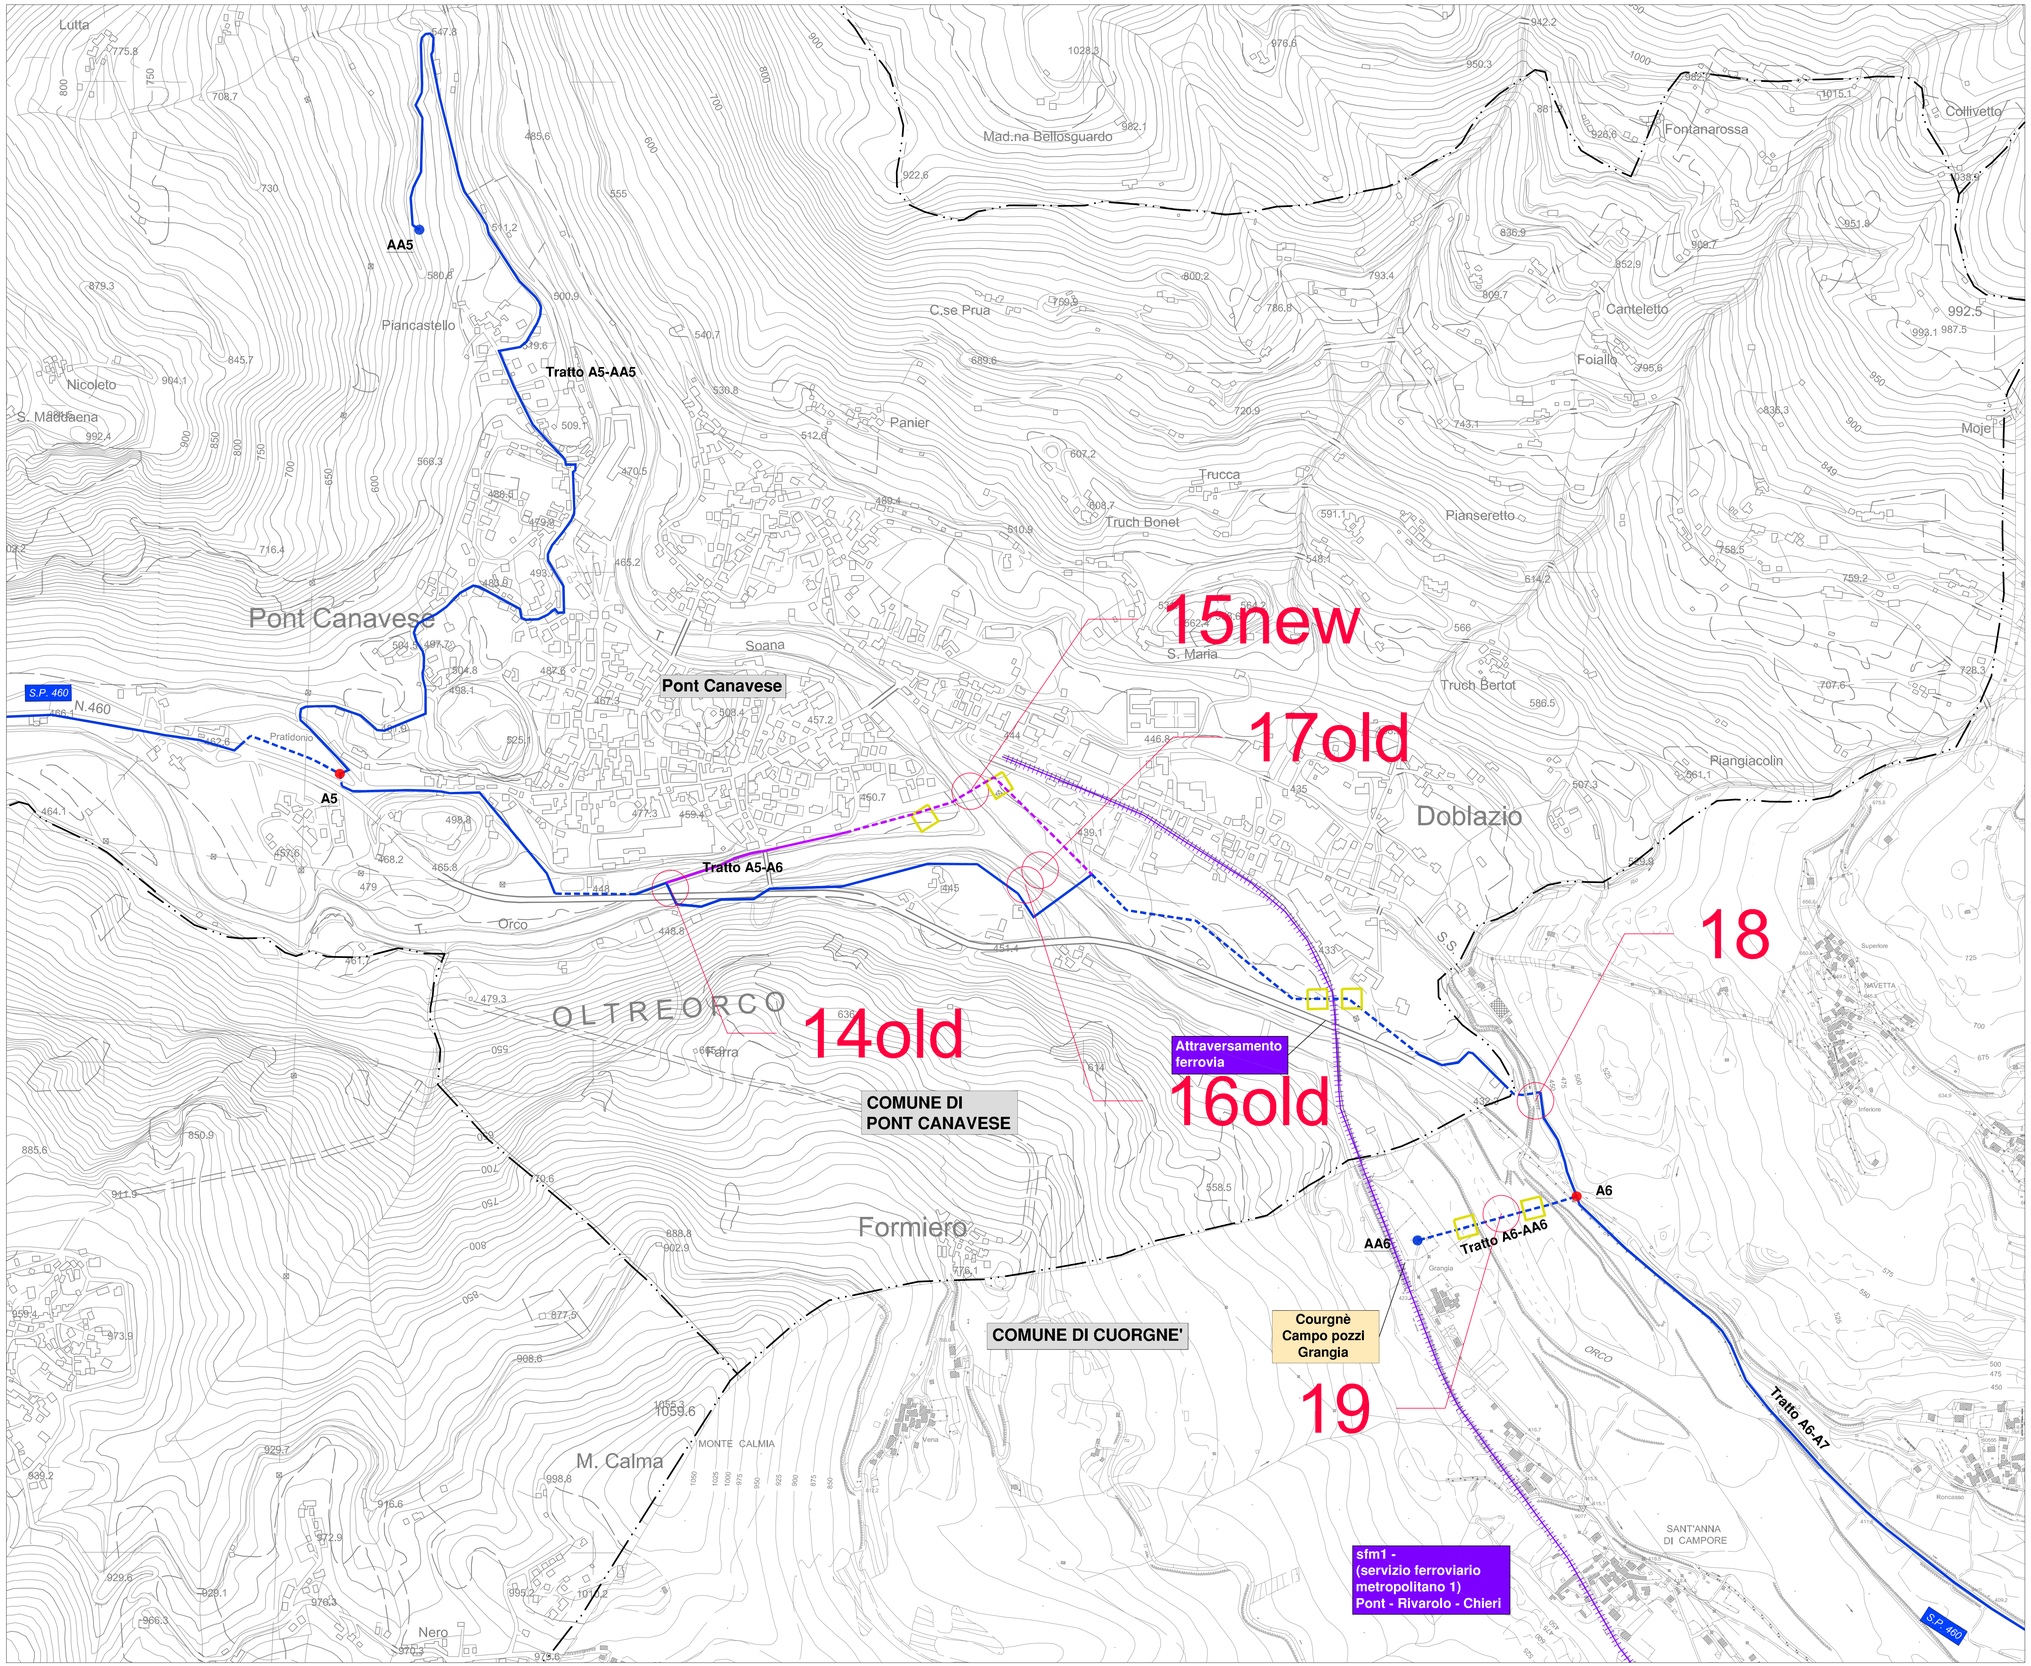

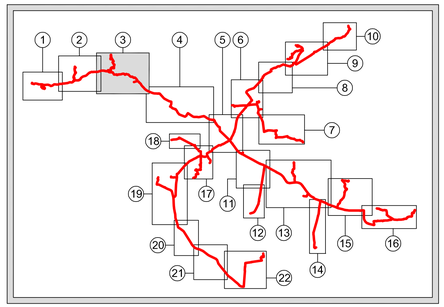

LEGENDA

Confini comunali

Tracciato acquedotto

- Tratto su strada
- Tratto fuori strada
- Punto di consegna
- Camera di manovra
- Impianti

Alternative di tracciato

- Tratto su strada
- Tratto fuori strada
- Interferenze con il reticolo naturale
- Interferenze con i canali irrigui
- Tratto X-x — Denominazione dei tratti

Aree di cantiere

- Potabilizzatore e nuovo attraversamento Orco
- Trivellazioni speciali
- Capannoni a disposizione di SMAT
- Stoccaggio materiali

Autorità d'ambito Torinese A.T.O.3

smat gruppo

PROG. N° 3199 — PROGETTO PRELIMINARE

TORINO METROPOLI
Città metropolitana di Torino

REALIZZAZIONE ACQUEDOTTO DELLA VALLE ORCO

STUDIO PRELIMINARE AMBIENTALE
Verifica di assoggettabilità a VIA
ai sensi dell'art. 19, D.Lgs 152/2006 e s.m.i.

PLANIMETRIA DI PROGETTO
TAVOLA 03 DI 22

Scala 1:5.000

Società Metropolitana Acque Torino S.p.A.
Sede legale: Corso XI Febbraio,14 - 10152 Torino TO I
tel. +39 011 4645.111 - fax. +39 011 4365.575
E-mail: info@smatorino.it - Sito web: www.smatorino.it
Il Direttore Generale
Dott.Ing. Marco Acri

REV.	DESCRIZIONE	DATA	REDAZIONE	VERIFICA	APPROVAZIONE
3					
2					
1					
0	Emissione	Luglio 2018	OCCHI	VENTURA	ACRI (SMAT)

documento n°: 03-01

Progettazione Integrata Ambiente S.r.l.

file: VORC-SPA-03_01.dwg
documento

senza autorizzazione il presente documento non può essere riprodotto o ceduto