


TAV. II

TAV. III

TAV. IV

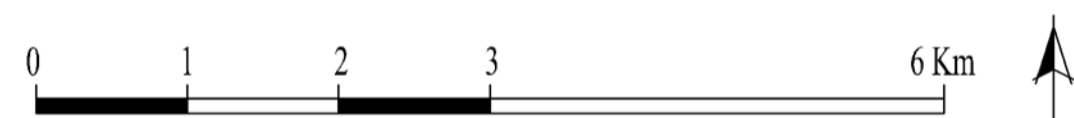

LEGENDA	
	TRACCIATO ULTIME MODIFICHE SU INDICAZIONI MAP. LUGLIO 2018
	PARTI ELIMINATE PER MODIFICA AL PROGETTO
	AREE VERDI DA EVITARE
	B00 INTERFERENZE B00
	B01 INTERFERENZE B06
	Bis/i_bis INTERFERENZE AGGIUNTE
	SONDAGGI PREVENTIVI IN PROSSIMITA' DELLE INTERFERENZE DI PROGETTO
	2m x 4m
	2m x 3m
	TRINCEE NELL'AREA DI CENTRALE
	2m x lunghezza esplicitata in pianta
Entita' del rischio	
	BASSO
	MEDIO BASSO
	MEDIO
	MEDIO ALTO
	ALTO

SOPRINTENDENZA ARCHEOLOGIA, BELLE ARTI E PAESAGGIO PER LA CITTA' METROPOLITANA DI TORINO

Provincia TORINO  
Comuni Valle Oca  
Progetto: Realizzazione acquedotto della Valle Oca  
Data: Luglio 2018

PIANO DEI SONDAGGI PREVENTIVI  
Scala 1:50.000



TAV. I