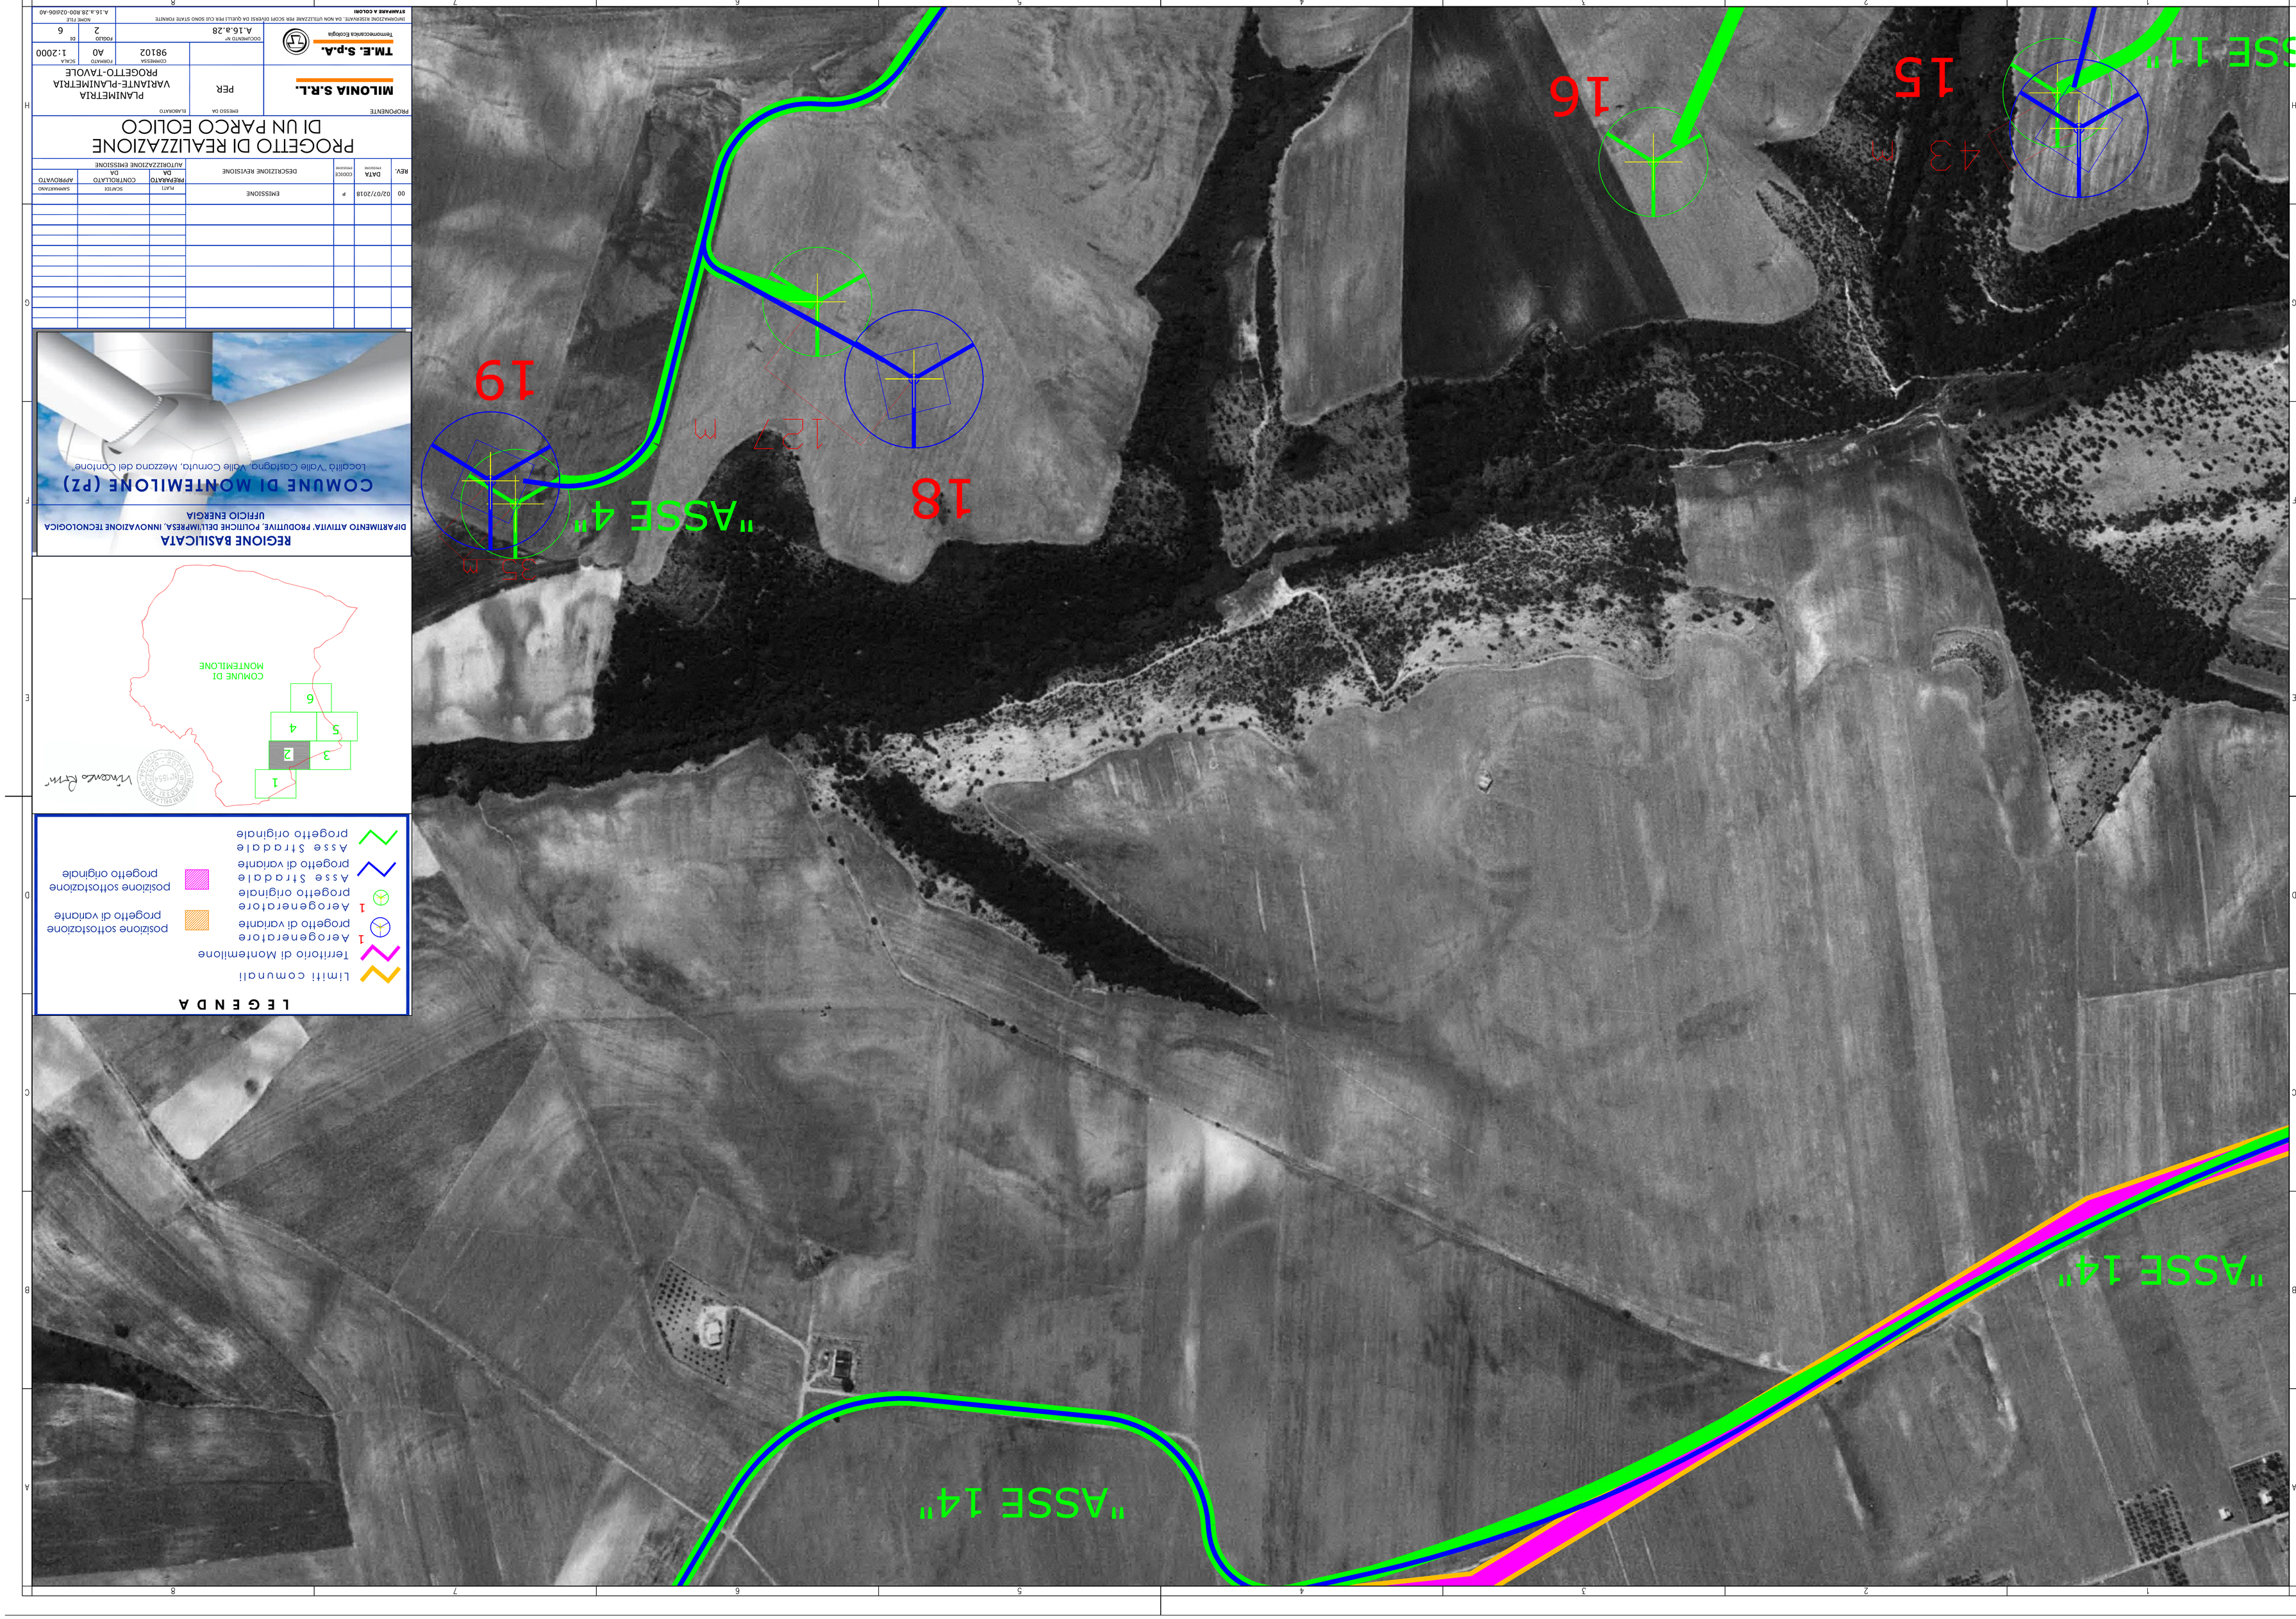

REV.	DATA EMISSIONE	CODICE EMISSIONE	DESCRIZIONE REVISIONE
00	02/07/2018	P	EMISSIONE

PROGETTO DI REALIZZAZIONE DI UN PARCO EOLICO			
PROPONENTE	ENTE/SO DA	ELABORATO	
MILONIA S.R.L.	PER	PLANIMETRIA VARIANTE-PLANIMETRIA PROGETTO-TAVOLE	
TM.E. S.p.A. Termomeccanica Ecologia	DOCUMENTO N° A.16.a.28	COMMESSA 98102	FOGLIO A0
			SCALA 1:2000

INFORMAZIONI RISERVATE. DA NON UTILIZZARE PER SCOPI DIVERSI DA QUELLI PER CUI SONO STATE FORNITE

STAMPARE A COLORI

A.16.A.28.R00-02406-A0 | NOME FILE

REGIONE BASILICATA
DIPARTIMENTO ATTIVITA' PRODUTTIVE, POLITICHE DELL'IMPRESA, INNOVAZIONE TECNOLOGICA
UFFICIO ENERGIA

COMUNE DI MONTEMILONE (PZ)
Località "Valle Castagno, Valle Cornuto, Mezzana del Cognone"

LEGENDA

- Limiti comunali
- Territorio di Montemilone
- 1 Aerogeneratore progetto di variante
- 1 Aerogeneratore progetto originale
- Asse Stradale progetto di variante
- Asse Stradale progetto originale
- posizione sottostazione progetto di variante
- posizione sottostazione progetto originale

progetto originale