"ASSE 14"

"ASSE 13"

60 m

12

13

LEGENDA

- Limiti comunali
- Territorio di Montemilone
- 1 Aerogeneratore progetto di variante
- 1 Aerogeneratore progetto originale
- Asse Stradale progetto di variante
- Asse Stradale progetto originale
- posizione sottostazione progetto di variante
- posizione sottostazione progetto originale

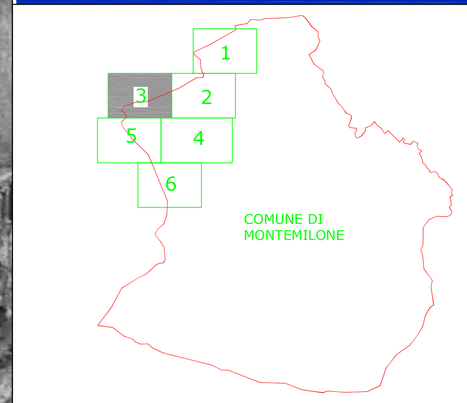

REGIONE BASILICATA

DIPARTIMENTO ATTIVITA' PRODUTTIVE. POLITICHE DELL'IMPRESA, INNOVAZIONE TECNOLOGICA
UFFICIO ENERGIA

COMUNE DI MONTEMILONE (PZ)

Località "Valle Castagna, Valle Cornuta, Mezzana del Cantone"

REV.	DATA EMISSIONE	CODICE EMISSIONE	DESCRIZIONE REVISIONE	PREPARATO DA	CONTROLLATO DA	APPROVATO
				PLATI	SCAFIDI	SANMARTANO
00	02/07/2018	P	EMISSIONE			

AUTORIZZAZIONE EMISSIONE

PROGETTO DI REALIZZAZIONE DI UN PARCO EOLICO

PROPONENTE
MILONIA S.R.L.

TM.E. S.p.A.
Termomeccanica Ecologia

EMESSO DA
PER

ELABORATO
PLANIMETRIA
VARIANTE-PLANIMETRIA
PROGETTO-TAVOLE

COMMESSA	FORMATO	SCALA
98102	A0	1:2000

DOCUMENTO N°	FOGLIO	DI
A.16.a.28	3	6

NOME FILE
A.16.a.28.R00-03d06-A0

INFORMAZIONE RISERVATE. DA NON UTILIZZARE PER SCOPI DIVERSI DA QUELLI PER CUI SONO STATE FORNITE
STAMPARE A COLORI