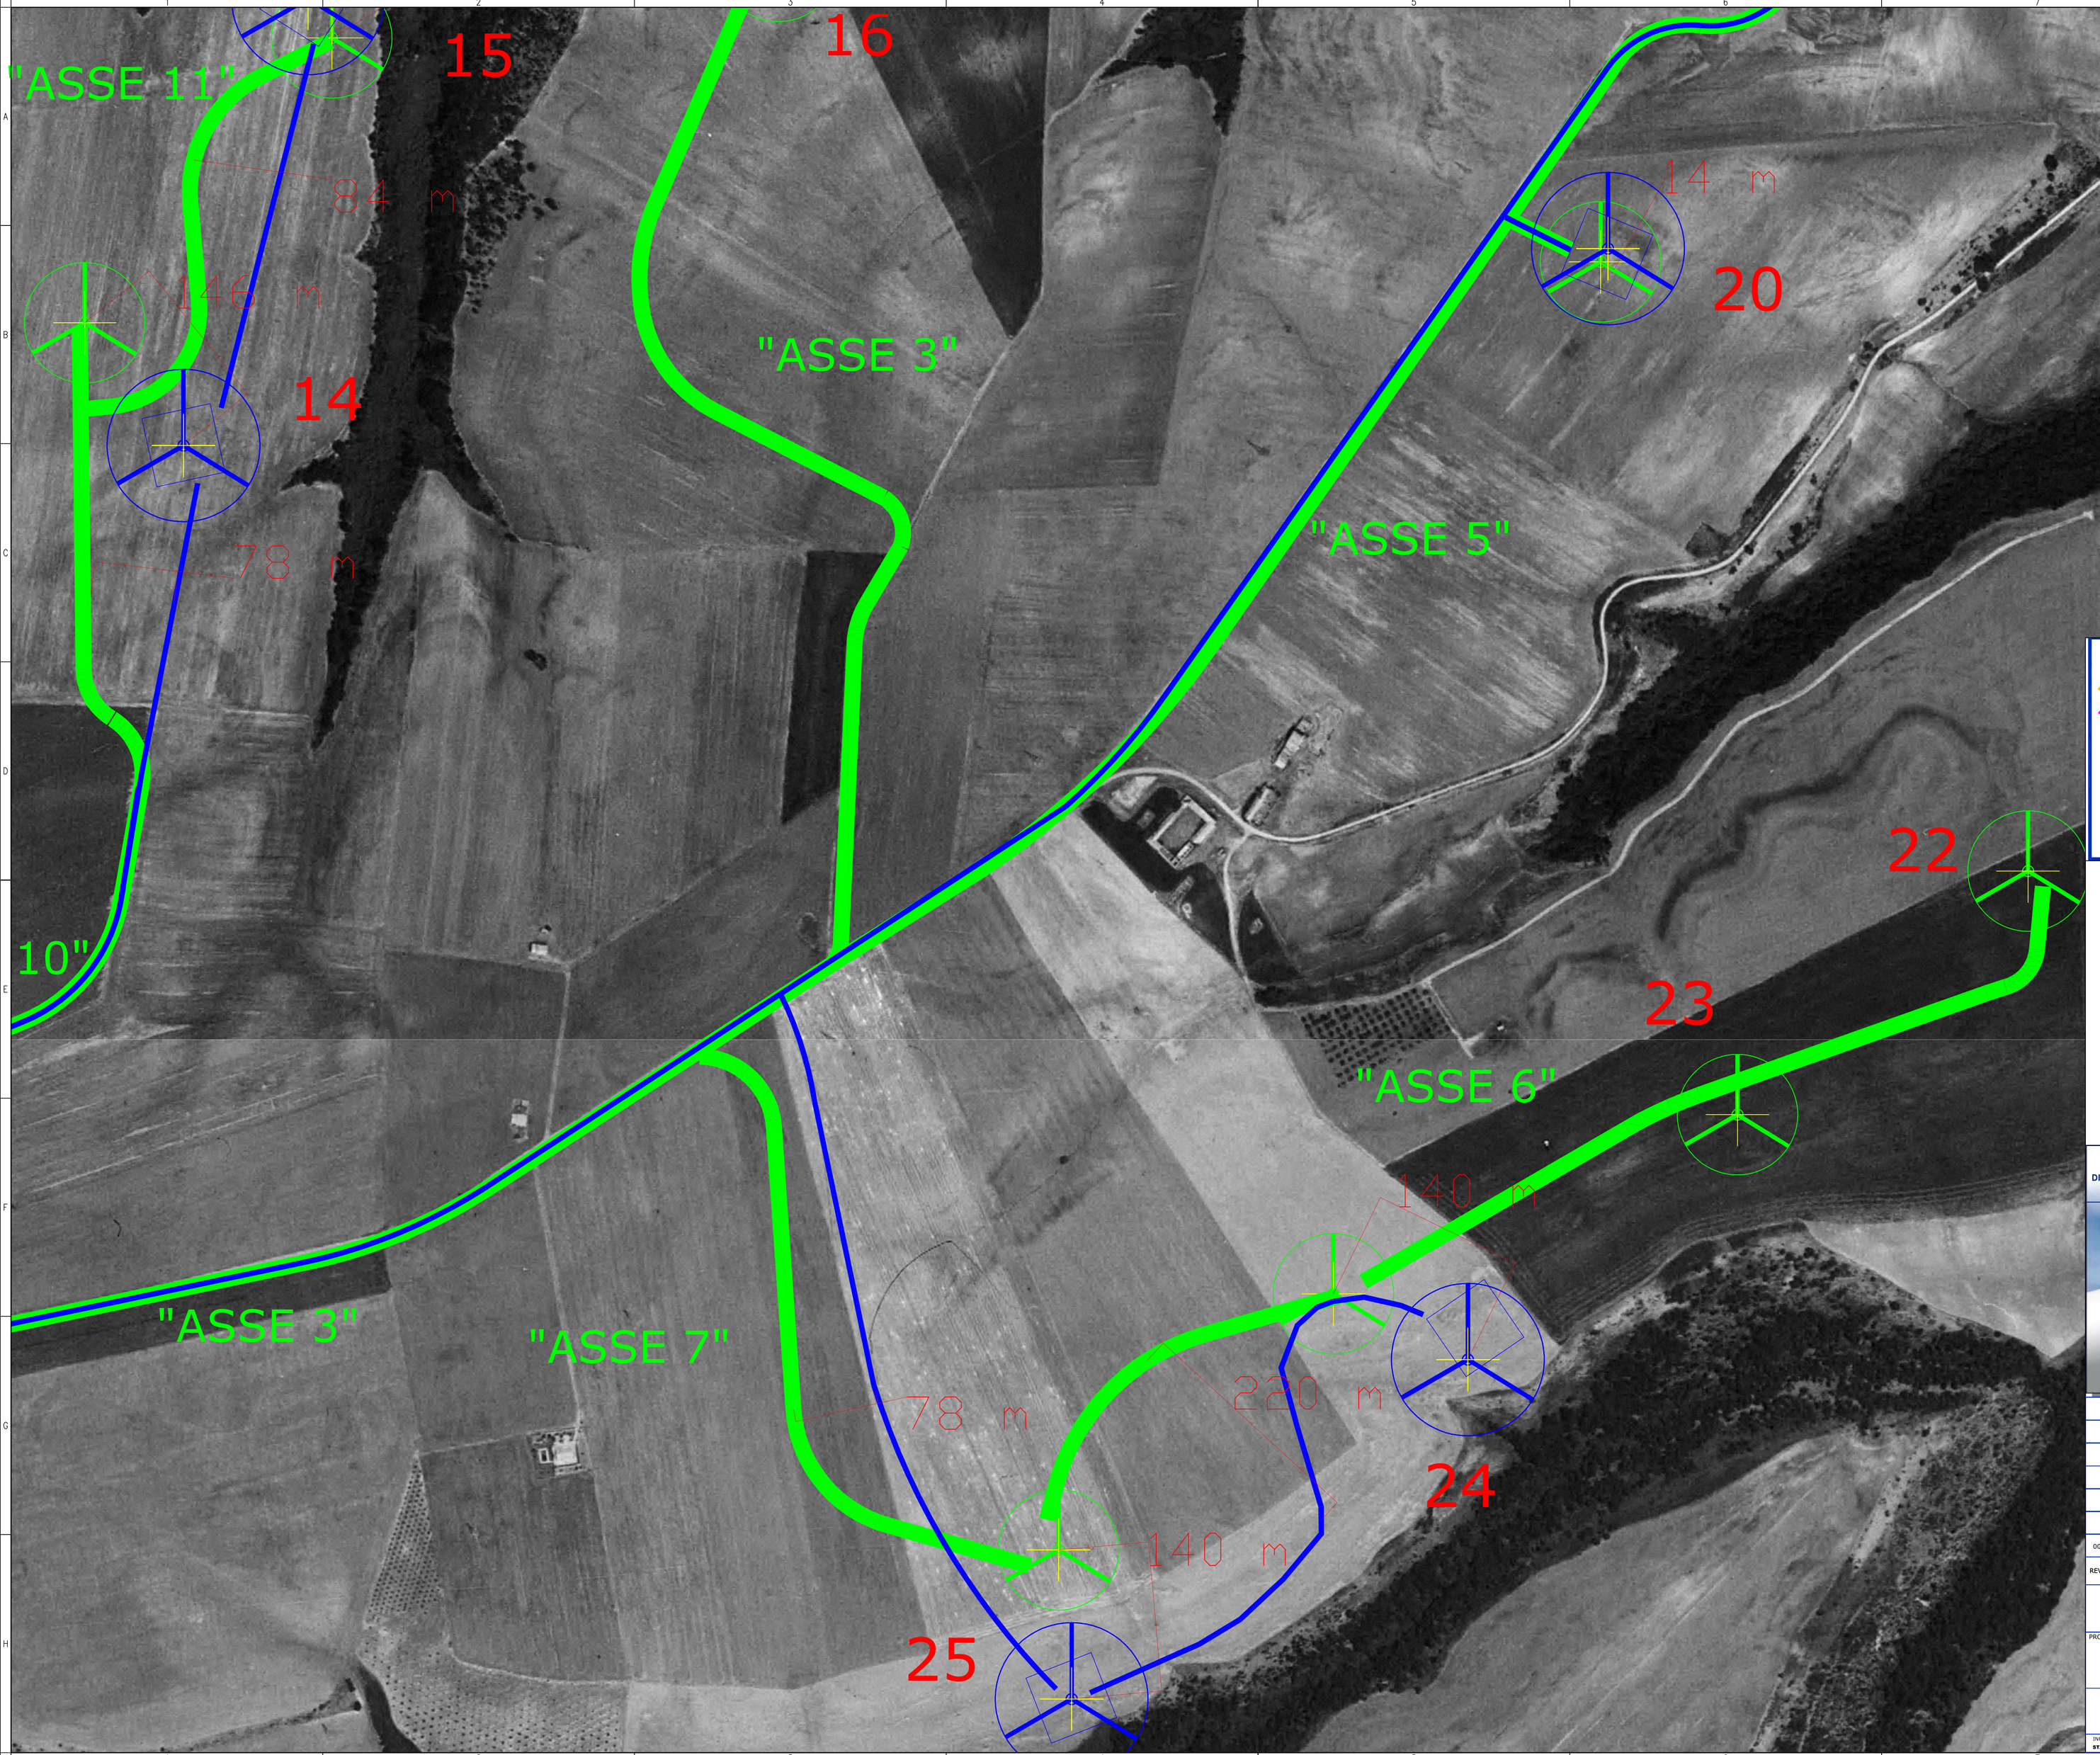

LEGENDA

- Limiti comunali
- Territorio di Montemilone
- 1 Aerogeneratore progetto di variante
- 1 Aerogeneratore progetto originale
- Asse Stradale progetto di variante
- Asse Stradale progetto originale
- posizione sottostazione progetto di variante
- posizione sottostazione progetto originale

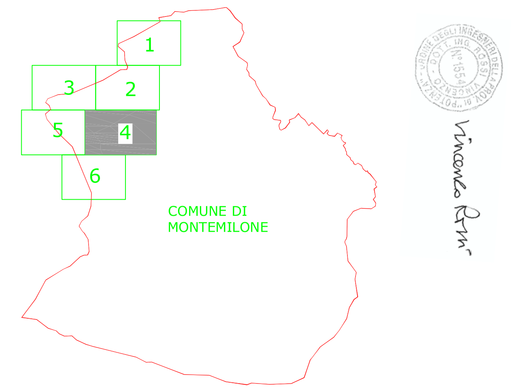

REGIONE BASILICATA
DIPARTIMENTO ATTIVITA' PRODUTTIVE, POLITICHE DELL'IMPRESA, INNOVAZIONE TECNOLOGICA
UFFICIO ENERGIA

COMUNE DI MONTEMILONE (PZ)
Località "Valle Castagna, Valle Cornuta, Mezzana del Cantone"

REV.	DATA EMISSIONE	CODICE EMISSIONE	DESCRIZIONE REVISIONE	PLATI	SCAFIDI	SANMARTANO
00	02/07/2018	P	EMISSIONE	PREPARATO DA	CONTROLLATO DA	APPROVATO
				AUTORIZZAZIONE EMISSIONE		

PROGETTO DI REALIZZAZIONE DI UN PARCO EOLICO

PROPONENTE
MILONIA S.R.L.

EMESSO DA
PER

ELABORATO
PLANIMETRIA
VARIANTE-PLANIMETRIA
PROGETTO-TAVOLE

TM.E. S.p.A.
Termomeccanica Ecologia

COMMESSA	FORMATO	SCALA
98102	A0	1:2000

DOCUMENTO N°	FOGLIO	DI
A.16.a.28	4	6

INFORMAZIONE RISERVATE. DA NON UTILIZZARE PER SCOPI DIVERSI DA QUELLI PER CUI SONO STATE FORNITE
STAMPARE A COLORI

NOME FILE
A.16.a.28.R00-04di06-A0