"ASSE 3"

"ASSE 7"

"ASSE 9"

"ASSE 1"

"ASSE 2"

"ASSE 8"

21

100 m

17

53 m

26

310 m

25

78 m

140 m

24

220 m

140 m

LEGENDA

- Limiti comunali
- Territorio di Montemilone
- 1 Aerogeneratore progetto di variante
- 1 Aerogeneratore progetto originale
- Asse Stradale progetto di variante
- Asse Stradale progetto originale
- posizione sottostazione progetto di variante
- posizione sottostazione progetto originale

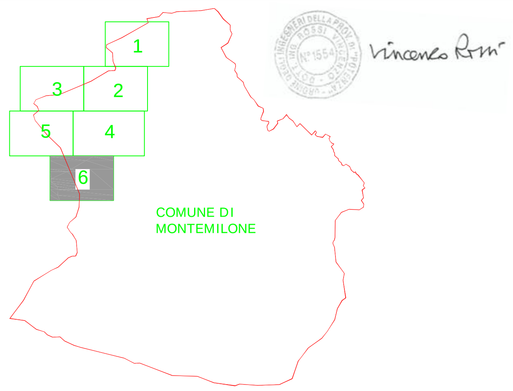

Vincenzo Rini

REGIONE BASILICATA

DIPARTIMENTO ATTIVITA' PRODUTTIVE, POLITICHE DELL'IMPRESA, INNOVAZIONE TECNOLOGICA

UFFICIO ENERGIA

COMUNE DI MONTEMILONE (PZ)

Località "Valle Castagna, Valle Cornuta, Mezzana del Cantone"

REV.	DATA EMISSIONE	CODICE EMISSIONE	DESCRIZIONE REVISIONE	PLATI	SCAFIDI	SAMMARTANO
00	02/07/2018	P	EMISSIONE	PREPARATO DA:	CONTROLLATO DA:	APPROVATO
				AUTORIZZAZIONE EMISSIONE		

PROGETTO DI REALIZZAZIONE DI UN PARCO EOLICO

PROPONENTE

MILONIA S.R.L.

TM.E. S.p.A.
Termomeccanica Ecologia

EMESSO DA: PER

ELABORATO: PLANIMETRIA VARIANTE-PLANIMETRIA PROGETTO-TAVOLE

COMMESSA: 98102 | FORMATO: A0 | SCALA: 1:2000

DOCUMENTO N°: A.16.a.28 | FOGLIO: 6 | DI: 6

NOME FILE: A.16.a.28-R00-06di06-A0

INFORMAZIONI RISERVATE. DA NON UTILIZZARE PER SCOPI DIVERSI DA QUELLI PER CUI SONO STATE FORNITE
STAMPARE A COLORI