


LEGENDA

- 1 Aerogeneratore
- Piazzola definitiva
- posizione sottostazione progetto di variante
- interventi di ripristino

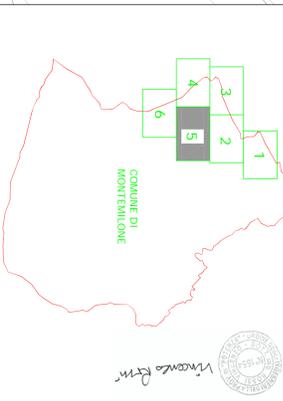

REGIONE BASILICATA
 DIPARTIMENTO ATTIVITA' PRODUTTIVE, INNOVAZIONE TECNOLOGICA
 UFFICIO ENERGIA

COMUNE DI MONTEMILONE (PZ)
 Localita' Valle Castagna - Valle Cornata - Mezzana del Contorno


PROGETTO DI REALIZZAZIONE DI UN PARCO EOLICO

TRANSPARENTE

MILONIA S.R.L. PER PLANIIFICAZIONE AREE DI SOSTITUZIONE

TM.E. S.p.A. PER SOSTITUZIONE AREE DI SOSTITUZIONE

98102 1:2000

3 4